

# 竣 工 図

工事件名 C R C 北 大 手 町 ビ ル 新 築 工 事

工期 自 昭 和 60 年 4 月 1 日  
至 昭 和 61 年 1 月 30 日

施 主 株 式 会 社 シ ー ア ー ル シ ー ・ ジ ャ パ ン

設計・監理 一級建築士事務所  
株 式 会 社 篁 建 築 設 計

施工会社 前 田 建 設 工 業 株 式 会 社

# CRCビル新築工事設計図

昭和59年12月

篁建築設計。

| 図面番号 | 建 築 意 匠 図              | 縮 尺            | 図面番号 | 建 築 構 造 図      | 縮 尺   | 図面番号 | 設 備 図                  | 縮 尺           | 図面番号 | 電 気 図           | 縮 尺   |
|------|------------------------|----------------|------|----------------|-------|------|------------------------|---------------|------|-----------------|-------|
| 3501 | 表 紙                    |                | 1601 | 構 造 共 通 事 項 1  |       | 1301 | 給排水衛生ガス 空調設備工事概要 特記仕様書 |               | 1801 | 特記仕様書           |       |
| 3502 | 図面リスト                  |                | 1602 | 構 造 共 通 事 項 2  |       | 1302 | 空調設備系統図 及び 自動制御系統図     |               | 1802 | 受変電設備図          |       |
| 3503 | 特記仕様書 1                |                | 1603 | 抗 伏 図 基礎1階床梁伏図 | 1/100 | 1303 | 1・2階平面図                | 1/100         | 1803 | 系 統 図           |       |
| 3504 | 特記仕様書 2                |                | 1604 | 2・3階床梁伏図       | 1/100 | 1304 | 3階平面図                  | 1/100         | 1804 | 1・2階幹線動力弱電設備図   | 1/100 |
| 3505 | 特記仕様書 3                |                | 1605 | 4・5階床梁伏図       | 1/100 | 1305 | 4・5階平面図                | 1/100         | 1805 | 3・4・5階幹線動力弱電設備図 | 1/100 |
| 3506 | 設計概要書 及び 外部仕上表         |                | 1606 | 6・7階床梁伏図       | 1/100 | 1306 | 6・7階平面図                | 1/100         | 1806 | 6・7階幹線動力弱電設備図   | 1/100 |
| 3507 | 内部仕上表                  |                | 1607 | R・EV・PHR階床梁伏図  | 1/100 | 1307 | R階平面図                  | 1/100         | 1807 | R階幹線動力弱電設備図     | 1/100 |
| 3508 | 案内図・配置図・地積求積図          | 1/100<br>1/200 | 1608 | 基 礎 断 面 表      | 1/40  | 1308 | 衛生設備系統図 便所、湯沸室、平面詳細図   | 1/30          | 1808 | 分電盤、制御盤、結線図     |       |
| 3509 | 1・2階平面図                | 1/100          | 1609 | 柱 断 面 表        | 1/40  | 1309 | 1・2階平面図                | 1/100         | 1809 | 1・2階電灯コンセント     | 1/100 |
| 3510 | 3・4・5階平面図              | 1/100          | 1610 | 大 梁 断 面 表      | 1/40  | 1310 | 3・4・5階平面図              | 1/100         | 1810 | 3・4・5階電灯コンセント   | 1/100 |
| 3511 | 6・7階平面図                | 1/100          | 1611 | 床版 小梁 壁、階段 断面表 | 1/40  | 1311 | 6・7階平面図                | 1/100         | 1811 | 6・7階電灯コンセント     | 1/100 |
| 3512 | R階平面図                  | 1/100          | 1612 | 軸 組 図          | 1/100 | 1312 | R階平面図 2階便所平面詳細図        | 1/100<br>1/50 | 1812 | R階電灯コンセント       | 1/100 |
| 3513 | 東・北立面図                 | 1/100          | 1613 | 鉄 骨 軸 組 図      | 1/100 | 1313 | 7階平面詳細図                | 1/50          | 1813 | 照明器具配置図         |       |
| 3514 | 南・西立面図                 | 1/100          | 1614 | 鉄 骨 詳 細 図      | 1/30  |      |                        |               | 1814 | 自火報設備1・2階平面図    | 1/100 |
| 3515 | 断 面 図                  | 1/100          | 1615 | 配 筋 詳 細 図 (1)  | 1/40  |      |                        |               | 1815 | 自火報設備3・4・5階平面図  | 1/100 |
| 3516 | 短 計 図                  | 1/20           | 1616 | 配 筋 詳 細 図 (2)  | 1/40  |      |                        |               | 1816 | 自火報設備6・7階平面図    | 1/100 |
| 3517 | 屋外階段詳細図                | 1/50           |      |                |       |      |                        |               | 1817 | 自火報設備R階平面図      | 1/100 |
| 3518 | 昇降設備仕様、昇降路断面図、出入口図     | 1/50<br>1/20   |      |                |       |      |                        |               | 1818 | 避雷針設備図          | 1/100 |
| 3519 | 1階避難通路、1階店舗各階共用部分平面詳細図 | 1/20           |      |                |       |      |                        |               |      |                 |       |
| 3520 | 1階部分展開図                | 1/50           |      |                |       |      |                        |               |      |                 |       |
| 3521 | 2階ホール 及び 基準階共通部分 展開図   | 1/50           |      |                |       |      |                        |               |      |                 |       |
| 3522 | 2階便所平面詳細図、展開図          | 1/50           |      |                |       |      |                        |               |      |                 |       |
| 3523 | 3・4階平面詳細図、展開図          | 1/50           |      |                |       |      |                        |               |      |                 |       |
| 3524 | 5階平面詳細図、展開図            | 1/50           |      |                |       |      |                        |               |      |                 |       |
| 3525 | 6階平面詳細図、展開図            | 1/50           |      |                |       |      |                        |               |      |                 |       |
| 3526 | 7階平面詳細図                | 1/50           |      |                |       |      |                        |               |      |                 |       |
| 3527 | 7階展開図                  | 1/50           |      |                |       |      |                        |               |      |                 |       |
| 3528 | 1・2階天井伏図               | 1/100          |      |                |       |      |                        |               |      |                 |       |
| 3529 | 3・4・5階天井伏図             | 1/100          |      |                |       |      |                        |               |      |                 |       |
| 3529 | 6・7・R階天井伏図             | 1/100          |      |                |       |      |                        |               |      |                 |       |
| 3531 | 1・2階建具キープラン            | 1/100          |      |                |       |      |                        |               |      |                 |       |
| 3532 | 3・4・5階建具キープラン          | 1/100          |      |                |       |      |                        |               |      |                 |       |
| 3533 | 6・7・R階建具キープラン          | 1/100          |      |                |       |      |                        |               |      |                 |       |
| 3534 | 建 具 表 1                | 1/50           |      |                |       |      |                        |               |      |                 |       |
| 3535 | 建 具 表 2                | 1/50           |      |                |       |      |                        |               |      |                 |       |

## 00 特記仕様書の取扱いについて

- 項目は、項目番号に、○印をつけたものを適用する
- 細目は、●印をつけたものを適用する
- その他特記事項は、( ) 内に記載する
- 製造会社、施工会社指定については、後欄のメーカーリストに依るものとし、同等品以上と読み替える事も可能である。但し、その使用、採用に当っては、係員の承認を受けるものとする。

## 01 一般共通事項

①. 適用範囲

②. 疑義

③. 優先順位

④. 材料試験

⑤. 提出図書

⑥. 定例打合会議

7. 既設部分との取合

⑧. 別途工事

⑨. 工事保証その他

④ 本特記仕様書は、各共通仕様書及び補足事項に記載なき事項を特記するものであり、各工事において、他の工事との関連ある事項は、各々該当の記載事項を参照する。

⑩ 本工事の設計図書に関する疑義は、工事契約前に、質疑応答をもって確かめておくものとする。

⑪ 設計図書に記載なくとも、外観上、構造上、設備上当然必要と認められるものは、係員の指示に従い、請負金額の範囲内において施工するものとする。

② 本工事の設計図書等の優先順位は、下記による。

1. 現場説明事項（質疑応答を含む）

2. 特記仕様書

3. 各設計図

4. 共通仕様書

5. 公共規格及びこれに準ずる規格

⑥ 本工事に使用する材料のうち、係員により指示のあるものに関しては、その成績表を提出し、又は係員の認める試験所で試験を行い、確認を受けなければならない。なお試験に要する諸経費は、すべて請負業者の負担とする。

⑩ 本工事の施工に伴う、提出図書は、下記に定める他、必要に応じて、係員と協議の上、作成するものとする。

| 提出図書             | 部数 | 提出時期     | 備考              |
|------------------|----|----------|-----------------|
| 1. 工事請負契約書       |    | 契約時      | 控えとなるもの         |
| 2. 工事工程表         |    | 契約後速やかに  | ネットワーク工程表       |
| 3. 現場代理人及び主任技術者届 |    | 〃        | 経歴書             |
| 4. 協力業者名簿        |    | 〃        | 一級建築士証明         |
| 5. メーカーリスト       |    | 〃        |                 |
| 6. 仮設計図書         |    | 〃        |                 |
| 7. 施工図、製作図       |    | 実施15日前   | 各工事毎            |
| 8. 工事工程報告書       |    | 1ヶ月毎     | 工事進捗表、写真、日報     |
| 9. 打合議事録         |    | その都度     |                 |
| 10. 変更工事見積書      |    | 〃        |                 |
| 11. 出来高承認願       |    | 〃        |                 |
| 12. 官公署届出書類控     |    | 〃        |                 |
| 13. 材料試験報告書      |    | 試験後10日以内 |                 |
| 14. 工事竣工届        |    | 竣工時      |                 |
| 15. 工事竣工引渡書      |    | 〃        |                 |
| 16. 工事竣工図        |    | 竣工時より20日 |                 |
| 17. 工事竣工写真       |    | 〃        | カラーキャビネ版（外観室内共） |
| 18. 工事保証書        |    | 竣工時      |                 |
| 19. 鍵リスト         |    | 〃        | 指定ボックス入         |

⑥ 工事竣工図は、黒表紙金文字入製本とし、二部提出する。（B4版）

⑦ 竣工写真は、建築写真家によるものとし、アルバム貼付にて提出する。（B4版）

④ 工事の円滑な進行を計るため、係員の指示により、工事期間中定期的に各工事責任者を招集し、打合わせを行うものとする。

② 請負者は、定例打合会議々事録をとり、その都度係員の承認を得るものとする。

・ 既設建物と今回工事の取り合い部分、その他で新りおよび工事の都合などにより破損、損傷させた箇所は、今回工事仕上げ及び、旧工事、仕上同材にて完全に補修しなければならない。

④ 別途工事についての工事工程ならびに、納まり等に関して、別途工事業者と密接に連絡し、調整に当らなければならない。

④ 建物竣工引渡し後 | 年以内において工事不良のため、生じた認められる損害は、請負者の負担にて、迅速丁寧に復旧する。

⑤ 本工事施工に際しては、本工事場所が、工事による騒音、振動などについて地域規制されていないかを確かめ、規制されている場合は、規制に従い、施工計画を立て、関係官庁の指導を受ける。

## 02 仮設工事

|          |   |
|----------|---|
| ① 仮囲い    | ③ 構造: ③ 鋼版製 ・ 木製 ・ その他 ( )<br>④ 高さ: ・ 1.5M ⑤ 1.8M ・ 3M以上<br>・ その他 ( )<br>⑥ 仕上: ・ 仕上なし ⑦ ペイント仕上<br>・ その他 ( )<br>⑧ 範囲: 道路面、および安全上必要と思われる範囲とする。<br>・ 意匠:   |
| ② 係員詰所   | ③ 構造: ③ プレハブ造 ・ 木造 ・ その他 ( )<br>④ 規模: ・ 10㎡内外 ⑤ 20㎡内外 ・ 35㎡内外<br>・ その他 ( )<br>⑥ 備品: ③ 初、椅子、書類及び図面棚、図板、定規、黒板、温度計、テストハンマー、ノギス、安全帽、来客用安全帽、長靴、水平垂直器、ロッカー<br>・ その他 ( )<br>⑦ 設備: ④ 電灯 ・ 給排水、給湯設備 ⑤ 電話 ・ 冷蔵庫<br>⑥ 消火器 ・ インターホン ・ クーラー<br>・ その他 ( )<br>・ 係員詰所は工事打合わせに便利のように請負事務所に隣接して建てる。詰所に係る諸経費は、一切請負者の負担とする。 |
| 3. 看板    | ・ 本工事現場に掲示する看板は、大きさ、書体、仕上げ、取付位置などあらかじめ係員と協議する。   |
| ④ 工事用水電力 | ・ 利用できる ( ・ 有償 ・ 無償 ) ⑤ 利用できない。   |
| ⑤ 障害物の処理 | ④ 工地上撤去、移設を要する軽微なものは、本工事の範囲とする。   |
| ⑥ 設計G.L. | ④ 標準G.L.の決定及び、B.M.の設置は、係員の立会いのもとに行う。   |
| ⑦ 保護設備   | ④ 本工事の施工に当り、付近住民、隣接建物、工作物、通行人に対して損害を与えないように、必要な保護設備を計画し、係員及び各関係の承認を得て実施する。万一損害を与えた時は、速やかに応急手当、復旧工事をし、これに要した費用は、請負者の負担とする。<br>⑤ 工事完了後、建物引渡し前に全体の掃除を行い、公道の工事による損傷部は完全に復旧する。   |

## 03 土工事

|         |   |
|---------|---|
| ① 根切り   | ④ 工事着手前に根切方法、山留工法、排水方法、使用機器等を記した、施工計画図を提出し、係員の承認を得るものとする。<br>・ 根切完了後、深さ、大きさ、床さらいの状態について、係員の承認を得るものとする。<br>・ 特殊工法<br>⑤ 樹木: ・ 移植 ・ 伐切 ・ その他 ( ) |
| 2. 敷地整理 | ④ 埋戻し: ④ 根切土使用 ・ その他 ( )<br>⑤ 盛土: ④ 無 ・ 有   |
| ③ 埋戻し盛土 |   |
| ④ 残土処分  | ④ 場外搬出<br>・ 場内堆積 ・ 場内敷均し<br>・ その他 ( )   |

## 04 地業工事

|                |   |
|----------------|---|
| 1. 地耐力試験       | ④ 不要 ・ 必要 ケ所<br>・ 長期支持力 t/㎡   |
| 2. 既設杭地業       | ・ 杭の種類: ・ RC杭 ・ PC杭 ・ その他 ( )<br>・ 長さ等: 詳細については構造設計図特記による。<br>・ 試験杭: 詳細については構造設計図特記による。<br>・ アースオーガー工法: ・ 不要 ・ 必要 G.L. m迄                                          |
| 3. 場所打コンクリート地業 | ④ 杭の種類: ・ アースドリル杭 ・ ベント杭 ・ 深礎工法<br>・ その他 (BH工法)<br>⑤ 長さ等: 詳細については構造設計図特記による。<br>⑥ 使用鉄筋: 詳細については構造設計図特記による。<br>⑦ コンクリート: 詳細については構造設計図特記による。<br>⑧ 積荷試験: ④ 不要 ・ 必要 ケ所 |

|                 |                                                                    |
|-----------------|--------------------------------------------------------------------|
| ④ 割棄及び砂利地業      | ④ 地業の種類: ・ 割棄 ・ 砂 ⑤ 砂利 ・ 採石<br>・ その他 ( )<br>・ 厚さ: 100 %            |
| 5. ラップルコンクリート地業 | ・ コンクリートの調合: セメント1・砂3・砂利6 (容積比)<br>・ コンクリートと玉石の比率: ・ 1:1 ・ その他 ( ) |
| ⑥ 捨てコンクリート地業    | ④ 厚さ: 50 %<br>⑤ 調合: セメント1・砂3・砂利6 (容積比) 90 kg/cm <sup>2</sup>       |
| 7. ポリエチレンフィルム敷き | ・ 不要 ・ 必要 厚0.15%                                                   |
| 8. 特殊工法         |                                                                    |

## 05 コンクリート工事

|                    |   |
|--------------------|---|
| ① 鉄筋コンクリート         | ④ コンクリートの種類: ④ 普通コンクリート ・ 早強コンクリート<br>・ その他 ( )<br>・ 設計基準強度: ・ 180kg/cm <sup>2</sup> ⑤ 210kg/cm <sup>2</sup><br>・ 225kg/cm <sup>2</sup><br>・ その他 ( )<br>⑤ 混和剤等: ④ 減水剤 ・ 防縮剤<br>・ その他 ( )<br>⑥ 粗骨材: ④ 川砂利 ⑤ 砕石<br>・ その他 ( )<br>⑦ 細骨材: ④ 川砂 ・ 山砂 ・ その他 ( )<br>⑧ コンクリートの供給: ④ レディーミックスコンクリート<br>・ 現場コンクリート<br>・ その他 ( )<br>・ 水セメント比: ・ 60%/wt以下 ・ 70%/wt<br>・ その他 ( )                         |
| 2. 軽量コンクリート (構造用)  | ④ 粗骨材: ④ 人工軽量骨材 ・ その他 ( )<br>⑤ 細骨材: ・ 人工軽量骨材 ・ その他 ( )<br>・ 設計基準強度: ・ 180kg/cm <sup>2</sup> ・ 210kg/cm <sup>2</sup><br>・ 225kg/cm <sup>2</sup> ・ その他 ( )<br>・ 気乾比重: ・ 1.8以下 ・ その他 ( )   |
| 3. 寒中コンクリート        | ・ 適用範囲: 年 月 日 ~ 年 月 日   |
| 4. 無筋コンクリート        | ・ 土間コンクリート: F <sub>0</sub> =210kg/cm <sup>2</sup> スランプ15cm以下とする。<br>・ 防水押え床かさ上げコンクリート: F <sub>0</sub> =135kg/cm <sup>2</sup>   |
| 5. 軽量コンクリート (非構造用) | ・ 基準強度: ・ 90kg/cm <sup>2</sup> ・ 135kg/cm <sup>2</sup><br>・ その他 ( )<br>・ 気乾比重: ・ 1.8 ・ 1.2 ・ 1.1<br>・ その他 ( )<br>・ 粗骨材: ・ 火山砂利又は石灰ガラ ・ 人工軽量骨材<br>・ その他 ( )<br>・ 細骨材: ④ 川砂 ・ 山砂 ・ 海砂<br>・ その他 ( )   |
| ⑥ 型枠               | ④ 材料: ④ 合板 (厚12%) ・ 緑甲板 (厚 %)<br>・ 金属製型枠パネル ・ その他 ( )<br>⑤ 工法: ④ ボルト式 ・ 番線式 ・ その他 ( )<br>⑥ 剥離剤: ④ 使用不可 ・ 使用可 ( )<br>⑦ 存置期間: 建設省告示等110号による。<br>・ 打放しコンクリート仕上りのかぶり厚増: ・ 20%<br>・ その他 ( )<br>⑧ コンクリート面の仕上り程度: ・ 目違い不陸等極めて少ない良好な面とする。<br>⑨ 目違い不陸等の少ない良好な面とする。<br>・ 打放しのままとし目違いばらばらを行う。<br>⑩ 目違い不陸等の少ない良好な面とする。<br>⑪ 木コン等による穴の仕上: 打放し仕上げの場合、保水剤入りモルタルを詰める。<br>・ 面うちに仕上げる。<br>⑫ コンクリート面に合わせ仕上げる。 |
| ⑦ 試験               | ④ 採取した試験体は工事現場等、請負業者の直接管理下にある場所に保管する。<br>⑤ コンクリートの圧縮強度試験は、公認の試験所に於て行なうことを原則とする。   |
| ⑧ 運搬及び打込           | ④ コンクリート打込に先立って、設計、施工条件を十分考慮し、適切な施工計画書を作成し、係員の承認を受けるものとする。   |

## 06 鉄筋工事

|           |   |
|-----------|---|
| ① 一般事項    | ④ 鉄筋の使用範囲は、構造設計図による。<br>⑤ 鉄筋の継手及び補強配筋等については、共通仕様書の他に、構造設計図記載の、基準詳細図等を優先とする。<br>⑥ 鉄筋の加工、組立に際しては、あらかじめ鉄筋加工図を製作し、係員の承認を受ける。 |
| ② 材料      | ④ 普通鉄筋: SR24 (規格品)<br>⑤ 異形鉄筋: ・ SD24 (規格品) ⑥ SD30 (規格品)<br>⑦ SD35 (規格品) ・ SD40 (規格品)<br>・ その他 ( )                        |
| ③ 継手      | ④ 種類: ④ ガス圧接継手 (・ 16φ以上 ⑤ 19φ以上)<br>・ 重ね継手 ・ アーク溶接継手<br>・ その他 ( )                                                        |
| ④ 鉄筋スペーサー | ④ 種類: ・ 金属製 ⑤ モルタル製 ⑥ 塩ビ製<br>・ その他 ( )                                                                                   |

## 07 鉄骨工事

|            |   |
|------------|---|
| ① 一般事項     | ④ 使用範囲及び区分は、構造設計図による。<br>⑤ 鉄骨の継手、仕口及び補強部分その他については、共通仕様書の他に構造設計図記載の、基準詳細図等を優先する。<br>⑥ 工作図または、現寸図 (型板および定規を含む) を作成し、係員の検査を受ける。   |
| ② 普通鋼      | ④ 形鋼・鋼板: ④ SS41 ・ SM41A ・ SM41B<br>・ SM50A<br>・ その他 ( )<br>・ 軽量形鋼: SSC41 (規格品)<br>⑤ 鋼管: ・ STK41 ・ STK50<br>・ その他 ( )<br>・ 高力ボルト: ・ F8T ・ F10T ・ F12T<br>・ 普通ボルト: SS41とし等級は中ボルト程度とする。<br>・ リベット: SV41A (規格品)<br>・ 溶接材料: JIS・Z・3211規格に適合するもの。<br>・ 防錆塗装: 素地調整の程度 ・ 第一種ケレン (プラスト法)<br>・ 第二種ケレン (機械的作業)<br>・ 第三種ケレン (手工具作業)<br>・ 錆止塗装は、仕上塗装種別に応じた同系錆止塗料とする。<br>・ 塗装回数は、工場1回、現場1回、但し組立後塗装不可能な部分は、工場2回塗りとする。<br>・ 仕上塗装: ・ オイルペイント ・ グラファイトペイント<br>・ その他 ( ) |
| 3. 耐候性高張力鋼 | ・ 鋼材: ・ SPA H/C ・ SM50A/B/C<br>・ SM50BC ・ その他 ( )<br>・ 高力ボルト: ・ F8T ・ F10T ・ F12T<br>・ 使用材料: ・ 裸使用 ・ 表面処理 ( ・ ウェザーコートI<br>・ ウェザーコートII<br>・ その他 ( )<br>・ 溶接材料: JIS・Z・3212規格に適合するもの。   |
| ④ 工法       | ・ ボルト工法 ・ 溶接工法 (アーク溶接)<br>・ その他 ( )   |
| ⑤ 溶接部の試験   | ④ 試験の種類: ④ 超音波探傷試験 ・ X線検査<br>⑤ その他 (マウロ式等)   |
| ⑥ 溶接工の技量確認 | ・ 行なう ⑤ 行なわない   |
| ⑦ 試作品      | ・ 必要 ⑤ 不必要   |

## 08 組積工事

|                 |   |
|-----------------|---|
| ① コンクリートブロック    | ② 種別：A種・B種・C種（防水）<br>③ 厚さ：① 100%・120%・150%<br>④ 補強鉄筋：縦筋9φ@400%<br>横筋9φ@600%<br>開口補強筋13φ   |
| ② 練瓦（レンガ）       | ・種別：普通・耐火・焼過ぎ<br>・その他（<br>③ 使用箇所：化粧・塗下 ④ 防水押え・煙道<br>・その他（   |
| 3. ALC版         | ・形状・寸法：・外壁 % ・間仕切壁 %<br>・床版 % ・屋根板 %<br>・目地コーキング材：・弾性（・ポリサルファイド系<br>・シリコン系<br>・ポリウレタン系）<br>・塑性（・アクリル系・ブチル系）<br>・油性<br>・その他（<br>・取付金物：SS41を原則とし、亜鉛メッキ処理を原則とする。   |
| 4. プレキャストコンクリート | ・本工事は、事前に指定製作所に於て設計図及び仕様書に基づきあらかじめ製作、組立工法の詳細について、施工図及び施工計画書を提出し、係員の承認を受けた後工事に着手する。<br>・コンクリートの種別：・軽量コンクリート（構造用）<br>・普通コンクリート<br>・混和剤の有無：・必要・不必要<br>・コンクリートの強度：kg/cm <sup>2</sup><br>・型枠：・木製・金属製<br>・その他（<br>・シーリング材：・ポリサルファイド系<br>・その他（<br>・取付金物の防錆処理：・シンクロメートメッキ処理<br>・亜鉛メッキ処理<br>・その他（<br>・現寸試作品：・必要・不必要 |

## 09 防水工事

|            |   |
|------------|---|
| ① 一般事項     | ② 本工事は、すべて責任施工とする。   |
| ② アスファルト防水 | ③ 種別：・歩行用屋上防水・露出屋上防水・室内防水<br>・その他（   |
| 3. シート防水   | ・種別：・合成ゴム系シート防水 厚 %<br>・合成樹脂系シート防水 厚 %<br>・その他（                                                                                           |
| 4. 塗布、塗膜防水 | ・種別：・ウレタン塗布防水 厚 %<br>・ゴムアスファルト塗布防水 厚 %<br>・その他（                                                                                           |
| 5. モルタル防水  | ・種別：・セメント系・樹脂系・その他（   |
| 6. 止水板     | ・地下階コンクリート打継ぎ箇所止水板：・不要<br>・必要：・クロロプレン<br>・合成樹脂                                                                                            |
| ⑦ 目地押え伸縮目地 | ③ 目地材料：① エラストイト+アスファルトコンパウンド（巾 %）<br>・発泡樹脂板+アスファルトコンパウンド（巾 %）<br>・その他（<br>④ 工法：・アスファルトコンパウンドは、防水押え仕上り面より5%下りに充てんしエラストイト以外の目地棒は必ず撤去する。     |
| ⑧ 責任保証     | ③ 工事請負者及び施工会社は、記名捺印の上、下記保証期間の保証書を3部係員に提出するものとし、事故を生じた場合は、無償にて修復・撤去する。<br>④ アスファルト防水：10年間<br>・シート防水：年間<br>・塗布防水：年間<br>・モルタル防水：5年間<br>・その他（ |

|          |   |
|----------|---|
| ⑨ コーキング材 | ③ 外部建具廻り：④ ポリサルファイド系<br>・ポリウレタン系<br>・油性系<br>・シリコン系<br>・その他（<br>④ コンクリート打継目地：④ ポリサルファイド系<br>・ポリウレタン系<br>・油性系<br>・シリコン系<br>・その他（<br>⑤ 充てんは 10 %× 10 %を最小とする。バックアップ材を使用するものとし、発泡樹脂成型材とする。 |
|----------|---|

## 10 石工事

|        |   |
|--------|---|
| ① 一般事項 | ② 石材は、傷、腐れ又は亀裂を生ずる恐れのある筋や欠点の少ないものとし、色、仕上面の材質は、サンプルにより、指定する。<br>④ つなぎ金物の太柄、鋸、千切類は防錆処理を施した鋼又は、真ちゅう製とする。<br>⑤ 仕上の種類は、次の記号を用いる。①=本磨き B=水磨き<br>C=粗磨き D=小叩き<br>E=ひき肌 F=ビシャン叩き<br>G=割肌 |
| 2. 材料  | ・大理石：・国産・外国産・板厚 %・仕上<br>③ 花崗石：④ 国産・外国産・板厚 %・仕上 A<br>・その他：・国産・外国産<br>・板厚 %・仕上<br>・テラゾーブロック：・種石<br>厚 % 仕上                                                                         |

## 11 タイル工事

|          |   |
|----------|---|
| ① 一般事項   | ③ 指定製造会社の製品により、見本品を提出し、係員の承認を受ける。<br>④ タイル割付図を作成し、指定の箇所は役物を用いるものとし、係員の承認を受ける。                                                                      |
| ② 工法     | ③ 伸縮目地：垂直方向には、柱間毎に（柱型がない場合）あるいは柱型の両側（柱型がある場合）に設ける。<br>水平方向には、各階毎に設ける。<br>④ タイル張工法：・圧着工法・回子張工法・接着張工法<br>・打ち込み工法・その他（精工板改良工法）                        |
| ③ 普通タイル  | ・磁器タイル %× %×厚 %<br>⑤ 半磁器タイル 100 %× 100 %×厚 5 %<br>⑥ 磁器タイル 100 %× 100 %×厚 7 %<br>⑦ モザイクタイル 25 %× 25 %×厚 3 %<br>・クリンカータイル %× %×厚 %<br>・その他（ %× %×厚 % |
| 4. 特殊タイル | ・テッセラタイル %× %×厚 %<br>・窯変タイル %× %×厚 %<br>・模様入タイル %× %×厚 %<br>・外国産タイル %× %×厚 %<br>・その他（ %× %×厚 %                                                     |

## 12 木工事

|             |   |
|-------------|---|
| ① 一般事項      | ③ 土台・床下地は、薬液による防虫処理剤を使用する。<br>④ ラワン材使用の場合は、加熱による防虫処理材とする。但し係員の承認を受けて、薬液による防虫処理を使用してもよい。<br>⑤ 水廻り及び壁、敷居類は、検又は、同等以上の堅木を使用するものとする。 |
| 2. 樹種及び等級   | ④ 見え隠れ材：④ 樹種 木質 等級 1等<br>⑤ 和室造作材：④ 樹種 木質 等級 上小節<br>⑥ 一般造作材：④ 樹種 ラワン 等級 1等<br>⑦ 枠材：④ 樹種 木質 等級 1等<br>⑧ 集成材の表面：④ 樹種 木質 等級 1等       |
| 3. 防腐・防虫の処理 | ④ 見え隠れ部分の抱木面上に接する部分、及び地盤より1m以内の部分に行うものとする。                                                                                      |

## 13 屋根工事

|                |   |
|----------------|---|
| 1. 亜鉛鉄板葺       | ・材料：・亜鉛鉄板・片面カラー鉄板・ビニール被覆鉄板<br>・その他（<br>・板厚：<br>・工法：・平葺（・一文字葺・ひし葺・瓦葺）<br>・波板葺（・大波・小波）<br>・形状：・長尺・規格<br>・野地板：・ドリゾール板 厚 %<br>・木毛セメント板 厚 %<br>・杉荒板 厚 %<br>・その他（<br>・下葺：・アスファルトルーフィング（22kg以上）<br>・アスファルトフェルト（20kg以上）<br>・その他（ |
| 2. スレート葺       | ・材料：・石綿大波・石綿小波・石綿平板・リブ<br>・その他（   |
| 3. 折版構造        | ・材料：・亜鉛鉄板・片面カラー鉄板・ビニール被覆鉄板<br>・その他（<br>・板厚： %<br>・被覆：・耐火（<br>・断熱（<br>・工法：指定製造所の仕様による。   |
| 4. アスファルトシングル葺 | ・材料・工法：   |
| 5. その他の屋根葺     | ・材料・工法：   |
| ⑥ 種            | ④ 壁構：・白ガス管（φ %）⑤ 塩ビパイプ（φ100%）<br>・谷構：・カラー鉄板<br>・その他（<br>・軒構：・カラー鉄板<br>・その他（<br>・防露：・建物内部に取付く部分は図示なき限りガラス繊維保温筒厚25%の上アスファルトフェルト巻ビニールテープ押えとする。                                                                              |

## 14 金属工事

|                |   |
|----------------|---|
| ① 一般事項         | ③ 工事にあたっては、製作図を提出の上係員の承認を受けるものとする。                                                                                     |
| ② 防錆処理         | ④ 外部金物：・ジंकロメートメッキ処理・亜鉛メッキ処理<br>・その他（<br>⑤ 内部金物：・JIS（鉛丹ジंकロメート錆止塗料）に規定する。<br>塗料1回塗とする。<br>⑥ 取付用下地金物：・指定なき限り亜鉛メッキ処理とする。 |
| ③ 軽量鉄骨天井及び壁下地材 | ④ 軽量鉄骨天井下地および、壁下地は指定製造所製品とし、防錆処理はジंकロメートメッキ処理、または亜鉛メッキ処理を施したものである。                                                     |

|               |                                                                                                  |
|---------------|--------------------------------------------------------------------------------------------------|
| ④ 金属製階段ノンスリップ | ③ 材質・巾：④ ステンレス製 38 %・アルミ製 %<br>・鉄製 %・真鍮製 %<br>・その他（<br>⑤ 型式：・タイヤ入 ⑥ タイヤ無                         |
| ⑤ ルーフドレイン     | ③ 材質：・鋳鉄製コールドロール焼付仕上げとする。<br>④ 取付工法：・先付け工法 ⑤ 後付け工法                                               |
| ⑥ マンホール       | ③ 種類：・並型 ④ 防水型・耐重型 ⑤ 防臭型<br>・錠（・有・無）<br>④ 材質：④ 鋳鉄製・アルミ製・その他<br>⑤ 型式：・丸型・角型 ⑥ 二重型化粧マンホール<br>・その他（ |
| ⑦ 天井改め口       | ③ 材質：④ アルミ製・ステンレス製・その他（<br>④ 寸法：④ 450%角・600%角・その他（                                               |
| 8. 格子蓋        | ・材質：・鋳鉄製 %・ステンレス製 %<br>・その他（                                                                     |
| 9. 製作金物       | ③ 材質・形状等は、設計図によるものとする。                                                                           |

## 15 左官工事

|             |                                                                                                   |
|-------------|---------------------------------------------------------------------------------------------------|
| ① モルタル塗     | ③ モルタルは亀裂防止剤、接着剤、防水剤その他の混和剤を必要に応じて係員と協議の上使用するものとする。<br>④ 塗厚 内壁：④ 20% %<br>外壁：④ 25% %<br>床：④ 30% % |
| ② 防水モルタル壁   | ③ 防水剤は指定製造会社の製品とし、モルタルの項に準じて仕上げる。<br>調合容積比 セメント：1<br>砂：2<br>防水剤（製造会社の指定量）                         |
| 3. プラスター壁   | ・種類：・ドロマイトプラスター・石膏プラスター<br>・ALC版用プラスター・その他（<br>・ラスボード：・厚 9%・厚 7%・その他（                             |
| ④ 吹付タイル     | ③ 種類：④ 無機質系・有機質系・その他（<br>・仕上：（                                                                    |
| 5. リシン吹付    | ・種類：・アクリル系・セメント系・その他（<br>・仕上：本施工前に見本吹きを行い、吹付回数を決定する。                                              |
| ⑥ 白セメント     | ③ 白セメントにドロマイトプラスター（上塗り）を10%混和水練りしたものを用いて使用するものとし、2回吹付とする。                                         |
| ⑦ 岩綿吹付      | ③ 種類：④ 吸音用・その他<br>④ 吹付厚：④ 10%・15%・20%・25%<br>・30%・その他（<br>⑤ 色：・着色 ⑥ 原色<br>⑦ 仕上：④ 吹付 ⑤ こて押え        |
| 8. 石綿吹付     | ・種類：・断熱用・耐火被覆用・吸音用<br>・その他（<br>・吹付厚： %<br>・色：・着色・原色<br>・仕上：・吹付・こて押え・エンボス仕上<br>・その他（               |
| 9. ひる石吹付    | ・種類：・吸音用・その他（<br>・吹付厚：・3%・5%<br>・色：・着色・原色<br>・仕上：・吹付・かき落し・こて押え                                    |
| 10. 人造石塗り   | ・仕上：・水磨き・粗磨き・小叩き・かき落し<br>・その他（                                                                    |
| 11. テラゾー現場塗 | ・仕上：・水磨き・粗磨き・小叩き・かき落し<br>・その他（                                                                    |
| 12. 塗床材     | ・種類：・硬質着色床・合成樹脂ビニール系<br>・合成樹脂エポキシ系・その他（                                                           |

## 16 建具工事

|               |   |
|---------------|---|
| ① アルミ建具       | <p>② 種類：レディーメイド製品、オーダーメイド製品、その他</p> <p>③ 型式：レギュラー、セミエアタイト仕上、エアタイト仕上、その他</p> <p>④ 仕上：アルミ上仕、自然発色皮膜、電解着色皮膜、その他</p>   |
| ② 鋼製建具        | <p>③ 種類：普通鋼板、ステンレス鋼板、耐候鋼板、その他</p> <p>④ 鋼板厚さ：窓・出入口・三方枠・方立・無目等は厚さ2.3%、省窓はステンレス製厚さ2%</p> <p>⑤ 防錆処理：ジंकロメート錆止塗料一回塗、その他</p> <p>⑥ 防音処理：防音扉の性能は30db以上とする</p> <p>⑦ 外部廻り、機械室、その他騒音を生じる個所の鋼製ドア枠はスポンジネオプレーン気密材を用いて気密にする</p>                         |
| ③ ステンレス製建具    | <p>② 種類：レディーメイド製品、オーダーメイド製品</p> <p>③ 仕上：ヘアライン仕上、バフ仕上、エッチング仕上、ミラー仕上、その他</p> <p>④ 曲げ加工：普通曲げ、角出し曲げ、その他</p>   |
| ④ シャッター       | <p>③ 種類：重量電動シャッター、軽量電動シャッター、軽量手動シャッター</p> <p>④ 防煙・防火シャッター（甲種、乙種）</p> <p>⑤ 型式：差込型、パイプ型、リベット綴り型、ネット型、波型、その他</p> <p>⑥ 機構：巻上げ式、横引式、水平式、その他</p> <p>⑦ レール・マグサ：ステンレス製、鋼板製</p> <p>⑧ スラットの種類：ステンレス製、アルミ製、鋼板製</p> <p>⑨ 厚さ：厚1.6%、厚1.2%、厚0.8%、厚%</p> |
| ⑤ 自動扉装置       | <p>② 動力方式：油圧式、空気圧式、電気圧式、その他</p> <p>③ 制御方式：マツスイッチ式、タッチスイッチ式、光電スイッチ、その他</p>   |
| ⑥ 木製建具        | <p>② 一般事項：① 仕上塗装は後記、塗装工事仕様によるものとし、化粧板の仕様は設計図による</p> <p>③ フラッシュ戸表面材の厚さ：5.5%以上、4.0%以上、3.0%以上</p>   |
| ⑦ 建具金物        | <p>② 指定製造所の製品とし、形式は設計図により、見本提出の上、係員が承認したものとする</p> <p>③ マスターキー：必要、組各3枚、不要</p> <p>④ グランドマスターキー：必要、不要</p> <p>⑤ 各キーは市販キーボックスに納入し、案内図を添付して係員に提出する</p>                                                                                         |
| ⑧ 建具周囲のシーリング材 | <p>② 建具の周囲は入念にコーキングすること</p> <p>③ 種類：ポリサルファイド系、シリコン系、油性、その他</p>   |
| ⑨ 網戸          | <p>② 網の種類：サラン、ステンレス、ガラスファイバー、その他</p>   |
| ⑩ ガラス         | <p>② 種類：設計図によるものとし、指定製造会社の製品とする</p> <p>③ ガラス取付材料：ビニール製ビード、ポリサルファイド系シーリング材、硬化性ガラスパテ、ネオプレーンジッパーガスケット、その他</p>   |

## 17 塗装工事

|                    |                                                           |
|--------------------|-----------------------------------------------------------|
| ① 一般事項             | <p>② 素地調整及び塗装工程は、共通仕様書による</p> <p>③ 塗装業者は、日本塗装工業会会員とする</p> |
| ② 防火材料             | <p>② 屋内の壁及び天井の仕上げは基材同等の認定のあるものとする</p>                     |
| ③ 合成樹脂・エマルジョンペイント壁 | <p>② 浴室・脱衣室・便所・洗面所・湯沸室の天井は一種(外部用)を用いる</p>                 |
| ④ マスチック塗           | <p>③ 種類：マスチックA(外部用)、マスチックB(内部用)、マスチックC(内・外部用)</p>         |
| ⑤ 特殊塗料             | <p>③ 種類：使用箇所</p>                                          |

## 18 内装工事

|               |   |
|---------------|---|
| ① 一般事項        | <p>② 本工事に使用する材料は、JIS規格品とする。但し特殊材料はこれに準拠し前もって見本品を提出したり、見本張りを行い、係員の承認を受けることとする</p> <p>③ 本工事に使用する合板は図示なき限り、塗装下地の場合は合板、その他は、ラワン、等級は4級とする。又水場廻りに使用する合板はタイプI耐水合板とする</p> <p>④ 目隠し貼りの受材面は、特記なき限り、巾広の綿テープ張りを施す</p> |
| ② 合成樹脂系床材     | <p>③ 種類：塩化ビニール系樹脂タイル、塩化ビニール系樹脂シート</p> <p>④ 種類：半硬質、軟質、ホモジニアス、半硬質、軟質、ホモジニアス</p> <p>⑤ ゴムタイル、ゴムシート、その他</p>   |
| ③ フローリング材     | <p>③ 種類：モザイク、パーケット、フローリング、その他</p> <p>④ 材質：ナラ、ブナ、サクラ、その他</p>   |
| ④ カーペット       | <p>③ 種類：ウイルトンカーペット、コードカーペット、パンチカーペット、その他</p> <p>④ 下地：無、有(フェルトクッション7%)</p> <p>⑤ 工法：接着張り、両面粘着テープ張り、グリッパー工法、その他</p>                                                                                          |
| ⑤ 畳           | <p>③ 種類：本畳、ビニール畳、スタイロ畳</p> <p>④ 特殊畳床：無、有</p>   |
| ⑥ 特殊合板        | <p>③ 種類：天然木化粧合板、特殊加工合板、メラミン化粧合板、ポリエステル化粧合板、プリント合板、その他</p>   |
| ⑦ 吸音板         | <p>③ 岩綿吸音板：下地、木製軸組、石膏ボード厚9%、軽鉄下地、その他</p> <p>④ 穴あき石膏ボード：厚%</p> <p>⑤ 穴あきフレキシブルボード：厚6.0%、厚5.0%</p> <p>⑥ 炭酸マグネシウム板：厚%</p>                                                                                     |
| ⑧ 壁装材         | <p>③ 紙製品：級以上</p> <p>④ 布製品：級以上</p> <p>⑤ ビニール製品：級以上</p>   |
| ⑨ 石膏その他のボード張り | <p>③ 石膏ボード：厚12%</p> <p>④ 化粧石膏ボード：厚9%</p> <p>⑤ 石綿セメント：厚%</p> <p>⑥ 石綿ケイ酸カルシウム板：厚%</p> <p>⑦ その他</p>   |
| ⑩ 断熱材         | <p>③ フォームポリスチレン：厚%</p> <p>④ ロックウール：厚%</p> <p>⑤ グラスウール：厚%</p>   |
| ⑪ 既製間仕切       | <p>③ 表面材および仕上げ：鋼板厚さ0.8%以上+樹脂塗装あるいは樹脂焼付塗装、その他</p> <p>④ 工法：スタッド式、パネル一体式、パネル分割式</p>   |
| ⑫ その他         |   |

## 19 雑工事

|           |   |
|-----------|---|
| ① 室名札階数表示 | <p>③ 材質：プラスチック、ステンレス、アルミ、その他</p> <p>④ 文字型式：書き文字、彫文字、張文字、抜き文字、その他</p> <p>⑤ 文字材質：地と同質、シルクスクリーンエナメル、その他</p> |
| ② 郵便受     | <p>③ 材質：ステンレス、鋼板、その他</p> <p>④ 型式：個別型、集合型</p>                                                             |

|           |   |
|-----------|---|
| ③ 黒板掲示板   | <p>③ 材質：スチール、アルミ、ホーロー鋼板、その他</p> <p>④ 枠：アルミ、スチール、木製</p> <p>⑤ 形状：平面、曲面、上げ下げ式、映写スクリーン内蔵型</p> <p>⑥ 寸法：W、H、%</p> |
| ④ 屋上丸環    | <p>③ 材質：亜鉛メッキ、ステンレス、その他</p>                                                                                 |
| ⑤ 避難器具    | <p>③ 型式：材質</p>                                                                                              |
| ⑥ 消拭マット   | <p>③ 材質：ステンレス(枠：ステンレス)、硬質アルミ(枠：アルミ)、ビニールあるいはゴム製(枠：硬質アルミ)</p>                                                |
| ⑦ 可動間仕切   | <p>③ 種類：アコーディオンドア、ルーバードア、パネルパーティション、その他</p> <p>④ 材質：木製、ビニールクロス仕上、焼付塗装、化粧単板、その他</p>                          |
| ⑧ カーテンレール | <p>③ 材質：ステンレス、アルミ、プラスチック、その他</p> <p>④ 型式：シングル、ダブル、その他</p>                                                   |
| ⑨ ブラインド   | <p>③ 材質：ステンレス、アルミ、プラスチック</p> <p>④ 型式：たて型、よこ型(スラット巾：%)</p>                                                   |
| ⑩ 流し台     | <p>③ 種類：既製品、特注、その他</p>                                                                                      |
| ⑪ 浴槽      | <p>③ 材質：FRP、ポリエステル、ホーロー、ステンレス</p>                                                                           |
| ⑫ 旗竿金物    | <p>③ 材質：ステンレス、アルミ、スチール</p>                                                                                  |

## 20 外構工事


|          |   |
|----------|---|
| ① 一般事項   | <p>② 工事範囲等は設計図による他、係員の指示によるものとする</p>                                                                          |
| ② 舗装     | <p>③ 種類：アスファルト舗装(混合式、浸透式)、コンクリート舗装(有筋、無筋、溶接金網入、砂利撒き舗装：切込砂利、撒布砂利、%)</p>                                        |
| ③ フェンス   | <p>③ 種類：ネットフェンス、エキスパンドメタルフェンス、その他</p> <p>④ 高さ：H=、%</p>                                                        |
| ④ 塀      | <p>③ 種類：万代塀、コンクリートブロック塀、その他</p> <p>④ 高さ：H=、%</p> <p>⑤ 仕上：( )</p>                                              |
| ⑤ 境界石    | <p>③ 型式：歩車道境界用既製ブロック、その他</p>                                                                                  |
| ⑥ 敷地内排水溝 | <p>③ 種類：溝、既製U字側溝、既製L字側溝、現場打コンクリート溝、その他</p> <p>④ 蓋：コンクリートブロック製、鋳鉄製、その他</p>                                     |
| ⑦ 植栽     | <p>③ 植栽：風除け支柱の種類、三脚、四脚、鳥居形</p> <p>④ 補償期間：新植、移植および芝張りの補償期間、引渡し日より、年間</p> <p>⑤ 芝張り：種類、野芝、高らい芝、その他、客土、不要、要、%</p> |

## ●メーカーリスト

|                                        |                                                              |
|----------------------------------------|--------------------------------------------------------------|
| IL-フドレン<br>タイル<br>金属建具<br>長尺塩ビ<br>建築金物 | <p>長谷川オー機械<br/>伊奈、ダンロ<br/>三協アルミ、不二サッシ<br/>田島、東洋<br/>十カ工業</p> |
|----------------------------------------|--------------------------------------------------------------|









| 室 名           |             | 床                            | 巾                    | 木                | 勝                                                     | 壁                       | 天                           | 井 | 備                            | 考 |  |  |  |  |  |
|---------------|-------------|------------------------------|----------------------|------------------|-------------------------------------------------------|-------------------------|-----------------------------|---|------------------------------|---|--|--|--|--|--|
| 1F<br>貸 店 舗   |             | モルタルヌリ金ゴテ押入目地切仕上             | モルタルヌリ金ゴテ押入目地切仕上     | H=100            | モルタルヌリ金ゴテ押入                                           |                         | 軽天下地 フレキシブルボード 76目直貼 E.P.仕上 |   | 重壁シャッター 押入壁マド                |   |  |  |  |  |  |
|               | 避難通路        | 100角磁器タイル貼                   | 全 左                  |                  | 全 左                                                   | 北側 スタイロボード 24G工法 E.P.仕上 | 軽天下地 300角 アルミカラーパネル貼        |   | 集合郵便受 8ヶ用 表札板 掲示板            |   |  |  |  |  |  |
| 倉 庫           |             | モルタルヌリ金ゴテ押入                  | モルタルヌリ金ゴテ押入          | H=100            | モルタルヌリ金ゴテ押入 E.P.仕上                                    |                         | 軽天下地 石こうボード 79目直貼 E.P.仕上    |   | 室名札                          |   |  |  |  |  |  |
|               | 2F<br>麻雀室   | 別 途                          | 全 左                  |                  | 全 左                                                   |                         | 全 左                         |   | 押入壁窓 非常用照明(電)                |   |  |  |  |  |  |
| 便 所           |             | アスファルト防水(B-1)下地 100角磁器タイル貼   | 100角半磁器タイル貼          |                  | 全 左                                                   |                         | 軽天下地 79石こうボード下地 不燃ビニルクロス貼   |   | 天井吊検口450×450 1ヶ              |   |  |  |  |  |  |
|               | 3~6F<br>事務室 | モルタルヌリ金ゴテ押入下地 長尺塩ビシート貼(弾性複合) | ソフト巾木                | H=100            | 北側 スタイロボード 24G工法 E.P.仕上<br>712石こうボード G工法 E.P.仕上       |                         | 軽天下地 79石こうボード下地 不燃ビニルクロス貼   |   | トイレノース(メラミン化粧合板)洗面化粧台吊戸棚 室名札 |   |  |  |  |  |  |
| ホ - ル         |             | 全 上                          | 全 上                  |                  | モルタルヌリ金ゴテ押入下地 吹付タイル                                   |                         | 軽天下地 79石こうボード目直貼 E.P.仕上     |   | E.L.V.三方床 室名札                |   |  |  |  |  |  |
|               | 便 所         | 全 上                          | 長尺塩ビシート 立上りステンレス目地押入 | H=100            | 100角半磁器タイル貼                                           |                         | 軽天下地 76 フレキシブルボード目直貼 V.P.仕上 |   | 鏡 室名札 天井吊検口450×450 4ヶ        |   |  |  |  |  |  |
| 湯 室           |             | 全 上                          | 全 上                  |                  | 全 上                                                   |                         | 全 上                         |   | 流し台 レンジフード(給気)ステンレスエプロン 吊戸棚  |   |  |  |  |  |  |
|               | 庫           | モルタル金ゴテ下地 左仕切込(710)ジョーダン吸エツ  | ラワン C.L.仕上           | H=100            | 北側 スタイロボード 24G工法 不燃ビニルクロス貼<br>712石こうボード G工法 不燃ビニルクロス貼 |                         | 軽天下地 79石こうボード下地 不燃ビニルクロス貼   |   | 戸棚 吊戸棚 カテンロール 室名札            |   |  |  |  |  |  |
| - ル           |             | モルタルヌリ金ゴテ押入下地 長尺塩ビシート貼(弾性複合) | ソフト巾木                | H=100            | モルタルヌリ金ゴテ押入下地 不燃ビニルクロス貼                               |                         | 全 上                         |   | 表札                           |   |  |  |  |  |  |
|               | 開           | 100角磁器タイル貼                   |                      |                  | 712石こうボード G工法 不燃ビニルクロス貼                               |                         | 全 上                         |   | 戸棚                           |   |  |  |  |  |  |
| エンフ ルーム       |             | 712ラワン合板下地 フェルト ジョーダン吸エツ     | タモ練付 C.L.仕上          | H=100            | 全 上                                                   |                         | 全 上                         |   | 収納家具 カテンボックス カテンロール          |   |  |  |  |  |  |
| 室 4.5 階       |             | タタミ                          |                      |                  | 712石こうボード G工法 不燃ビニルクロス貼                               |                         | 79化粧石こうボード裏目直貼              |   | 押入 天袋 床の間                    |   |  |  |  |  |  |
|               | 所           | 712ラワン合板下地 長尺塩ビシート貼(弾性複合)    | タモ練付 C.L.仕上          | H=100            | 100角半磁器タイル貼                                           |                         | 軽天下地 79石こうボード下地 不燃ビニルクロス貼   |   | システムキッチン 洗たくパン 食器戸棚          |   |  |  |  |  |  |
| 室             |             |                              |                      |                  |                                                       |                         |                             |   |                              |   |  |  |  |  |  |
|               |             | ユニットバス 伊奈 BQD1616            |                      |                  |                                                       |                         |                             |   |                              |   |  |  |  |  |  |
| 面 脱 衣         |             | 712ラワン合板下地 長尺塩ビシート貼(弾性複合)    | 長尺塩ビシート 立上りステンレス目地押入 |                  | 712石こうボード G工法 不燃ビニルクロス貼                               |                         | 軽天下地 79石こうボード下地 不燃ビニルクロス貼   |   | 洗面化粧台 脱衣棚 吊戸棚                |   |  |  |  |  |  |
|               | 所           | 全 上                          | 全 上                  |                  | 全 上                                                   |                         | 全 上                         |   | 手摺 天井吊検口450×450 1ヶ           |   |  |  |  |  |  |
| 入             |             |                              |                      |                  |                                                       |                         |                             |   |                              |   |  |  |  |  |  |
|               |             | 712ラワン合板                     |                      |                  | 712ラワン合板                                              |                         | 712ラワン合板                    |   | 中段天板床 79ラワン合板                |   |  |  |  |  |  |
| の 間           |             |                              |                      |                  |                                                       |                         |                             |   |                              |   |  |  |  |  |  |
|               |             | 地板 712松化粧合板                  |                      |                  | 712石こうボード G工法 不燃ビニルクロス貼                               |                         |                             |   |                              |   |  |  |  |  |  |
| 1F<br>機 械 室   |             | シンデカンクリート金ゴテ押入 防塵塗装仕上        | トムレックス吹付木ゴテ押入        |                  | 全 左                                                   |                         | 全 左                         |   |                              |   |  |  |  |  |  |
|               | 2F<br>難 燃 材 | シート防水                        |                      |                  | 100角磁器タイル貼                                            |                         | 軽天下地 アルミスパンドリル              |   | 避難階段                         |   |  |  |  |  |  |
| 3F<br>ル コ ニ - |             |                              |                      |                  |                                                       |                         |                             |   |                              |   |  |  |  |  |  |
|               |             | アスファルト防水下地 シンデカンクリート金ゴテ押入仕上  |                      |                  | 全 上                                                   |                         |                             |   | 避難階段                         |   |  |  |  |  |  |
|               |             |                              |                      |                  |                                                       |                         |                             |   |                              |   |  |  |  |  |  |
|               |             |                              |                      |                  |                                                       |                         |                             |   |                              |   |  |  |  |  |  |
| 912           |             | 一級建築士事務所(株)篁建築設計             |                      | (仮称)CRCビル新築工事設計図 | 意 匠                                                   | 内 部 仕 上 表               |                             |   |                              |   |  |  |  |  |  |

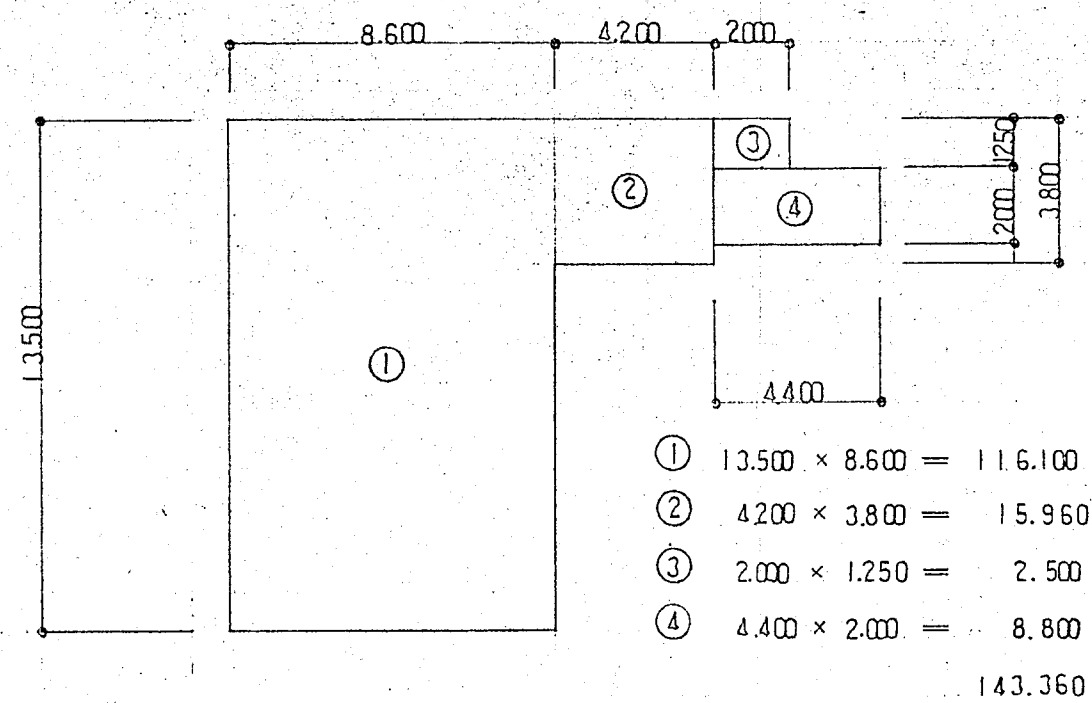

國 積 求 積 冊 1/200

建築面積求積四.

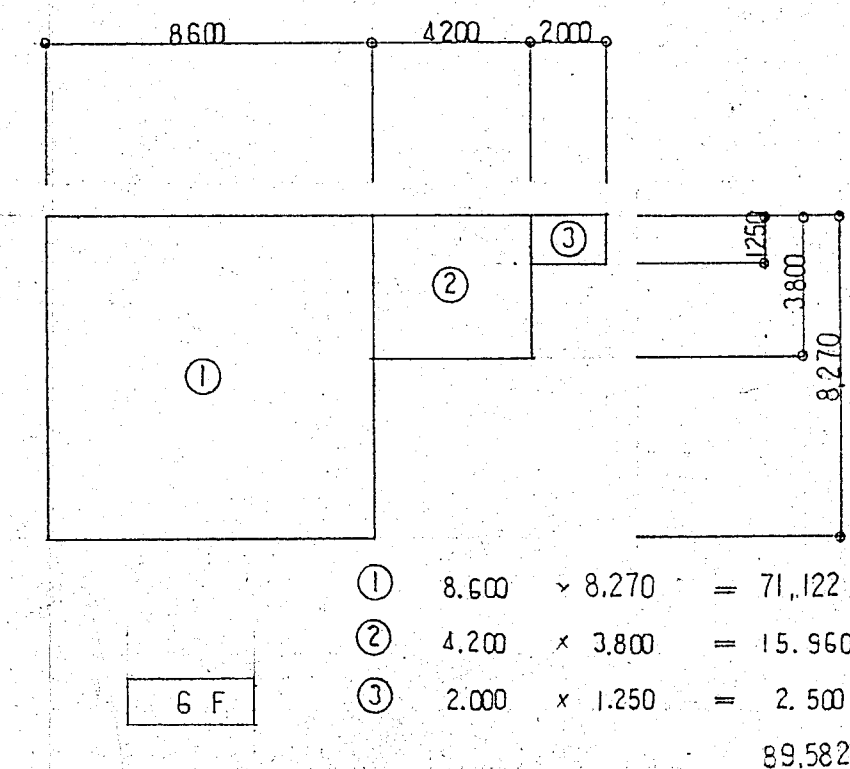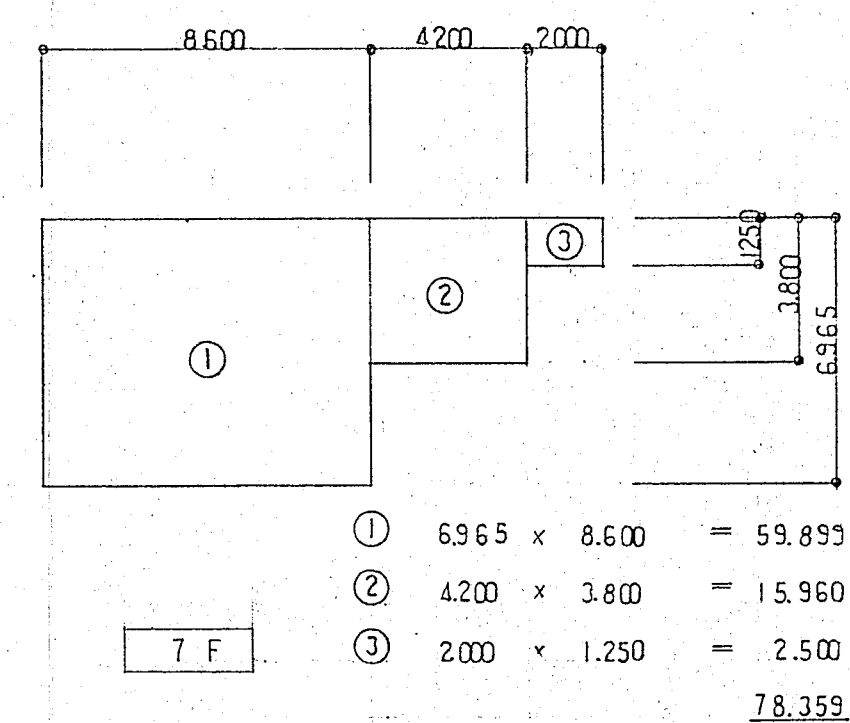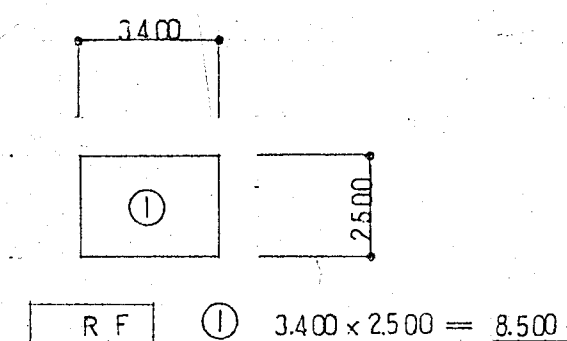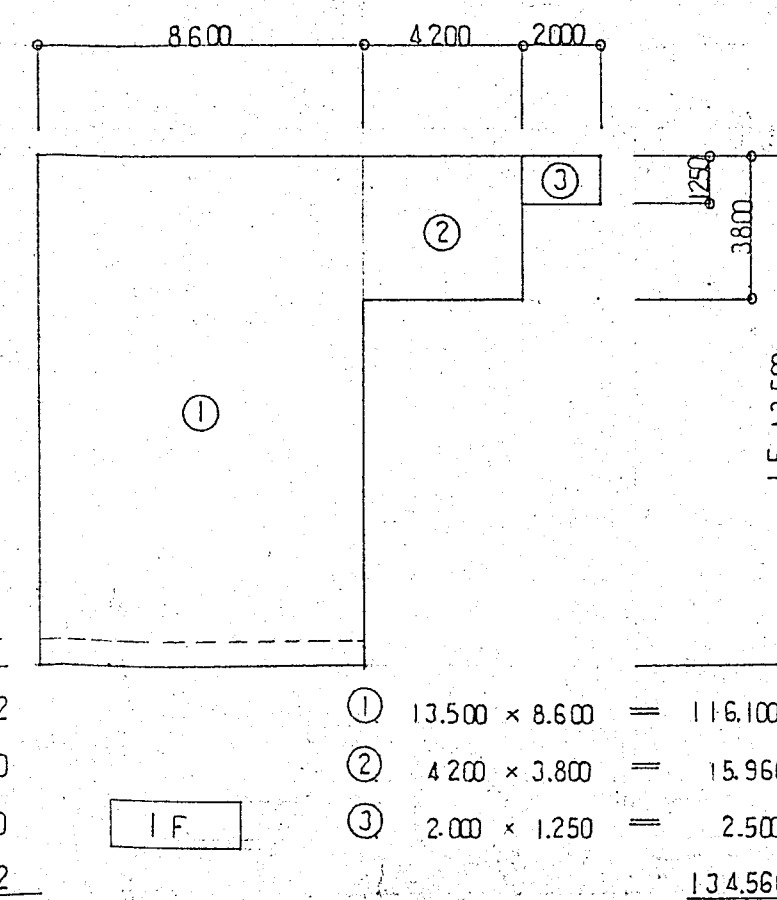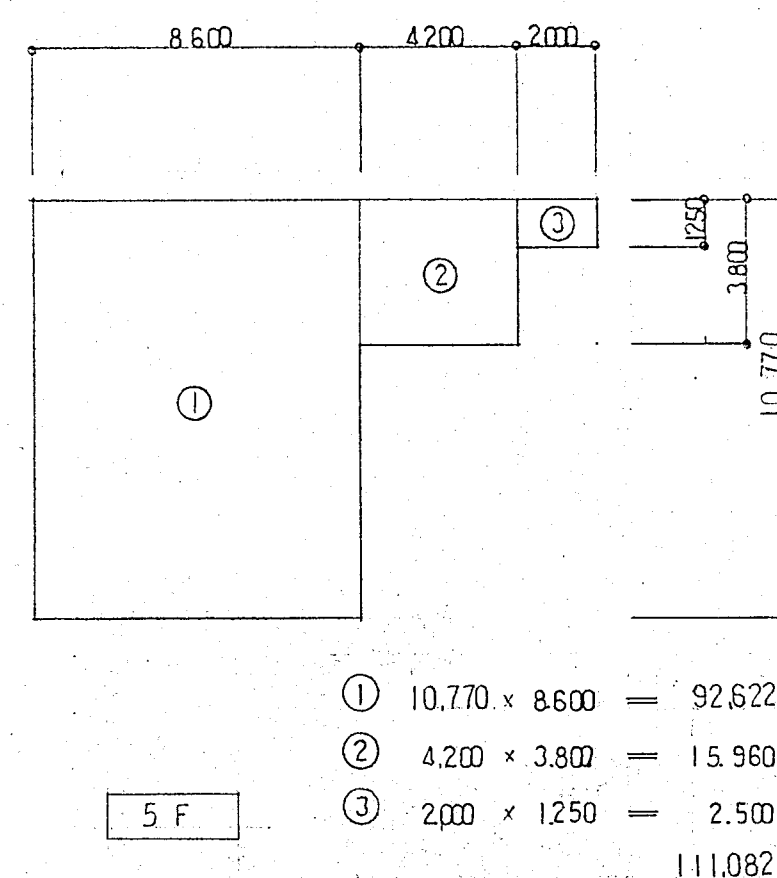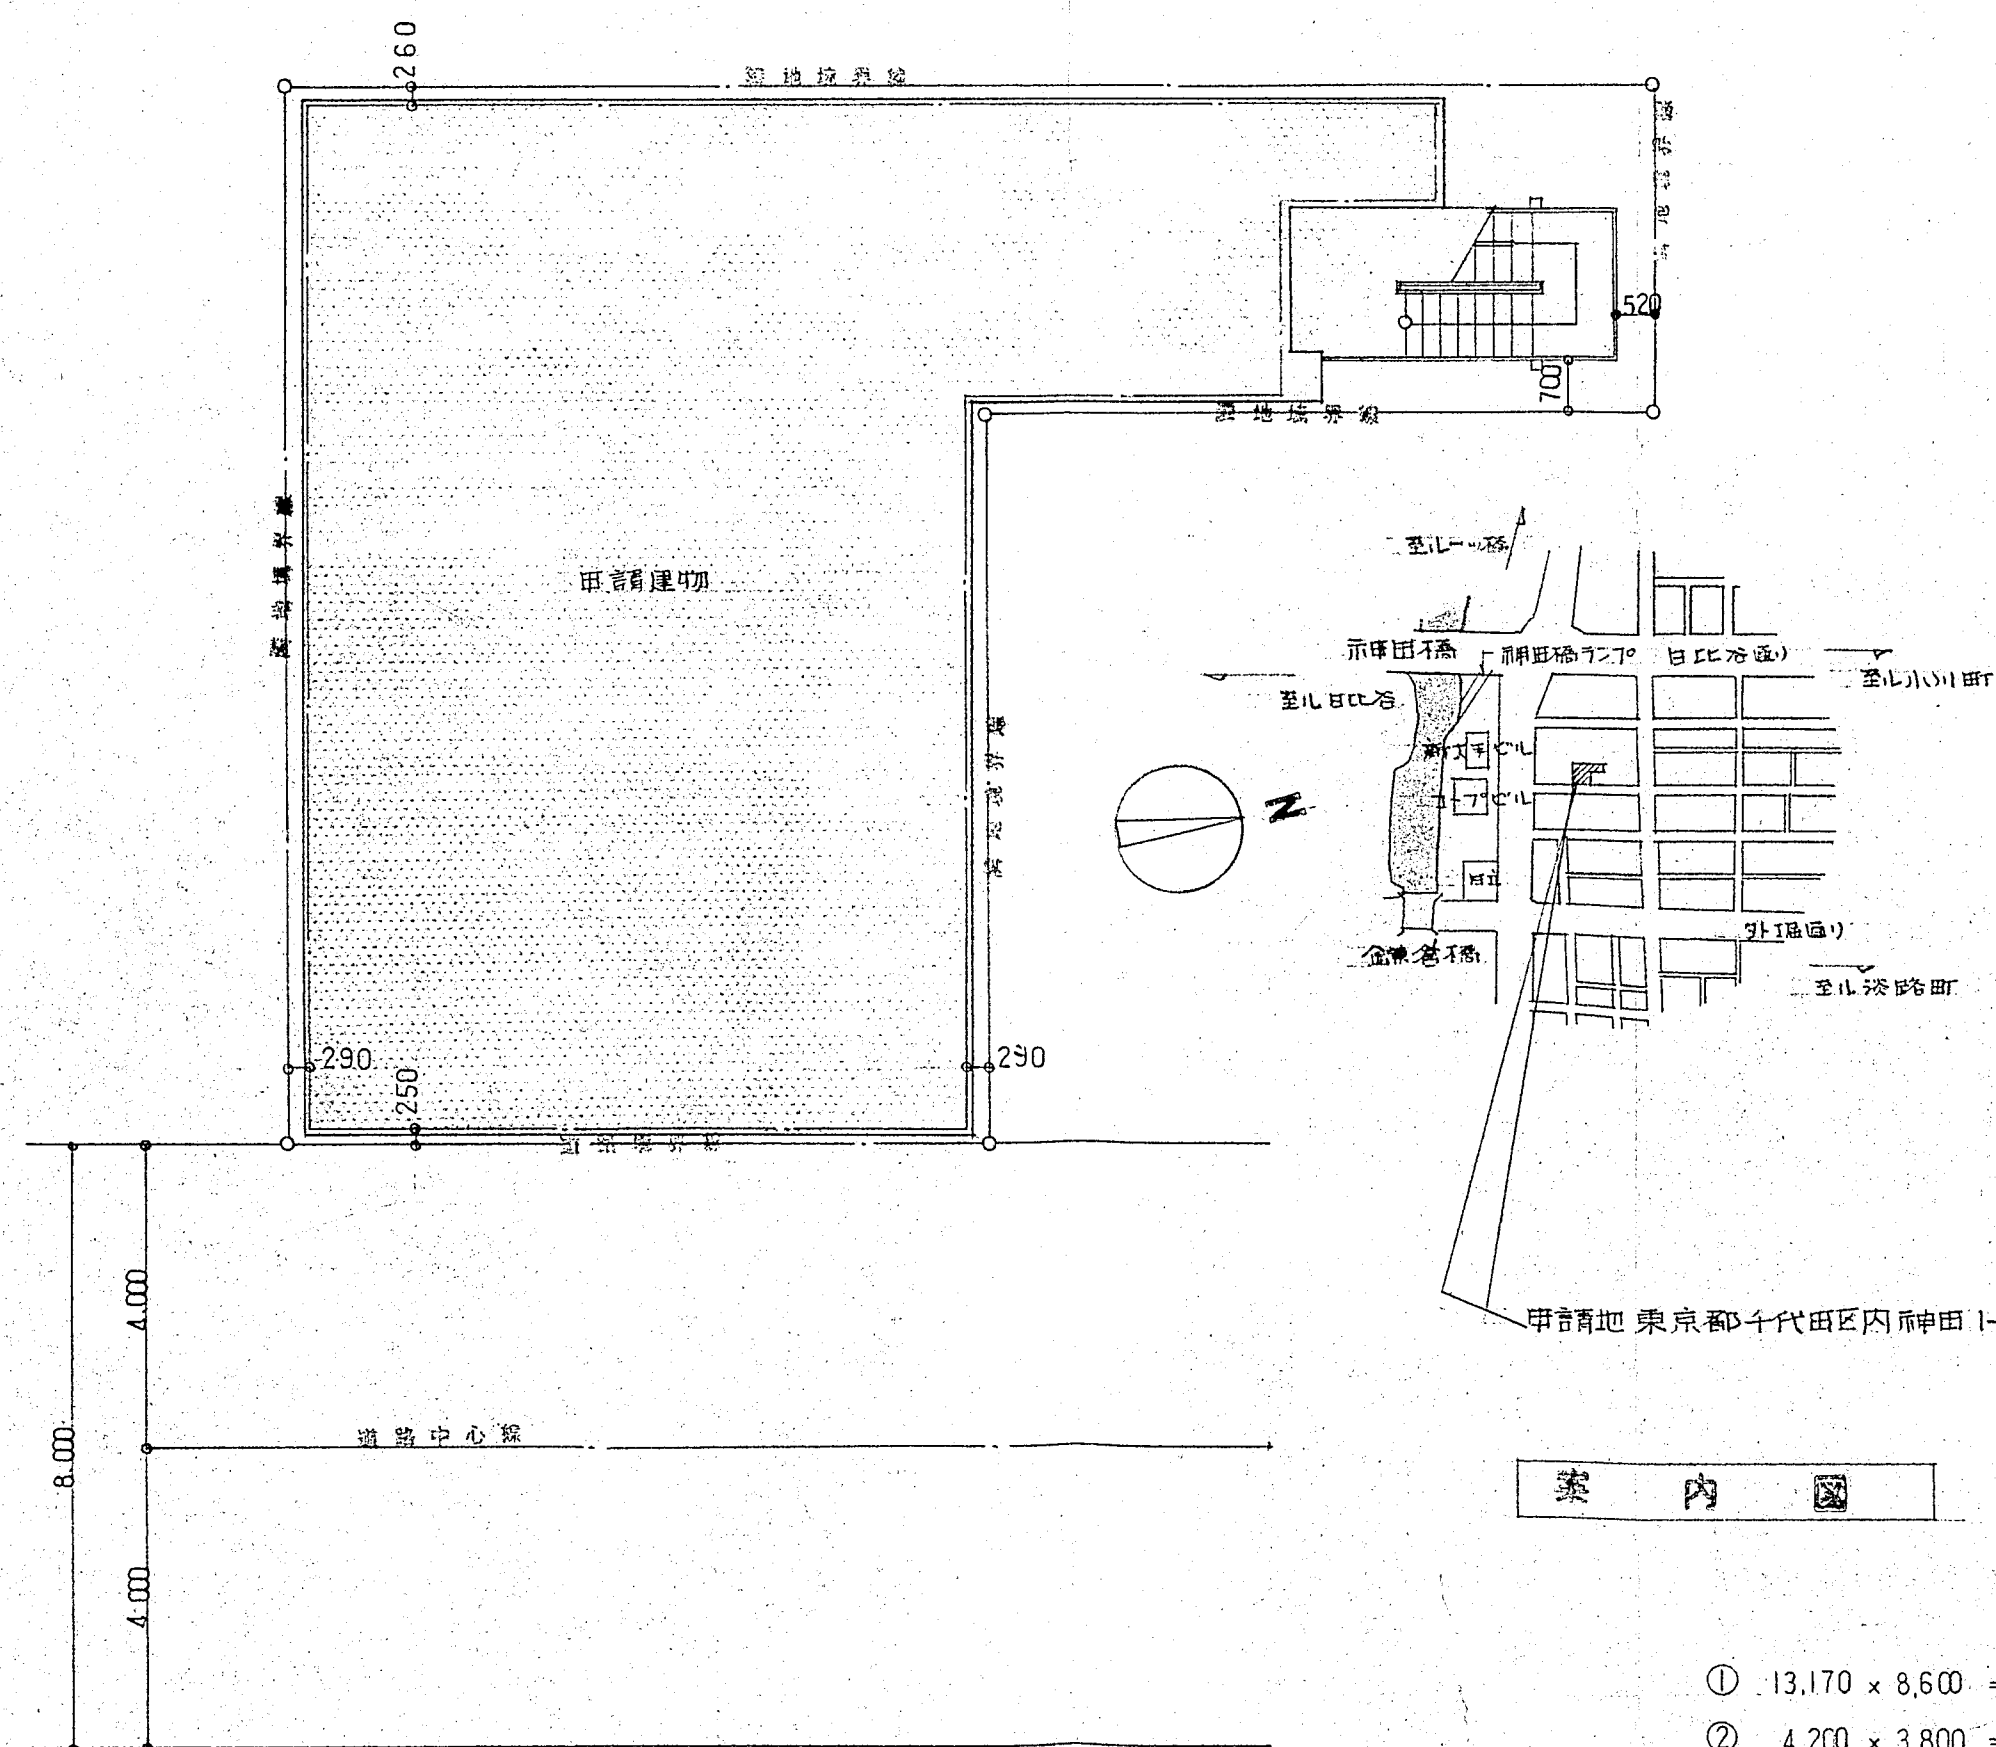


記 冊 1/100


2-4F

IF



6 F

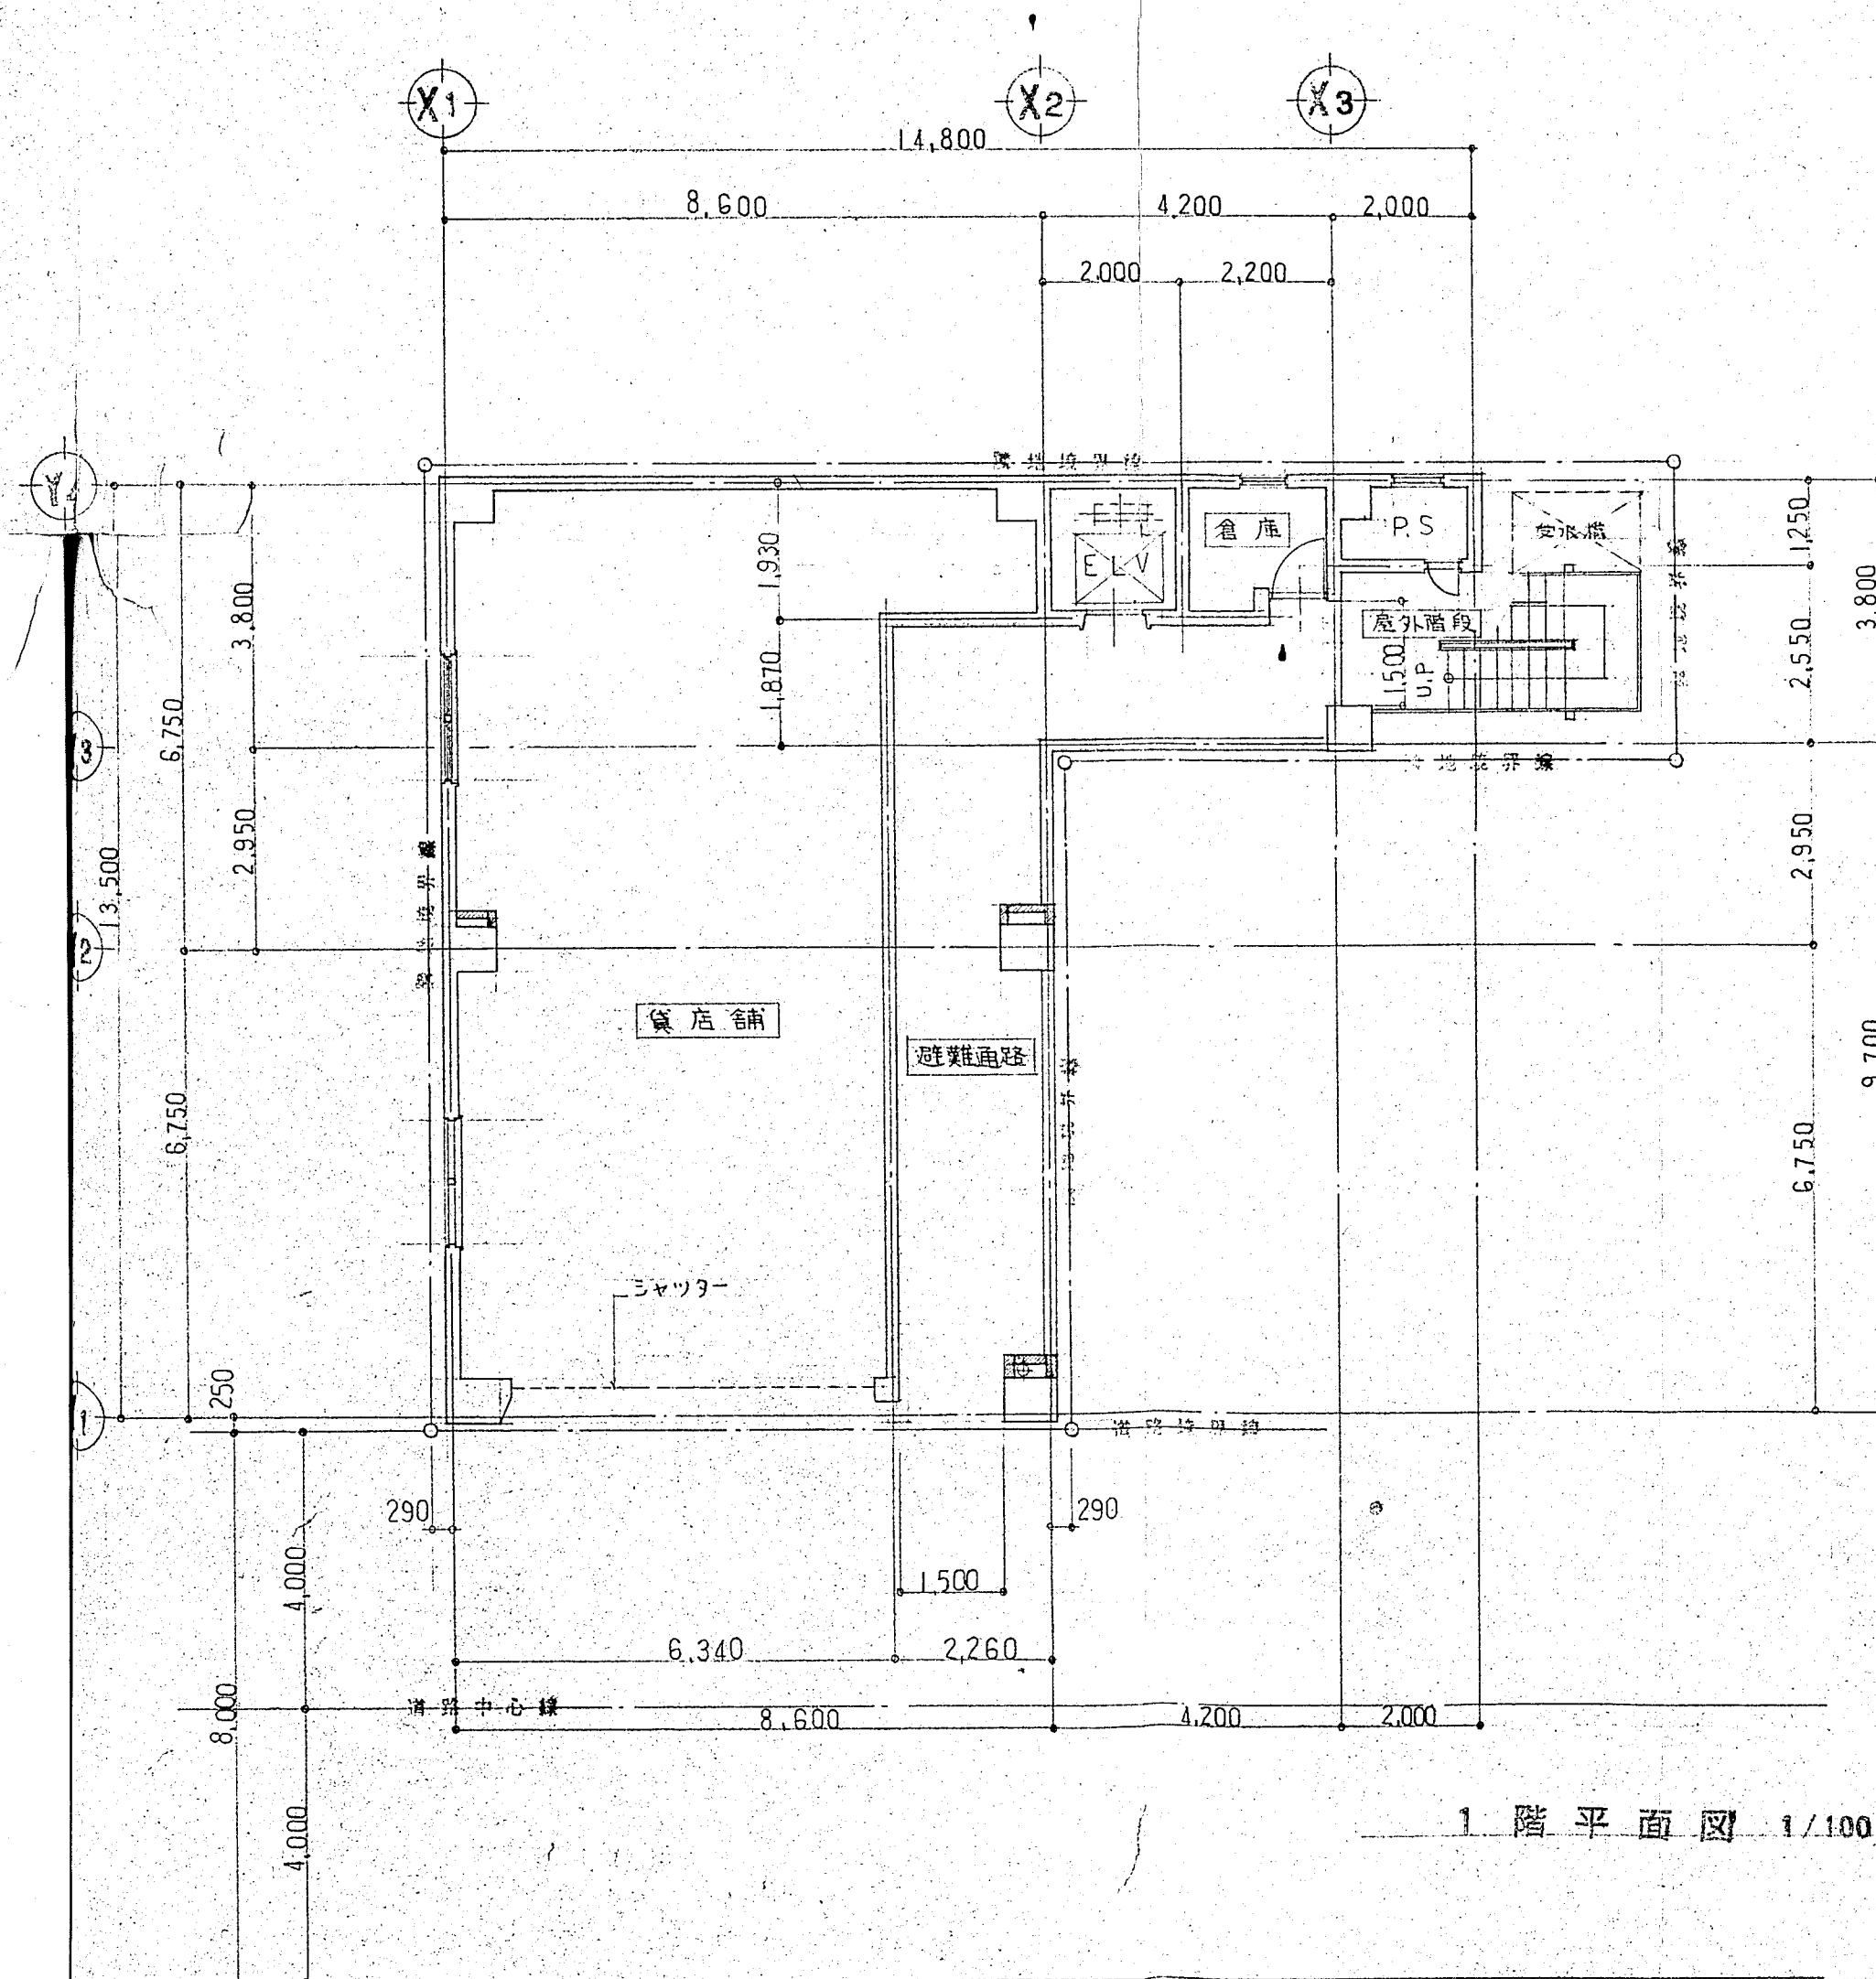

1 階平面図 1/100

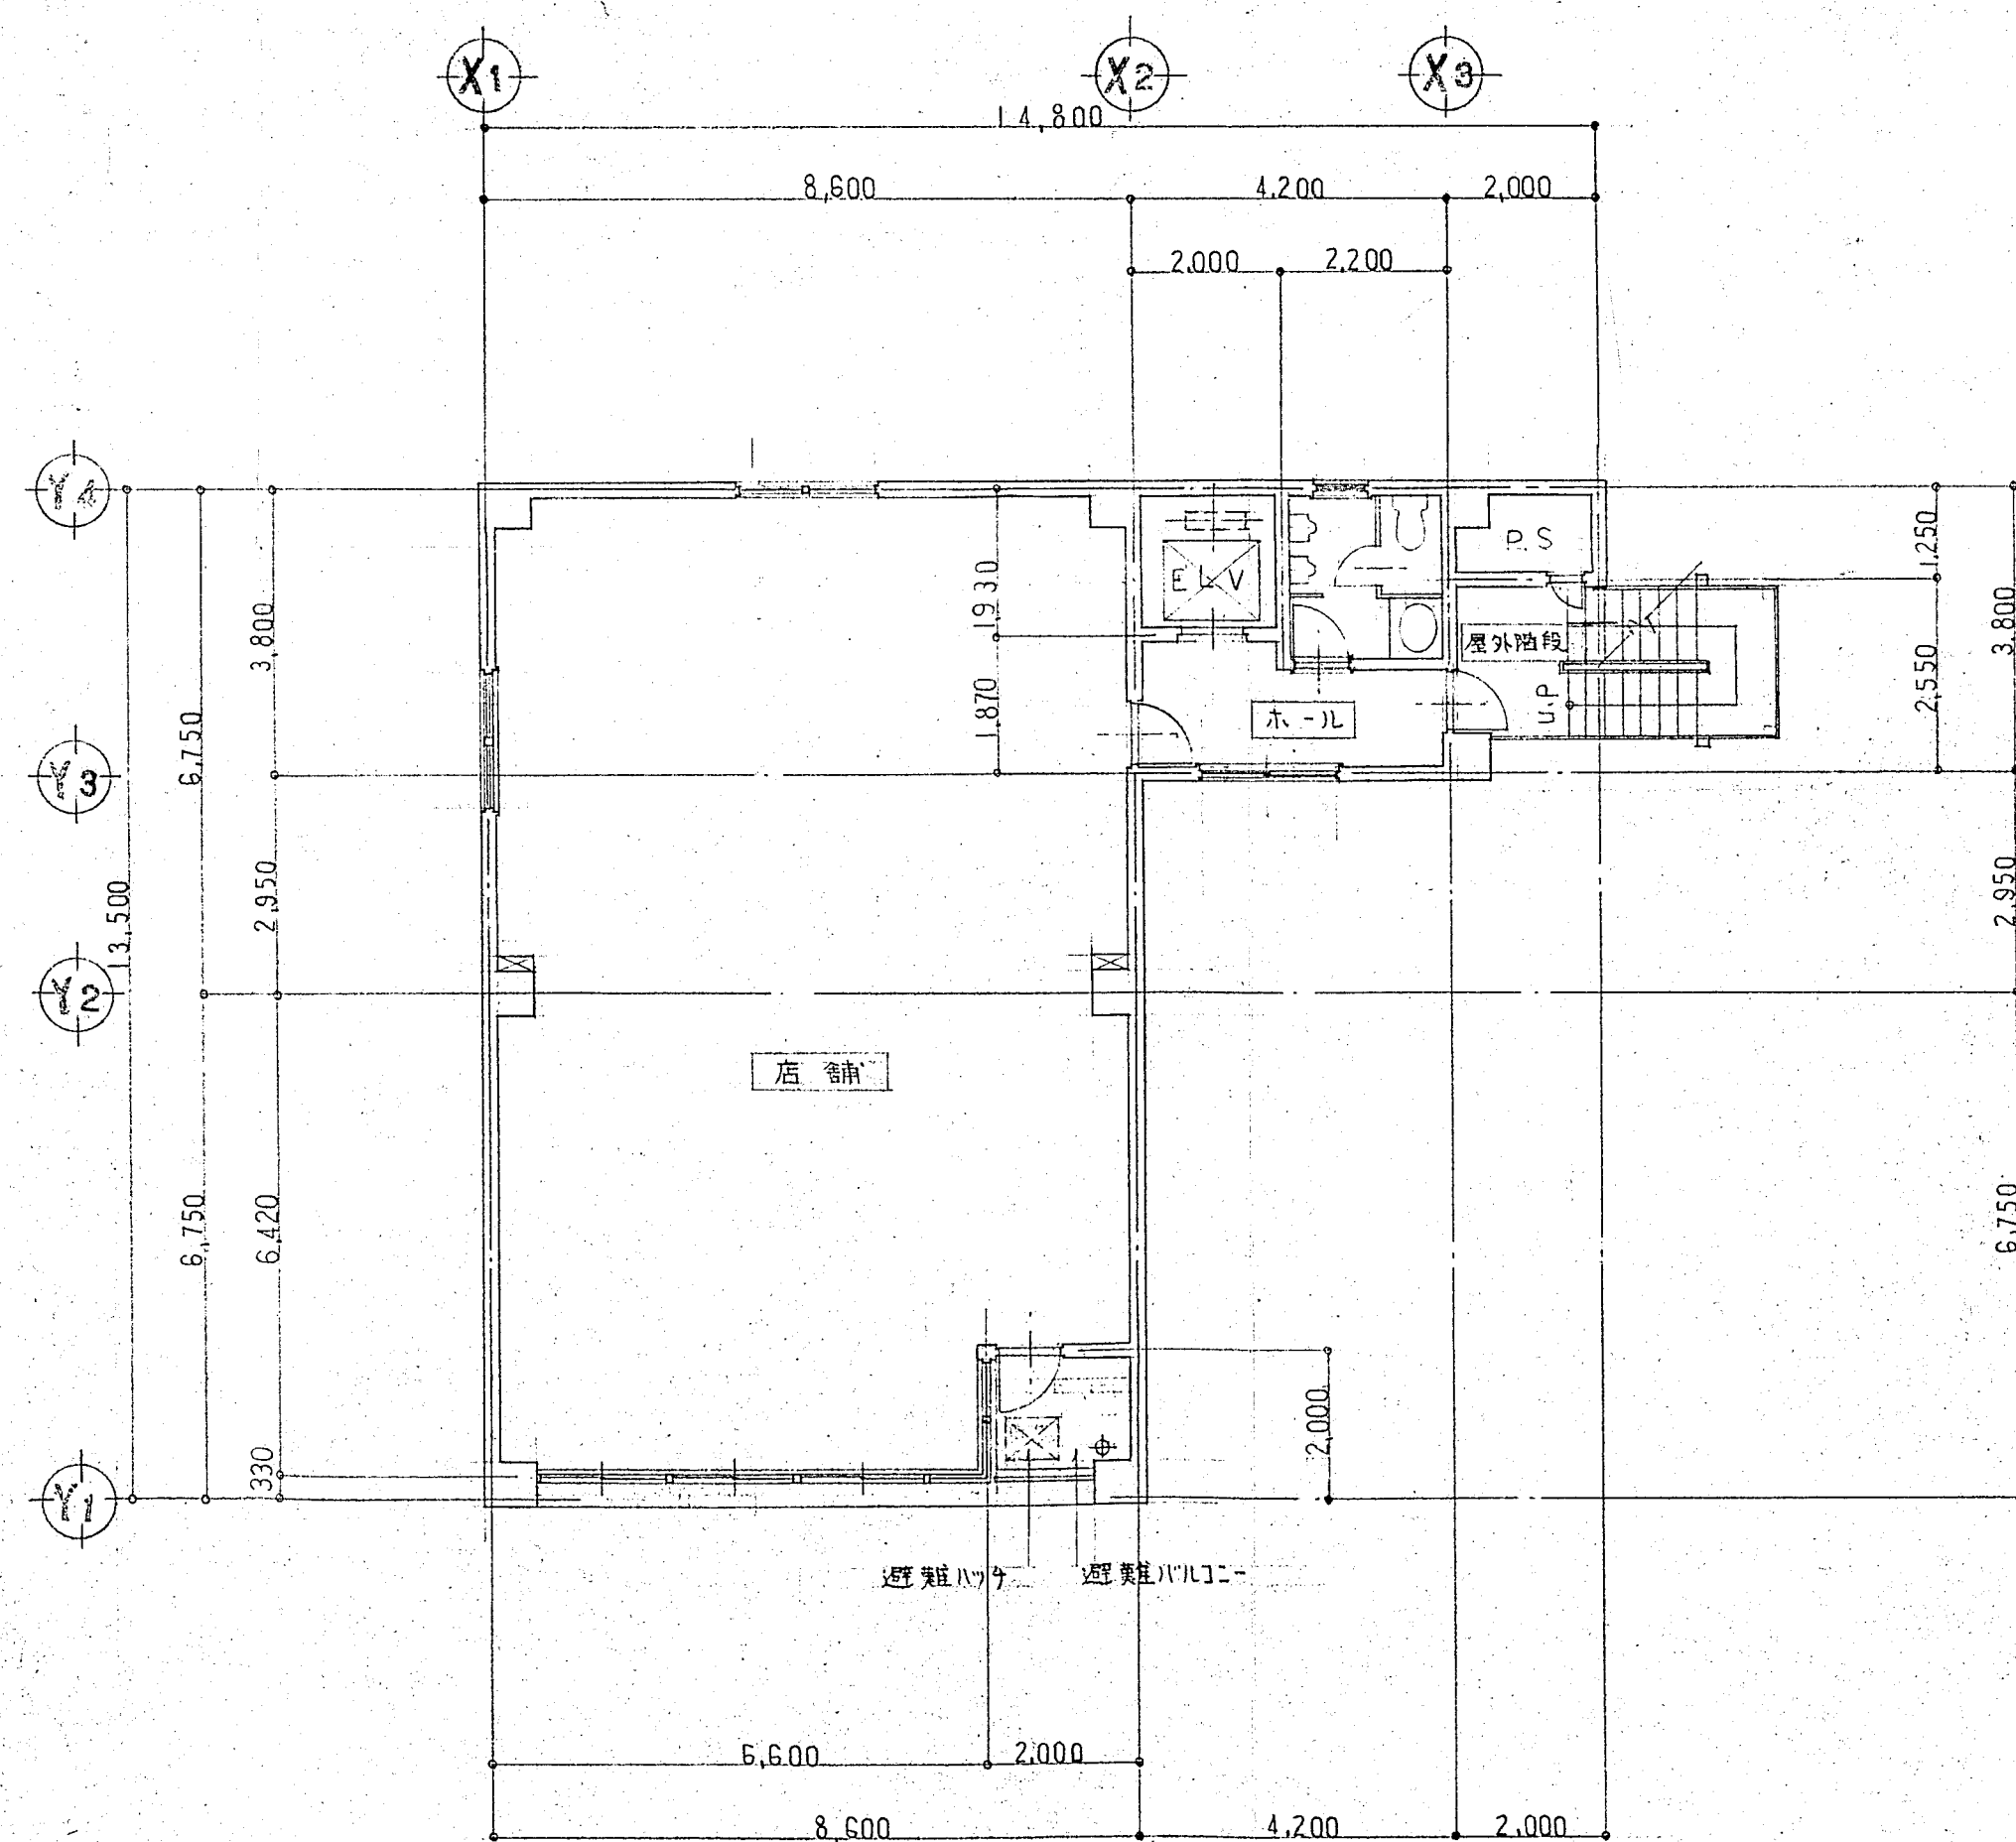


2 階平面図 1/100

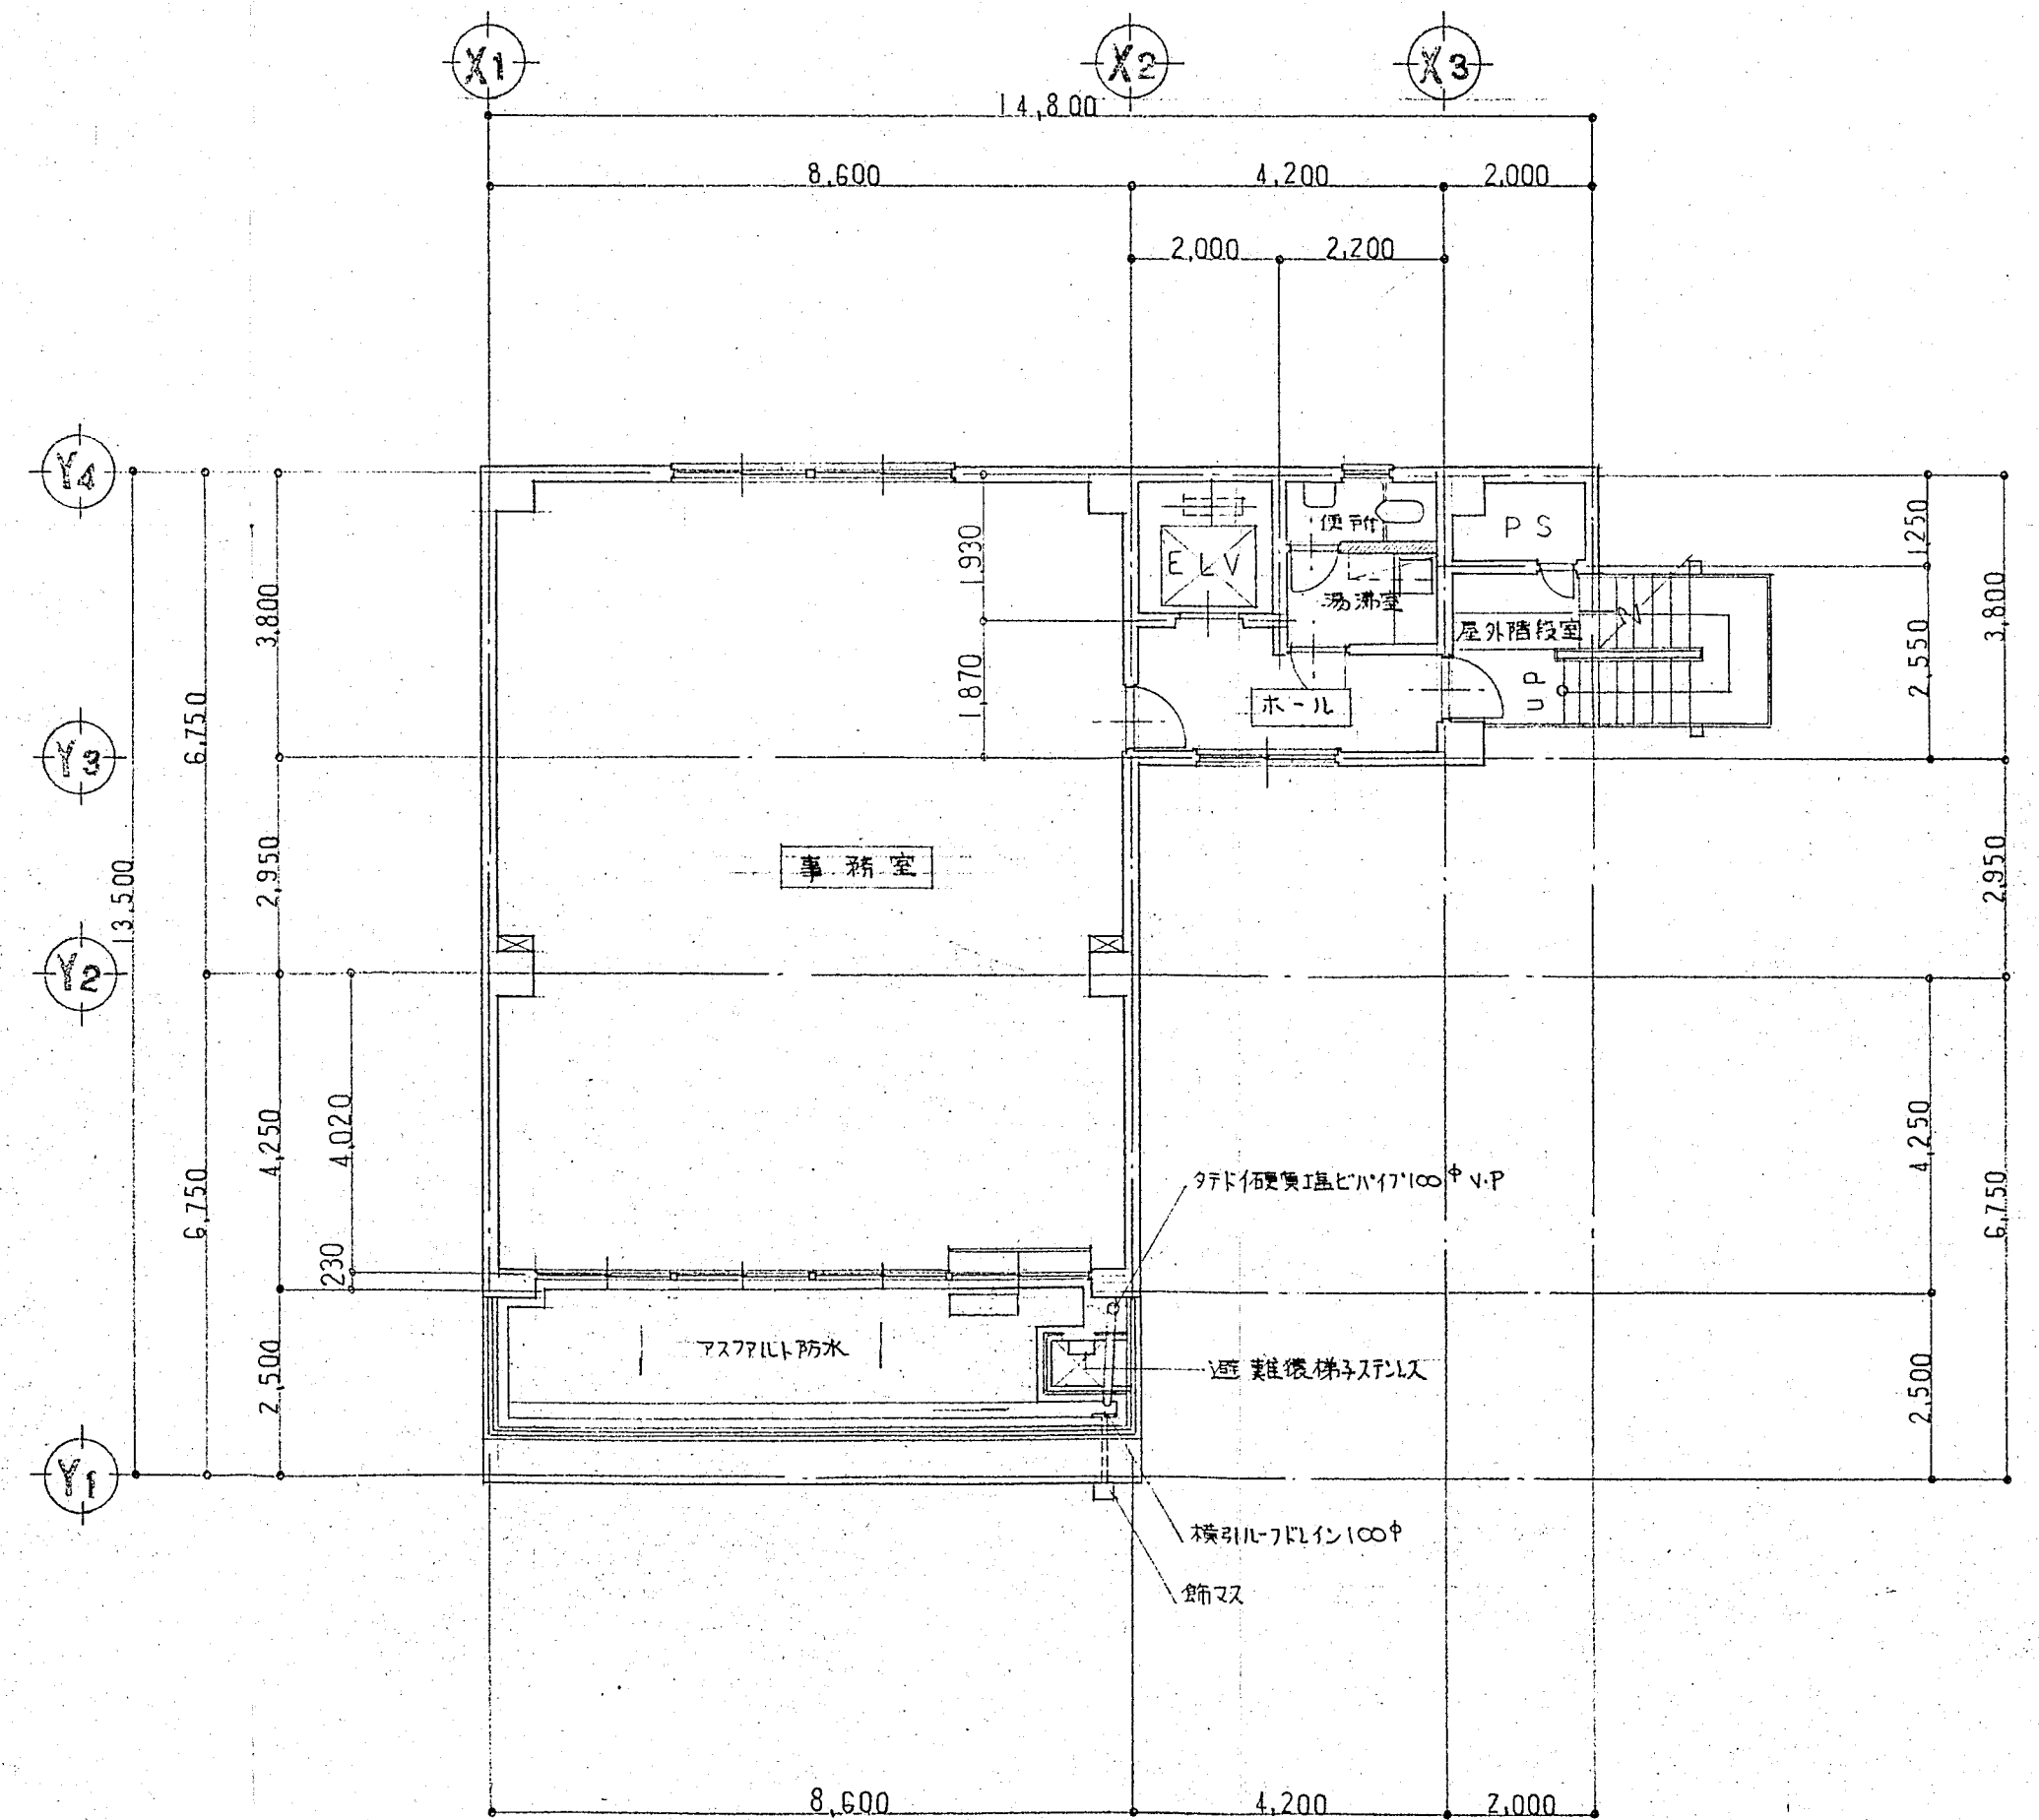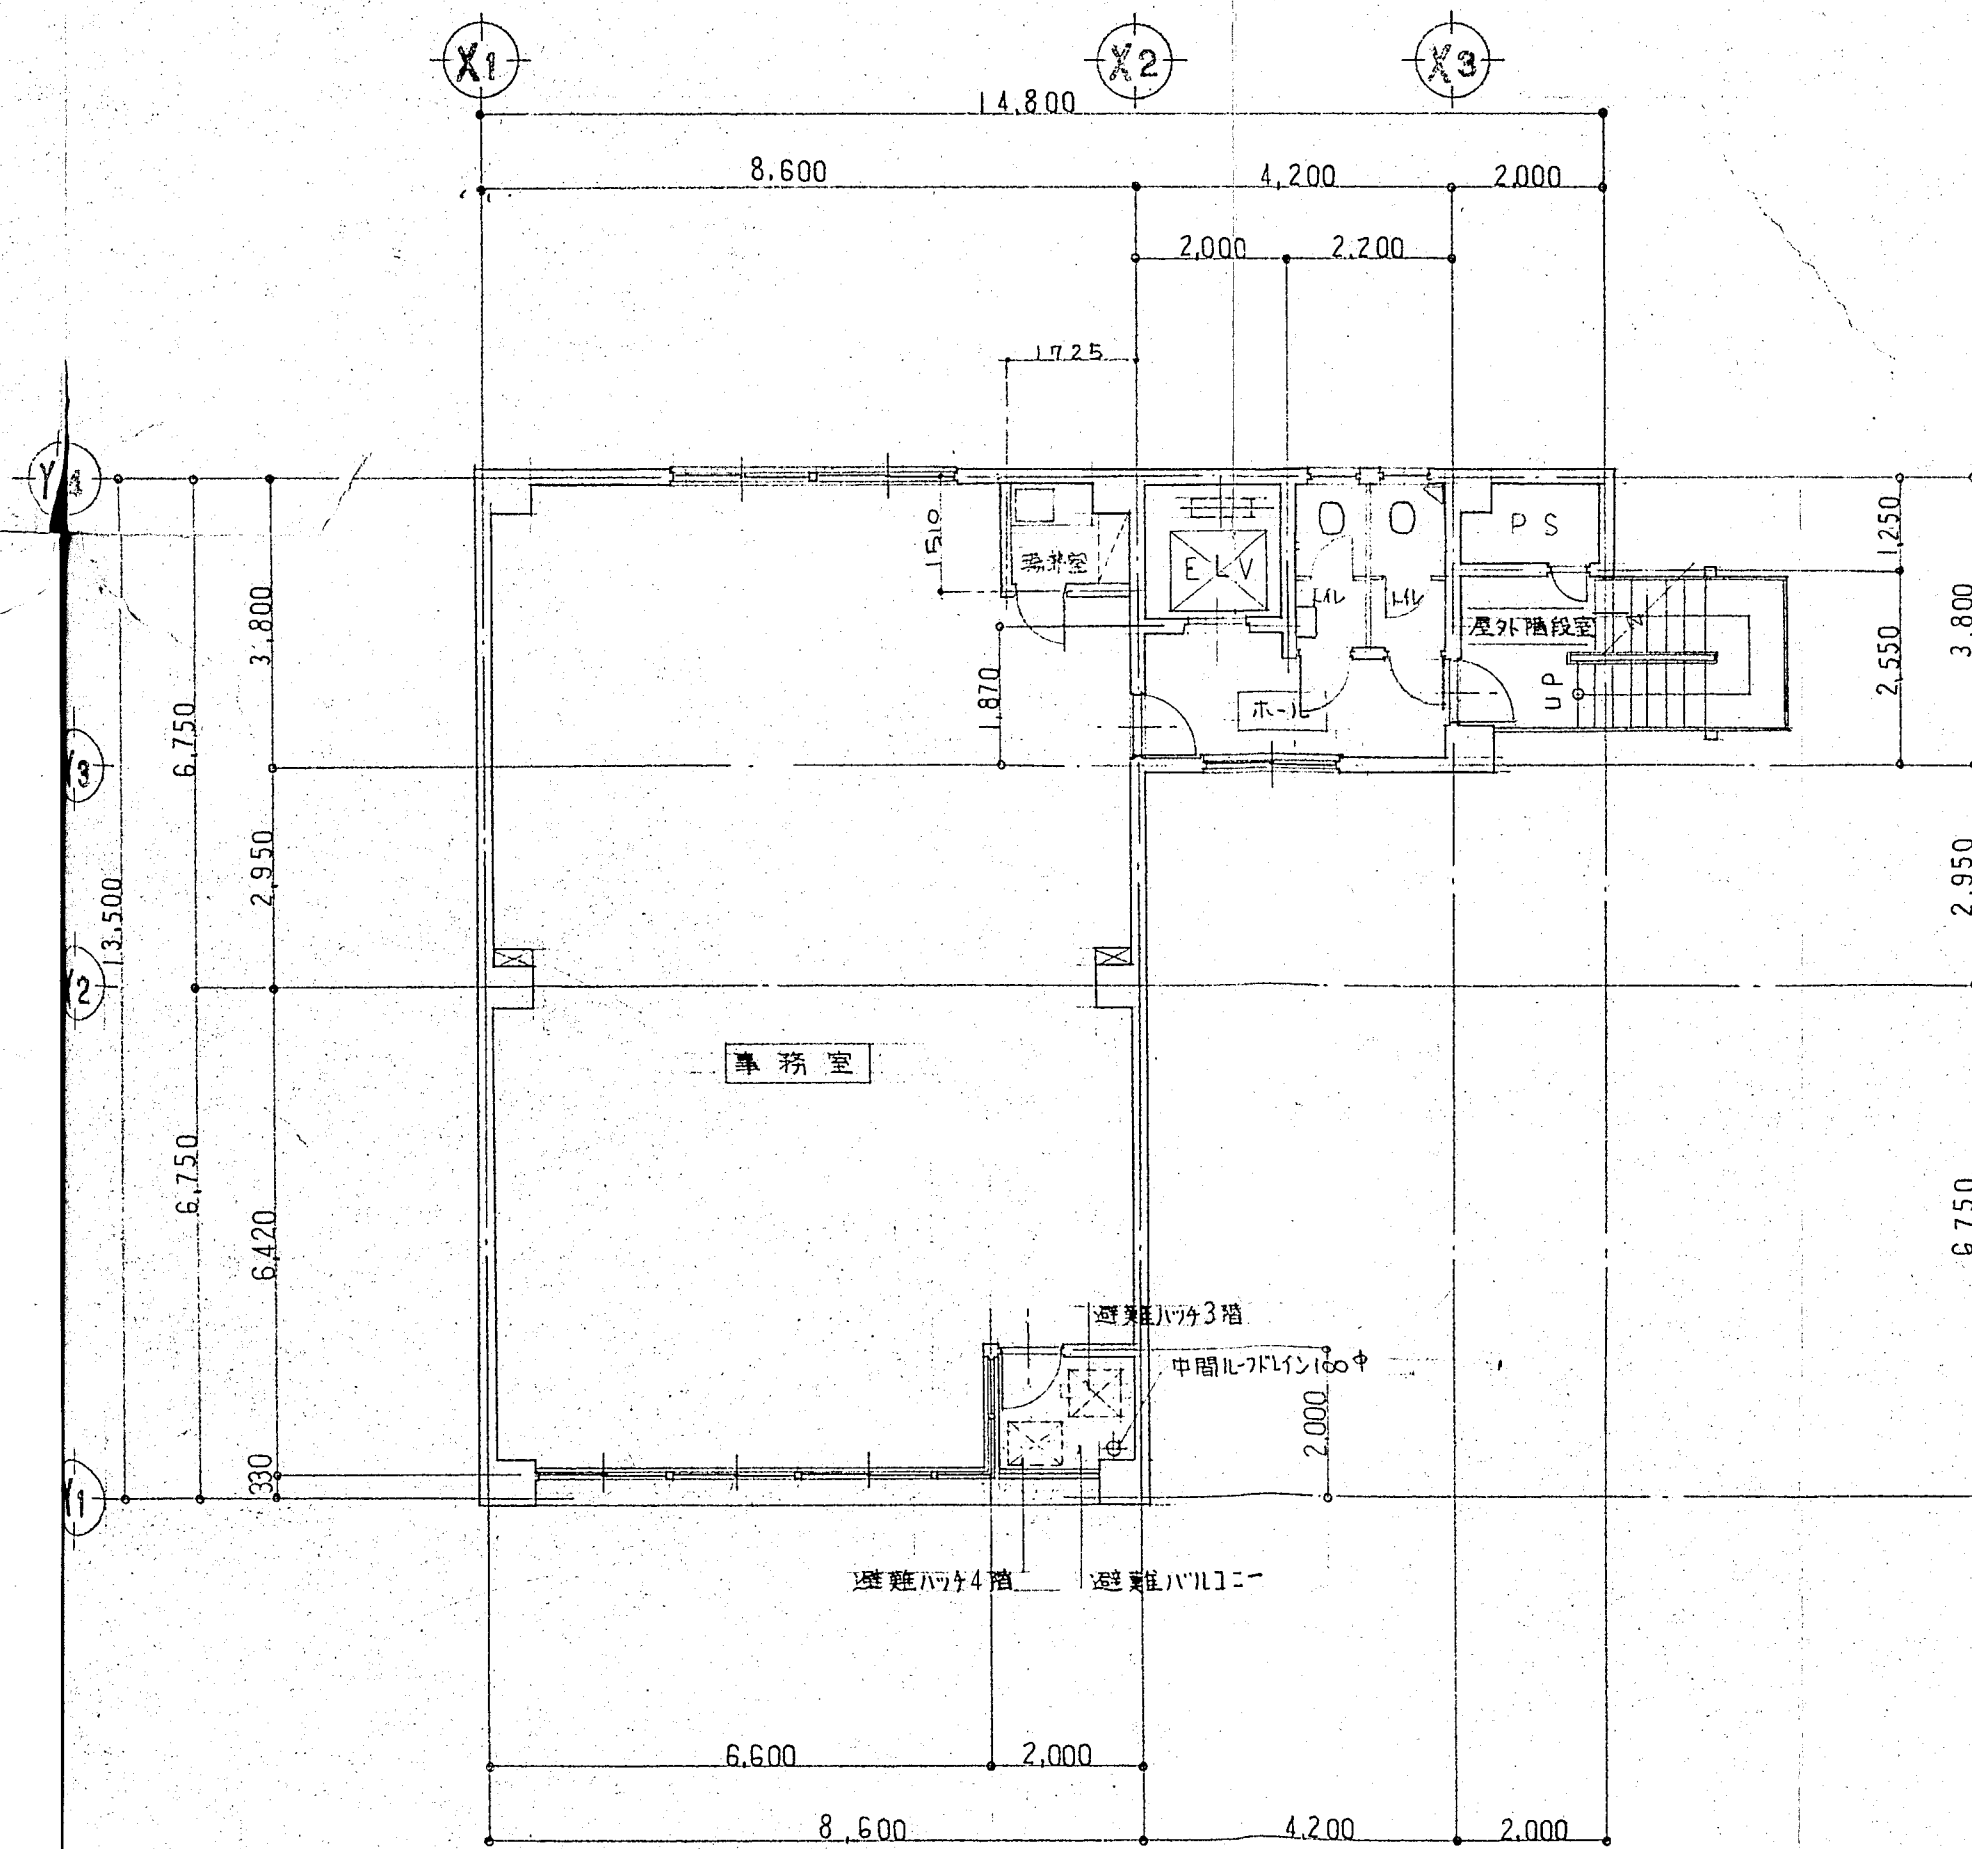


3.4 階 平 面 図 1/100


5 階 平 面 図 1/100

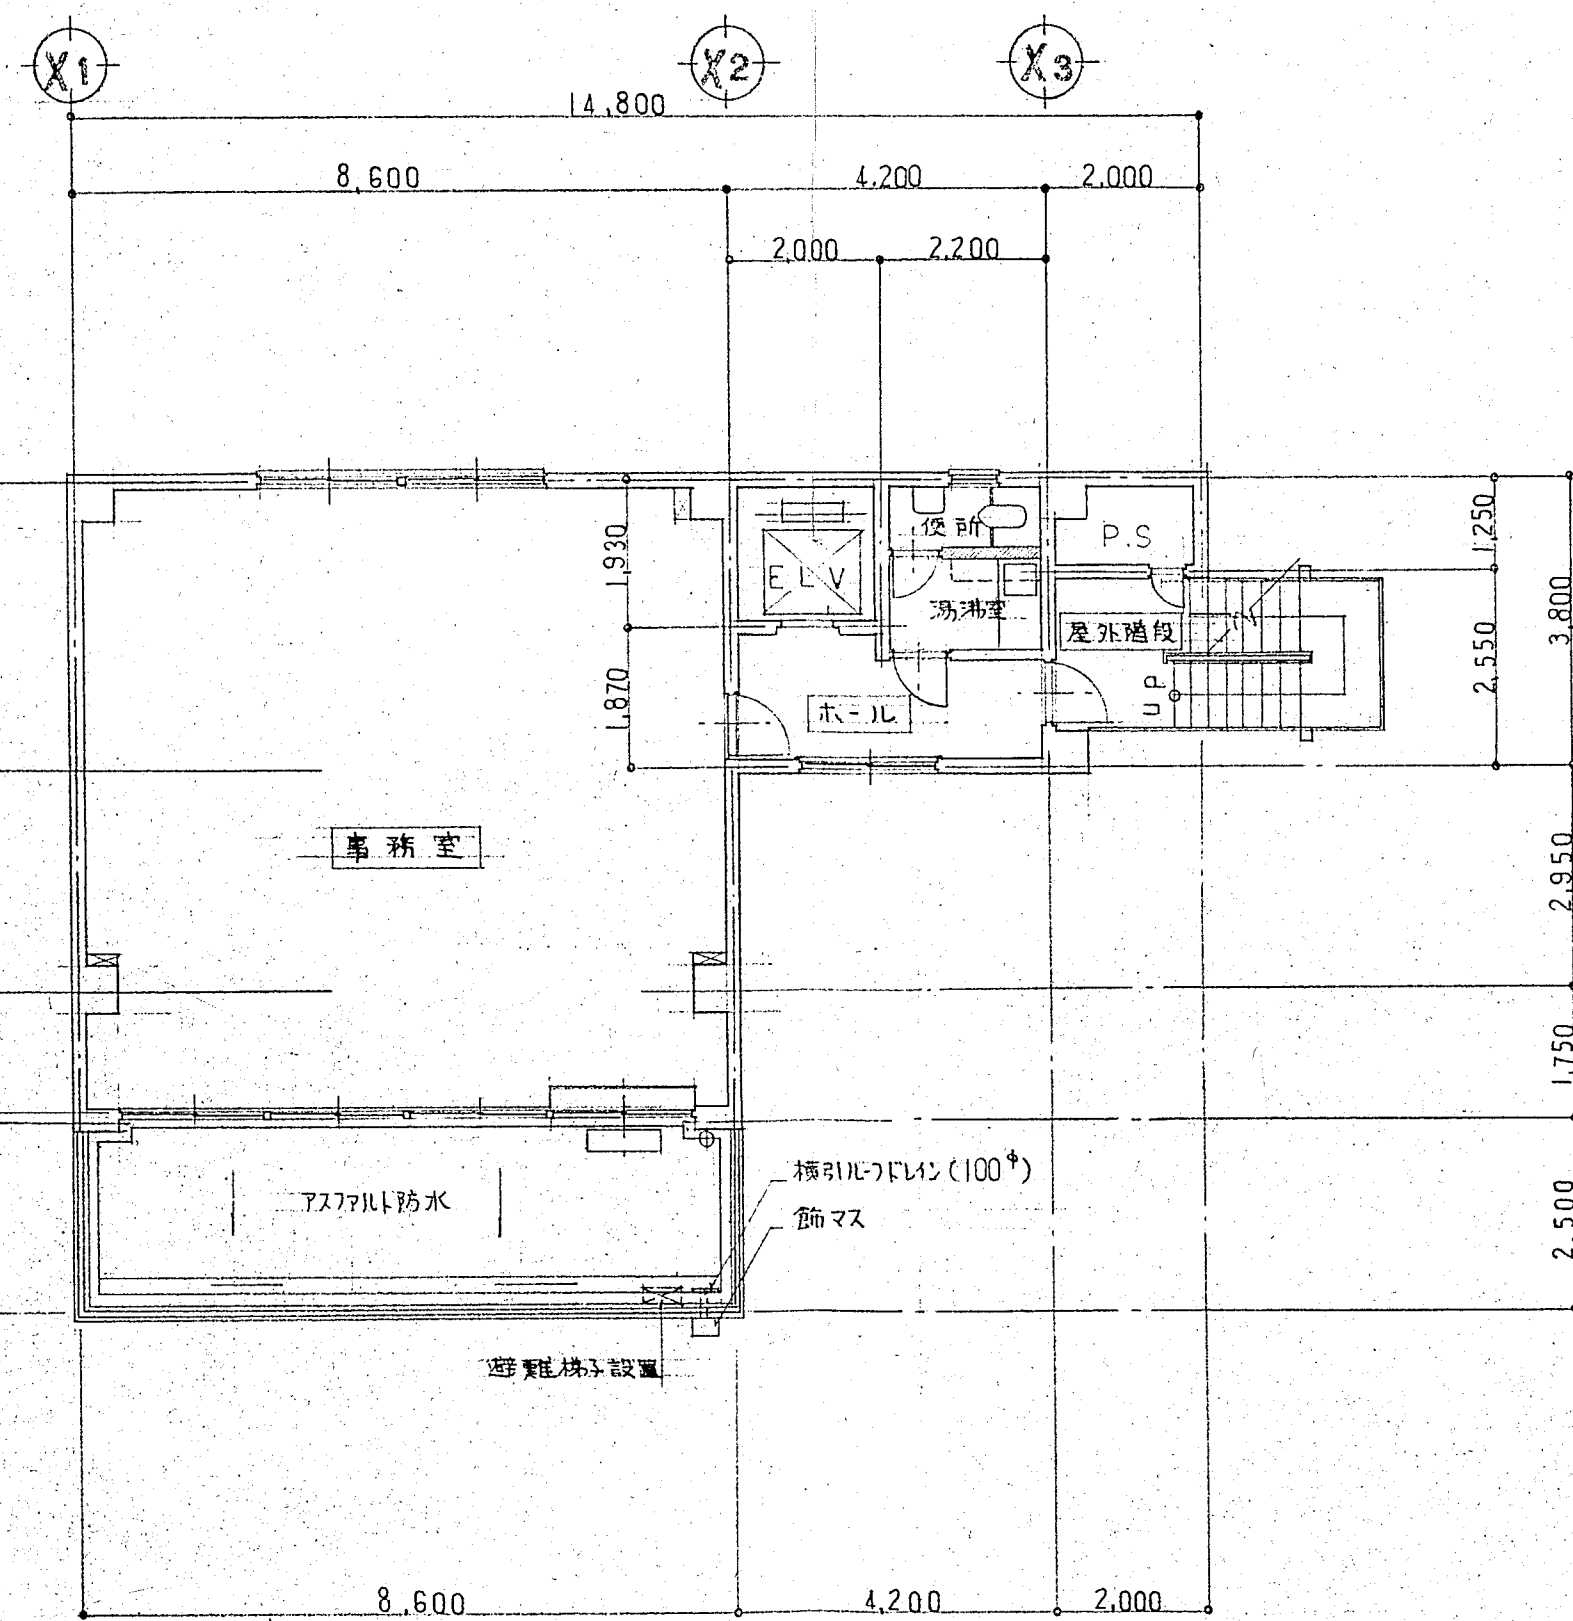


6 階 平 面 図 1/100

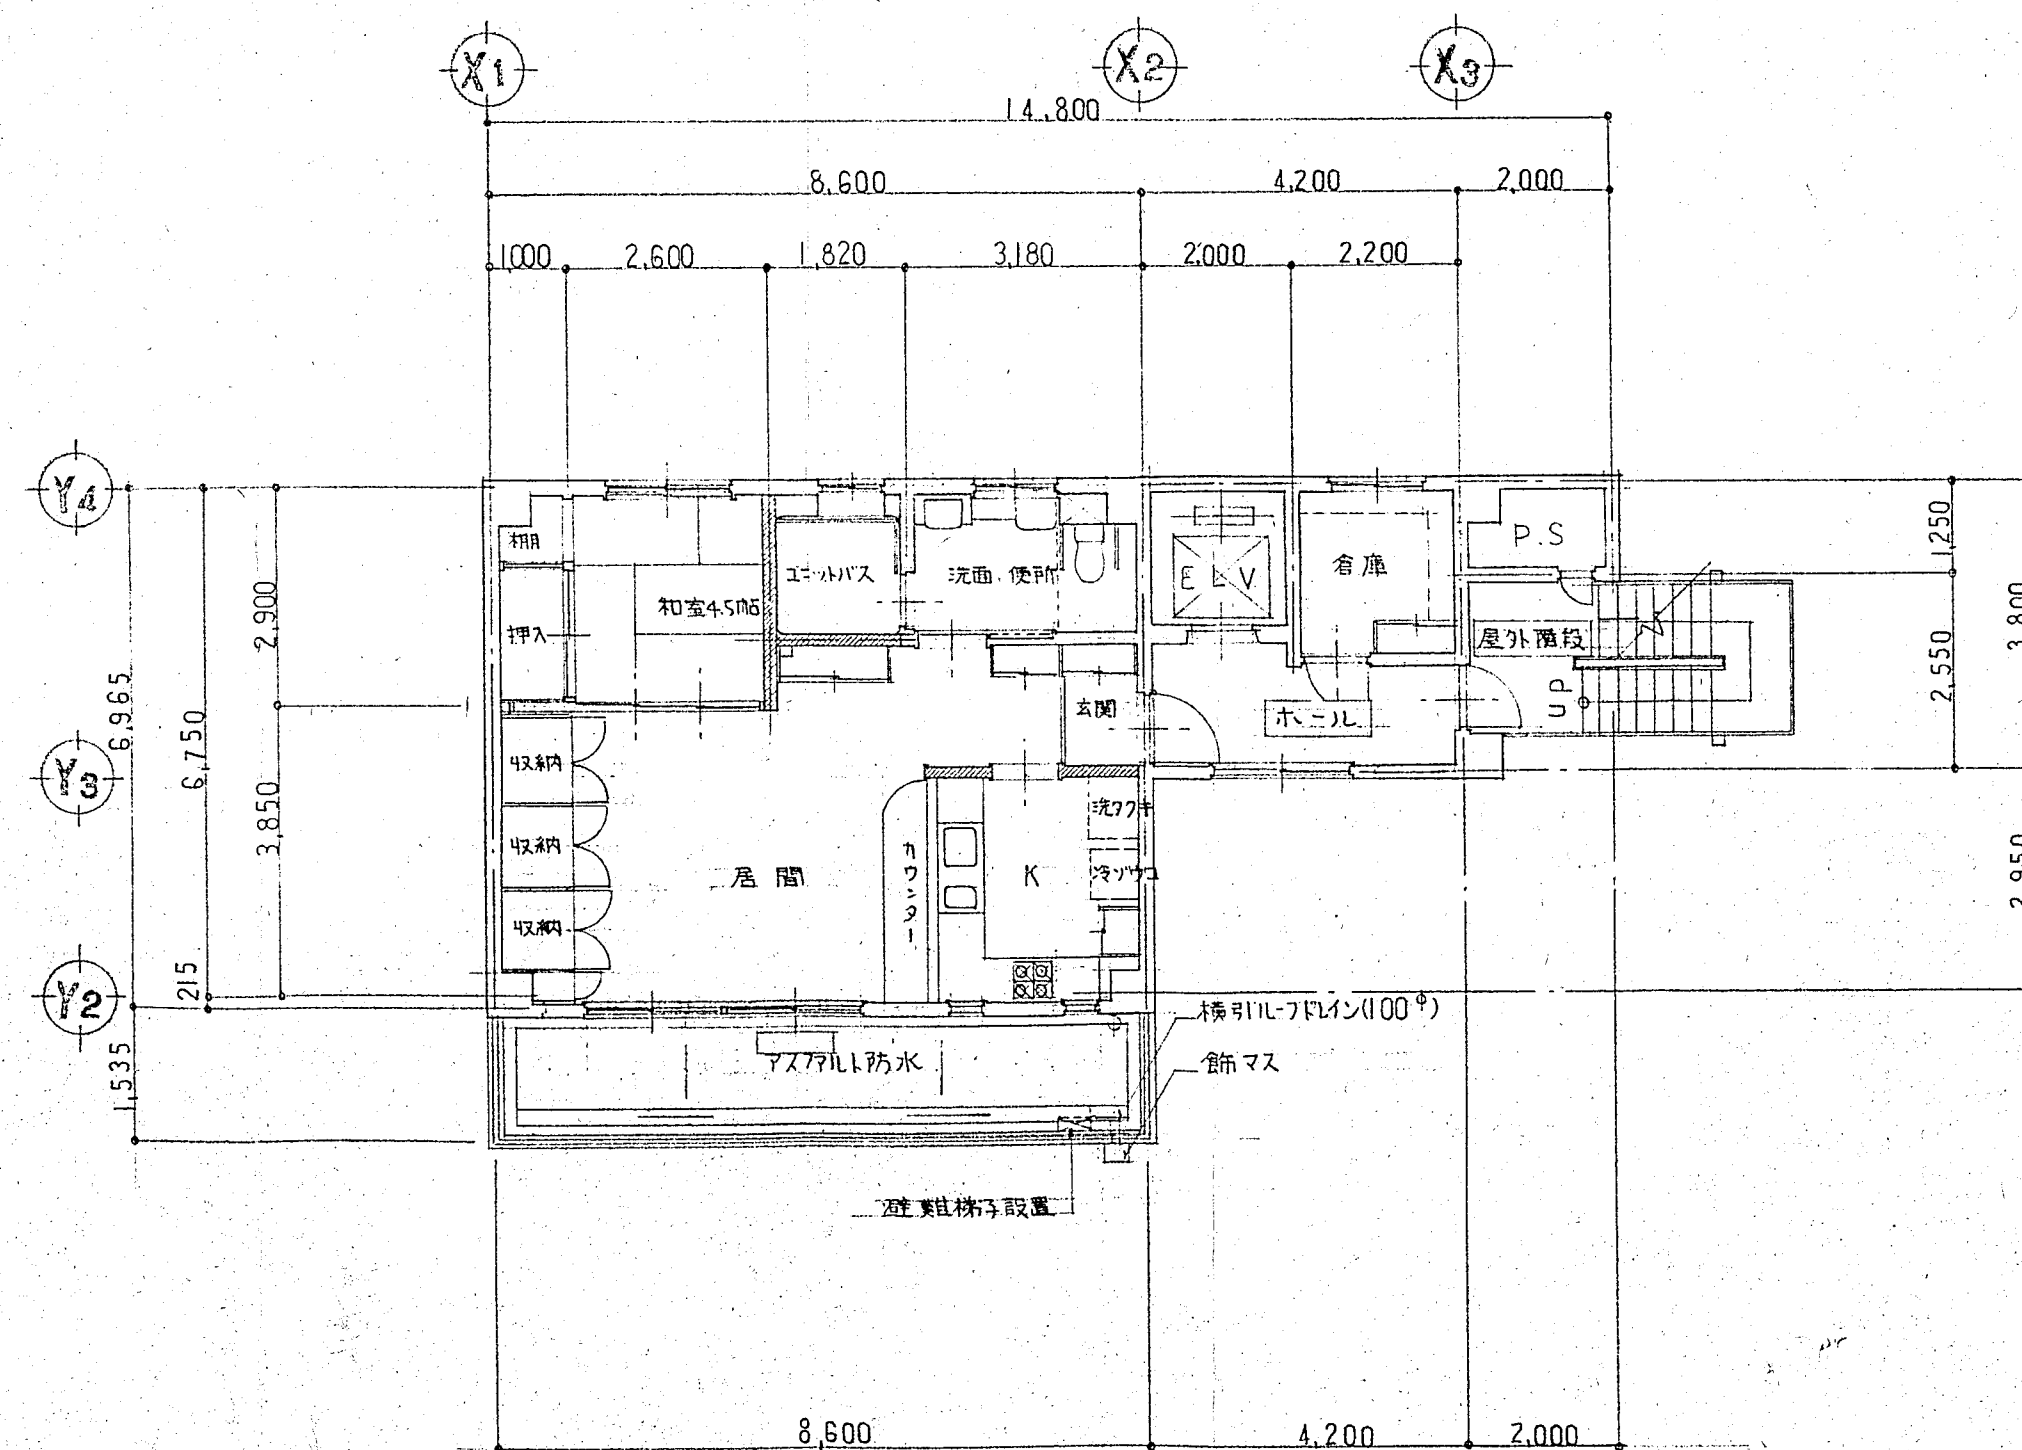


7 階 平 面 図 1/100

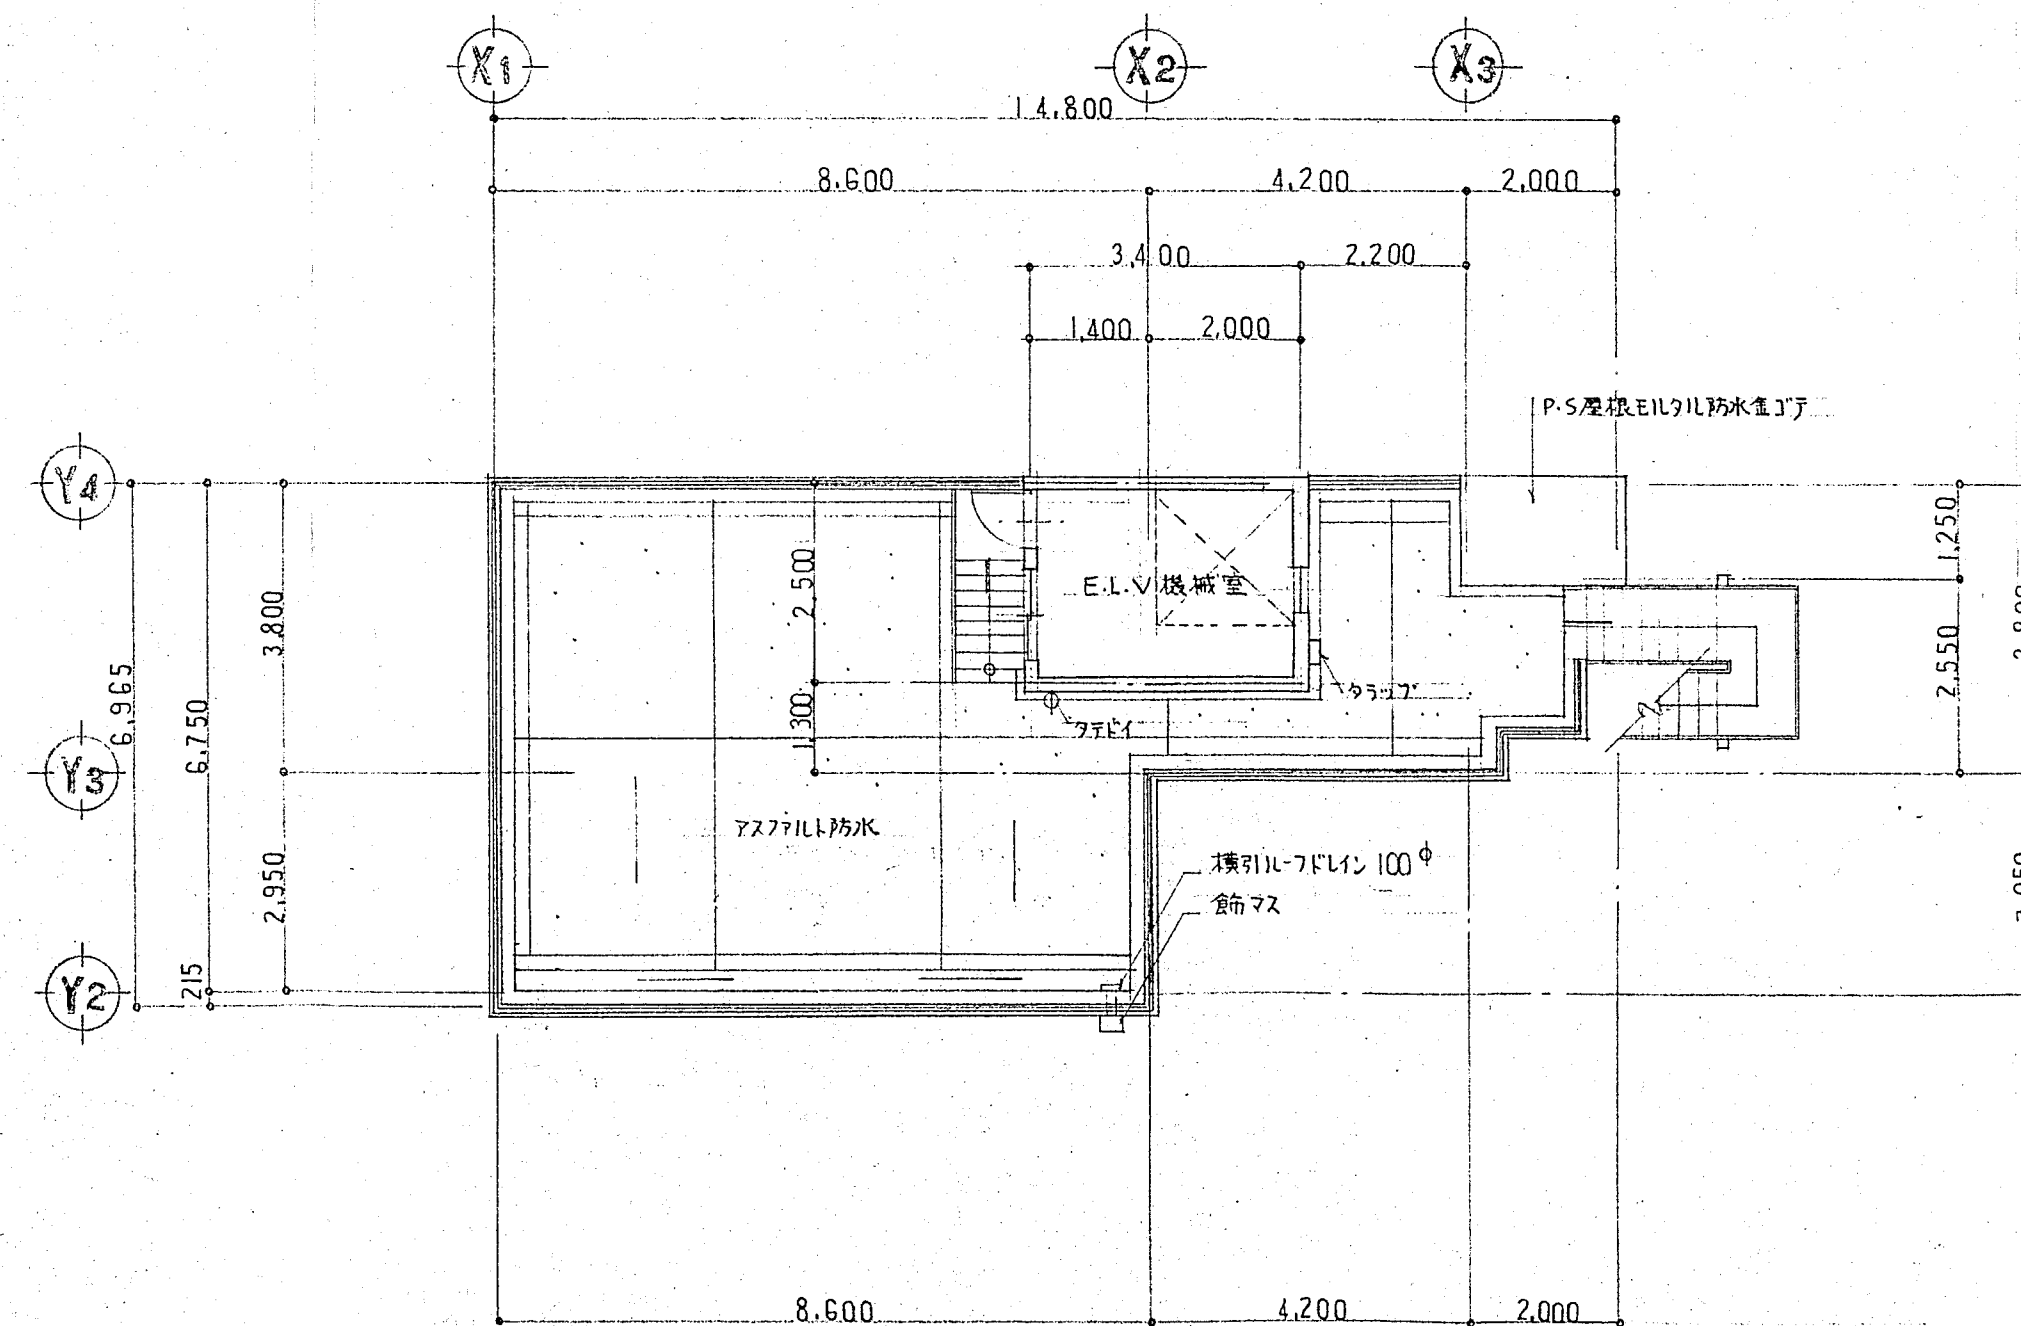


R 階平面図 1/100

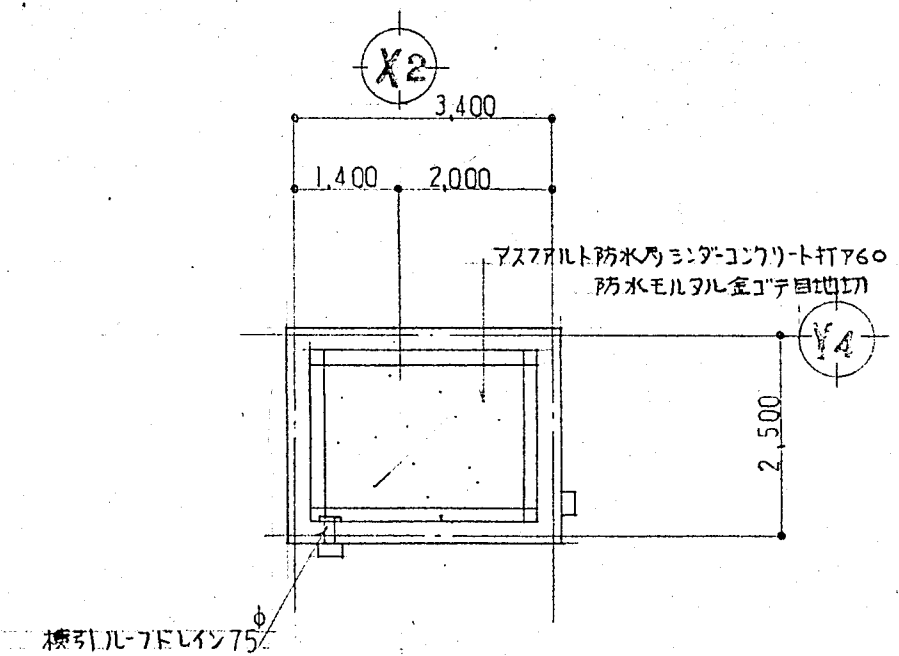


P H R 階平面図 1/100

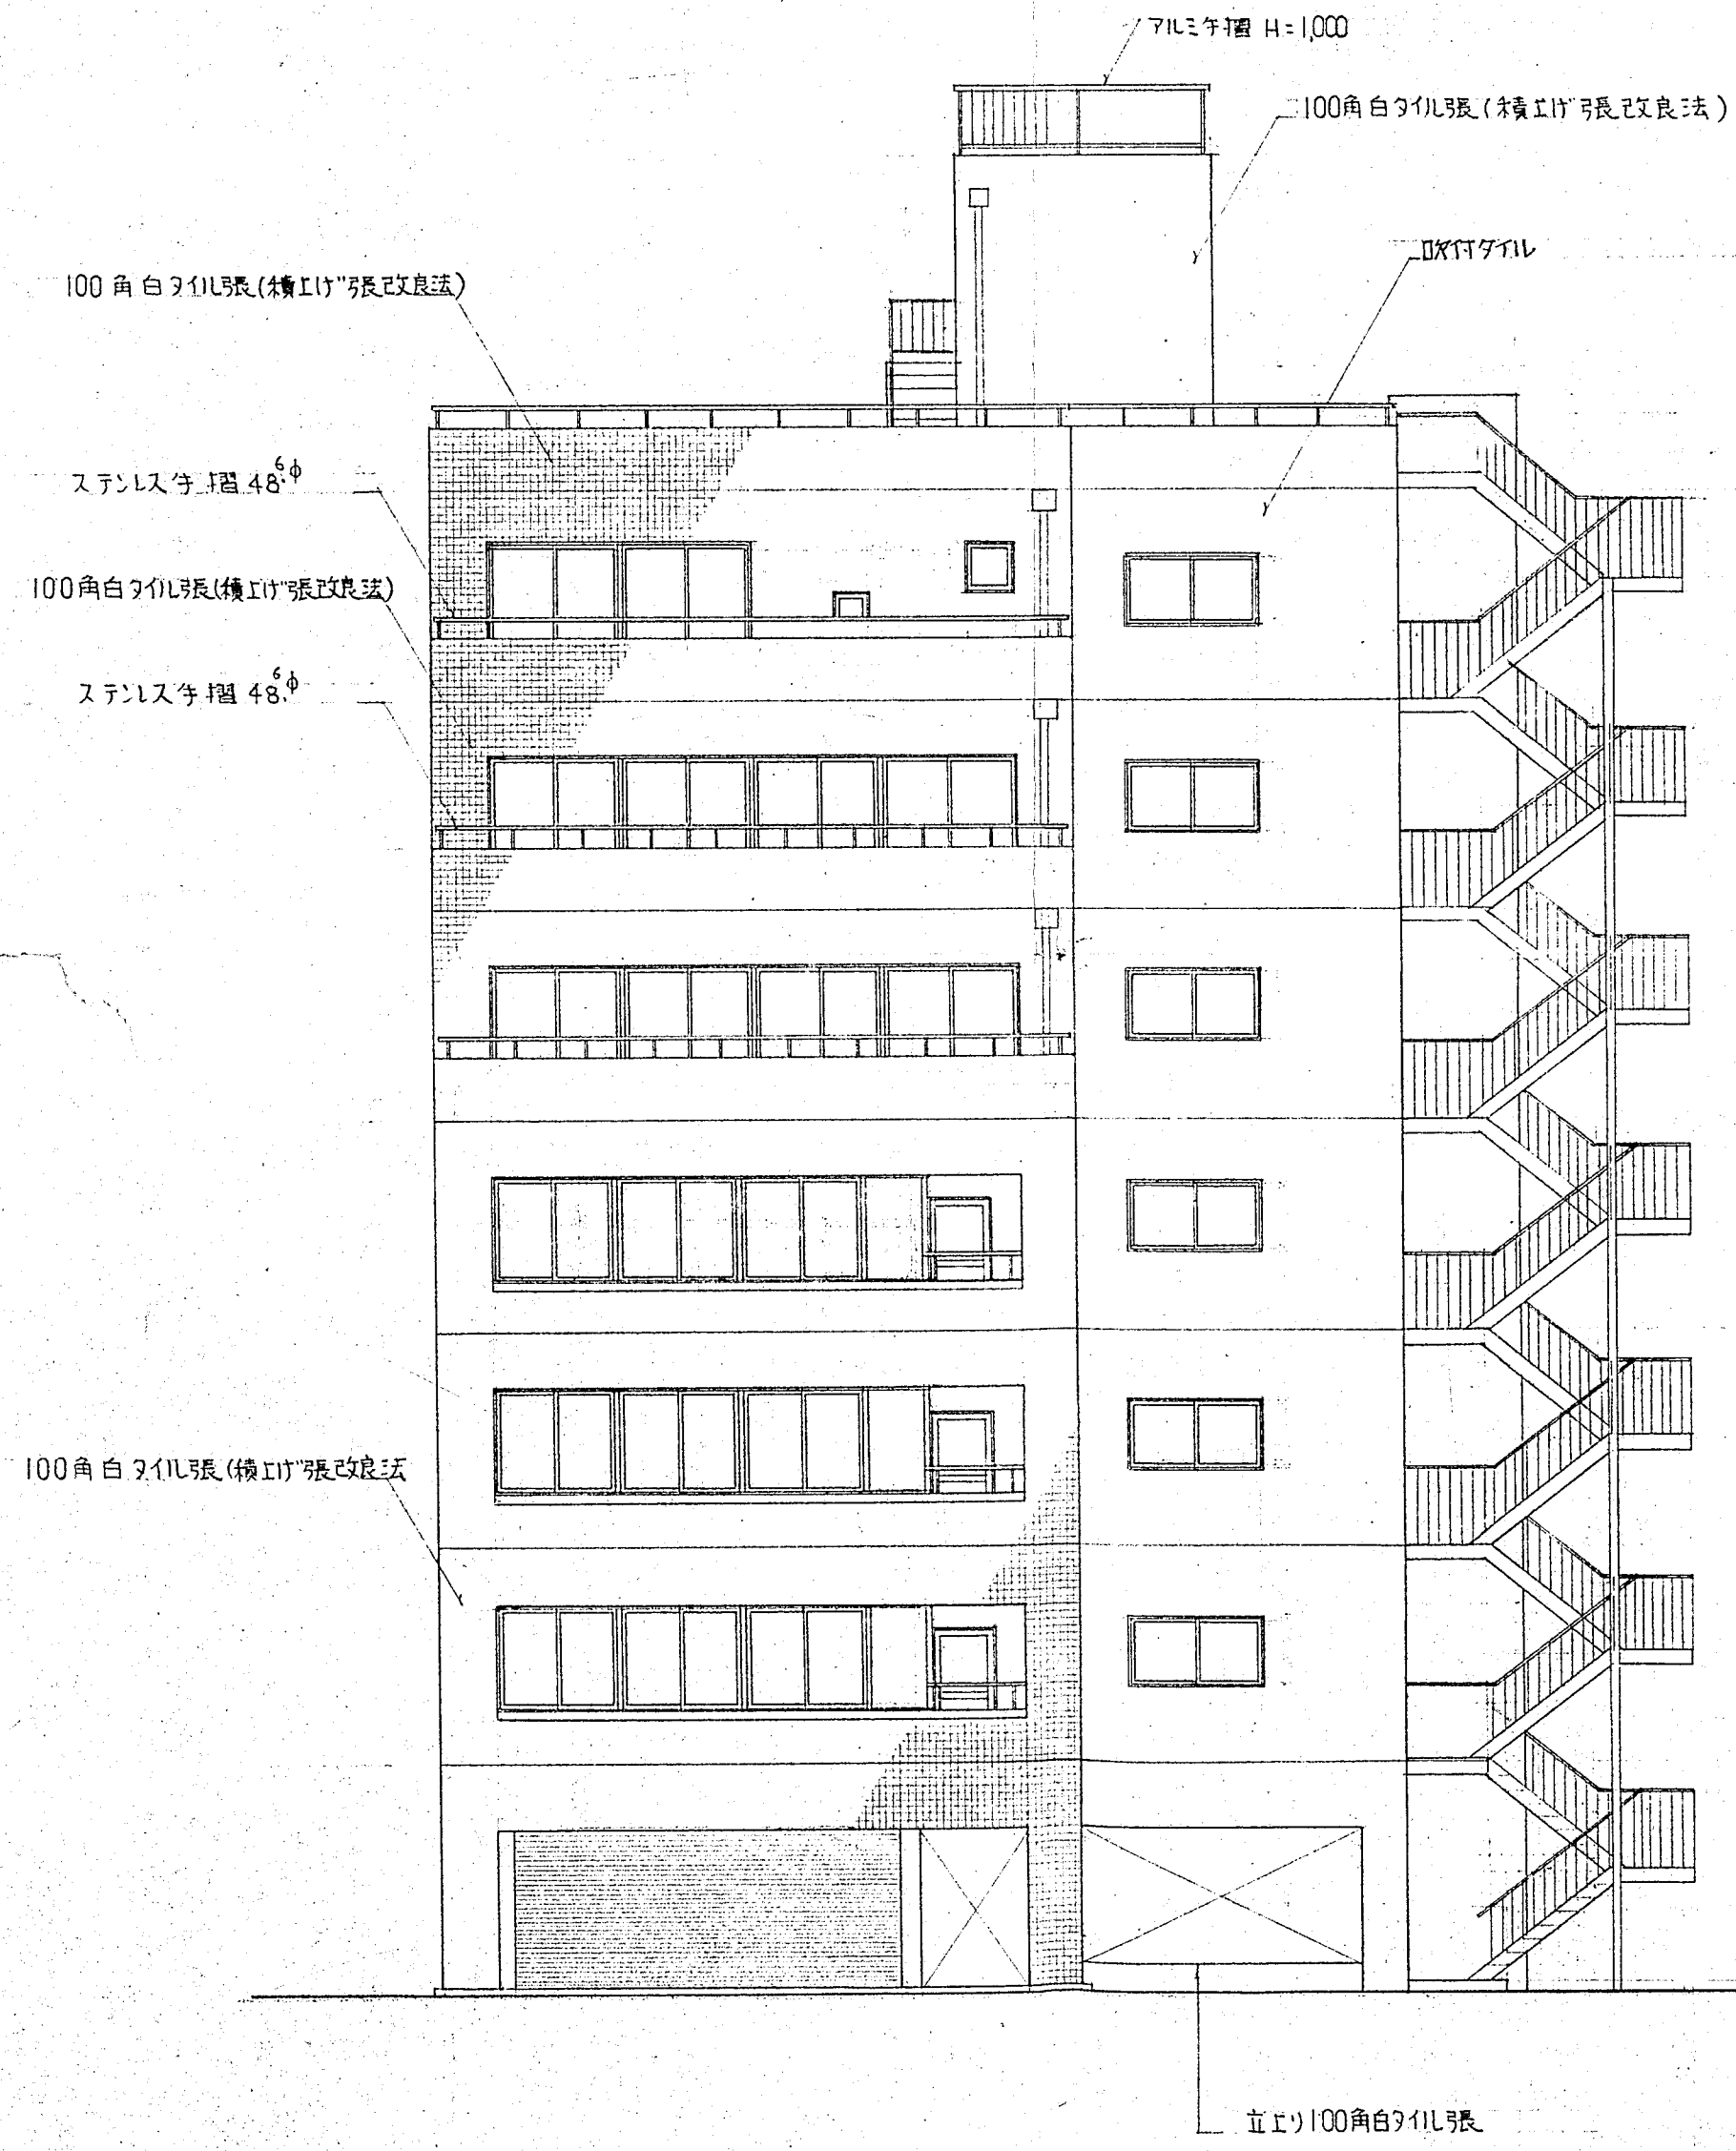


東側立面図 1/100

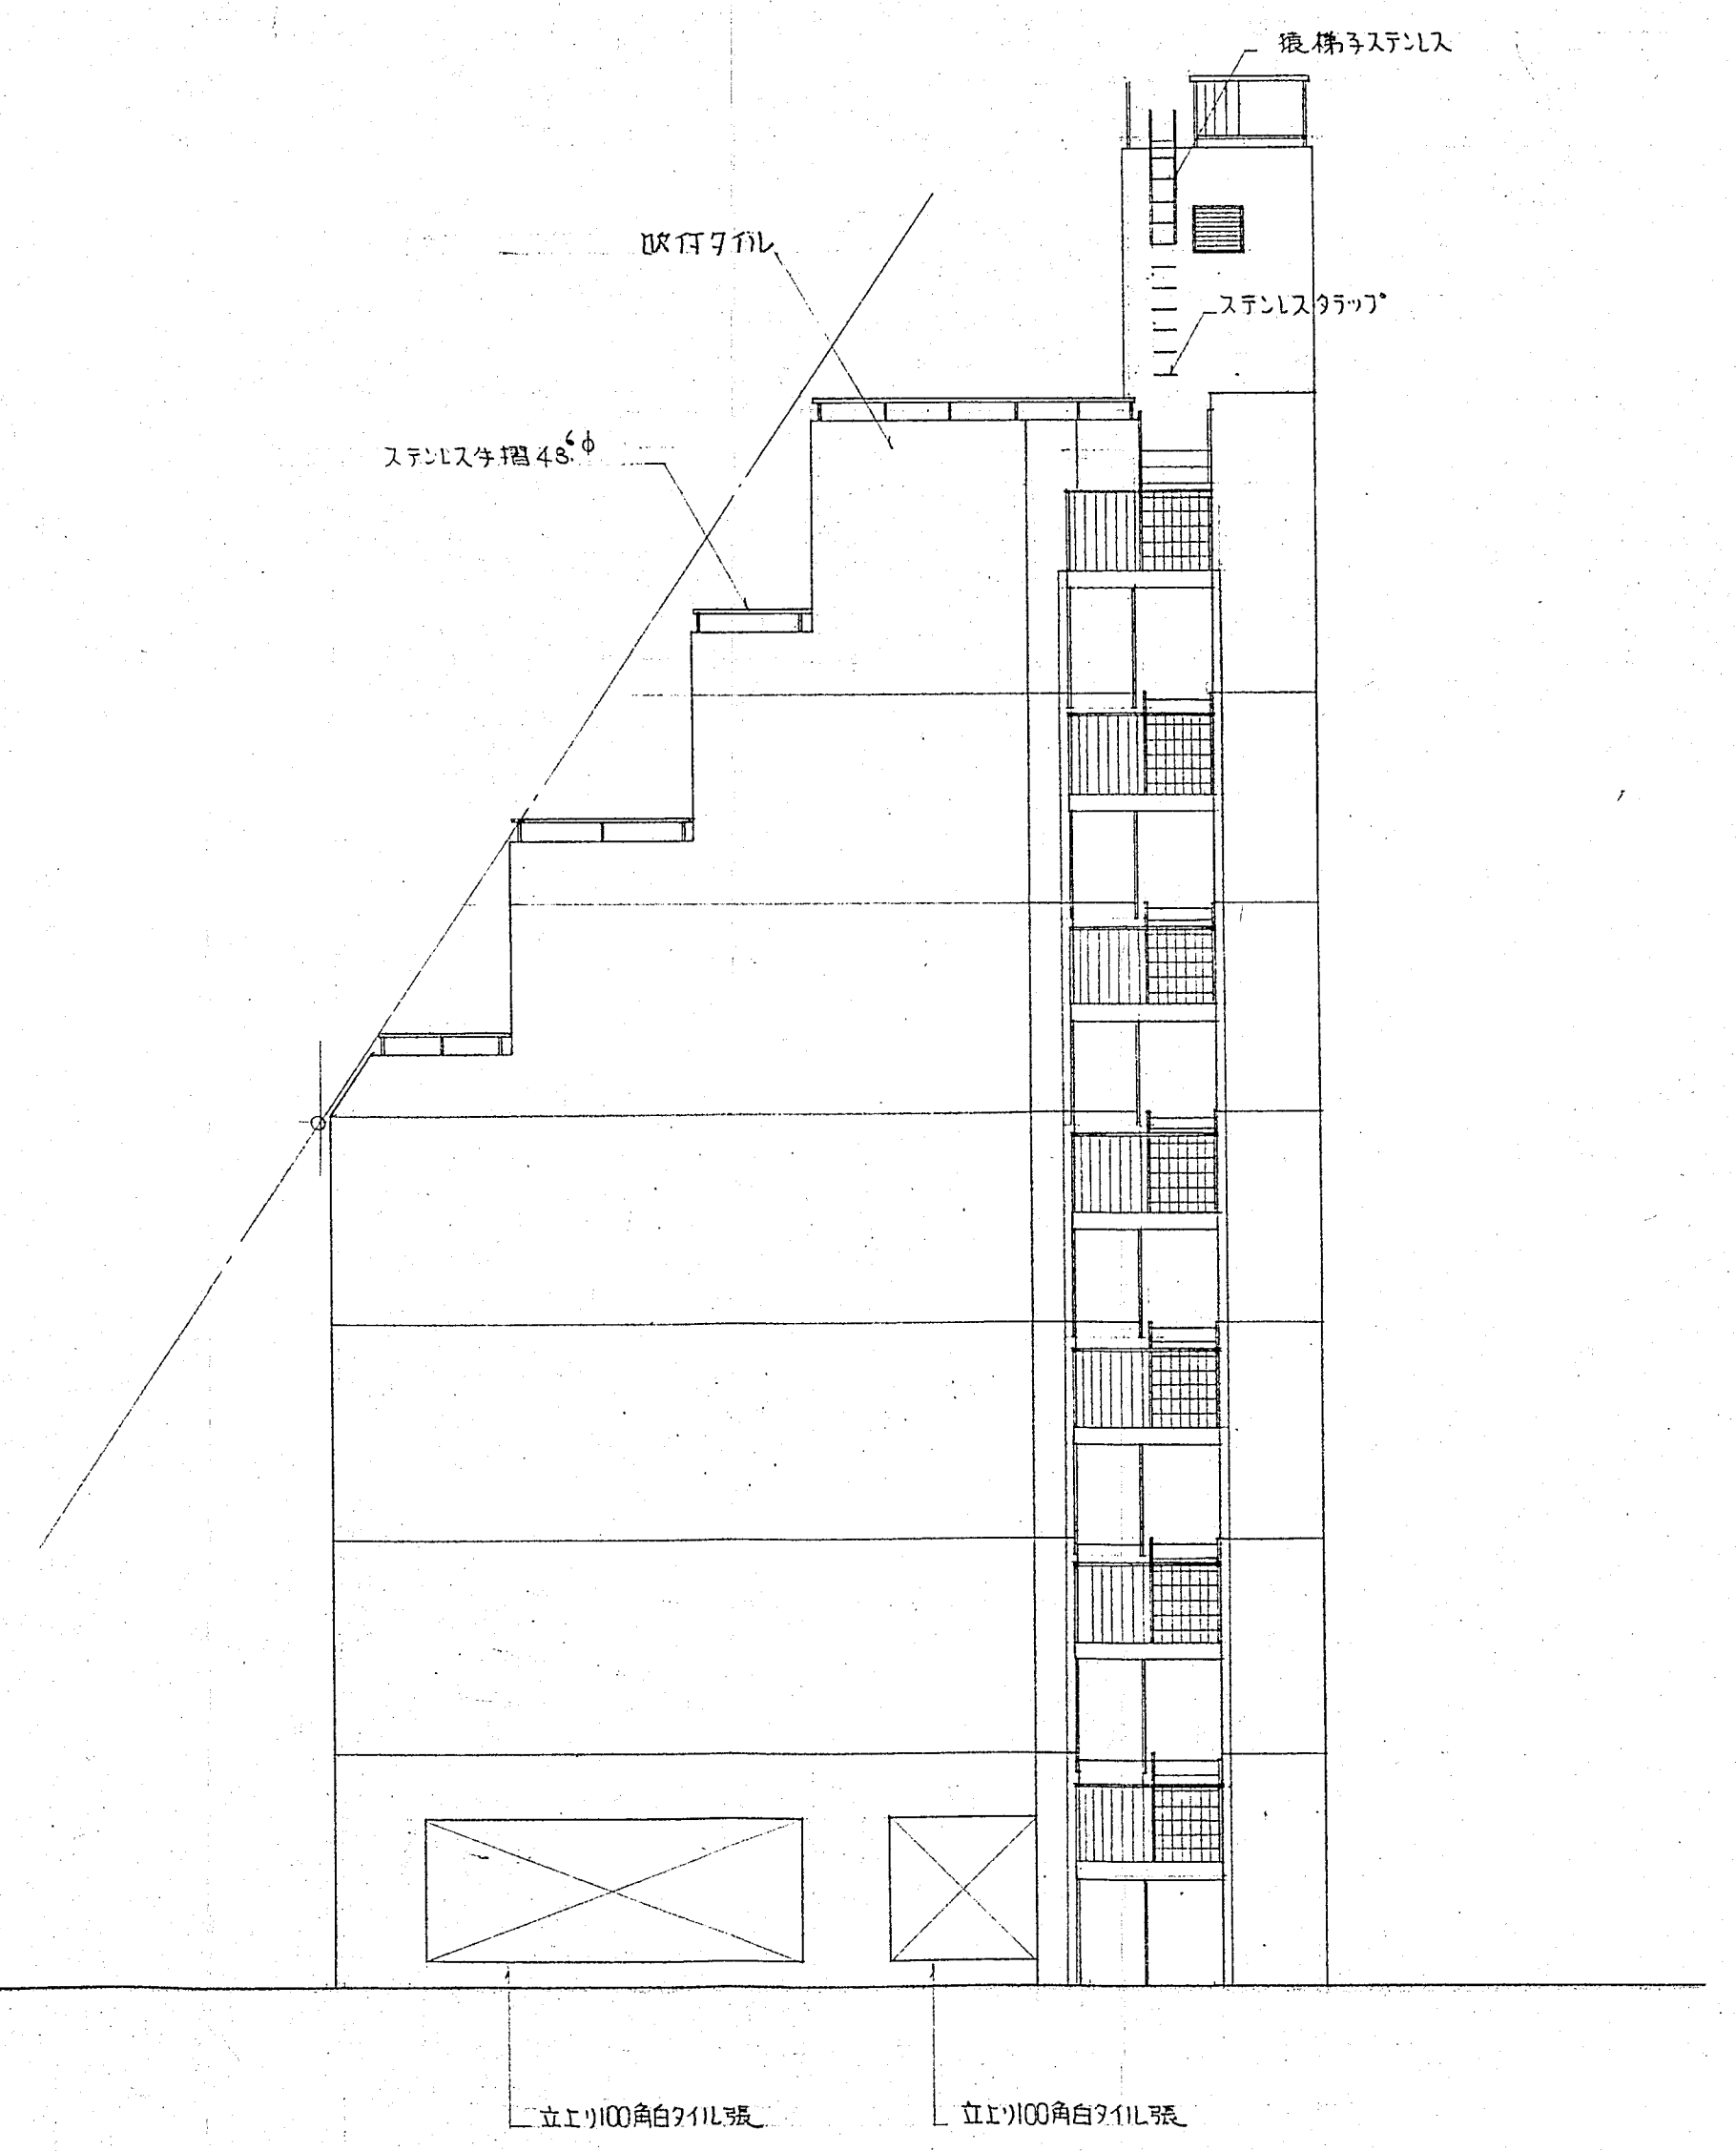


北側立面図 1/100

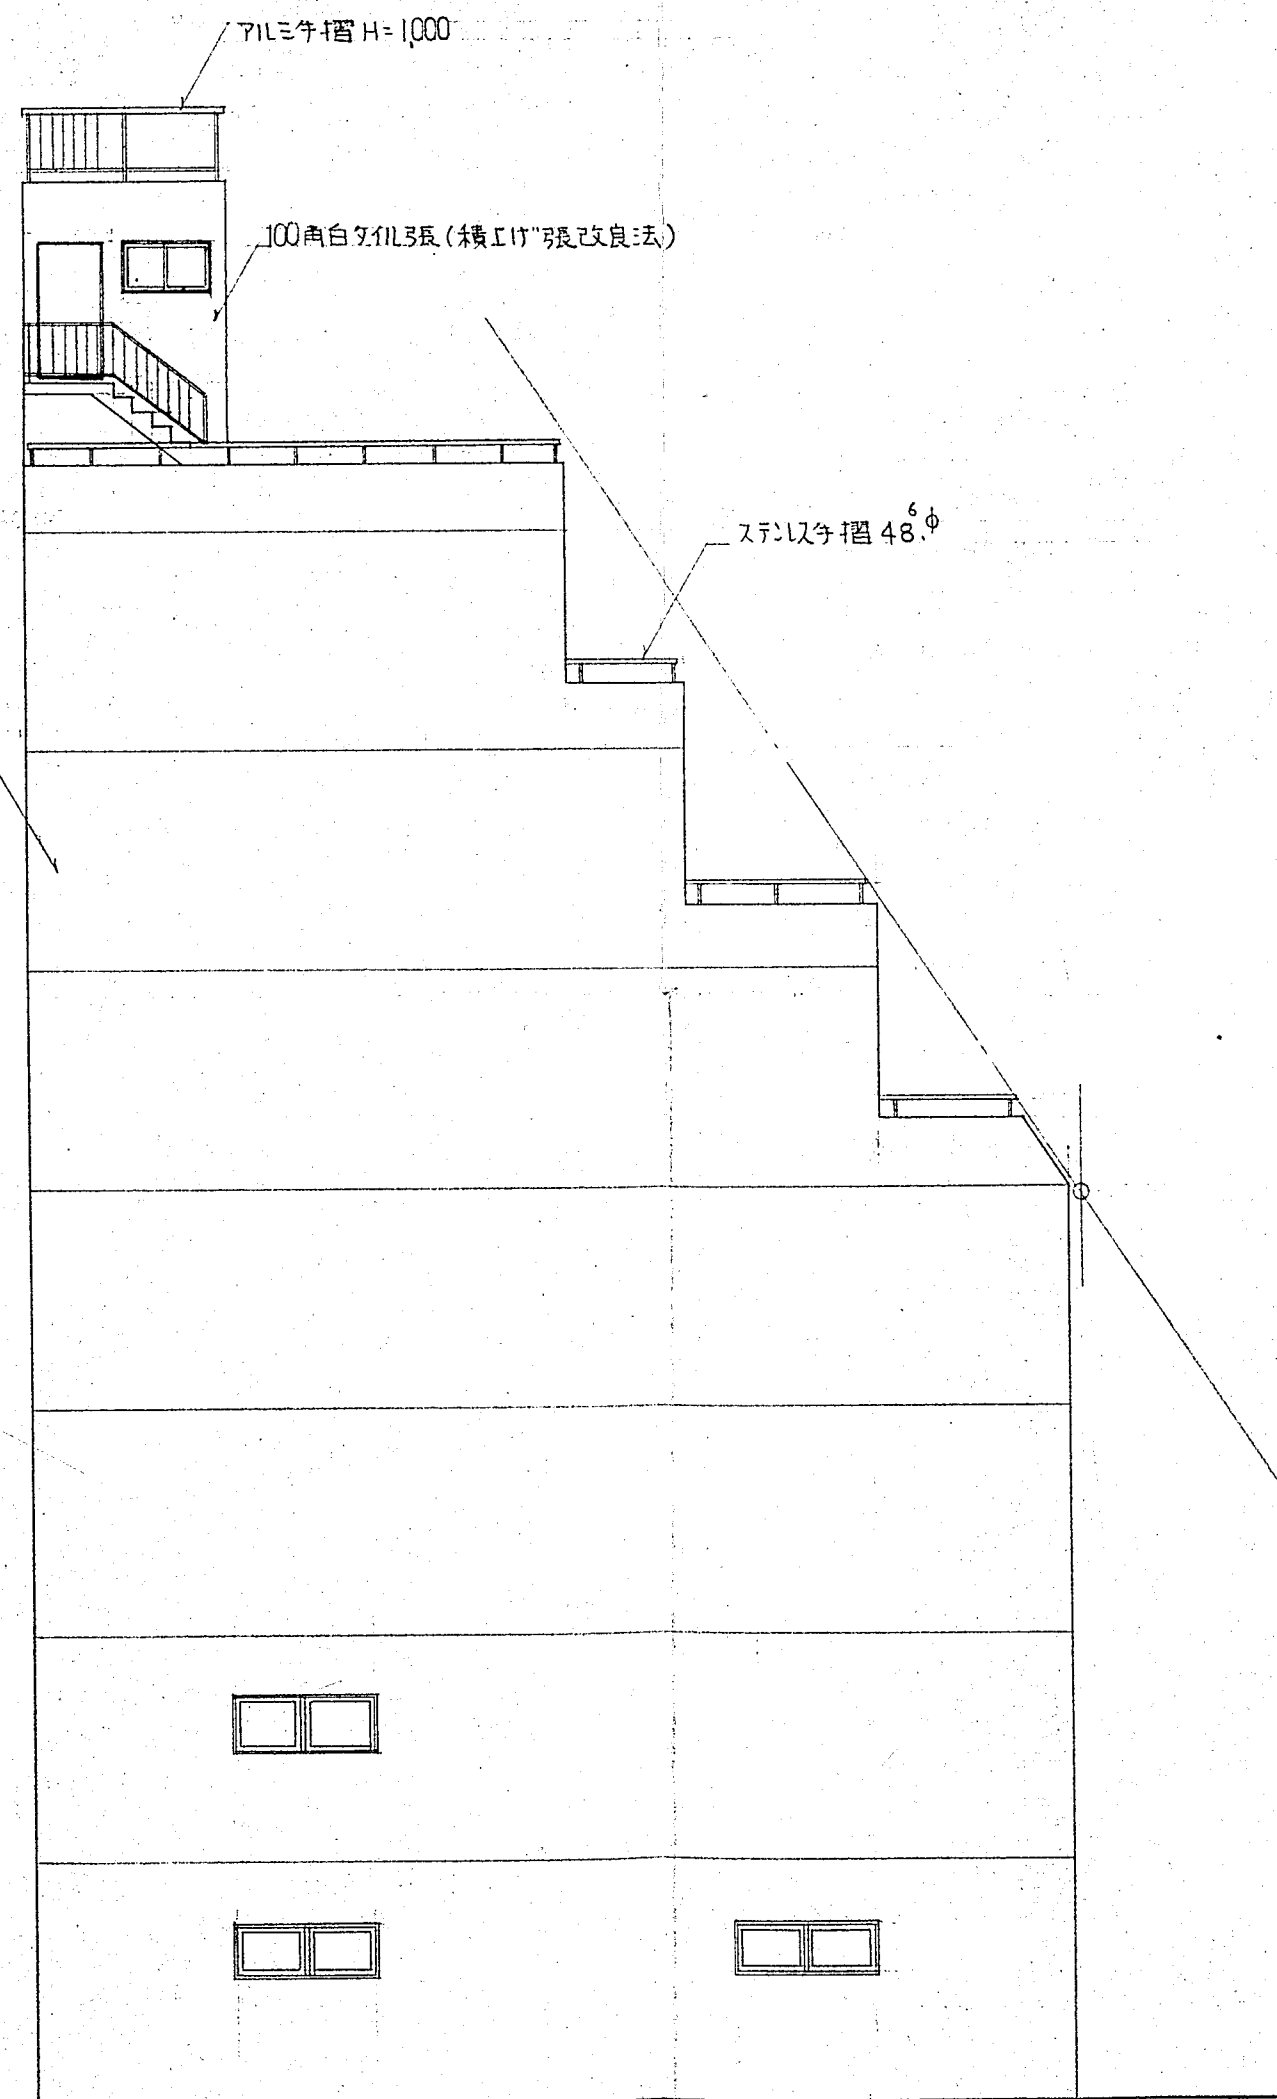


南側立面図 1/100

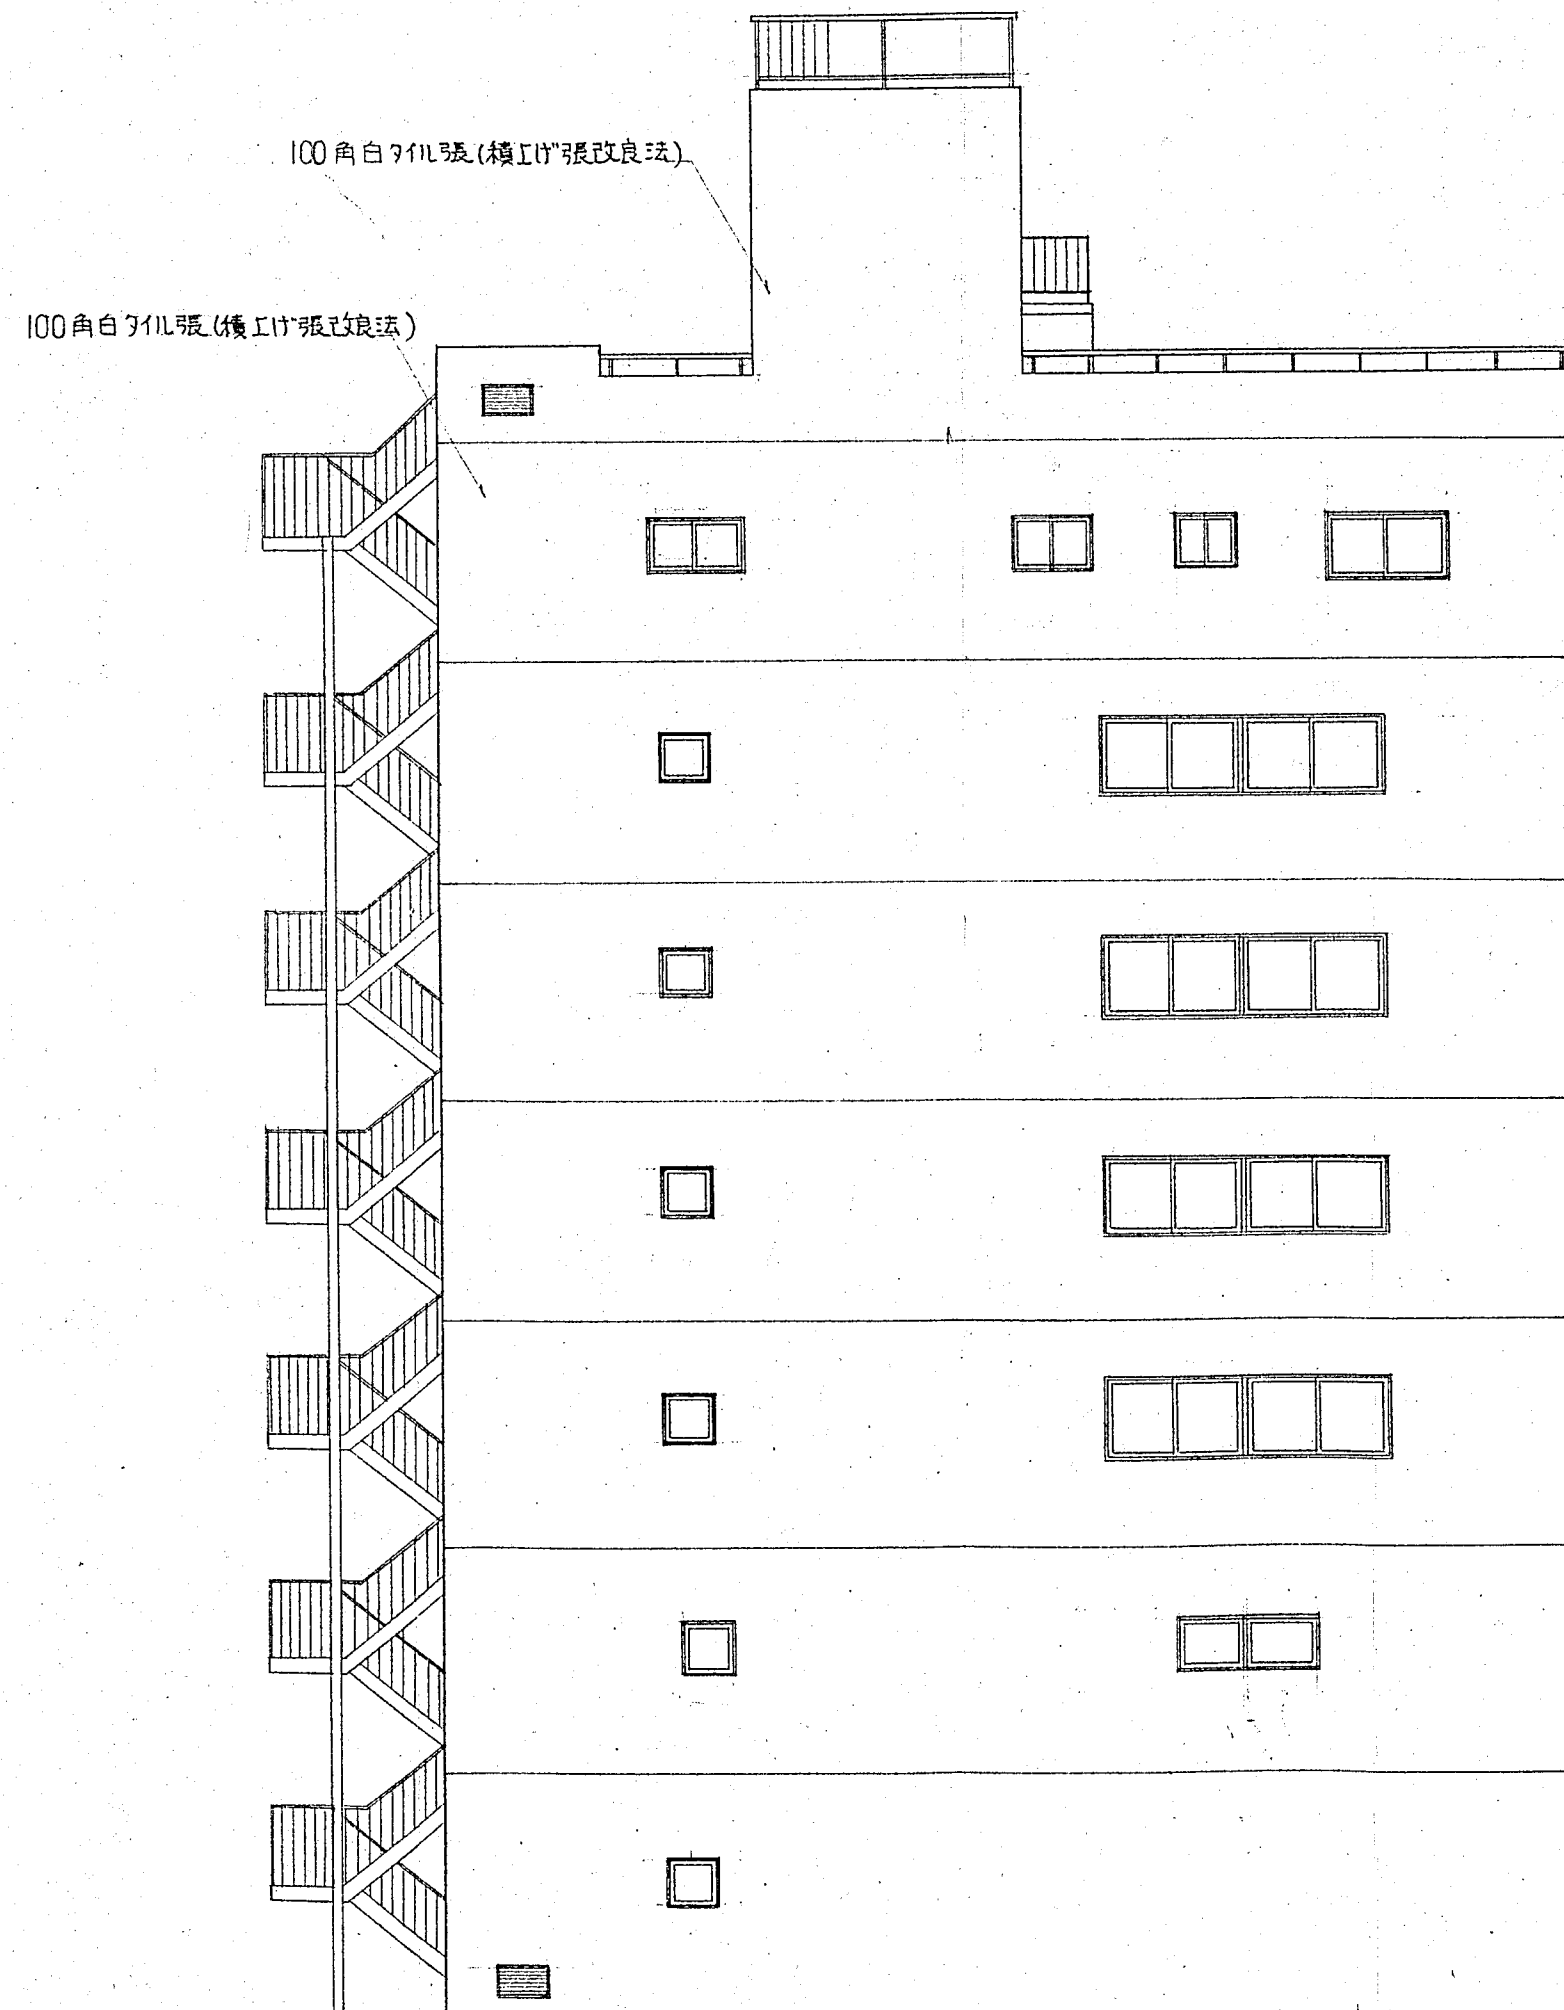


西側立面図 1/100

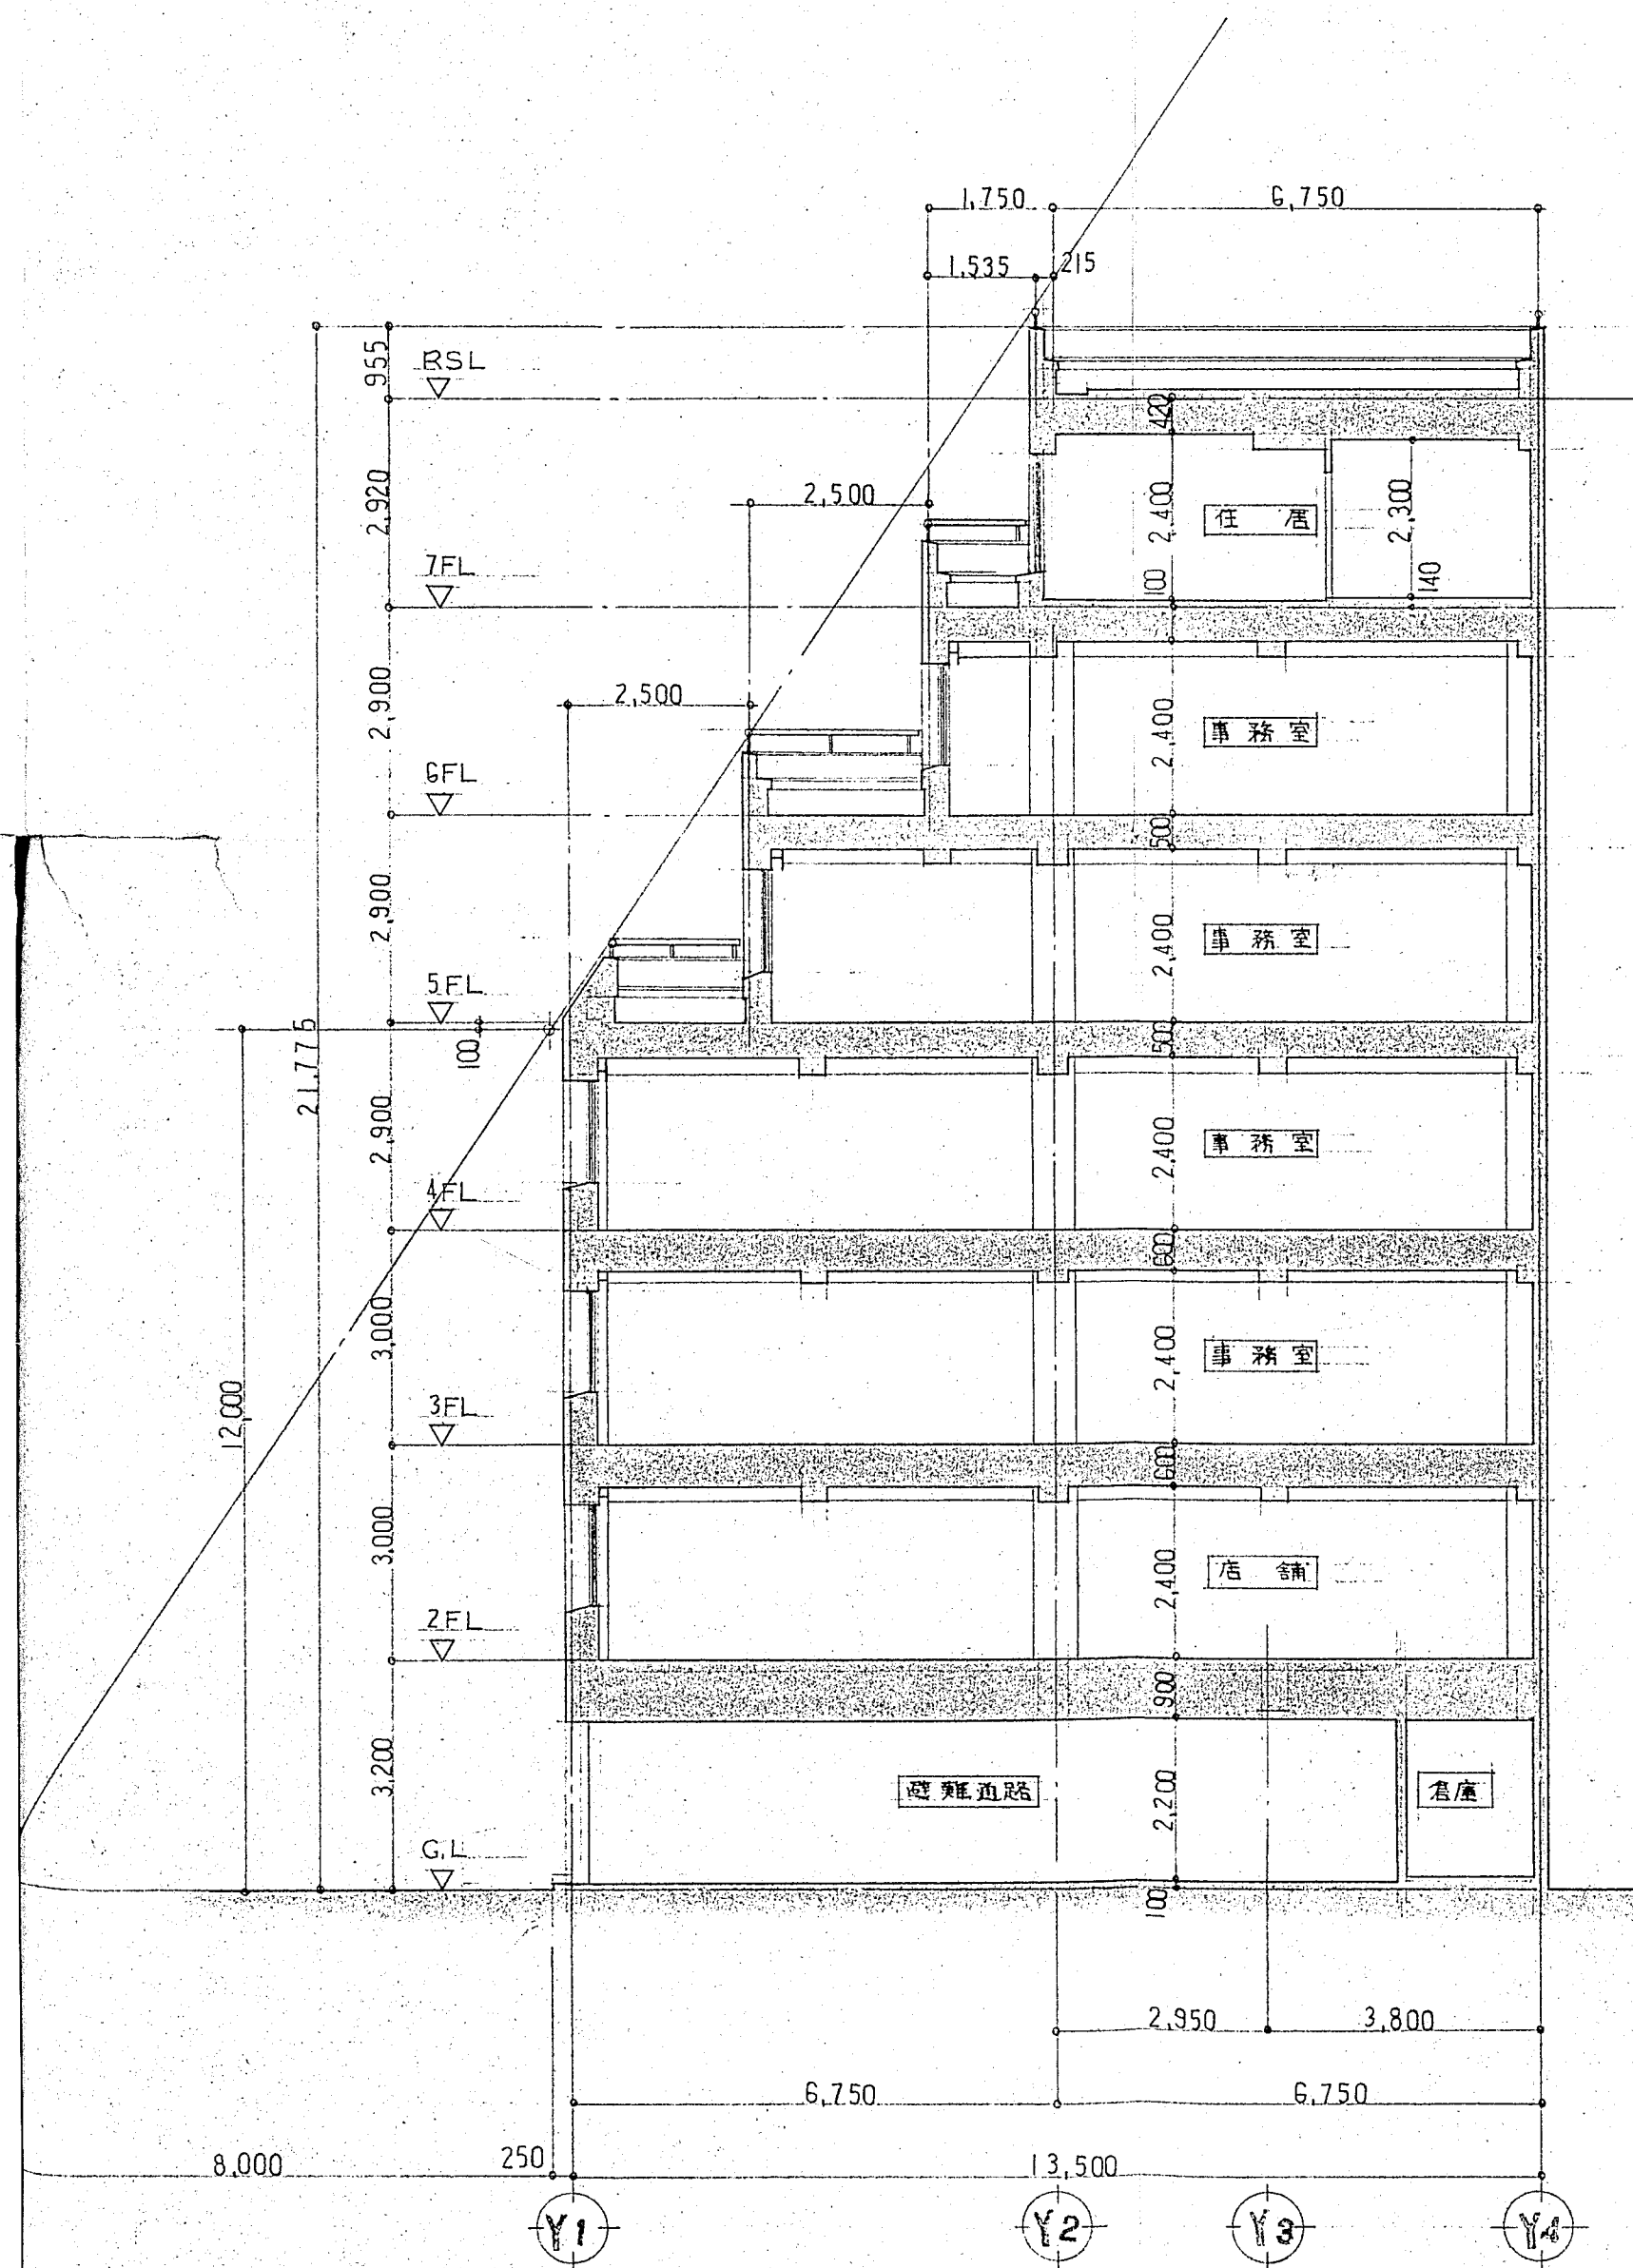


断面図 1/100

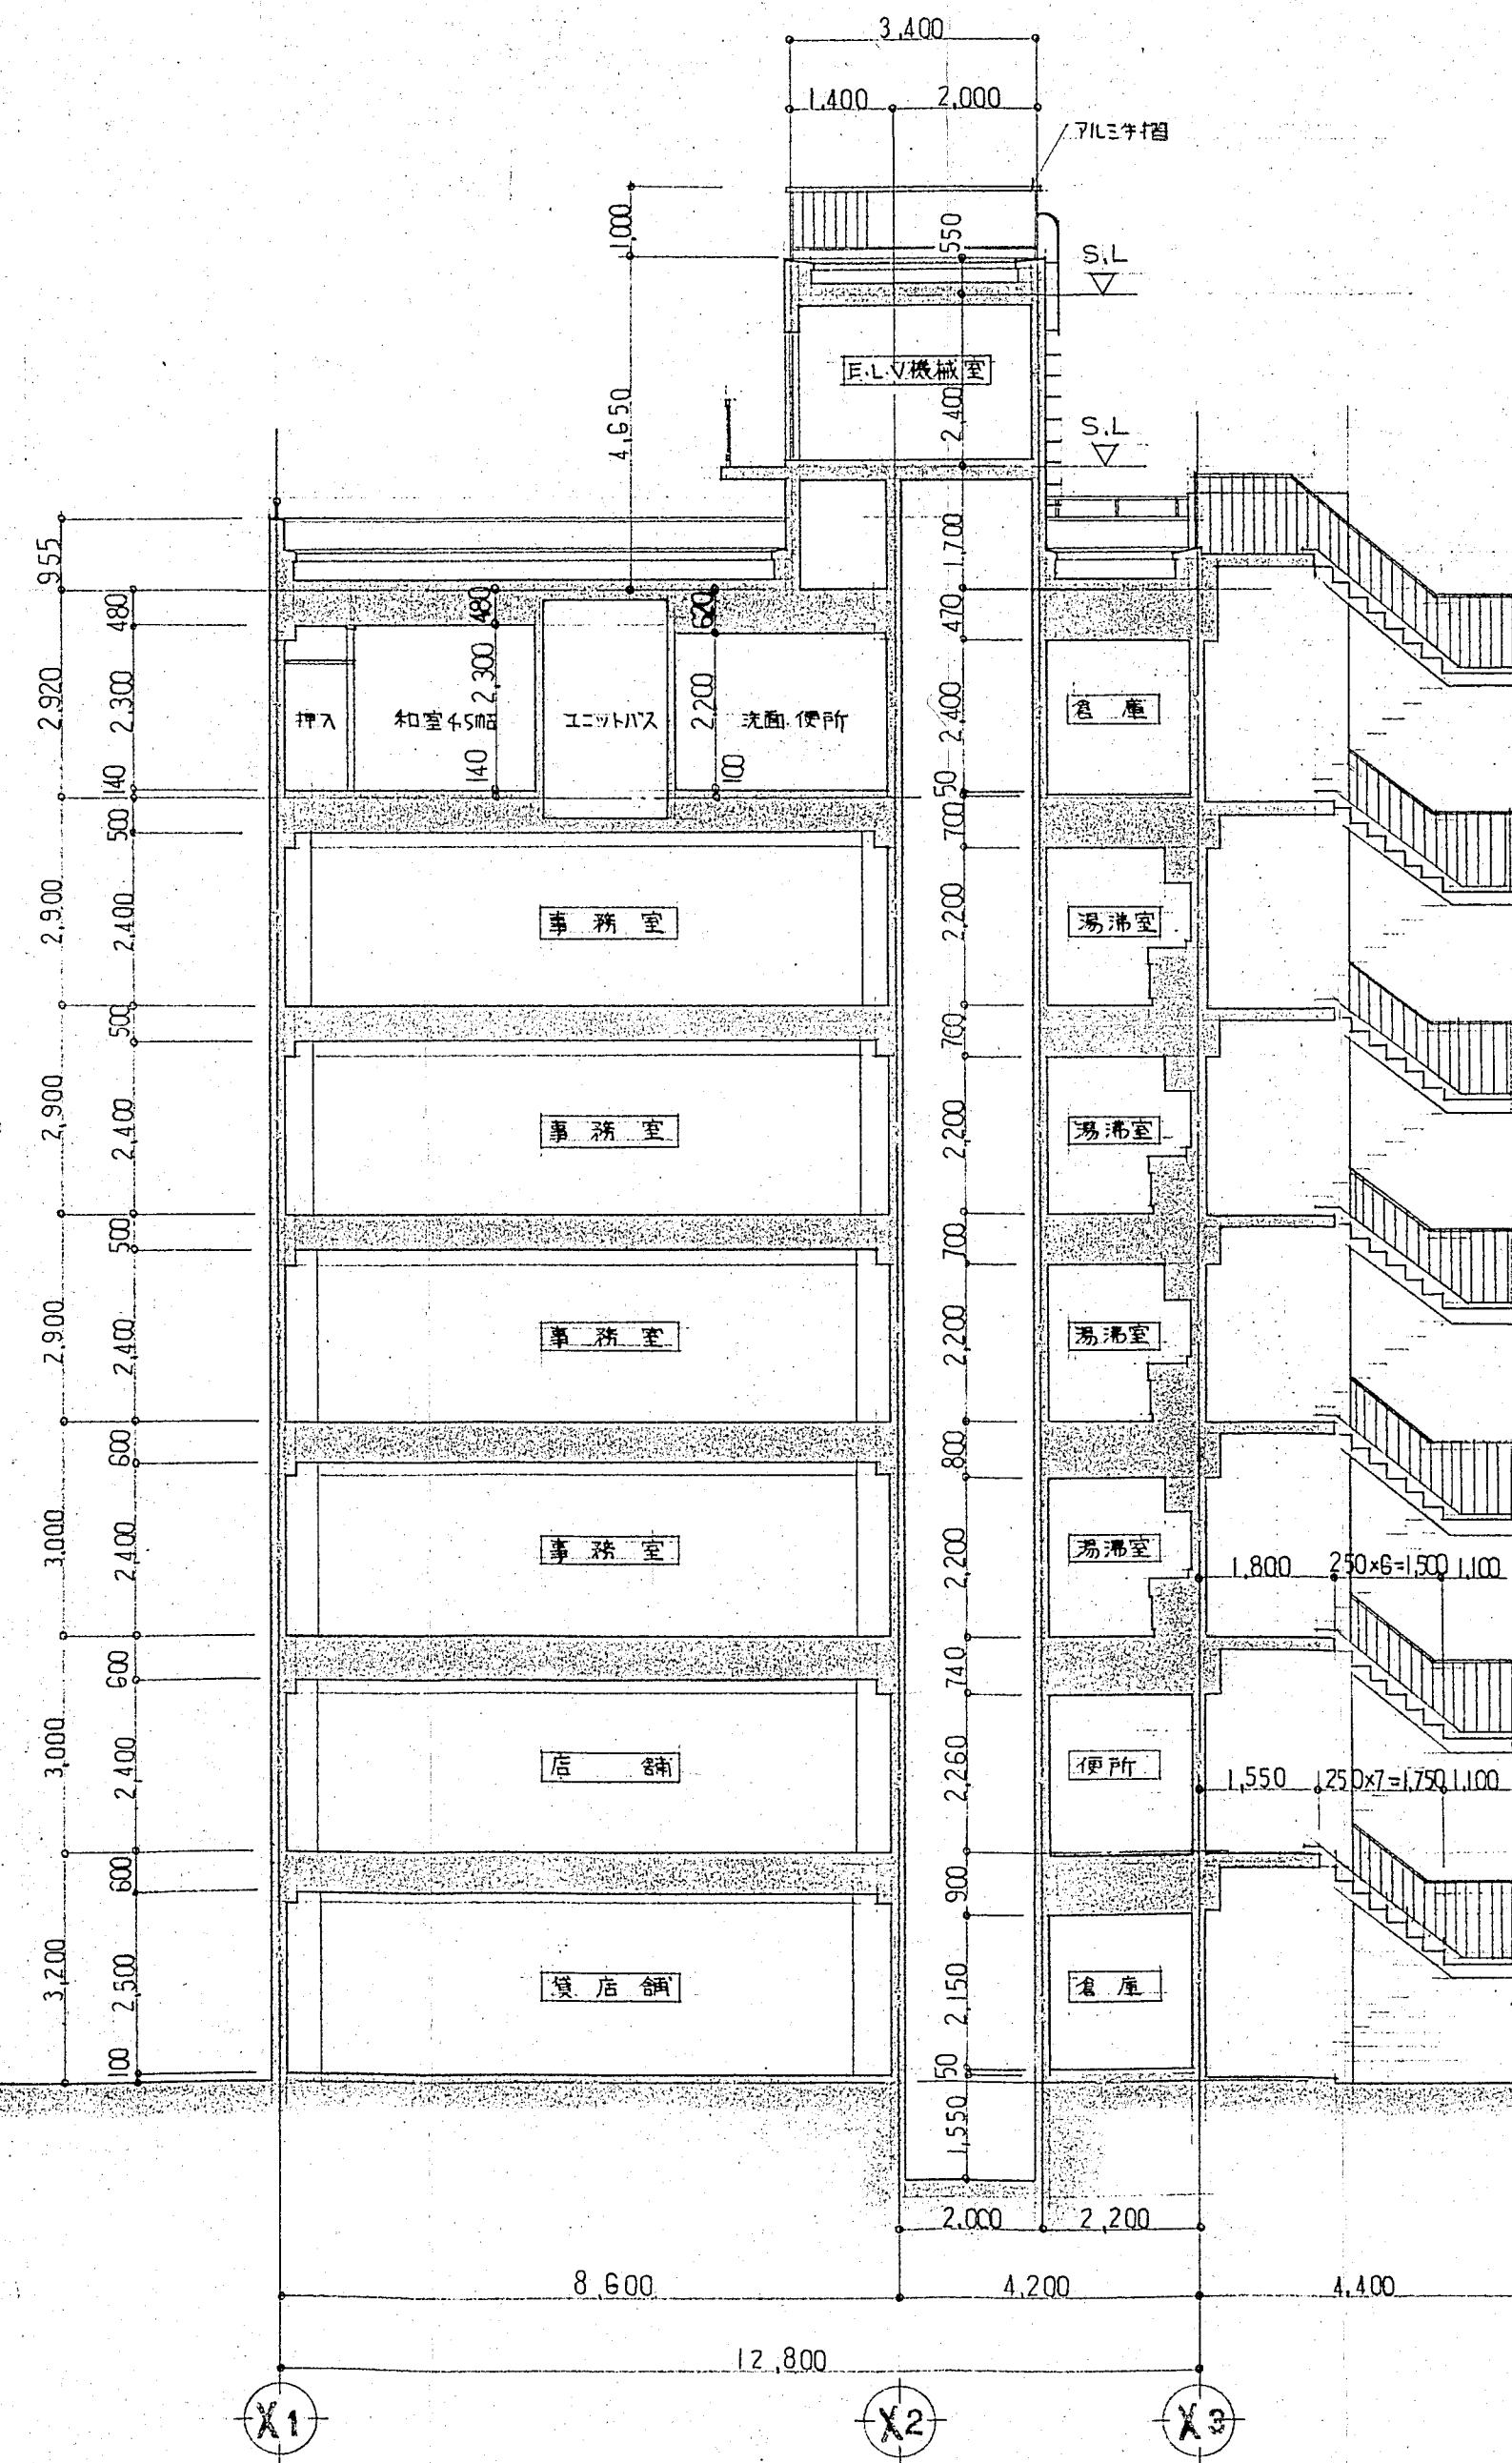

断面図 1/100

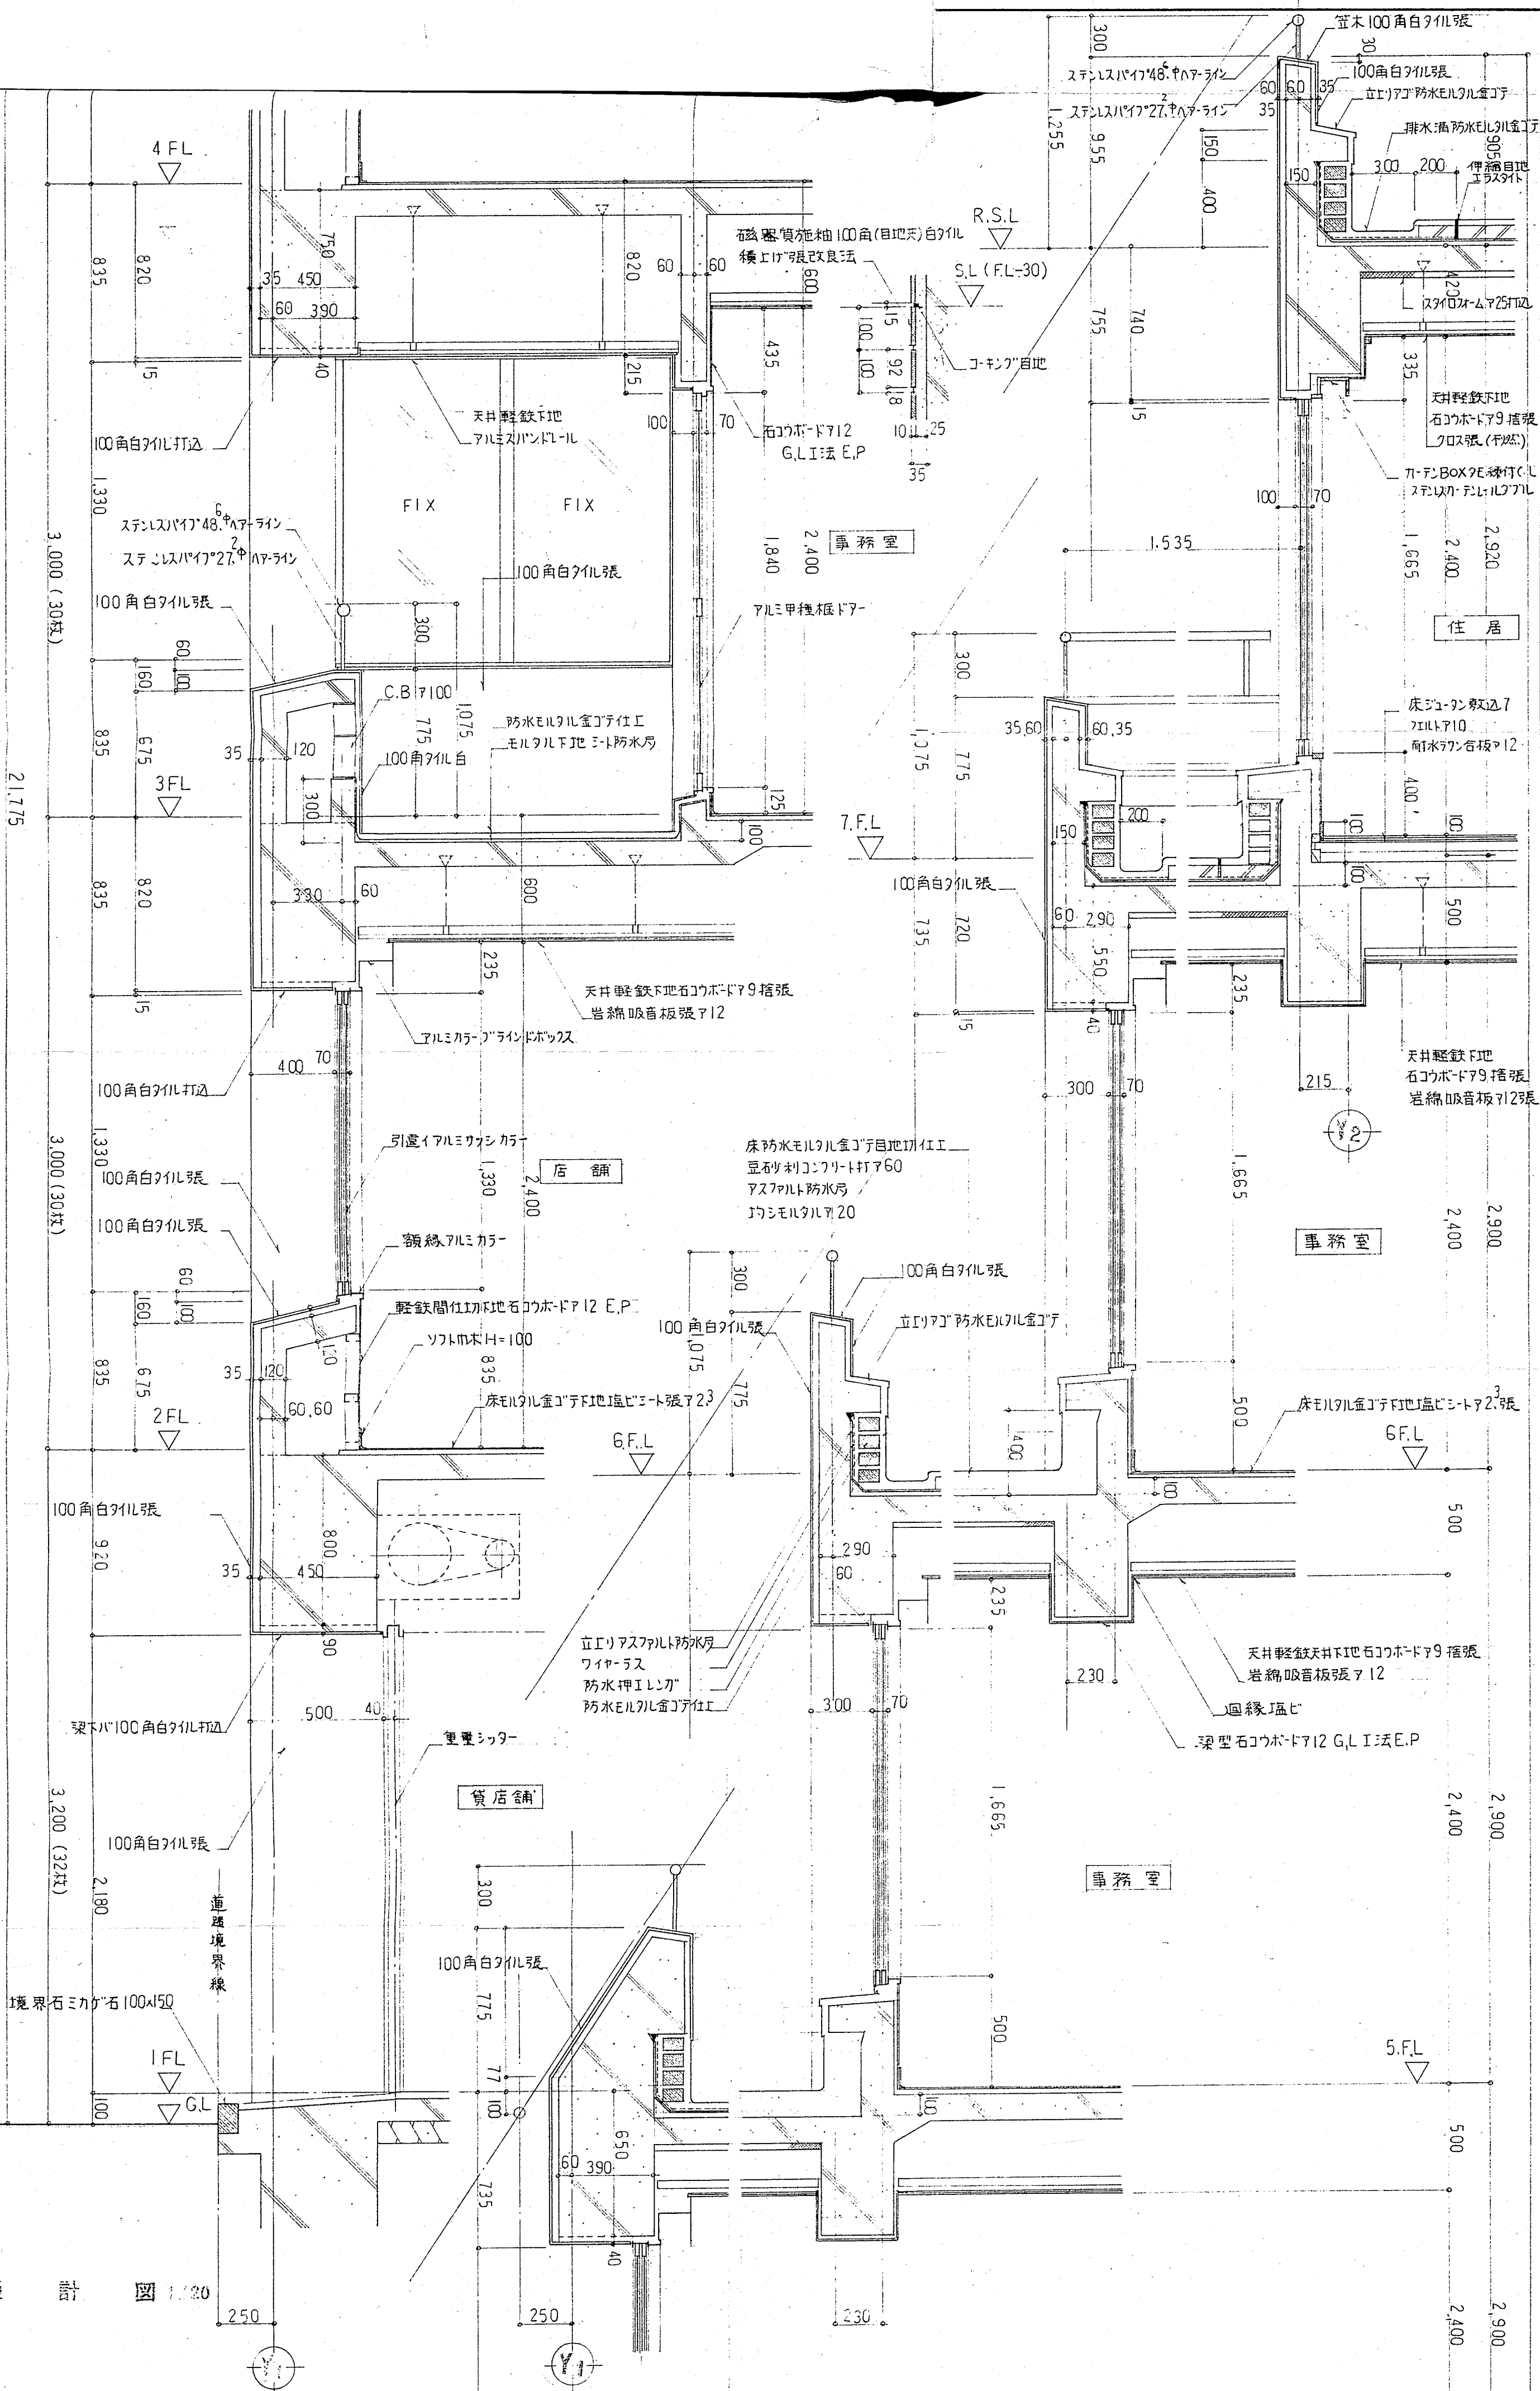




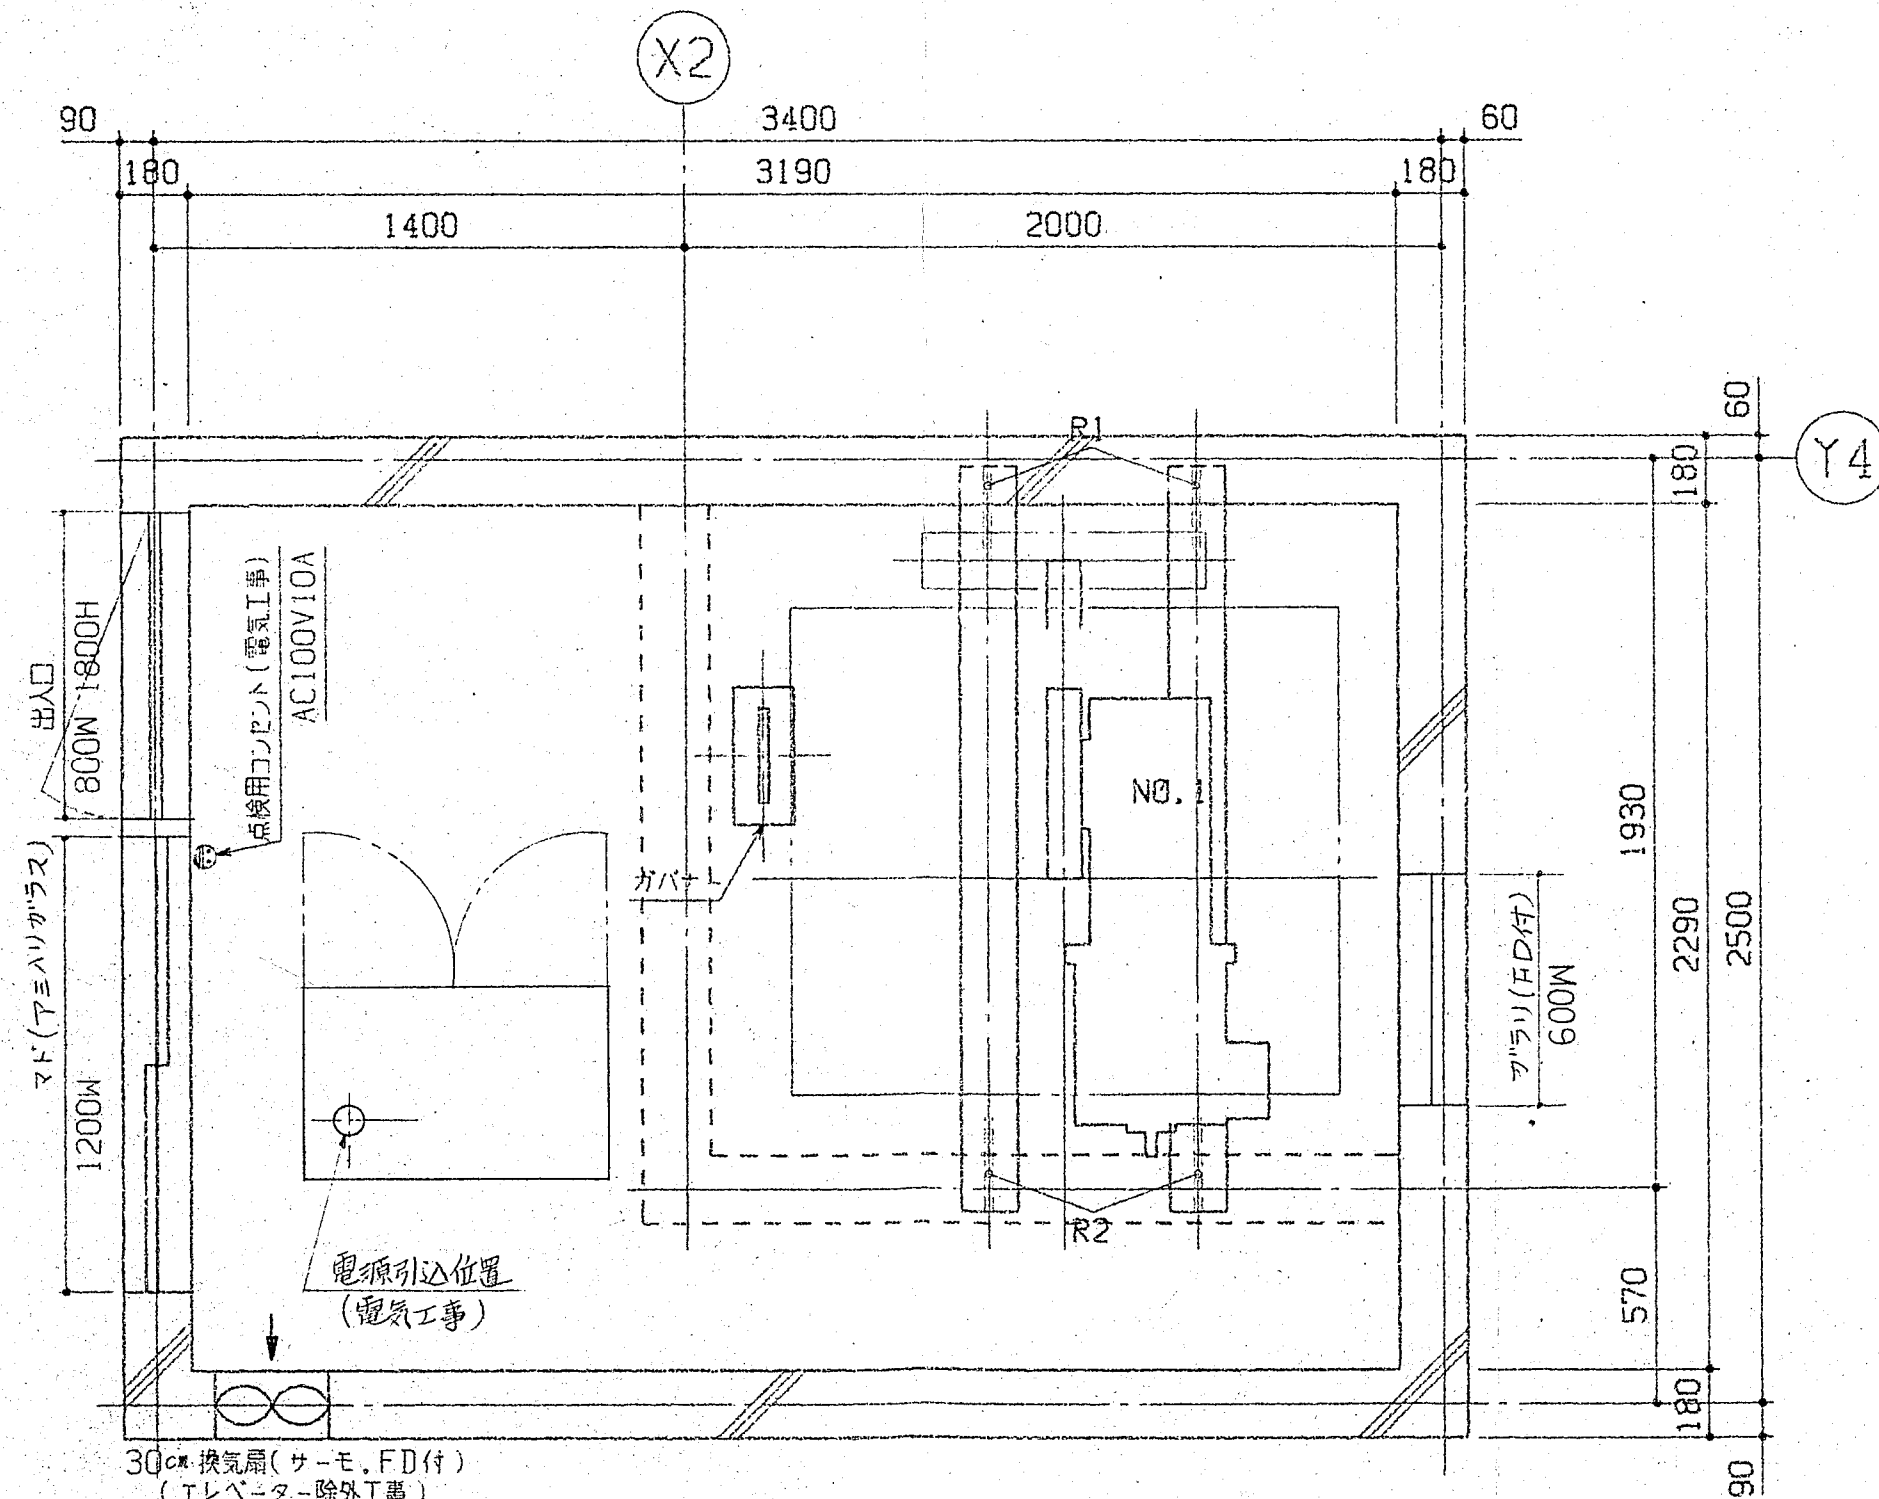



機械室平面図 (1/20)

|    | NO.1 全反力 |
|----|----------|
| R1 | 3800 kg  |
| R2 | 2450 kg  |


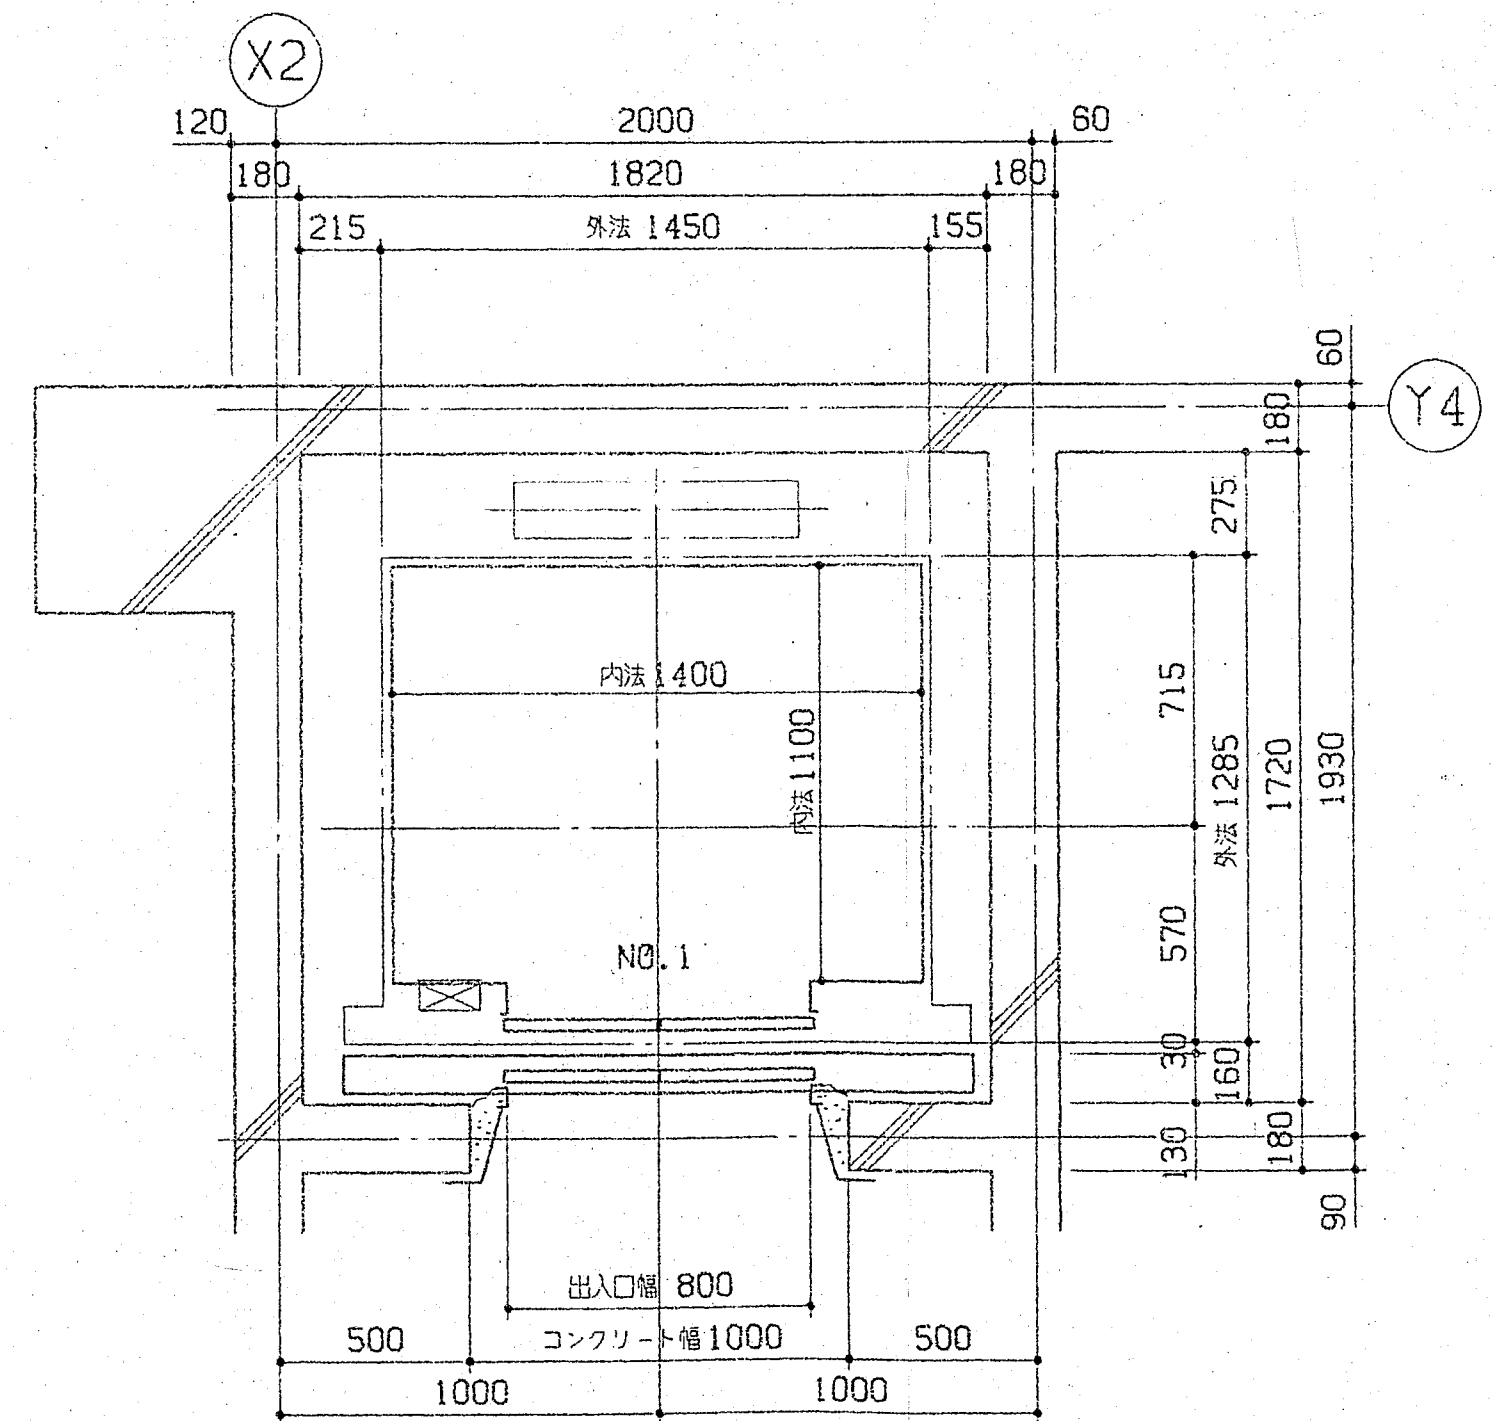


昇降路平面図 (1/20)

マシンルーム据付後シンダーコンクリート施工 (建築工事)

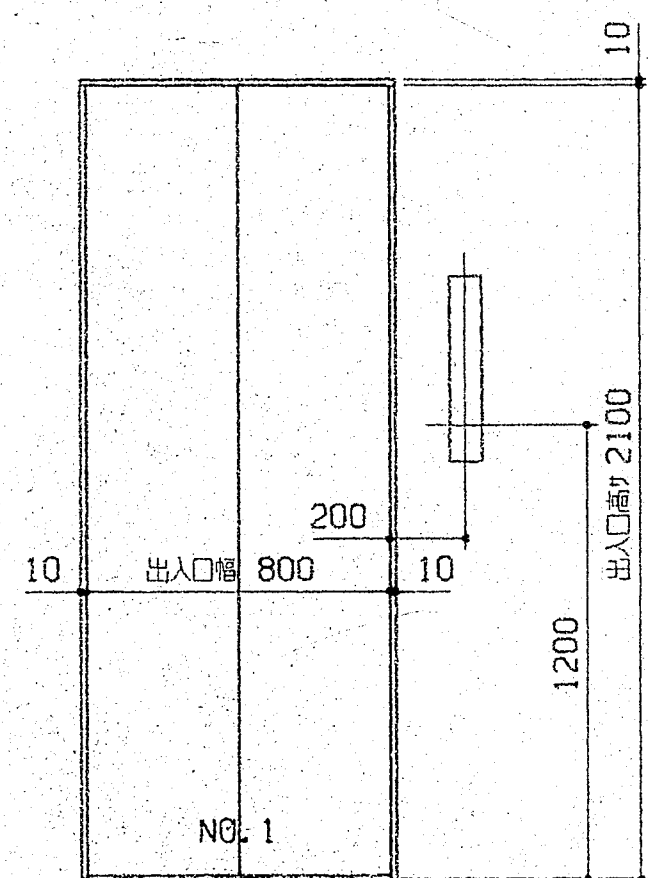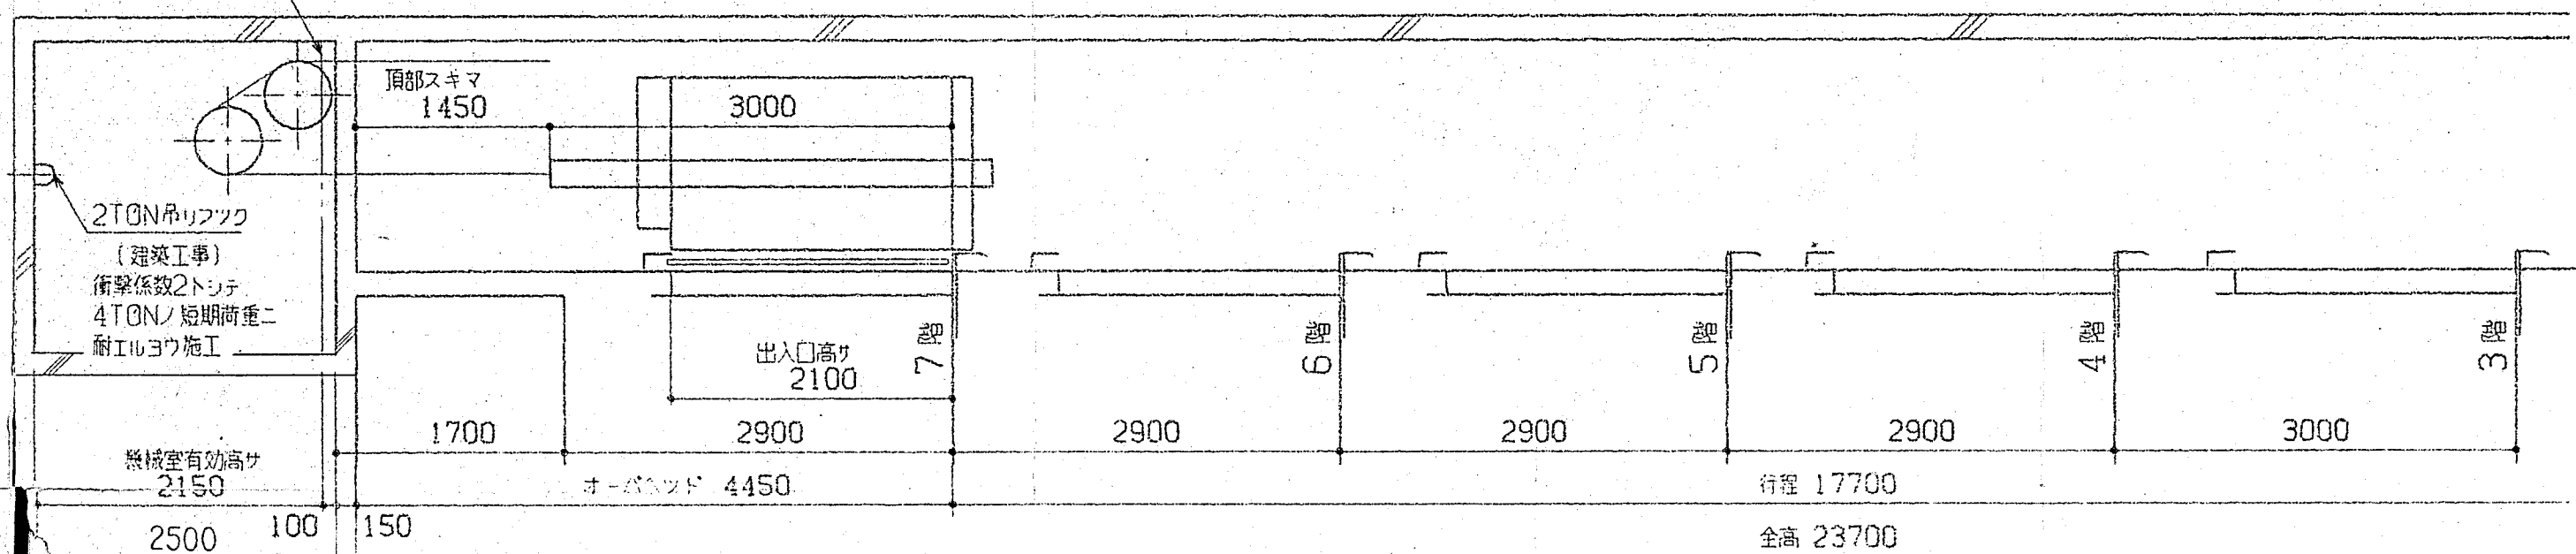

出入口正面図及断面図 (1/20)

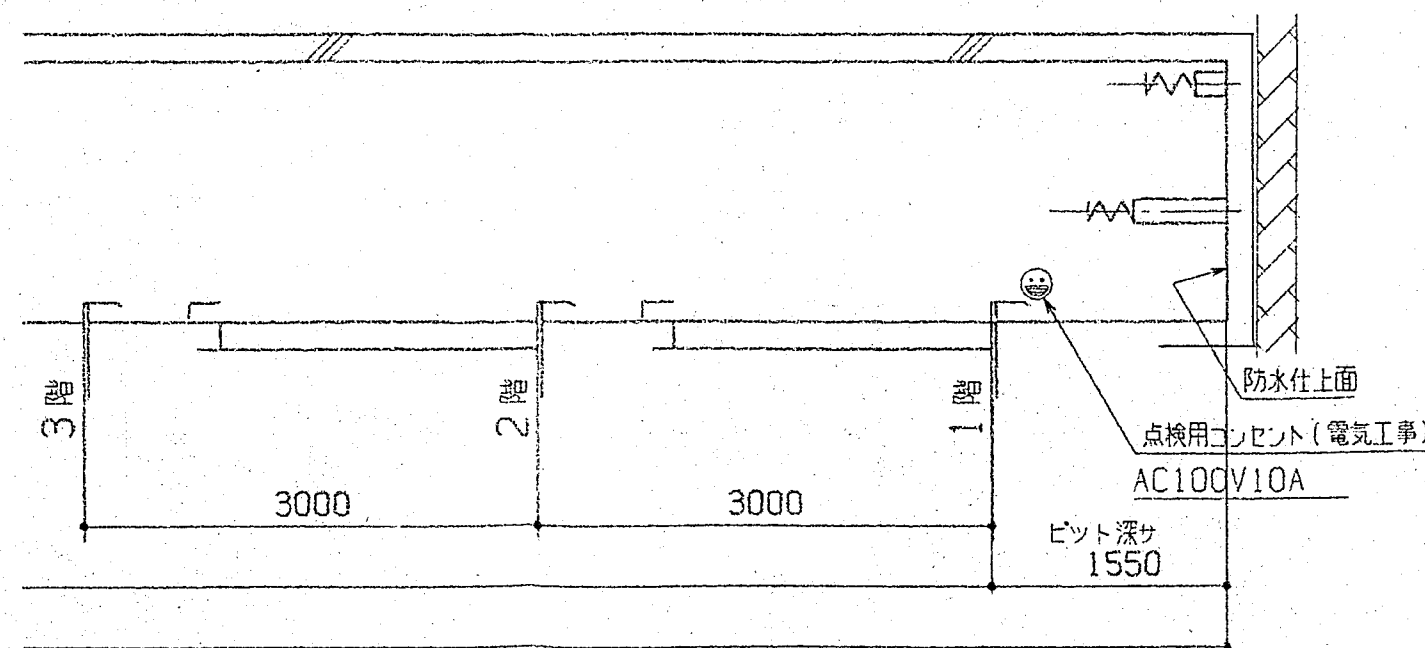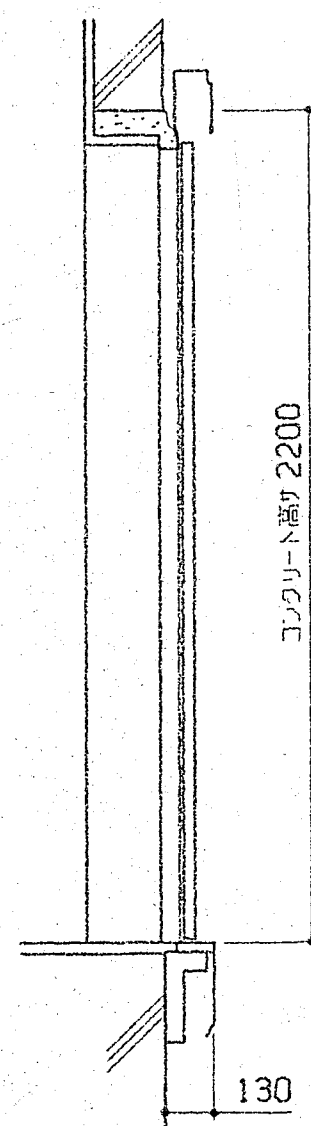

昇降路断面図 (1/50)

| エレベーター仕様 |                                  |
|----------|----------------------------------|
| 号機名      | N0.1                             |
| 形式用途     | P-9-C060 (乗用)                    |
| 定格積載量    | 600kg 9人乗                        |
| 定格速度     | 60m/min                          |
| 運転方式     | DBコレクティブコントロール (マイコン制御)          |
| 停止階      | 7カ所 (1~7)                        |
| カゴ内法     | 間口 1400mm 奥行 1100mm 出入口高さ 2100mm |
| 電動機      | AC 5.5kw (他=降圧トランス 1kVA)         |
| 電源       | AC3φ 200V 50Hz                   |
| 連絡装置     | 同時通話式インターホン                      |
|          |                                  |
|          |                                  |
|          |                                  |
|          |                                  |




機械室ノ電機器平均放熱量 1800kcal/h

- 下記引込ミノコト (電気工事)
- 1) 動力用電源 AC3φ 200V 50Hz 14mm<sup>2</sup> x 1 回路
  - 2) 照明用電源 AC1φ 100V 50Hz 2mm<sup>2</sup> x 1 回路
  - 3) インターホン用配管配線 0.75mm<sup>2</sup> x 7 本
  - 4) アース線 (第3種) 5.5mm<sup>2</sup>
- 引込線サイズハトランスヨリ距離ヲ 50m以内トシテ計算ス




機械室床ハ防ジシ工上ゲノコト (建築工事)




エレベーター特性上建屋側デ最少  
下記容量考慮ノコト (電気工事)



- 1) トランス 3φ 115kVA
- 2) 開閉器 FPD 75A (Trip)

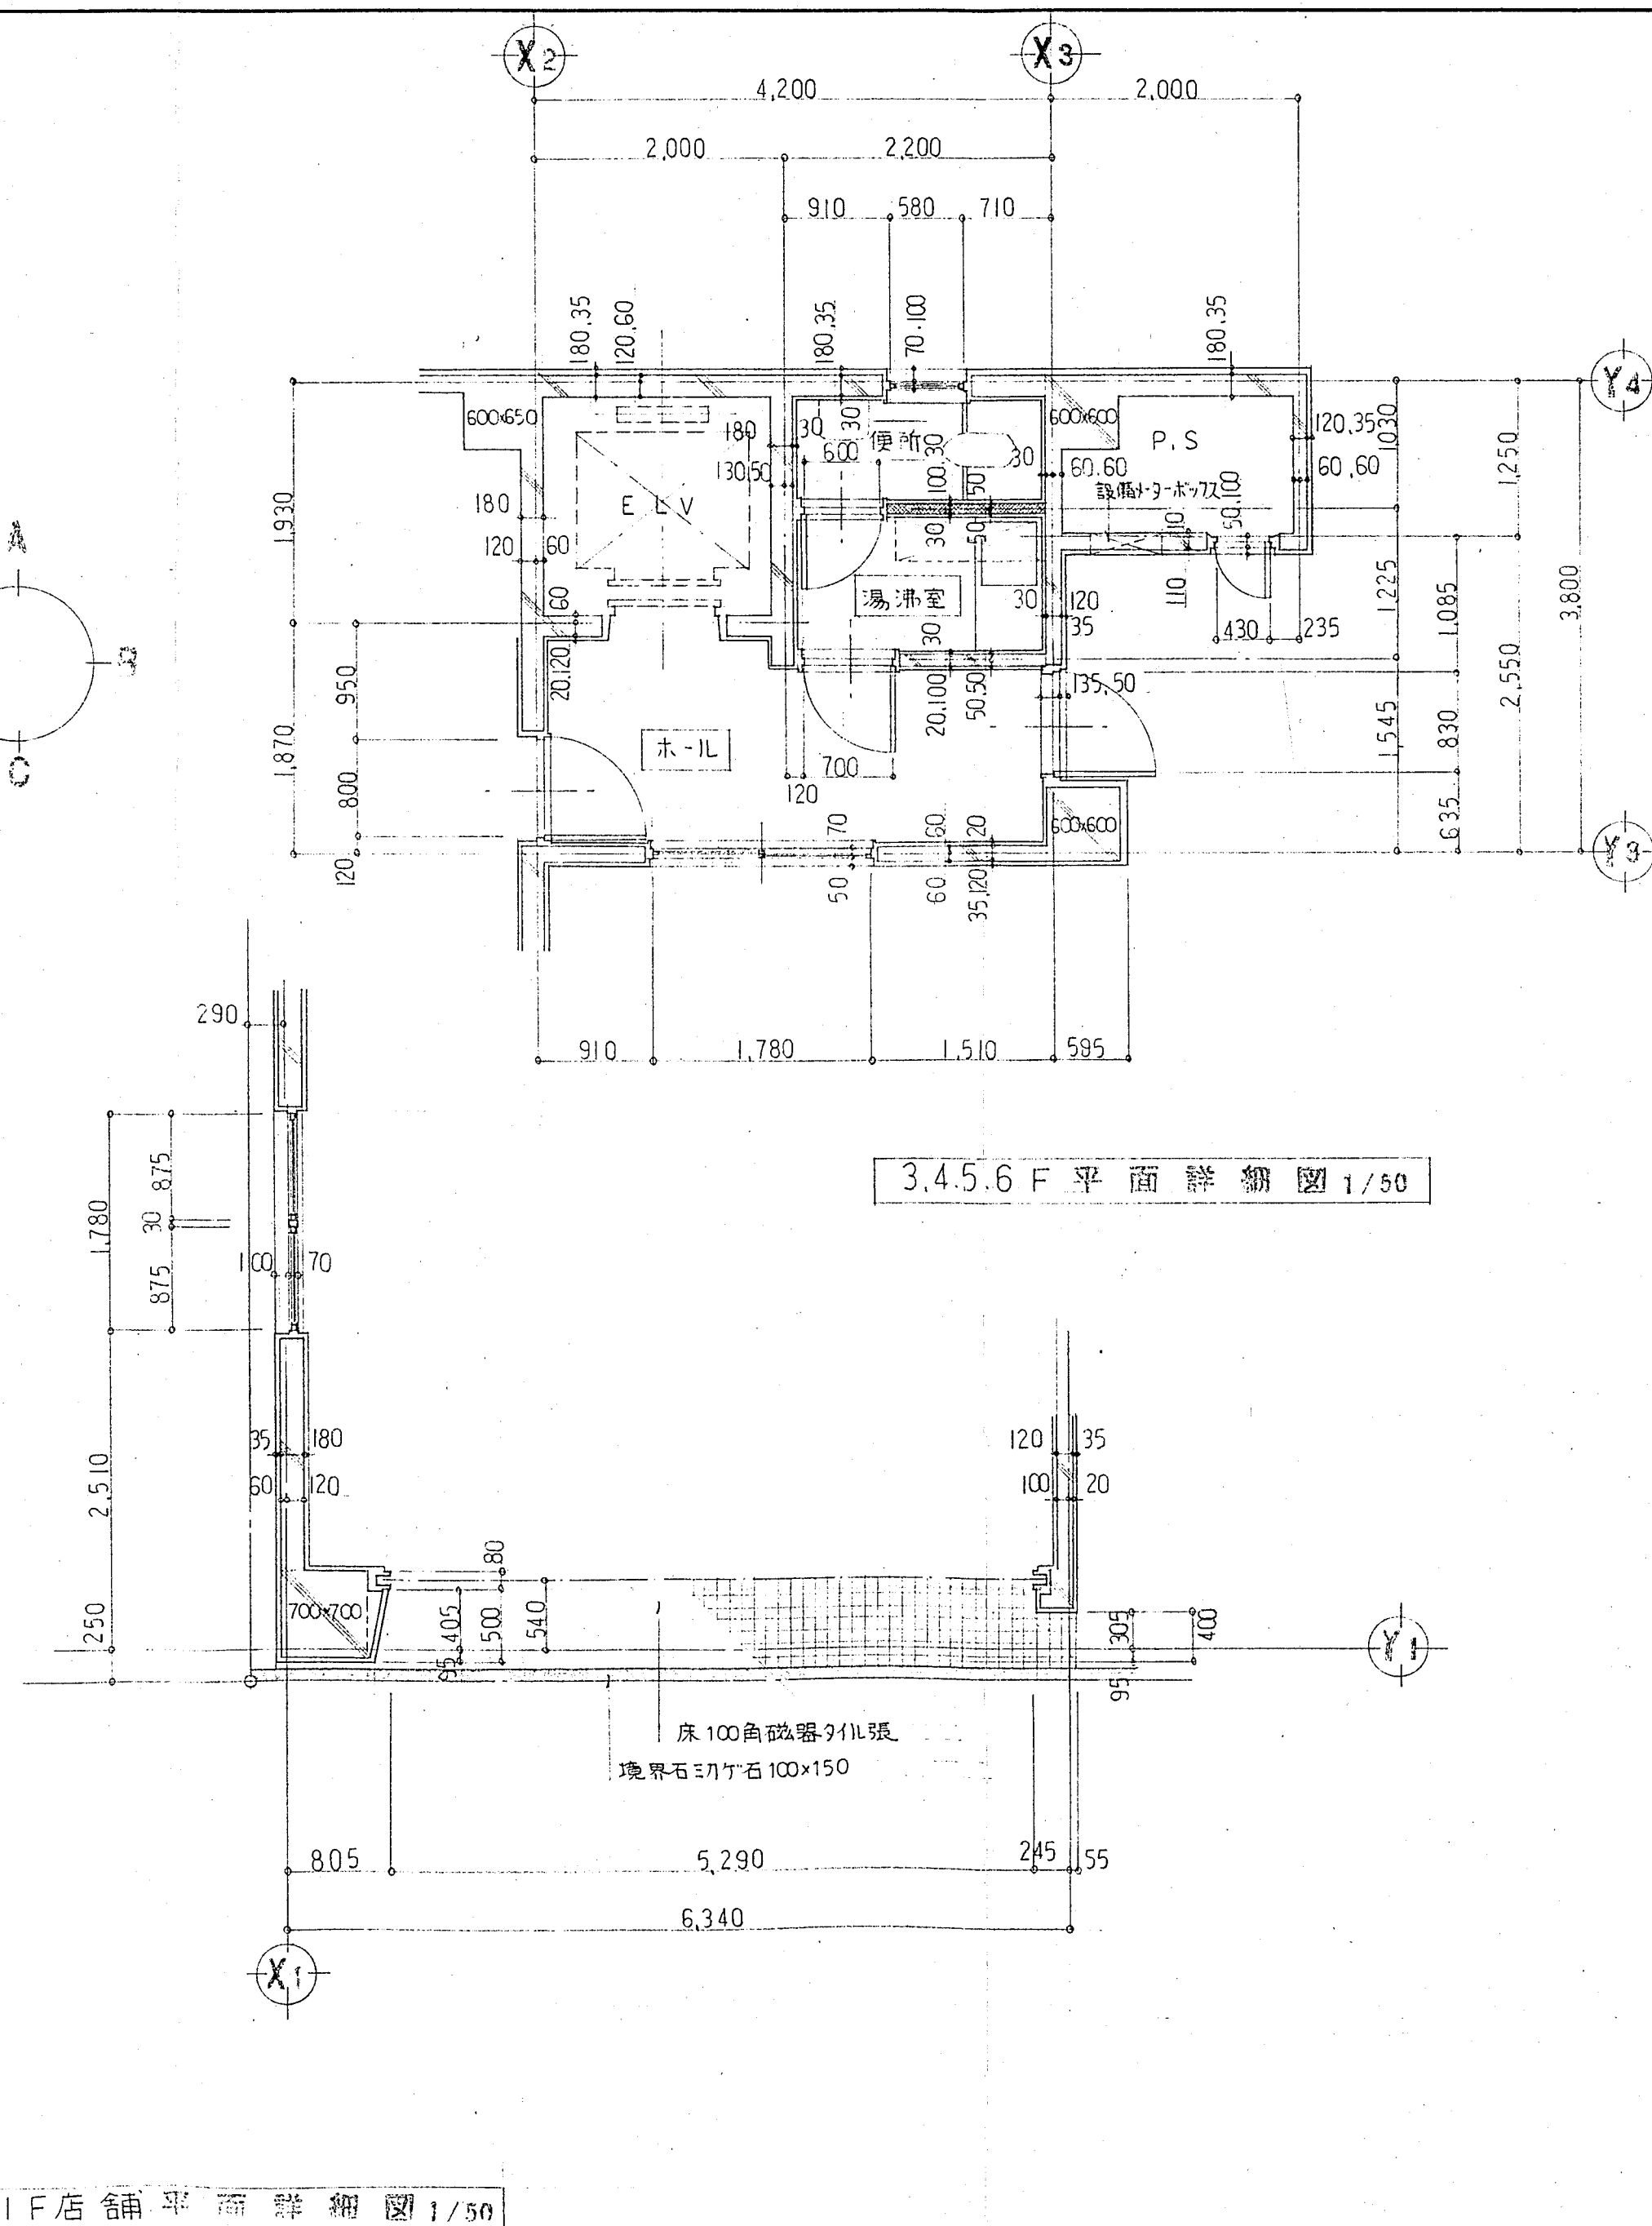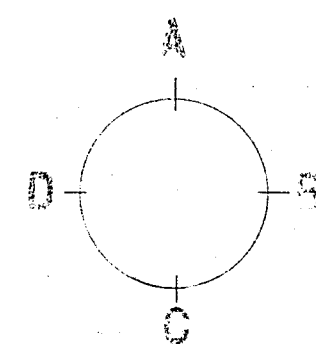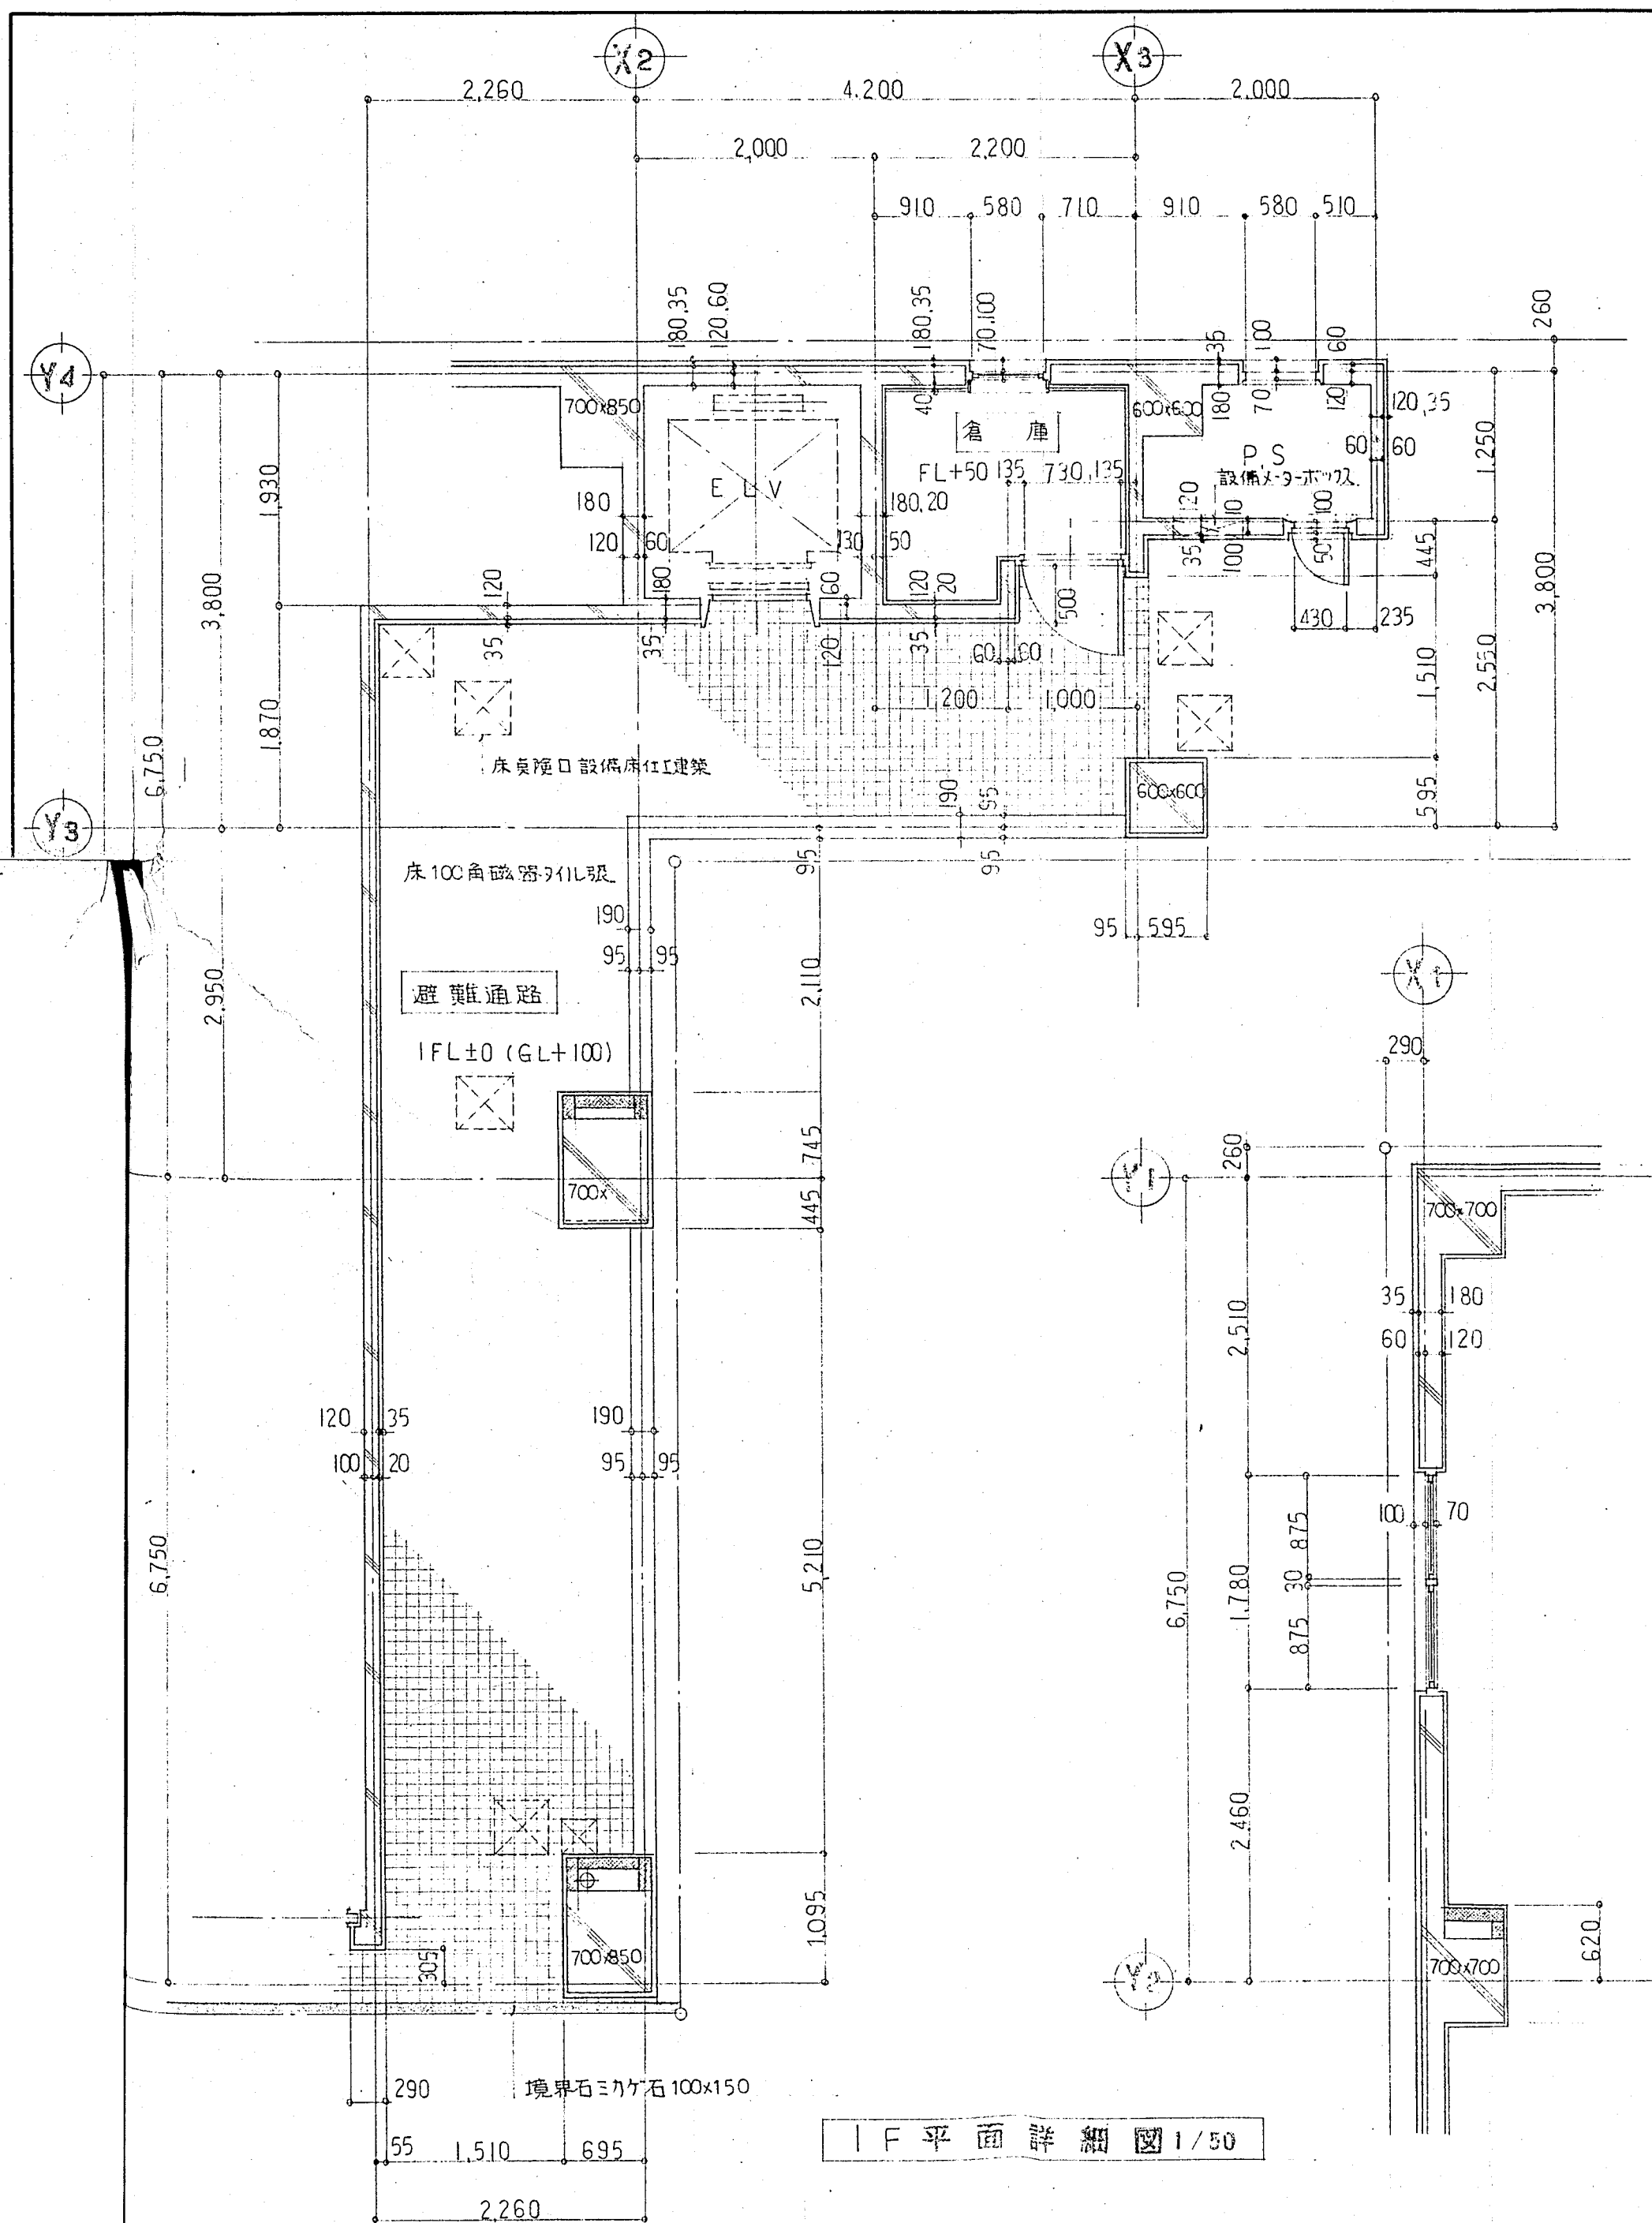




1F 店舗平面詳細図 1/50

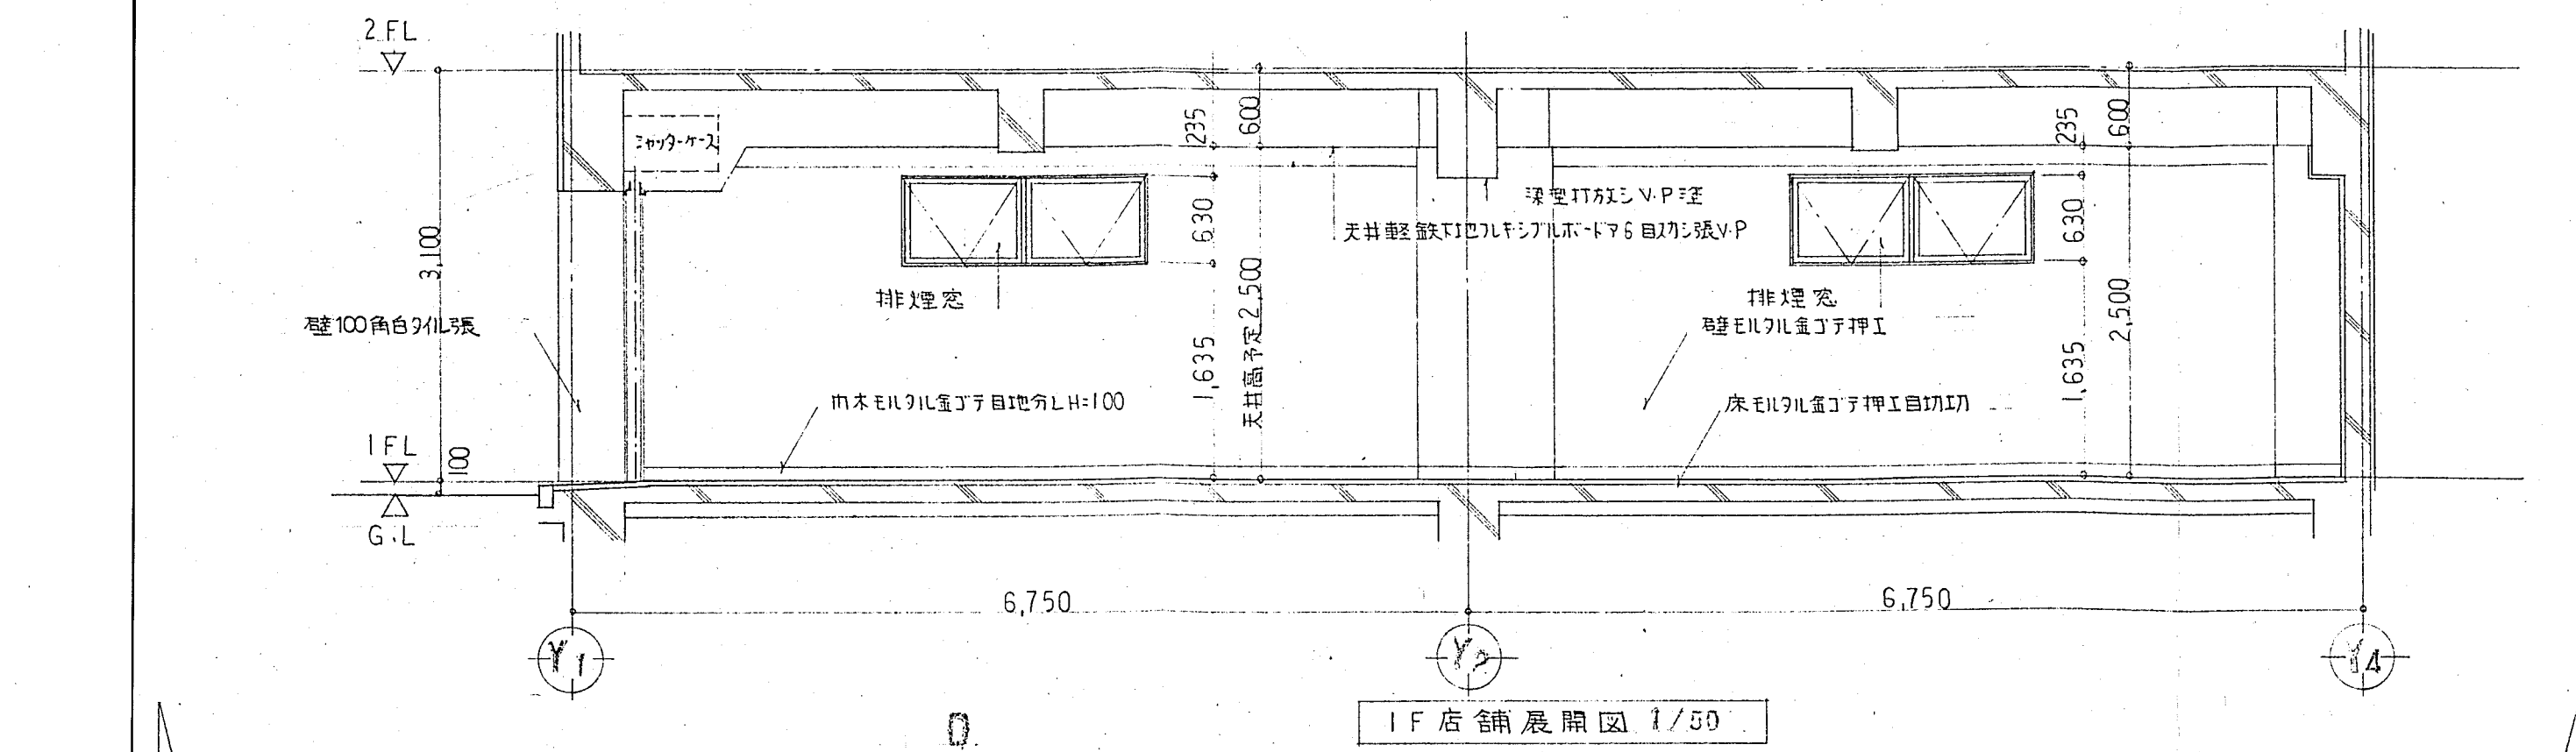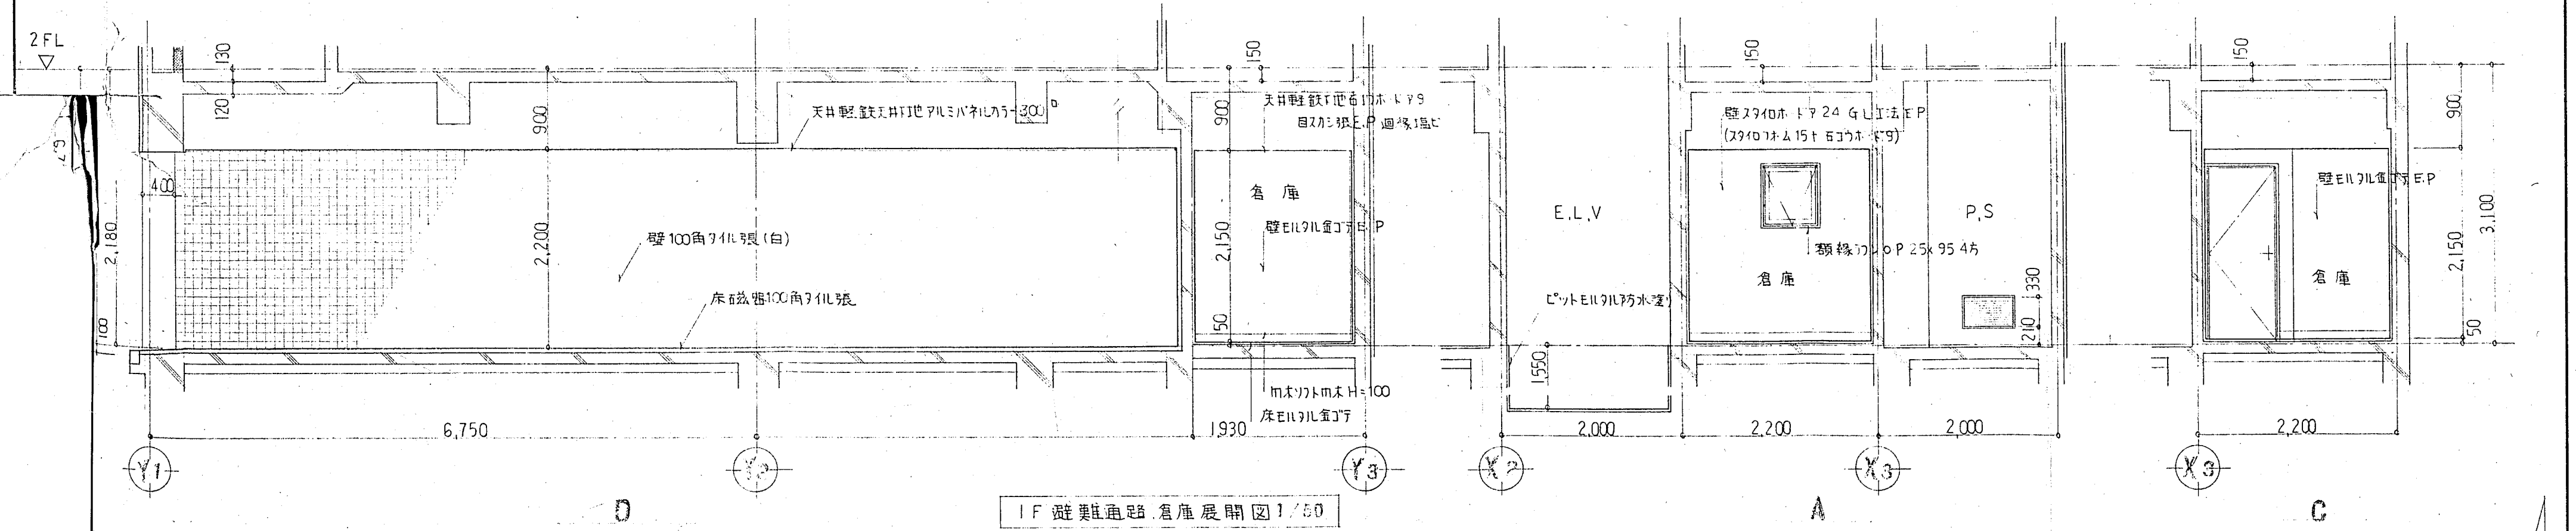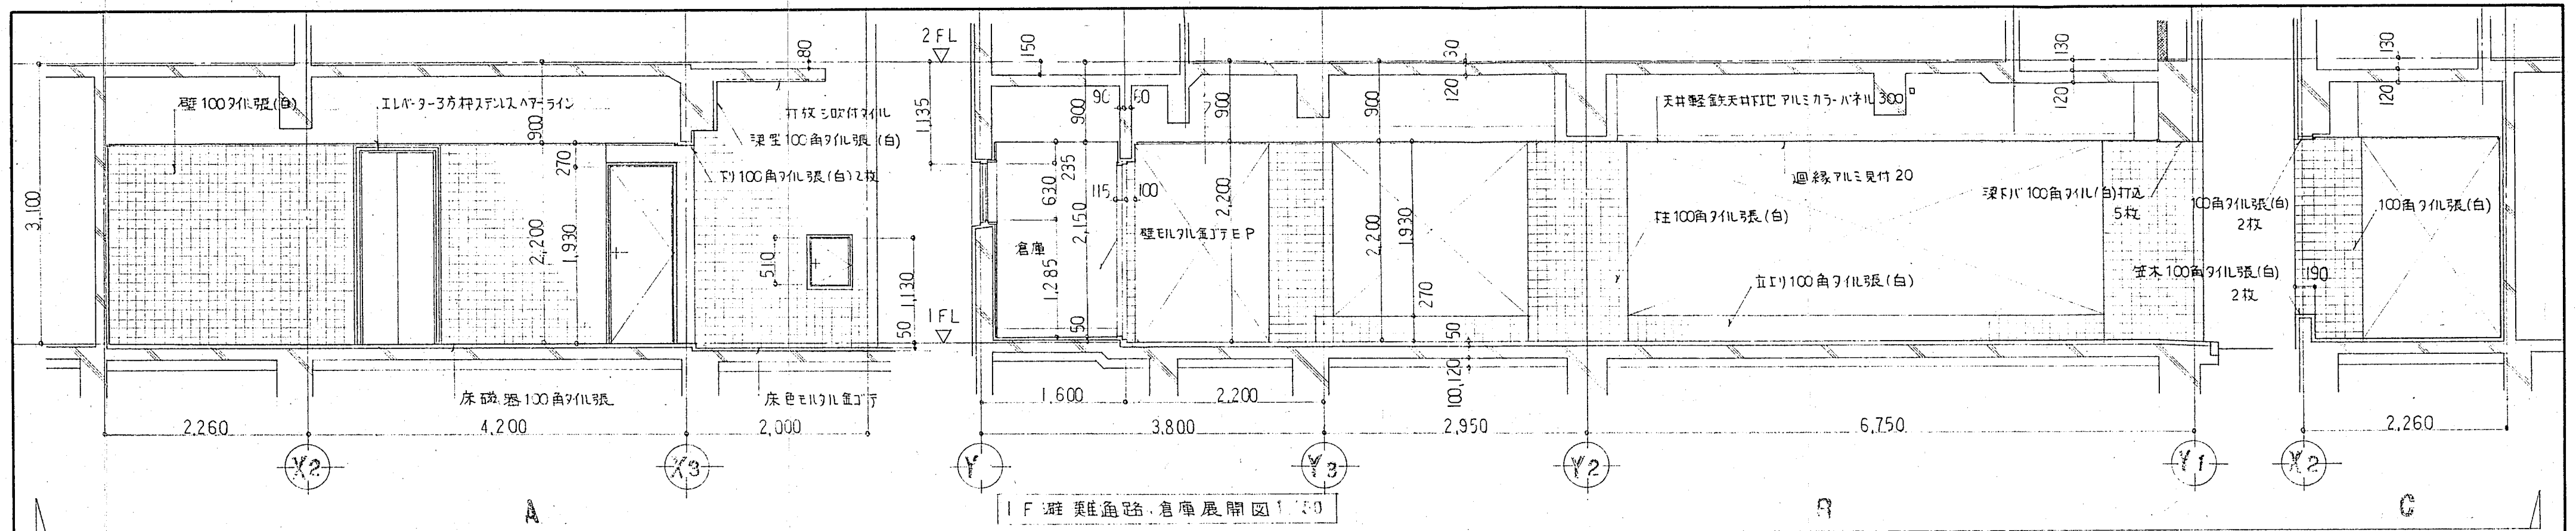


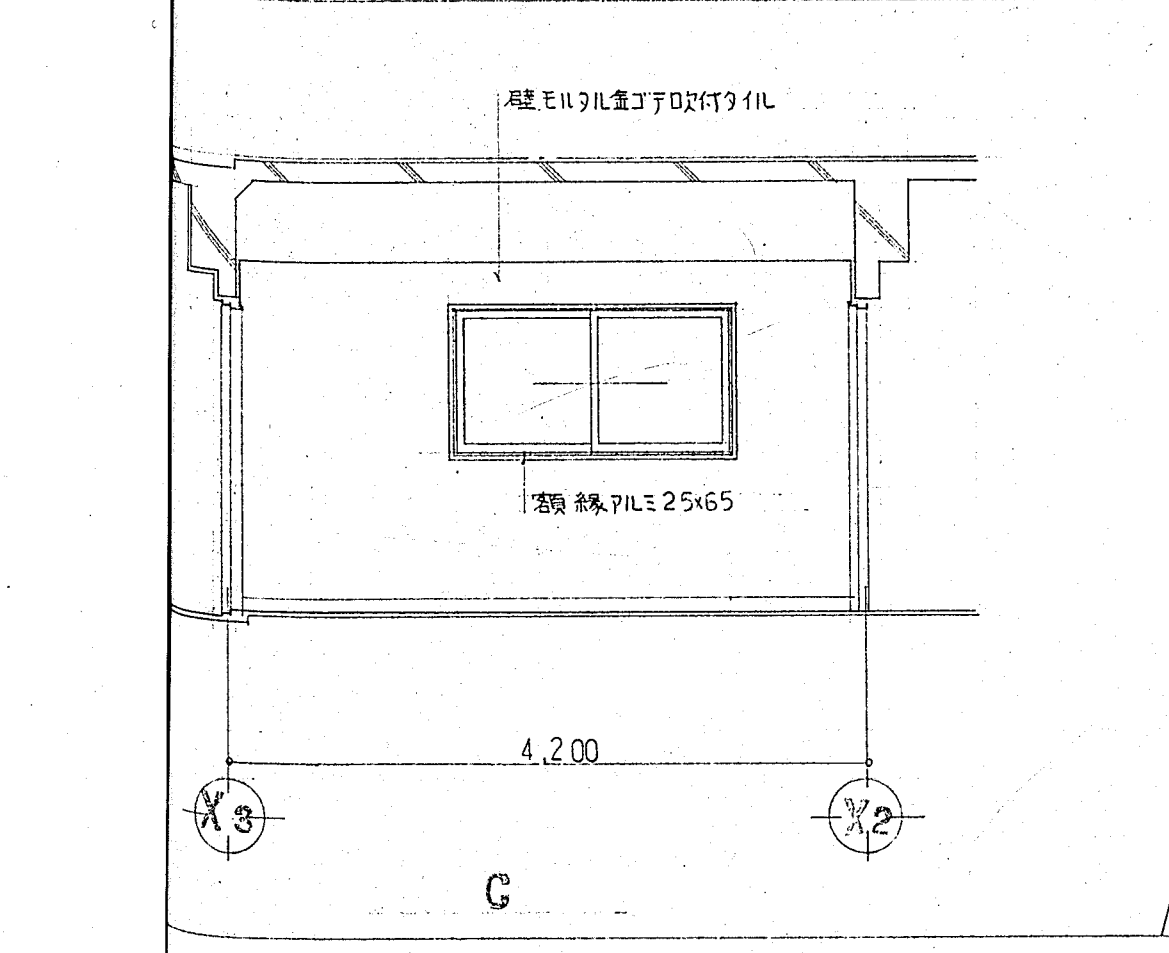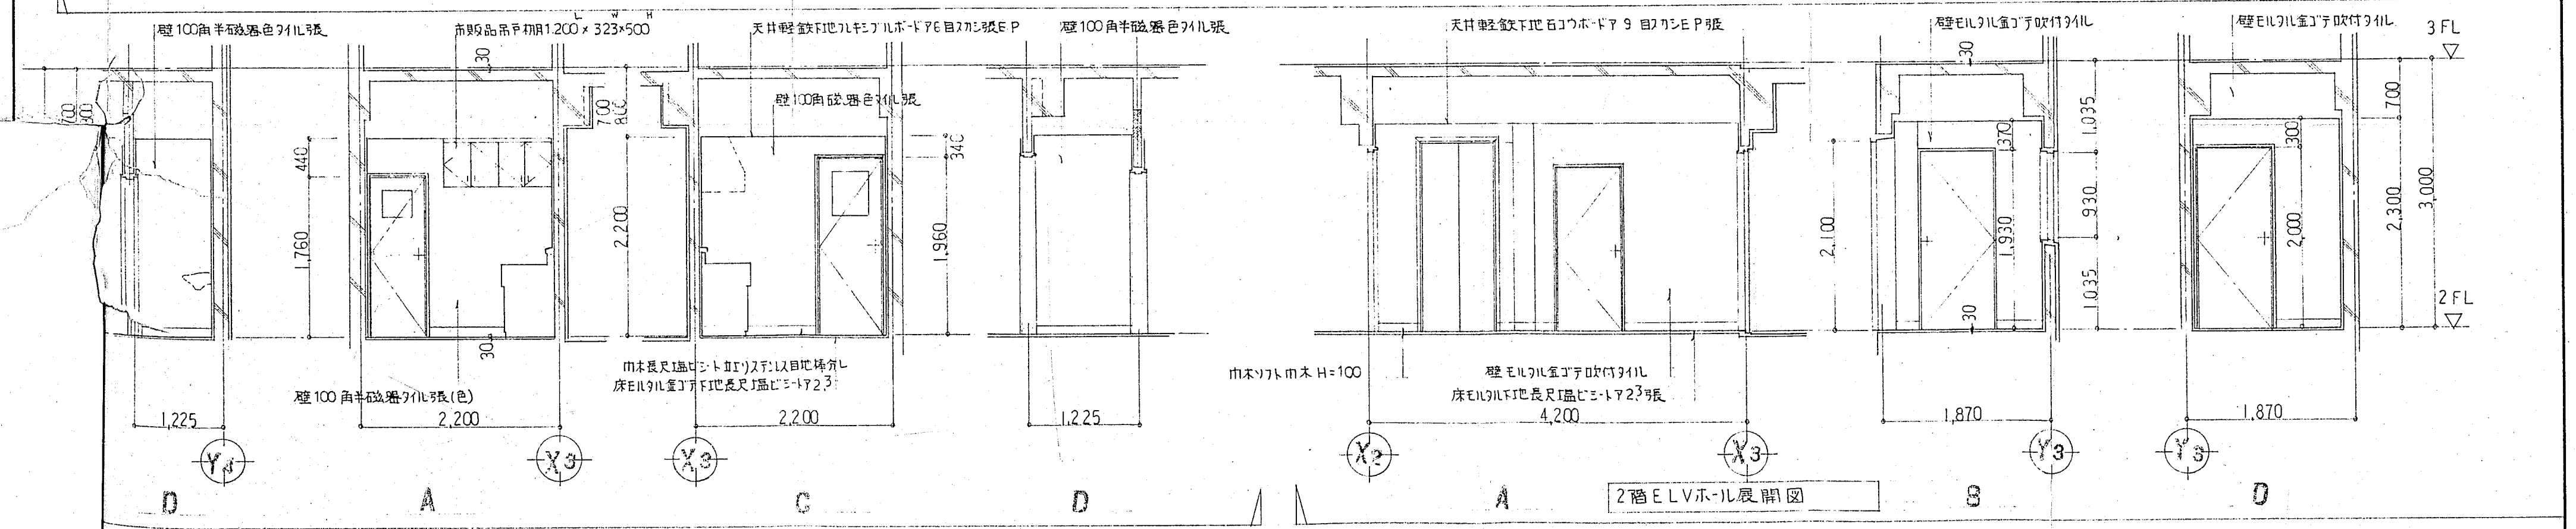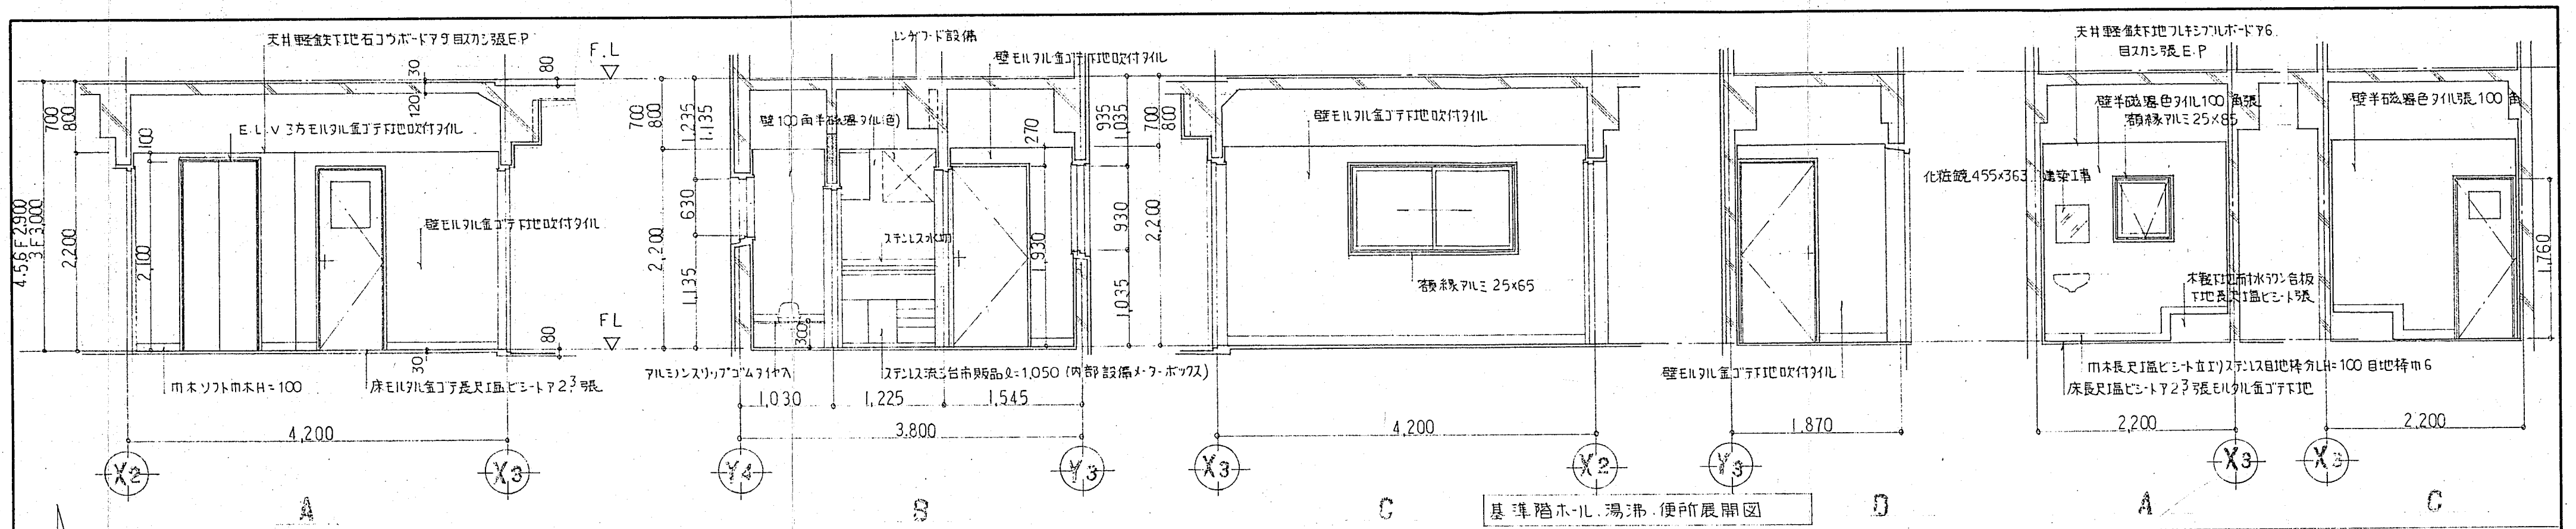

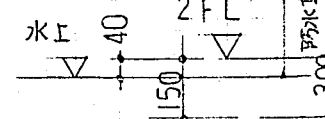
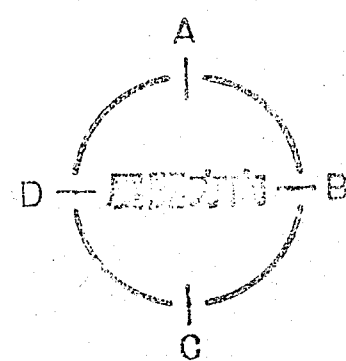


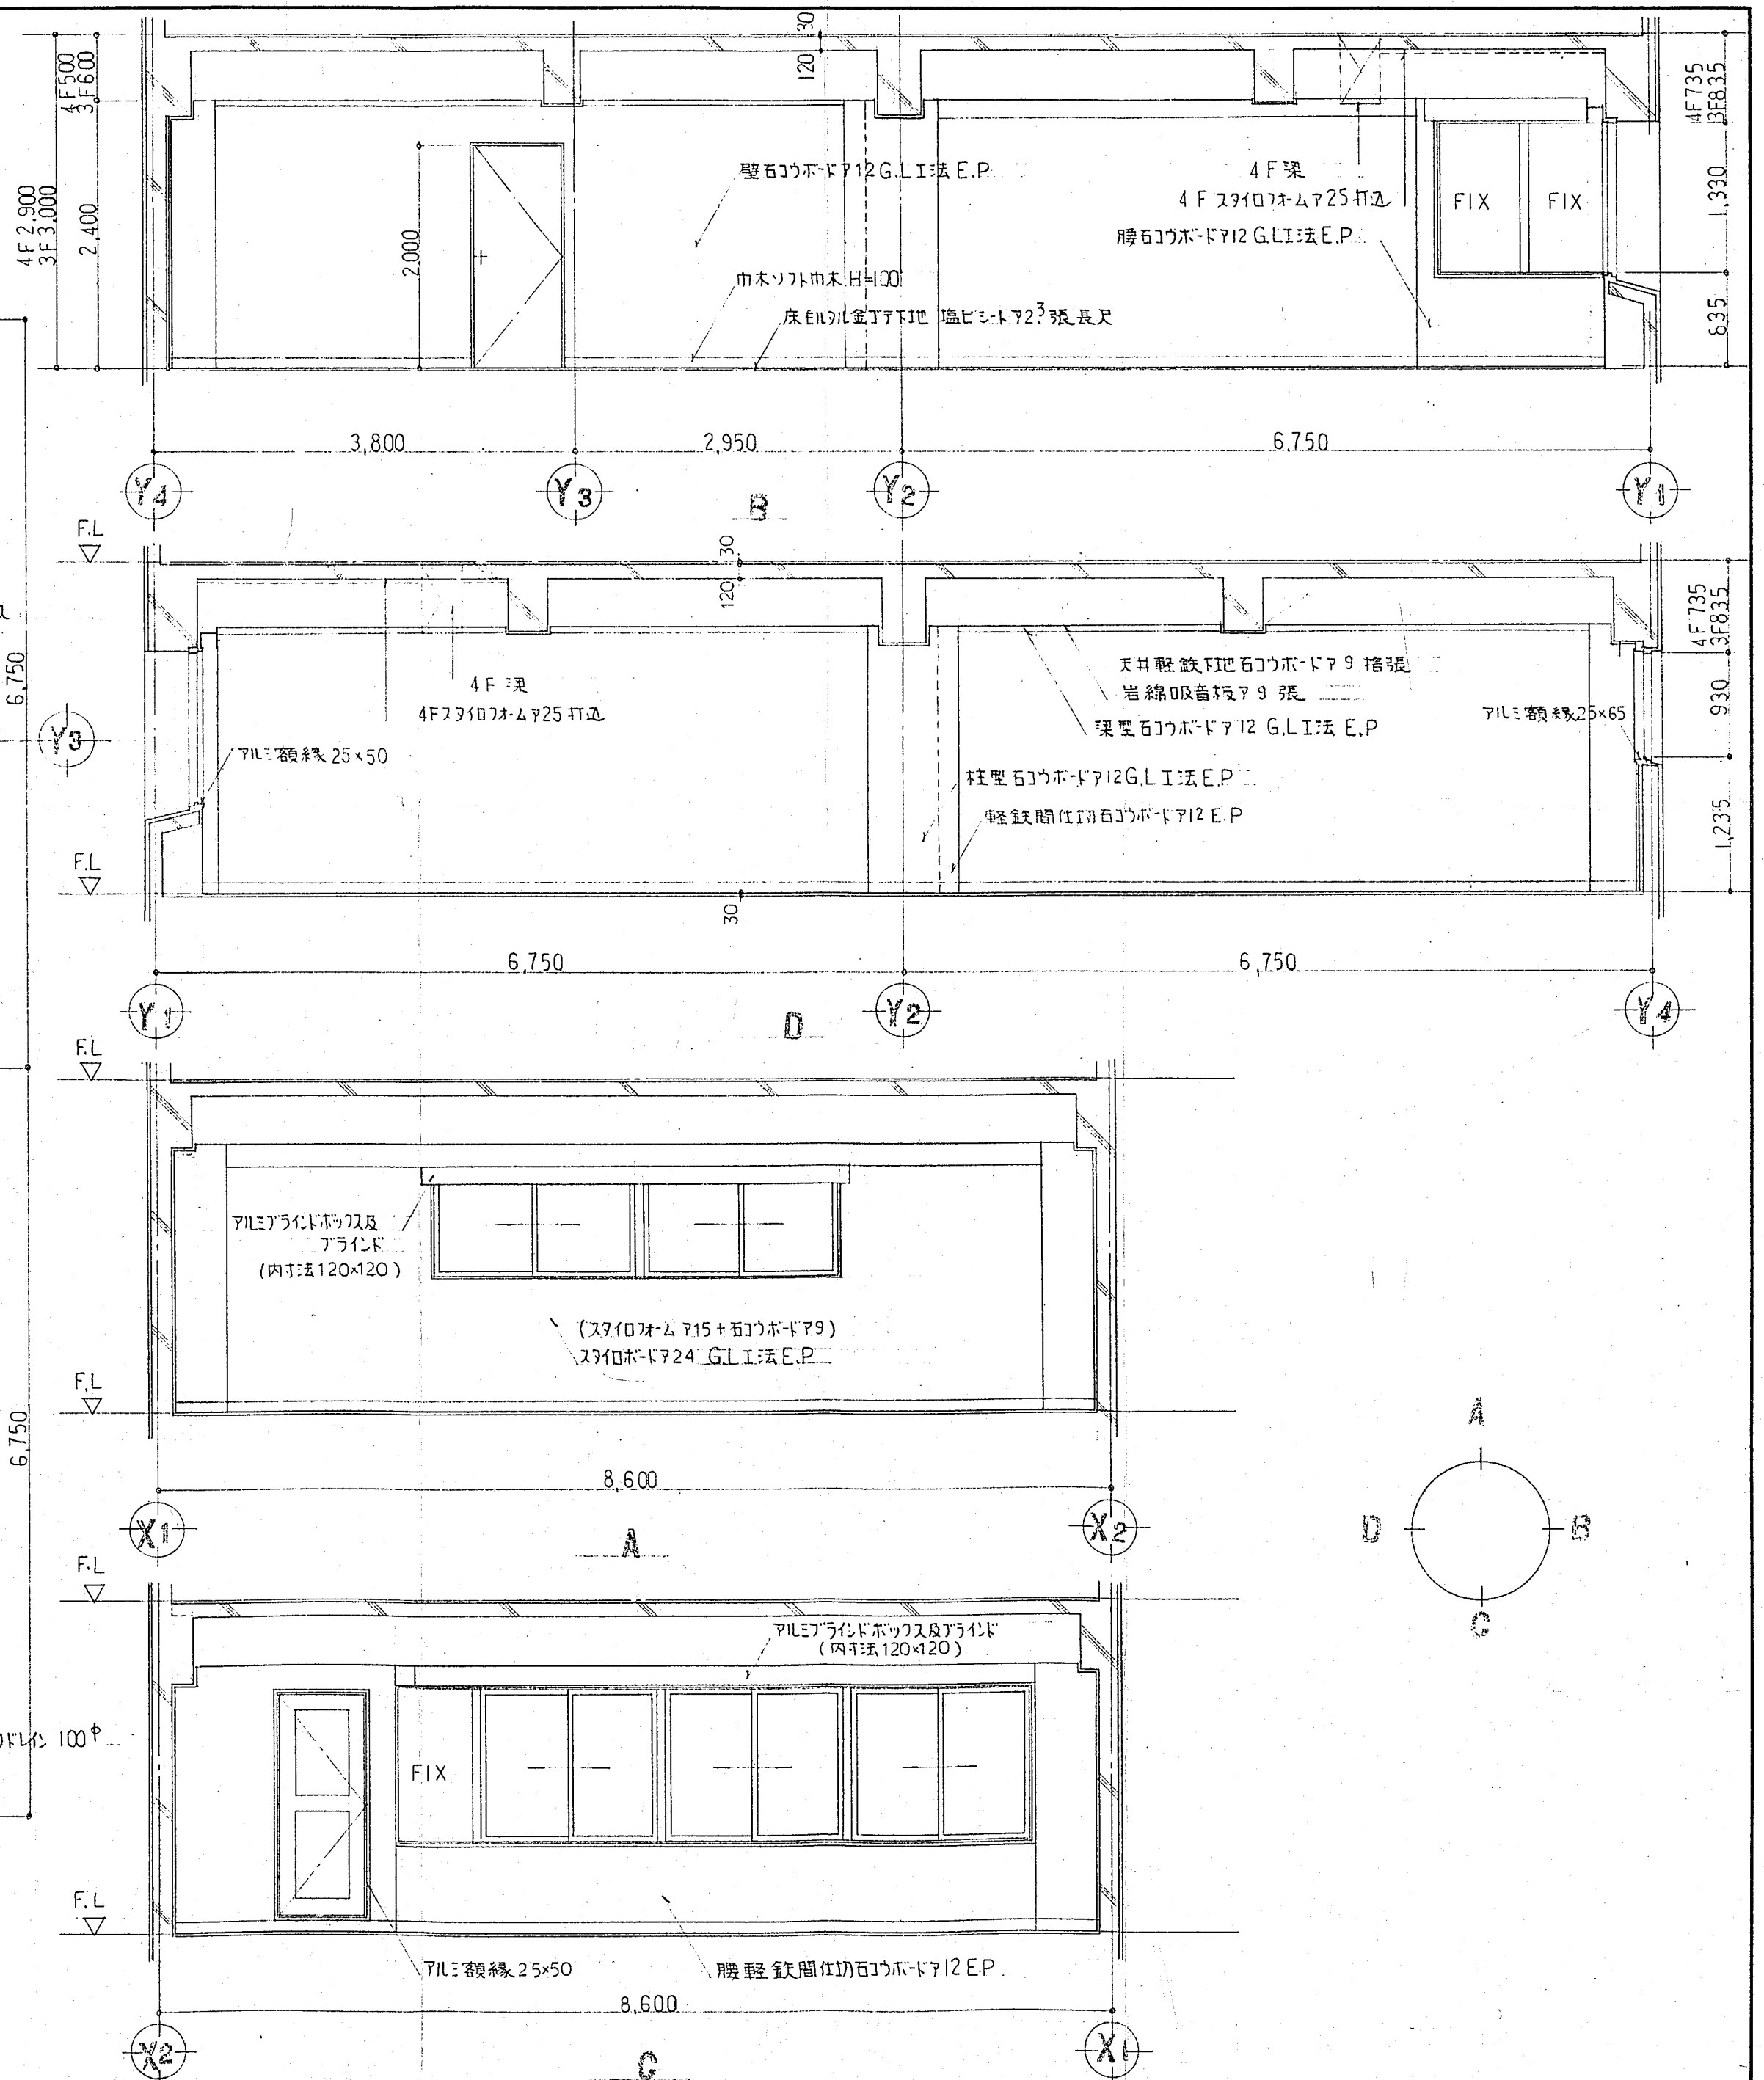

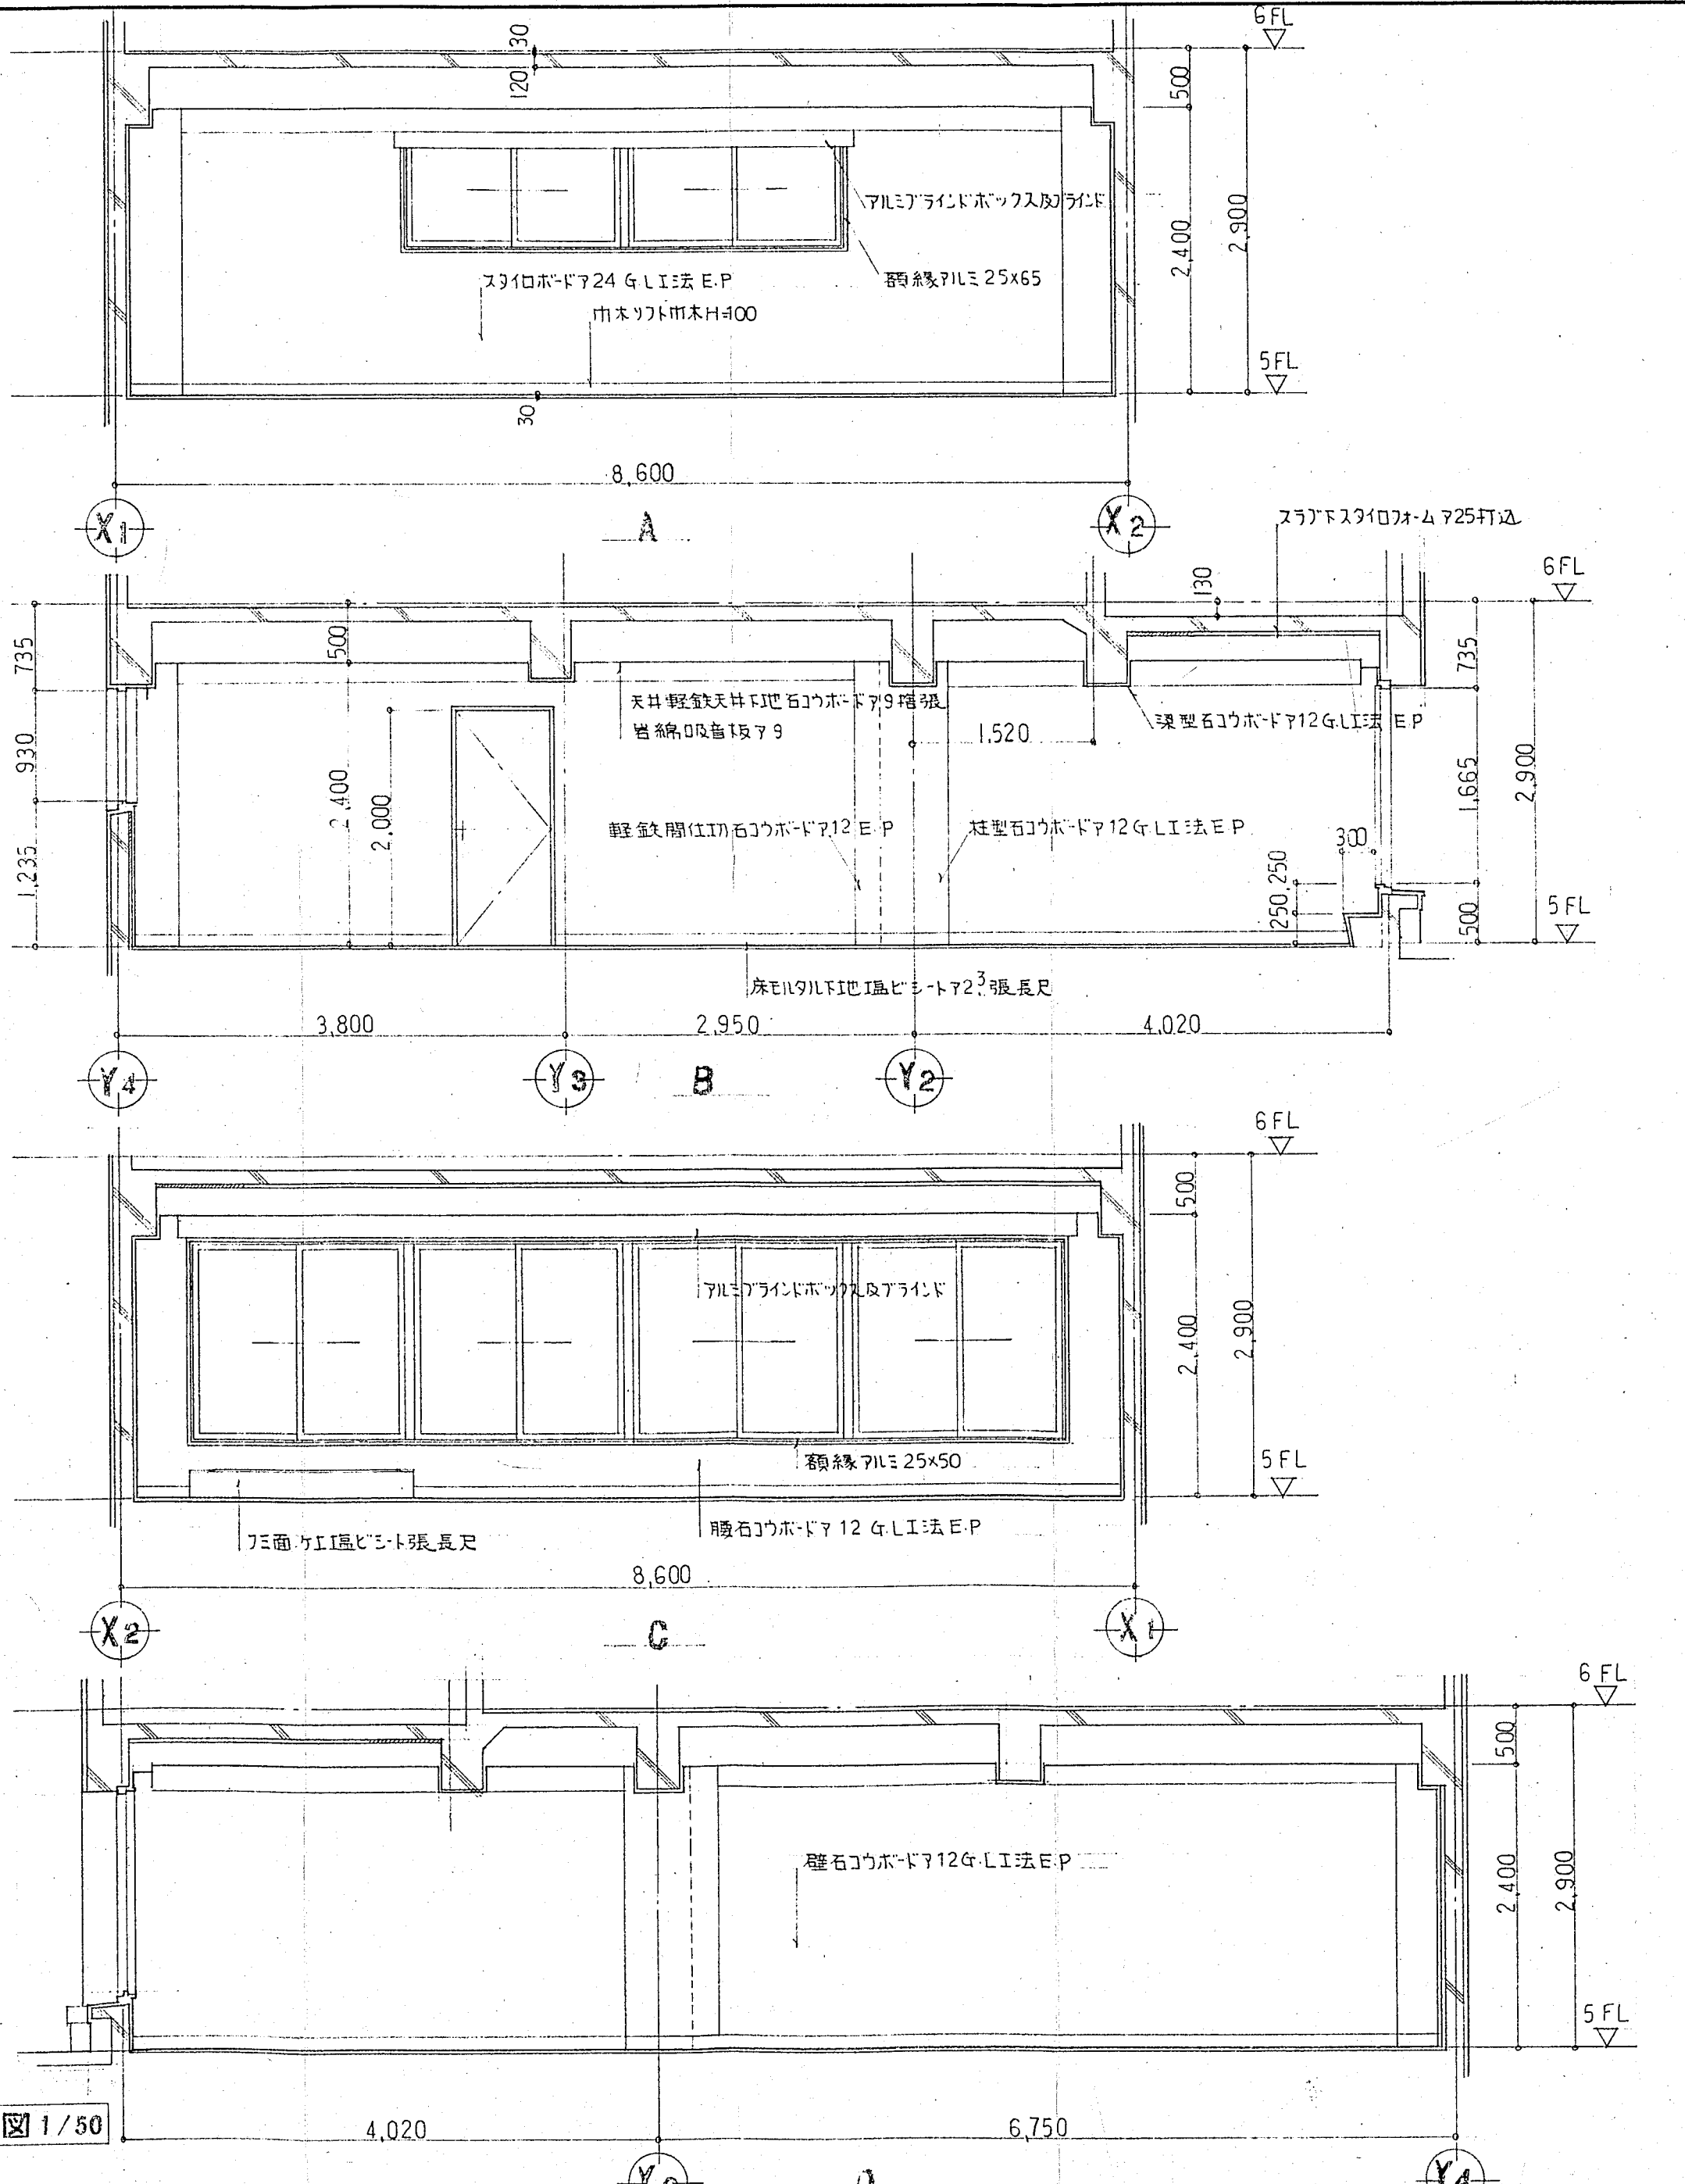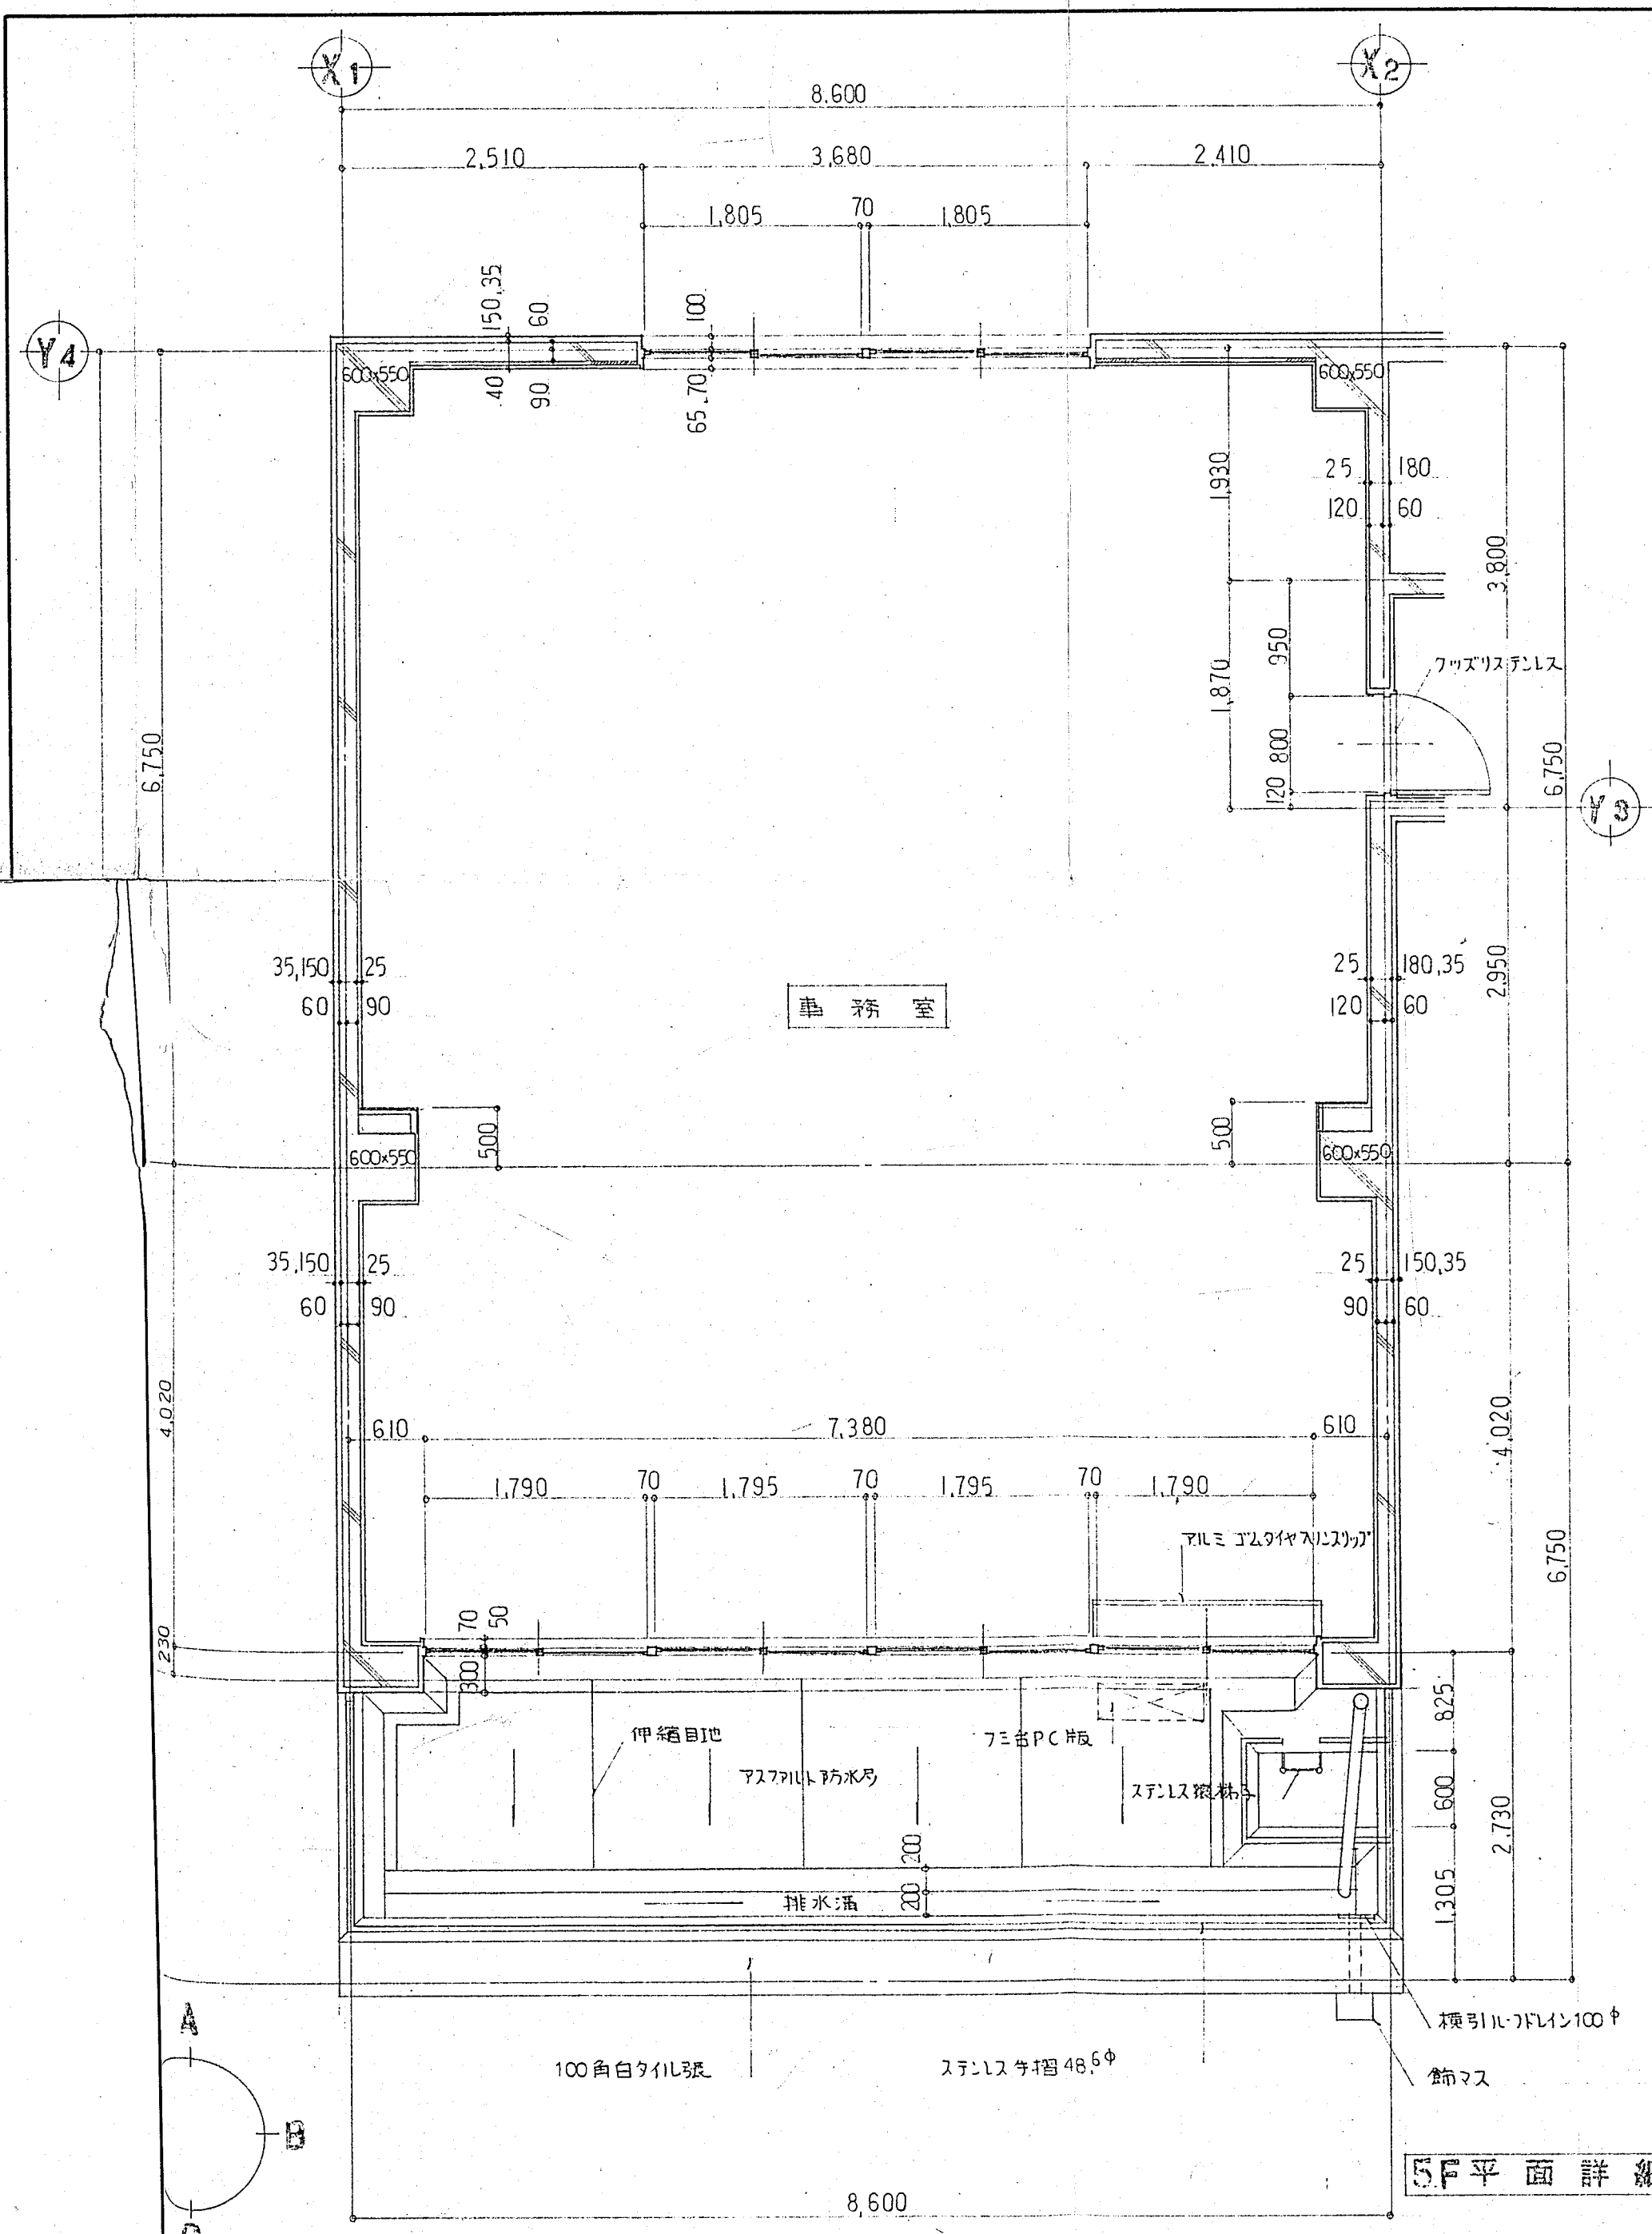




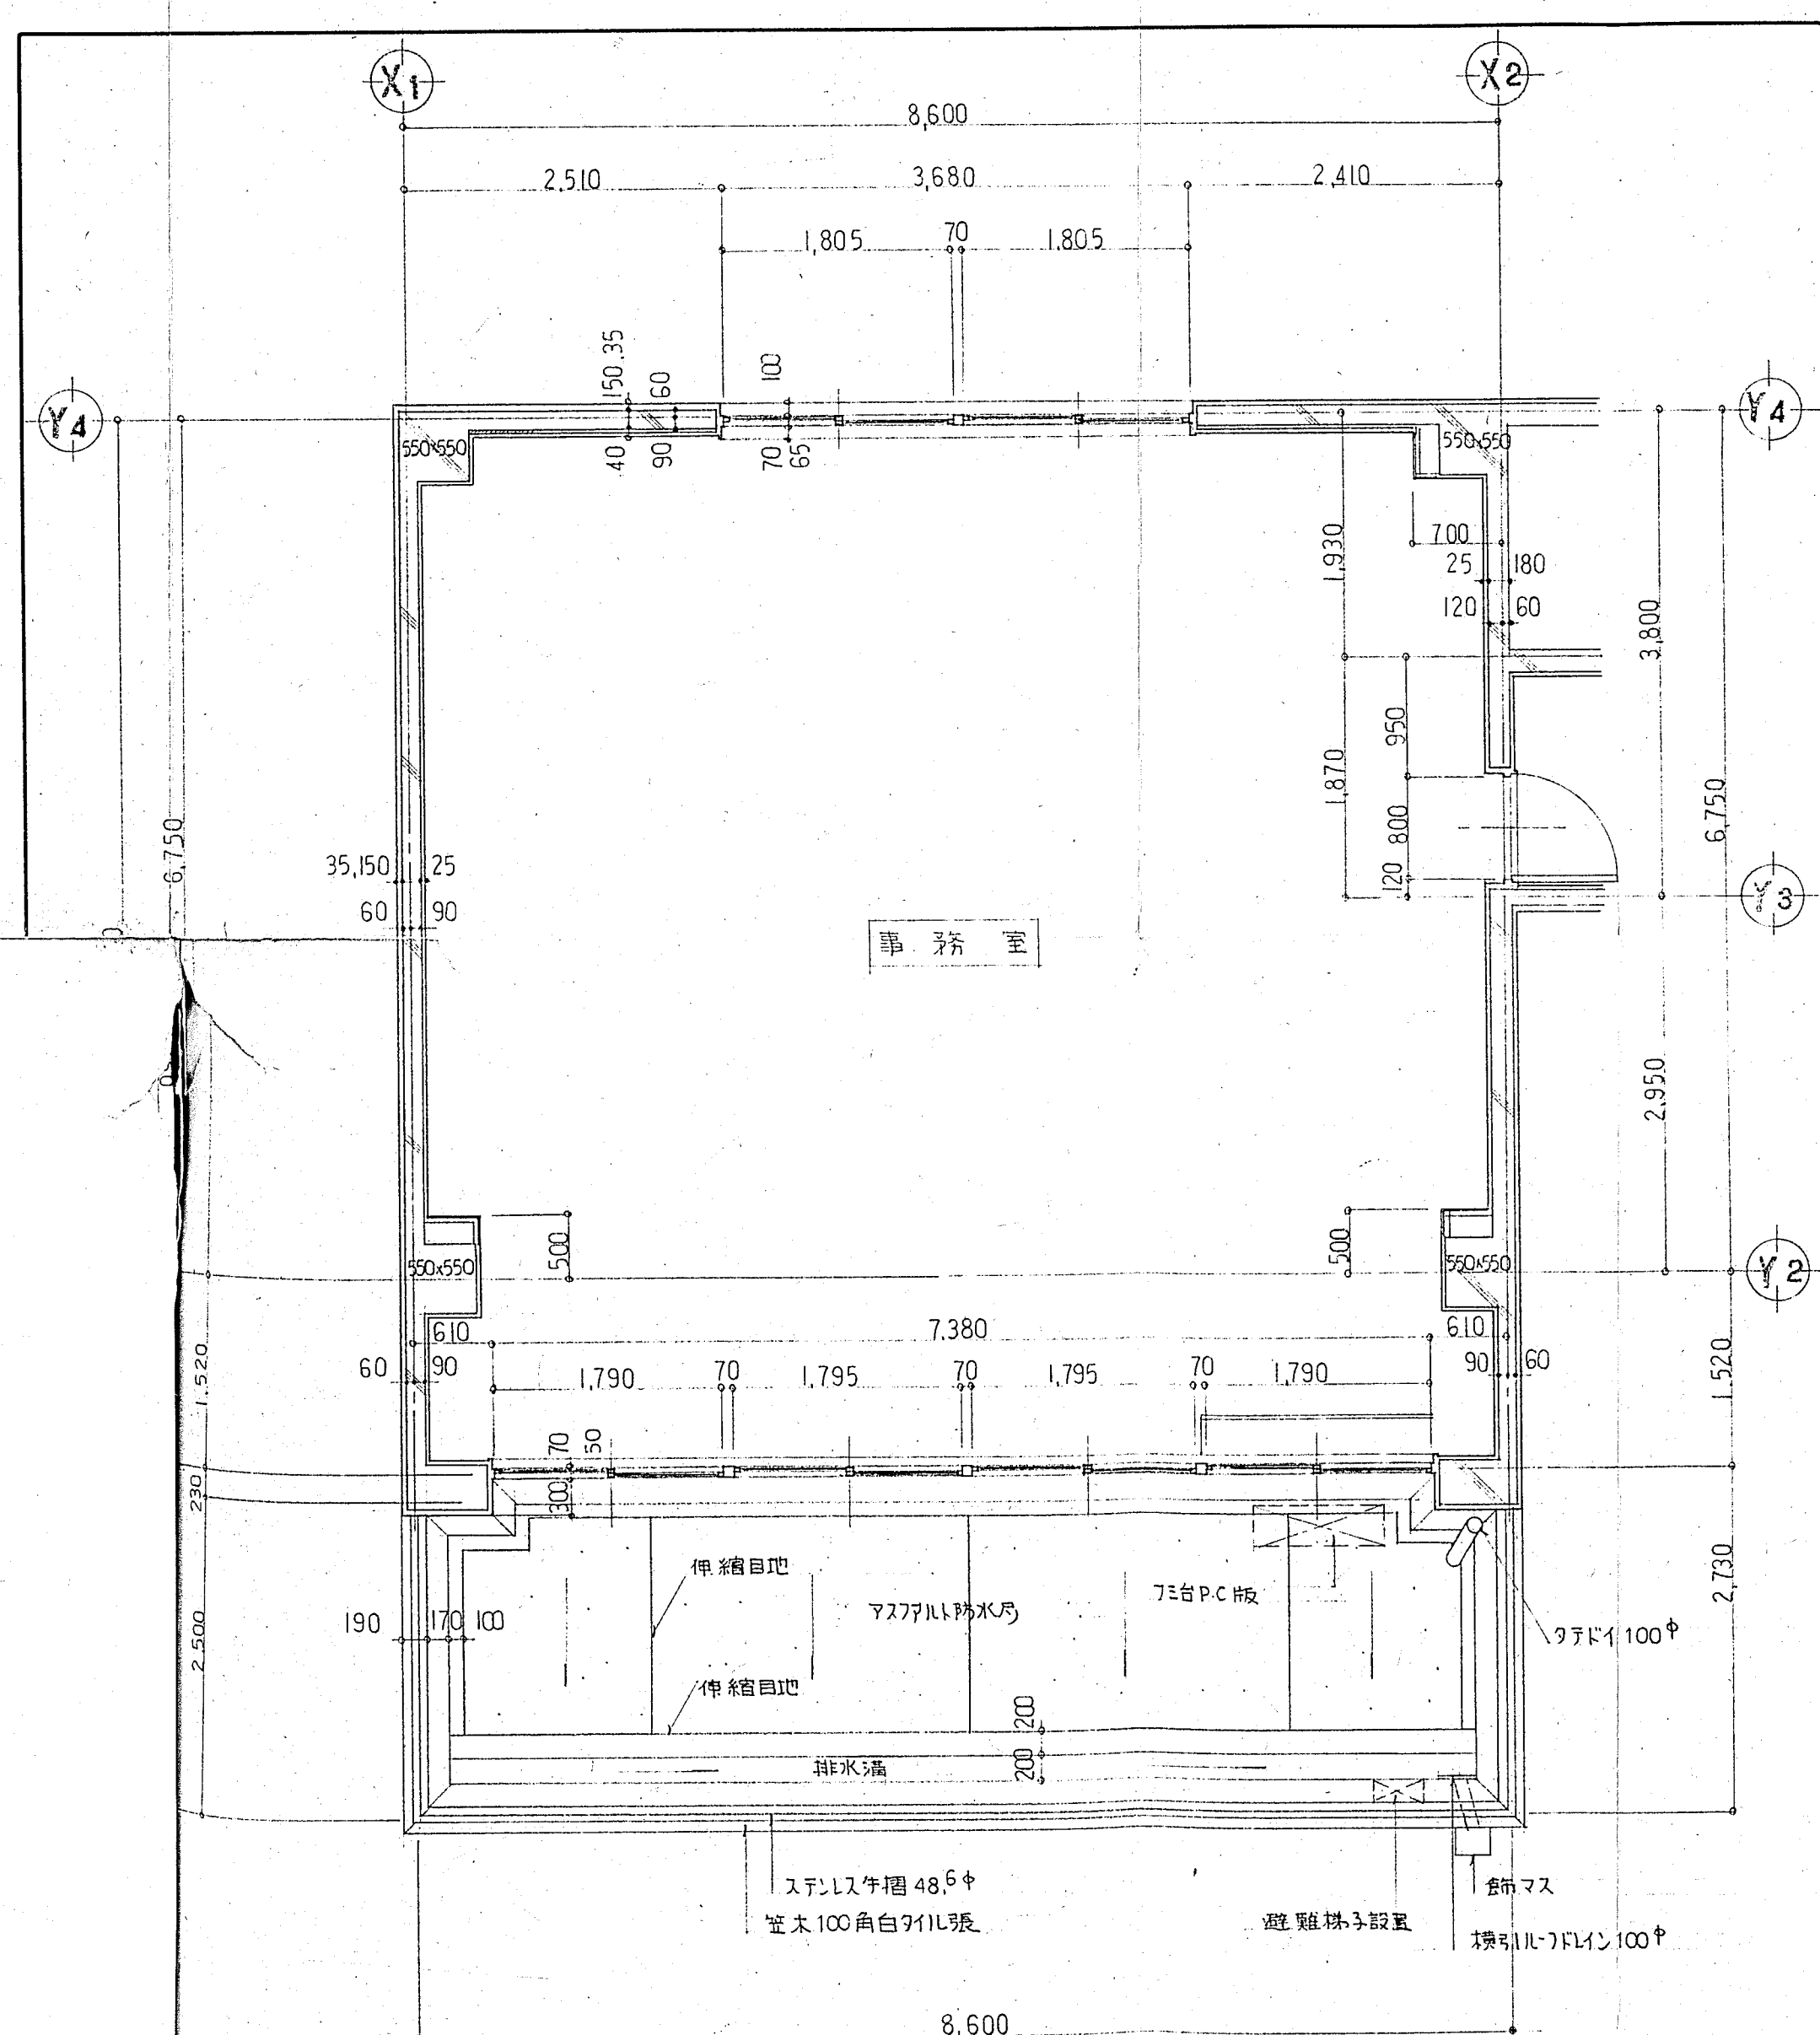



6F平面詳細図 1/50

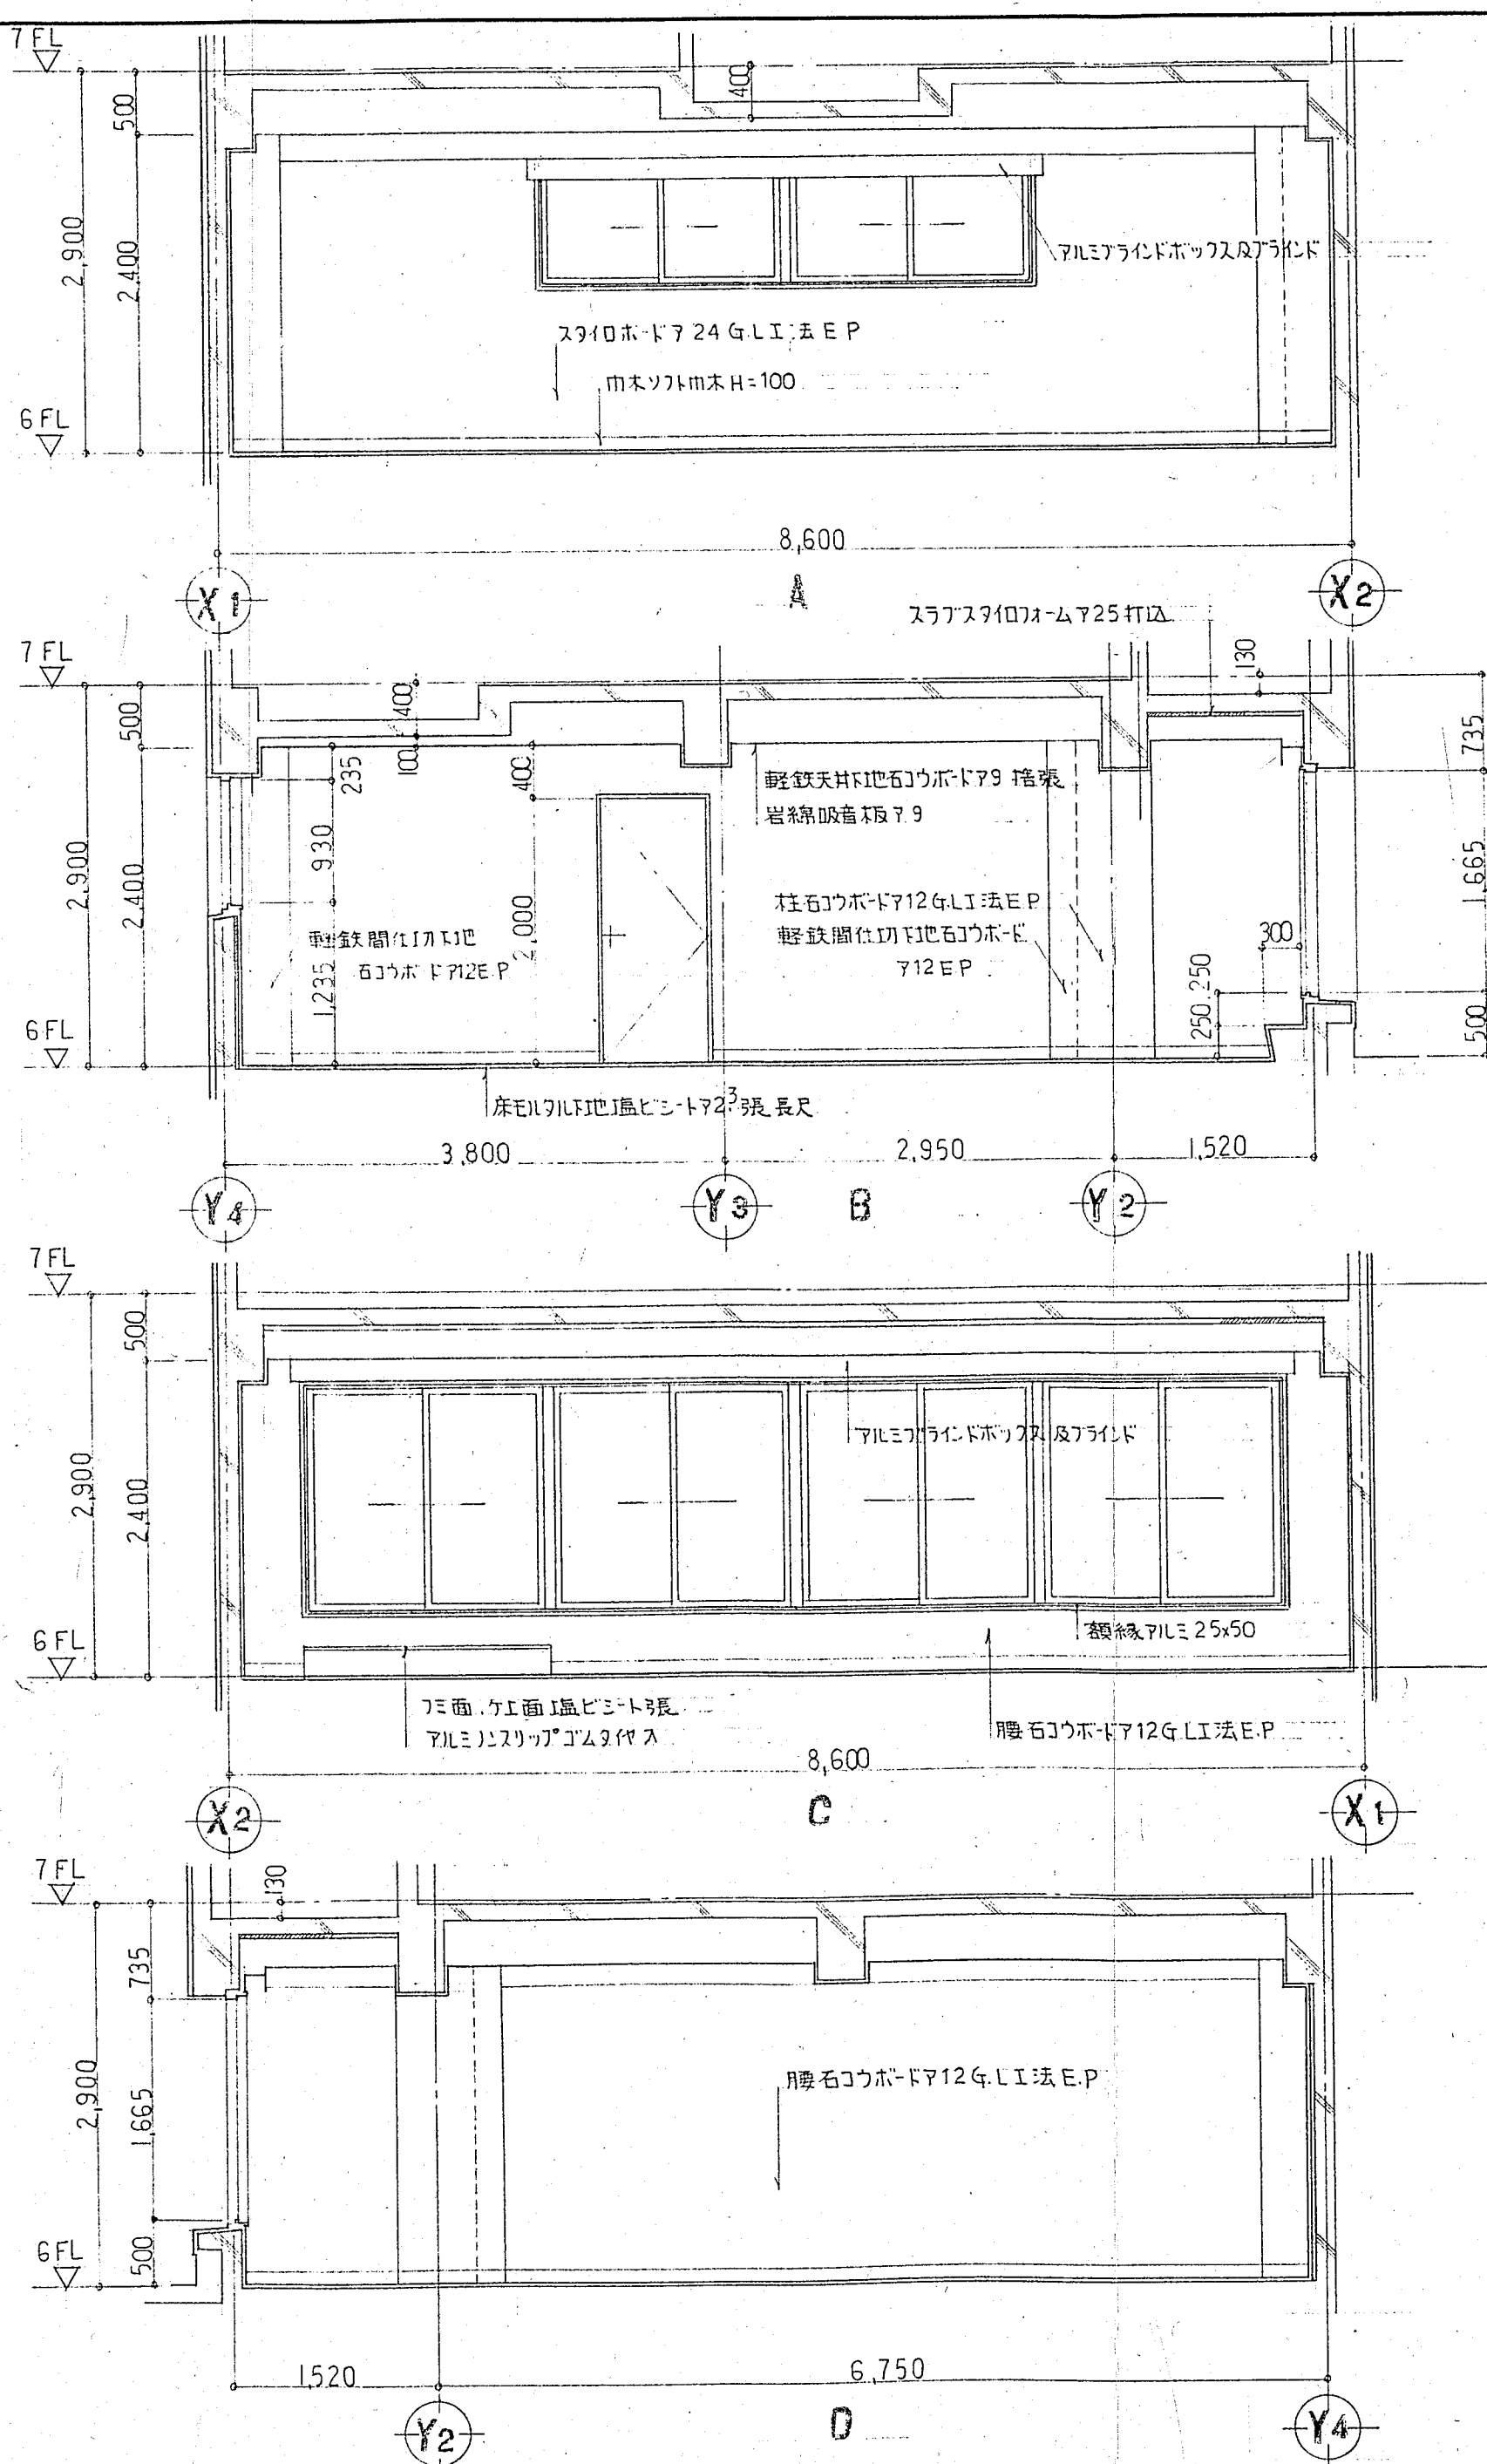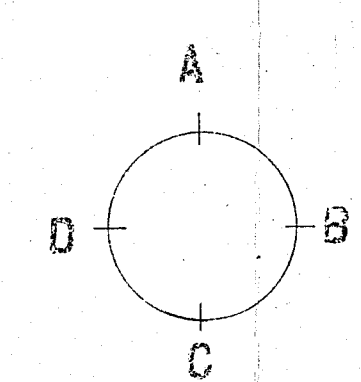


6F平面詳細図 展開図

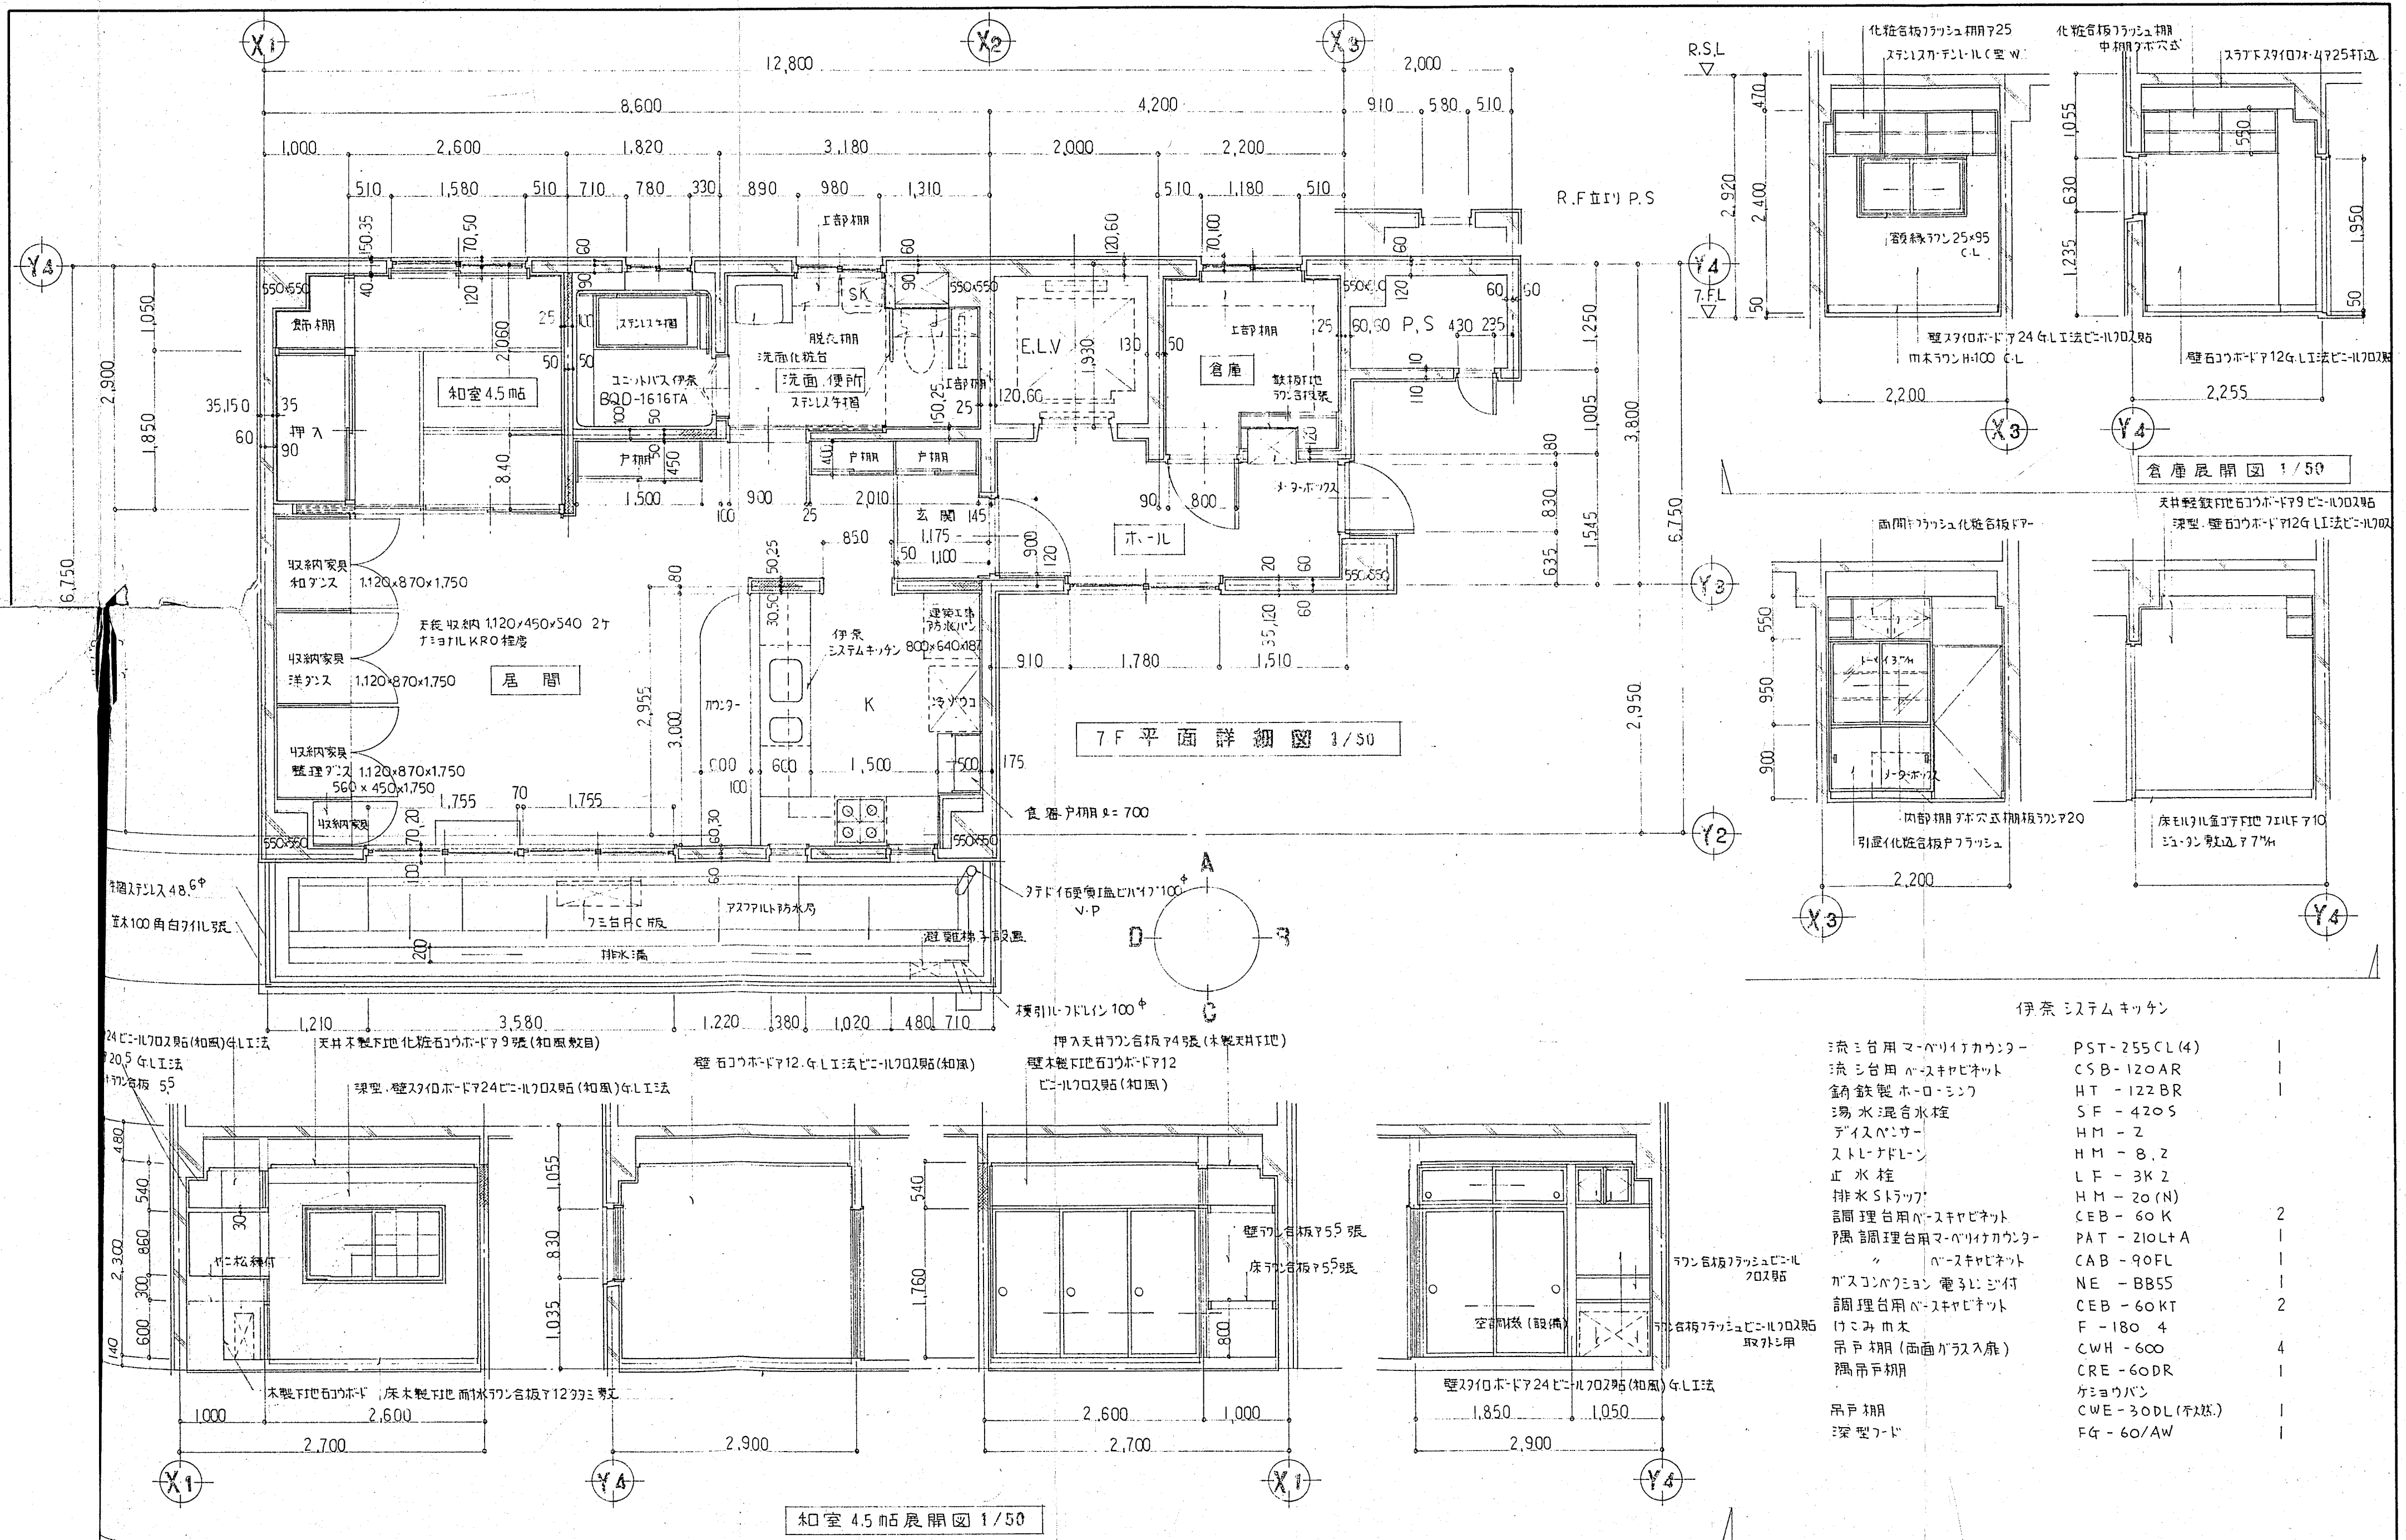

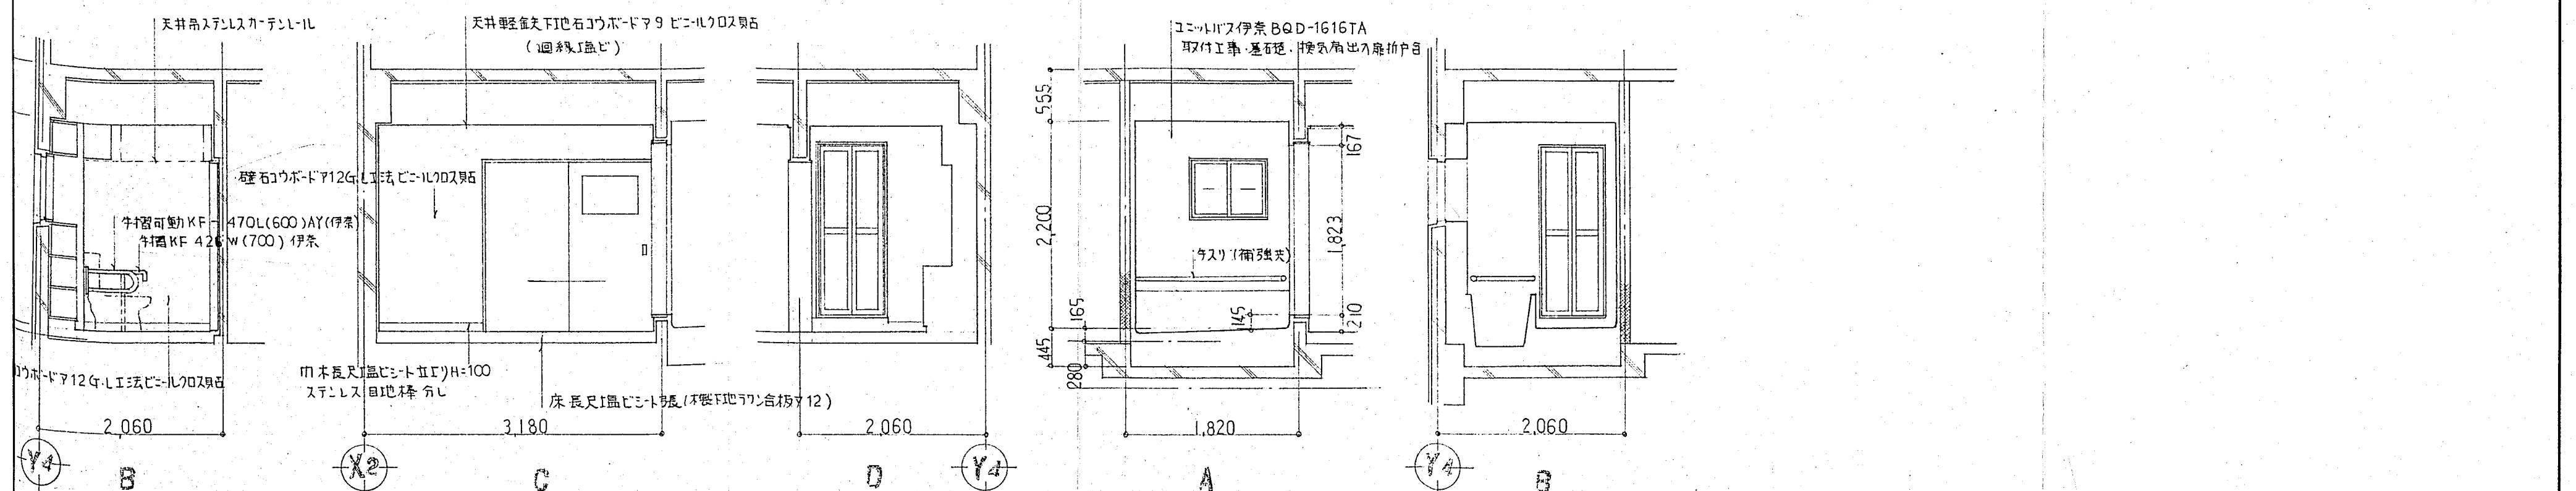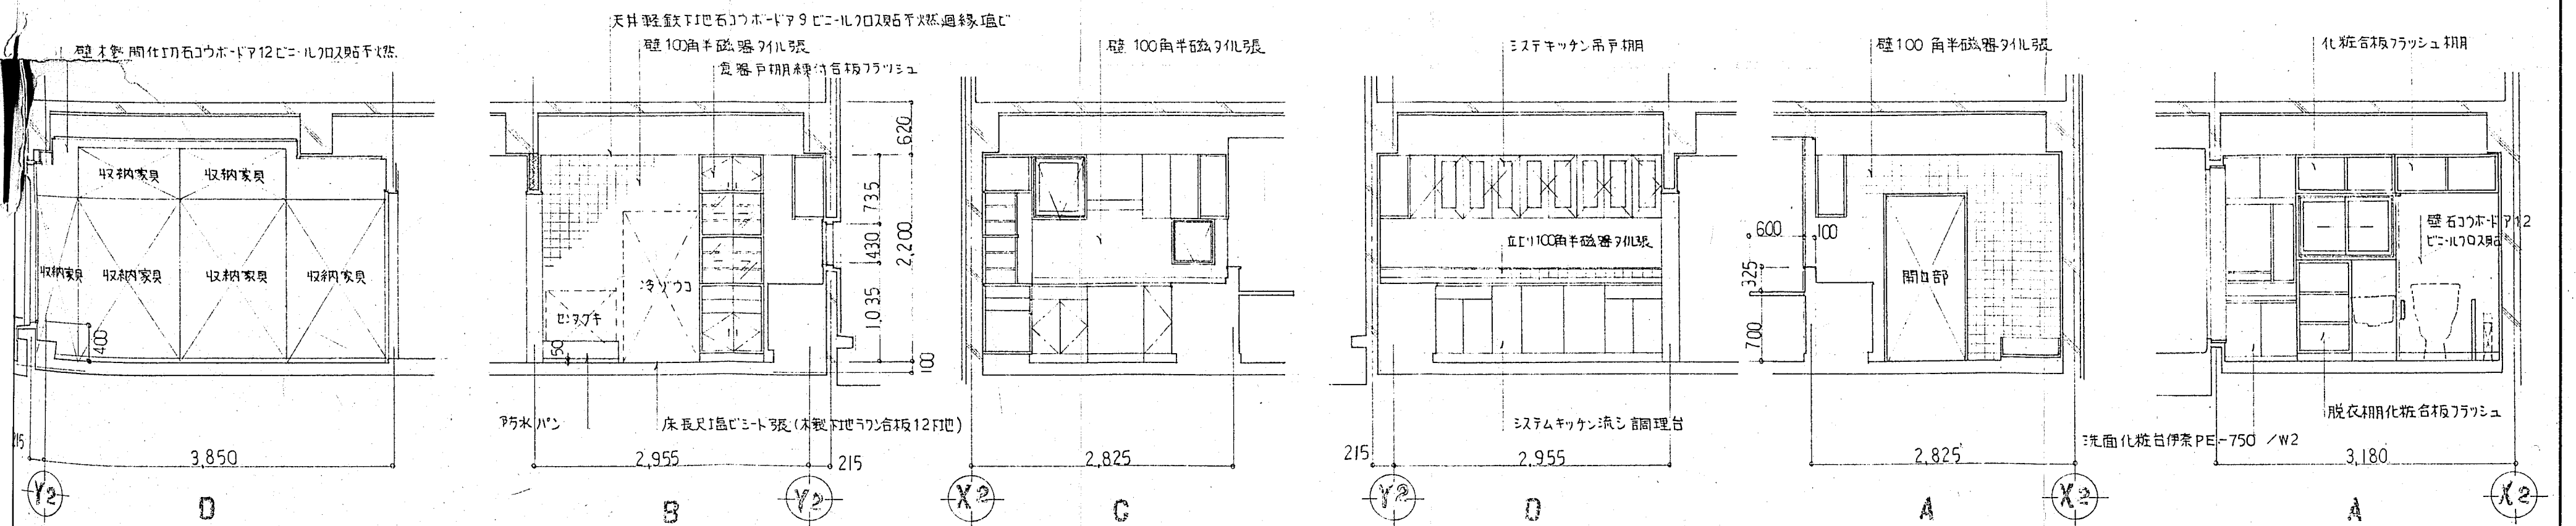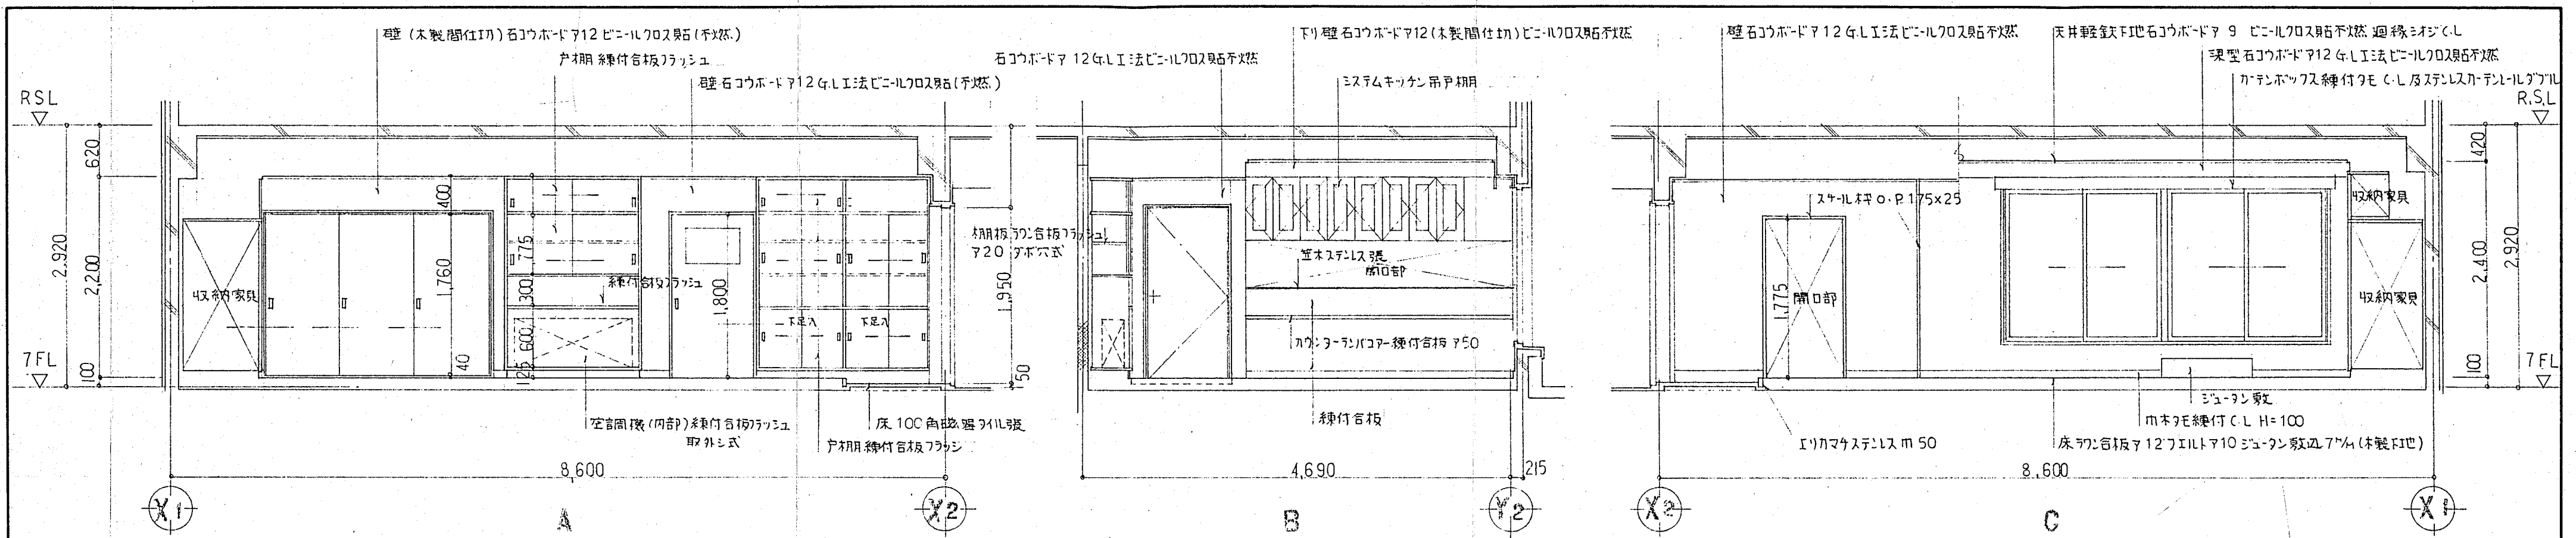


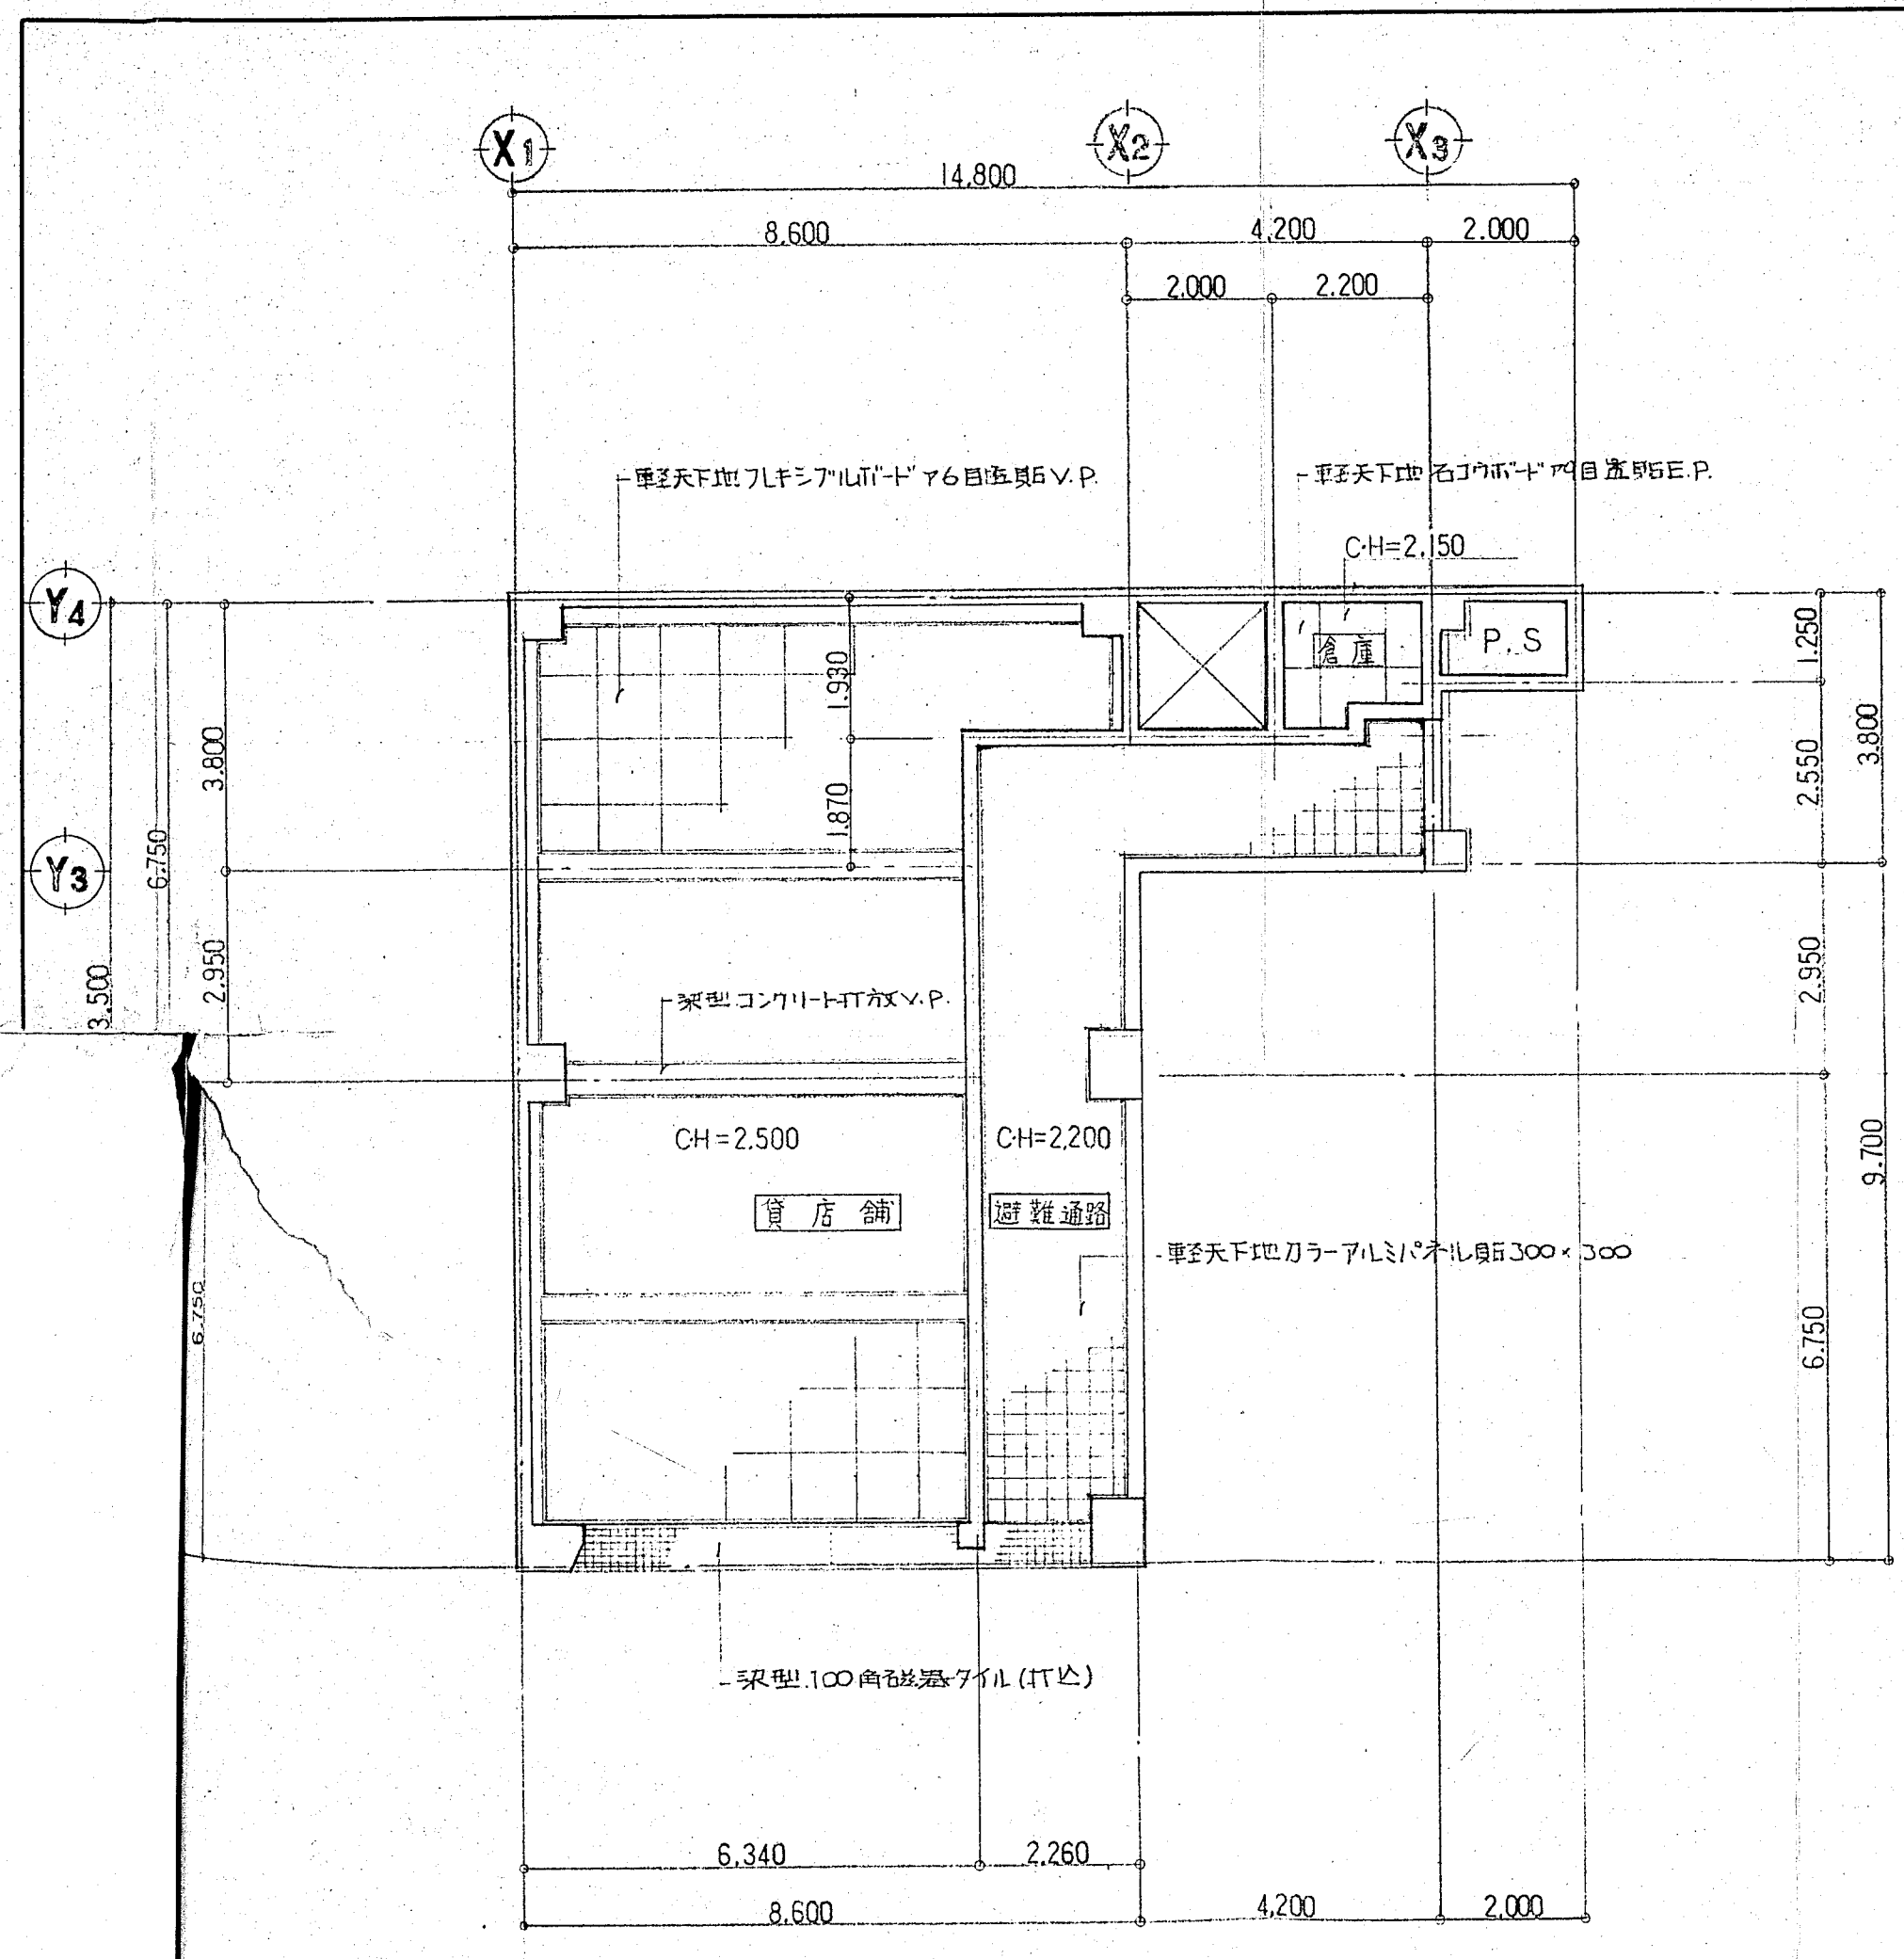


1 階 天 井 伏 図 1/100

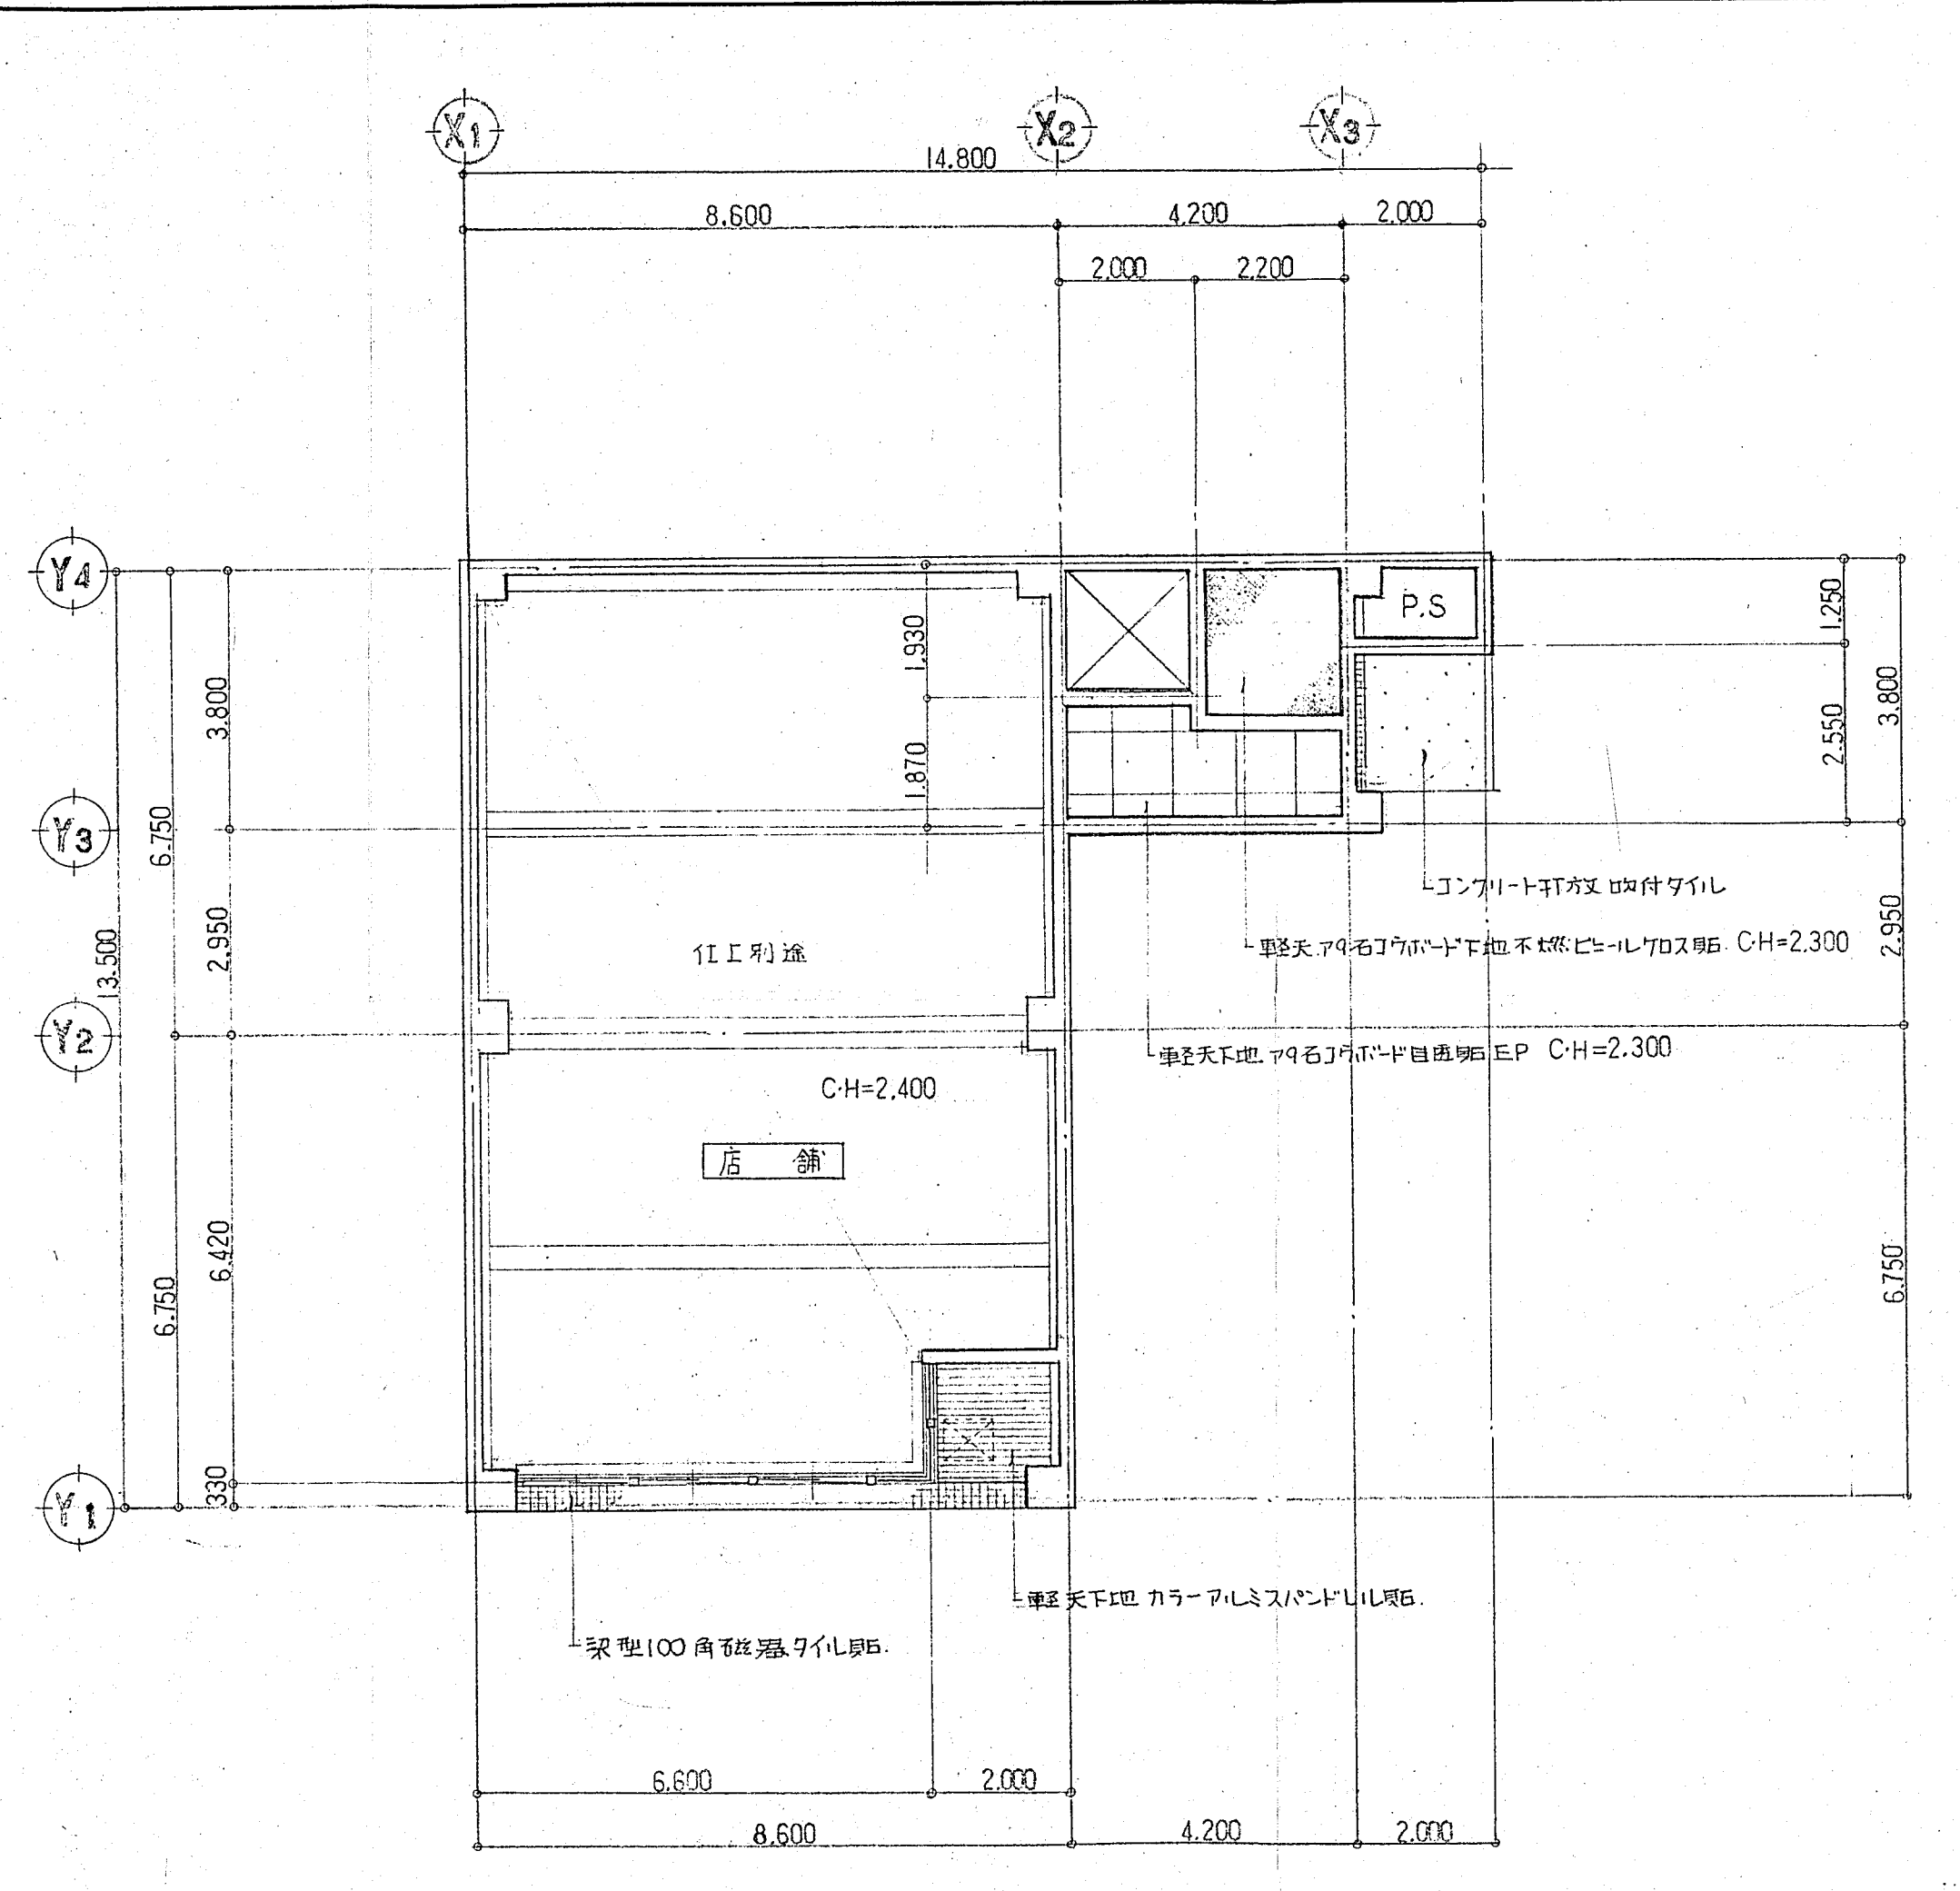



2 階 天 井 伏 図 1/100

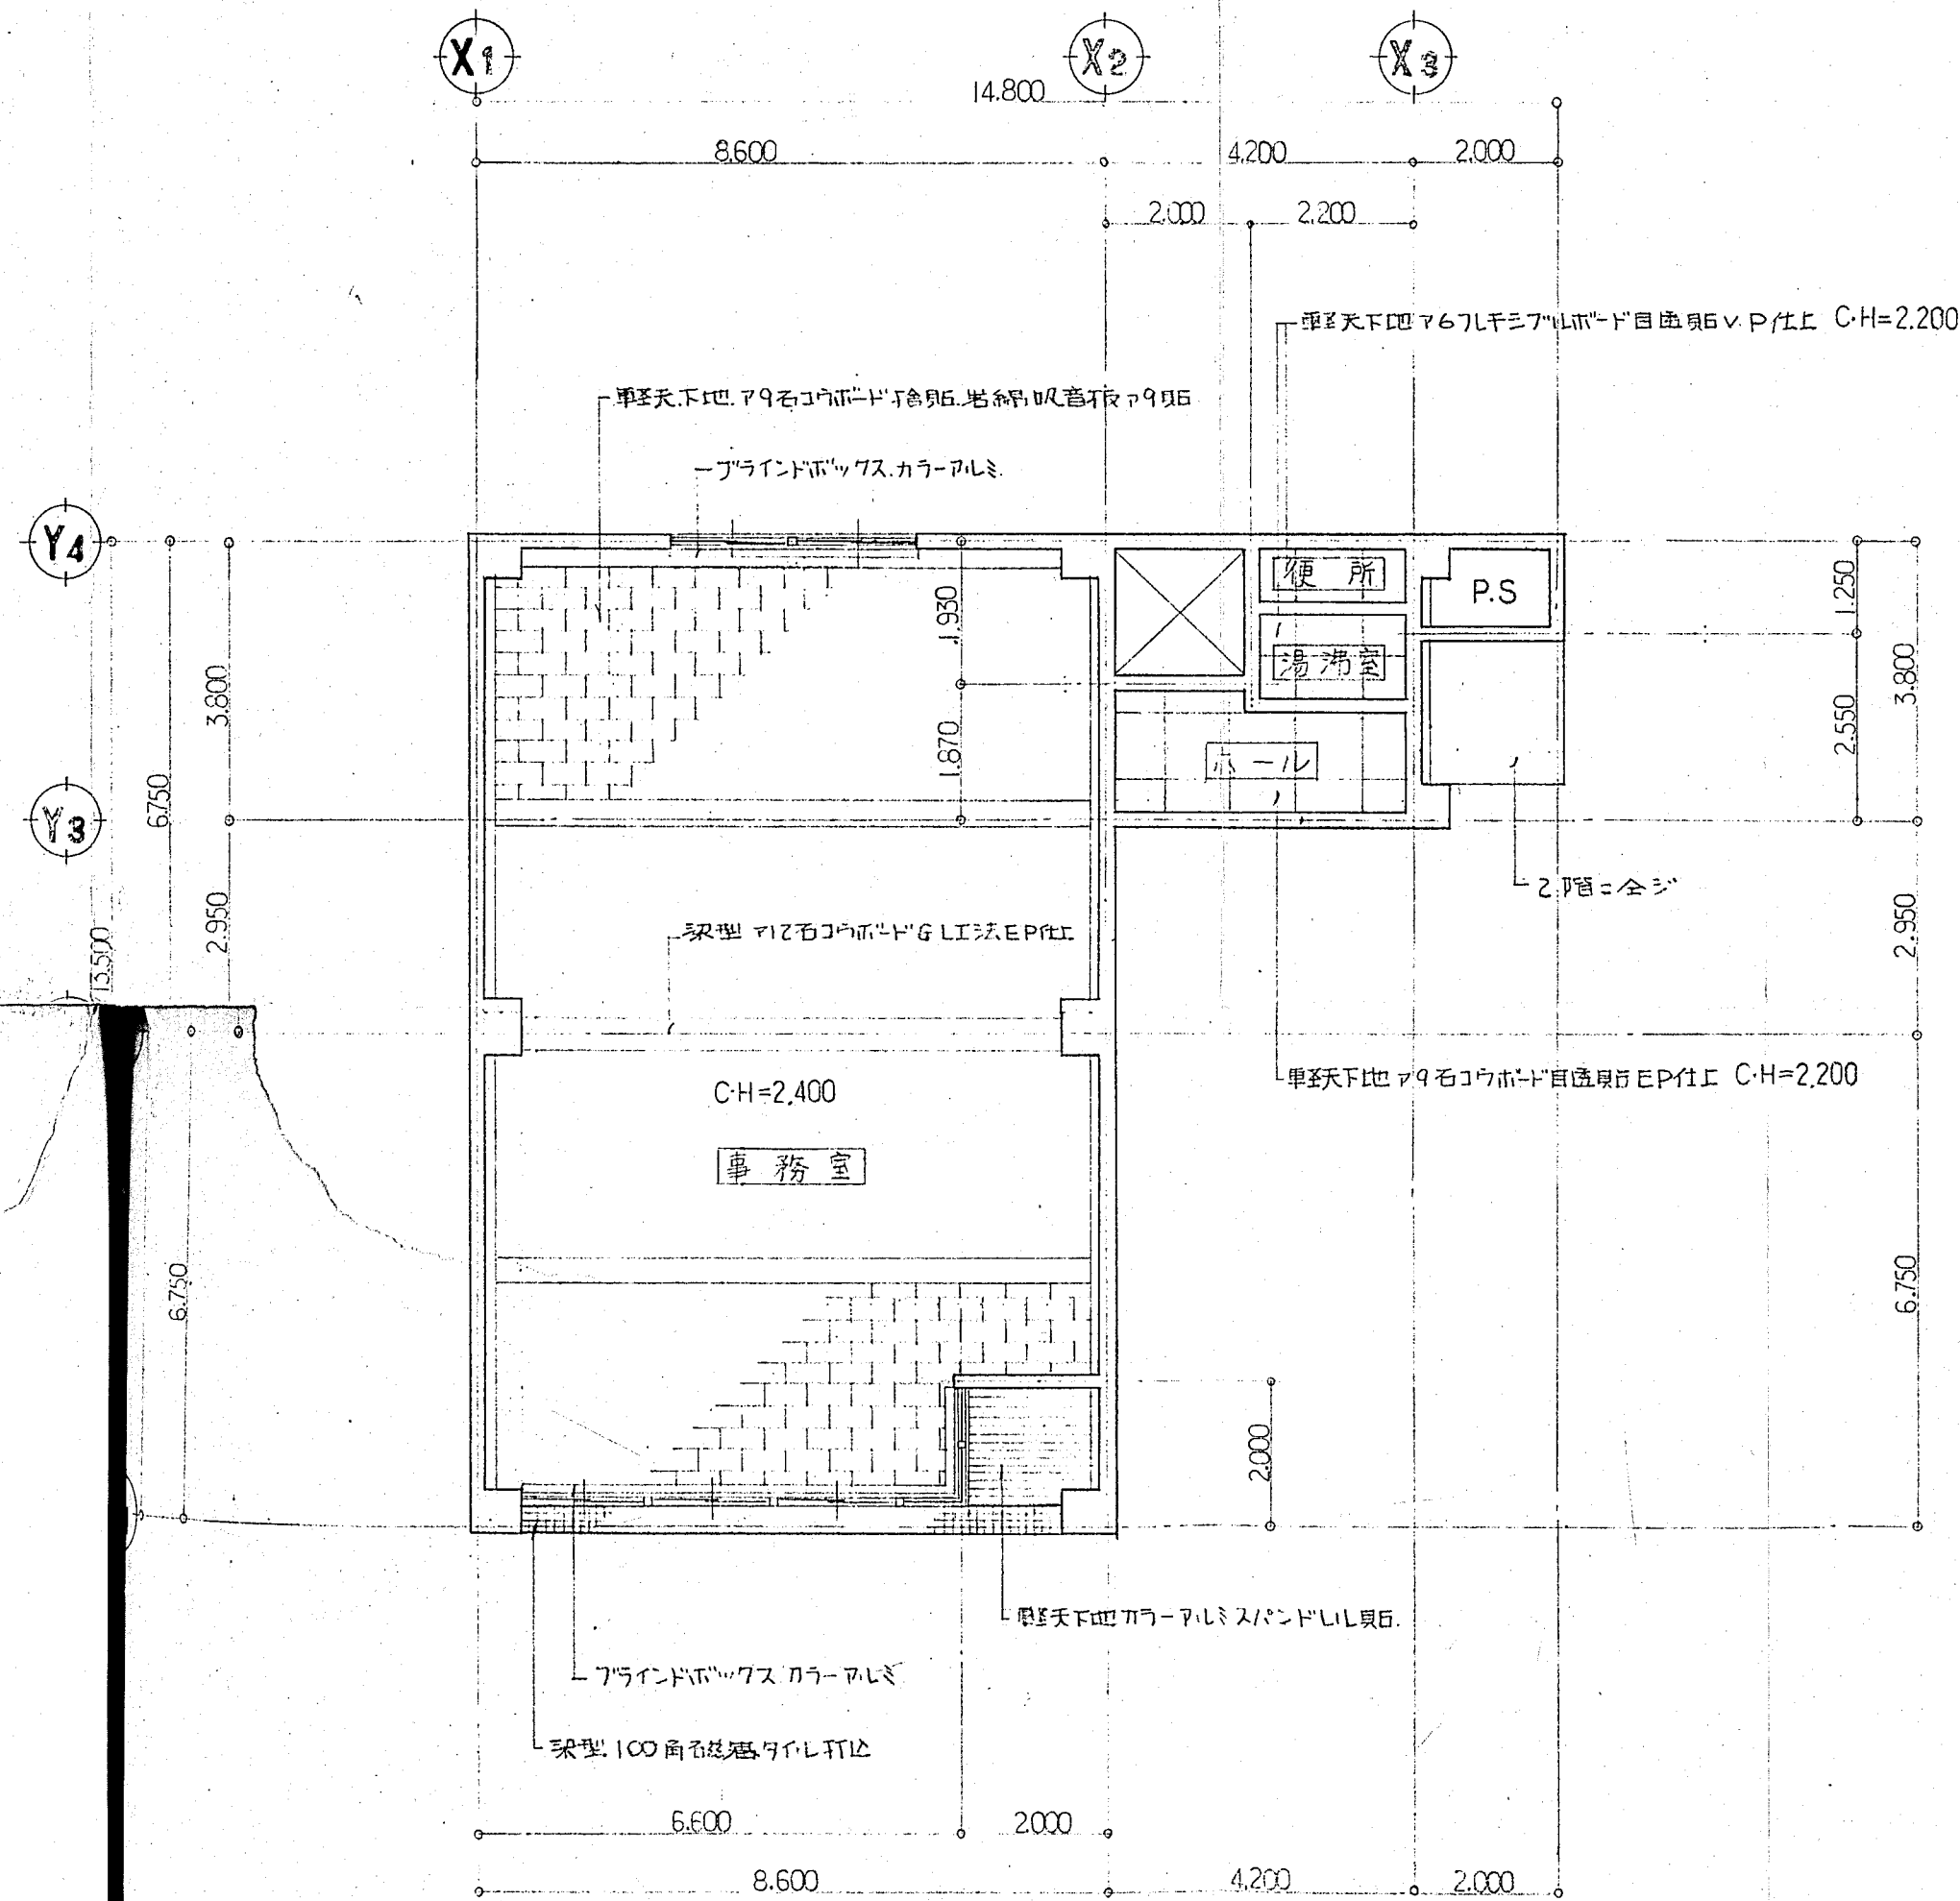


3・4階天井伏図 1/100

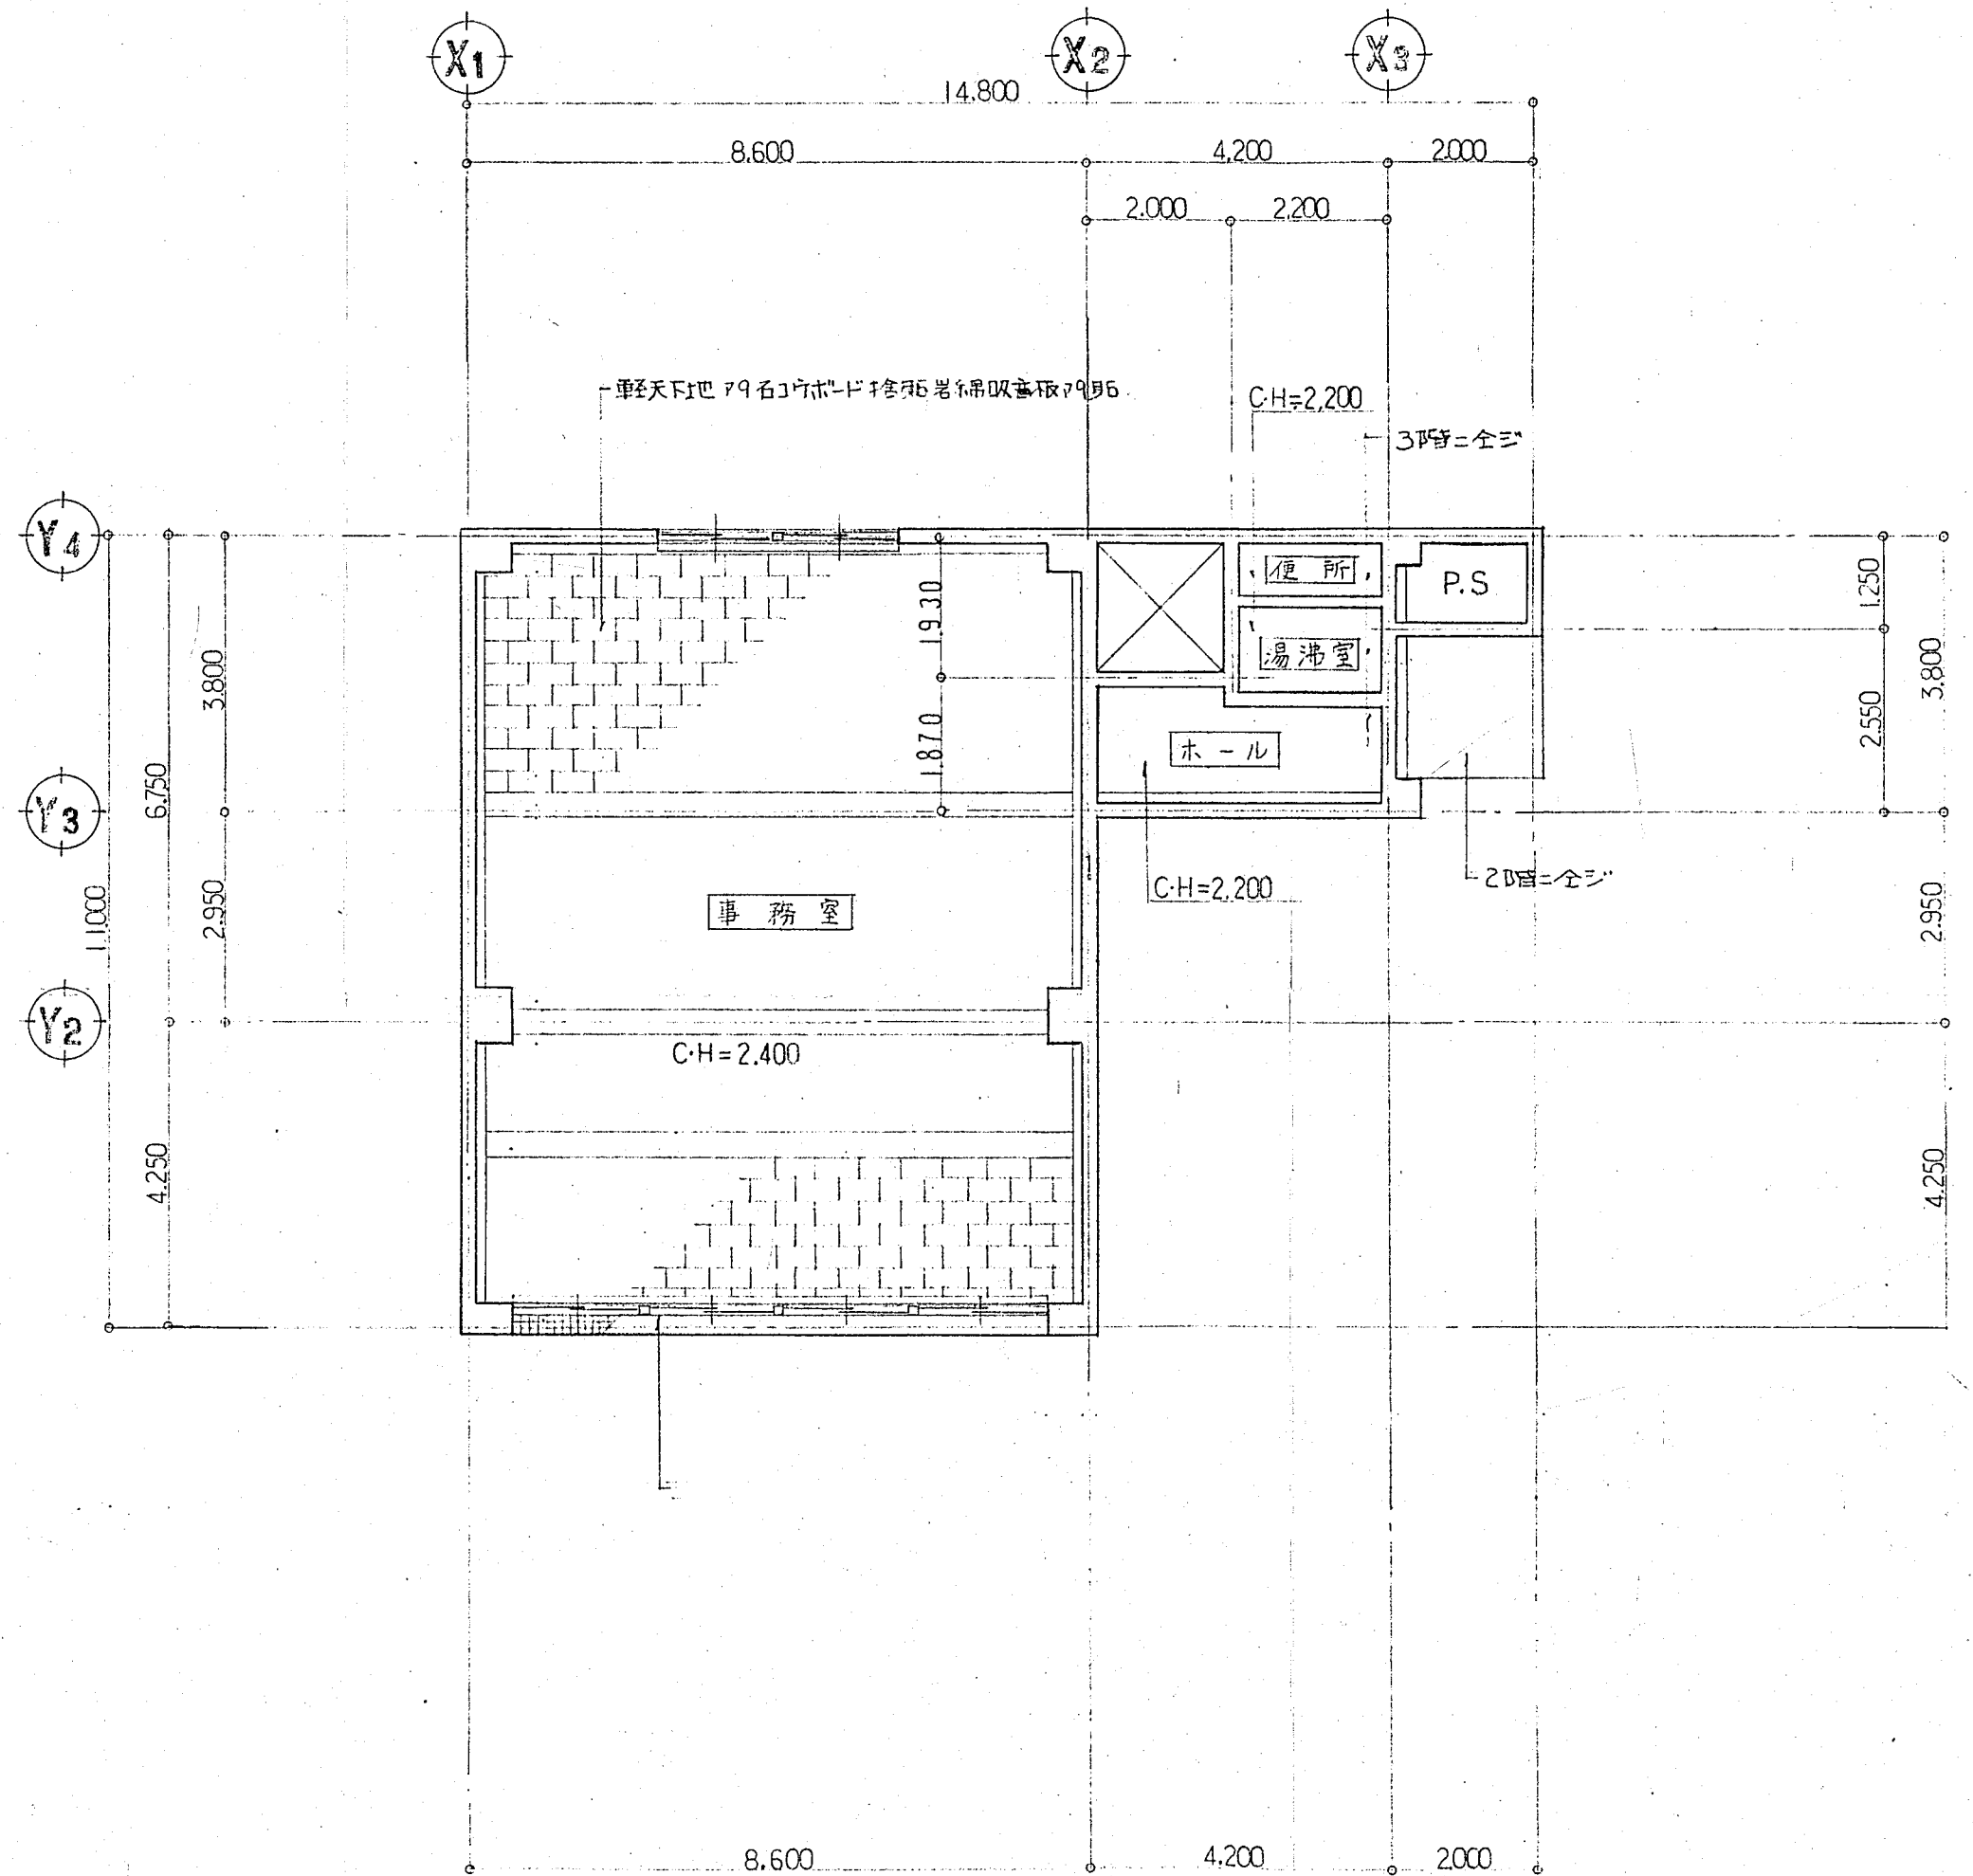


5階天井伏図 1/100

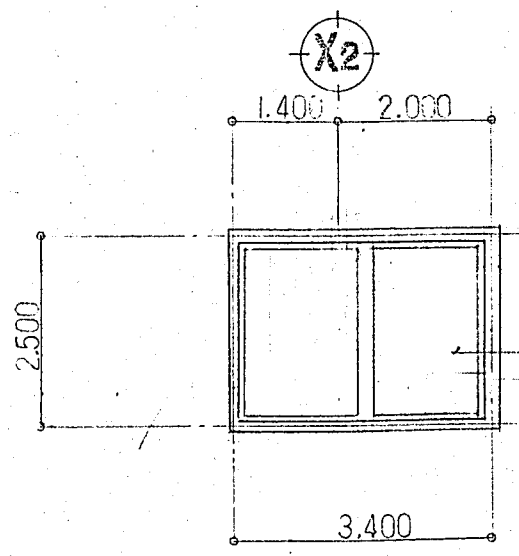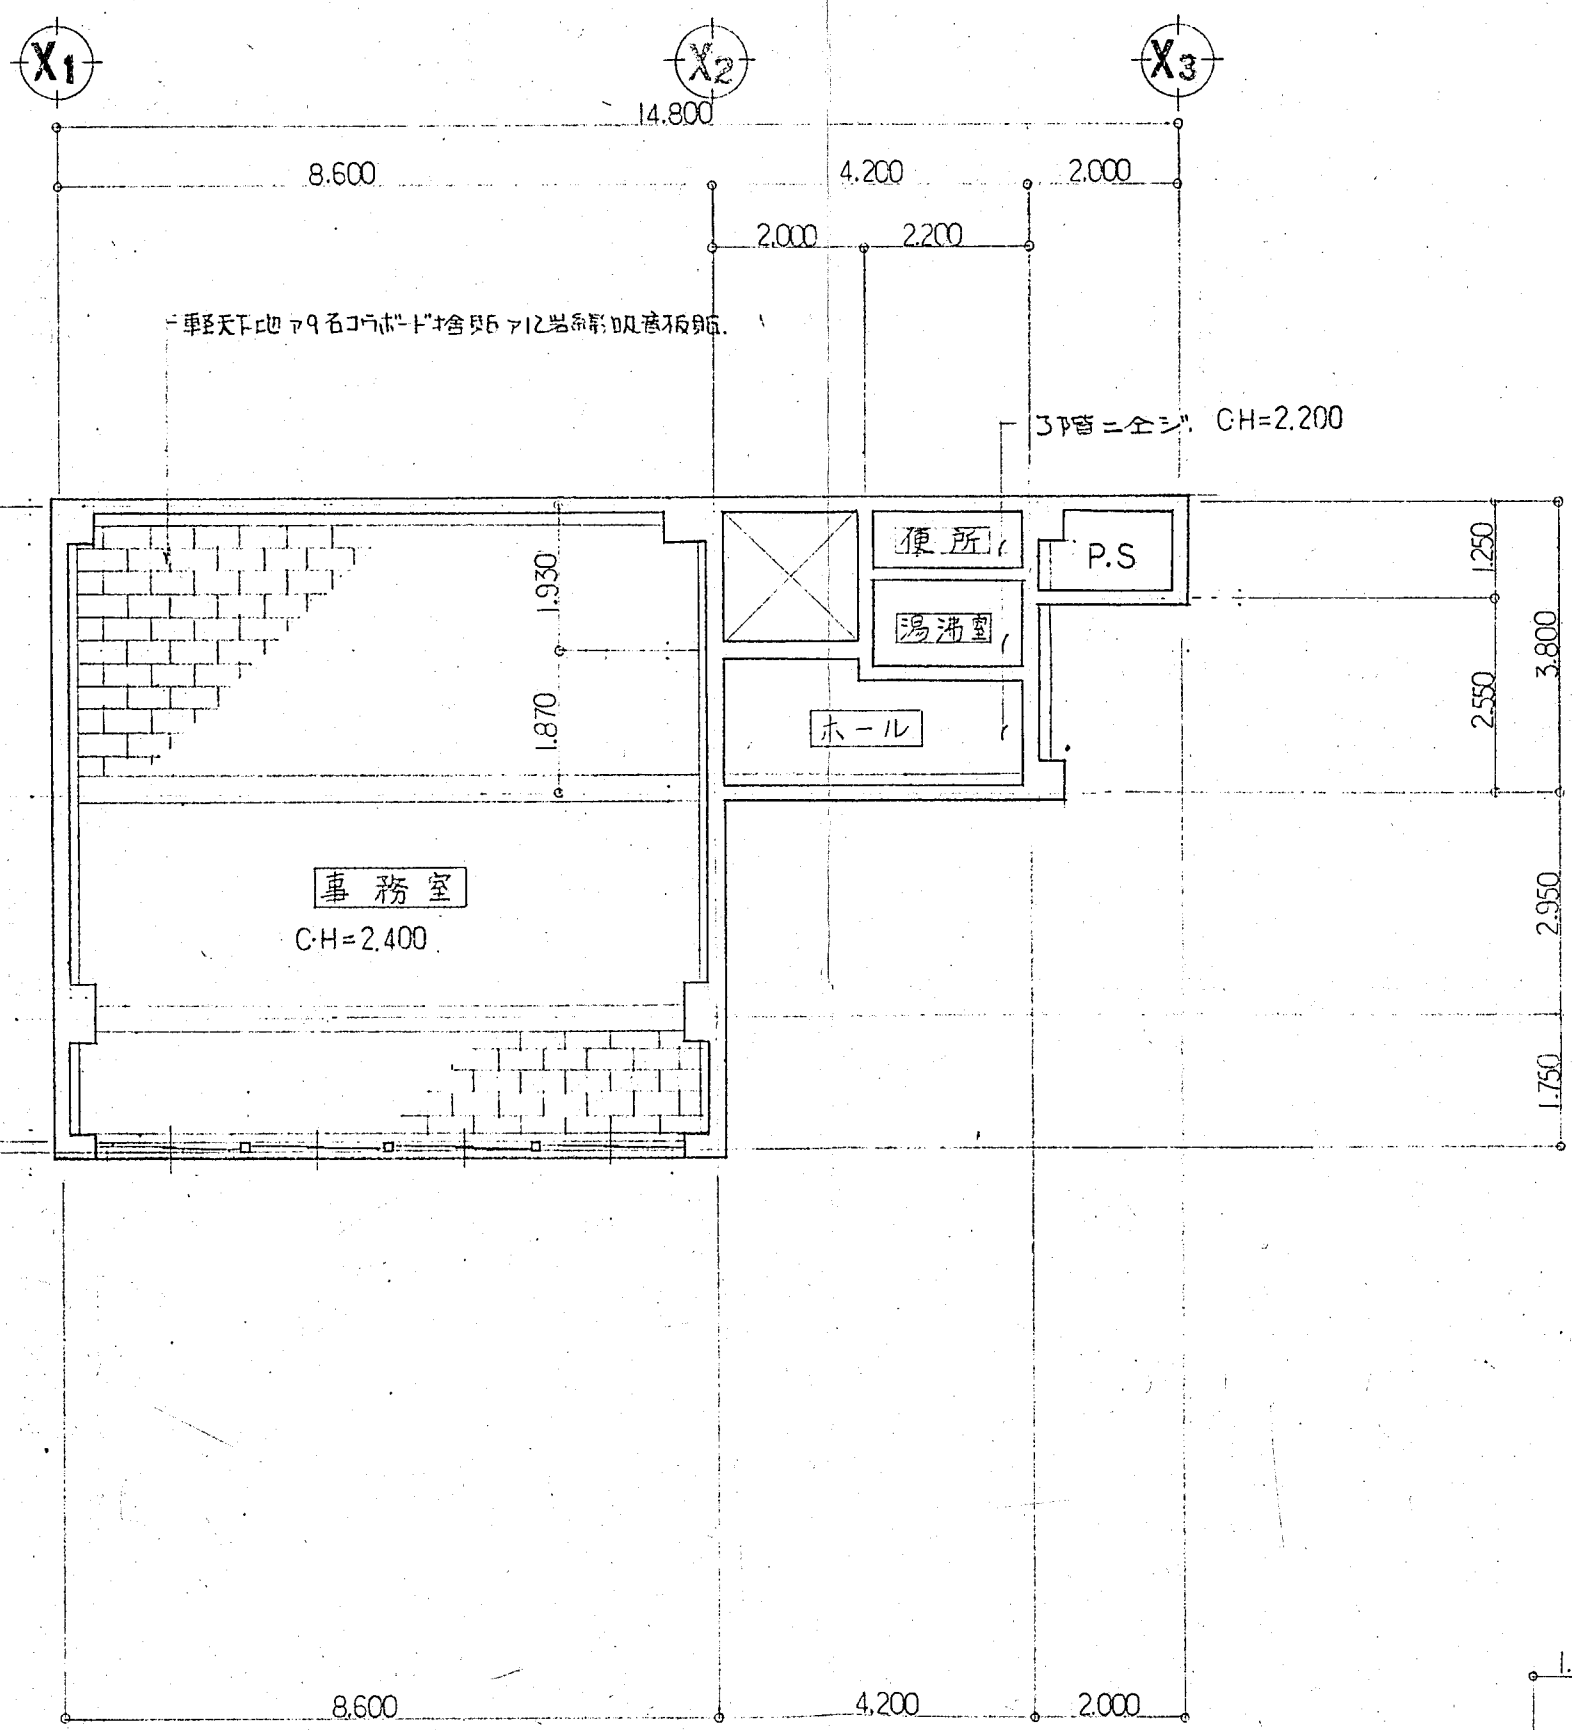


6階天井伏図 1/100

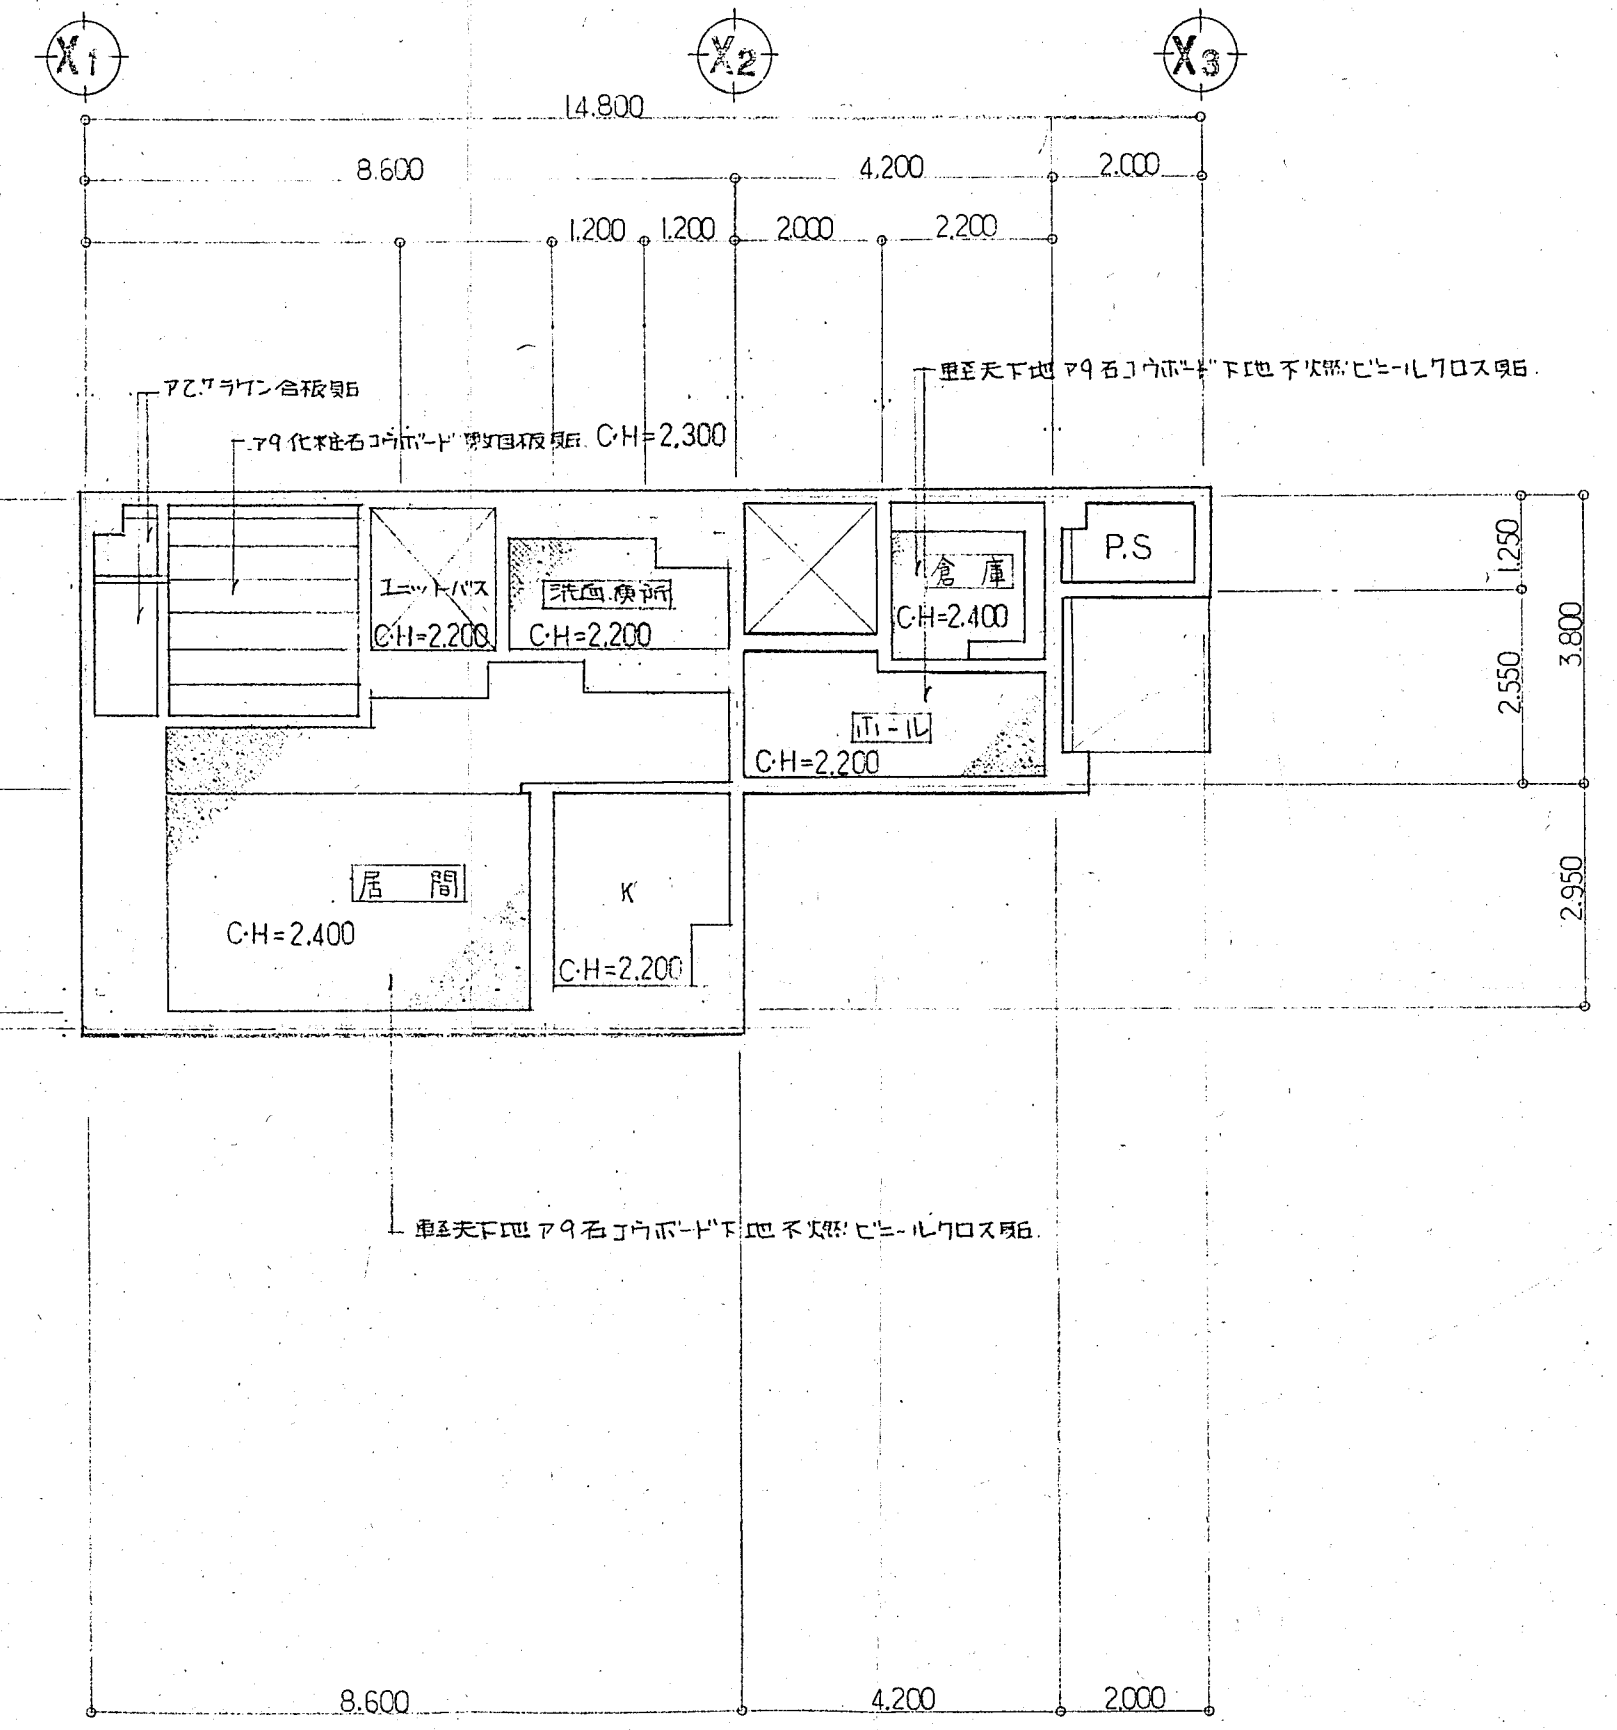


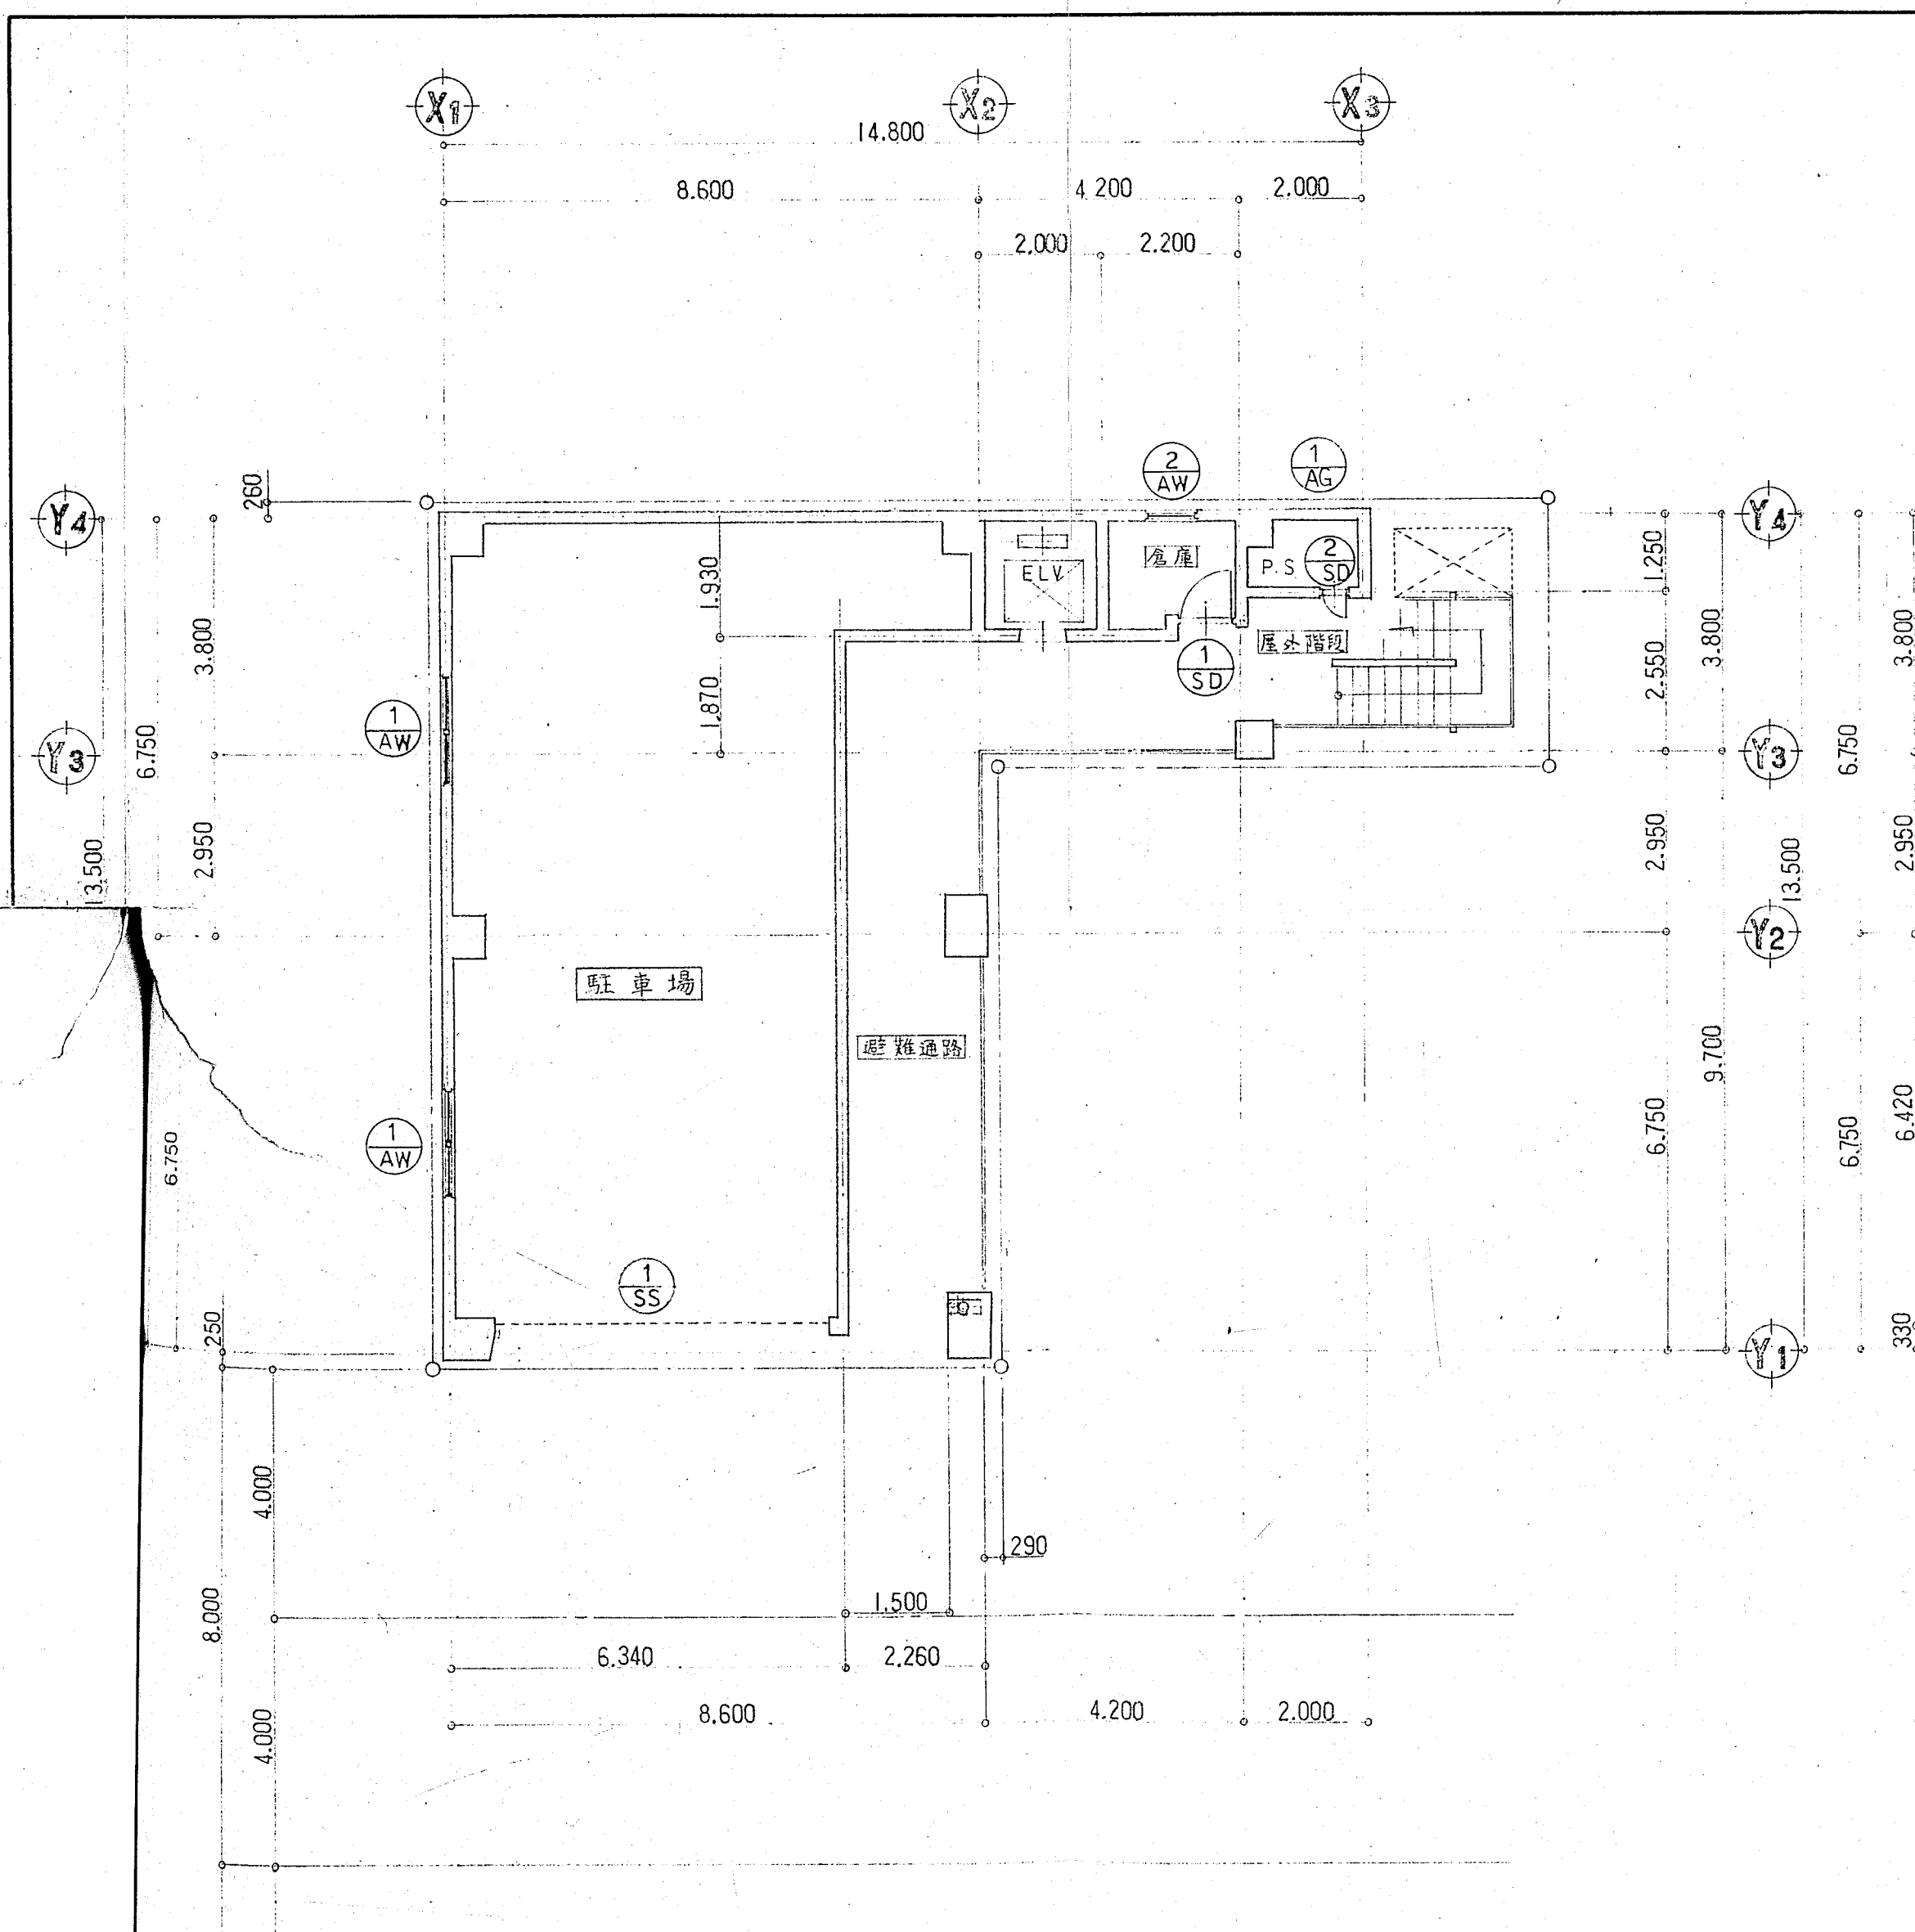


1 階 建 具 キープラン 1/100

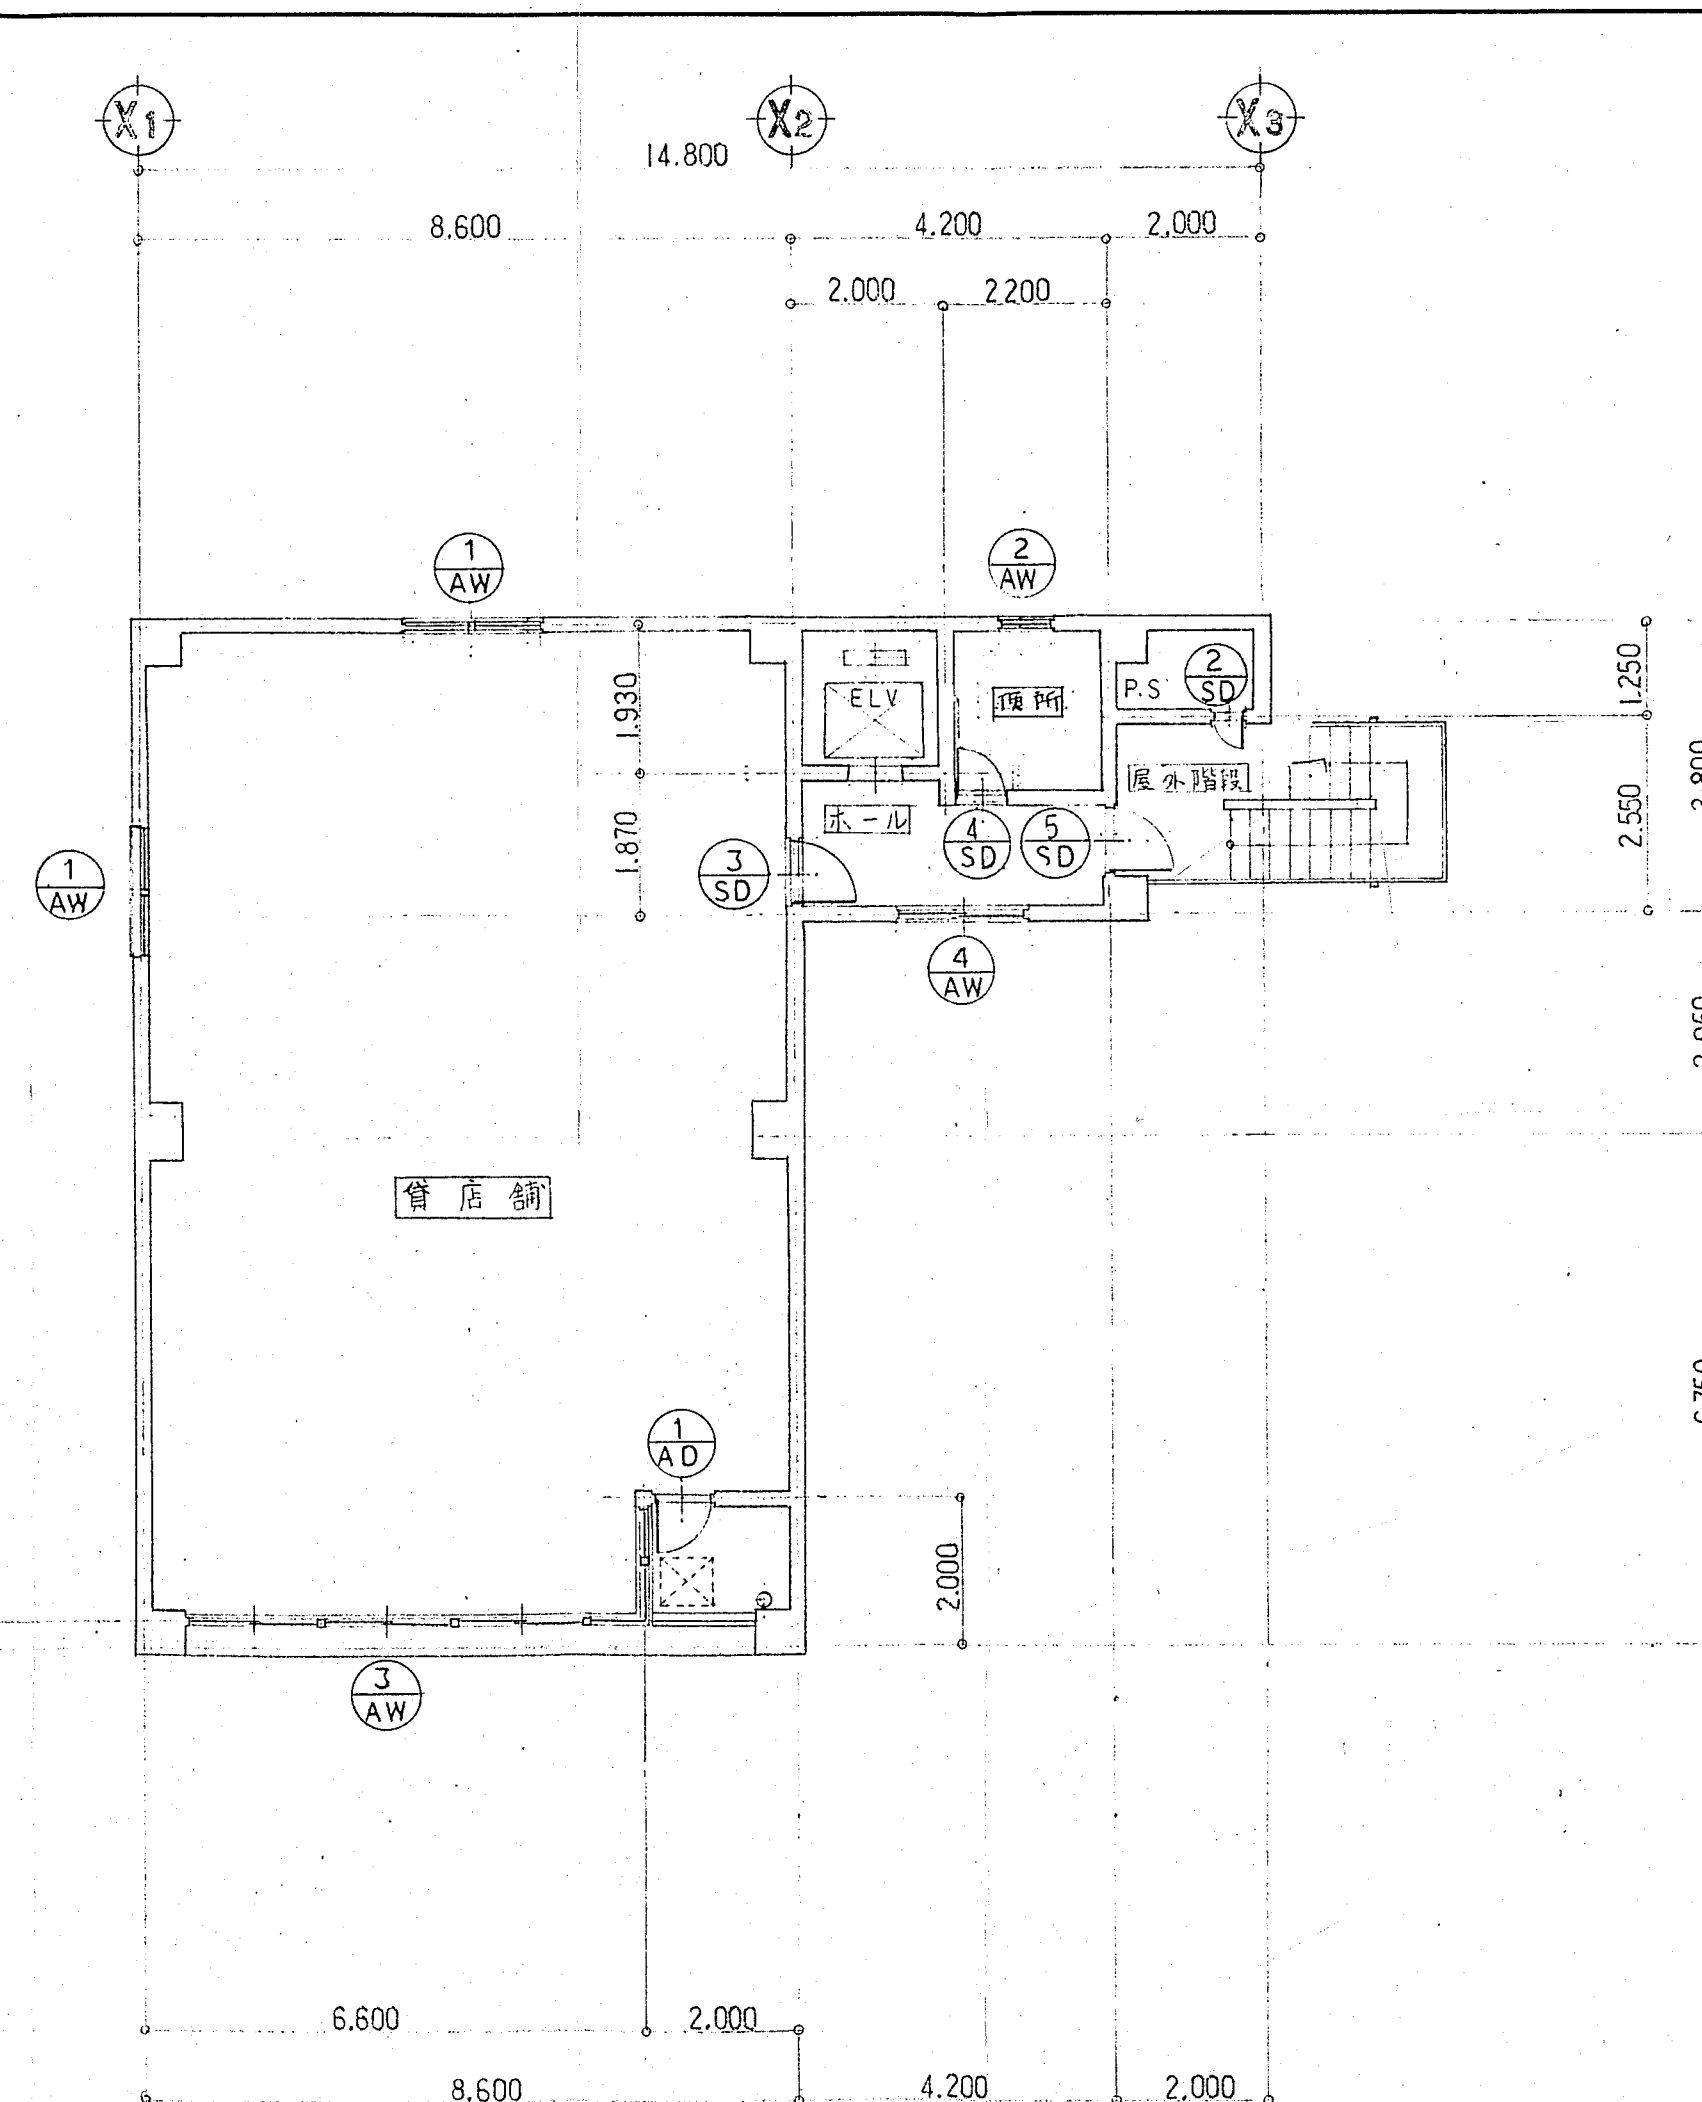




2 階 建 具 キープラン 1/100

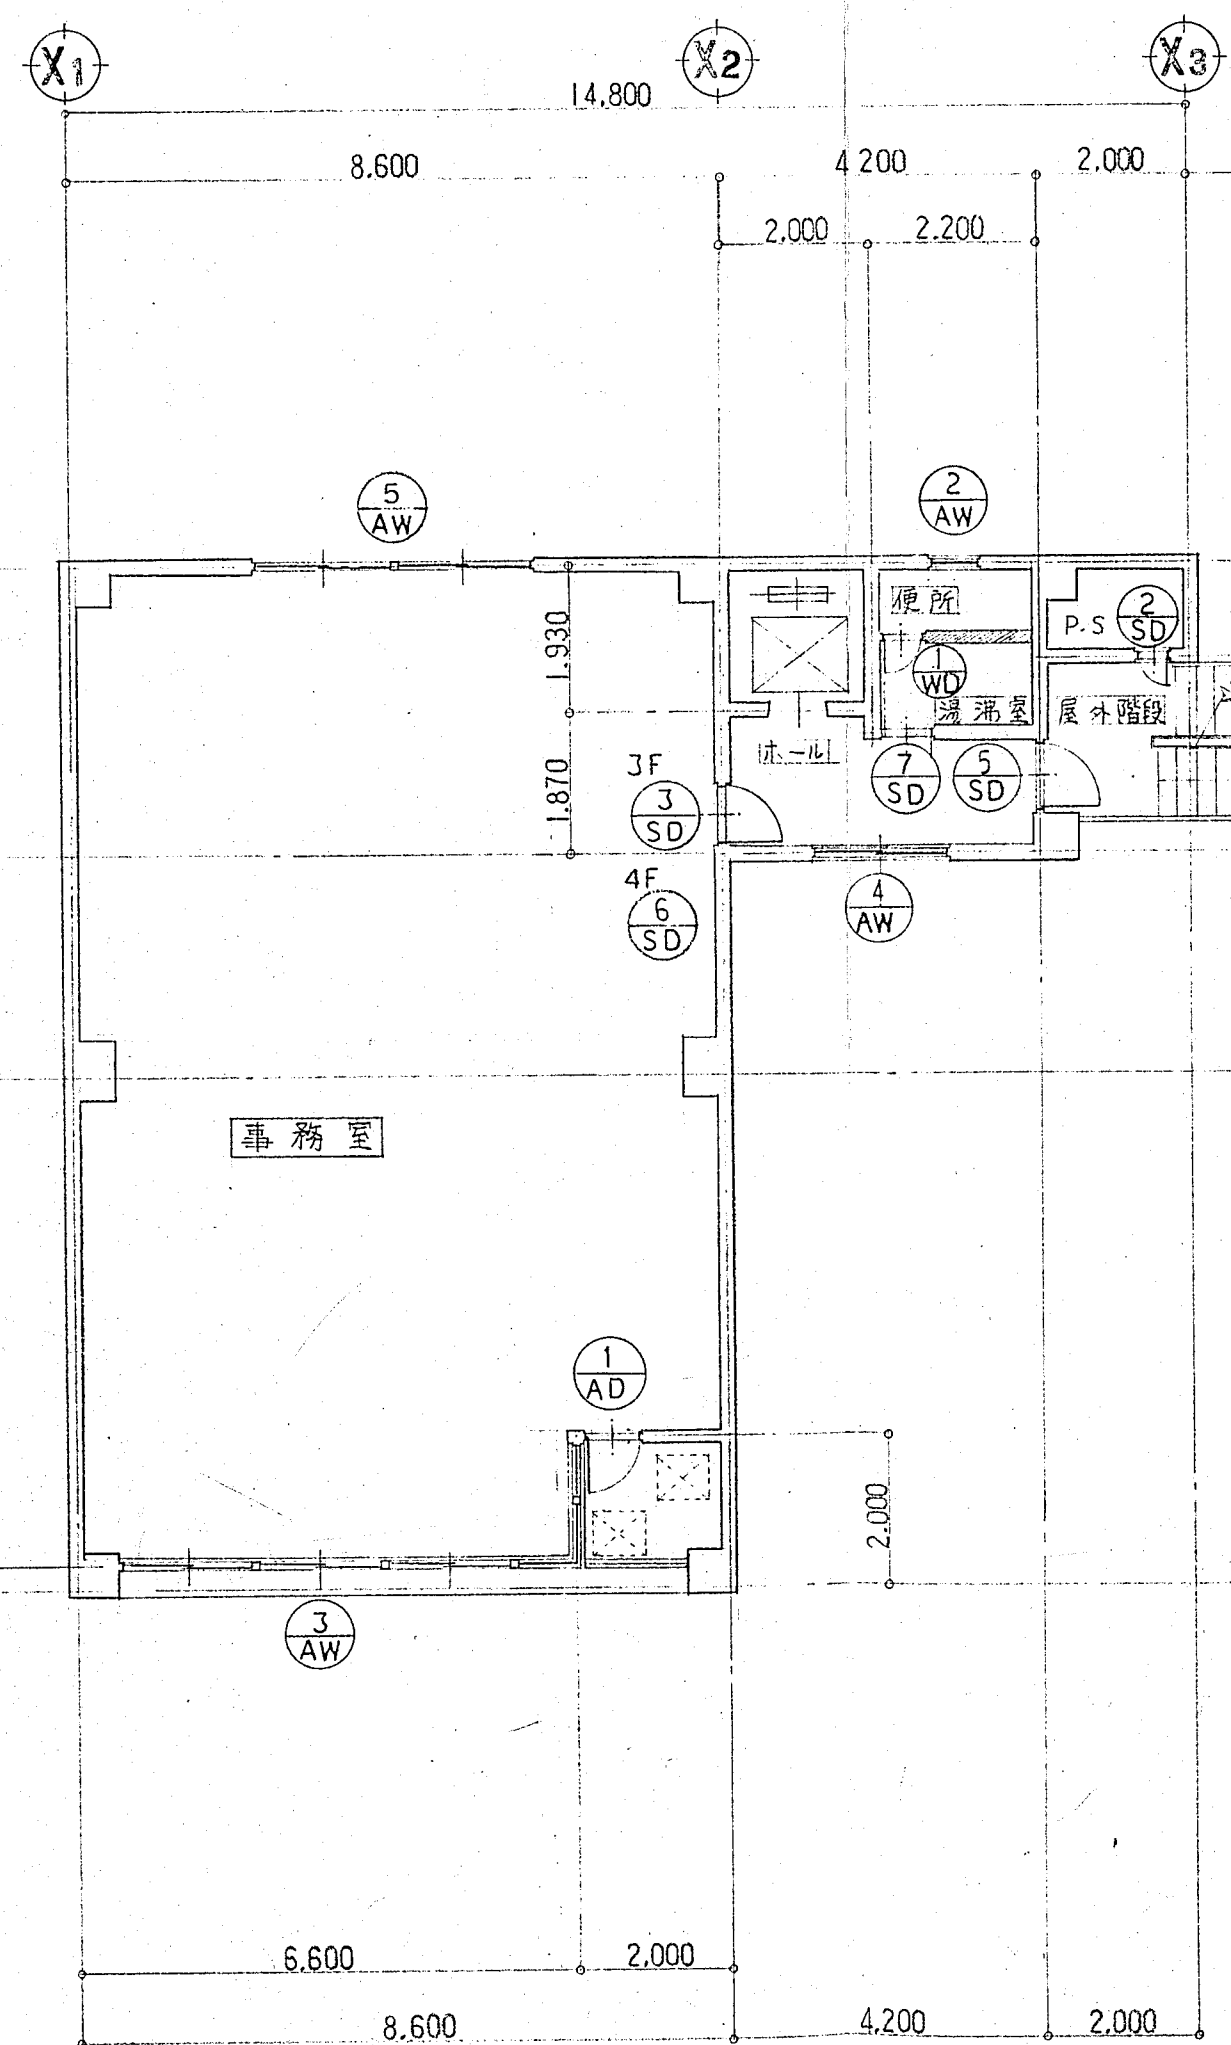

3・4 階 建 具 キープラン 1/100

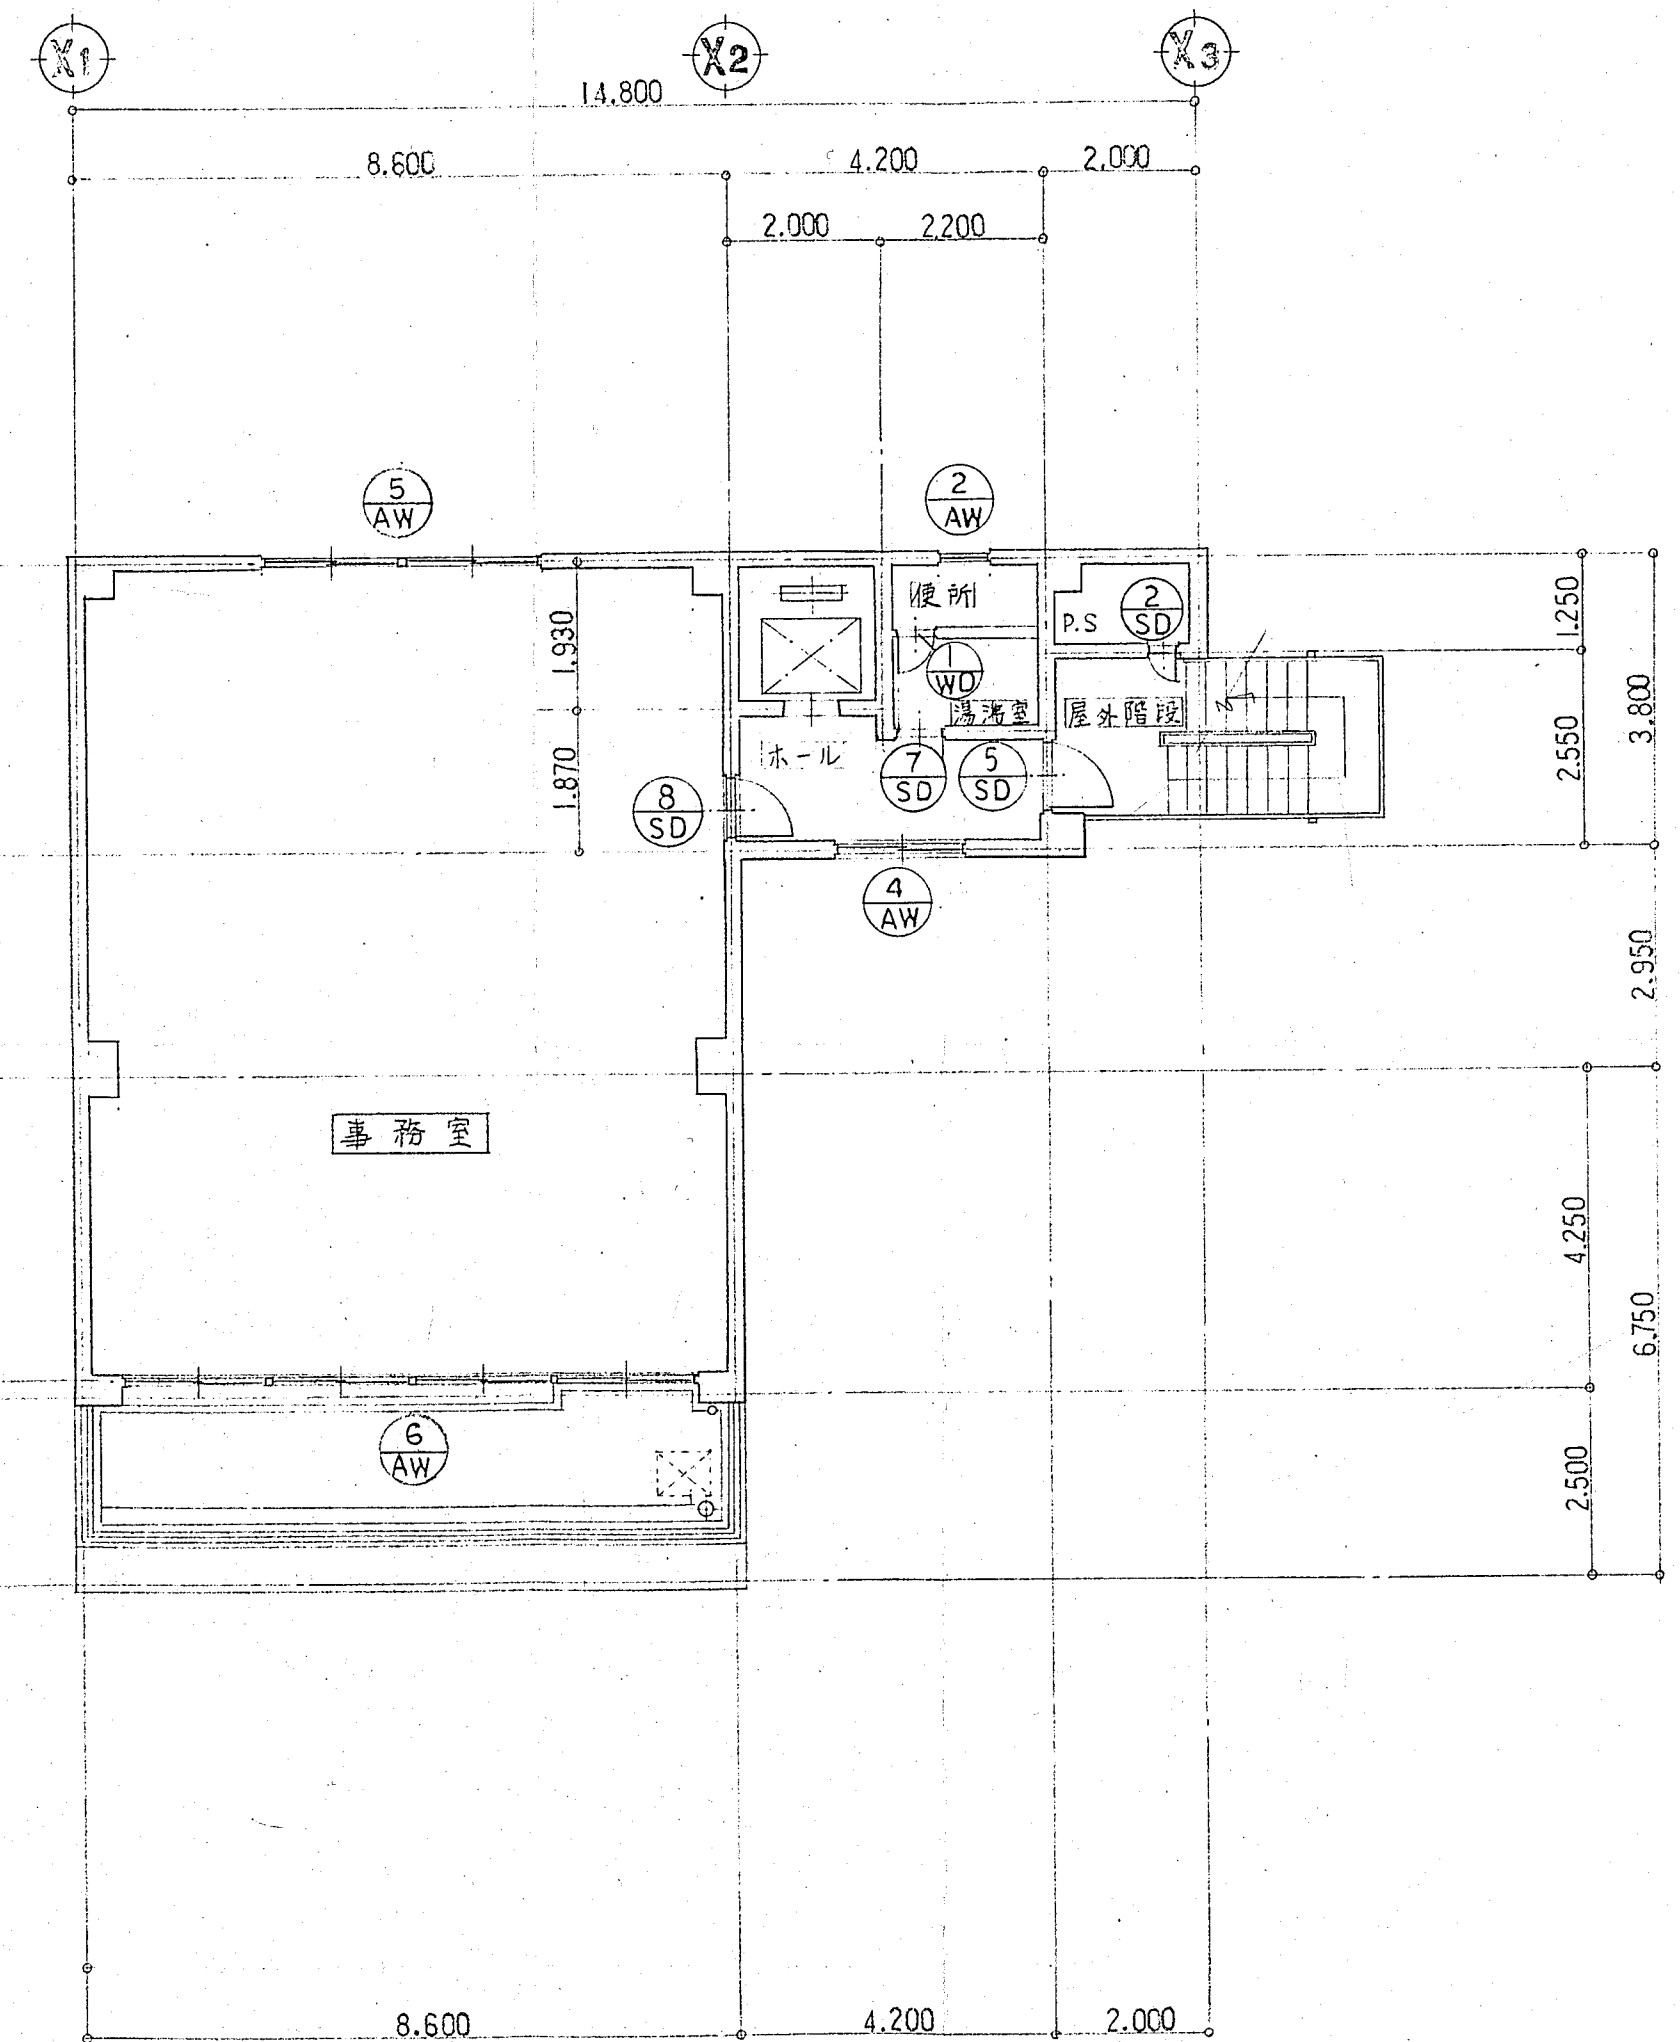


5 階 建 具 キープラン 1/100

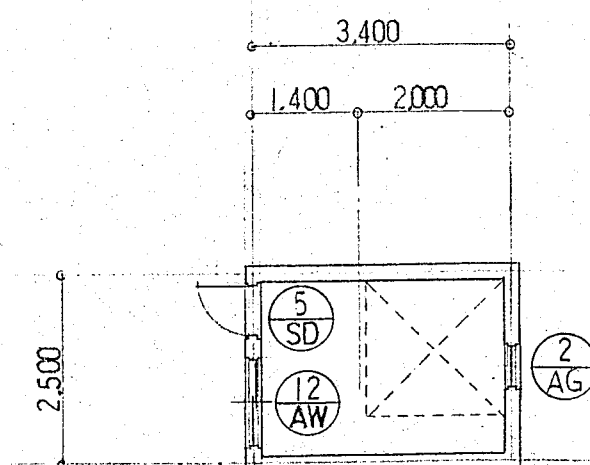
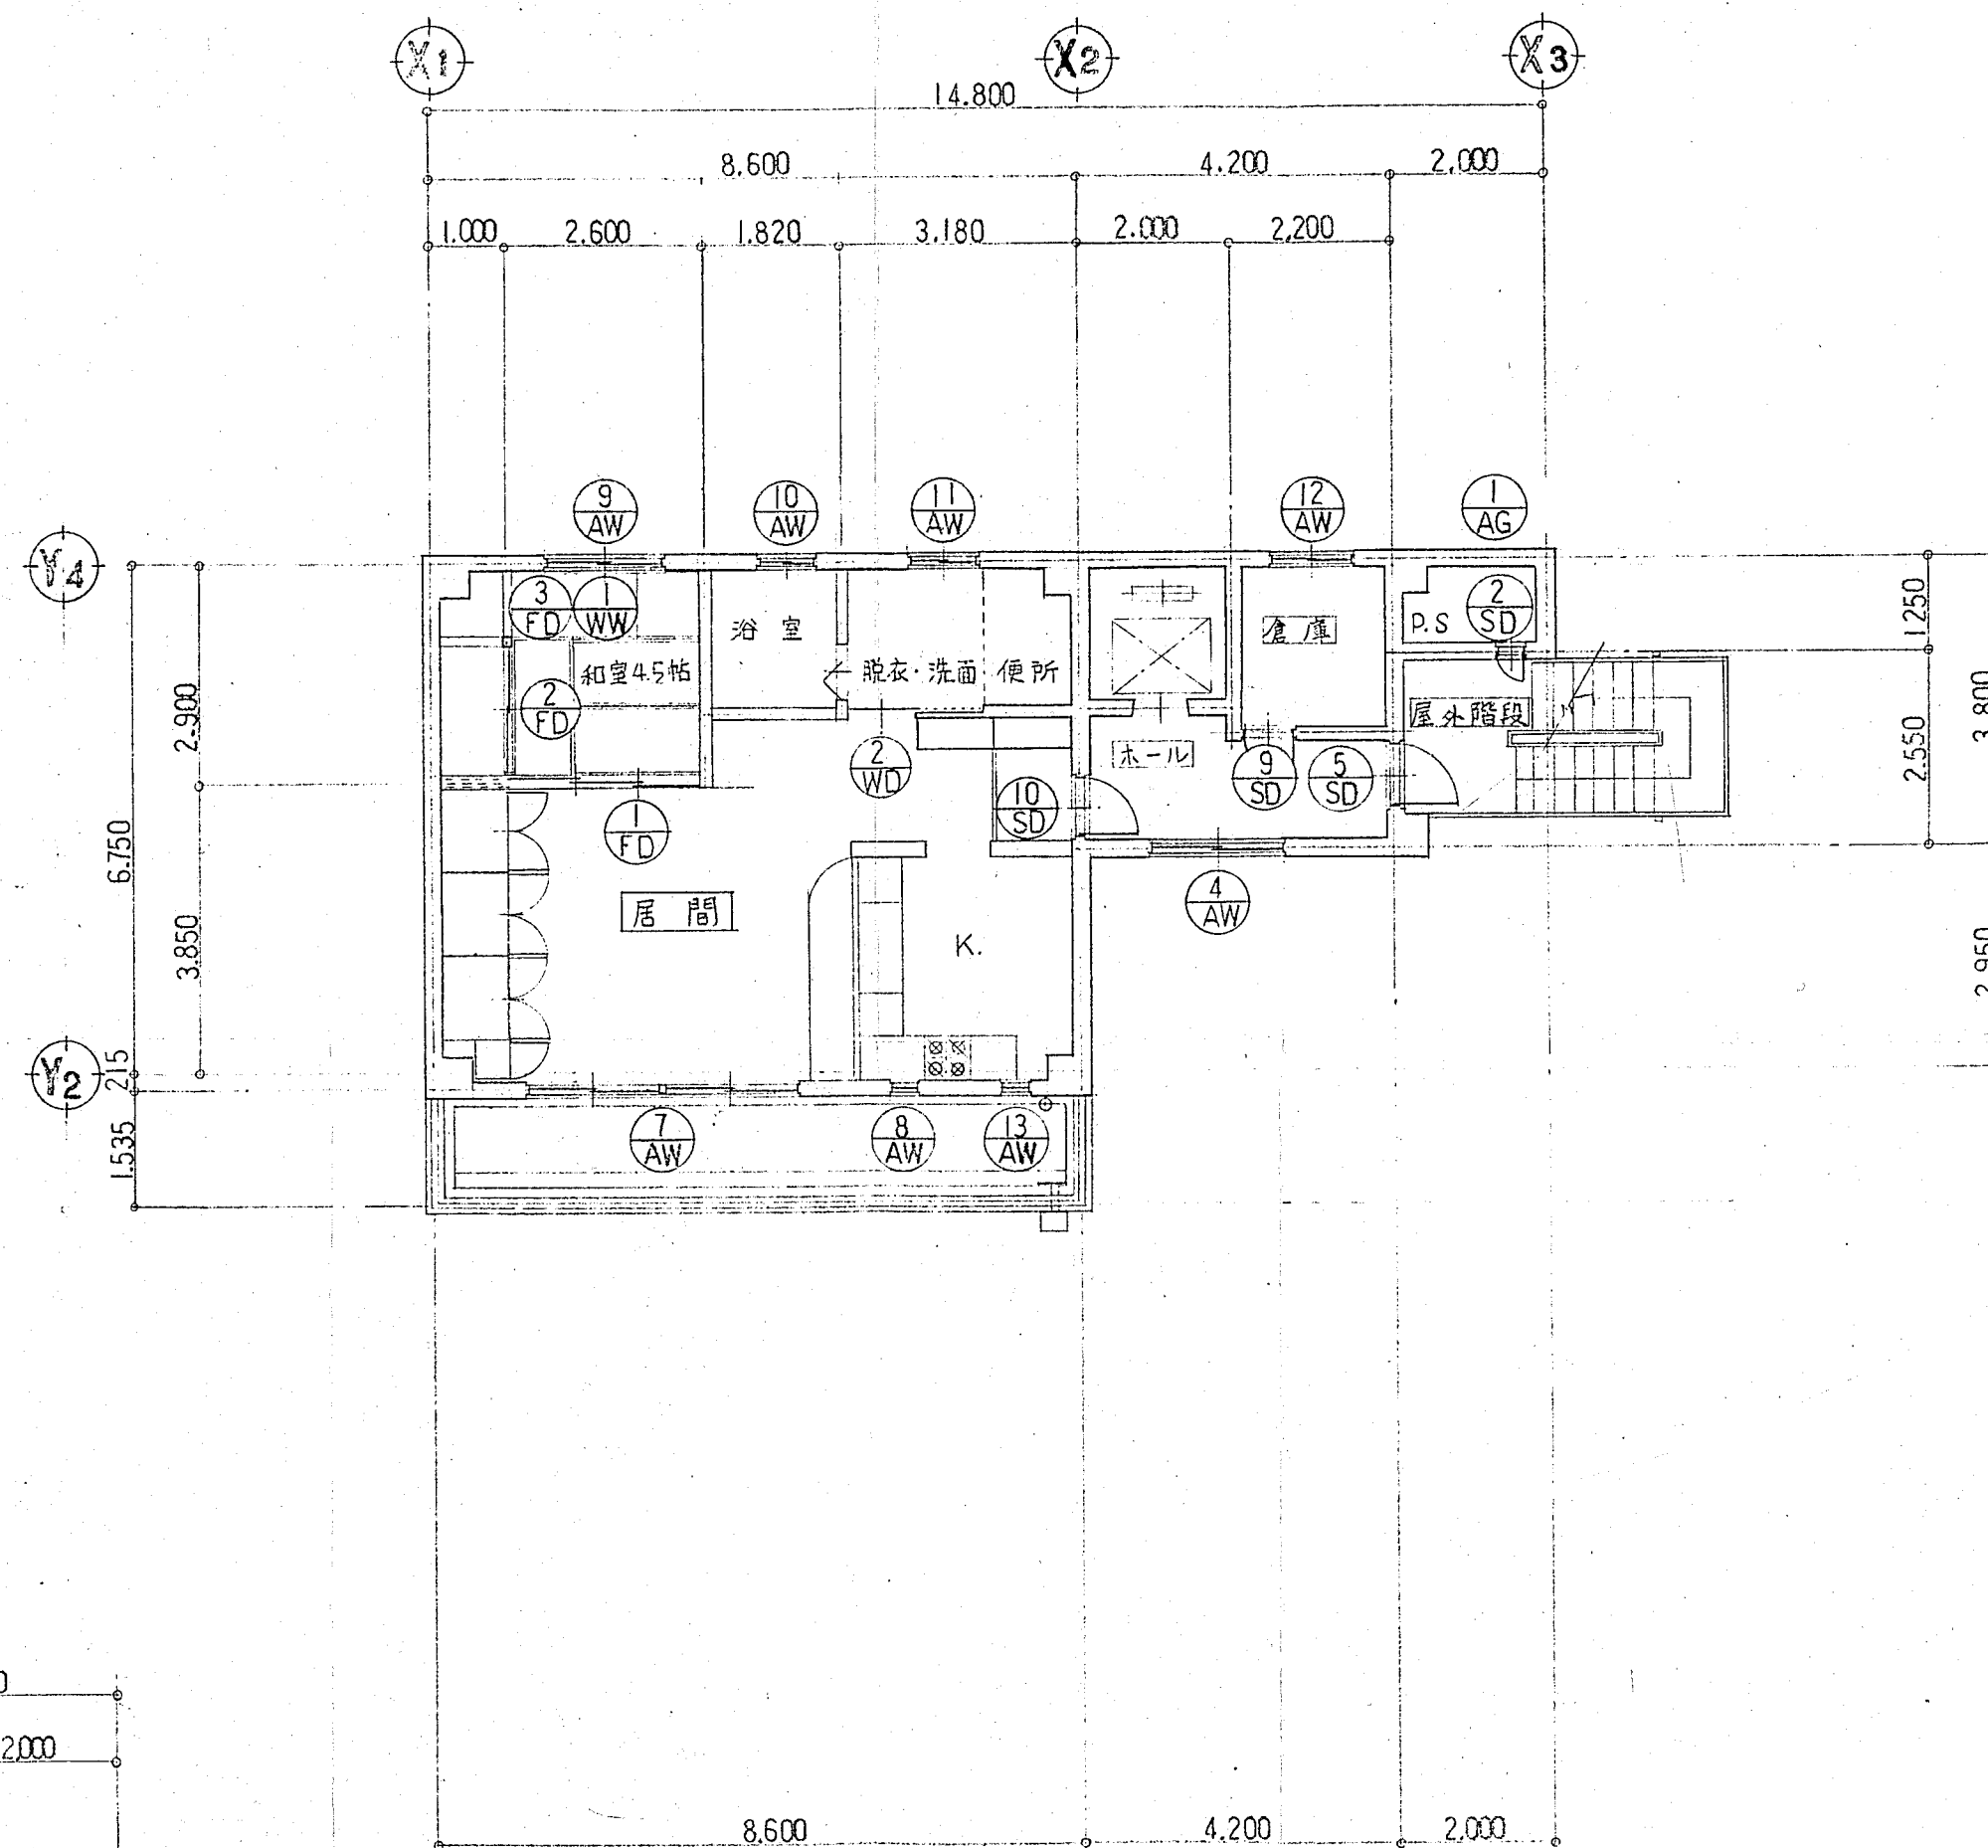
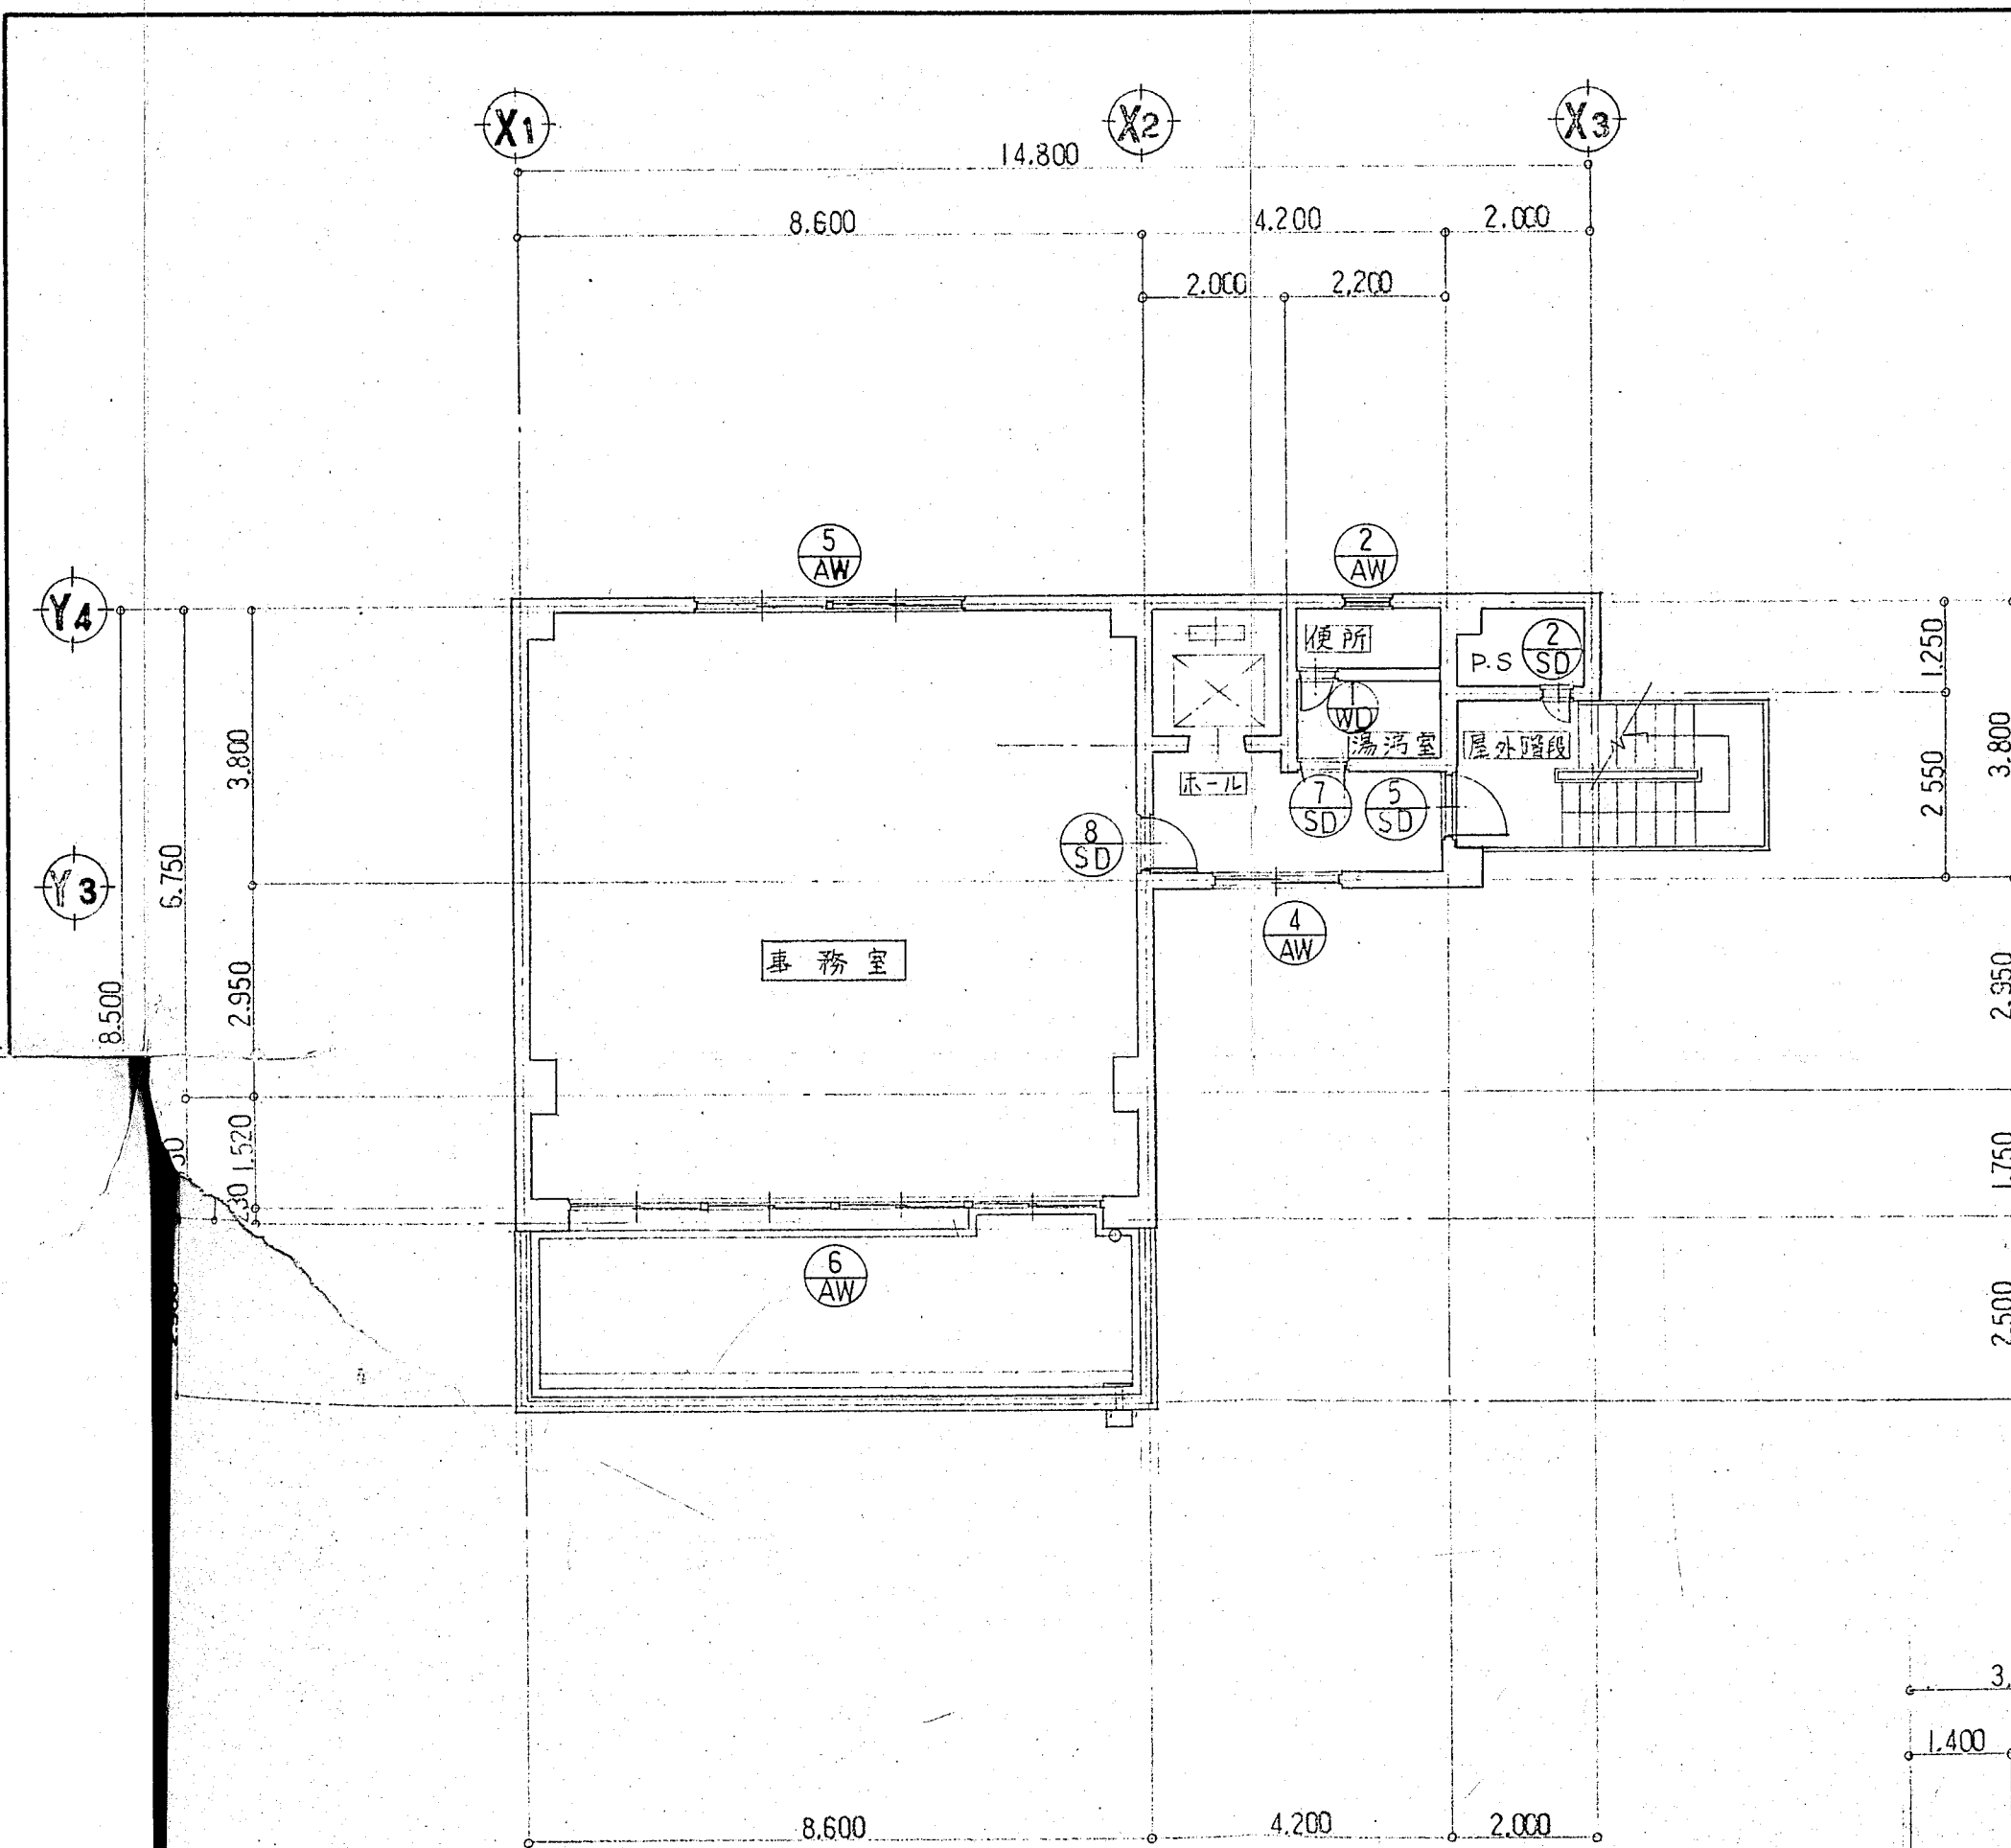


|       |                         |                       |                      |                                       |                           |         |                               |                                    |              |  |  |
|-------|-------------------------|-----------------------|----------------------|---------------------------------------|---------------------------|---------|-------------------------------|------------------------------------|--------------|--|--|
| 記号・数量 | ①<br>SS                 | ①<br>AW               | ②<br>AW              | ③<br>AW                               | ④<br>AW                   |         |                               |                                    |              |  |  |
| 図     |                         |                       |                      |                                       |                           |         |                               |                                    |              |  |  |
| 型式・見込 | 電動防火シャッター               | 内倒り連窓サッシ 90°開キ(排煙窓)70 | 内倒りサッシ 60°開キ 70      | 引違い及内倒り連窓サッシ 70                       | 引違いサッシ                    |         |                               |                                    |              |  |  |
| 材質・仕上 | レール・マクサステンス スチールOP      | アルミカラー                | アルミカラー               | 全 左                                   | 全 左                       |         |                               |                                    |              |  |  |
| 硝子    |                         | ラッワイヤ-6.8%            | ラッワイヤ-6.8%           | 熱線吸収ガラスグレー磨ワイヤ-6.8%                   | ラッワイヤ-6.8% 7階)ミッドワイヤ-6.8% |         |                               |                                    |              |  |  |
| 金物    | 附属金物一式                  | 附属金物一式 4方アングル         | 附属金物一式 アルミ額縁         | 附属金物一式 3階、4階額縁アルミ及アルミライトボックス、2階4方アングル | 附属金物一式 アルミ額縁              |         |                               |                                    |              |  |  |
| 備考    | 1階店舗用                   | 1、2階店舗用 フタツキ式         | 各階、1階)ミ4方アングル        | 2、3、4階                                | 2~7階                      |         |                               |                                    |              |  |  |
| 記号・数量 | ⑤<br>AW                 | ⑥<br>AW               | ⑦<br>AW              | ⑧<br>AW                               | ⑨<br>AW                   |         |                               |                                    |              |  |  |
| 図     |                         |                       |                      |                                       |                           |         |                               |                                    |              |  |  |
| 見込    | 引違い連窓サッシ 70             | 全 左                   | 全 左 A,T              | 内倒りサッシ 70                             | 引違いA.Tサッシ 70              |         |                               |                                    |              |  |  |
| 仕上    | アルミカラー                  | 全 左                   | 全 左                  | 全 左                                   | 全 左                       |         |                               |                                    |              |  |  |
| 硝子    | ラッワイヤ-6.8%              | 熱線吸収ガラスグレー磨ワイヤ-6.8%   | 全 左                  | 全 左                                   | ラッワイヤ-6.8%                |         |                               |                                    |              |  |  |
| 金物    | 附属金物一式、アルミライトボックス及アルミ額縁 | 全 左                   | 附属金物一式 4方アングル        | 全 左                                   | 全 左                       |         |                               |                                    |              |  |  |
| 備考    | 3~6階                    | 5、6階                  | 7階                   | 全 左                                   | 全 左                       |         |                               |                                    |              |  |  |
| 数量    | ⑩<br>AW                 | ⑪<br>AW               | ⑫<br>AW              | ⑬<br>AW                               | ⑭<br>AG                   | ⑮<br>AG | ⑯<br>AD                       | ⑰<br>SD                            | ⑱<br>SD      |  |  |
| 図     |                         |                       |                      |                                       |                           |         |                               |                                    |              |  |  |
| 見込    | 引違いサッシ 70               | 全 左                   | 全 左                  | 内倒りサッシ 70                             | アルミカラー                    | 全 左     | アルミ片開キドア-推 70                 | 片開キドア-ラッシュ防火 100                   | 片開キ変換口 100   |  |  |
| 仕上    | アルミカラー                  | 全 左                   | 全 左                  | 全 左                                   | 全 左                       | 全 左     | 全 左                           | スチールOP                             | 全 左          |  |  |
| 硝子    | ラッワイヤ-6.8%              | 全 左                   | 全 左 7階)ラッワイヤ-6.8%    | 熱線吸収ガラスグレー磨ワイヤ-6.8%                   |                           |         | 熱線吸収ガラスグレー磨ワイヤ-6.8%           |                                    |              |  |  |
| 金物    | 附属金物一式 4方アングル           | 全 左                   | 附属金物一式 7階)ラッワイヤ-6.8% | 全 左                                   | 附属金物一式                    | 全 左     | 附属金物一式 アルミ額縁(2階除く)            | T番 本締付ロック ドア-サッシ 外シロッコ 内サッシ (スチール) | T番、取付、変換口用錠付 |  |  |
| 備考    | 7階                      | 全 左                   | 7階、P.H               | 7階                                    | P.S                       | P.H     | 2~4階 本締付ロック ドア-サッシ 内サッシ 外シロッコ | 1階倉庫、ガラスサッシ                        | 各階 P.S       |  |  |
| 12    | 一級建築士事務所(株)篁建築設計        |                       |                      | 仮称C.R.Cビル新築工事設計図                      |                           | 意匠      | 器具表                           |                                    | 1/50         |  |  |


| 記号・数量 | (3) SD 2                        | (4) SD 1                 | (5) SD 7               | (6) SD 1      | (7) SD 4                | (8) SD 2        | (9) SD 1                  | (10) SD 1             |
|-------|---------------------------------|--------------------------|------------------------|---------------|-------------------------|-----------------|---------------------------|-----------------------|
| 図     |                                 |                          |                        |               |                         |                 |                           |                       |
| 型式・見込 | 片開キフラッシュドア 100                  | 全 左 170                  | 全 左 100                | 全 左           | 片開キ額入フラッシュドア 170        | 片開キフラッシュドア 100  | 片開キフラッシュドア 100            | 片開キフラッシュドア 245        |
| 材質・仕上 | スチールO,P                         | 全 左                      | 全 左                    | 全 左           | 全 左                     | 全 左             | 全 左                       | 全 左                   |
| 硝子    |                                 |                          |                        |               | ラッパヤ 6.8%               |                 |                           |                       |
| 金物    | 本締付モロック外シリンダー・T番・ドア・キャ<br>内サムタン | 本締付モロック外シリンダー・内た・T番      | 本締付モロック・外た・内シリンダー・T番   | オムロンカード錠定     | 本締付モロック外シリンダー・内た・T番     | サイアー・ロック錠定      | 本締付モロック・外シリンダー・内サムタン      | 全 左                   |
| 備考    | 2,3階・クツリステルス巾40                 | ドア・キャック・クツリステルス巾40 2階    | ドア・キャック・クツリステルス巾100 各階 | 4階・クツリステルス巾40 | 3~6階 ドア・キャック・クツリステルス巾40 | 5,6階・クツリステルス巾40 | 7階・T番・ドア・キャック・クツリステルス巾100 | 7階・全 左 ドア・スコ・フ・ドア・キャー |
| 記号・数量 | (1) WD 4                        | (2) WD 1                 | (1) FD 1               | (2) FD 1      | (3) FD 1                | (1) WW 1        |                           |                       |
| 図     |                                 |                          |                        |               |                         |                 |                           |                       |
| 見込    | 片開キ木製フラッシュドア・額入 36              | 片引木製フラッシュ戸・額入 36         | 3枚引戸・戸・マスマ 30          | 引置イ戸・マスマ 30   | 両開キ戸・マスマ                | 引置イ障子 30        |                           |                       |
| 仕上    | スリミ化粧板                          | ビニルクロス貼 (片面不燃)           | 片面ビニルクロス貼不燃・片面鳥羽紙貼     | 片面鳥羽紙・片面ツツ合板  | 全 左                     | スリミ 和紙貼         |                           |                       |
| 硝子    | 型ガラス4%                          | 全 左                      |                        |               |                         |                 |                           |                       |
| 金物    | 押板・表示付バトリ・ロック・T番・ドア・キャ<br>各階便所  | 引 付・レールステルス・内枠・錠<br>(理込) | 引 付                    | 引 付           | 取 付・T番・キャック錠定           | 引 付             |                           |                       |
| 備考    | サステールO・P 180・クツリステルス巾40         | サステールO・P 220・クツリステルス 7階  | 7階                     | 7階            | 全 左                     | 全 左             |                           |                       |
| 数量    |                                 |                          |                        |               |                         |                 |                           |                       |
| 図     |                                 |                          |                        |               |                         |                 |                           |                       |
| 見込    |                                 |                          |                        |               |                         |                 |                           |                       |
| 仕上    |                                 |                          |                        |               |                         |                 |                           |                       |
| 硝子    |                                 |                          |                        |               |                         |                 |                           |                       |
| 金物    |                                 |                          |                        |               |                         |                 |                           |                       |
| 備考    |                                 |                          |                        |               |                         |                 |                           |                       |
| 数量    |                                 |                          |                        |               |                         |                 |                           |                       |
|       |                                 |                          |                        |               |                         |                 |                           |                       |

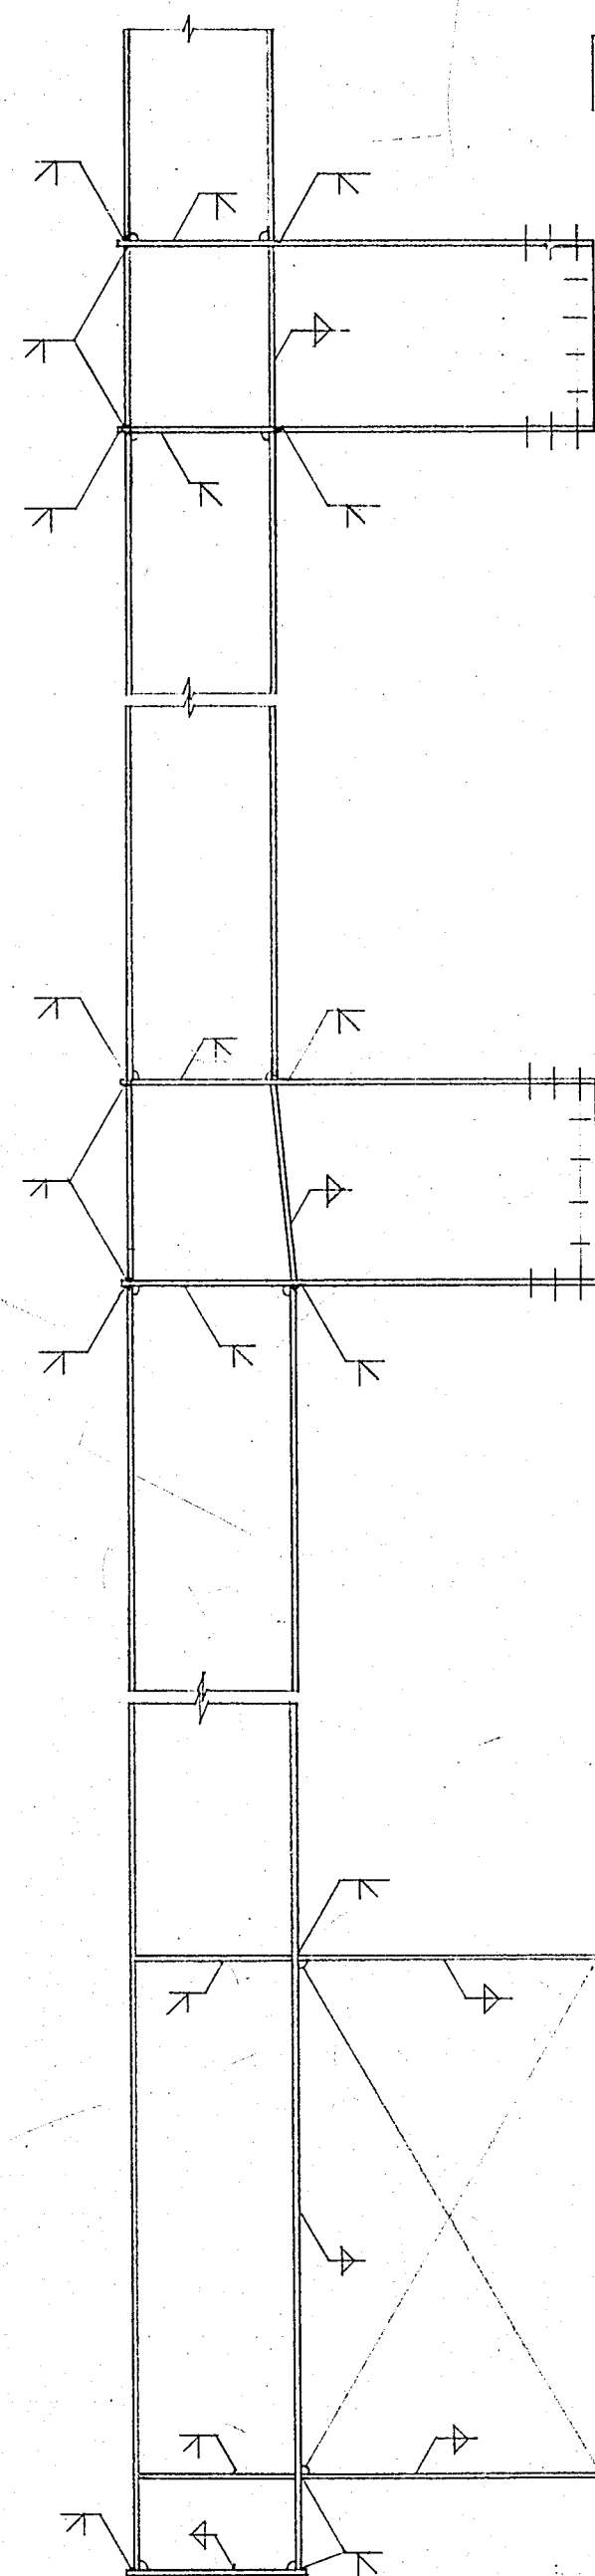

溶接要領図

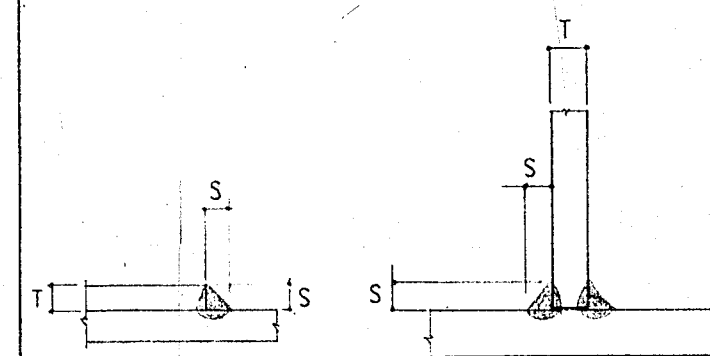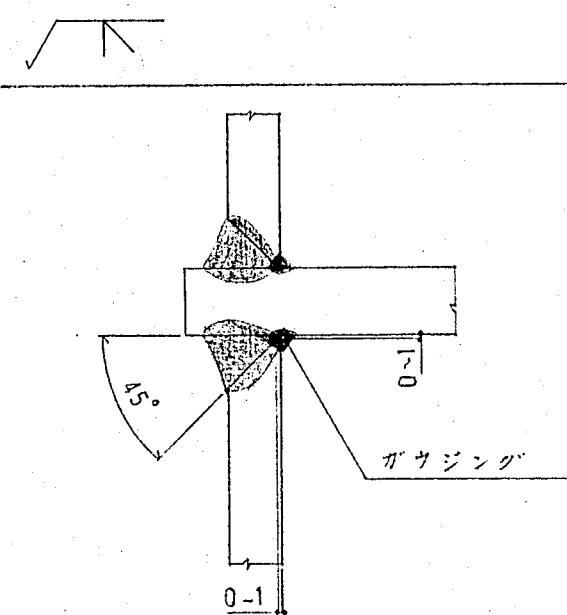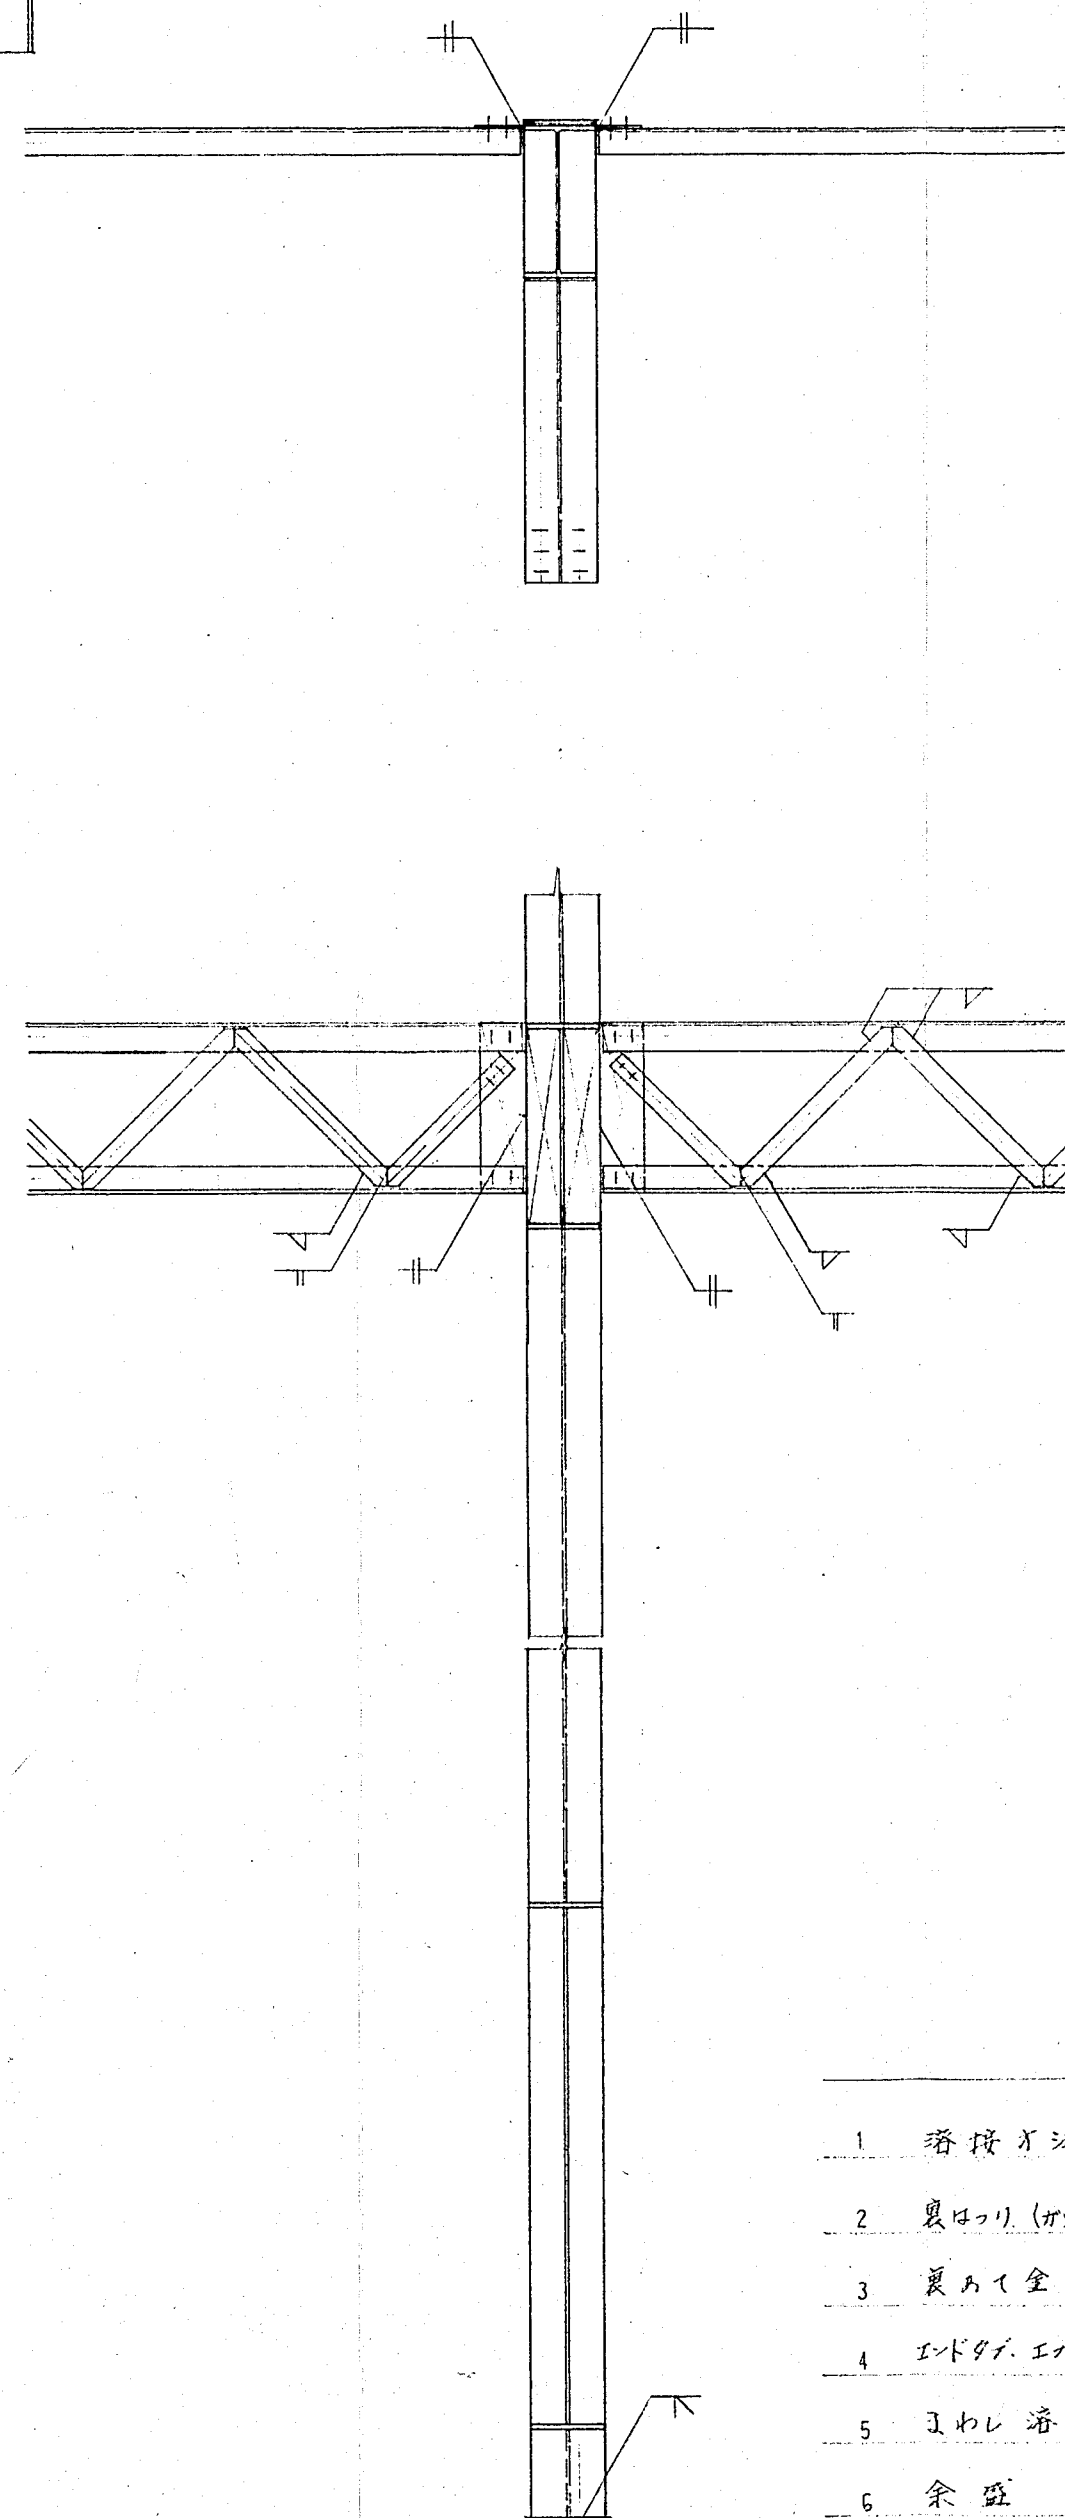

|   |   |   |    |
|---|---|---|----|
| T | 6 | 9 | 12 |
| S | 5 | 7 | 9  |

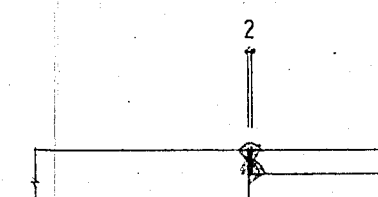


溶接標準特記仕様

- 1 溶接方法 - 溶接は全てアーク溶接とする。
- 2 裏はかり (ガサジング) - 突合と溶接は原則として1面から溶接し裏側のギャップを除去する程度の裏はかり後、溶接する。
- 3 裏あて金 - 裏あて金は原則として鋼製あて金とし、母材と密着するように取付ける。材質は母材と同質材とする。
- 4 インドタテ、エポキシ樹脂 - 突合と溶接には原則としてインドタテを付ける。インドタテの材質、板厚、開孔形状は母材と同じとする。
- 5 まわし溶接 - 隅肉溶接の手溶接の端部は原則としてまわし溶接とする。
- 6 余盛 - 突合と溶接の余盛は特に指定のある場合を除き最小とする。隅肉溶接の余盛高さ  $0.1S + 10$  以下。
- 7 スラック - 一般では  $t = 30$  とし、梁高  $H = 500$  以上は  $t = 35$  としても良い。
- 8 上記特記以外の事項については日本建築学会編「溶接工作標準」(IV, VI) 同解説による。

天通事項以外は、建設大臣官房官庁営繕部制「建築工事共通仕様書」による。


## 主 要 材 料 の 使 用 正 分

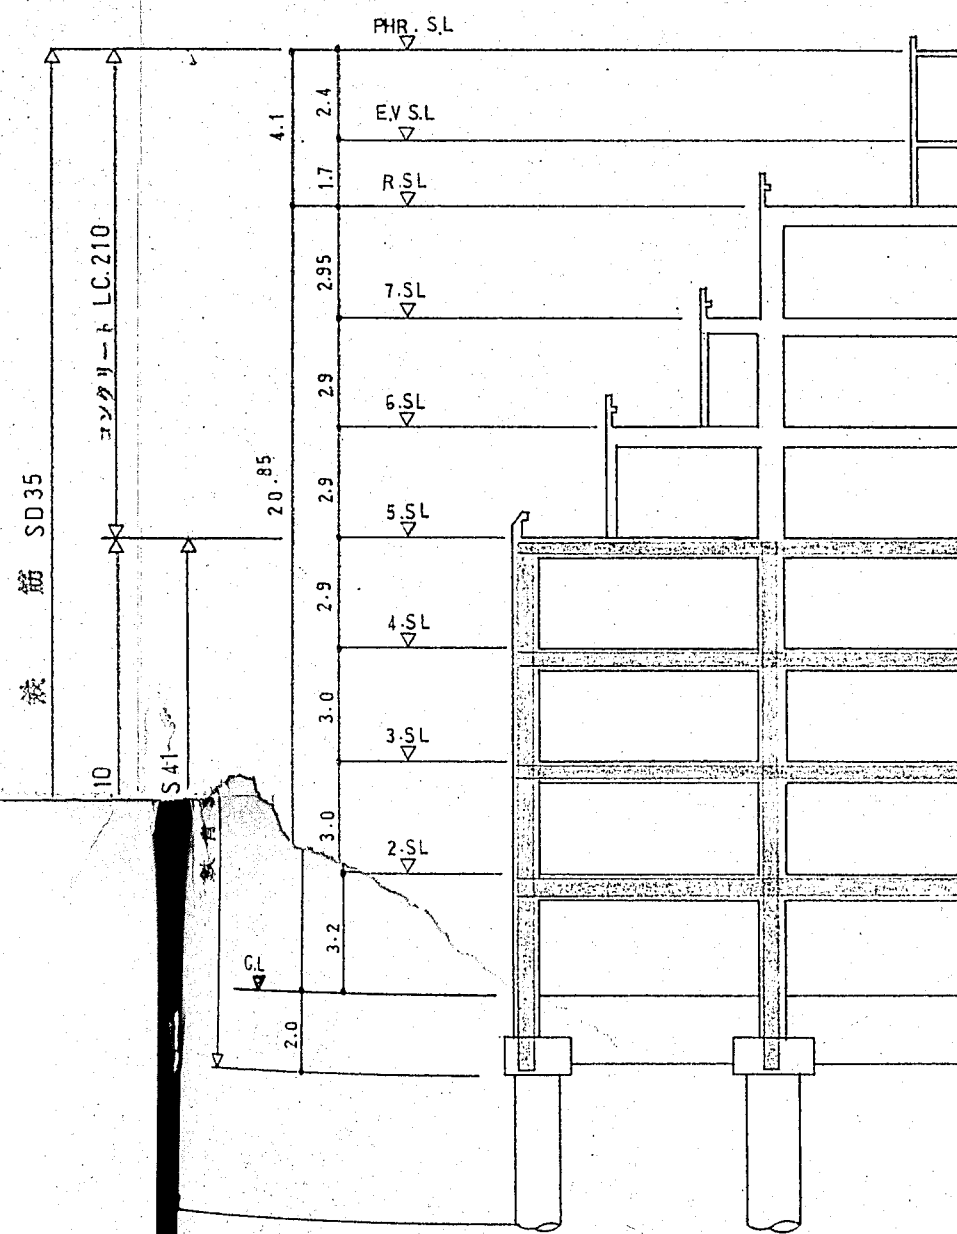

## § 1 使用材料

|        |      |                                |
|--------|------|--------------------------------|
| コンクリート | C    | 2 1 0 (普通コンクリート)               |
|        | L C  | 2 1 0 (軽量コンクリート 1種)<br>r = 2.0 |
| 鉄筋     | S G  | 3 5 (0.9以上径)                   |
|        | S D  | 3 0 ( " )                      |
| 鉄骨     | S S  | 4 1                            |
| 高力ボルト  | BOLT | ( $\mu = 0.45$ )               |

§ 2 場 所 打 込 74 - ト 積 に つ いて

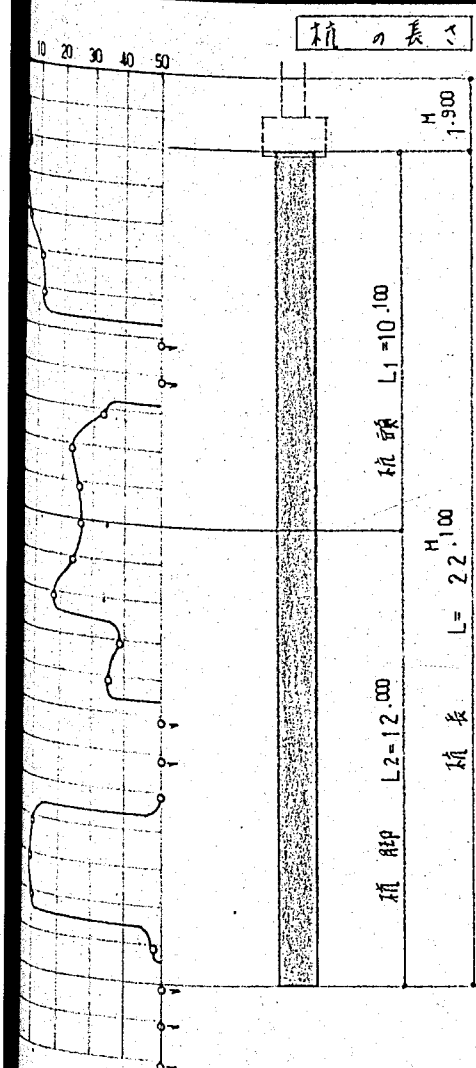


## 許容抗耐力

|                    |         |                    |
|--------------------|---------|--------------------|
| 1.000 <sup>φ</sup> | Pb= 150 | t <sub>本(長期)</sub> |
| 1.300 <sup>φ</sup> | Pb= 250 | t <sub>本(長期)</sub> |

§ 3 録 附

### 3-1 鉄筋の品質

- ・鉄筋の圧縮種氏 JIS規格品とし、主筋構については同一メーカーを使用する。
- ・鉄筋のミルシートは必ず現場事務所にて置く事。
- ・鉄筋の引張試験は折取し、試験片は各径、各種長さの本以にとする。  
試験の結果を監理者に報告し承認指示を受ける。

- ・主筋の重め鉛筆に於ては、原則として認めない。  
但し特別の場合、事前に監理者に報告し承認を受ける。

### 3-2 鉄筋のかぶり厚さ


| 構造部令の種類     |               | かぶり厚さ |         |    |    |
|-------------|---------------|-------|---------|----|----|
|             |               | C.210 | L.C.210 |    |    |
| 土に埋れ込<br>部令 | 床及び耐力壁以外の壁    | 任意あり  | 20      | 20 |    |
|             |               | 任意なし  | 30      | 30 |    |
|             | 耐力壁<br>柱<br>梁 | 屋内部令  | 任意あり    | 30 | 30 |
|             |               |       | 任意なし    | 30 | 40 |
|             |               | 屋外部令  | 任意あり    | 30 | 40 |
|             |               |       | 任意なし    | 40 | 40 |
| 土に埋れ込<br>部令 | 耐力壁 柱 梁       | 40    | 50      |    |    |
|             | 基礎 擁壁         | 60    | 60      |    |    |

- ・ 仮ぶり厚さは 最外側鉄筋面よりの寸法とする
- ・ 仮断面積の場合には上記仮ぶり厚さの他に折配のふいものは 20% 増し

3-3- 鉄筋の定着長さ

| 鉄筋    | 7-7断面 | 実着部状況 | 7-7リートの種類 |      |      |
|-------|-------|-------|-----------|------|------|
|       |       |       | 110       | 210  | 210  |
| SD 30 | 上     | S1    | 42 d      | 36 d | 36 d |
|       |       | S2    | 30 d      | 30 d | 35 d |
|       | 下     | S1    | 28 d      | 24 d | 24 d |
|       |       | S2    | 20 d      | 20 d | 24 d |
| SD 35 | 上     | S1    | 49 d      | 42 d | 42 d |
|       |       | S2    | 35 d      | 35 d | 40 d |
|       | 下     | S1    | 32 d      | 28 d | 30 d |
|       |       | S2    | 25 d      | 25 d | 30 d |


### 3-4 鉄筋の処理

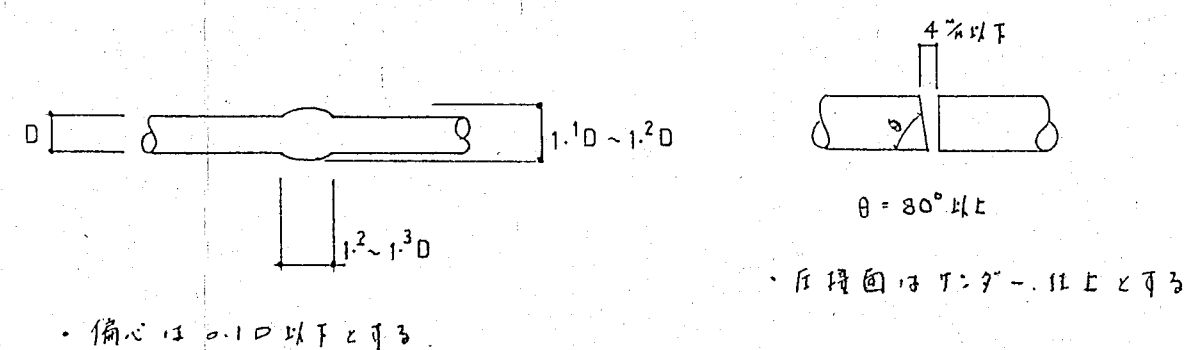


34 三 號

4-1 地 菜

屋 石 質 及 石 間 工 程 記 載 に 於 て 特 記 な き 限 り 下 記 と 可 る

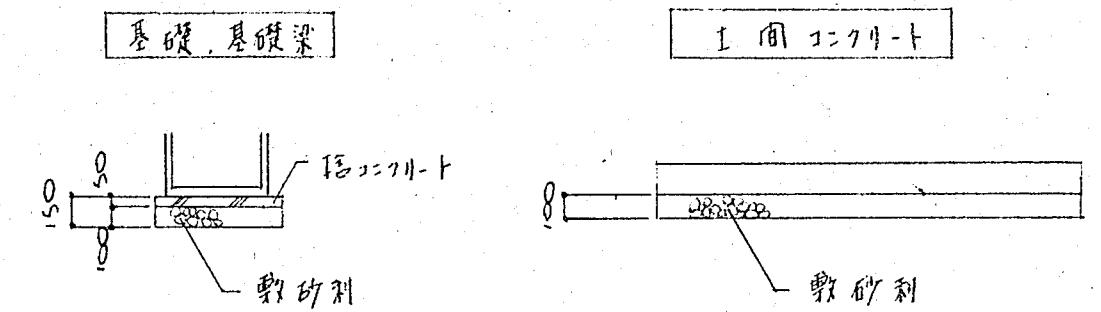


#### 4-2 土間コンクリートの配筋

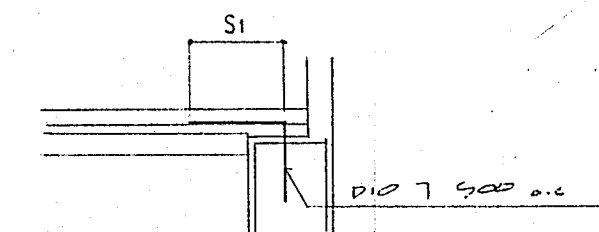


4-3 I に接する部分のふかし

土に接する部分と接しない部分が連続する時は、かぶり厚さを土に接する側に認める

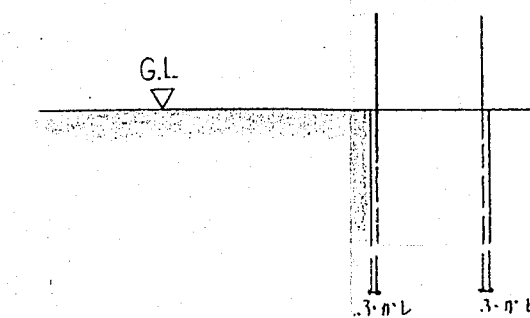


## 4-4 基礎梁の配筋要領

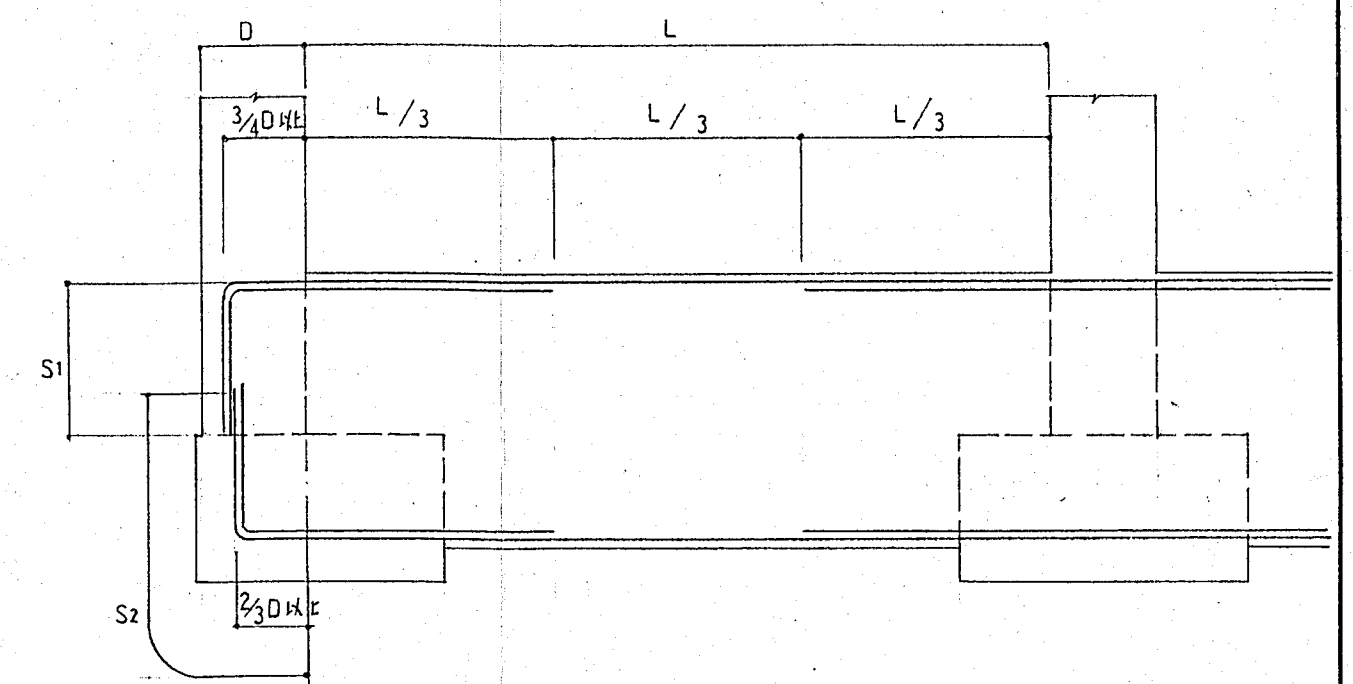


§5 床版

5-1 床版の配筋位置

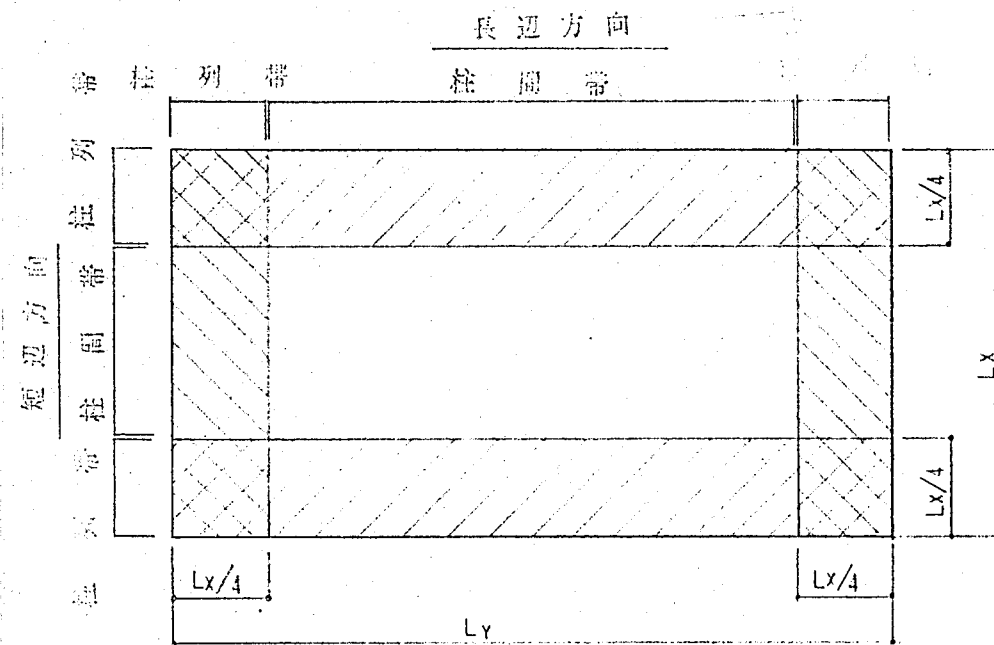


5-2 床版の開口補強要領

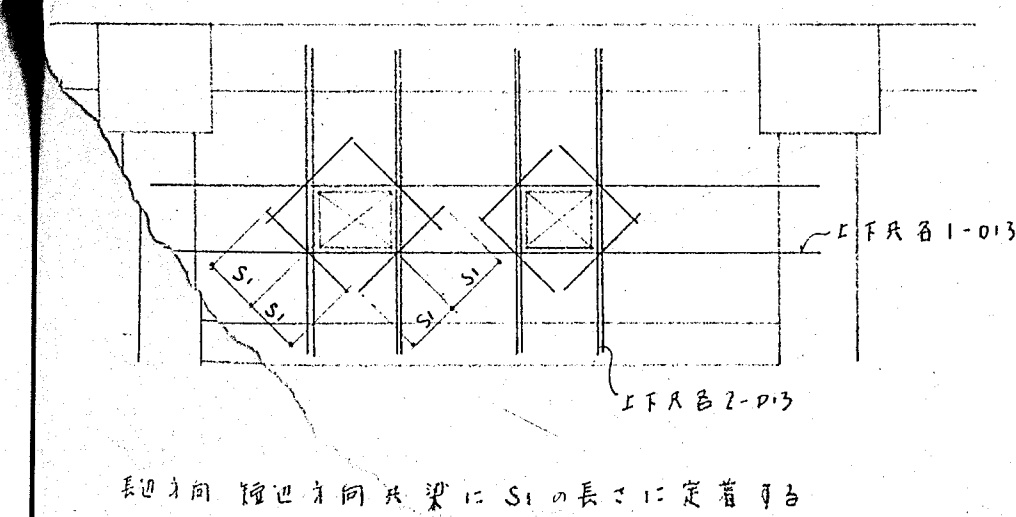


§6 壁

開口部補強要領

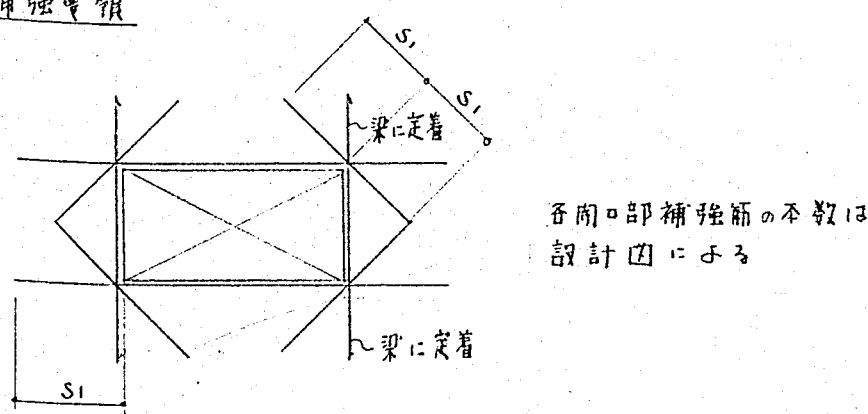


711-1 フロア7の補強要領

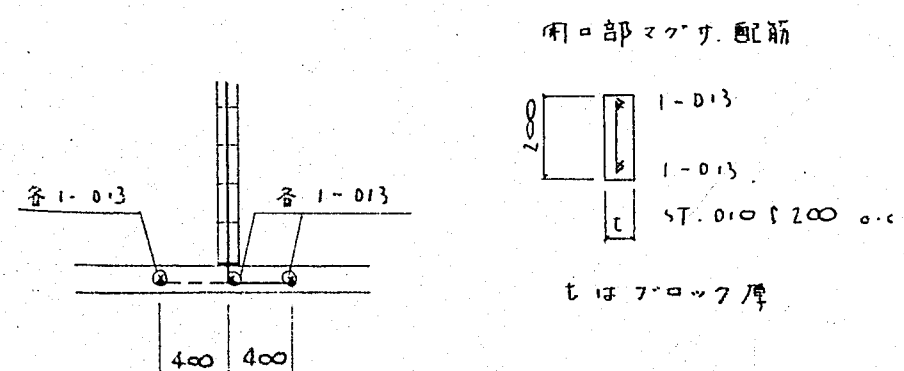


§7 柱・大梁

7-1 柱梁の配筋要領 7-7°割

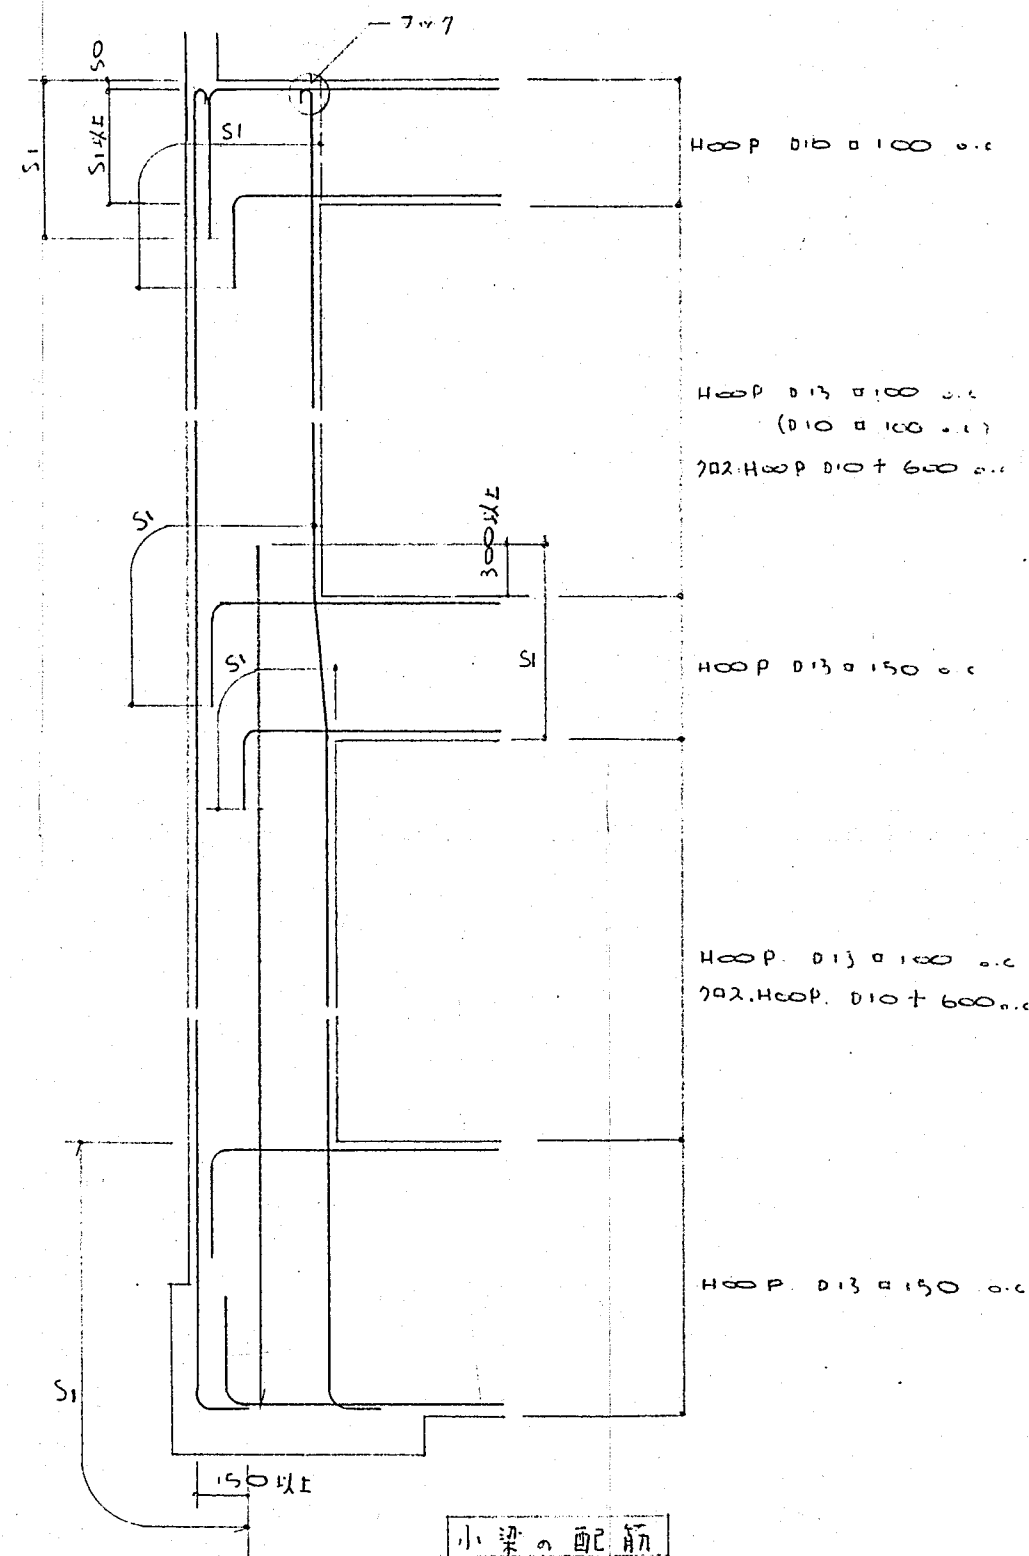


7-2 7-7°斜交スラップ

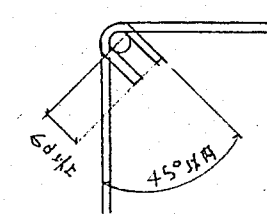


折曲加工が135°の時は浴槽とする

7-3 梁貫通補強要領

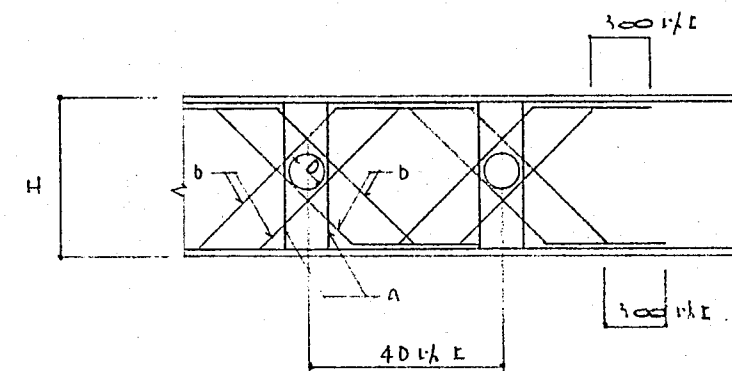


$H/3 > D$  (但し  $H/3 > D$  かつ100以内の貫通は11.市販補強材を使用可)  
 $D$  = 貫通径  
 $H/3 < D$  の時は特別に補強を検討し指す  
a材: スラップ各1-013 b材: 各2-016

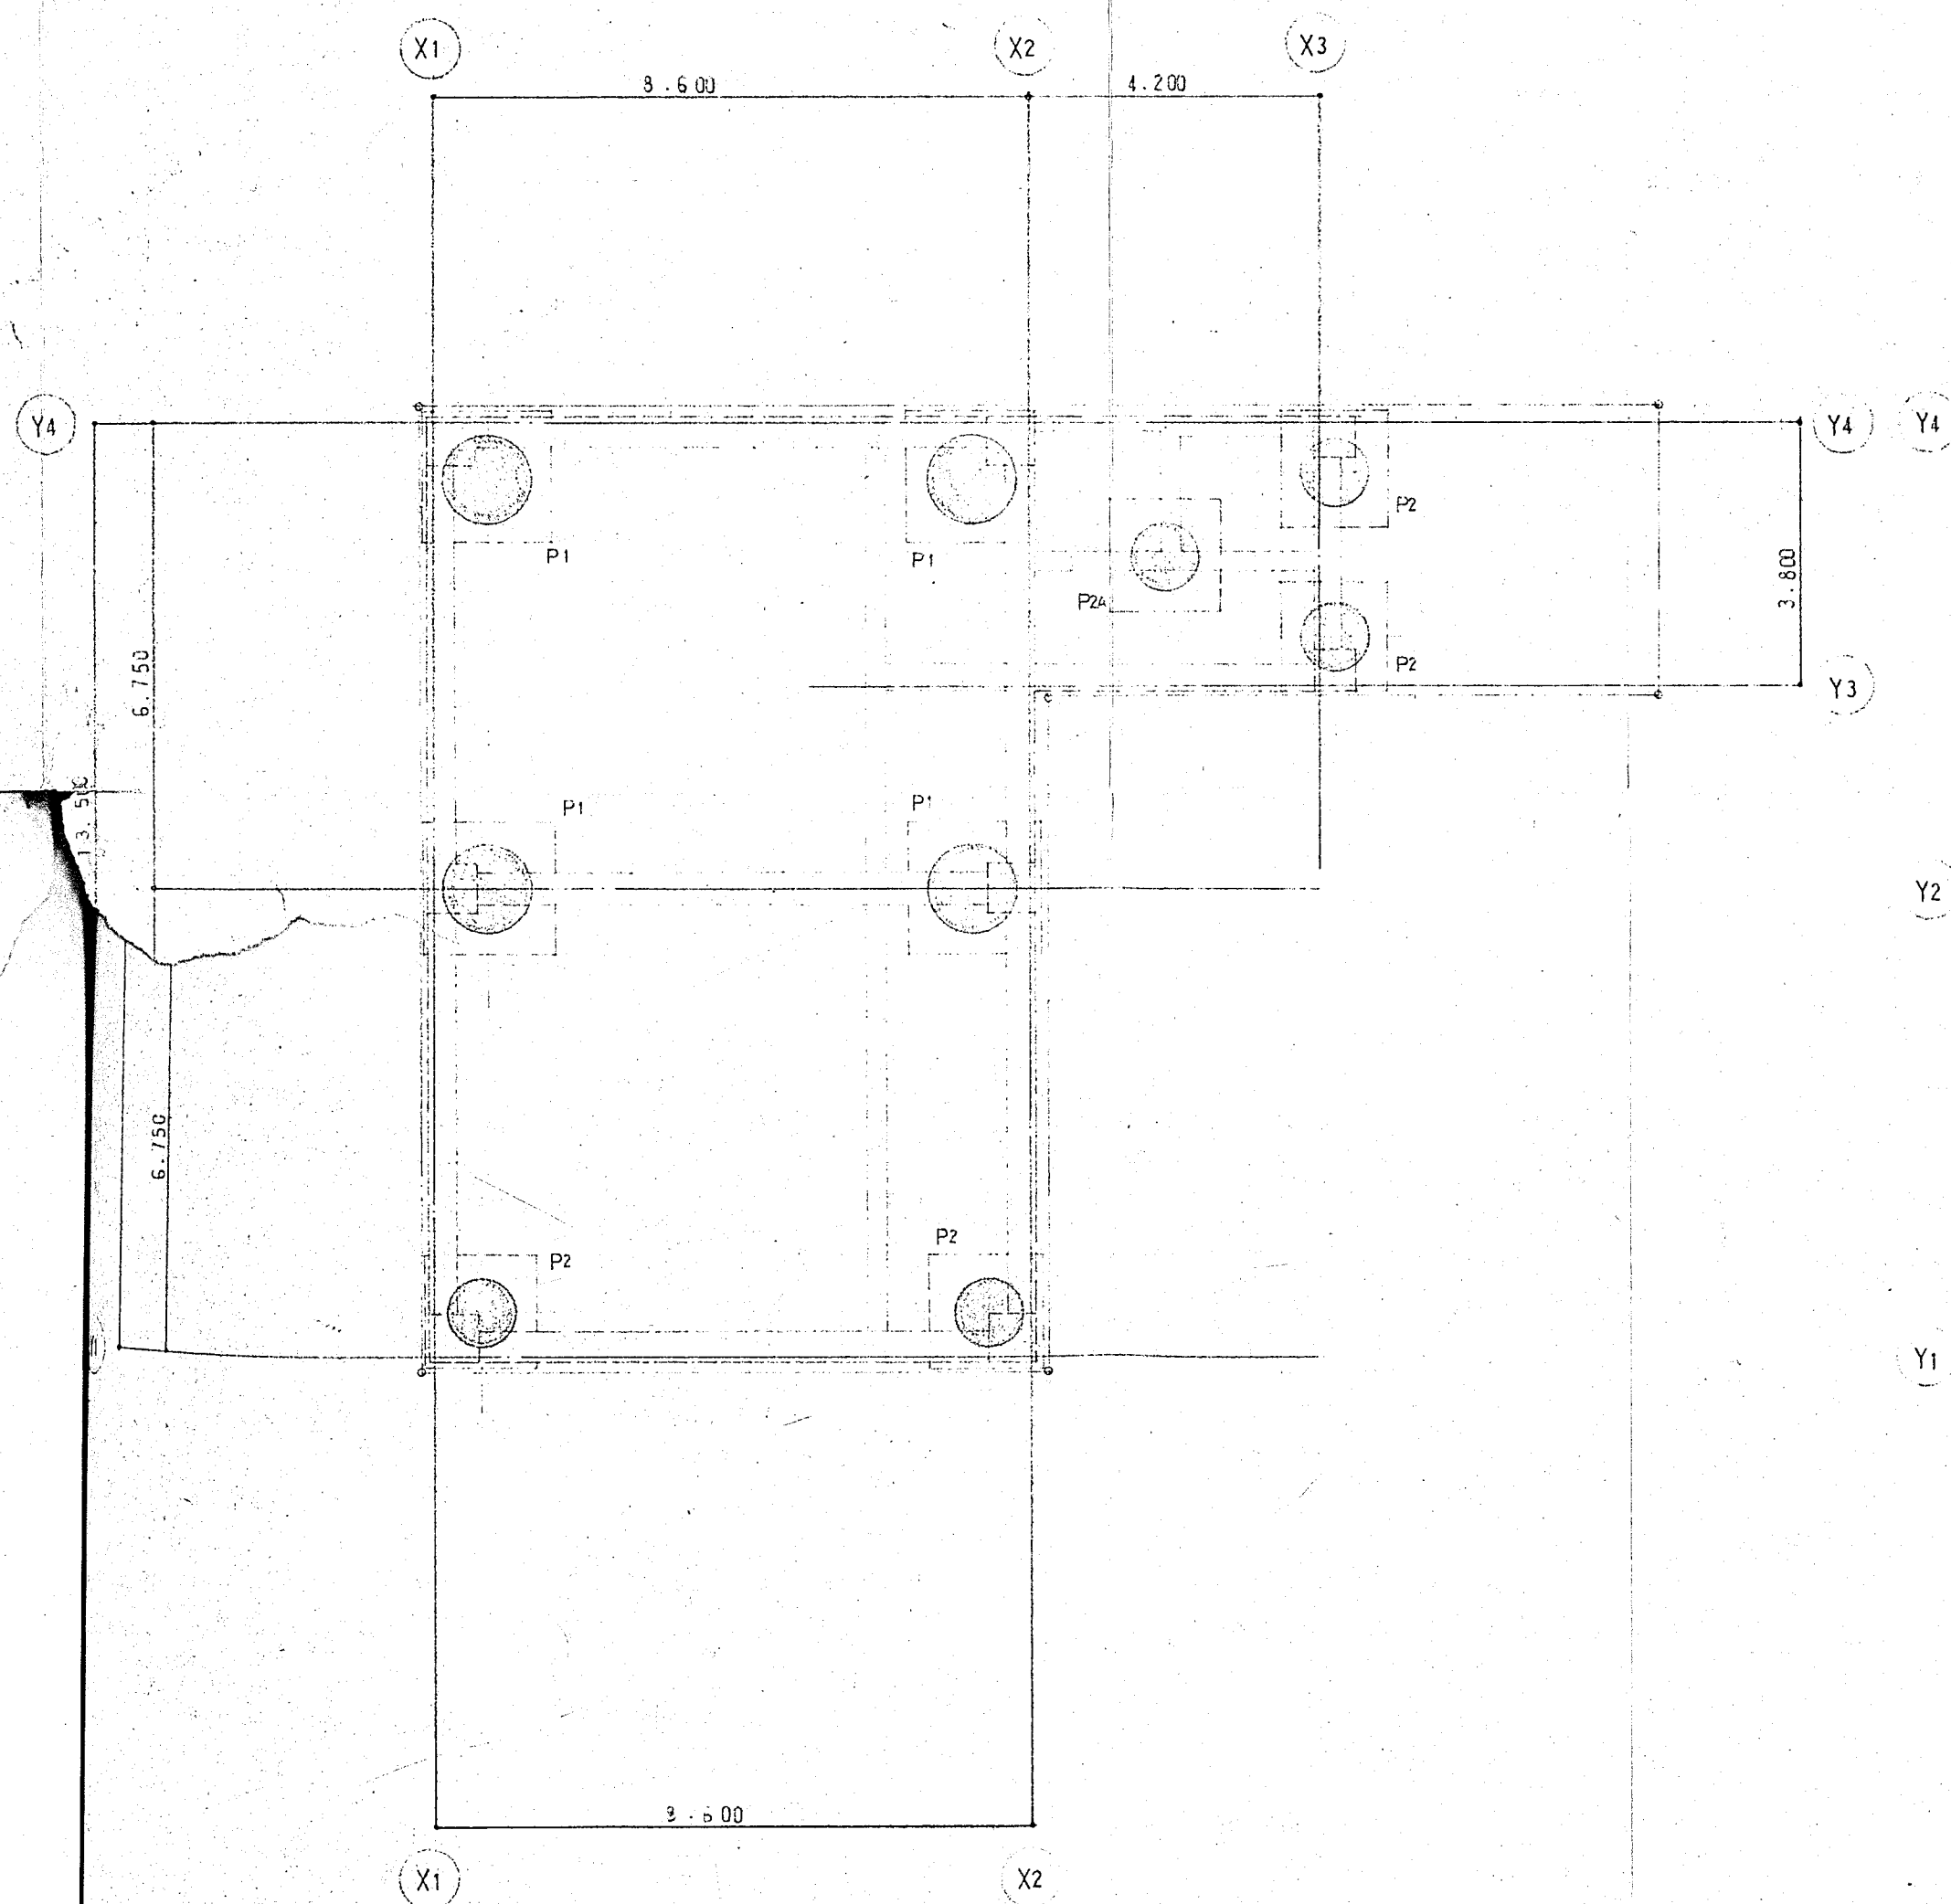


杭 伏 図 S=1:100

特記を要限り

壁 厚 W12 トスレ

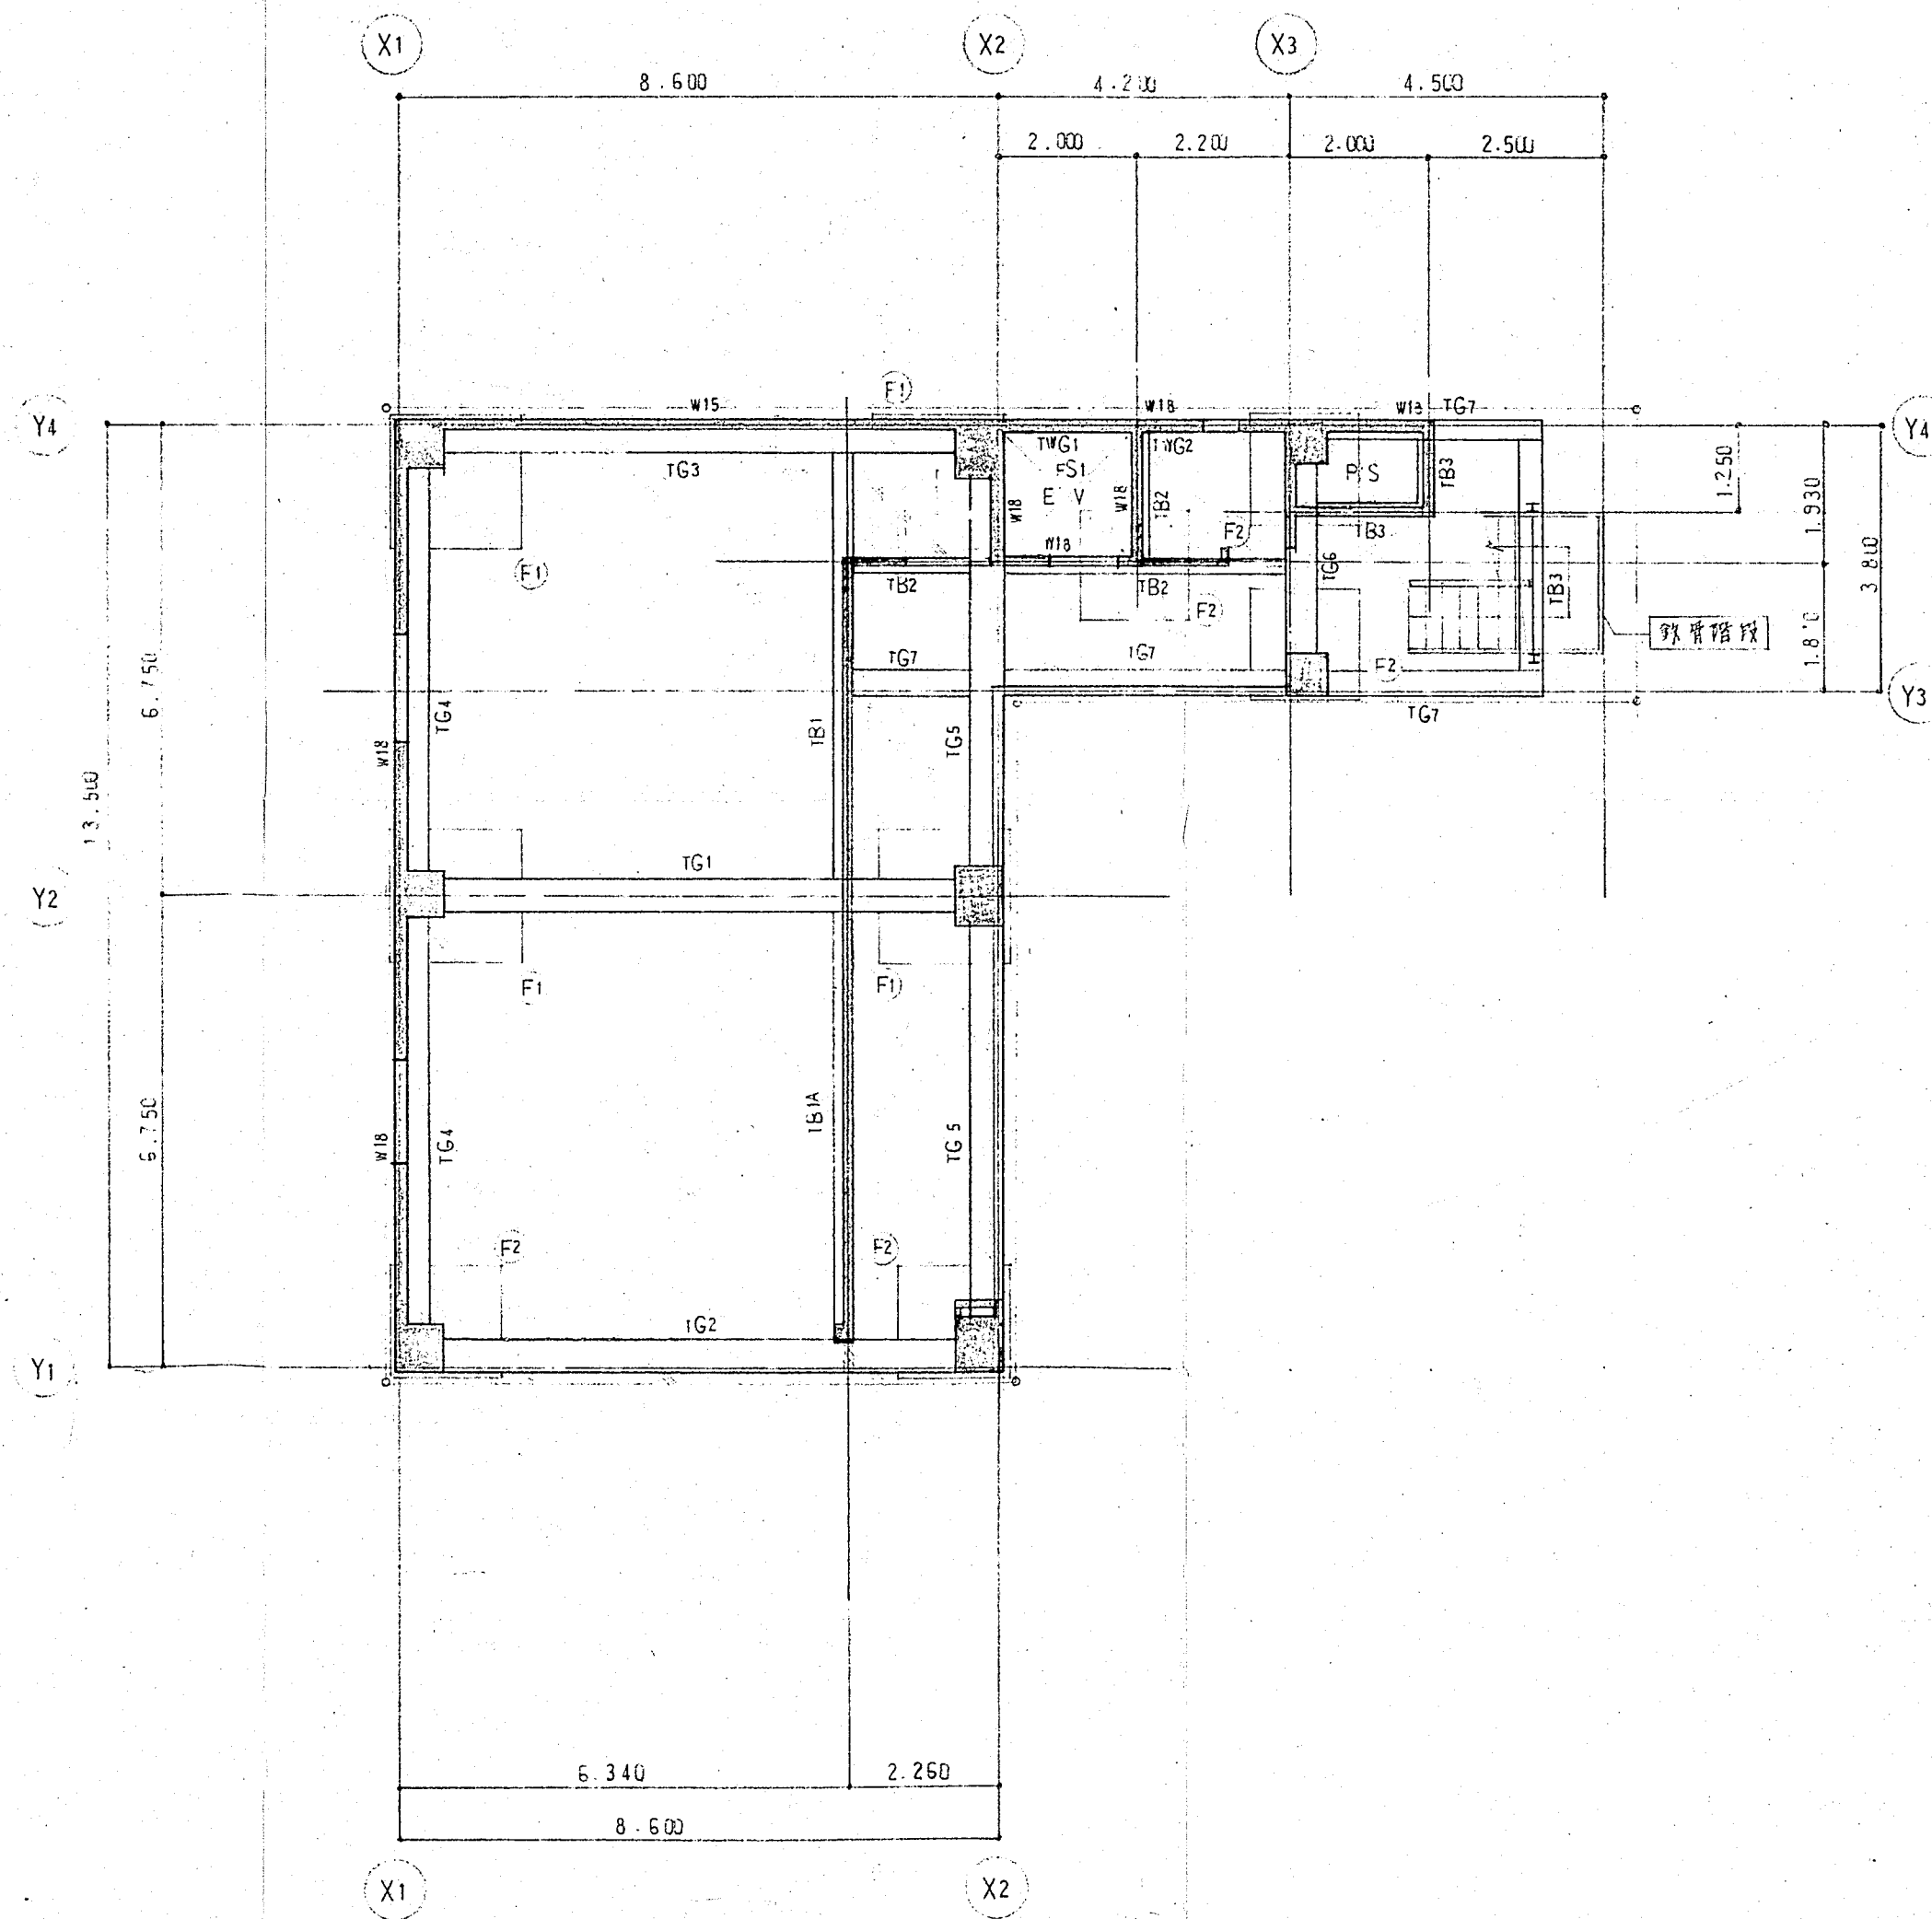


1階 基礎 伏 図 S=1:100

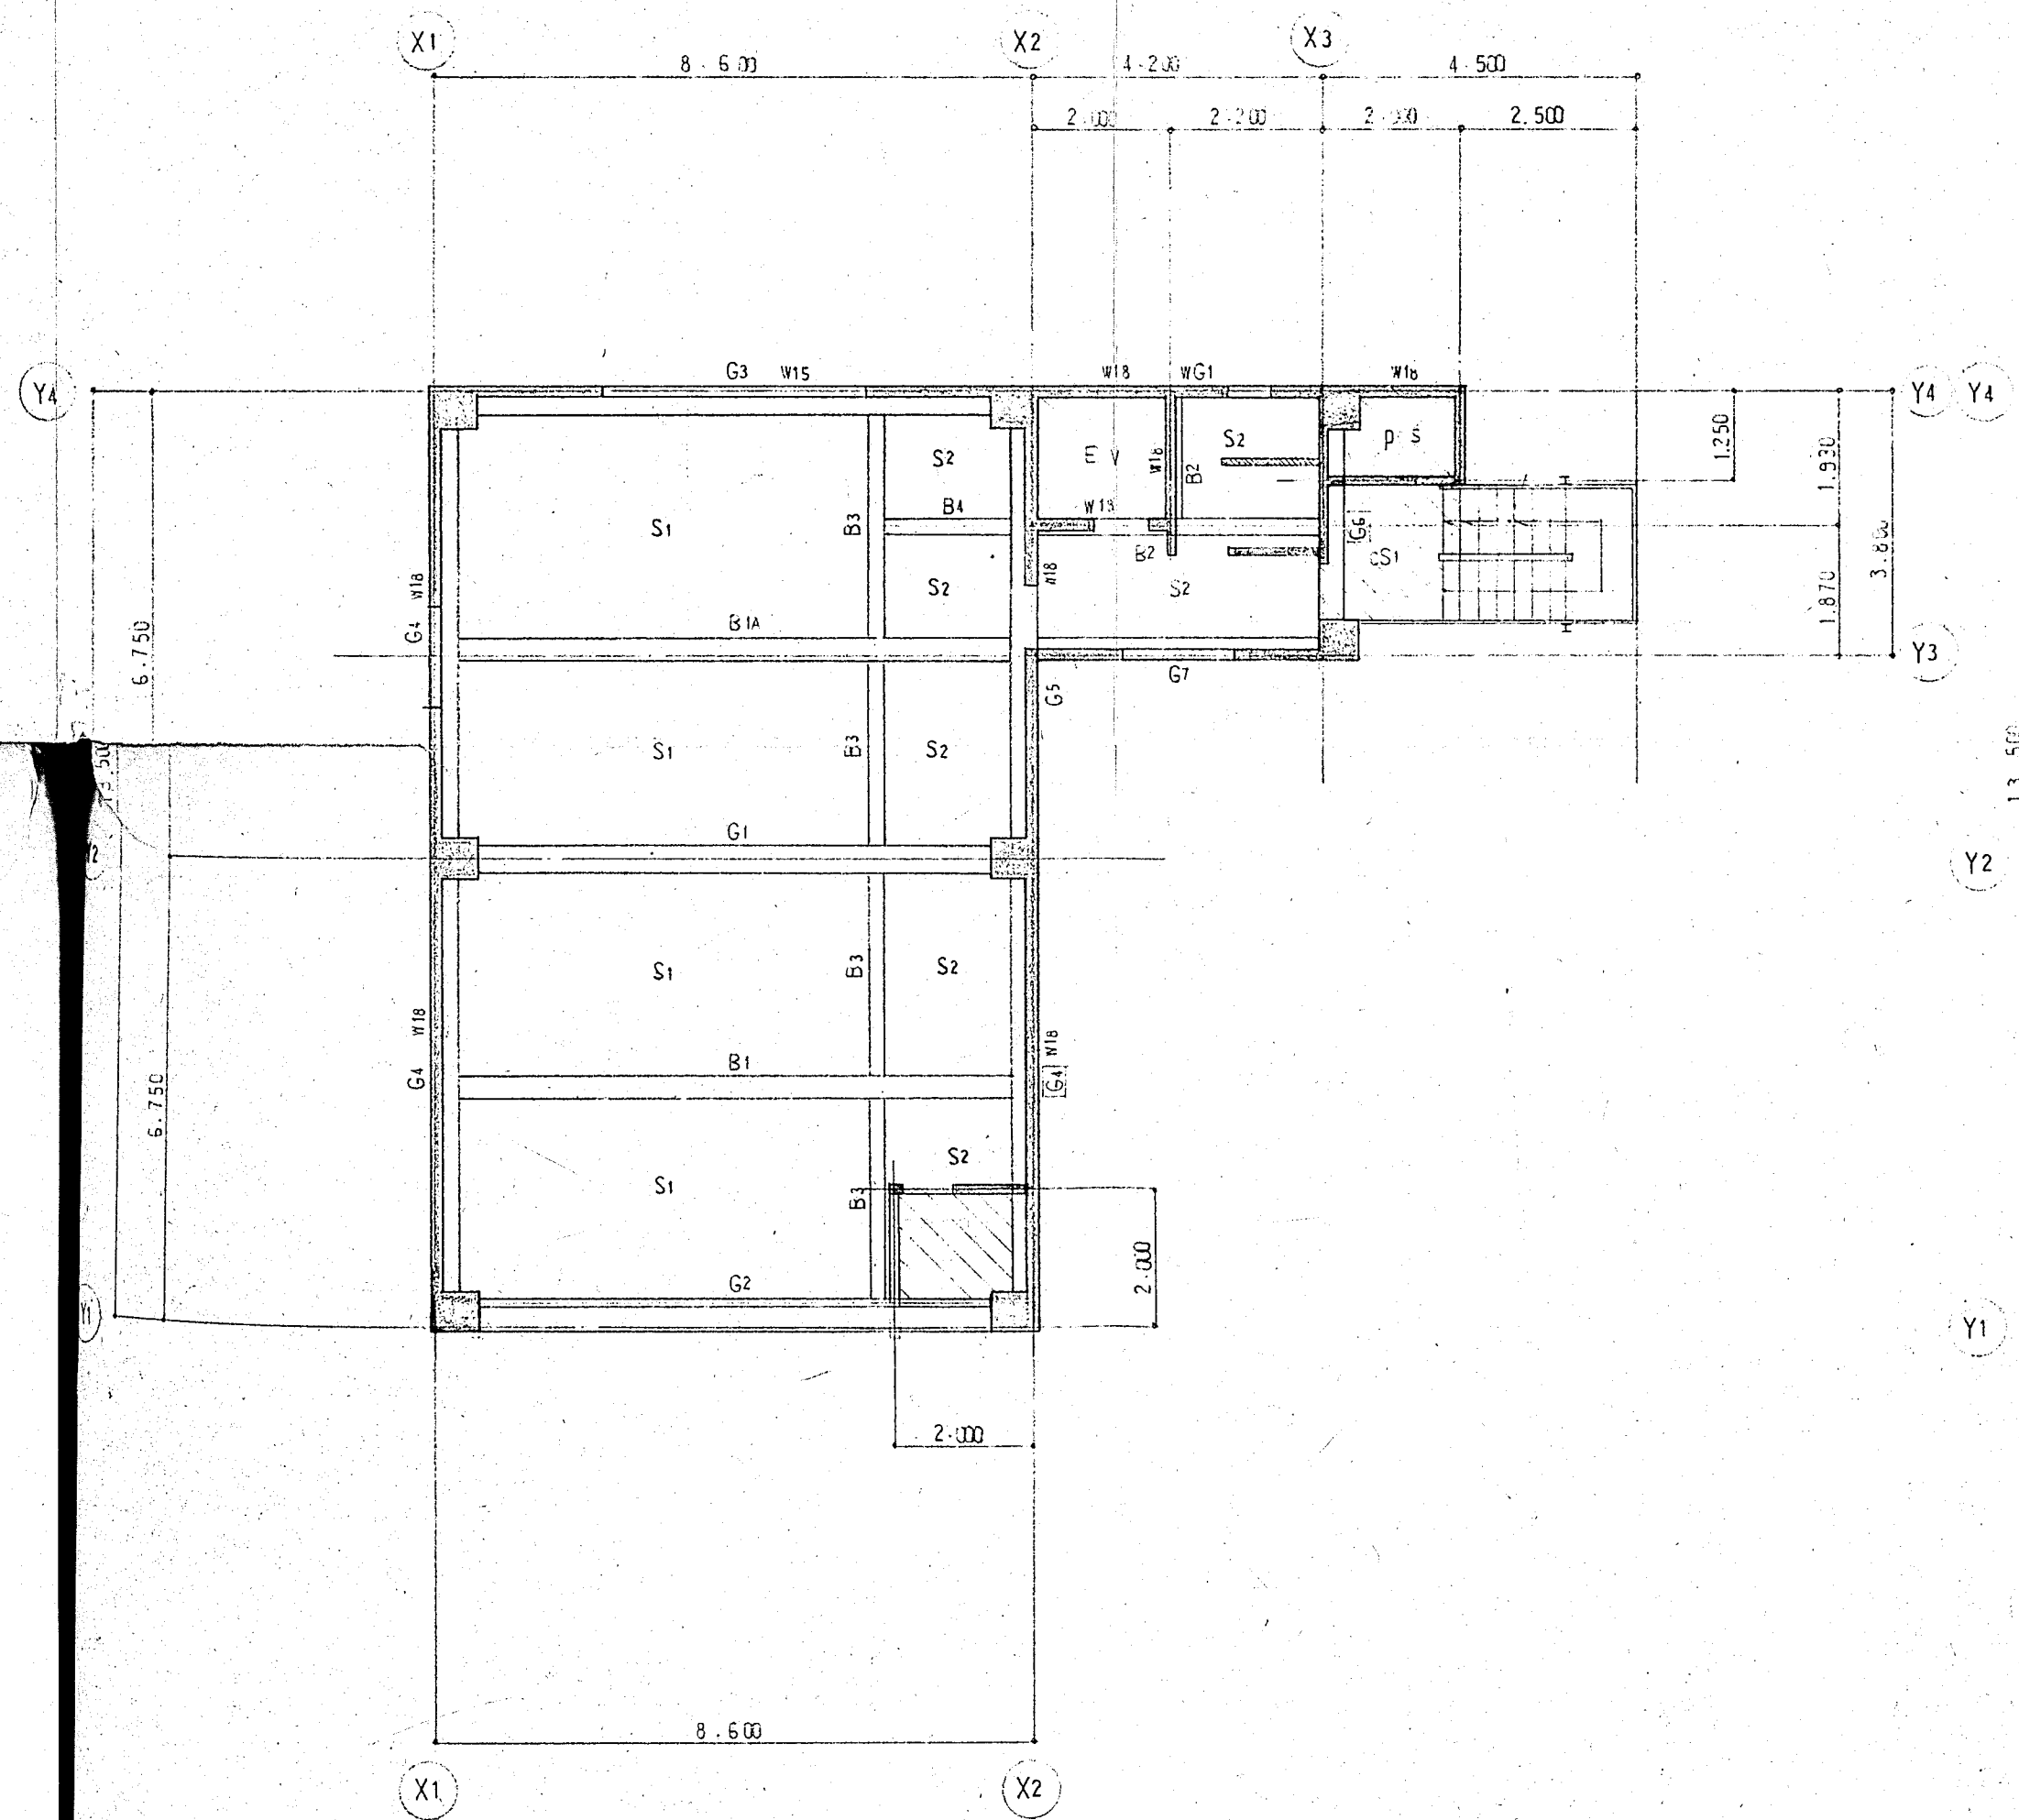


2 階床梁伏図 S=1:100

特記なし限り


壁 厚 W12 トスル  
 S.L. -100  
 G S.L. -100

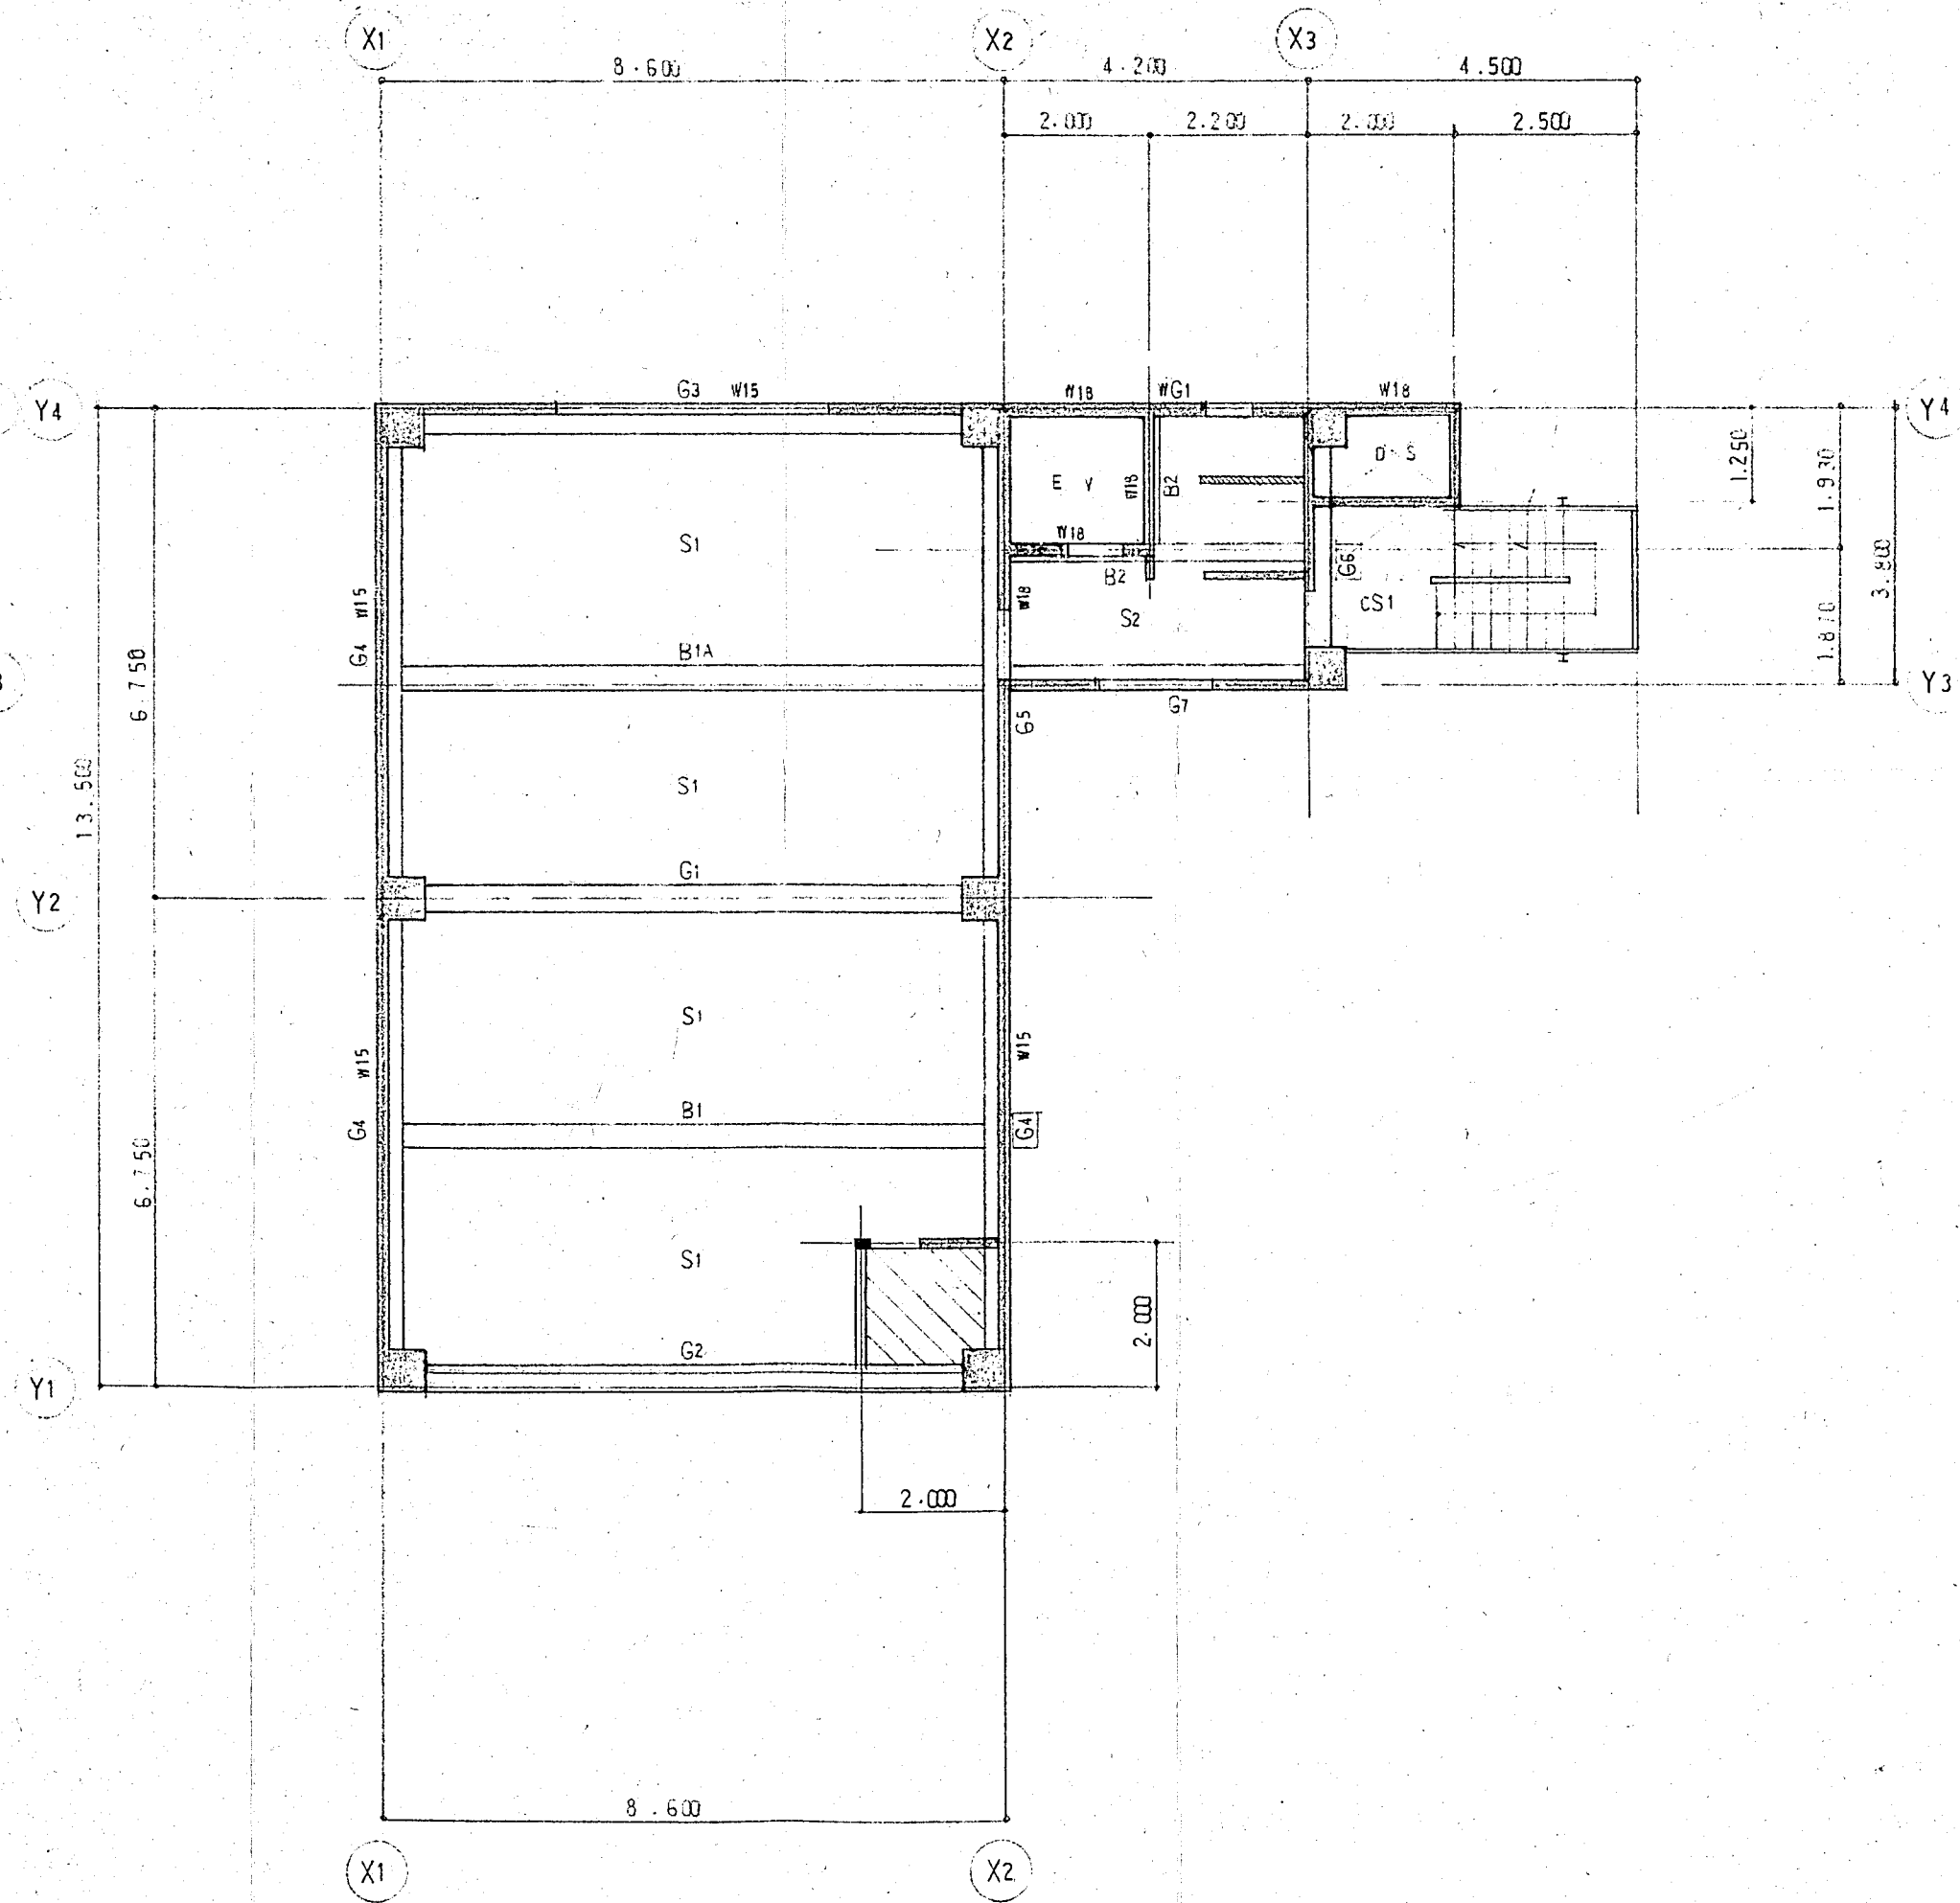


3 階床梁伏図 S=1:100

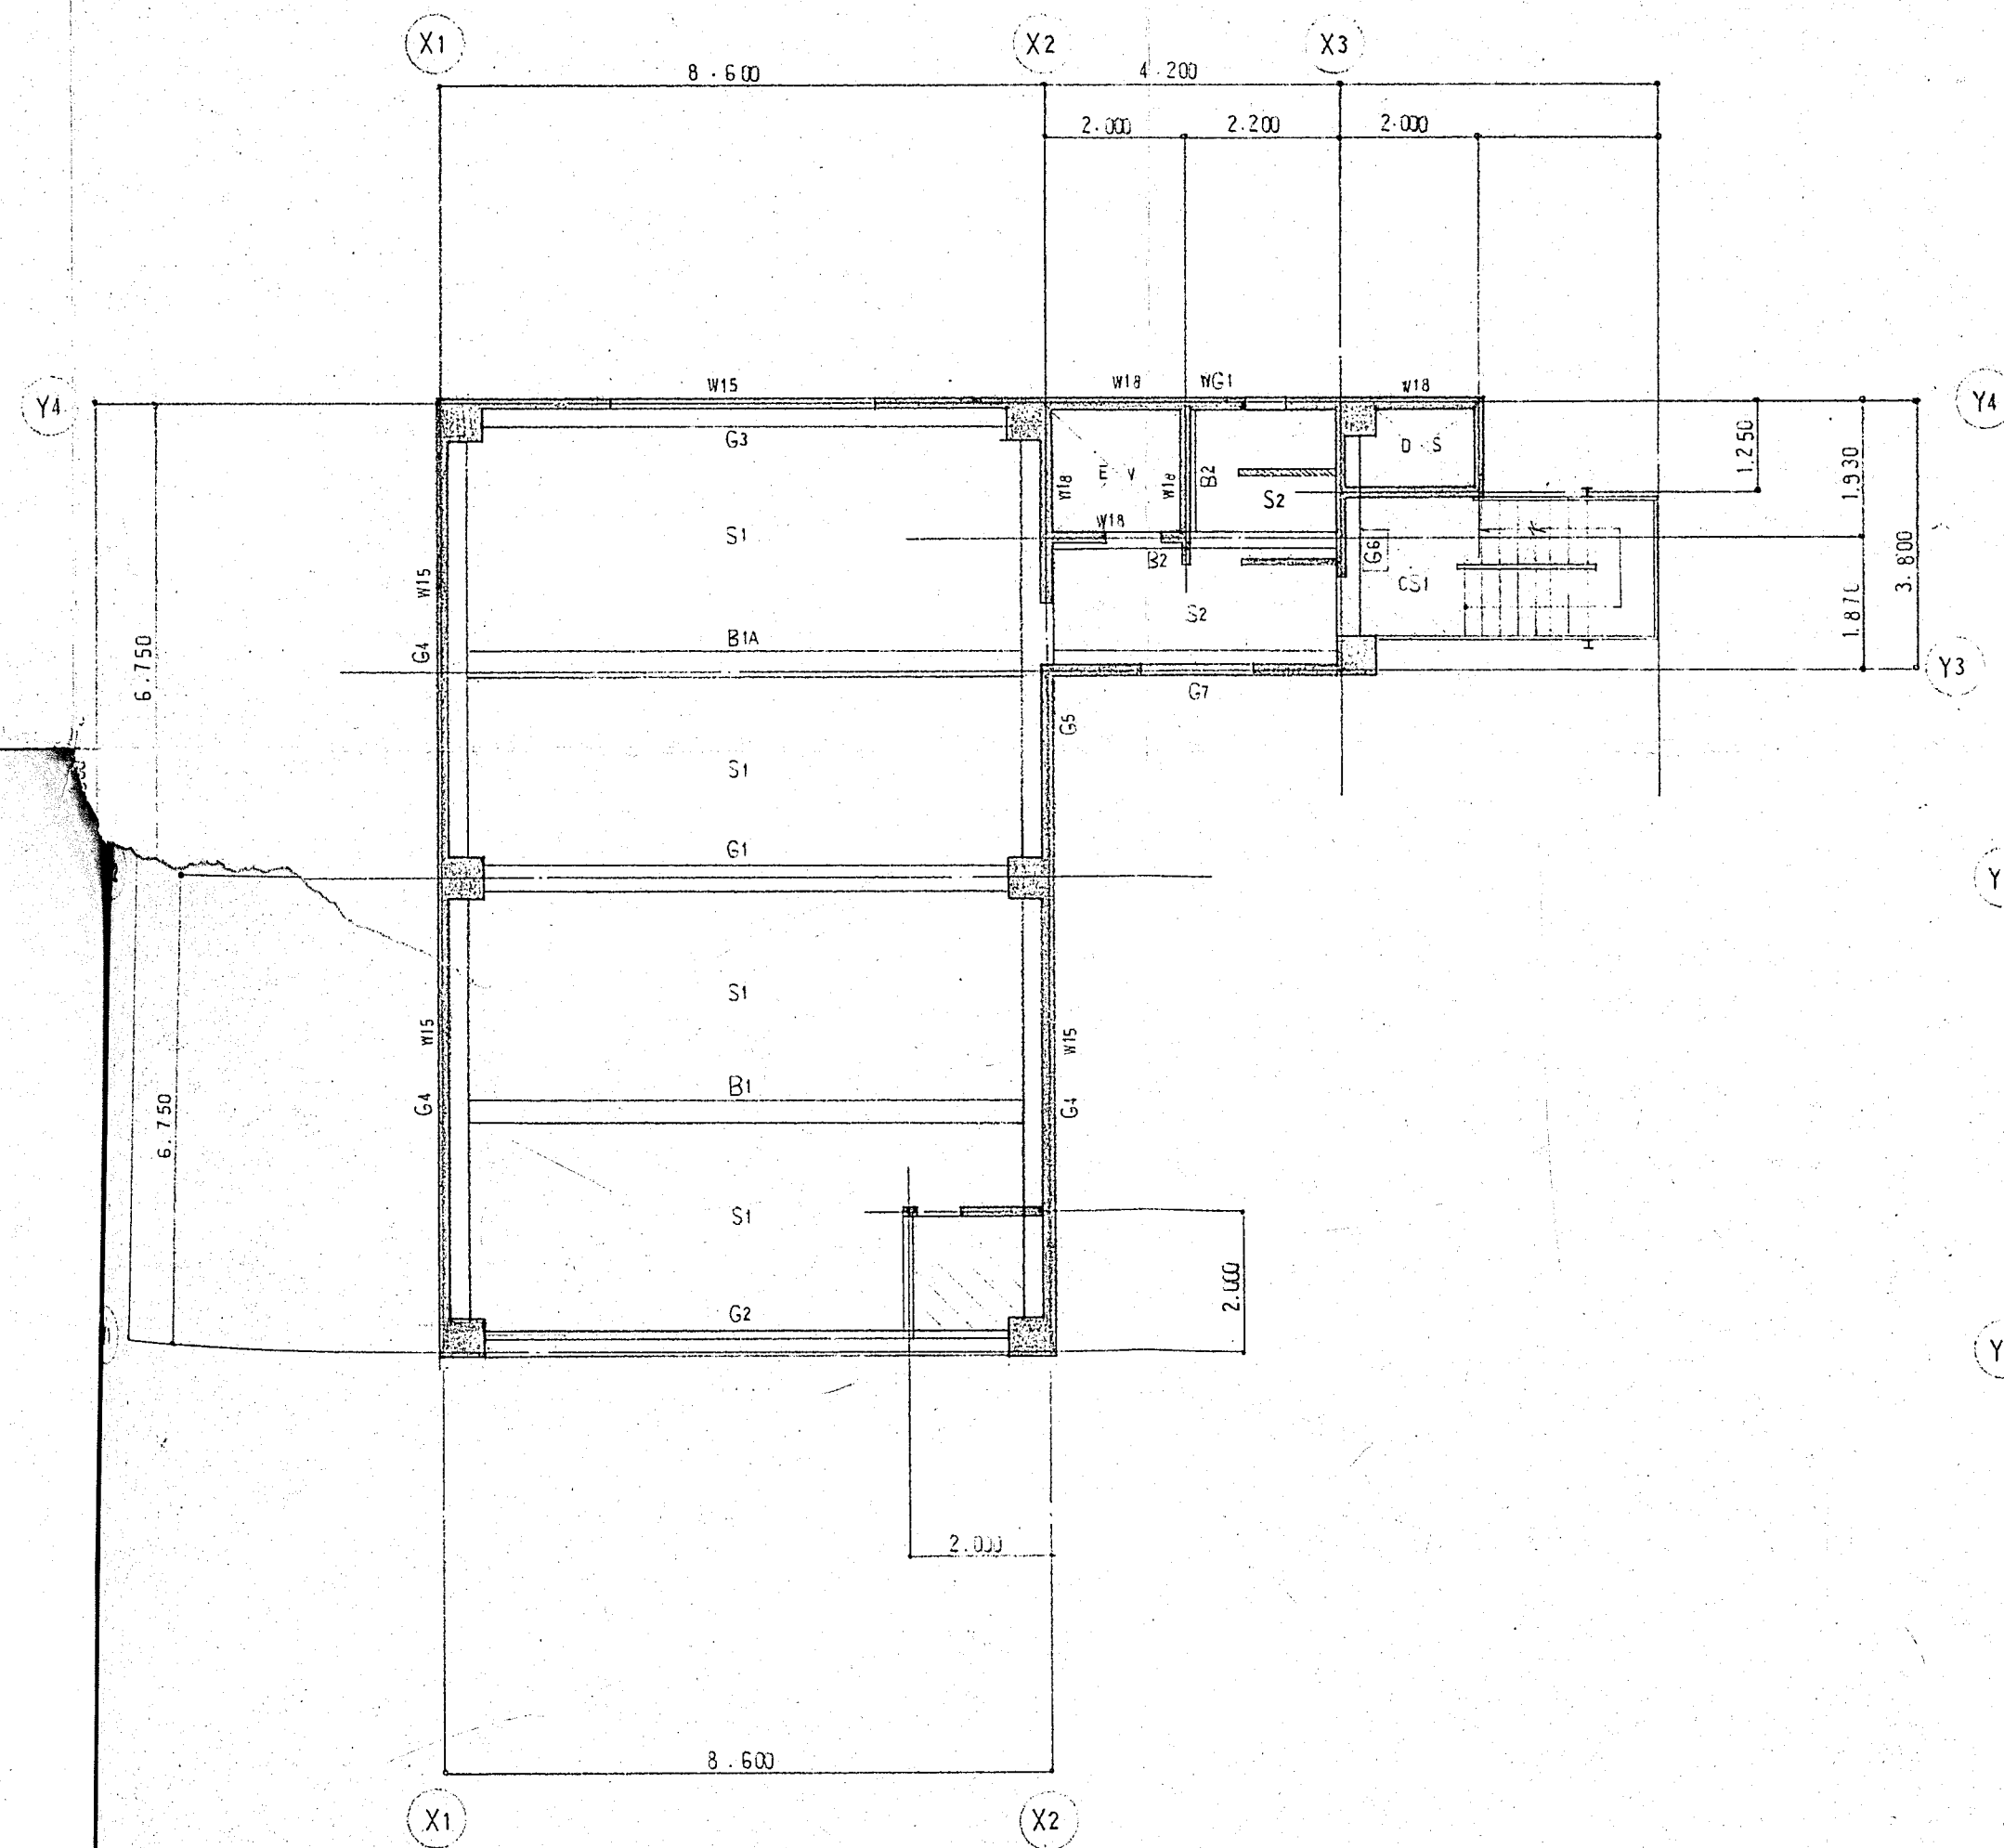

4 階床梁伏図  $S=1:100$

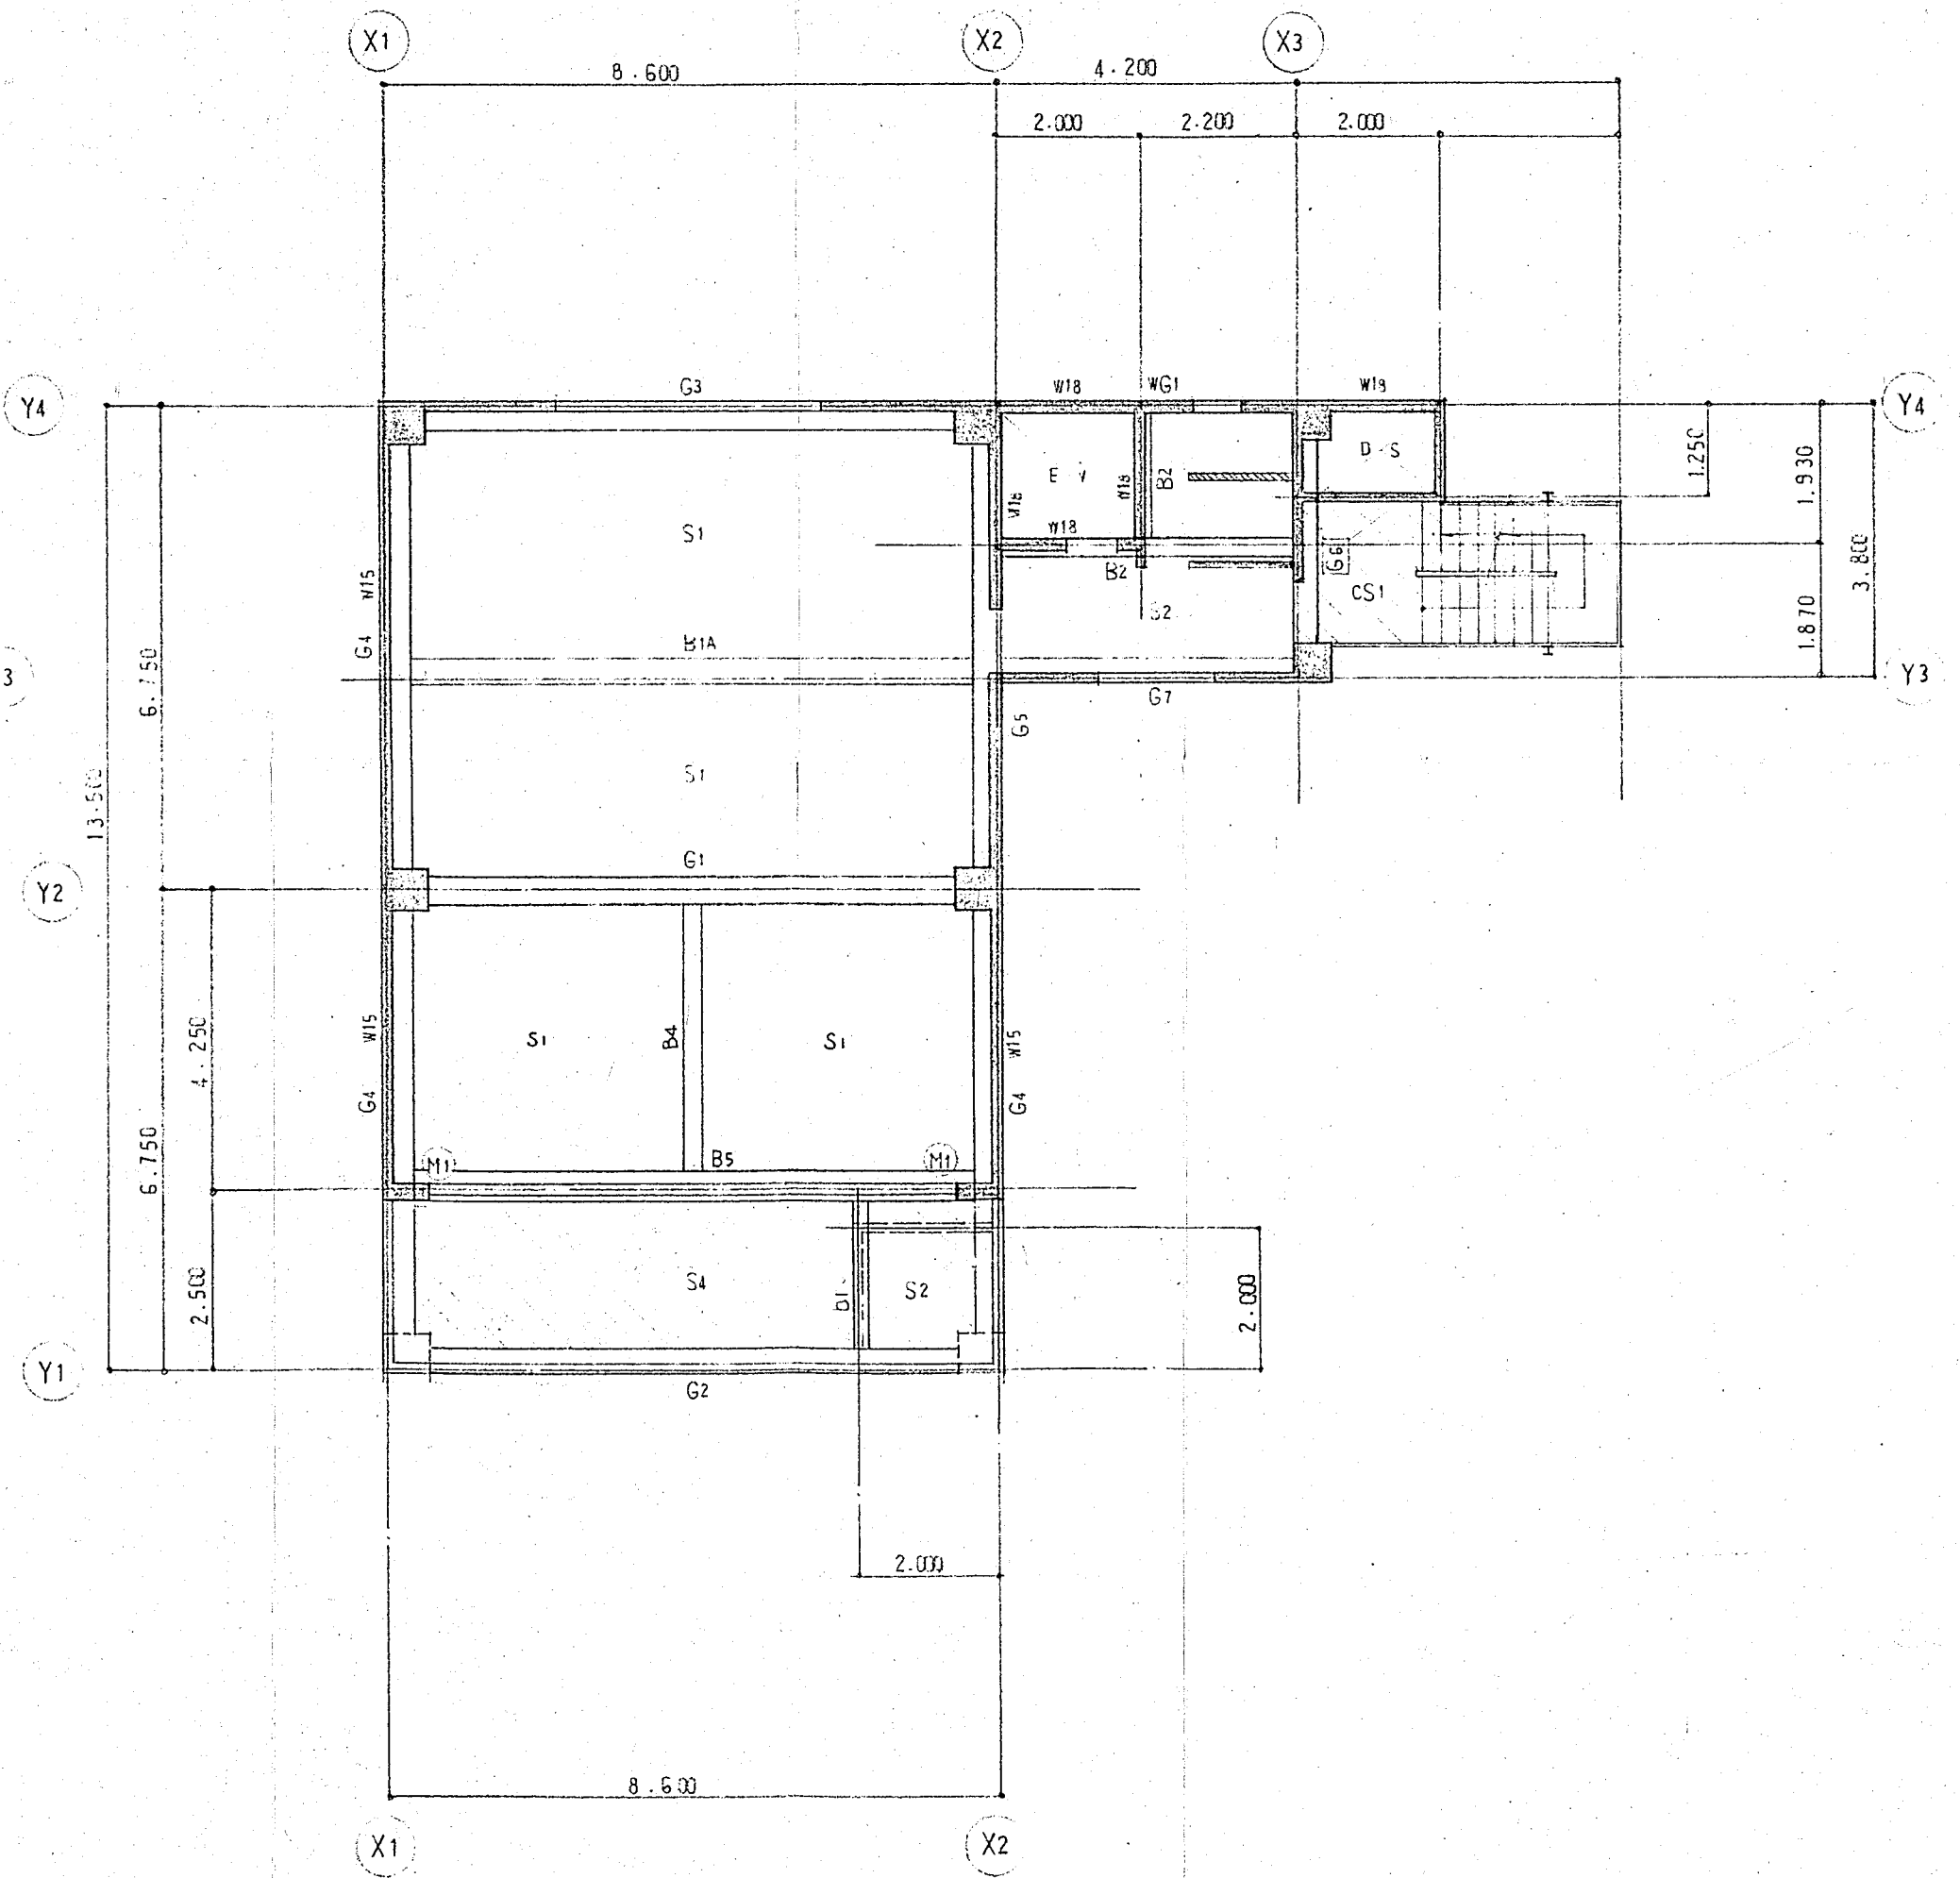


|         |          |
|---------|----------|
| 5 階床梁伏図 | S-1: 100 |
|---------|----------|

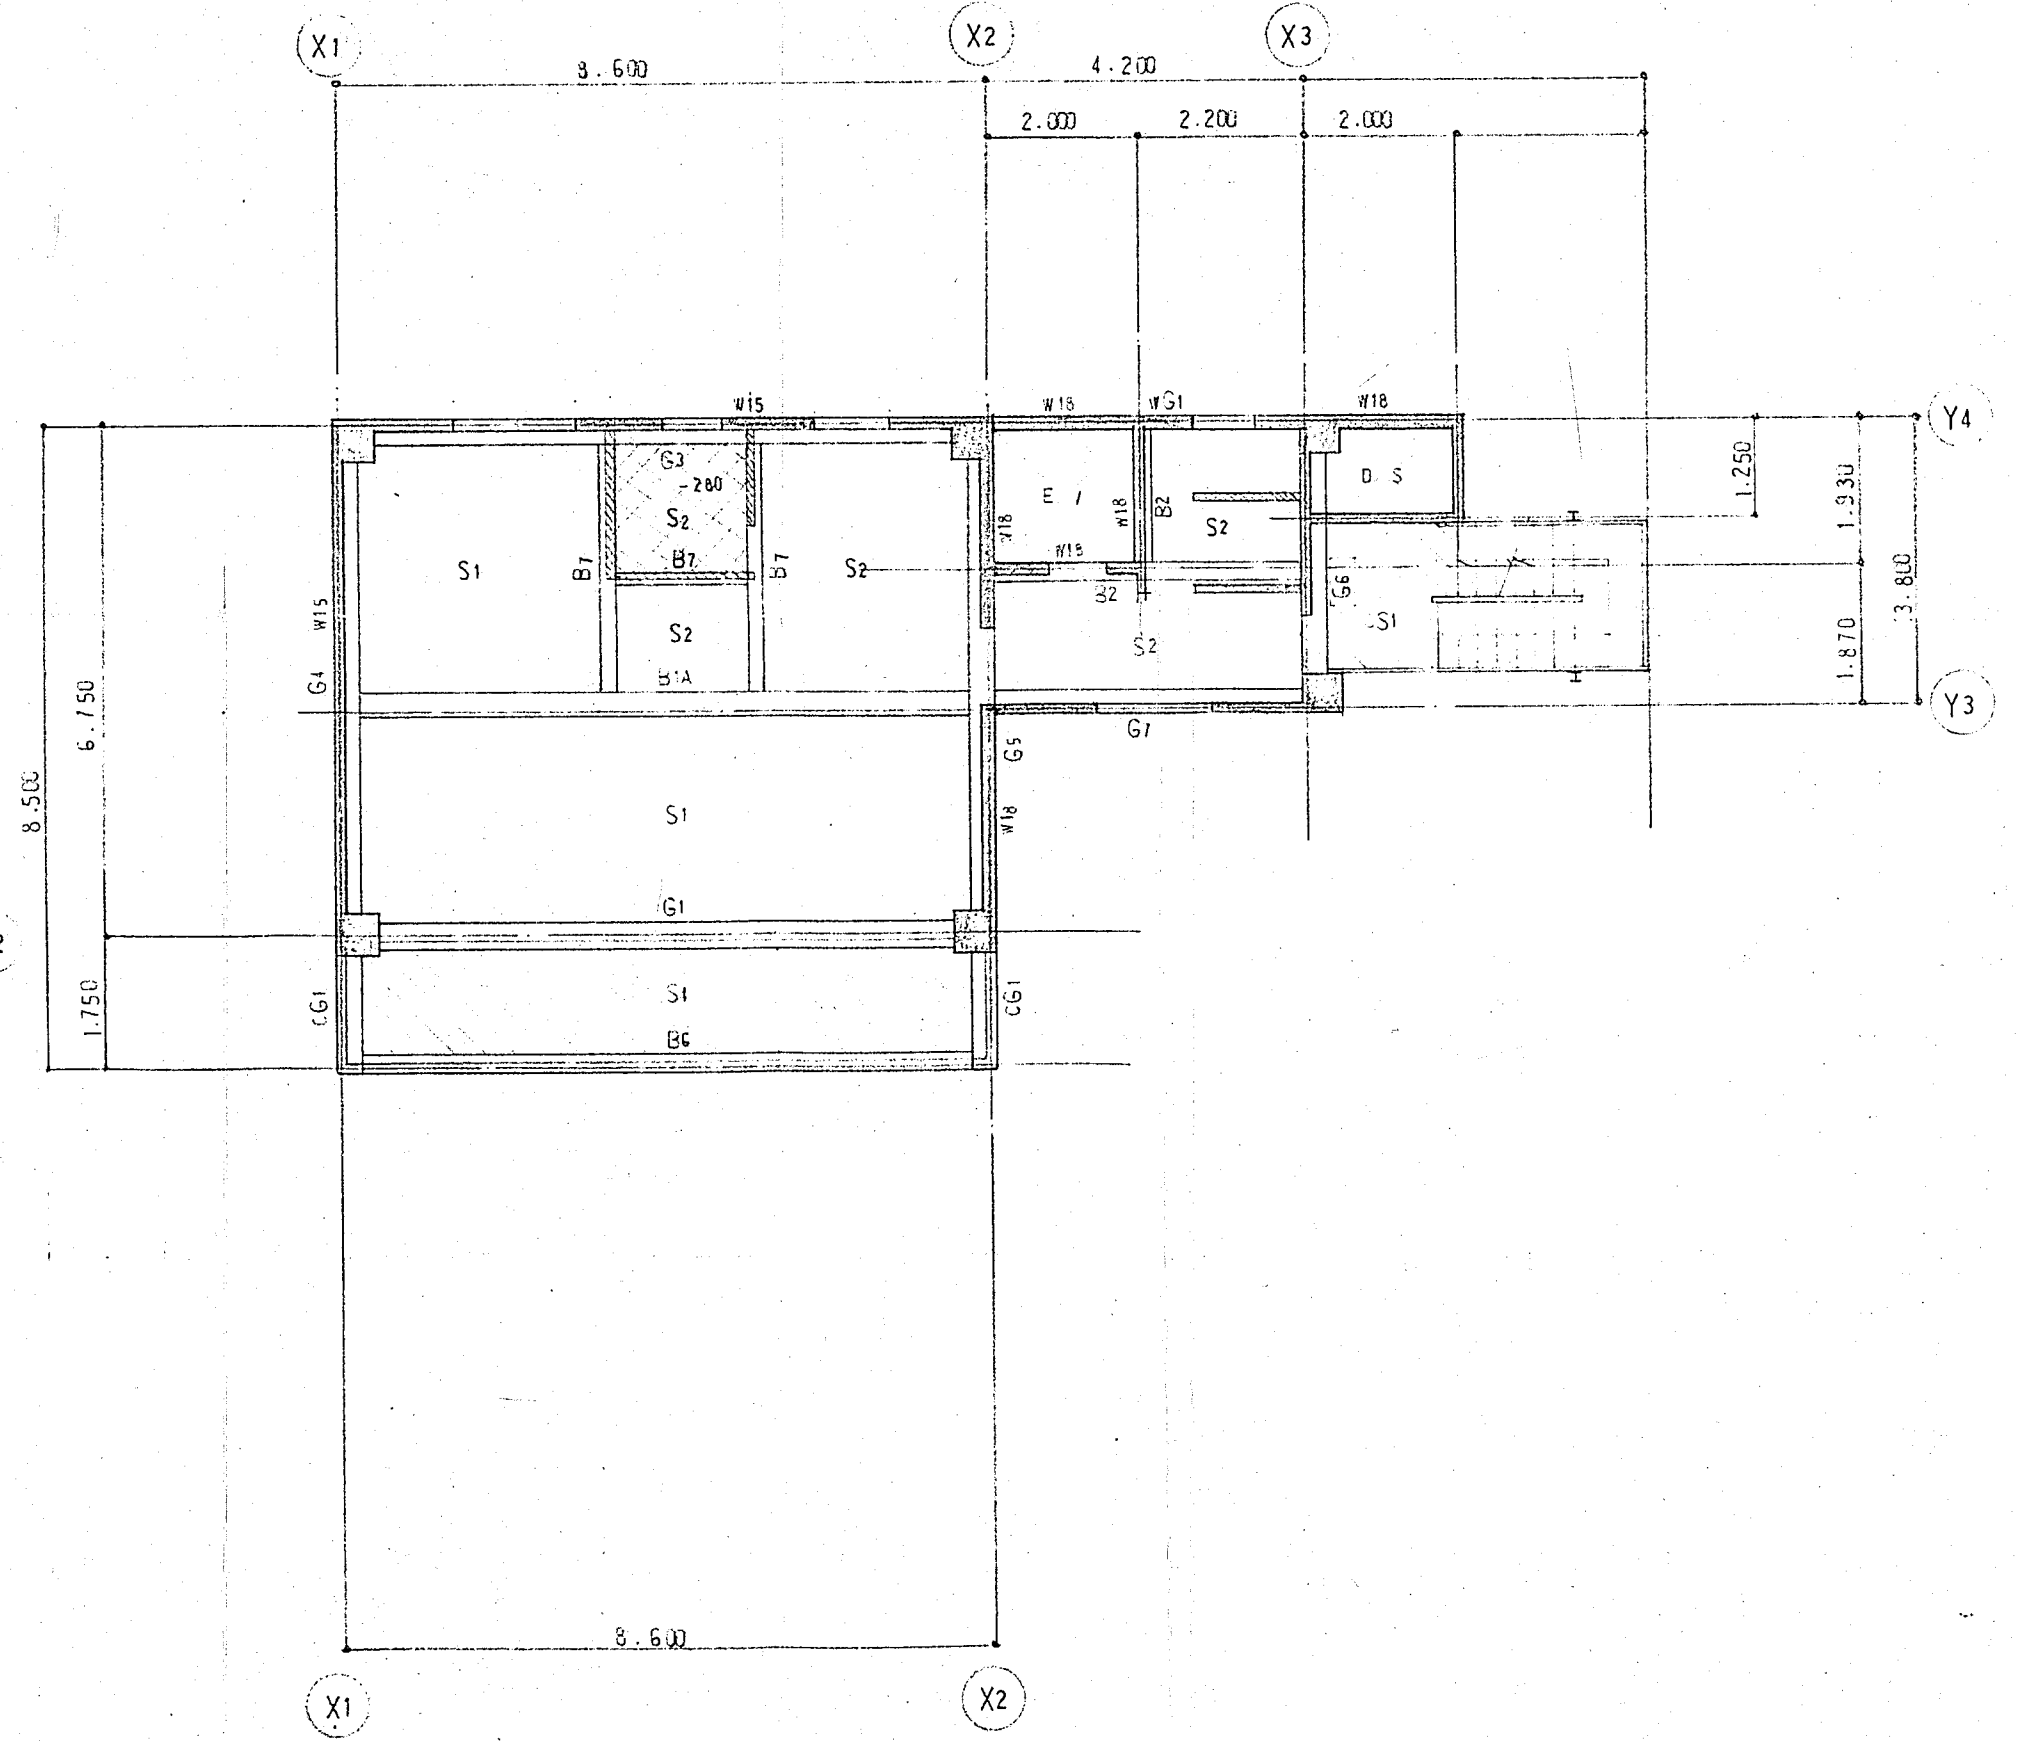


7 階床梁伏図 S=1:100

厚 W12 トスル  
 S.L - 100  
 G S.L - 100

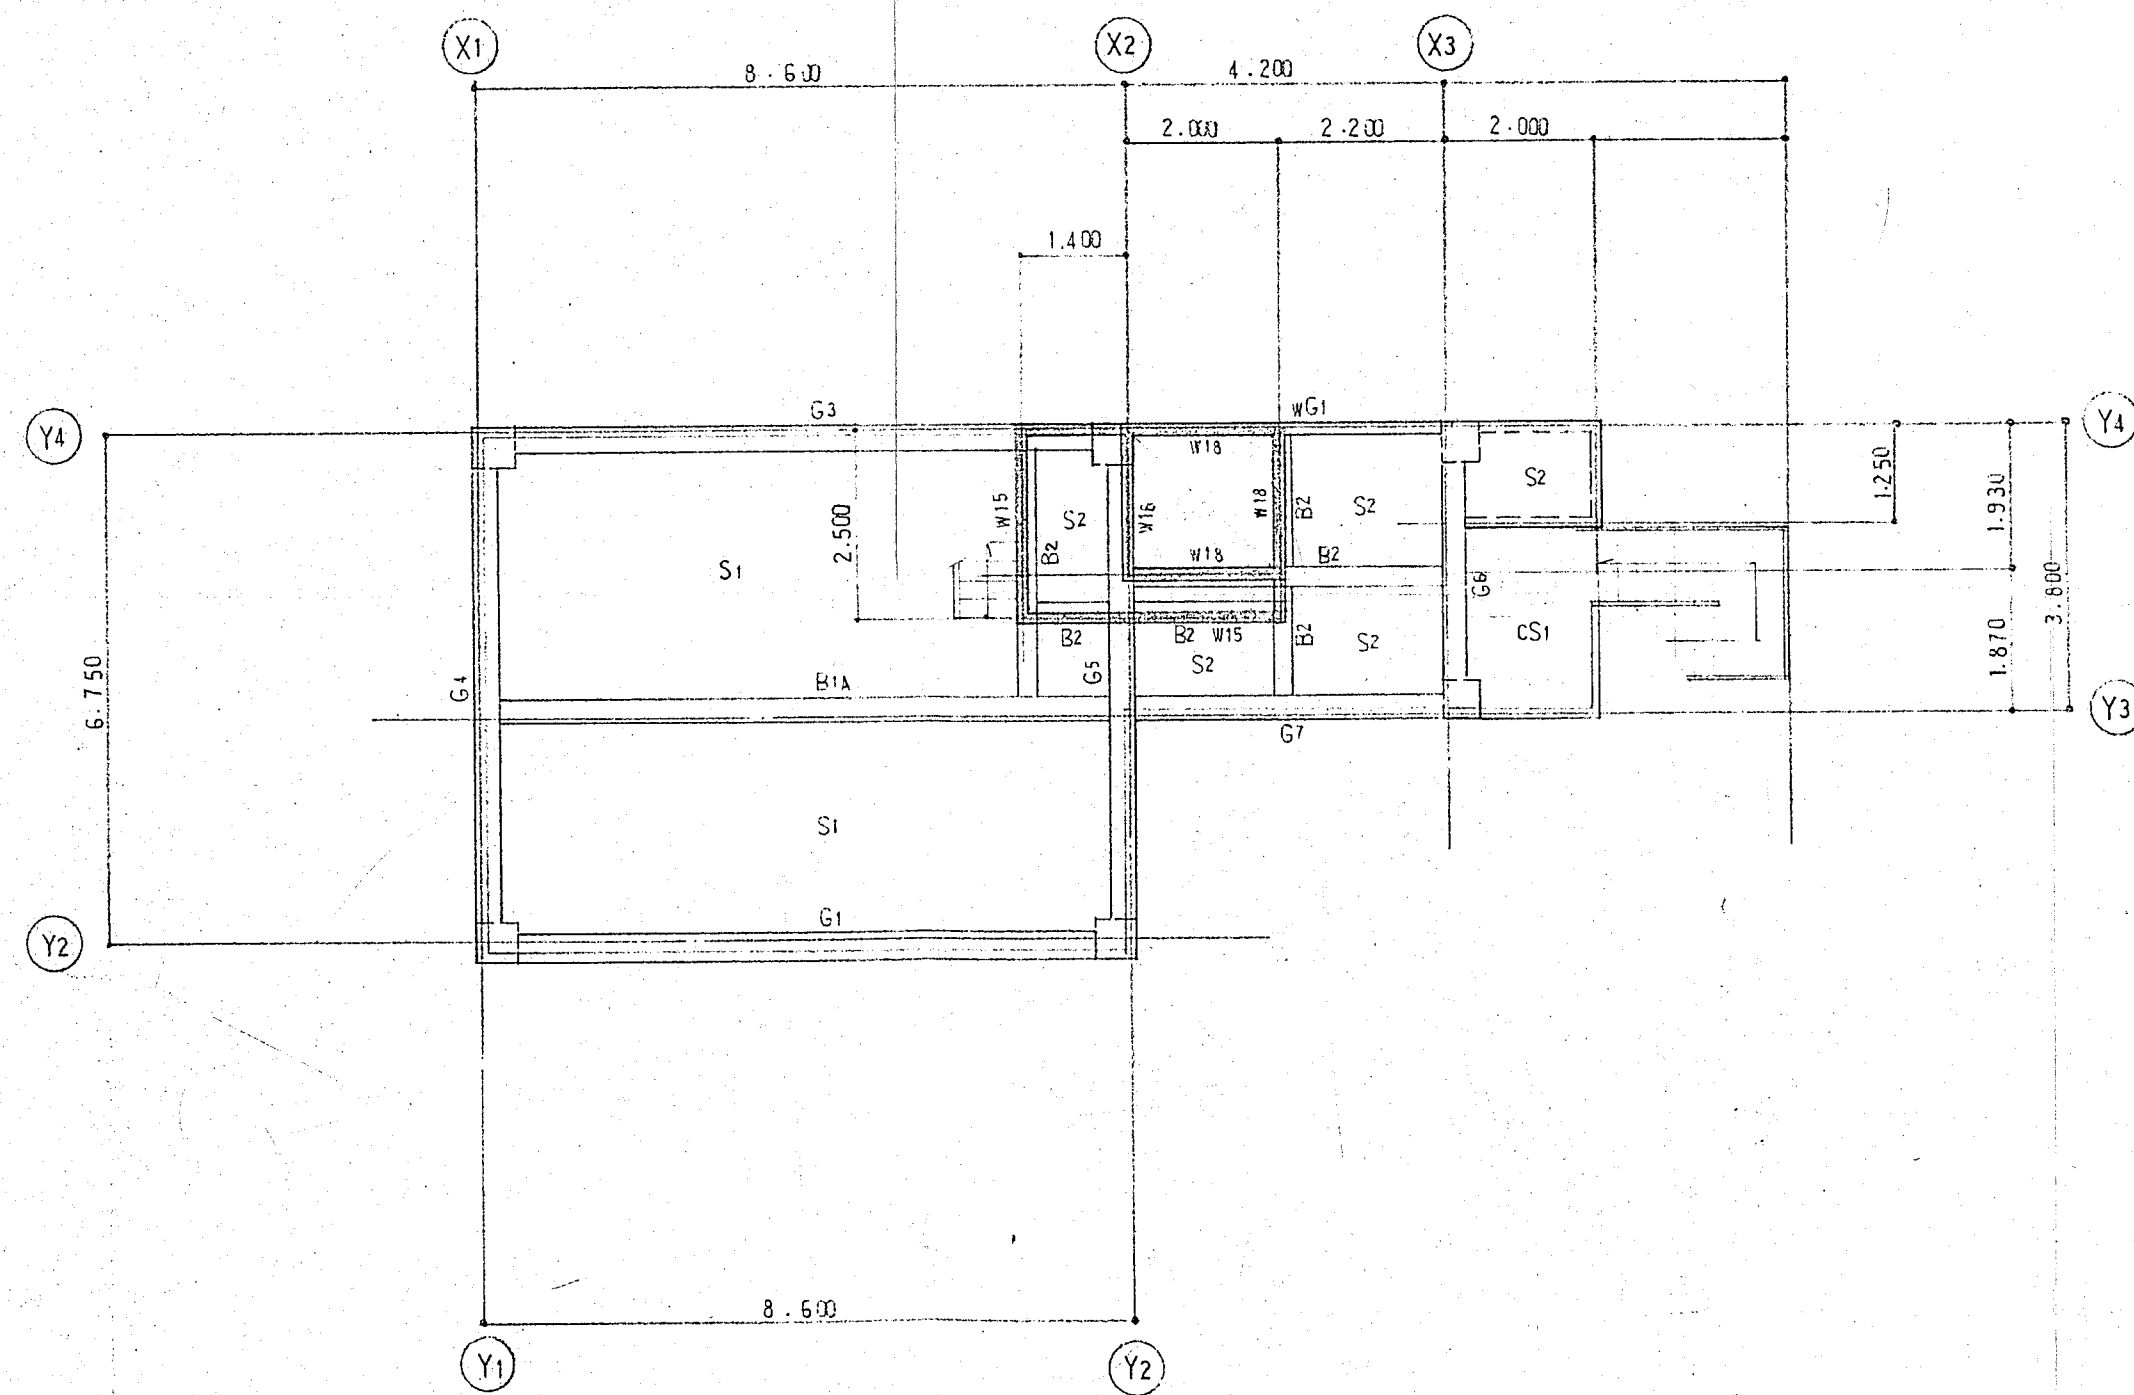

R 階床梁伏図 S=1:100

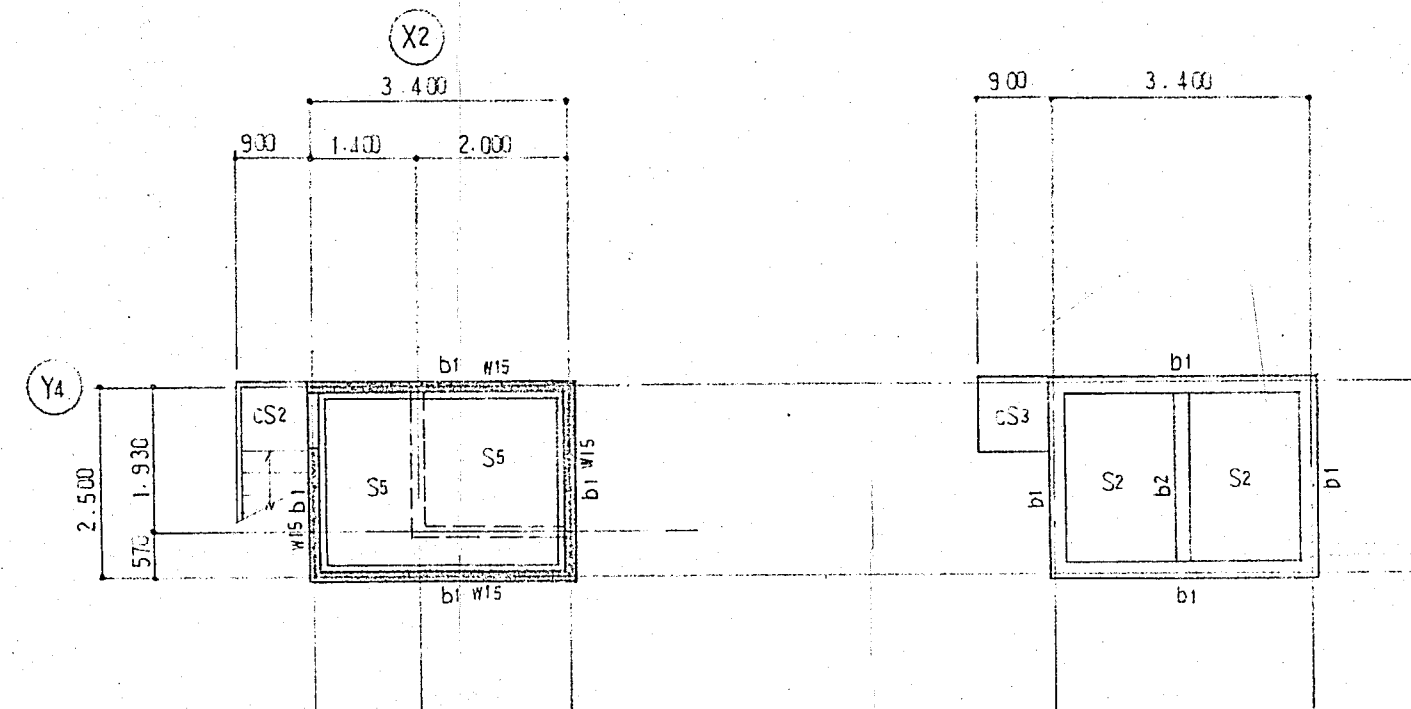


EV 階床梁伏図 S=1:100



PHR 階床梁伏図 S=1:100









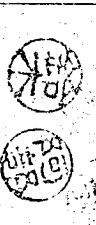


| 材料 | 階 | 符 号     | G1              |                 | G2              |                 | G3              |                             | G4    | G5    | G6    | G7    |       |
|----|---|---------|-----------------|-----------------|-----------------|-----------------|-----------------|-----------------------------|-------|-------|-------|-------|-------|
|    |   |         | 中 央             |                 | 中 央             |                 | 中 央             |                             |       |       |       | X3 端  | X2 端  |
| R  | 階 | 断 面     |                 |                 |                 |                 |                 |                             |       |       |       |       |       |
|    |   | 上 端 筋   | 6-022           | 3-022           |                 |                 | 3-022           | 3-022                       | 3-022 | 3-022 | 3-019 | 3-019 | 5-019 |
|    |   | 下 端 筋   | 4-022           | 5-022           |                 |                 | 3-022           | 3-022                       | 3-022 | 3-022 | 3-019 | 3-019 | 3-019 |
|    |   | 肋 筋 備 考 |                 |                 |                 |                 |                 |                             |       |       |       |       |       |
| 7  | 階 | 断 面     |                 |                 |                 |                 |                 |                             |       |       |       |       |       |
|    |   | 上 端 筋   | 6-022           | 3-022           |                 |                 | 4-022           | 3-022                       | 3-022 | 3-022 | 3-019 | 3-019 | 5-019 |
|    |   | 下 端 筋   | 4-022           | 4-022           |                 |                 | 4-022           | 3-022                       | 3-022 | 3-022 | 3-019 | 3-019 | 3-019 |
|    |   | 肋 筋 備 考 |                 |                 |                 |                 |                 |                             |       |       |       |       |       |
| 6  | 階 | 断 面     |                 |                 |                 |                 |                 |                             |       |       |       |       |       |
|    |   | 上 端 筋   | 6-025           | 3-025           |                 |                 | 4-025           | 3-025                       | 4-022 | 4-022 | 4-019 | 4-019 | 5-019 |
|    |   | 下 端 筋   | 5-025           | 3-025           |                 |                 | 4-025           | 3-025                       | 4-022 | 4-022 | 4-019 | 4-019 | 3-019 |
|    |   | 肋 筋 備 考 | 0.3 0.150 o.c   |                 |                 |                 | 0.3 0.150 o.c   |                             |       |       |       |       |       |
| 5  | 階 | 断 面     |                 |                 |                 |                 |                 |                             |       |       |       |       |       |
|    |   | 主 材     | H-450x200x9x14  | H-450x200x9x14  | H-450x200x9x14  | H-450x200x9x14  | H-450x200x9x14  | 2Ls-65x6<br>4R-6 74xRB-50x5 |       |       |       |       |       |
|    |   | 上 端 筋   | 4-025           | 2-025           | 4-025           | 2-025           | 2-025           | 2-025                       | 3-022 | 4-022 | 4-022 | 4-019 | 5-019 |
|    |   | 下 端 筋   | 2-025           | 2-025           | 2-025           | 2-025           | 2-025           | 2-025                       | 3-022 | 4-022 | 4-022 | 4-019 | 3-019 |
| 4  | 階 | 断 面     |                 |                 |                 |                 |                 |                             |       |       |       |       |       |
|    |   | 主 材     | H-450x200x9x14  | H-450x200x9x14  | H-450x200x9x14  | H-450x200x9x14  | H-450x200x9x14  | 2Ls-65x6<br>4R-6 74xRB-50x5 |       |       |       |       |       |
|    |   | 上 端 筋   | 4-025           | 2-025           | 4-025           | 2-025           | 2-025           | 2-025                       | 3-022 | 5-022 | 5-022 | 4-019 | 5-019 |
|    |   | 下 端 筋   | 4-025           | 2-025           | 4-025           | 2-025           | 2-025           | 2-025                       | 3-022 | 5-022 | 5-022 | 4-019 | 3-019 |
| 3  | 階 | 断 面     |                 |                 |                 |                 |                 |                             |       |       |       |       |       |
|    |   | 主 材     | H-500x200x10x16 | H-500x200x10x16 | H-500x200x10x16 | H-500x200x10x16 | H-500x200x10x16 | 2Ls-75x6<br>4R-7 74xRB-65x6 |       |       |       |       |       |
|    |   | 上 端 筋   | 4-025           | 2-025           | 4-025           | 2-025           | 2-025           | 2-025                       | 3-022 | 6-022 | 6-022 | 5-019 | 5-019 |
|    |   | 下 端 筋   | 4-025           | 2-025           | 4-025           | 2-025           | 2-025           | 2-025                       | 3-022 | 6-022 | 6-022 | 5-019 | 3-019 |
| 2  | 階 | 断 面     |                 |                 |                 |                 |                 |                             |       |       |       |       |       |
|    |   | 主 材     | H-550x200x10x16 | H-550x200x10x16 | H-550x200x10x16 | H-550x200x10x16 | H-550x200x10x16 | 2Ls-75x6<br>4R-7 74xRB-65x6 |       |       |       |       |       |
|    |   | 上 端 筋   | 4-025           | 2-025           | 4-025           | 2-025           | 2-025           | 2-025                       | 3-022 | 6-022 | 6-022 | 5-019 | 5-019 |
|    |   | 下 端 筋   | 4-025           | 2-025           | 4-025           | 2-025           | 2-025           | 2-025                       | 3-022 | 6-022 | 6-022 | 5-019 | 3-019 |

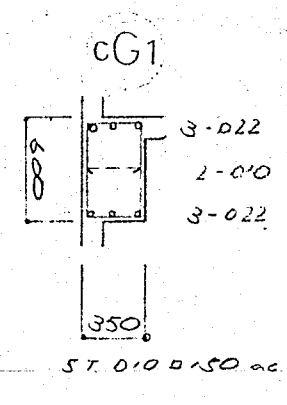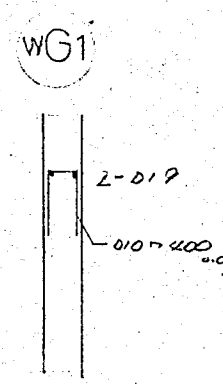

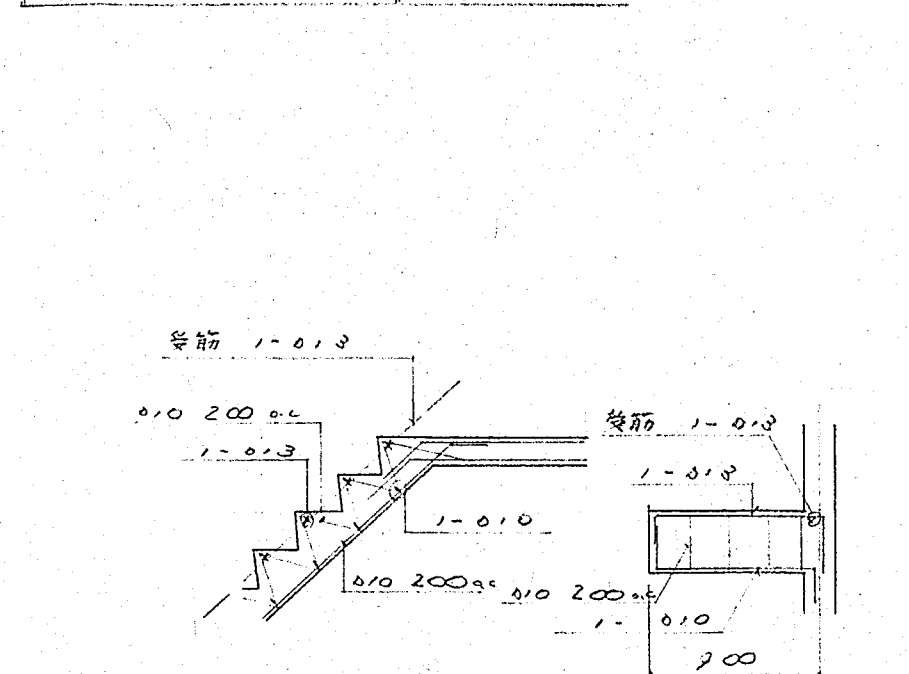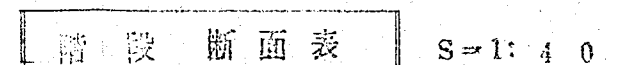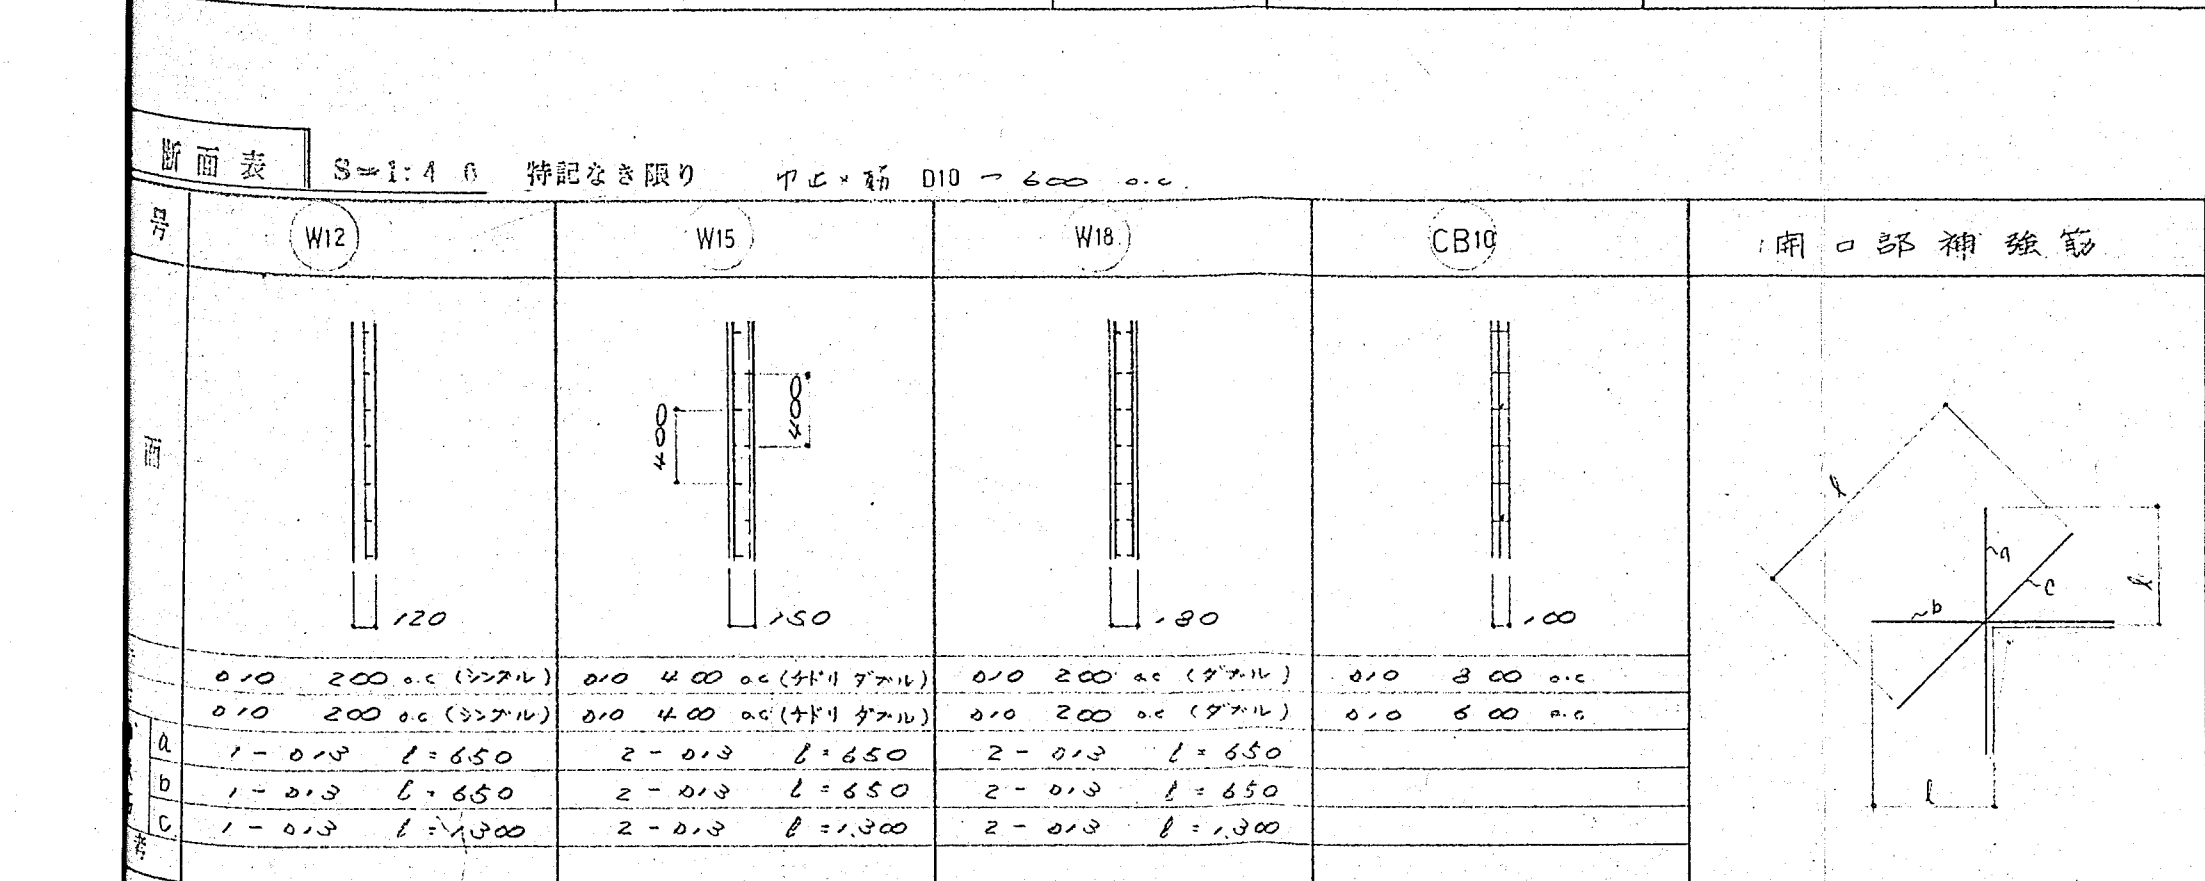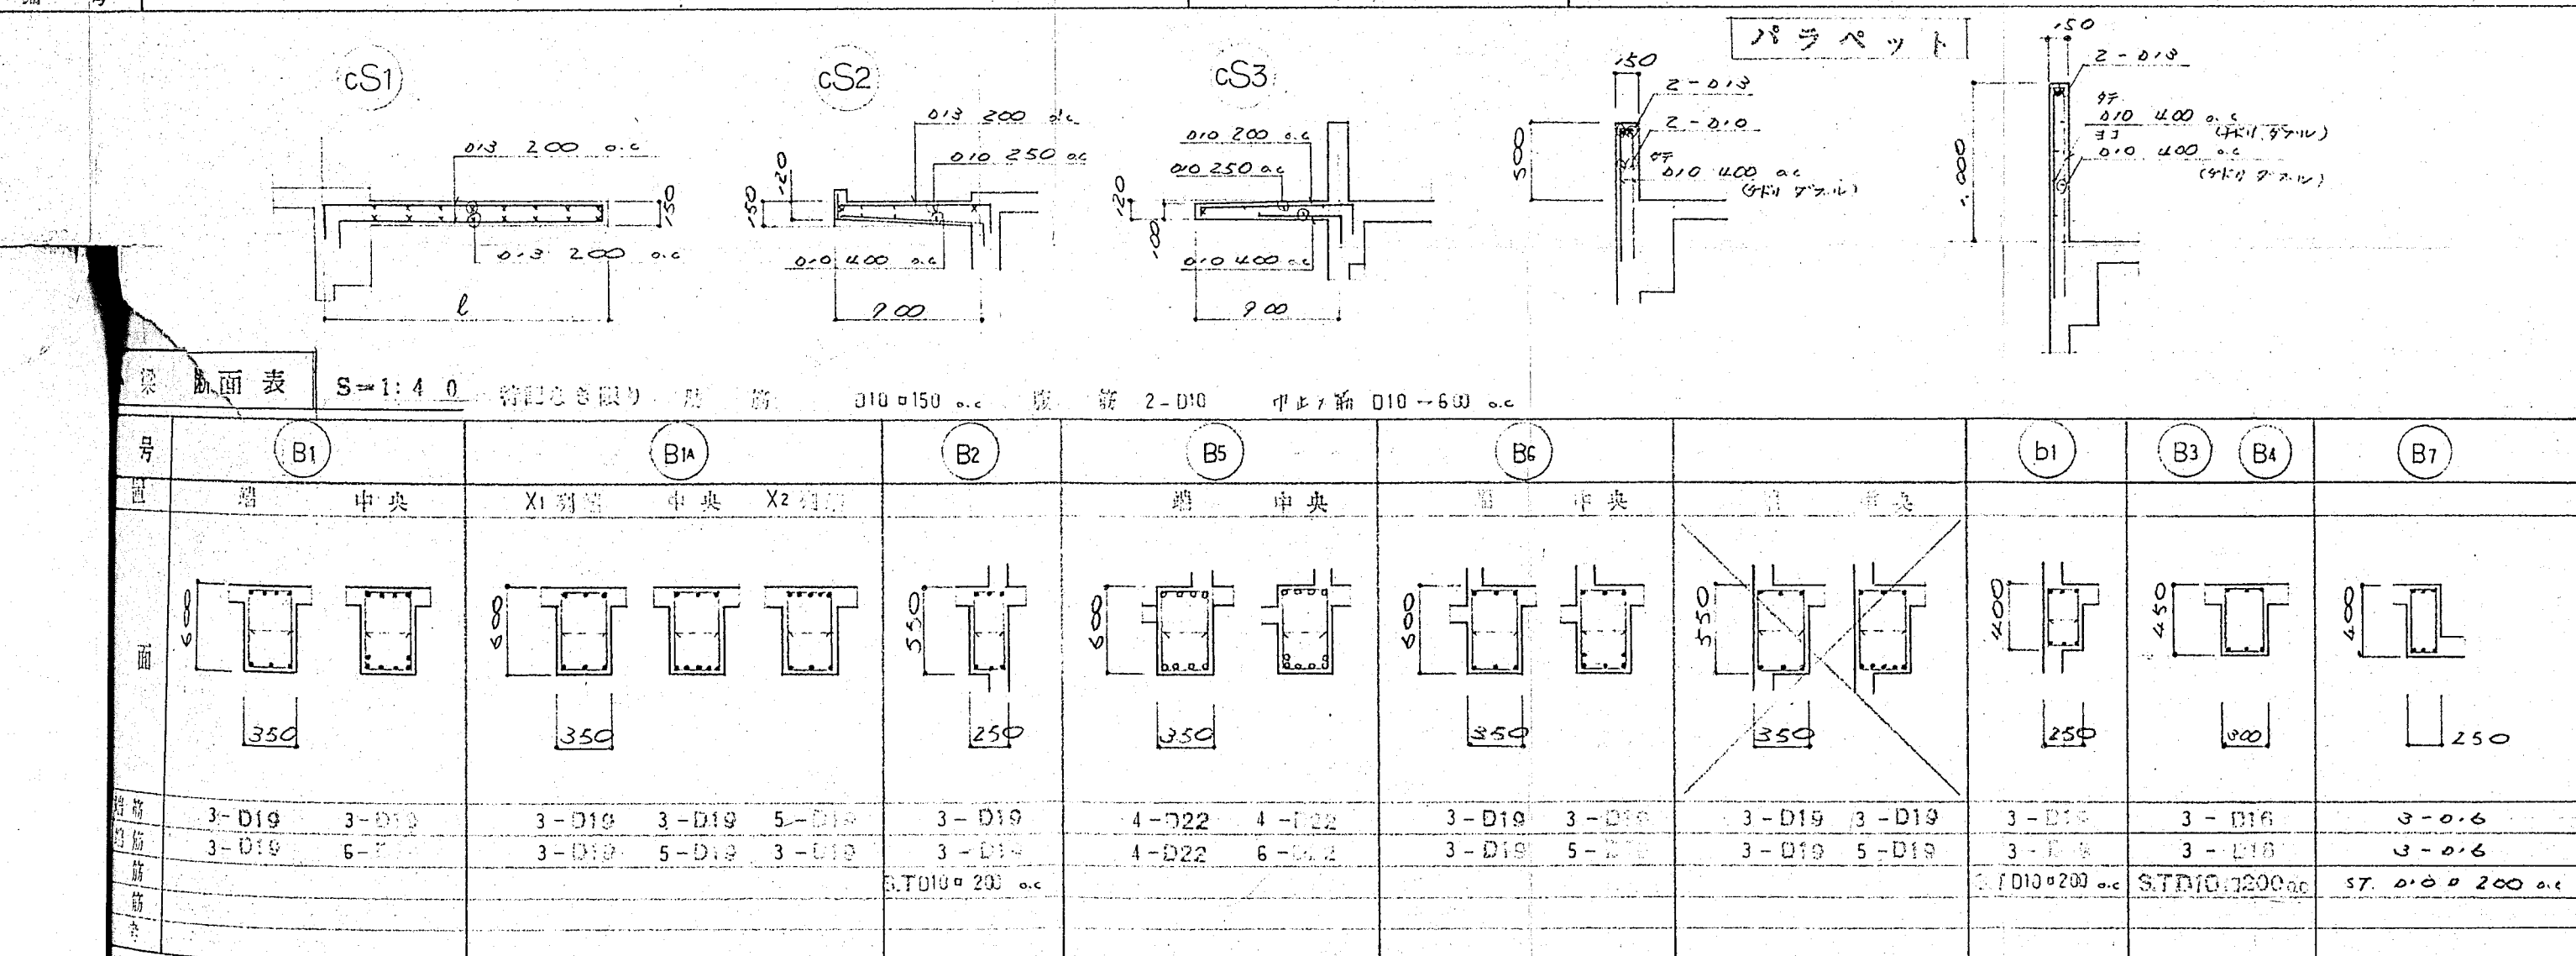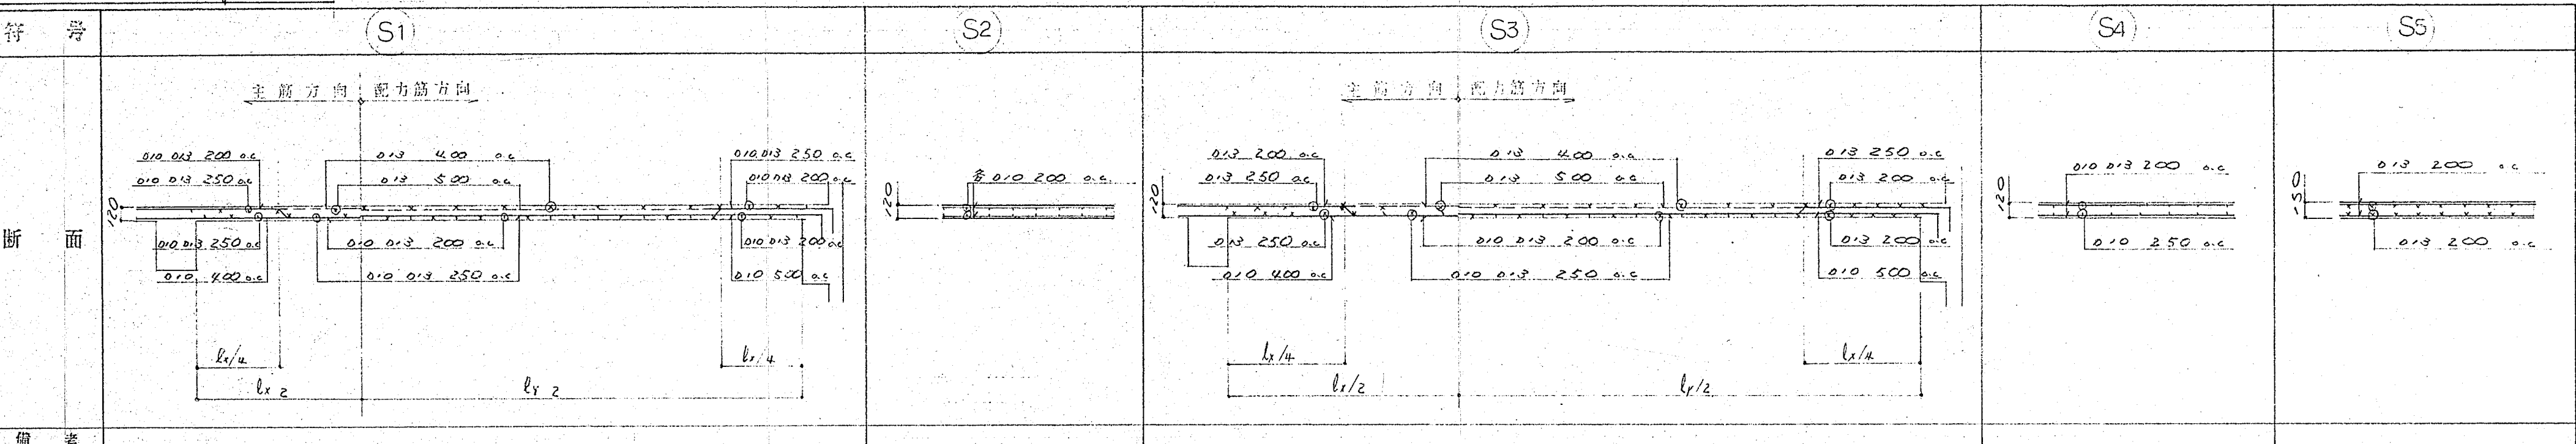[illegible]




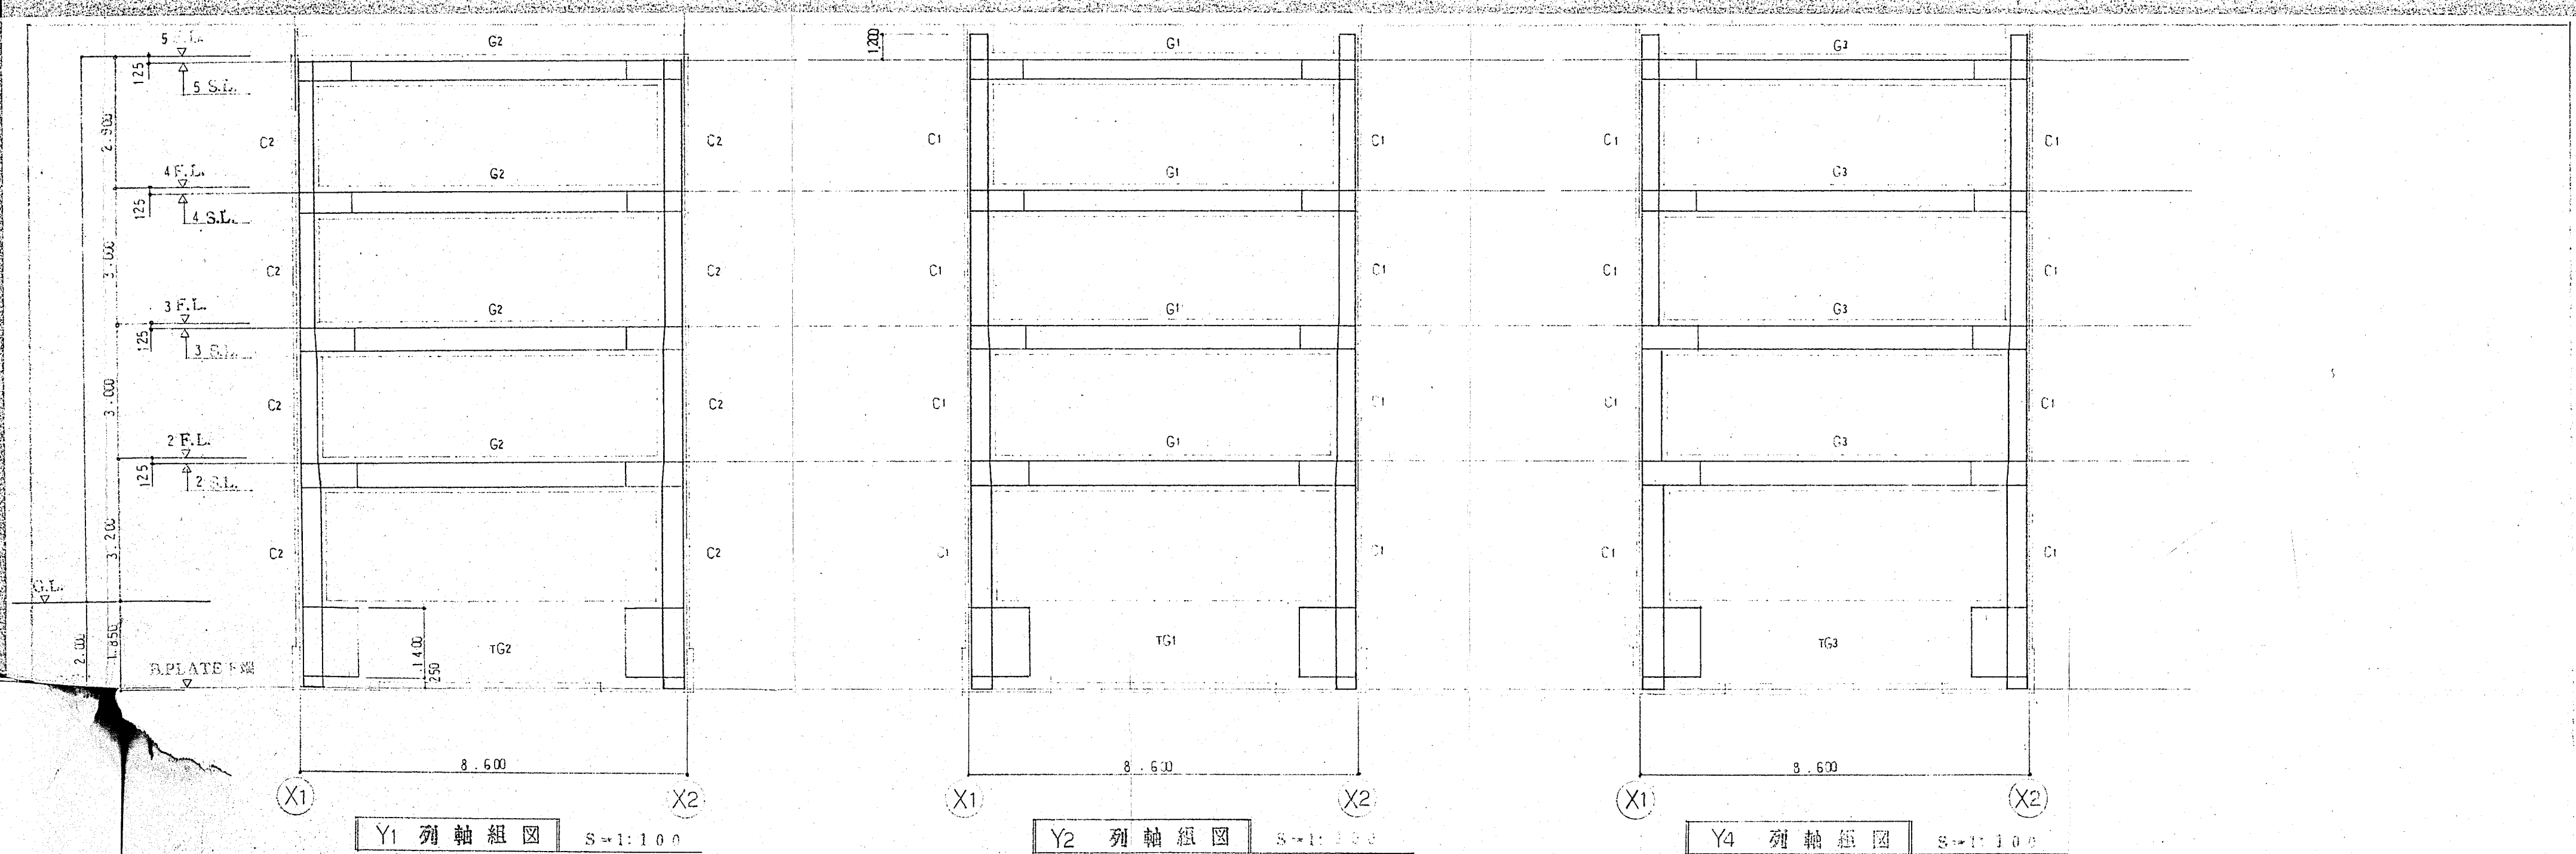

Y1 列軸組圖 S=1:100


Y2 列軸組圖 S=1:100

Y4 列軸組圖 S=1:100

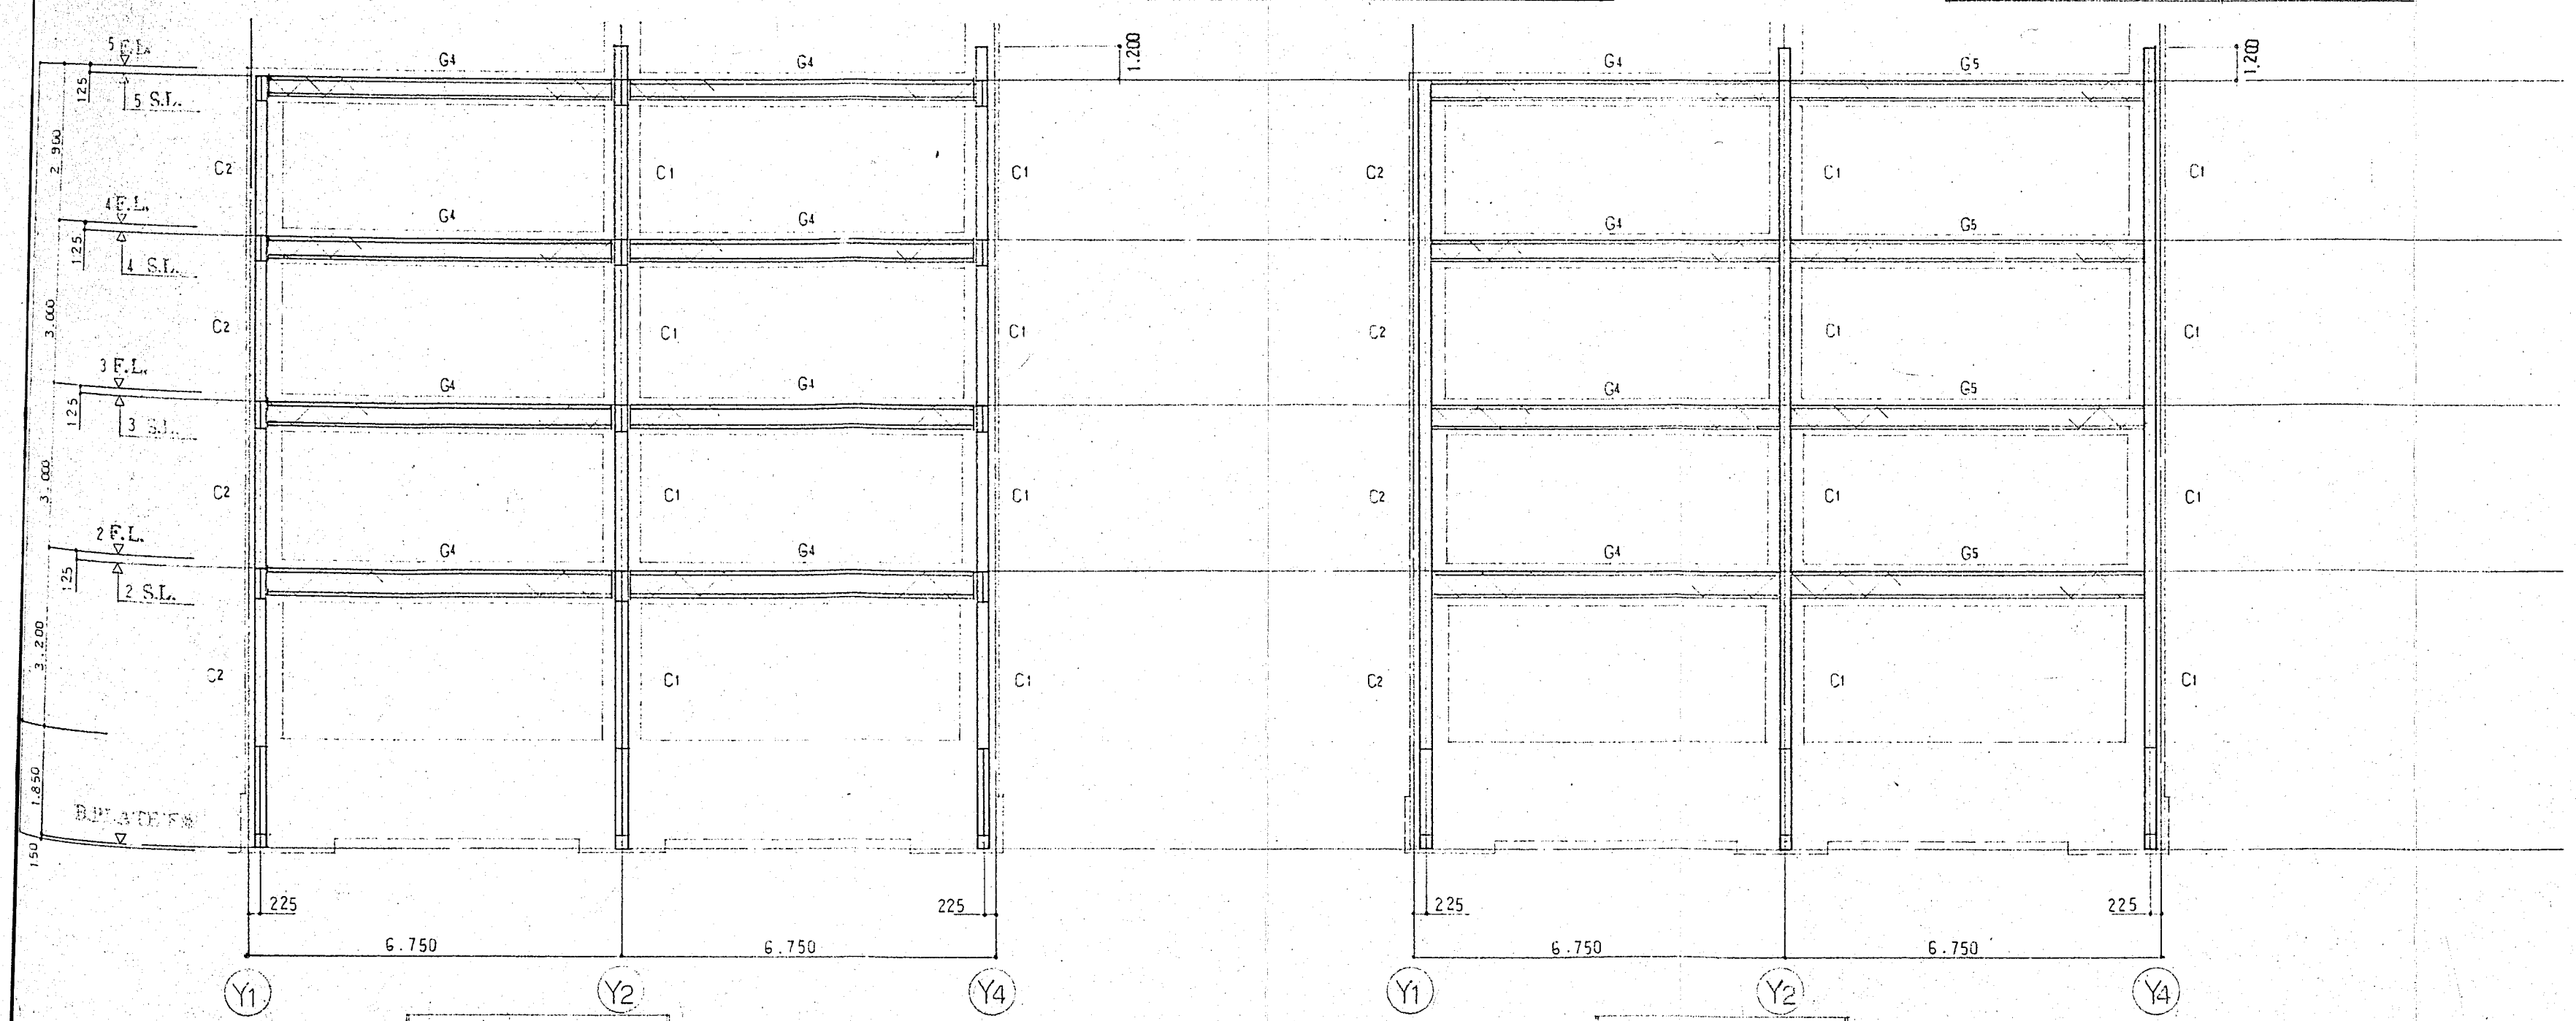


X1 列軸組圖 S=1:100


X2 列軸組圖 S=1:100

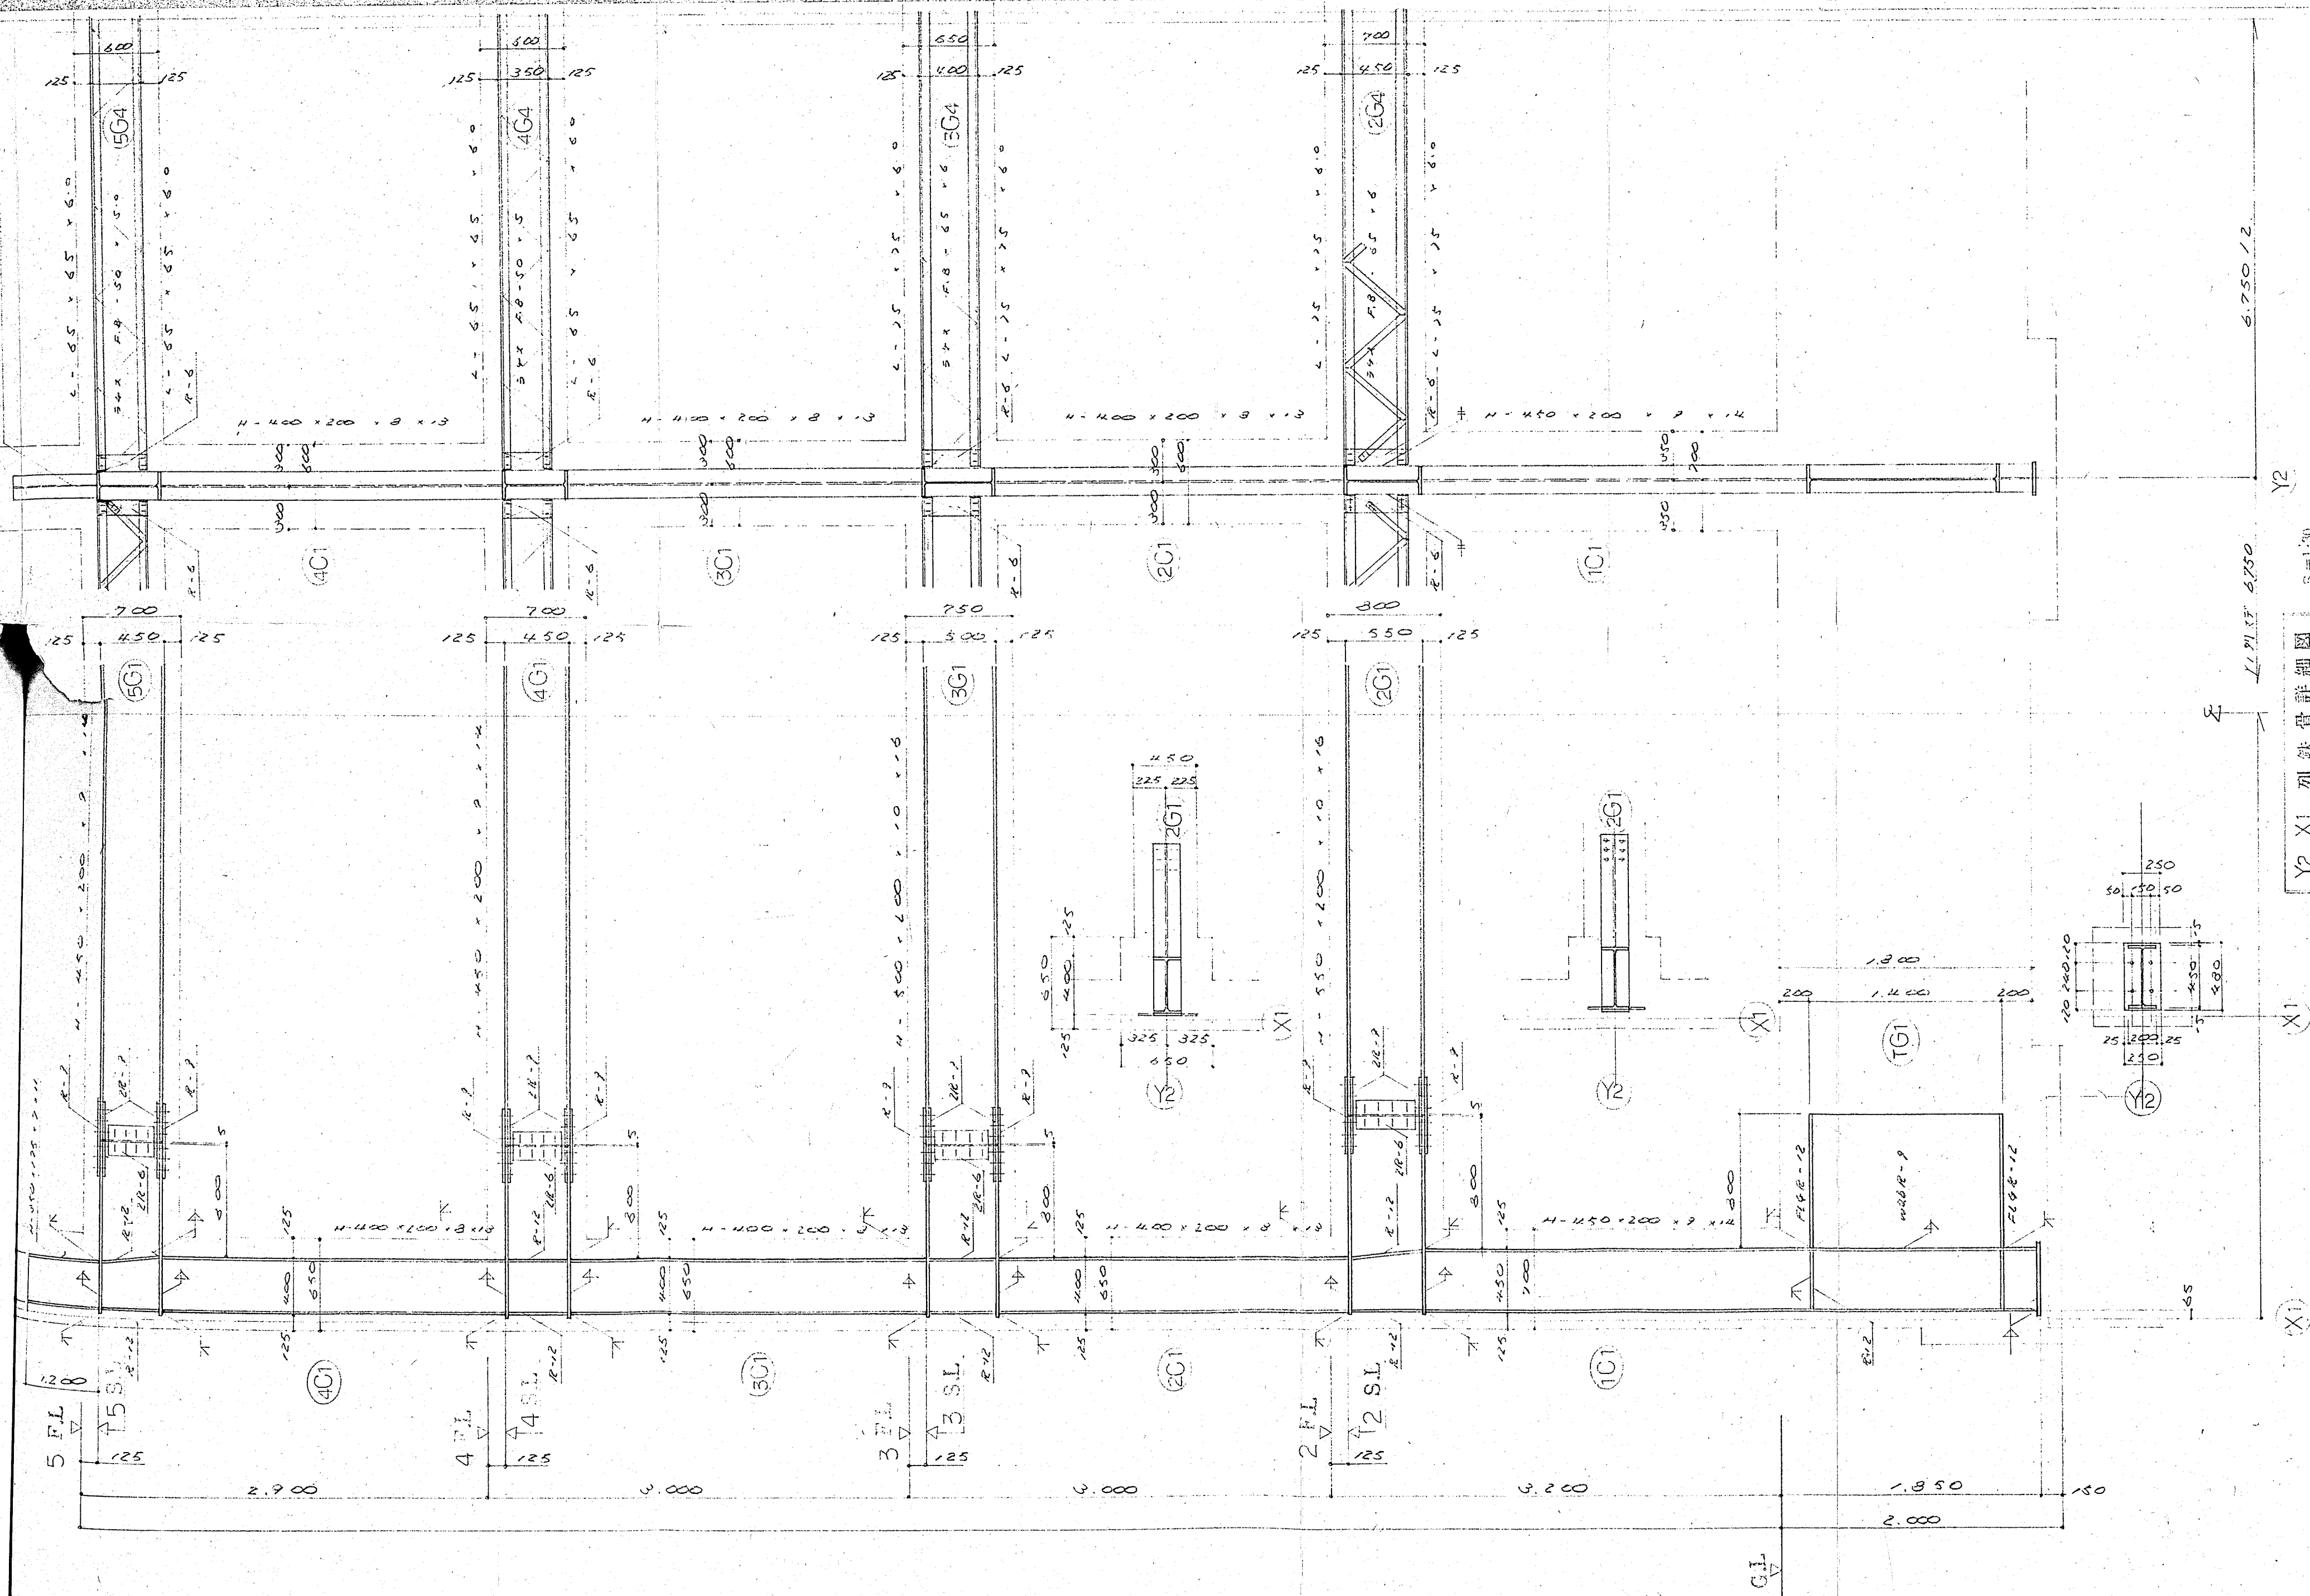



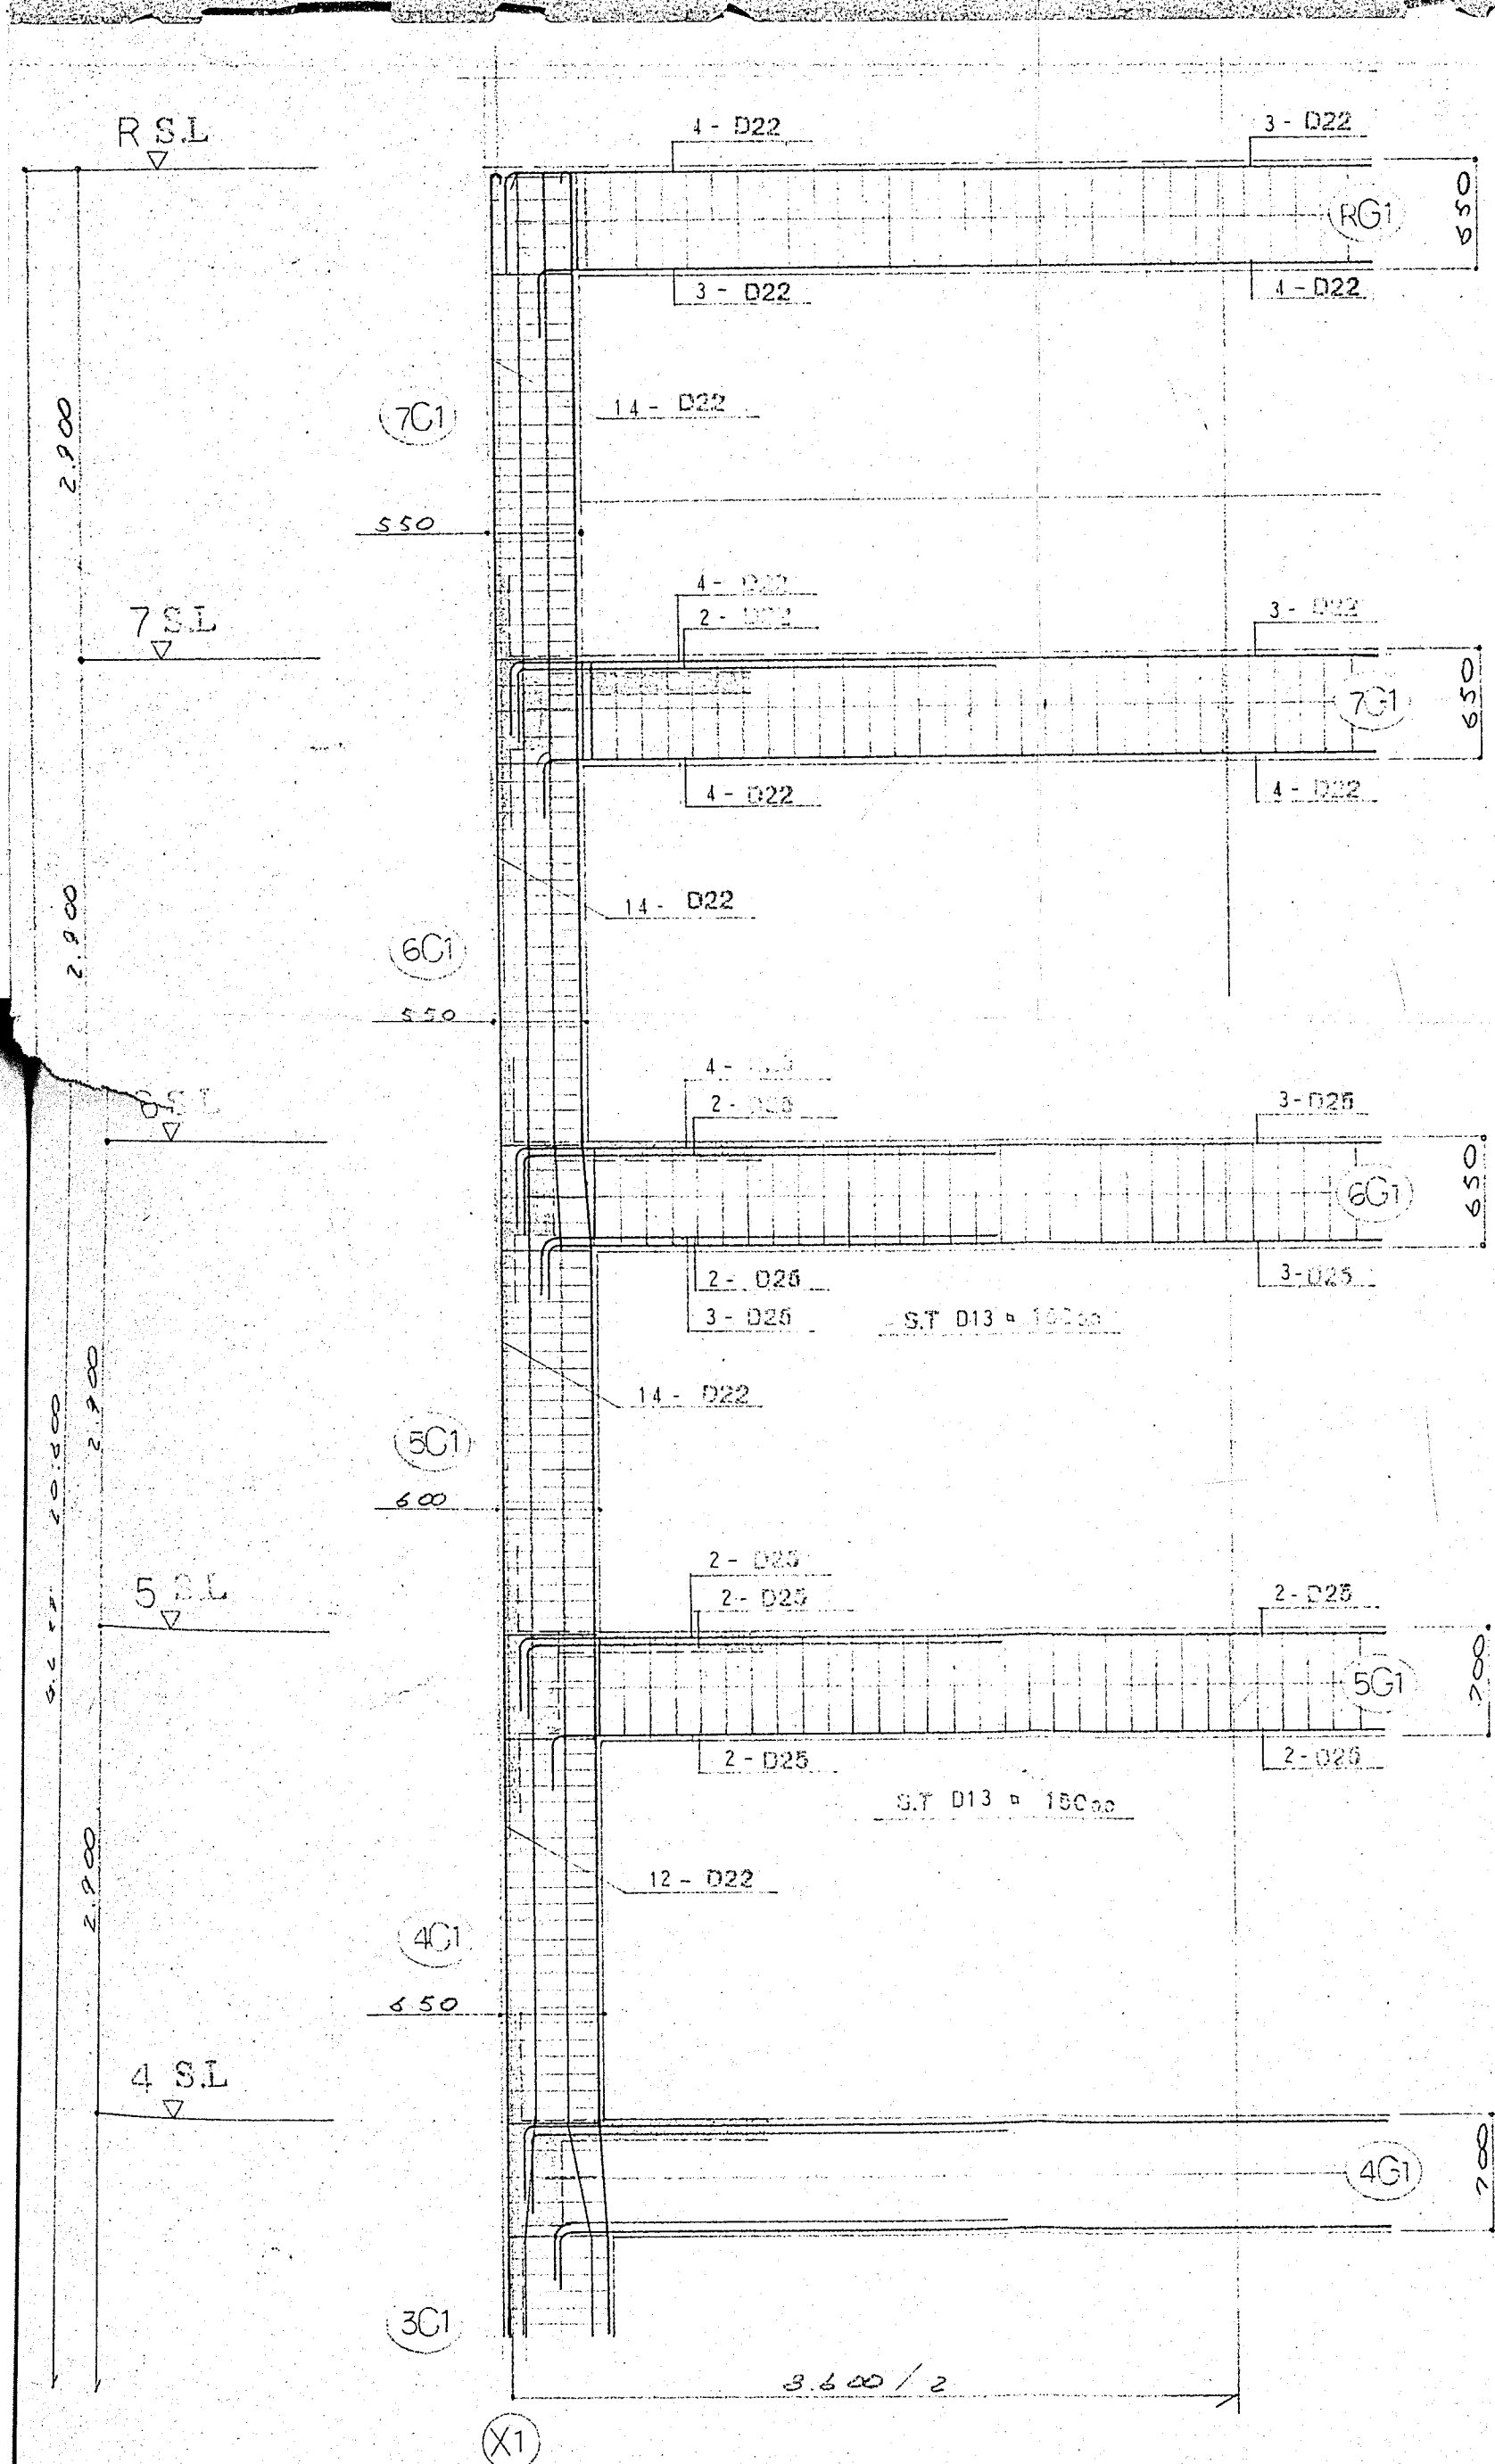

Y2 列配筋詳細図 S=1:40

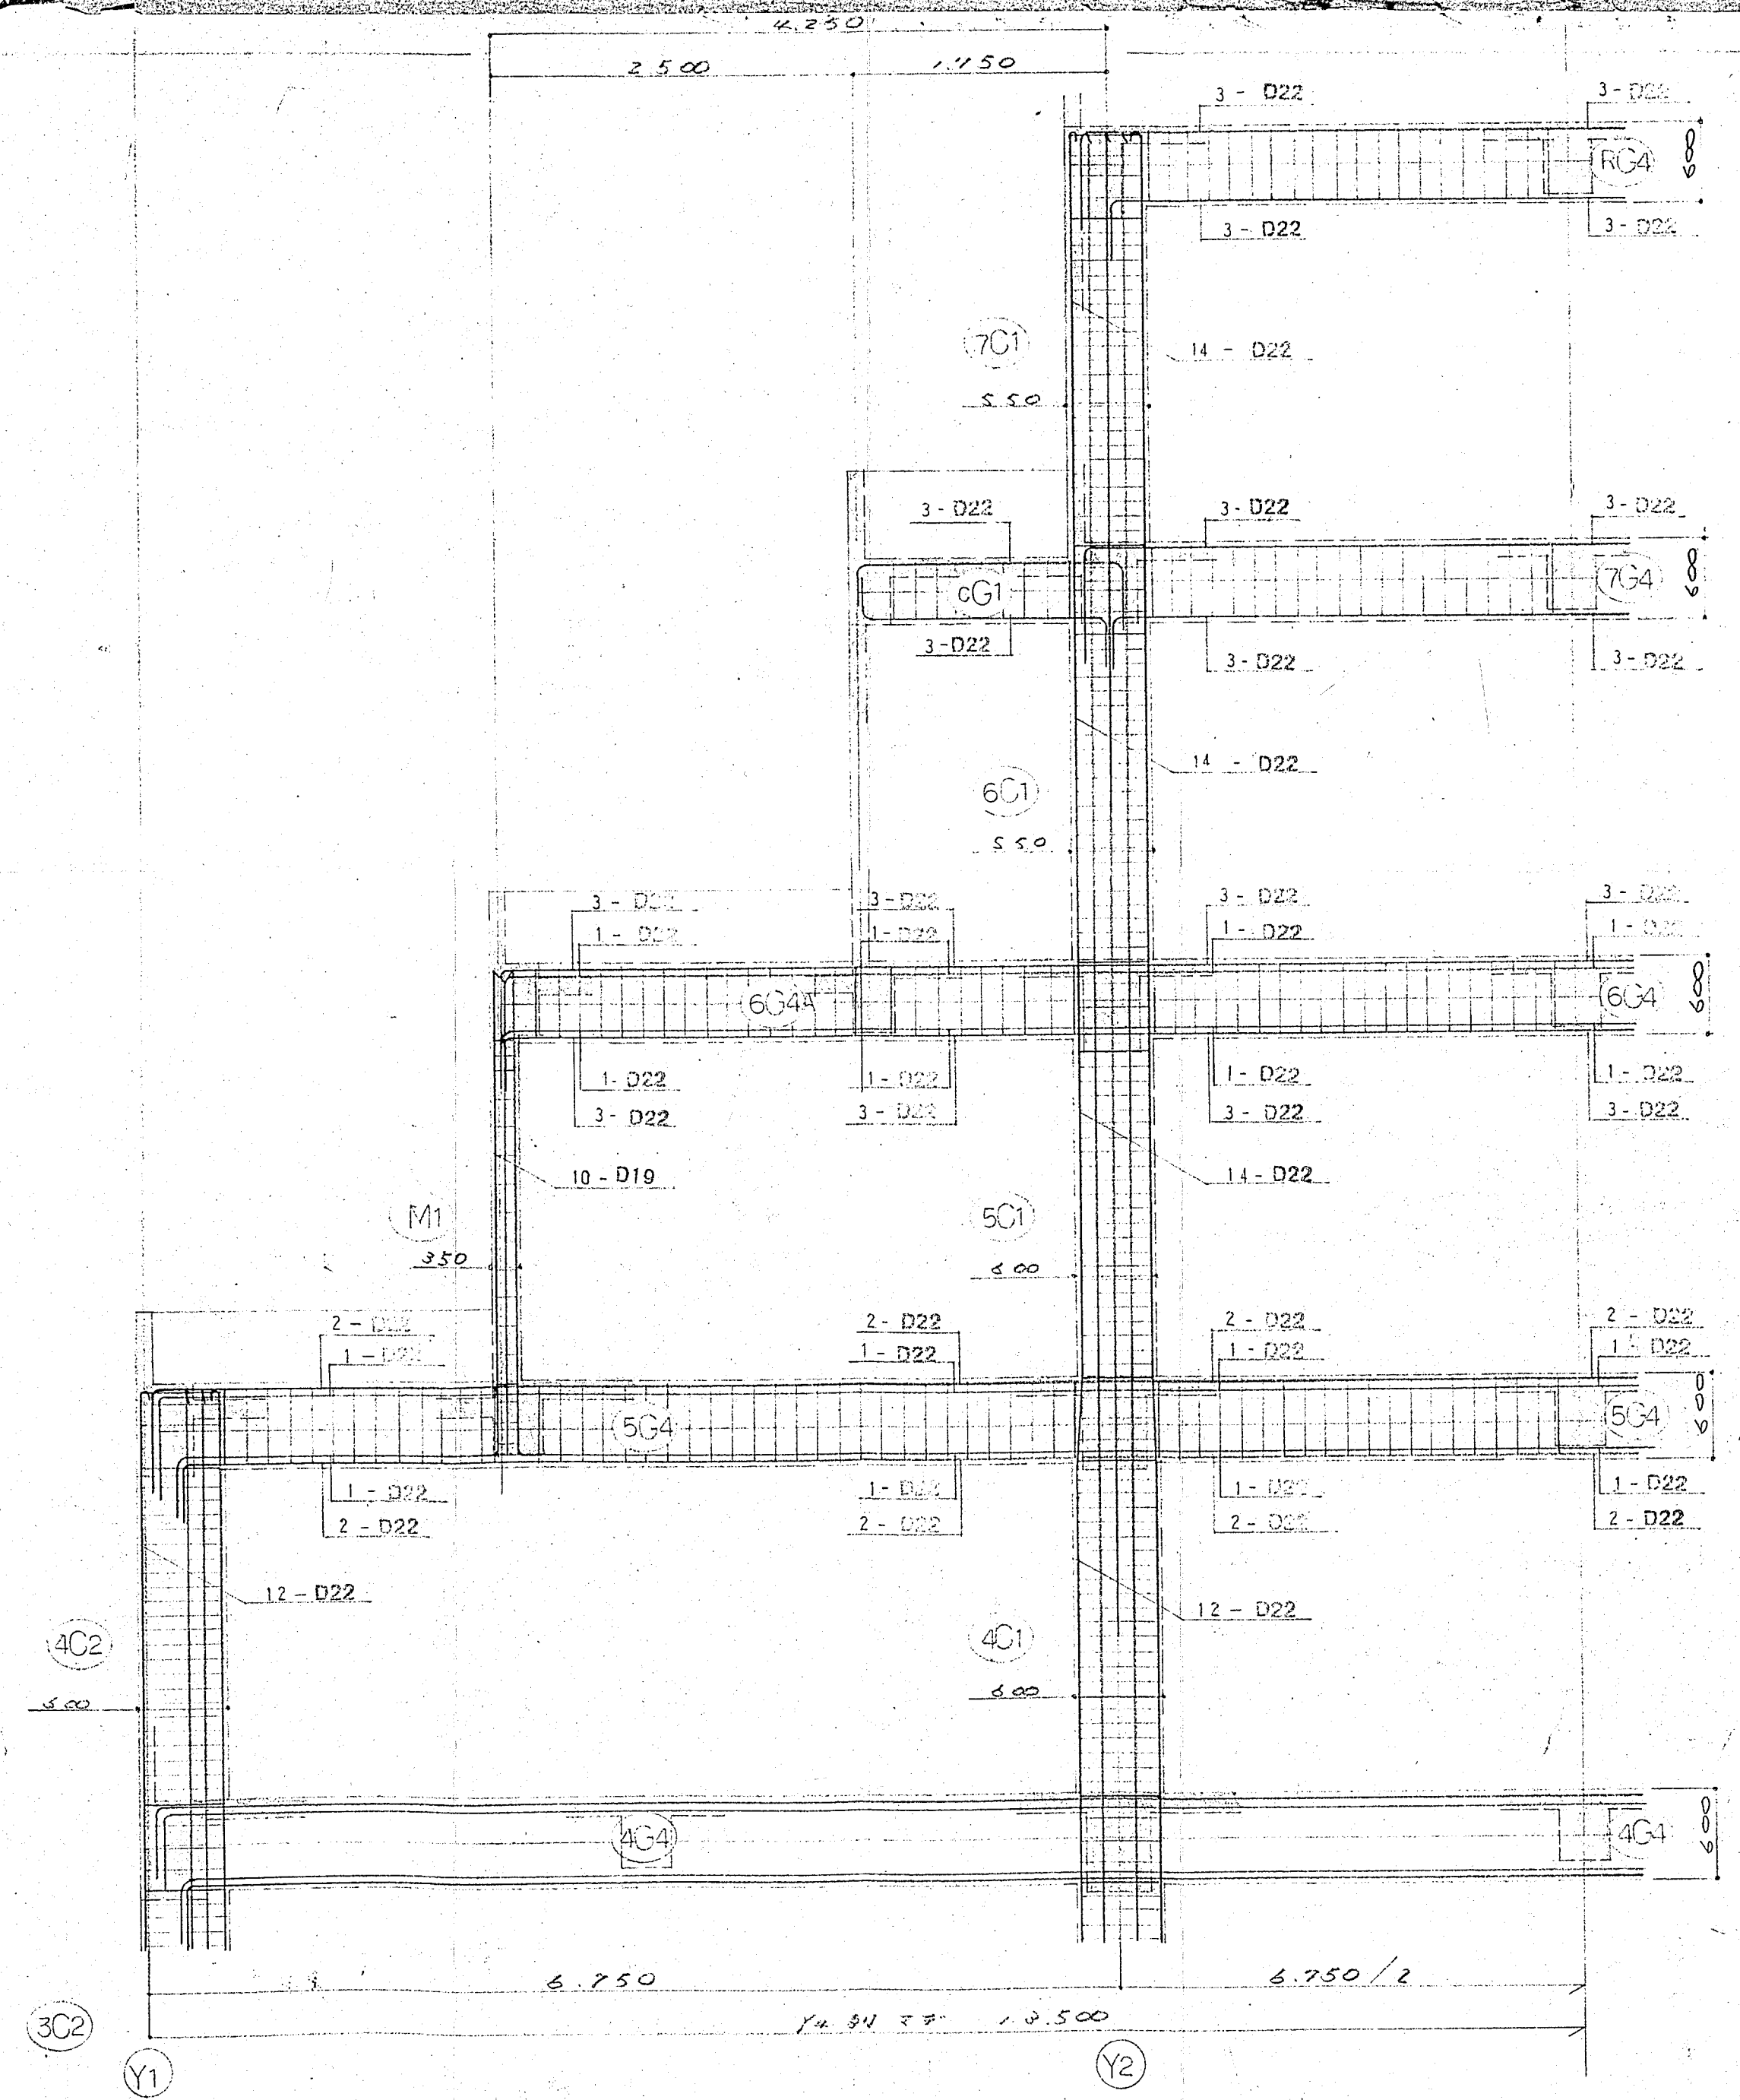

X1 列配筋詳細図 S=1:40

## 給排水衛生ガス 空調設備工事概要及び特記仕様

|                             |   |   |                             |                                                                 |  |                                                  |  |  |  |  |
|-----------------------------|---|---|-----------------------------|-----------------------------------------------------------------|--|--------------------------------------------------|--|--|--|--|
| 工 事 名 称                     | 建築工事 = 同シ   |   |                             |                                                                 |  |                                                  |  |  |  |  |
|                             | 施 主   | 住 所                      〃                                                                                                |                             |                                                                 |  |                                                  |  |  |  |  |
|                             |   | 氏 名                      〃                                                                                                |                             |                                                                 |  |                                                  |  |  |  |  |
|                             |   | 工 事 場 所   | 住居表示                      〃 |                                                                 |  |                                                  |  |  |  |  |
| 地名地番                      〃 |   |   |                             |                                                                 |  |                                                  |  |  |  |  |
| 敷 地                         | 敷 地 面 積   | 公簿                      〃                      m <sup>2</sup>                                                             |                             | 実測                      172930 m <sup>2</sup>                   |  |                                                  |  |  |  |  |
|                             | 用 途 地 域   | 1 第 種住居専用地域      2 住居地域                                                                                                   |                             | 3 近隣商業地域      ④ 商業地域      5 準工業地域      6 工業地域                   |  |                                                  |  |  |  |  |
|                             |   | 7 工業専用地域      8 指定なし   |                             | 許容建ぺい率                      %      許容容積率                      % |  |                                                  |  |  |  |  |
|                             | 防 火 地 域   | ① 防火地区      2 準防火地域   |                             | 3 指定なし      4 その他                                               |  |                                                  |  |  |  |  |
| 建 物 用 途                     | その他の地域   | 都市計画区域内・都市計画区域外・市街化区域・市街化調整区域・特別工業地区・特別用途地区・美観地区・再開発事業区域・特定街区                                                             |                             |                                                                 |  |                                                  |  |  |  |  |
|                             | 地区   | 改良地区・文教地区(第                      種)・風致地区(第                      種)・高度地区(第                      種)・駐車場整備地区・電波伝搬障害防止地区・多雪地区 |                             |                                                                 |  |                                                  |  |  |  |  |
|                             |   | 災害危険区域・緑地地区・土地区画整理事業地区・宅地造成工事規制区域・国立公園・国定公園・河川敷・その他                                                                       |                             |                                                                 |  |                                                  |  |  |  |  |
|                             |   |   |                             |                                                                 |  |                                                  |  |  |  |  |
| 構 造 規 模                     | 構      造   | ① SRC造    2 RC造    3 PC造    4 鉄骨造    5 軽量鉄骨造    6 CB造    7 木造    8 その他                                                    |                             |                                                                 |  |                                                  |  |  |  |  |
|                             | 階      数   | 地下    〇    階      地上    7    階      塔 屋                      1    階                                                       |                             |                                                                 |  |                                                  |  |  |  |  |
|                             | 基      礎      杭   | 基礎    1 RCベタ    2 RC布    3 RC独立    ④ 杭    1 RC    2 PC    3 鋼管    4 RC現場打    5 その他 ⑥BH                                    |                             |                                                                 |  |                                                  |  |  |  |  |
|                             | 建 築 面 積   | 143.360 m <sup>2</sup>   |                             |                                                                 |  | 延床面積                      817.249 m <sup>2</sup> |  |  |  |  |
| 事 業 期 間                     | 最 高 の 高 さ   | m   |                             |                                                                 |  | 軒      高                      m                  |  |  |  |  |
|                             | 建 物 高 さ   | m   |                             |                                                                 |  | 地下深さ                      m (基礎下端まで)             |  |  |  |  |
|                             | そ の 他   |   |                             |                                                                 |  |                                                  |  |  |  |  |
|                             | 着      工   | 60 年 3 月      日   |                             |                                                                 |  | 竣      工                      60 年 12 月      日   |  |  |  |  |
| 事 項 目                       | ① 給排水衛生ガス設備工事   |   |                             |                                                                 |  | ⑧ 空気調和設備工事                                       |  |  |  |  |
|                             | ① 給水設備工事   |   |                             |                                                                 |  | ① 機器設備工事                                         |  |  |  |  |
|                             | ② 給湯設備工事   |   |                             |                                                                 |  | ② 配管設備工事                                         |  |  |  |  |
|                             | ③ 排水通気設備工事   |   |                             |                                                                 |  | ③ ダクト設備工事                                        |  |  |  |  |
|                             | ④ 衛生器具設備工事   |   |                             |                                                                 |  | ④ 換気設備工事                                         |  |  |  |  |
|                             | ⑤ ガス設備工事   |   |                             |                                                                 |  | ⑤ 自動制御設備工事                                       |  |  |  |  |
|                             | ⑥ 消火設備工事   |   |                             |                                                                 |  |                                                  |  |  |  |  |
|                             | <del>⑦ 汚水処理設備工事</del>   |   |                             |                                                                 |  |                                                  |  |  |  |  |
|                             | <del>⑧ 厨房器具設備工事</del>   |   |                             |                                                                 |  |                                                  |  |  |  |  |
|                             |   |   |                             |                                                                 |  |                                                  |  |  |  |  |
| 別 途 工 事                     | ・ 保守用桌椅口 (天井 PS)    ・ 梁の構造体補強 (リ-フ補強)    ・ 雨水口掃除    ・ 天井切込及補強<br>・ ユニットバス設置工事 (換気扇取付共)    ・ 洗濯パン設置工事    ・ キッチンユニット設置工事 (換気フード取付共) |   |                             |                                                                 |  |                                                  |  |  |  |  |
|                             | 支 給 品   |   |                             |                                                                 |  |                                                  |  |  |  |  |

## 一 般 事 項

1. 本工事は本仕様、本設計図及び次に掲げる仕様書等に準拠し安全に施工することとする。  
建設大臣官庁官庁管轄部監修(管轄協会編)「機械設備工事共通仕様書」「機械設備工事標準図」

2. 本工事は関係諸官公庁の諸規則に適合する様施工し、諸官公庁への申請等に要する費用は全て請負者の負担とする。

3. 本設計において疑義を生じた場合は速やかに担当係員に相談し、工事に支障のなかりよう処理すること。

また本工事完成のよに当然必要と認められる事項については担当係員の指示に拘無く従事すること。

A① 給水設備工事

- ・給水方式は、都市給水管より32Aを分岐導入し、受水槽(地中埋)に貯水し、市 $\geq 7^\circ$ にて高架水槽へ送給(重力配水方式)とする。
- ・使用管材は、水道用種別強化ビニルライニング鋼管 JWWAK 116 SGP-VB(自)とする。
- ・116は水使用量余裕率 JIS-10K、その他は基本的にJIS-5Kの116 $\phi$ を採用する。
- ・短上弁はJIS-10Kサイン $\phi$ 型とし、市 $\geq 7^\circ$ 附屋敷のものはスレンジャー型とする。

## ② 給湯設備工事

- ・各階湯場室給湯は瞬間湯沸器(5号)を設置し給湯を行なう。
- ・1階住宅部分はバラングに施り、焚き可能型ガス給湯器を設置、取替にて各所浴室へ給湯するものとする。

### ③ 排水通気設備工事

・ 各器具からの排水を汚水、雑排水の二系統分岐排水し、汚水排水桝へ接続し、公設桝へと排水する。

### ③ 衛生器具設備工事

- 衛生器具は原則としてカラーとJIS A 5207によるJISマーク表示品とする。
- ただしJISに規定されていない衛生器具は別記品名及びカラー記号に準じてのとする。衛生器具は参考型番で表示する。
- 衛生器具の付属品が水栓、洗浄液がけ具、排水口にはニッケルクロムめっきとJIS H 6617による輝き銀以上とする。
- 器具をメタル面に取り付ける場合は、目皿食性に留意し、不銹鋼に取り付ける場合は予め腐蝕性を指示し、堅牢にて補強を行なへば取り付けるものとする。
- 器具の取付には原則としてA1ボルトを使用する。下管がブロンズの場所はブロンズに腐蝕性を示し取り付けるものとする。
- 使用管ガスは標準ガス(GB 5000 kcal/m<sup>3</sup>)とし、全てガス供給管の責任施工とする。

### ⑤ ガス設備工事

- ・ 使用ガスは東京ガス (GB 5000 kcal/m<sup>3</sup>) を、全ガス供給量の責任施工とする。

### ⑥ 消火設備工事

- 補給水管を設置す。
- 1F埋設配管は防食剤で塗る。

~~7 污水处理設備工事~~

~~8 廚房器具設備王事~~

その他

- ・工事施工の前に施工計画書及び施工図を担当係員に事前に提出（承認）を受けず工事する事。（マニリスト、検査員、観望）
- ・本工事終了後に工事完了後、係員に指示により後工程、取扱説明書、検査票等を提出する事。
- ・航行器具コンタクト配管配線し、後は本工終了す。

## B① 機器設備工事

- ・冷熱源としてユニット型を最初用いる冷温水槽を設置し、各階フア、コイルユニットへ冷温水をポンプで送る。冷房度を行なう。
- ・冷温水槽は室温と圧力使用条件の異にに対応するべく、燃焼室内のコントロール方式のものをとする。
- ・各階フア・コイルユニットはウェットラスターを組込み加温を行なうものとする。

## ② 配管設備工事

○ 配管の施工に先立ち、他の設備及び機器との関係事項を詳細に検討し、配管を考慮し、配管の布設位置を正確に決定する。

○ 冷水配管は、配管時に空気充填し、生じたい配管に、必要の場合には空気抜きを配管系統の最下流には非推奨を設ける。

○ 配管はすべて床の構造体の伸縮を考慮し、1ヶ方1.5mm配管に配管系統に配管が妨がらないよう、かつ各部の配管がずれないよう行う。

○ 配管の管を接合する場合は、ガスリングを用いてはならず、またジョイントを溝配管に用いる場合は使用しない。サを使用する。

○ 冷水配管の管の11ヶ方1.5mmの規格は、防湿加工を施した木製又は合成樹脂の支持材で使用する。

○ スパイラルダクト又はアルミスリットダクトを使用し、接続は継手の外面に接着剤を塗布し、配管に差込孔、銅製ビスで閉鎖を覆合した。継目と風漏れ防止に留意して行う。

## ③ ダクト設備工事

・ ステンレス板等のつりばしなどにてマダネ板に、別途加工を施すに必要又は不経済な場合はマダネ材を使用する。

・ プレパレート又はアルミエポキシレジンを使用し、接合は継手の外面に接着剤を塗布し、適宜に養生し、鋼製ビスで周周を覆合したうえ、継目を風通し用テープで養生して行なう。

#### ④ 換氣設備工事

- ・ 各居室の換気はロスナイ型換気方式をキープ行なう。
- ・ 湯沸室の換気用レヂバードは湯沸器と連動するものとする。

⑤ 自動制御設備工事

- ・ 各ファンコイルには小型三方弁を設け、ファンコイルと送動サセファンコイル停止時は三方弁はパイパス方向に开き、冷媒コントロールも同時に开く。
- ・ パネルラジエーターは、小型三方弁を設け、パイロットランプ付スイッチにて作動させるものとする。
- ・ 冷凍装置は電磁式装置計にて制御するものとする。
- ・ ファンコイルリモートスイッチ配管配線工事及び自動制御二次配管配線工事の本工事にする。

その他

・ ファコイルリモートスイッチ配管配線工事及び自動制御系配管配線工事は本工事とする。

## 保温及び防露

|    |                                |                                                          |
|----|--------------------------------|----------------------------------------------------------|
| 1. | 屋内露出配管<br>(鉄管、鉛管)<br>(冷温水)     | グラスウール保冷層+鉄線+樹脂+鉛+70~80℃以上+銅合巻料2回                        |
| 2. | 屋外露出配管<br>(鉄管、鉛管)<br>(冷温水)     | グラスウール保冷層+鉄線+アスファルトフェルト+希酸+鉄線+70℃以上+銅合巻料2回               |
| 3. | 屋内100mm配管<br>(鉄管、鉛管)<br>(冷温水)  | グラスウール保冷層+鉄線+アスファルトフェルト+鉄線+亜鉛酸鉛+銅合巻料3回                   |
| 4. | 地下埋設パイプ<br>(鋼管、銅管、鉛管)<br>(冷温水) | グラスウール保冷層+鉄線+アスファルトフェルト+アルミラミネート+ガラスクロス+70℃以上+鉛1回+鉛合巻料2回 |

| 管 材 |                                | メーカーリスト |                             |                |           |                    |         |           |      |
|-----|--------------------------------|---------|-----------------------------|----------------|-----------|--------------------|---------|-----------|------|
| 給水管 | JWWAK11E SGP-VB <sup>(S)</sup> | 給油管     | 受水槽                         | 三菱樹脂、椿機化学、東陽機油 | 消火管       | JIS表示品             | ポンプ     | 佐香、日立、種彦  |      |
| 給水管 | 堺屋新製                           | 蒸気管     | 高架水槽                        | “ “ “          | 弁         | 三菱、日立、北沢、日         | 吹出口 吸込口 | 新島、丸内、森宮銅 |      |
| 給水管 | JIS 3300                       | 冷温水管    | JIS 3452 <sup>(S)</sup>     | 衛生器具           | 東陽機油、伊奈製陶 | 浄化槽                | 断熱材     | JIS表示品    |      |
| 給水管 | JIS 3452 <sup>(S)</sup>        | 冷却水管    | JWWAK SGP-VB <sup>(S)</sup> | ガス沸湯器          | ノーリツ      | <del>セラミック</del>   | 自動制御    | 山武、パナエール  |      |
| 排水管 | HASS 210                       | 空調排水管   | JIS 3452 <sup>(S)</sup>     | 厨房器具           |           | 冷却塔                | 三洋電機    | 吸収冷凍機     | 三洋電機 |
| 排水管 | JIS 3452 <sup>(S)</sup>        |         |                             | 鋼管             | JIS表示品    | <del>ステンレス鋼管</del> |         |           |      |
| 排水管 | JIS 6741                       |         |                             | 鋳鉄管            | HASS表示品   | ファンコイル             | 三洋電機    |           |      |
| 排水管 |                                |         |                             | ビニール管          | JIS表示品    | 送風機                |         |           |      |
| 排水管 | JIS 3452 <sup>(S)</sup>        |         |                             | 鉛管             | HASS表示品   | <del>ボイラー</del>    |         |           |      |
| 排水管 |                                |         |                             | 銅管             | JIS表示品    | 換気扇 (ロスタイ)         | 三菱電機    |           |      |

| 給排水・空調凡例 |       |       |        |       |         |   |            |   |       |   |         |   |                |
|----------|-------|-------|--------|-------|---------|---|------------|---|-------|---|---------|---|----------------|
| —        | 上水給水管 | —OR—  | 給油返り管  | —CWR— | 冷却水返り管  | ① | 床排水トラップ    | Ⓐ | 屋外消火栓 | Ⓐ | 電動弁(二方) | Ⓐ | 伸縮継手           |
| —        | 井水給水管 | —OV—  | 油通気管   | —D—   | 空調排水管   | Ⓐ | ボールタップ     | Ⓐ | 送水口   | Ⓐ | 電動弁(三方) | Ⓐ | スリーブ           |
| I        | 給湯送り管 | —S—   | 蒸気送り管  | —A—   | 圧縮空気管   | Ⓐ | 雑排水        | Ⓐ | 換気扇   | Ⓐ | 空気速し弁   | Ⓐ | FD 防火ダンパー      |
| II       | 給湯返り管 | —SR—  | 蒸気返り管  |       |         | Ⓐ | 汚水         | Ⓐ | 弁     | Ⓐ | ストレーナー  | Ⓐ | VD 風量ダンパー      |
| —        | 排水管   | —C—   | 冷水送り管  | Ⓐ     | 排水器     | Ⓐ | トラップ       | Ⓐ | 送止弁   | Ⓐ | 温度計     | Ⓐ | FVD 防火風量ダンパー   |
| —        | 通気管   | —CR—  | 冷水返り管  | Ⓐ     | 給水栓、給湯栓 | Ⓐ | 公設排水       | Ⓐ | 安全弁   | Ⓐ | 圧力計     | Ⓐ | MD モーターダンパー    |
| —        | 通気管   | —H—   | 温水送り管  | Ⓐ     | 散水栓     | Ⓐ | グリストラップ    | Ⓐ | 減圧弁   | Ⓐ | 連続圧力計   | Ⓐ | CD チェックダンパー    |
| X        | 消火栓   | —HR—  | 温水返り管  | Ⓐ     | シャワー    | Ⓐ | ガスメーター     | Ⓐ | 温度調整弁 | Ⓐ | コック     | Ⓐ | SD 煙遮断ダンパー     |
| E        | 膨張管   | —CH—  | 冷温水送り管 | Ⓐ     | 床上掃除口   | Ⓐ | ガスラック、ボイラ型 | Ⓐ | 電磁弁   | Ⓐ | 三方コック   | Ⓐ | SFD 煙防ダンパー     |
| G        | ガス管   | —CHR— | 冷温水返り管 | Ⓐ     | 床下掃除口   | Ⓐ | 屋内消火栓      | Ⓐ |       | Ⓐ |         | Ⓐ | SFVD 煙防・風量ダンパー |
| O        | 給油返り管 | —CW—  | 冷却水返り管 | Ⓐ     |         | Ⓐ |            |   |       |   |         |   |                |


|    |                                |              |
|----|--------------------------------|--------------|
| 備考 | 工事名称<br>仮称CRCセル新築工事            | 図面番号<br>1301 |
|    | 図面名称<br>給排水衛生ガス 空調設備工事概要 特記仕様書 |              |

|         |     |   |
|---------|-----|---|
| フレキシブル管 | 100 | 2 |
| GV      | 100 | 2 |
| GV      | 40  | 1 |
| GV      | 20  | 2 |
| GV      | 15  | 2 |


|          |    |   |
|----------|----|---|
| フレキシブル管  | 80 | 2 |
| Y型ストレーナー | 80 | 1 |

|     |     |   |
|-----|-----|---|
| GV  | 100 | 2 |
| GV  | 80  | 2 |
| GV  | 20  | 1 |
| GV  | 15  | 7 |
| 温度計 |     | 4 |


|         |    |   |
|---------|----|---|
| フレキシブル管 | 65 | 2 |
| GV      | 80 | 1 |
| GV      | 25 | 1 |

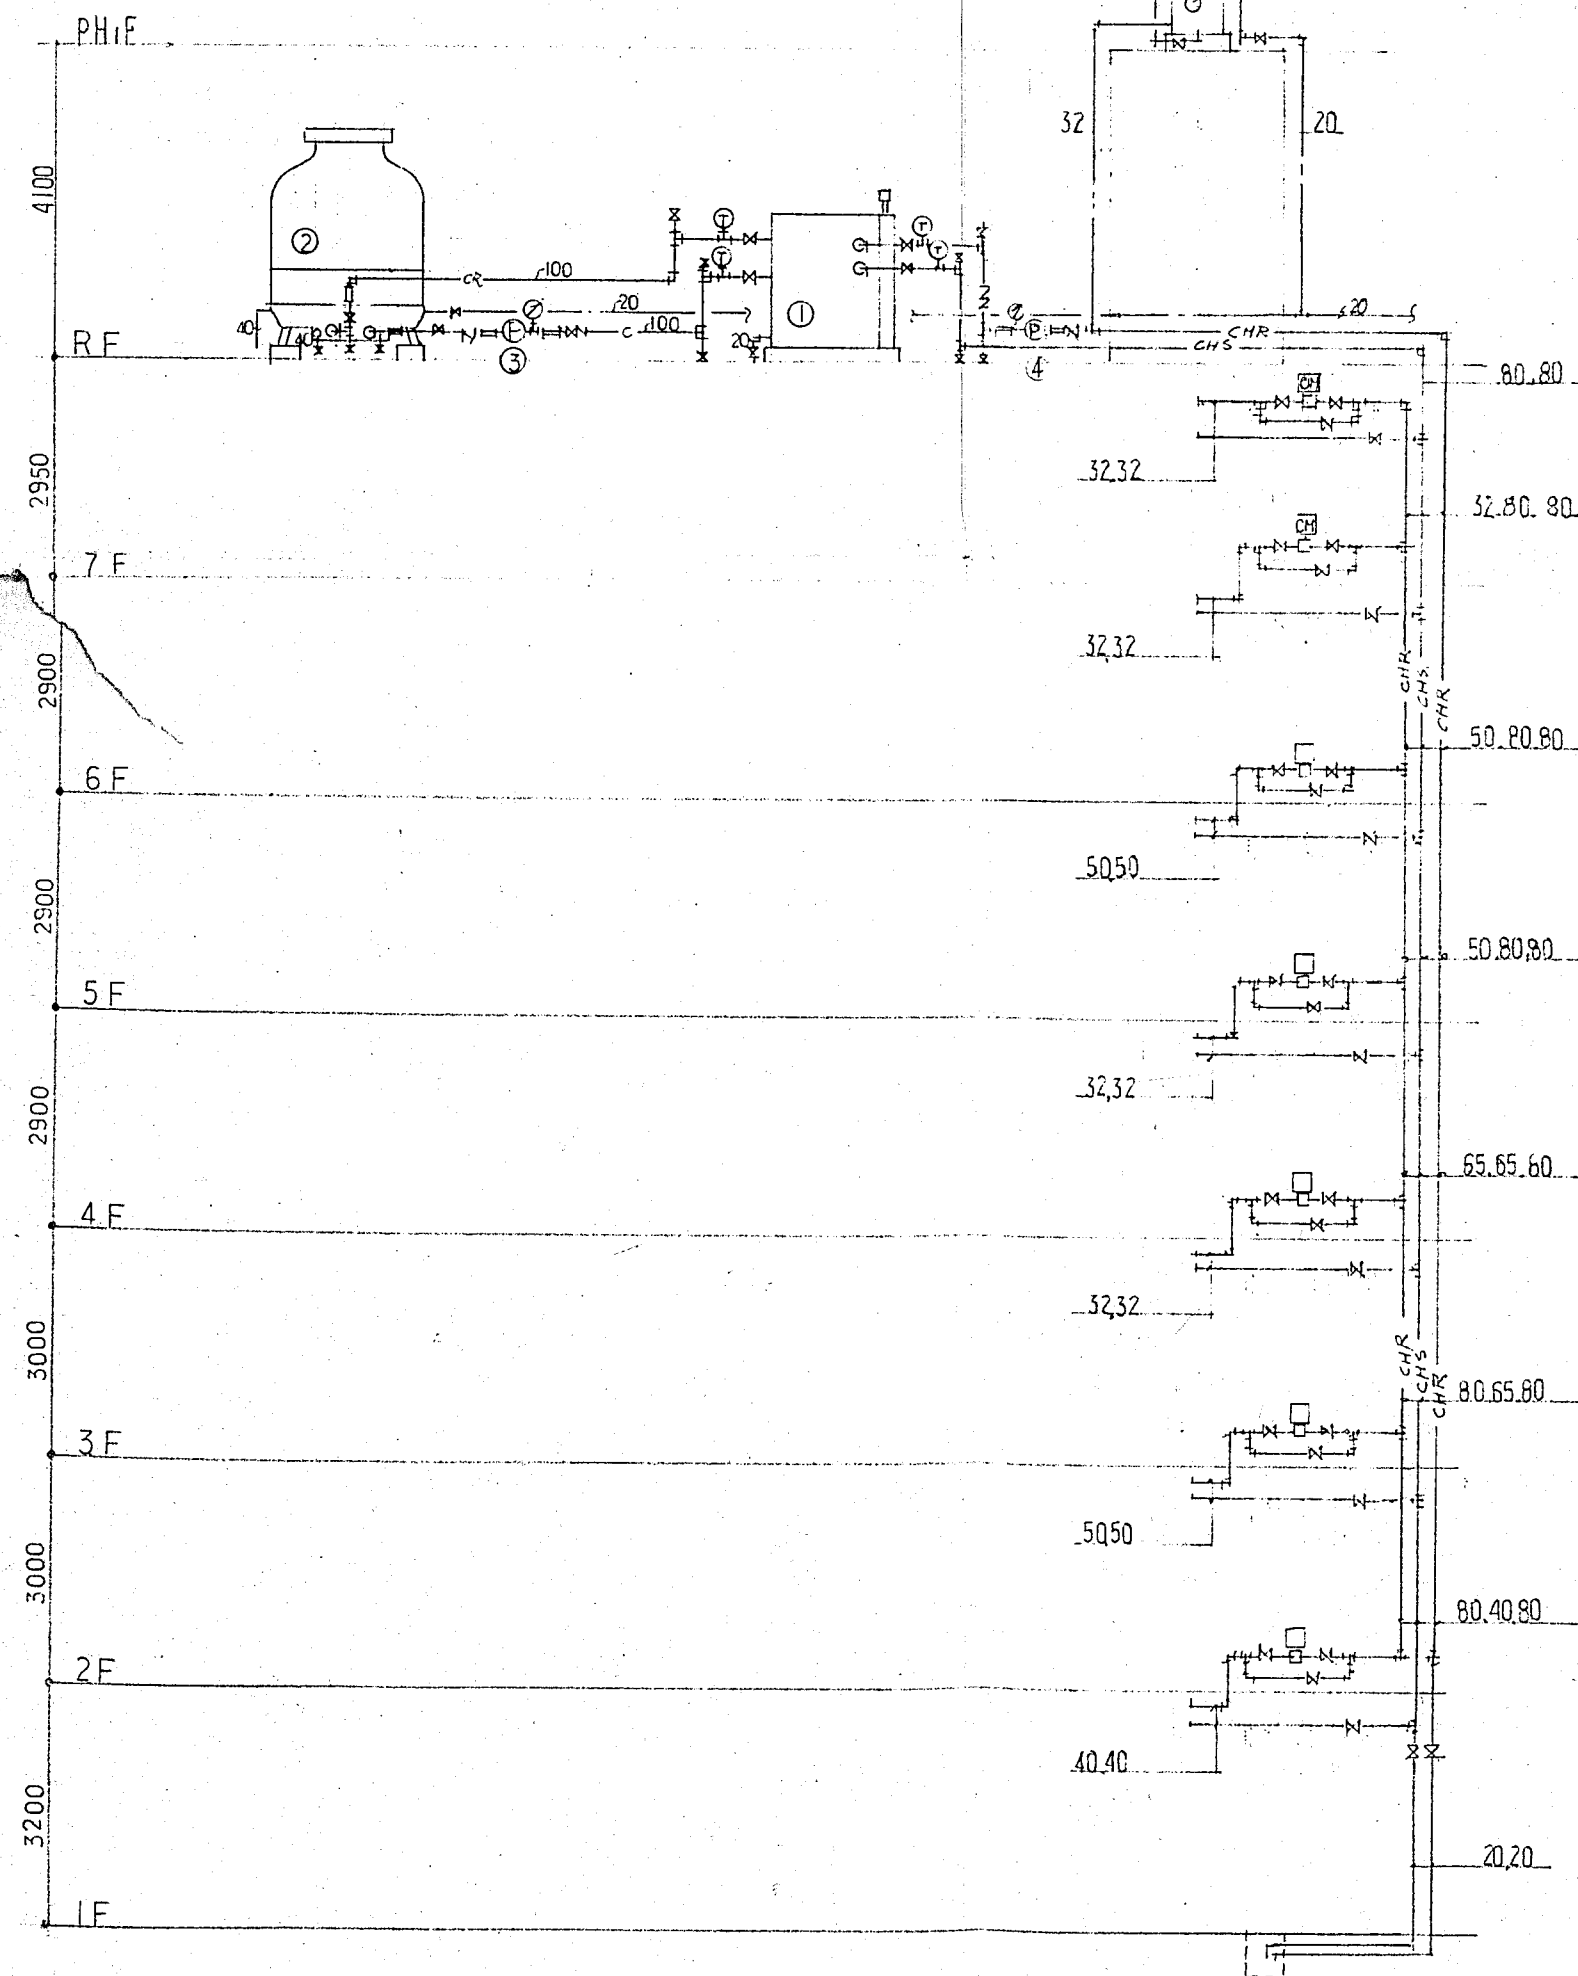

系統図

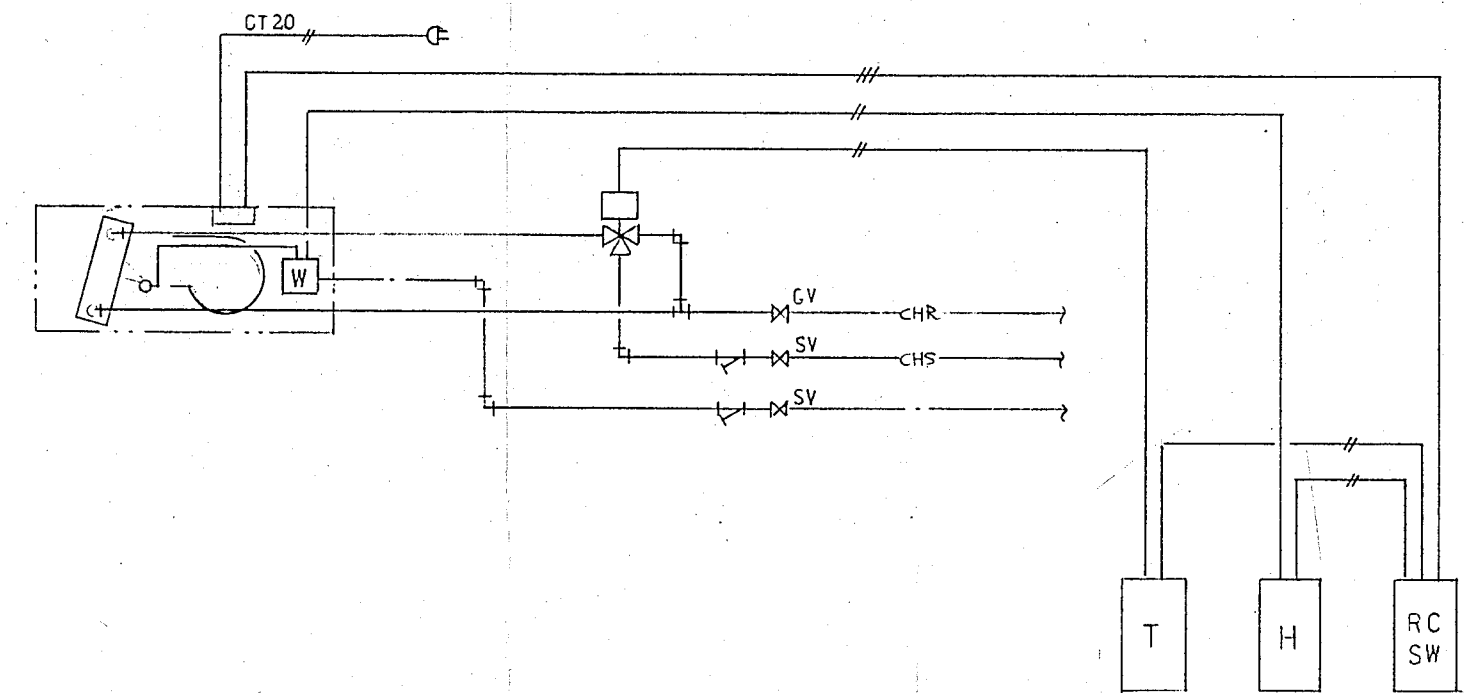

| 名称       | 型番          | 3F | 4F | 5F | 6F | 7F |
|----------|-------------|----|----|----|----|----|
| リモコンスタート | T6065B      | 1  | 1  | 3  | 1  | 3  |
| リモコンスタート | H615A       | 1  | 1  | 3  | 1  | 2  |
| 山型電動ミカキ  | V4044A 1555 | 2  | 2  | 4  | 2  |    |
|          | V4044A 1548 |    |    |    |    | 3  |
| マルチサモアース | TY110A      | 1  | 1  | 2  | 1  |    |

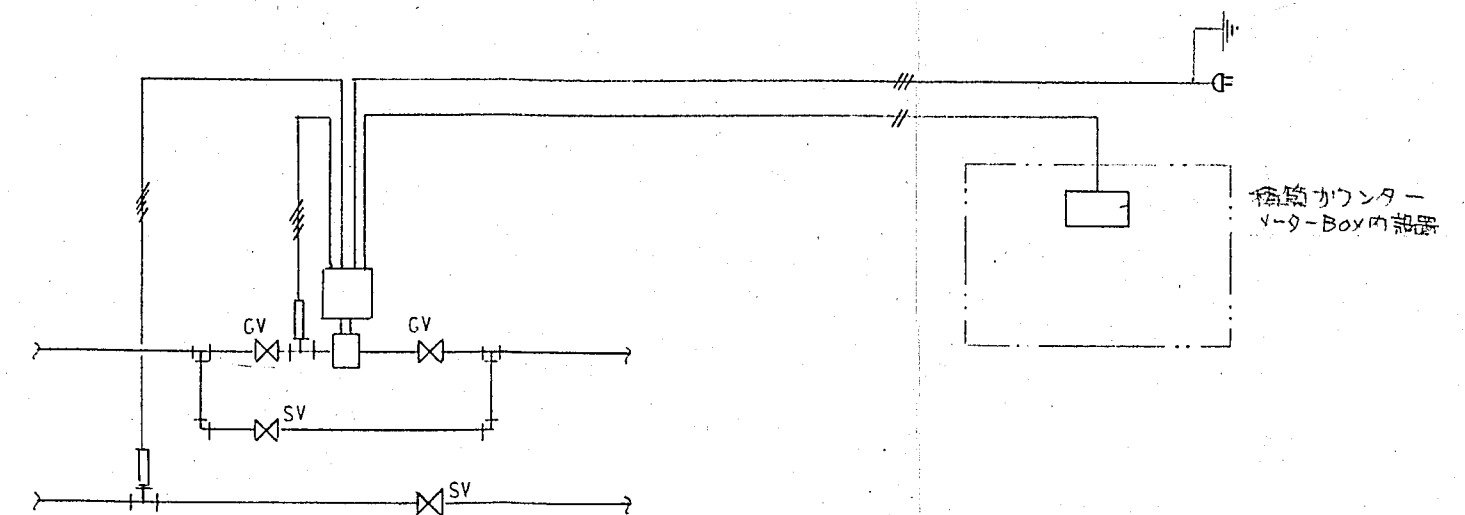

電磁式'熱量計


| 型番           | 設置場所           | 個 |
|--------------|----------------|---|
| KY7900A 1500 | 1, 3, 4, 6, 7F | 5 |
| KY7900A 1518 | 2, 5           | 2 |

| NO | 名 称          | 位 様                                                                 | 台 数 |
|----|--------------|---------------------------------------------------------------------|-----|
| 1  | 7Pソレノイド (H型) | FW-56TC, 冷気能力 4650 $\frac{100\%}{4}$<br>暖房 " 7400 $\frac{100\%}{4}$ | 3   |
| 2  | ロスタイ (カセット型) | LGH-50C, 風量 500 $\frac{\%}{4}$<br>化粧パネル, PZ-50CG                    | 1   |
| 3  | 天井扇          | V-18.28, 風量 324 $\frac{\%}{4}$<br>電動スイッチ付                           | 1   |
| 4  | "            | V-10Z8, 風量 84 $\frac{\%}{4}$                                        | 1   |




| NQ | 名 称                                     | 仕 様                                                                | 台 数 |
|----|-----------------------------------------|--------------------------------------------------------------------|-----|
| 1  | 7F-7414ユニット (Chokushiki)                | FW-58TC 冷房能力 6600 <sup>Kcal/h</sup><br>暖房能力 10500 <sup>cal/h</sup> | 6   |
| 2  | 三菱 V-5065A 40                           | Q-455C V 904E                                                      | 1   |
| 3  | 7-ド 1200×550                            | SUS 天井吊 V-20 ZP 取付                                                 | 1   |
|    | <input checked="" type="checkbox"/> 天中箱 | V-18ZB                                                             | 8   |
|    | <input checked="" type="checkbox"/> 給死口 | 250×250、4ヤン 300 <sup>φ</sup>                                       | 6   |



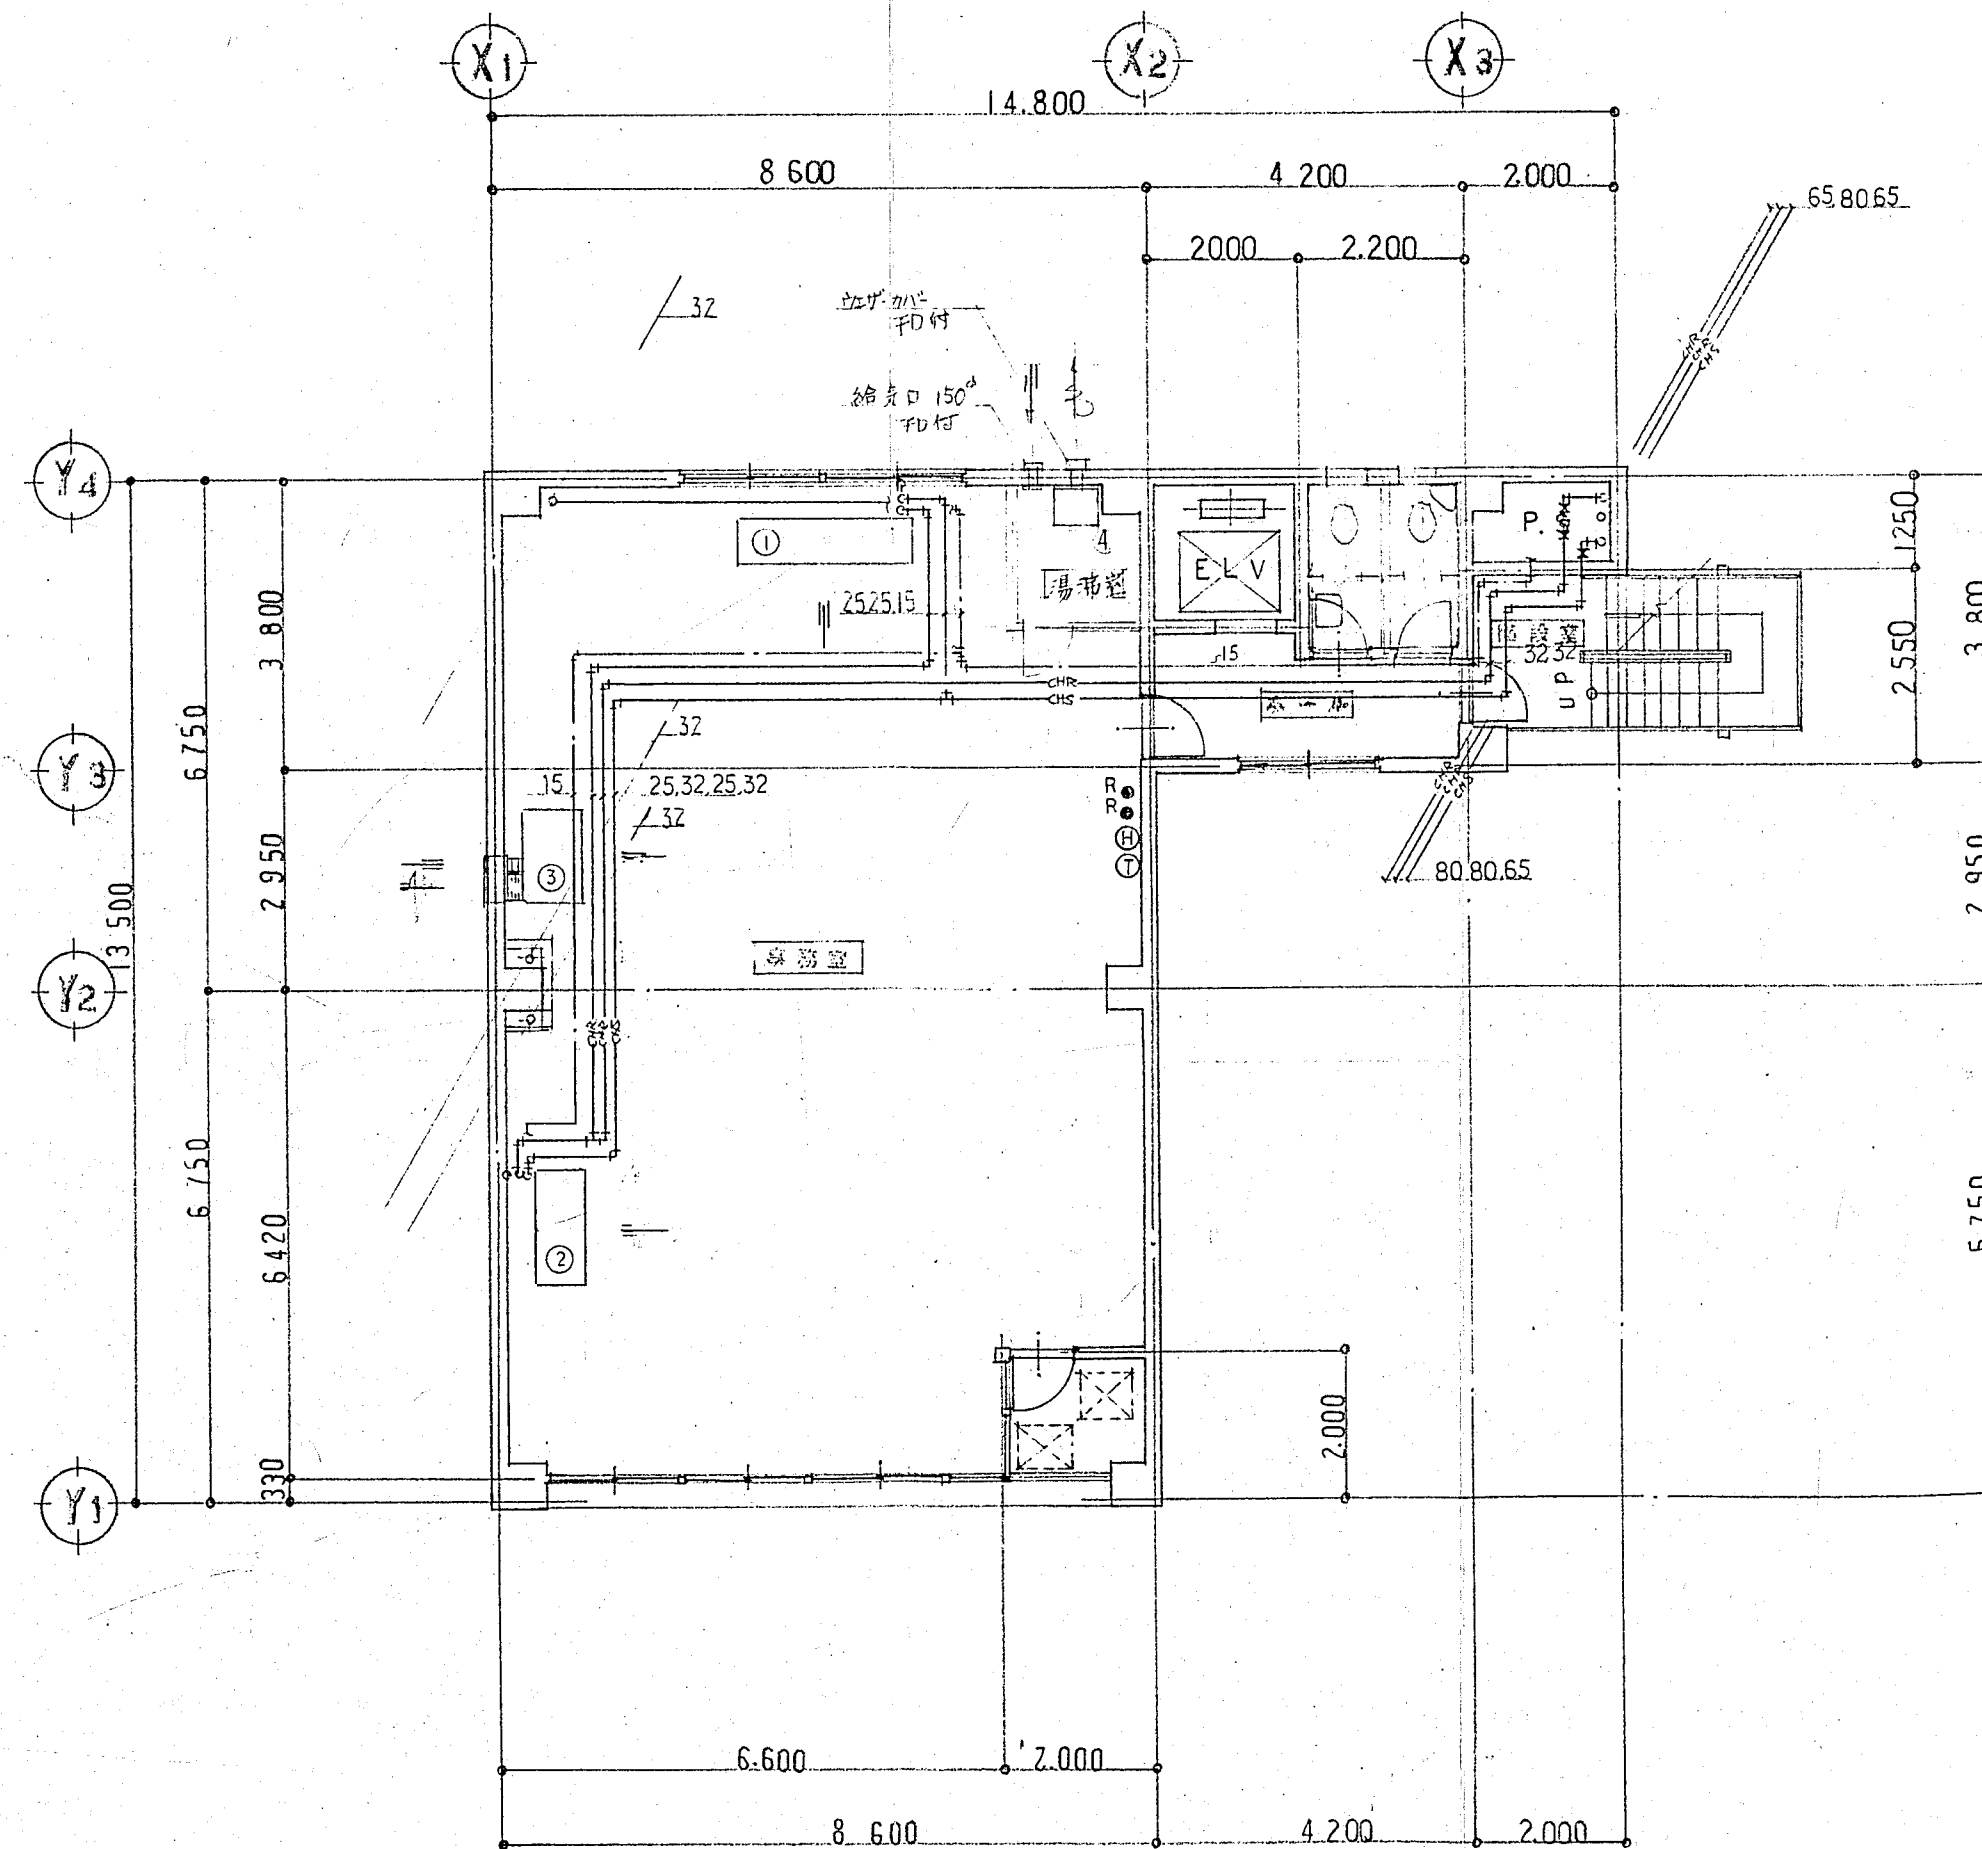


3 階平面図 1/100


| NO | 名 称        | 仕 様                                                                                     | 数 |
|----|------------|-----------------------------------------------------------------------------------------|---|
| 1  | ファンコイルユニット | 天井吊型(露出) 冷房能力 9000 kcal/h 暖房能力 14800 kcal/h<br>FW-S12T1 加湿用ウェットマスター組込 リモコンスイッチ付属        | 6 |
| 2  | 〃          | 天井吊型(露出) 冷房能力 6600 kcal/h 暖房能力 11100 kcal/h<br>FW-S8T1 加湿用ウェットマスター組込                    | 4 |
| 4  | レンジフードファン  | (ネカタイプ) 断熱50mm以上 通風スリット、チャンバー 付属                                                        | 2 |
| 5  | 給気グリル      | H5 200×200 取付チャーム 350×350×350                                                           | 2 |
| 6  | ファンコイルユニット | フロア型(埋込) 冷房能力 4650 kcal/h 暖房能力 7500 kcal/h<br>FWM-S6M1 吹出口、吸出口、ダクトダクト、超音波加湿器組込 リモコンスイッチ | 1 |
| 7  | 〃          | フロア型(埋込) 冷房能力 1600 kcal/h 暖房能力 2800 kcal/h<br>FWM-S6M1 吹出口、吸出口、ダクトダクト、超音波加湿器組込 リモコンスイッチ | 1 |
| 8  | パネルラジエータ   | ZK46 暖房能力 540 kcal/h                                                                    | 1 |
| 9  | ロスナイ型換気扇   | 天井埋込型 VLI500Z 換気125 m³/h                                                                | 2 |
| 10 | 天井埋込型換気扇   | 圧力型 換気量 30 m³/h                                                                         | 2 |

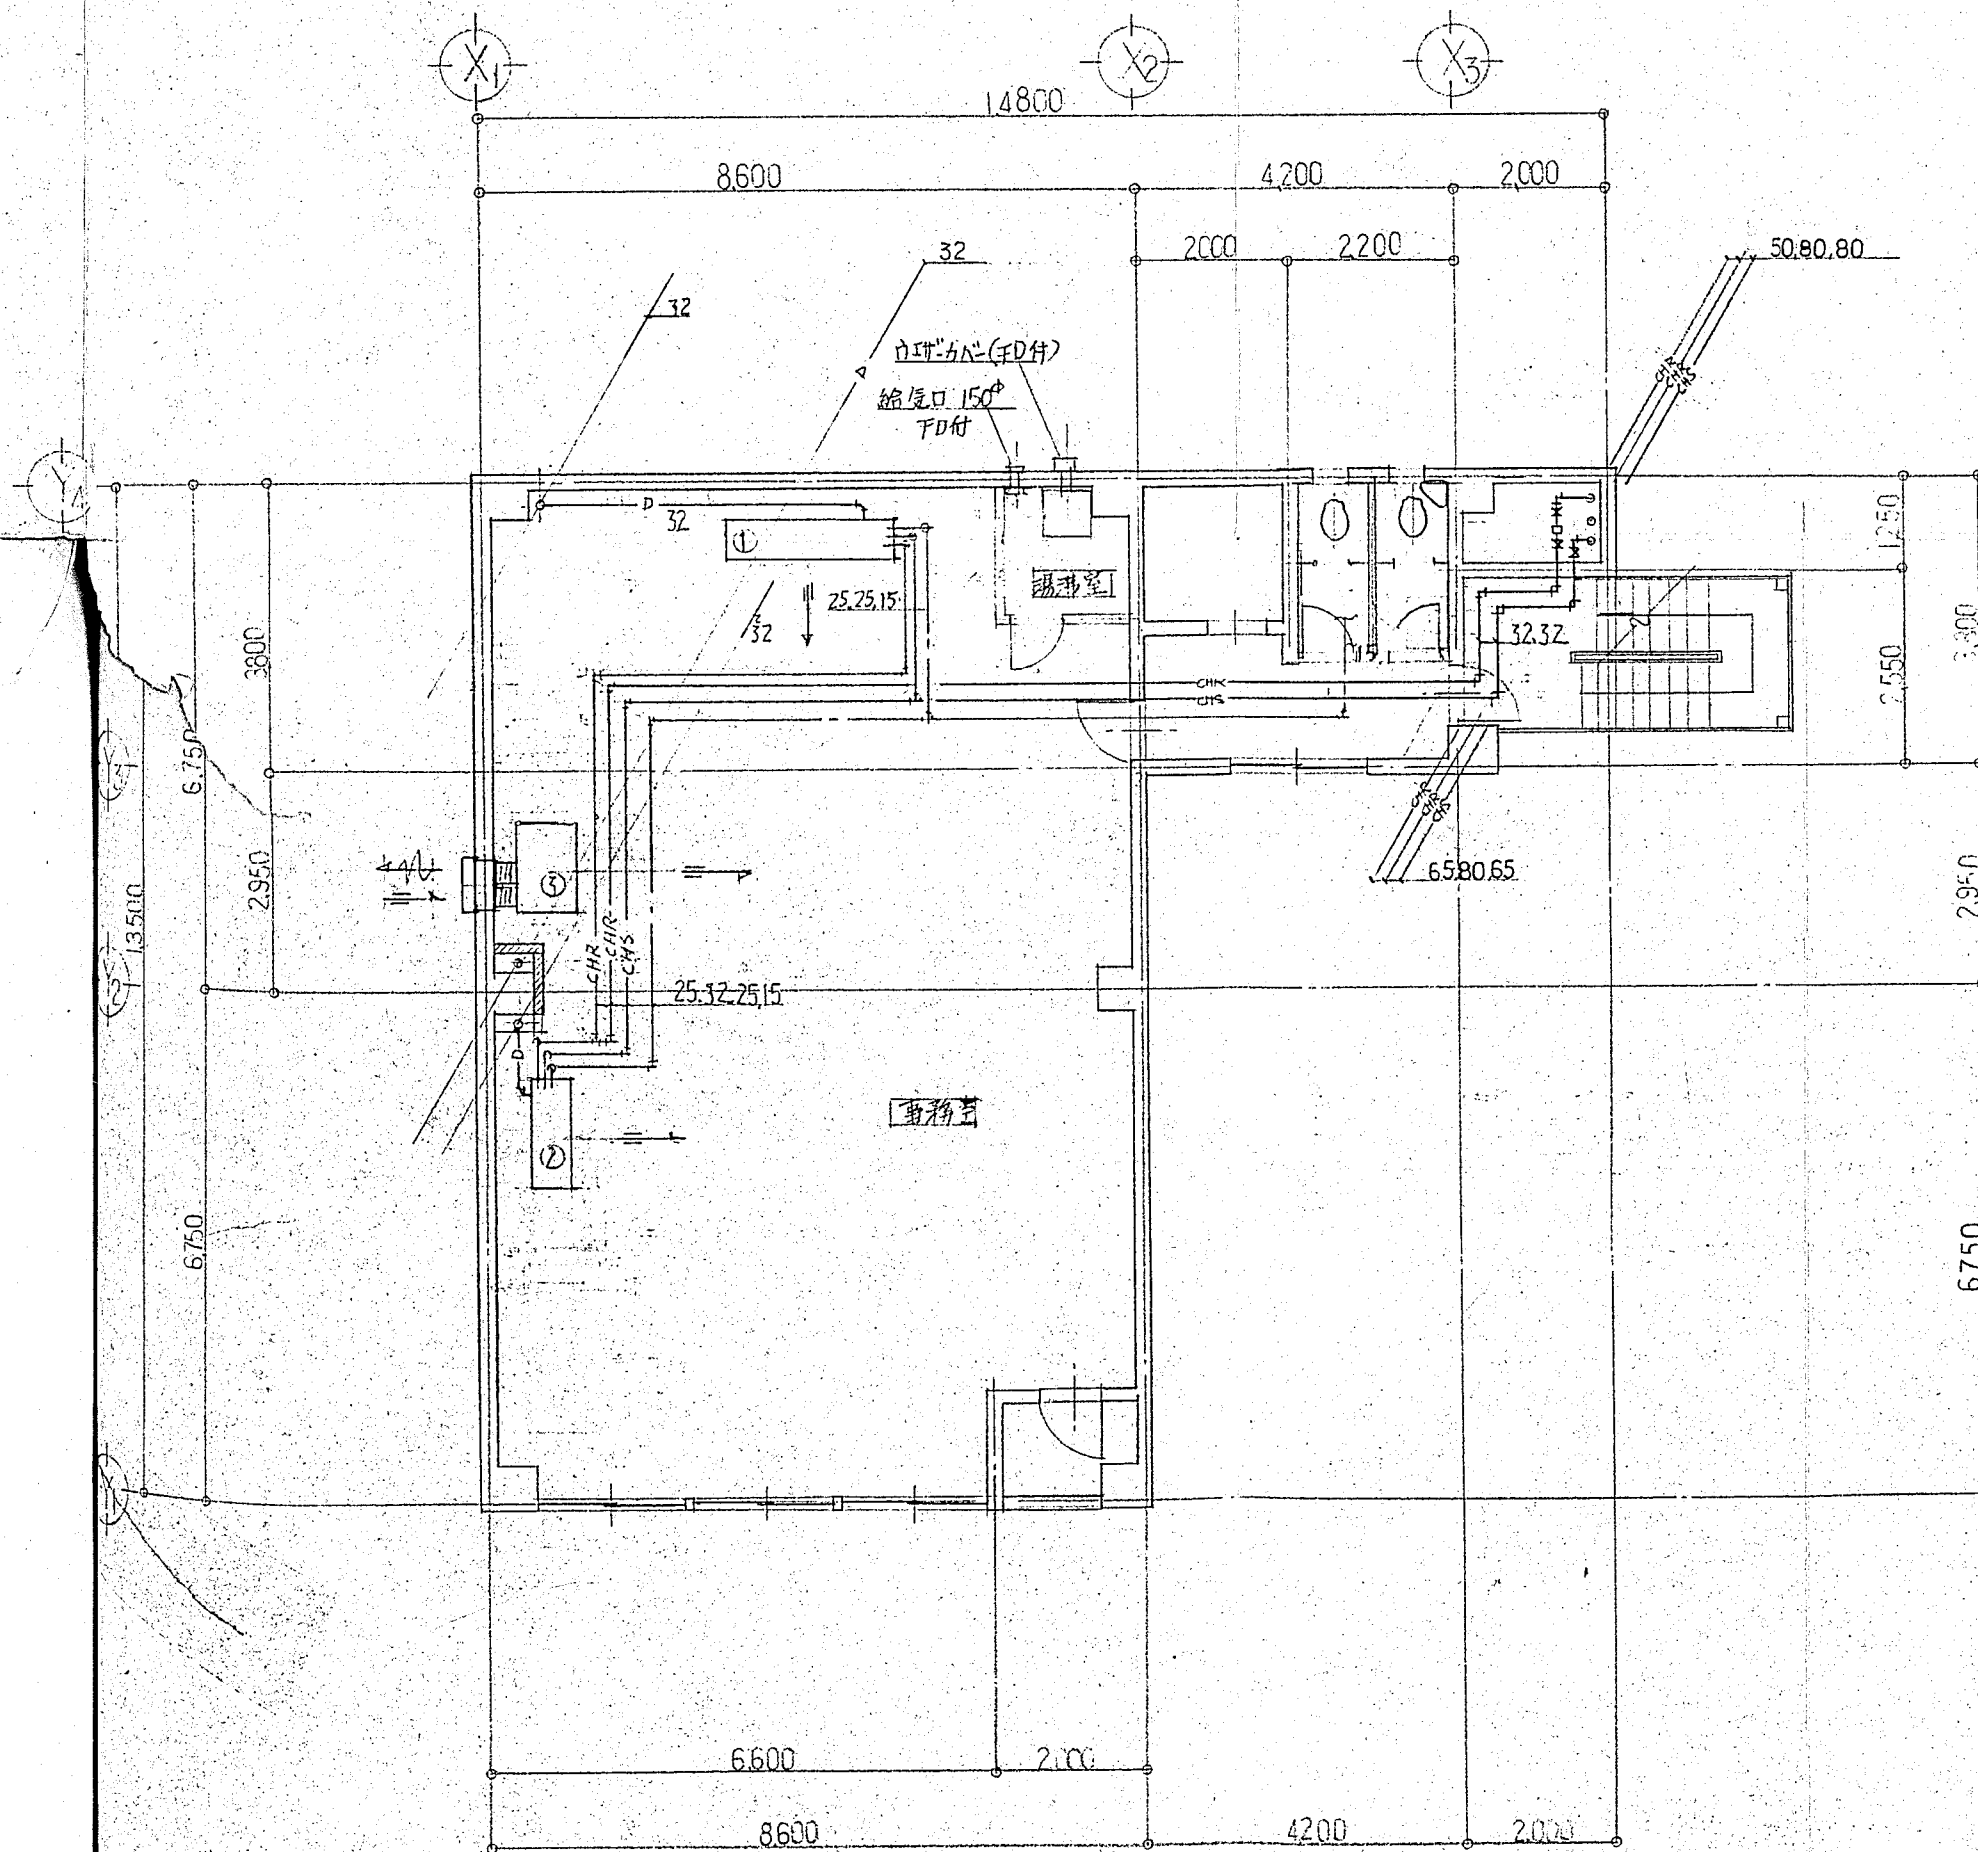


4階平面図 1/100

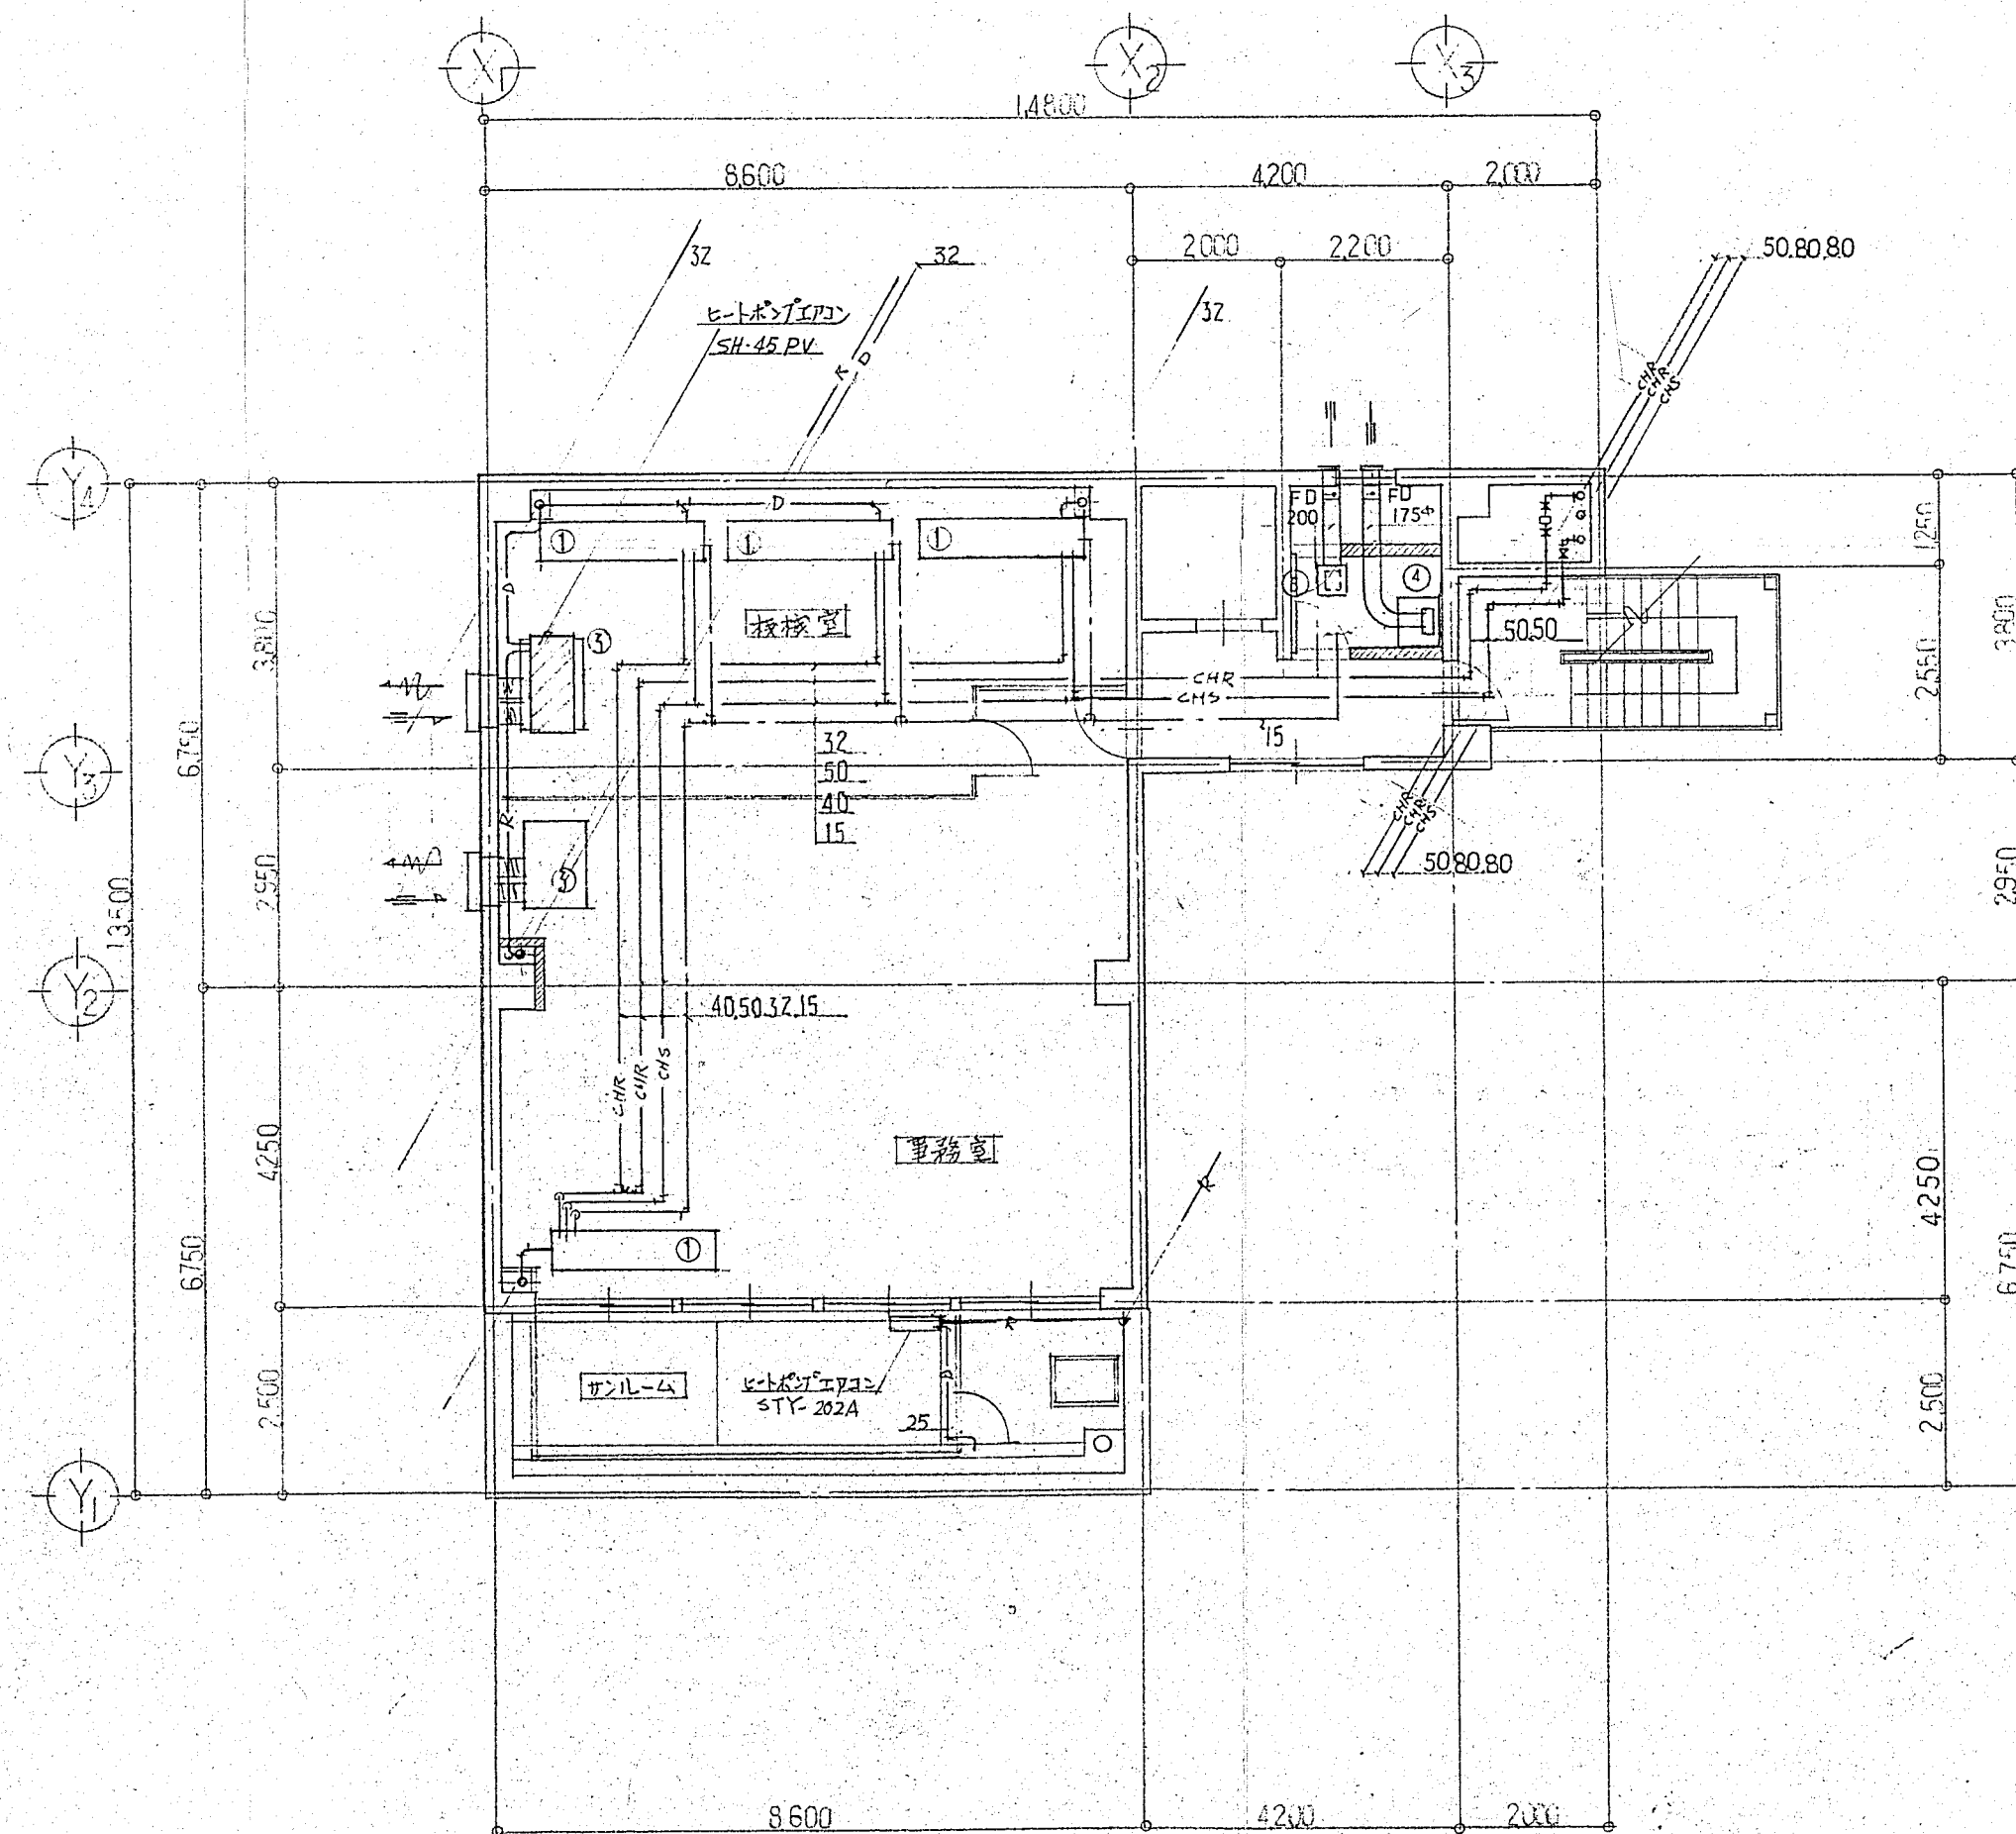

5階平面図 1/100


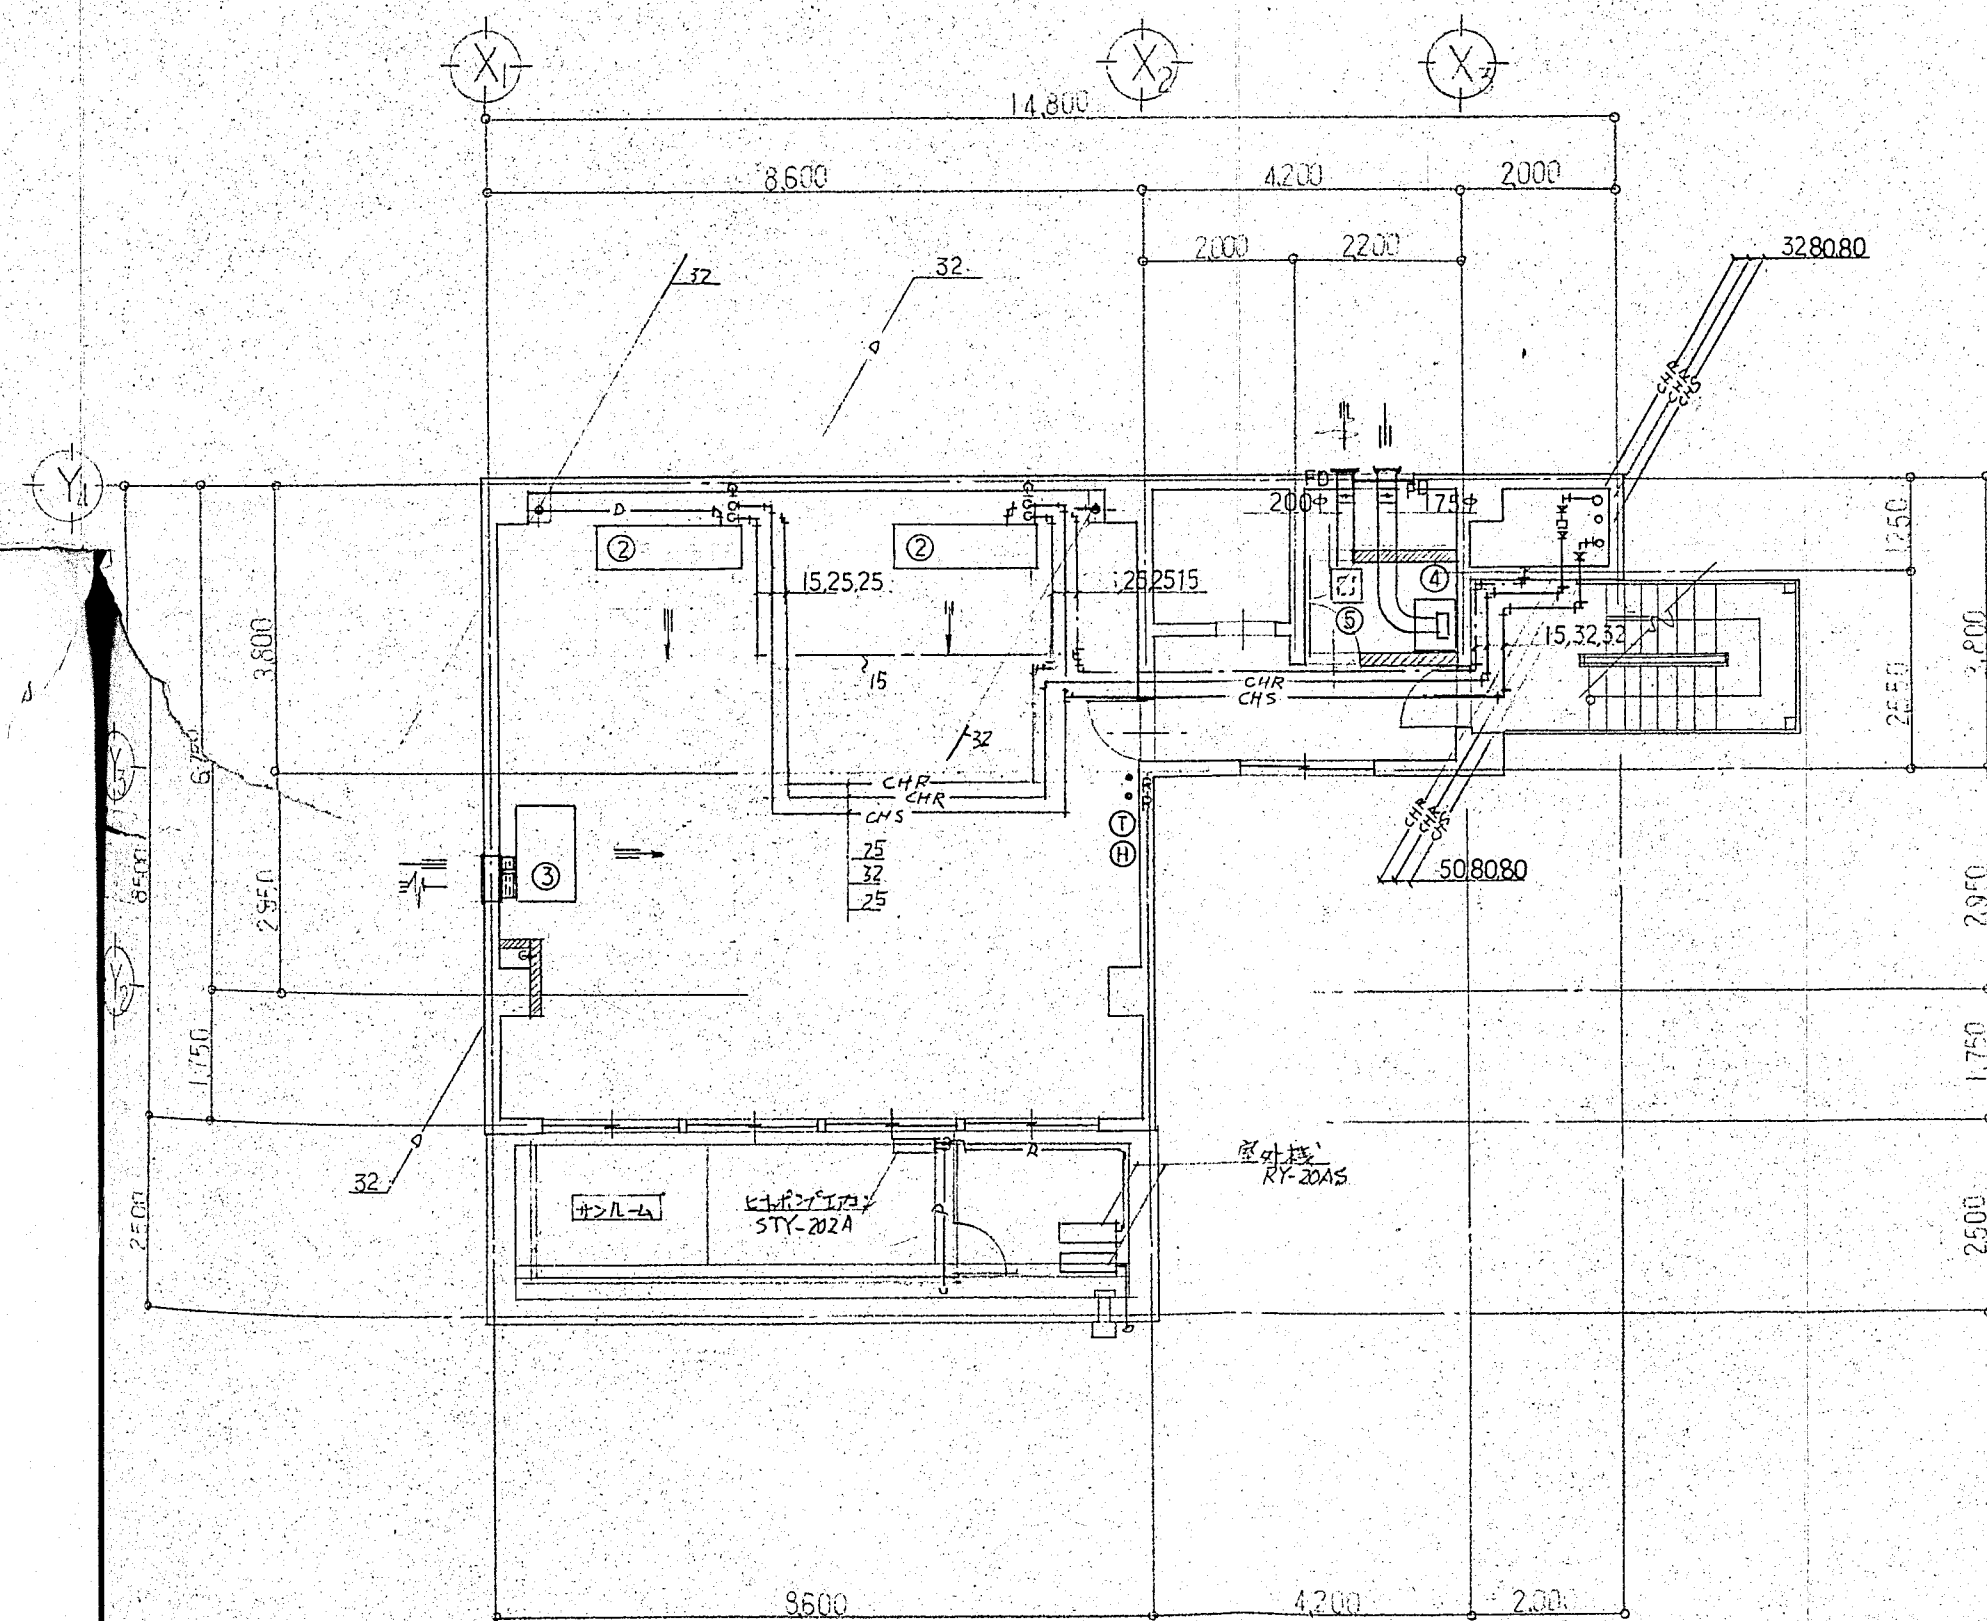


6階平面図 1/100

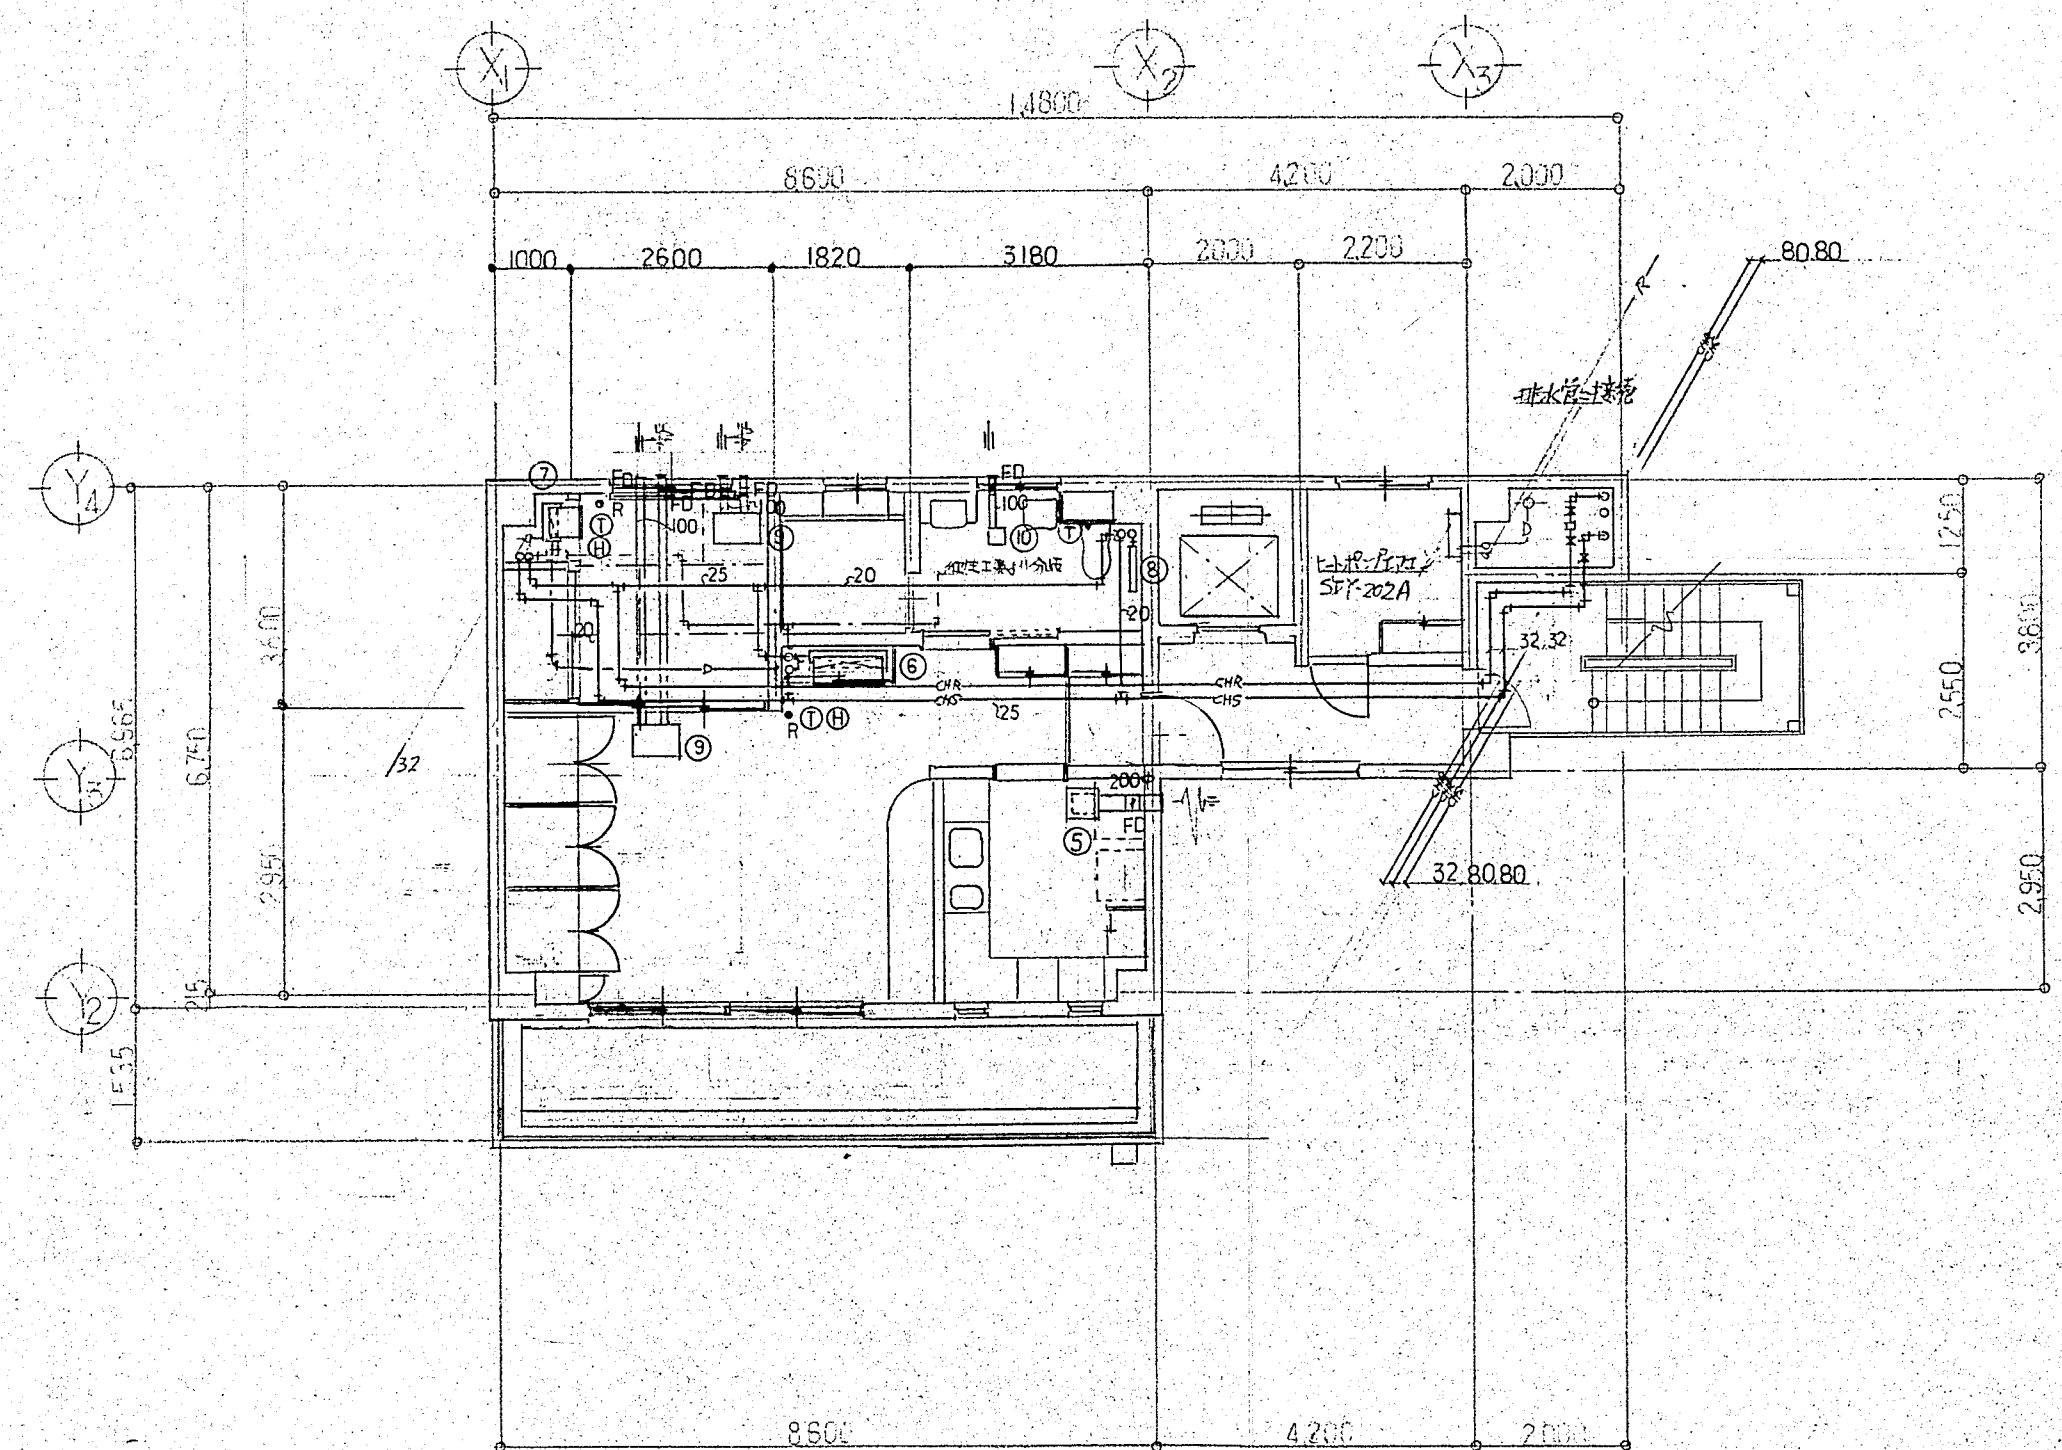


7階平面図 1/100

| NO | 名 称      | 仕 様   | 備 考       |
|----|----------|---|-----------|
| 1  | 吸収冷凍水機   | 二速初用屋外ユニット型 冷房能力 120,960 kcal/h 暖房能力 105,600 kcal/h<br>標準効 127.330 kcal/h (6.8255 m³/h) 冷温水量 366.6 l/min 冷却水量 642 l/min<br>3φ200V 吸収効率 70.7500, 11-1 電動機 150W, 制御回路 130W, 消費電力 1290W<br>感温操作盤, 動力盤, コントローラ, 機内製御盤, 凍結防止ヒューズ, 31 制御弁等<br>基礎 1700W x 1800L x 200H | SUW-E940E |
| 2  | 冷却塔      | 超低騒音型 60 RT 冷却水量 234,000 kcal/h<br>軸流ファン機 1100W 3φ200V 基礎 300W x 1500 x 600 H 型   | SCT-R60NL |
| 3  | 冷却水循環ポンプ | 80φ x 650 l/min x 13 m x 3.7 kW 1-1/2 型 90° CV, 圧打他附属品付   | 室外型       |
| 4  | 冷温水循環ポンプ | 65φ x 370 l/min x 29 m x 3.7 kW 1-1/2 型   | "         |

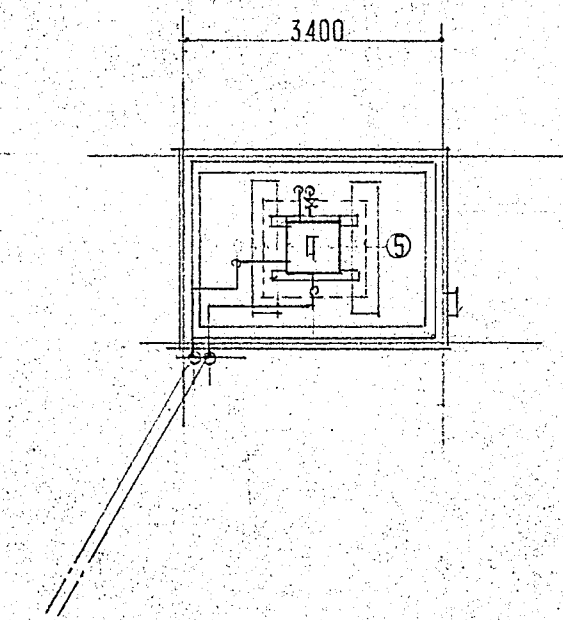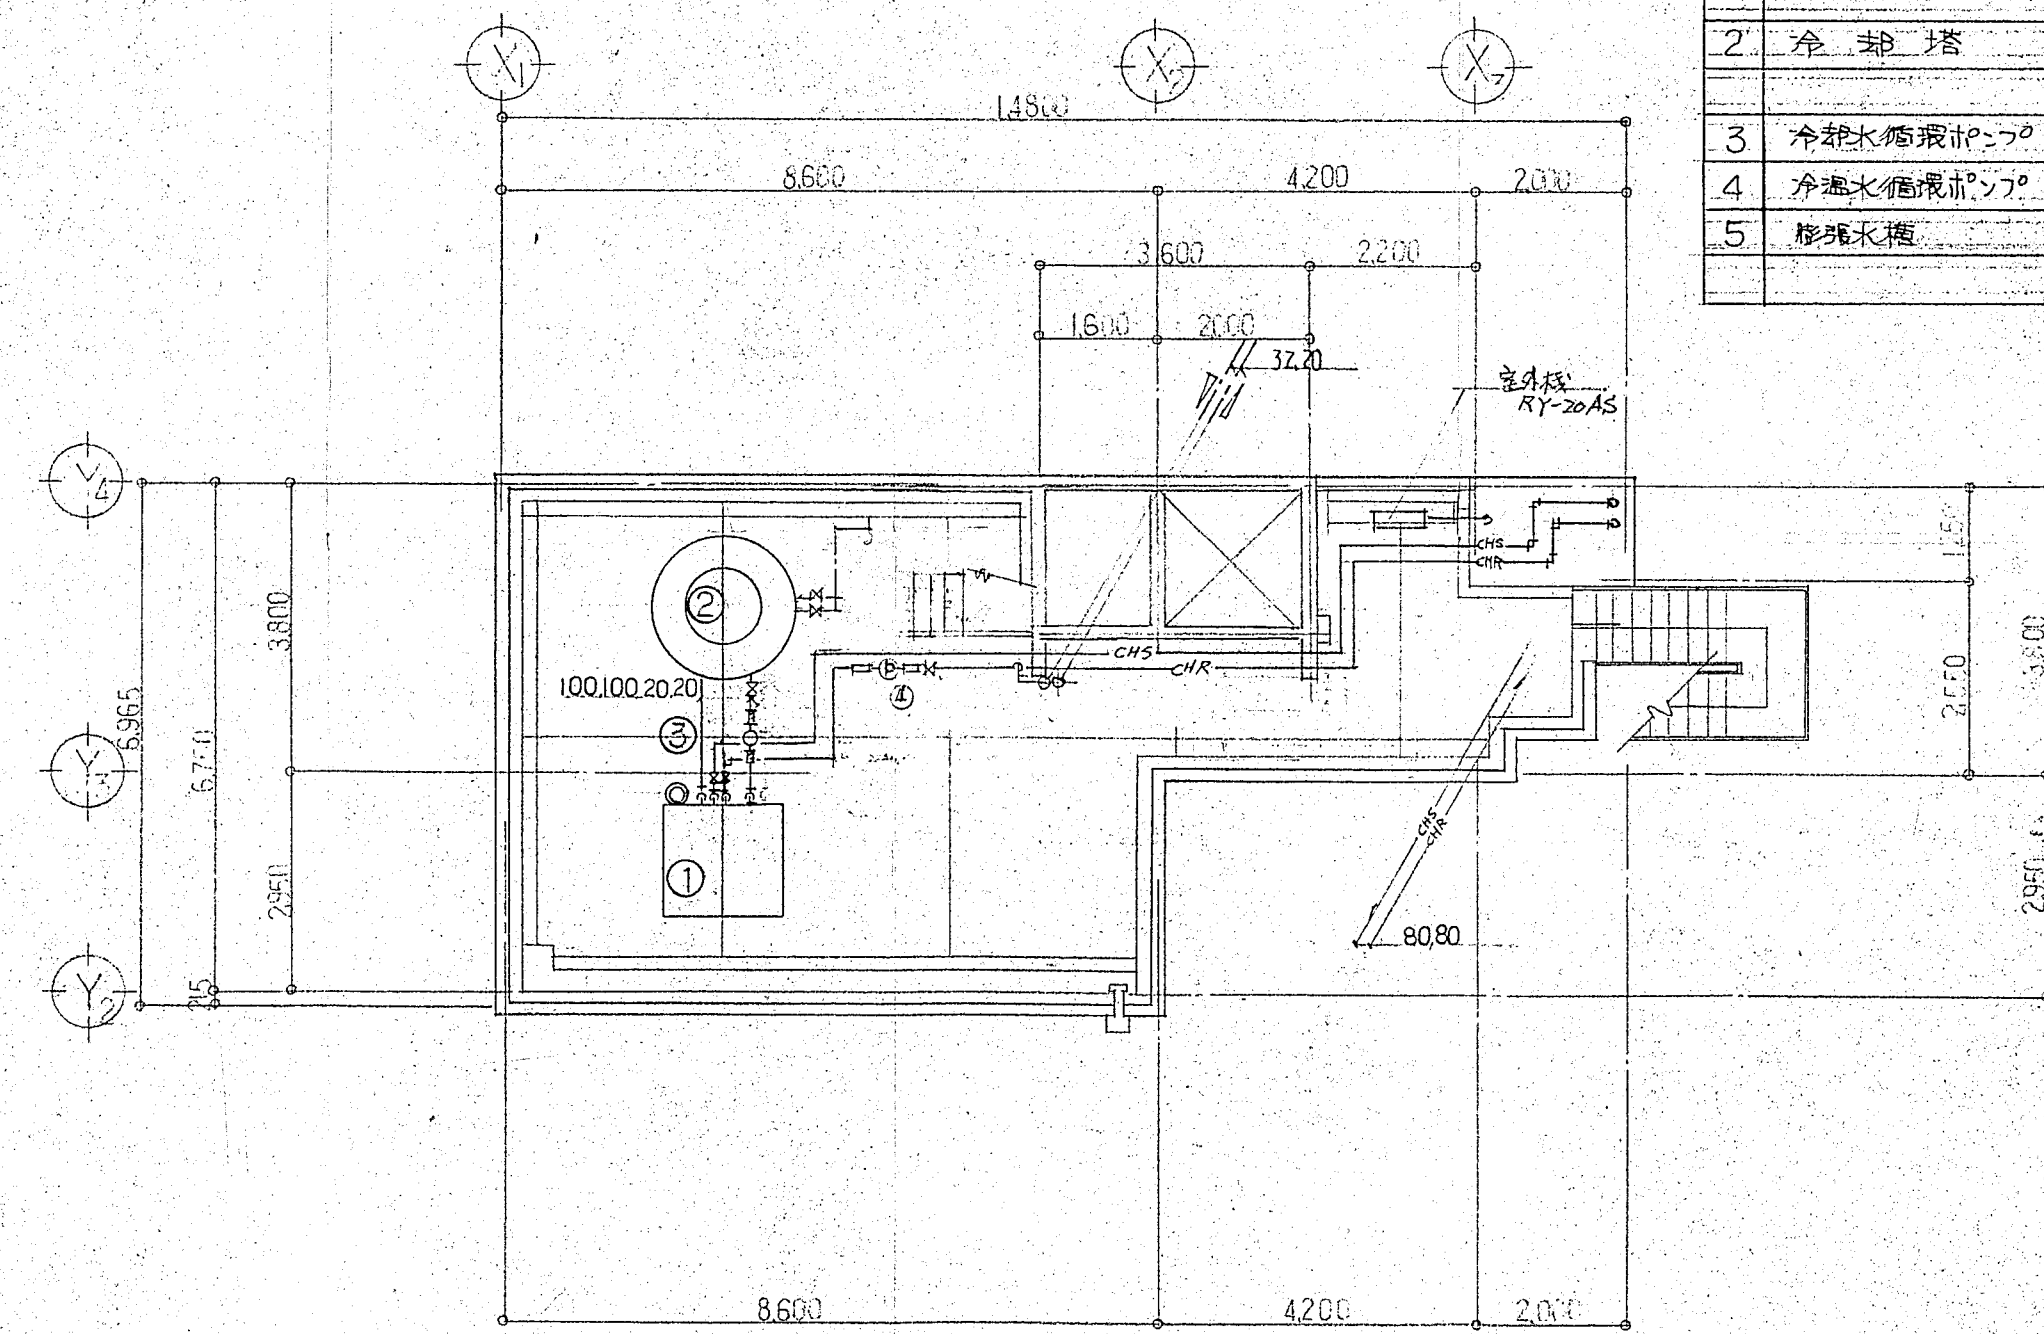



PH1 機室平面図 1/100

R 機室平面図 1/100

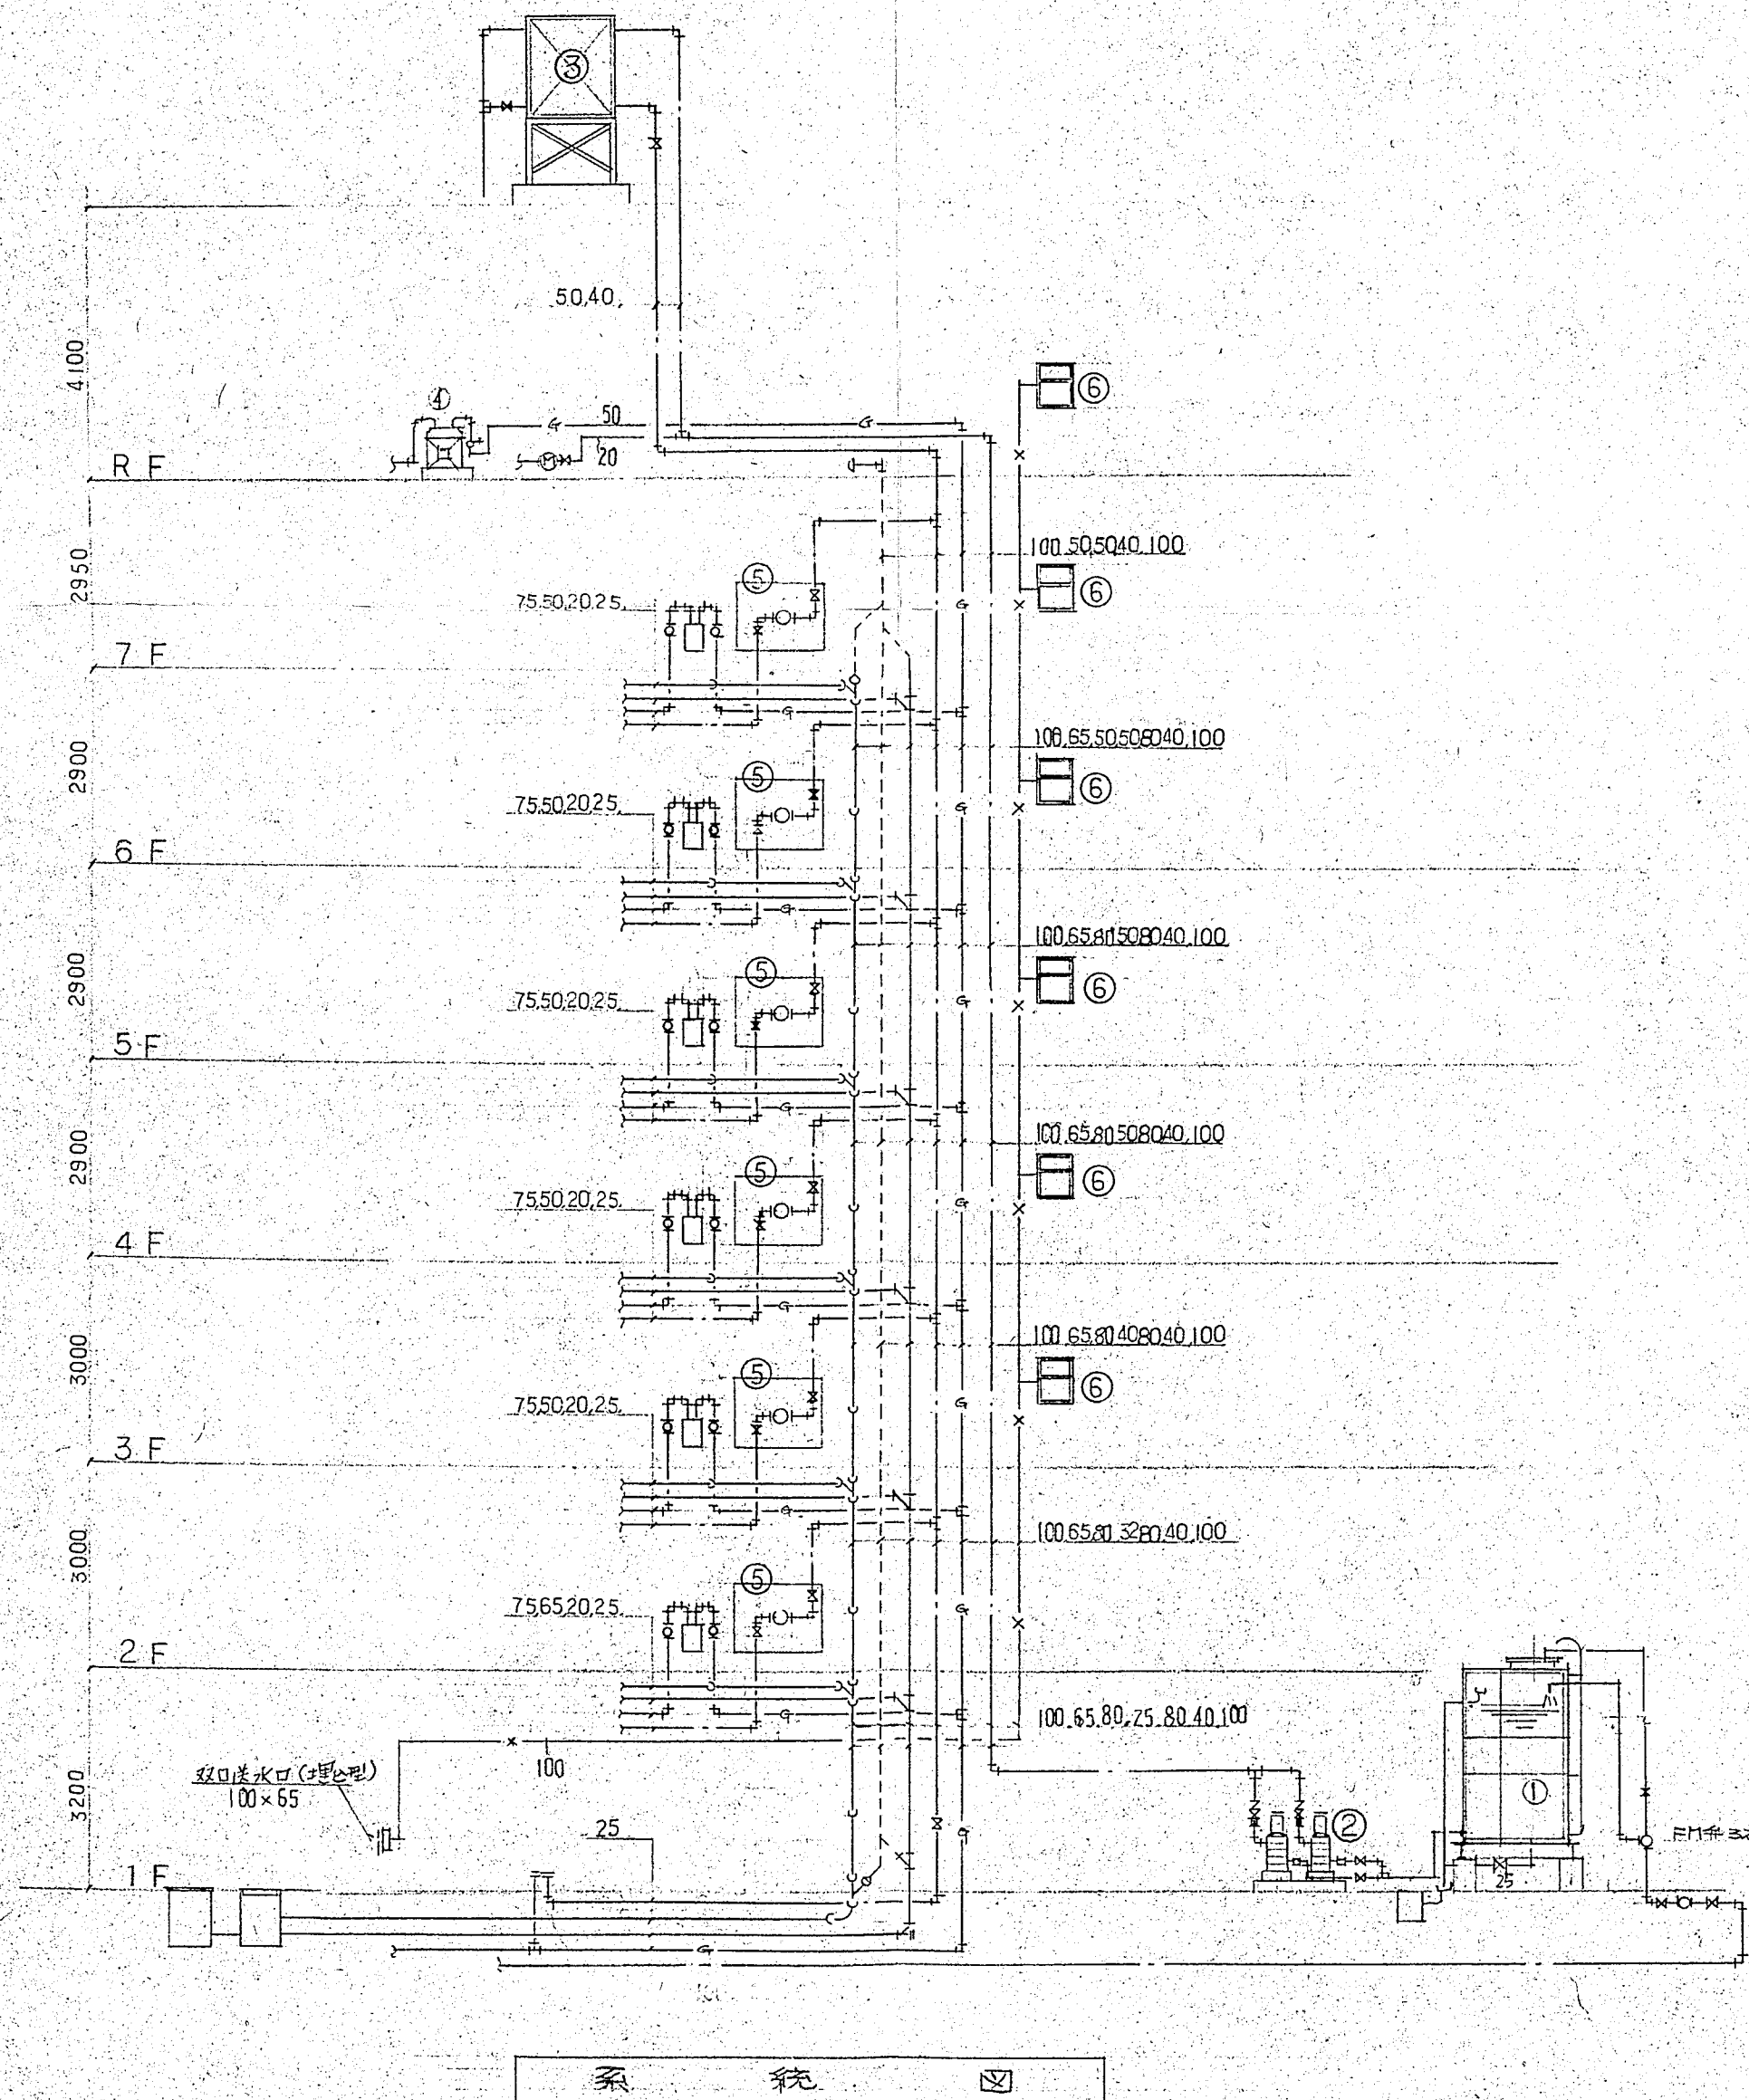


| NO | 名 称    | 仕 様                                  | 備 考    |
|----|--------|--------------------------------------|--------|
| 1  | 受 水 槽  | FRP製 (組立型) 容量 3.75M³ 1000×1500×2500H | 耐震 Z3G |
| 2  | 揚水ポンプ  | 40×8600min 40m×22kw 五形多相ポンプ          | (屋外型)  |
| 3  | 高架水槽   | FRP製 容量 2M³ 1300×1300×1500H 架台 1500H | 耐震 1G  |
| 4  | ガスレター  | 30号 50中                              |        |
| 5  | 浄水器    | 25φ (1F~7F) 20φ (屋上)                 |        |
| 6  | 消防専用栓箱 | 400φ×650×220D                        | 青色表示燈付 |

| 名 称     | 仕 様                               | 個 数 |
|---------|-----------------------------------|-----|
| 和風大便器   | C-375 AV TV750C, T82C32, TS116WAY | 1   |
| 手 洗 器   | L5D, T205, T4A, T22P, TA2         | 4   |
| 捲形自在水栓  | T31-13                            | 4   |
| 止水栓     | T4A                               | 4   |
| 暖間湯沸器   | 5号 60W5DV 換気扇連動スイッチ付              | 4   |
| 三口バネカラン |                                   | 4   |
| ゴミ箱口コック |                                   | 4   |
| 洋風洋器    | C-14RS, TV750 DH, YH-100          | 3   |
| 〃       | C-14RS, S-670 BR, YH-100          | 3   |
| 立形自在水栓  | T-36S-13                          | 1   |
| 鏡       | TS-119AS3                         | 6   |
| 棚       | S-3                               | 4   |

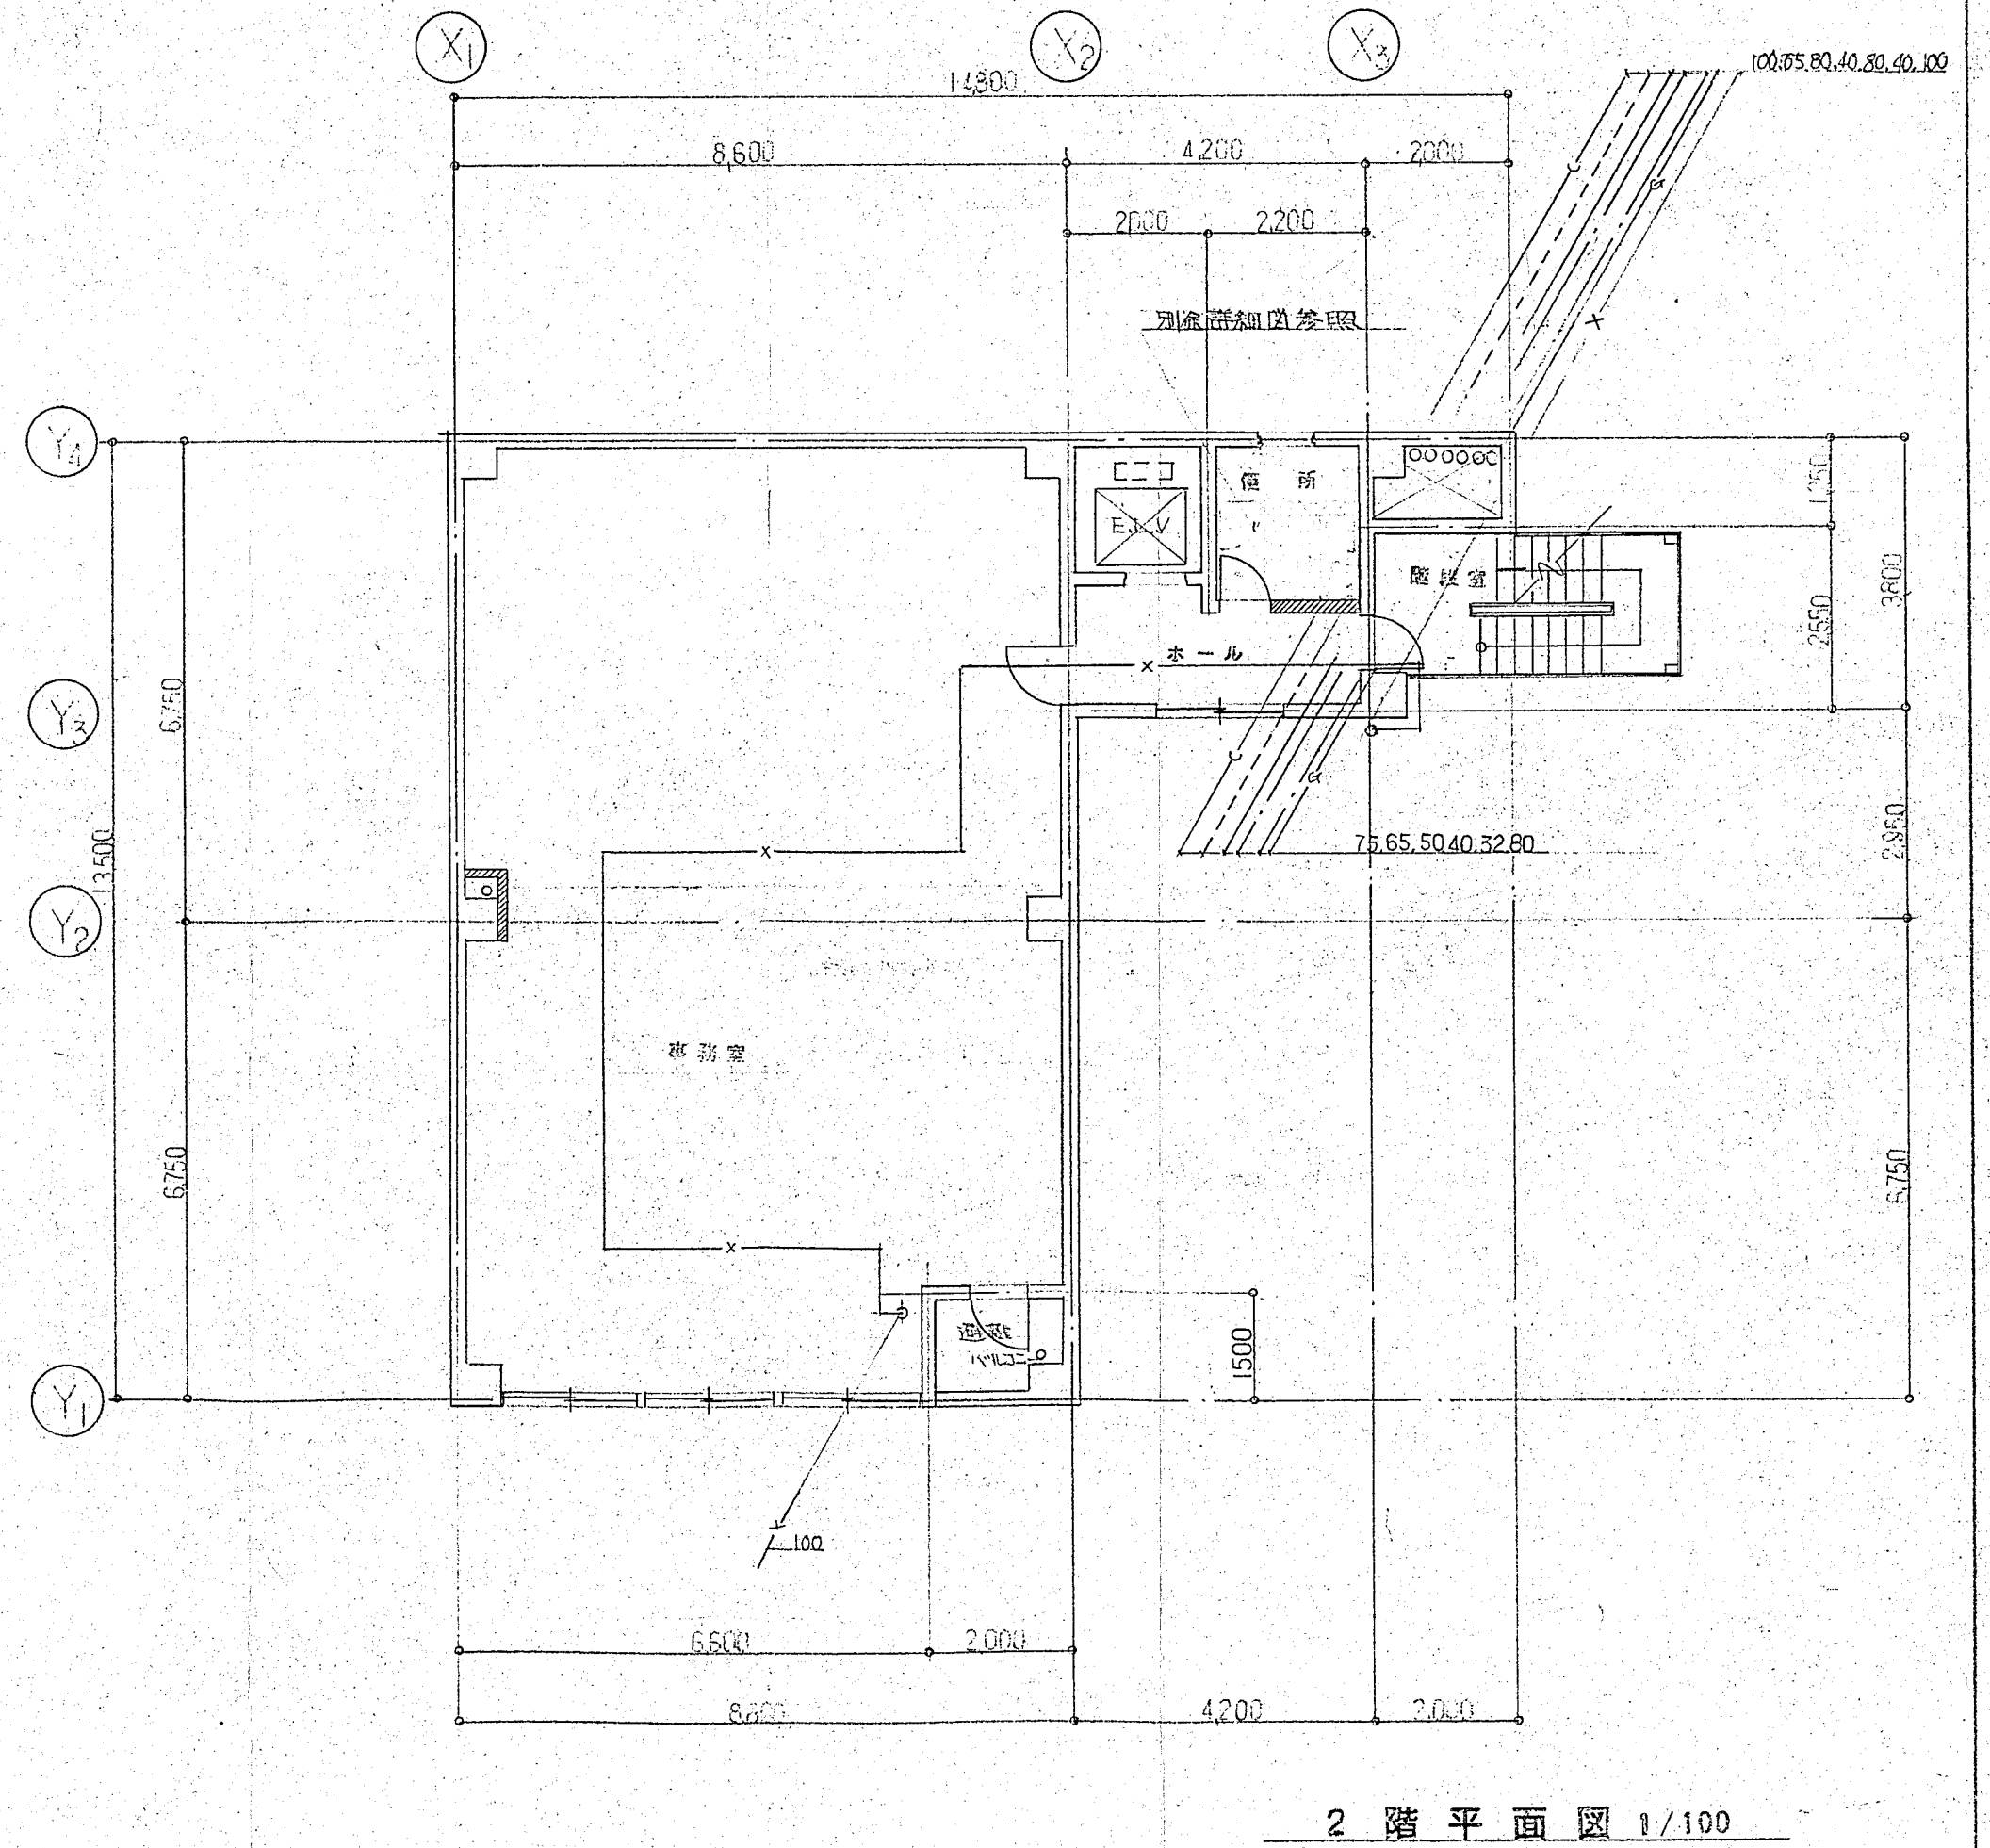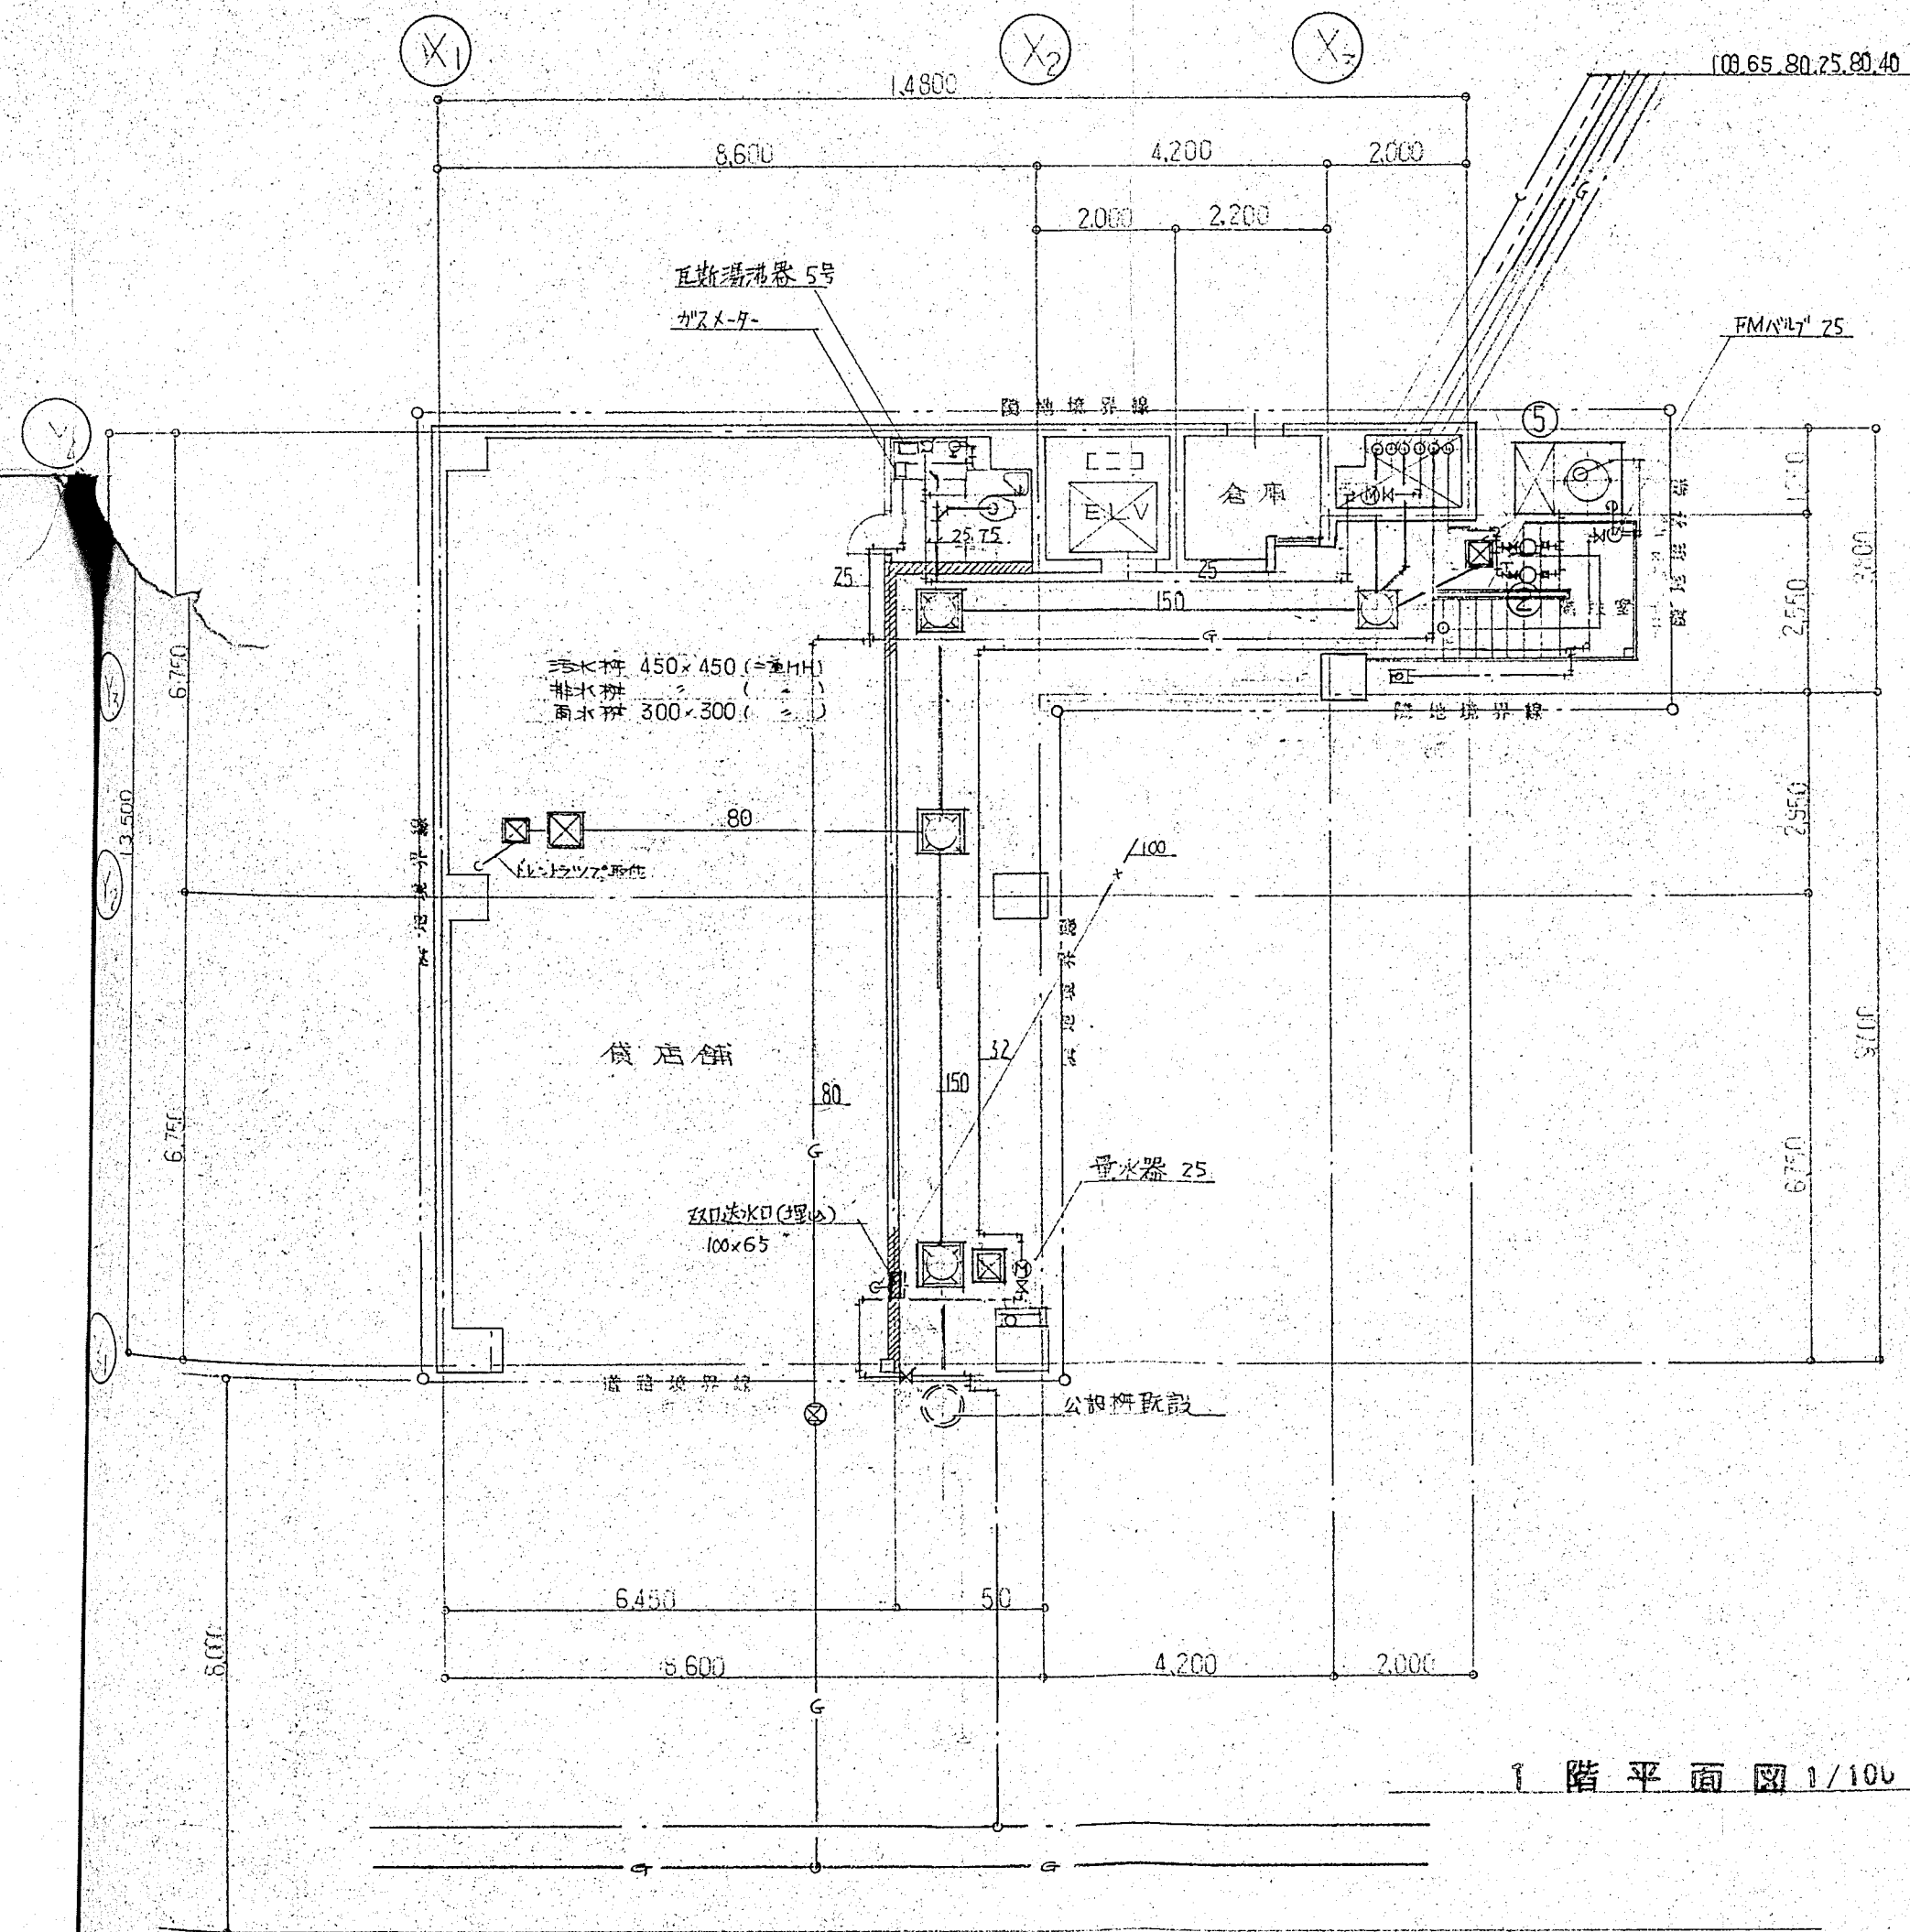

Y<sub>4</sub>

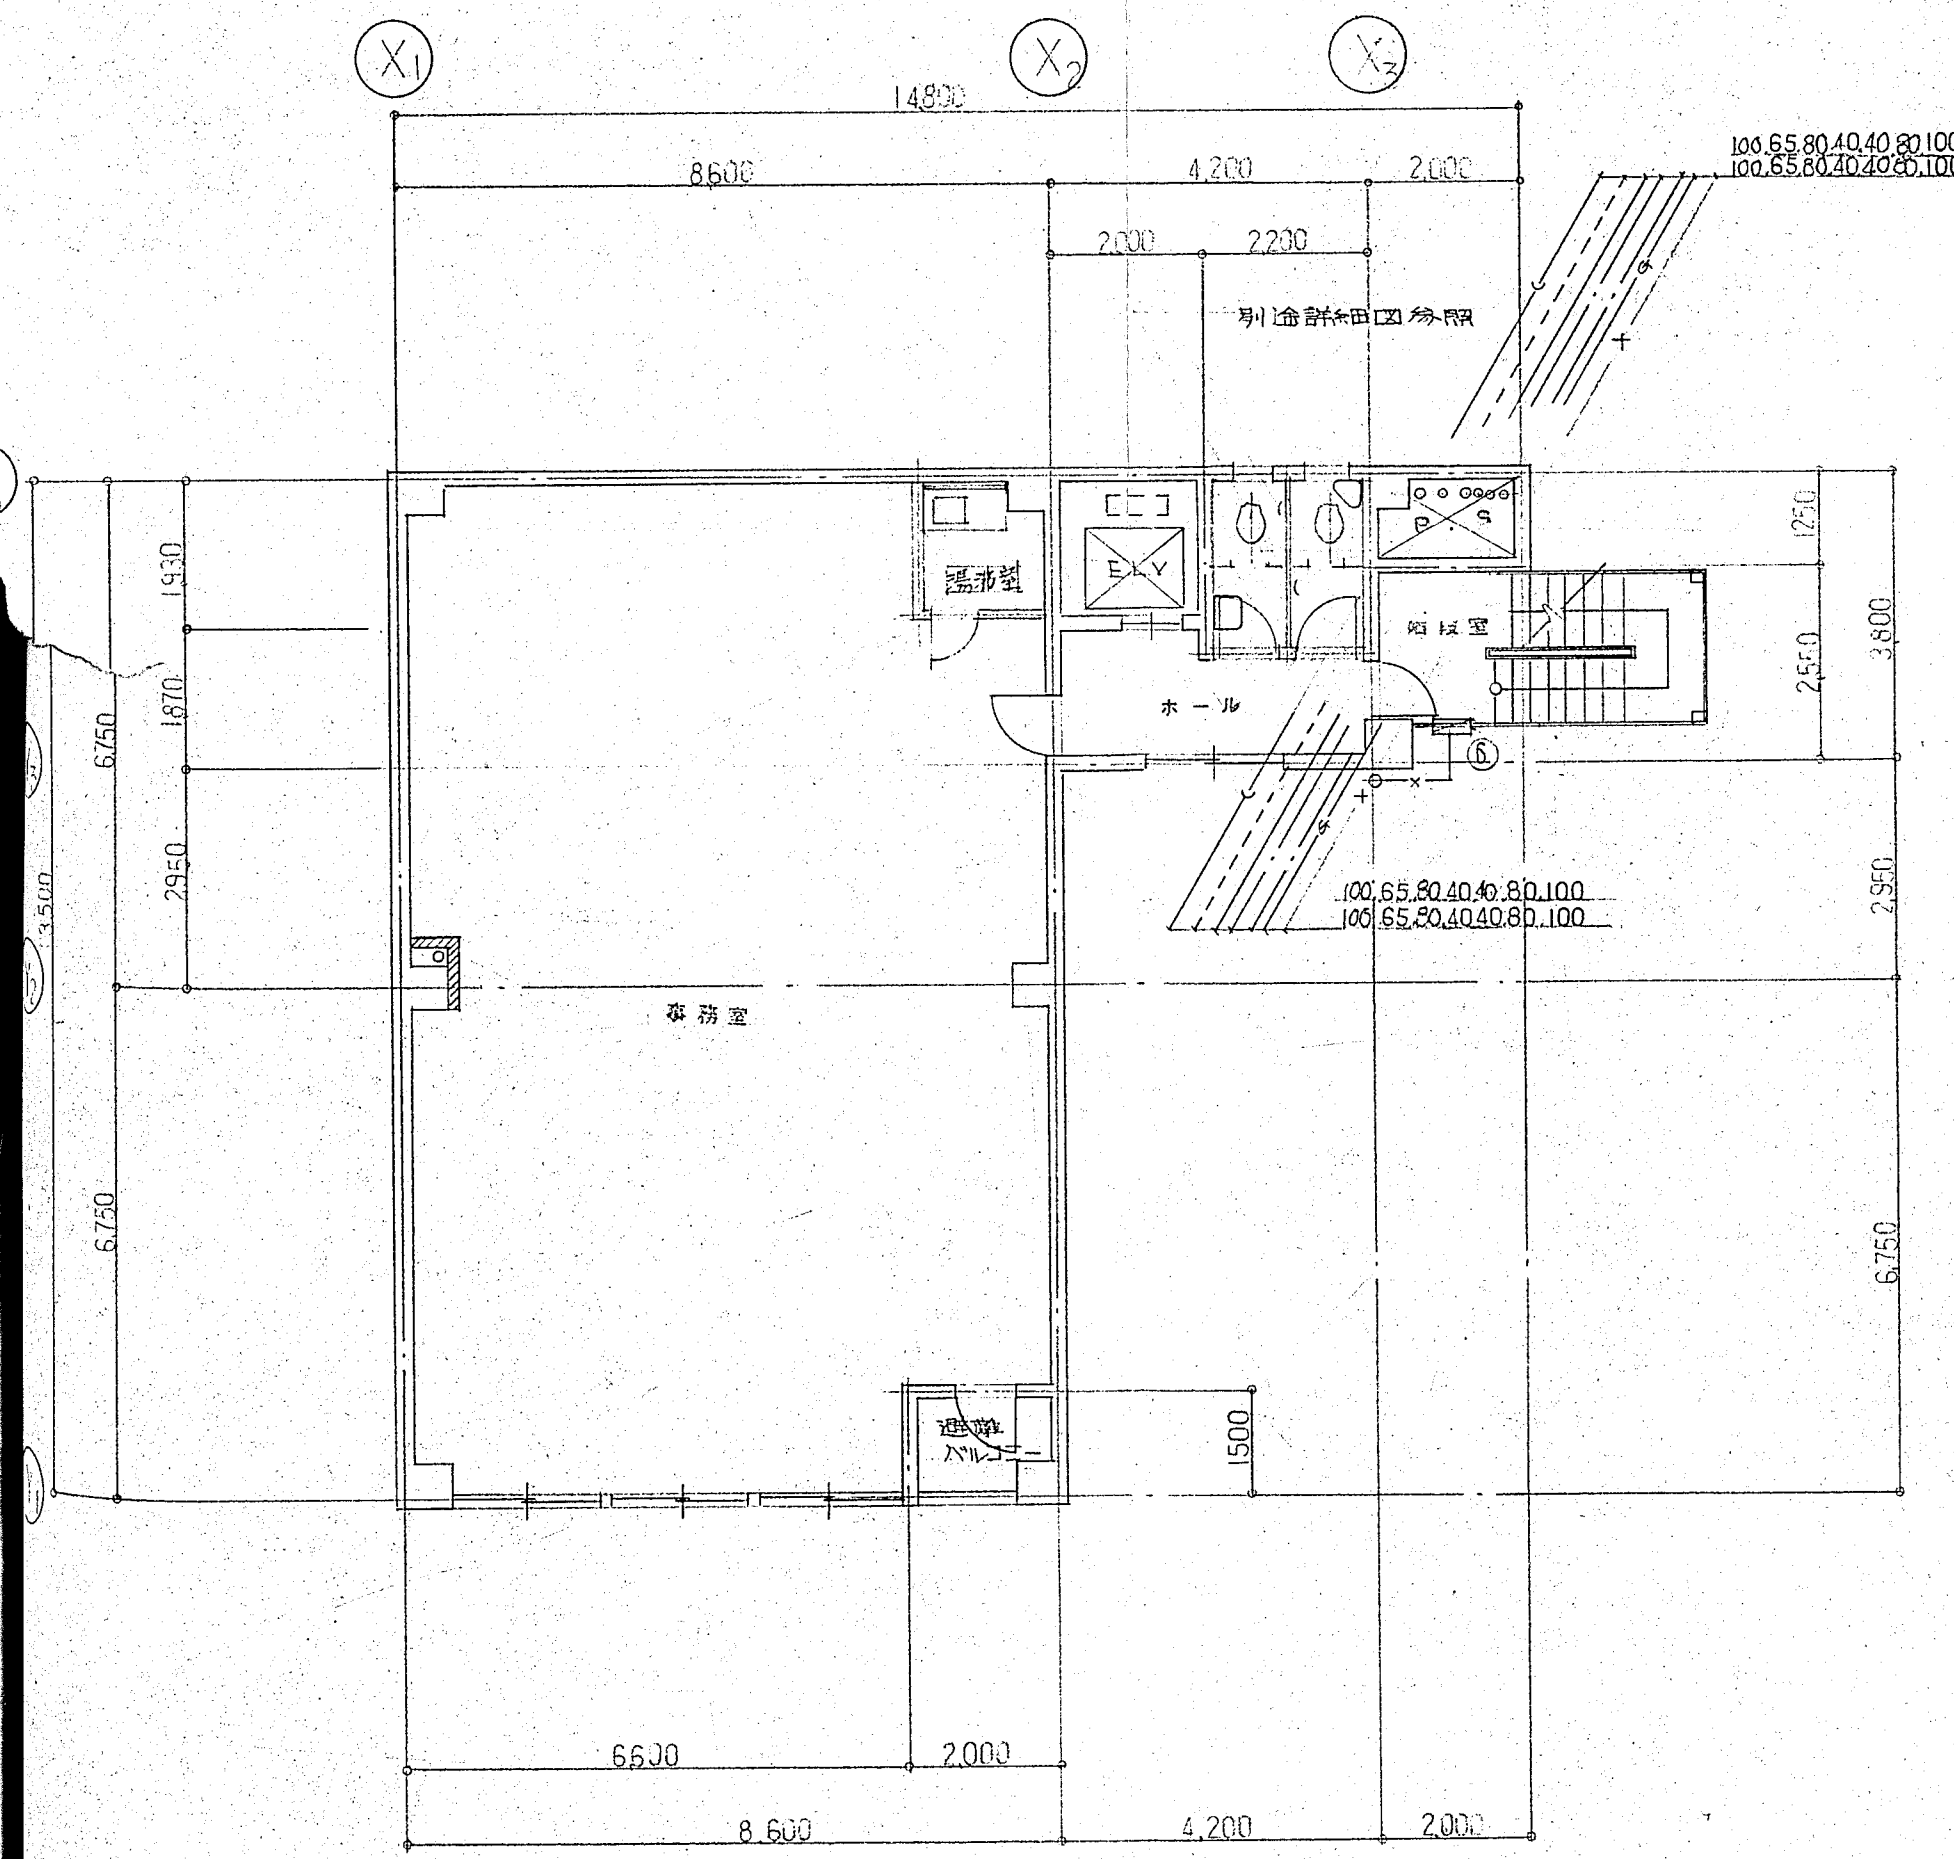


3.4 階平面図 1/100

Y<sub>4</sub>



Y<sub>3</sub>


Y<sub>2</sub>

Y<sub>1</sub>


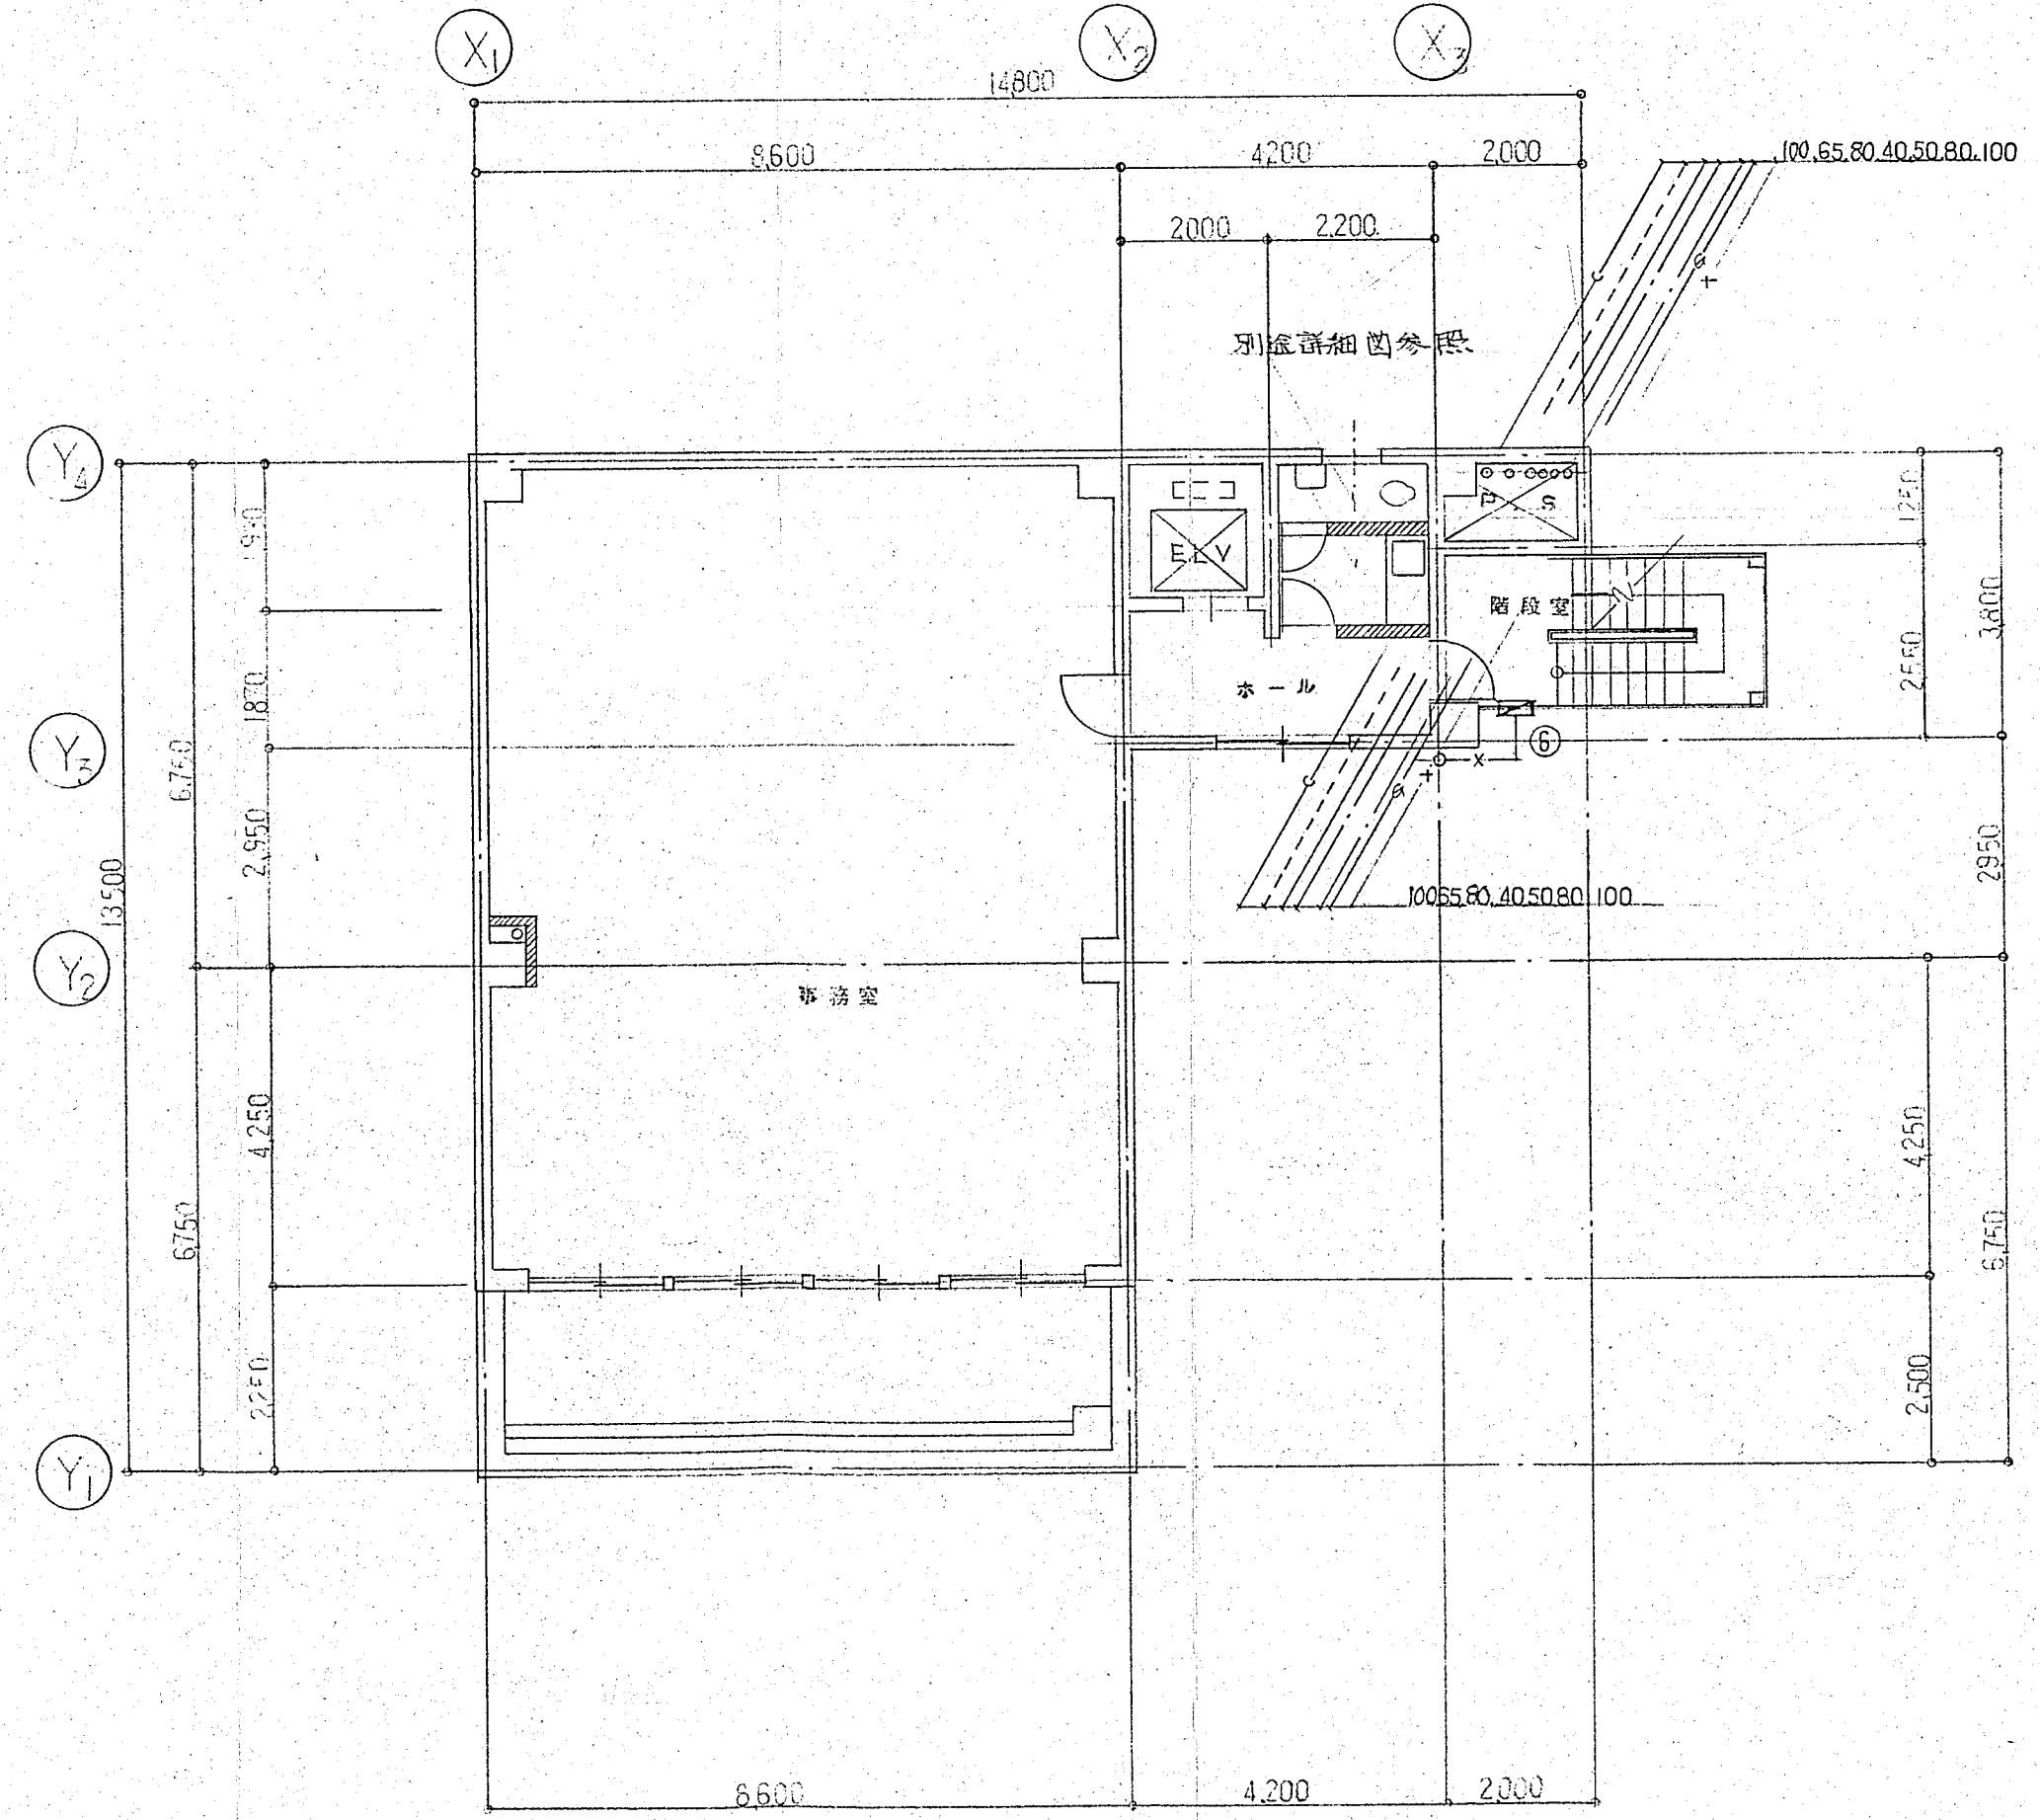



5 階平面図 1/100

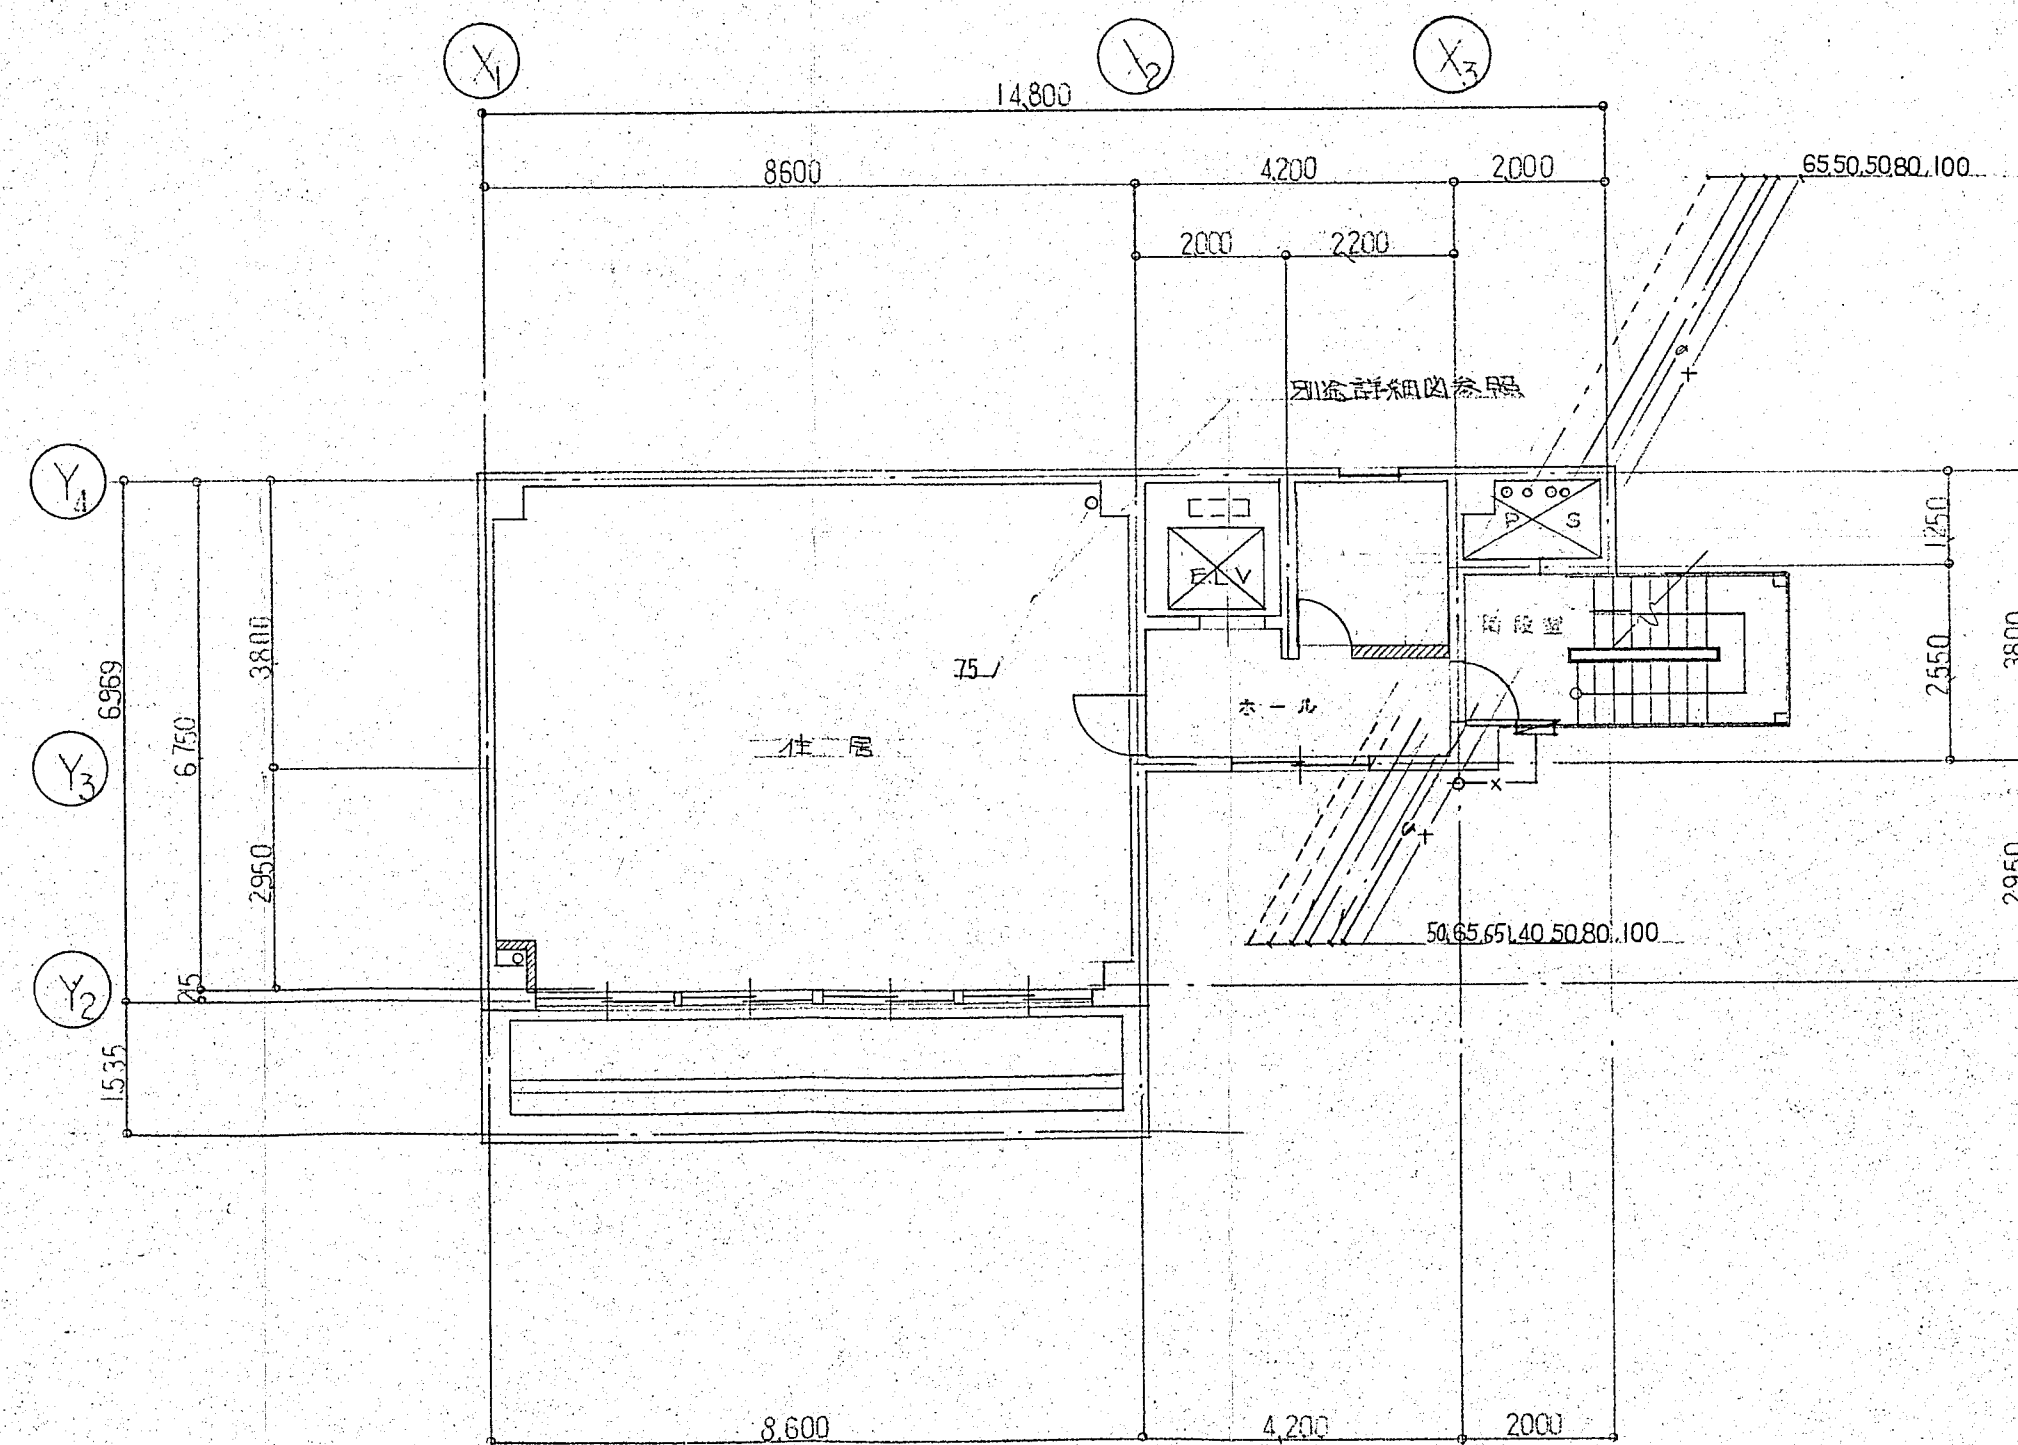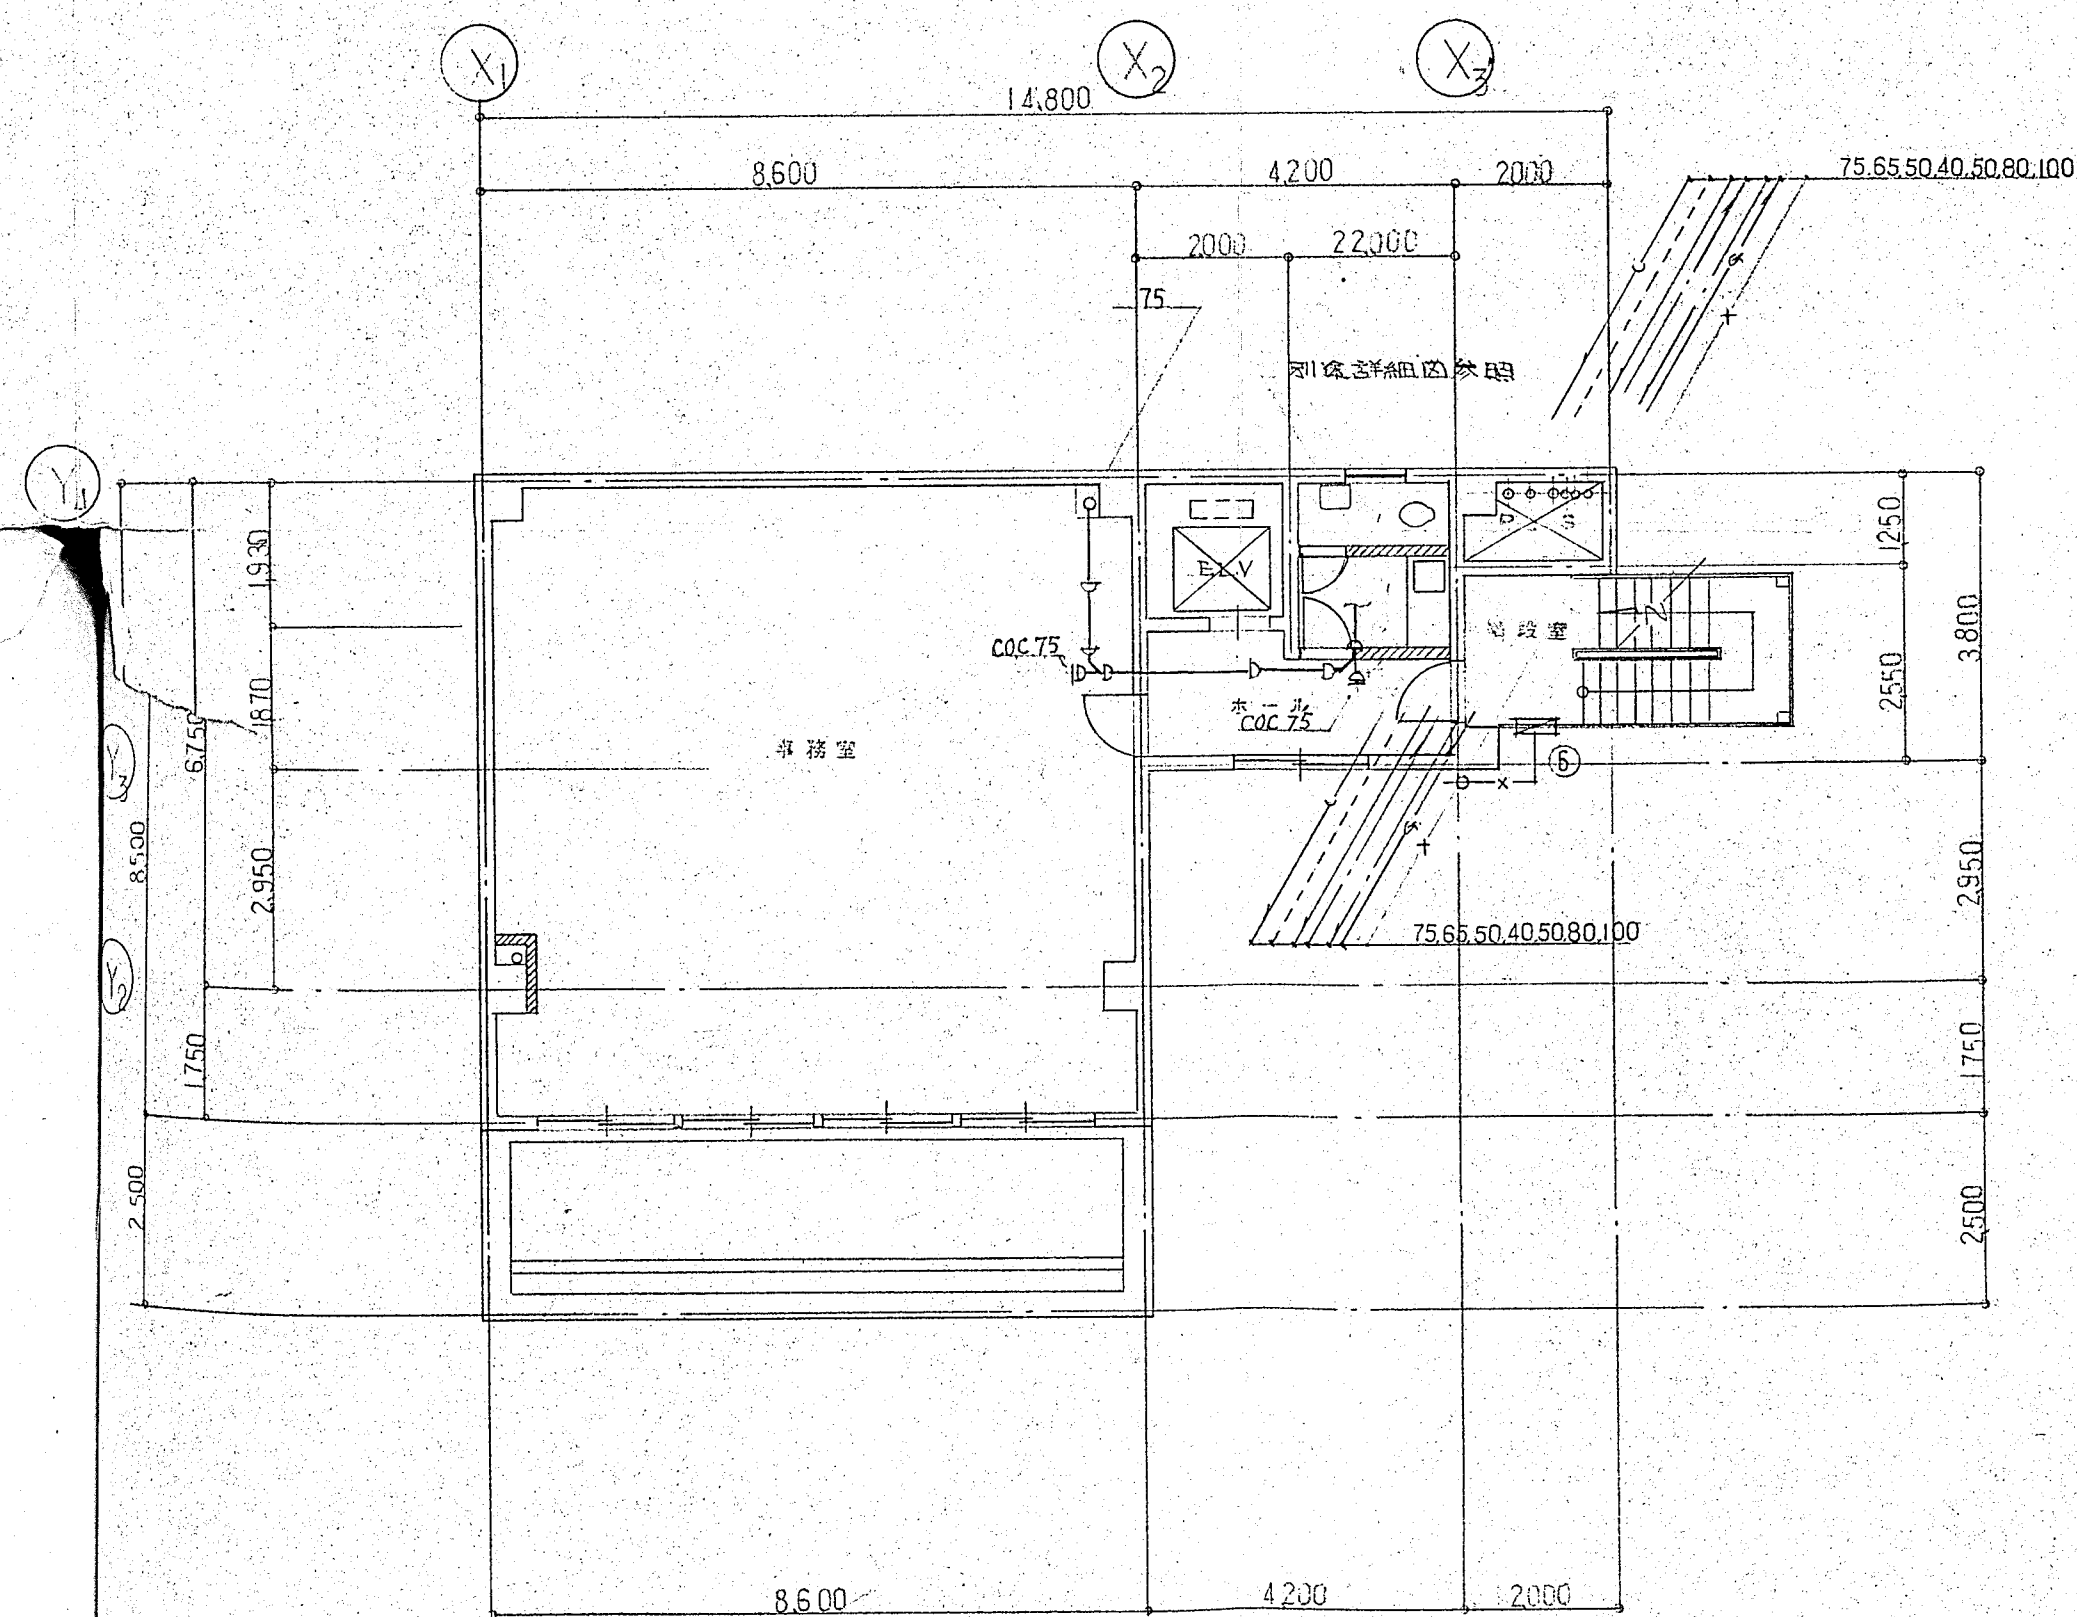

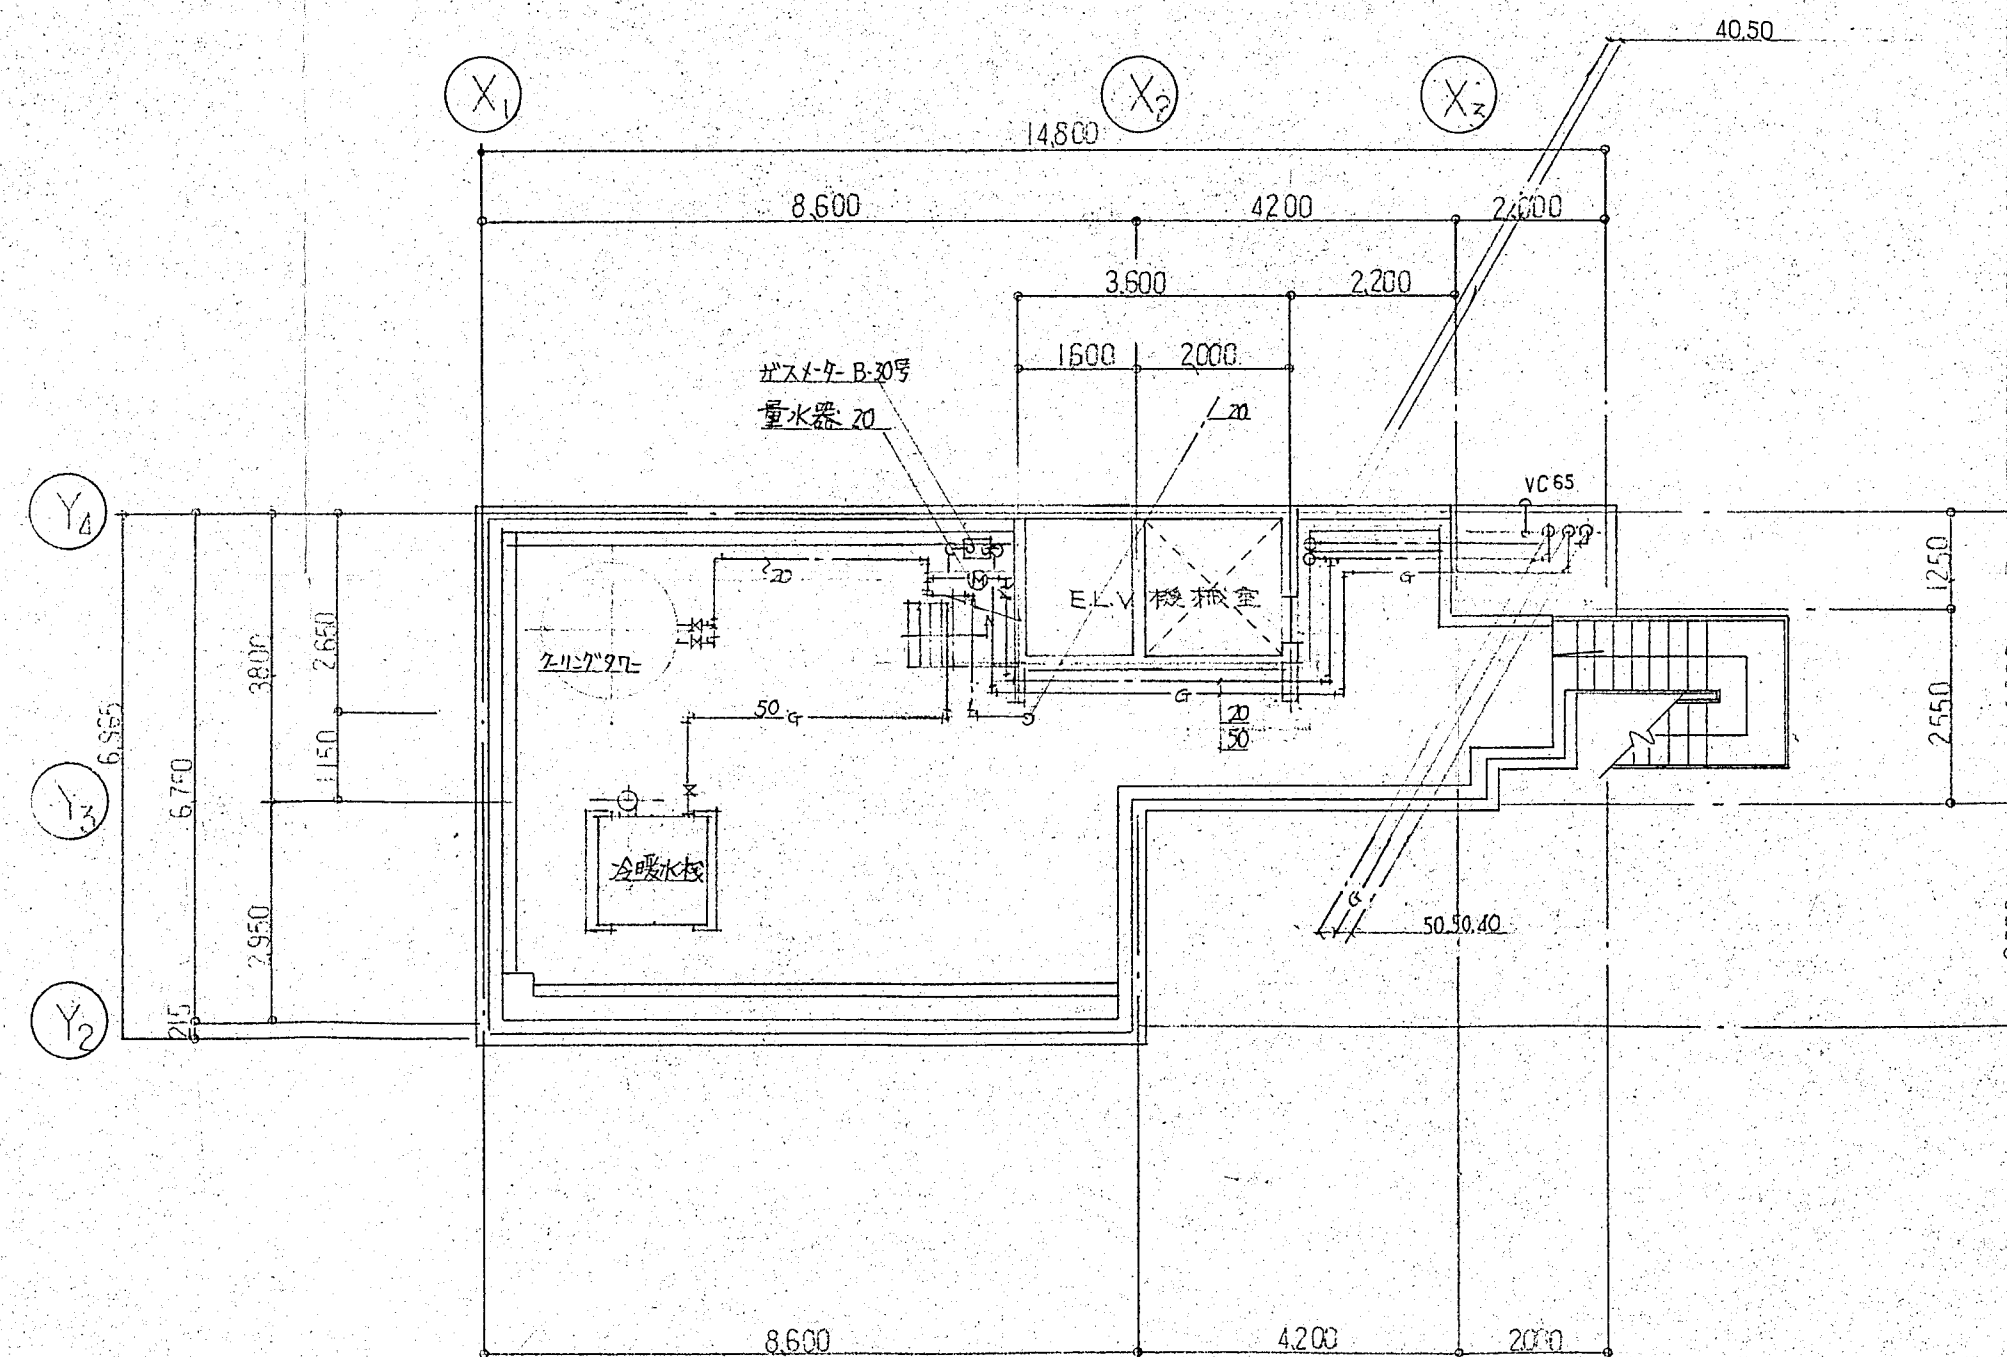

| 名 称     | 仕 様                                      |
|---------|------------------------------------------|
| 洋凡大便器   | C14 IV750.T82C32.TC262Z.I53WN75.TSII6RAY |
| ストール小便器 | U370.T60P.T62-16.T64CW.TU37DAY           |
| 洗面器     | L52I_TGL52IMSA                           |
| 散水栓     | T-27-I3                                  |
| 床排水箇所   | T-SB-50                                  |

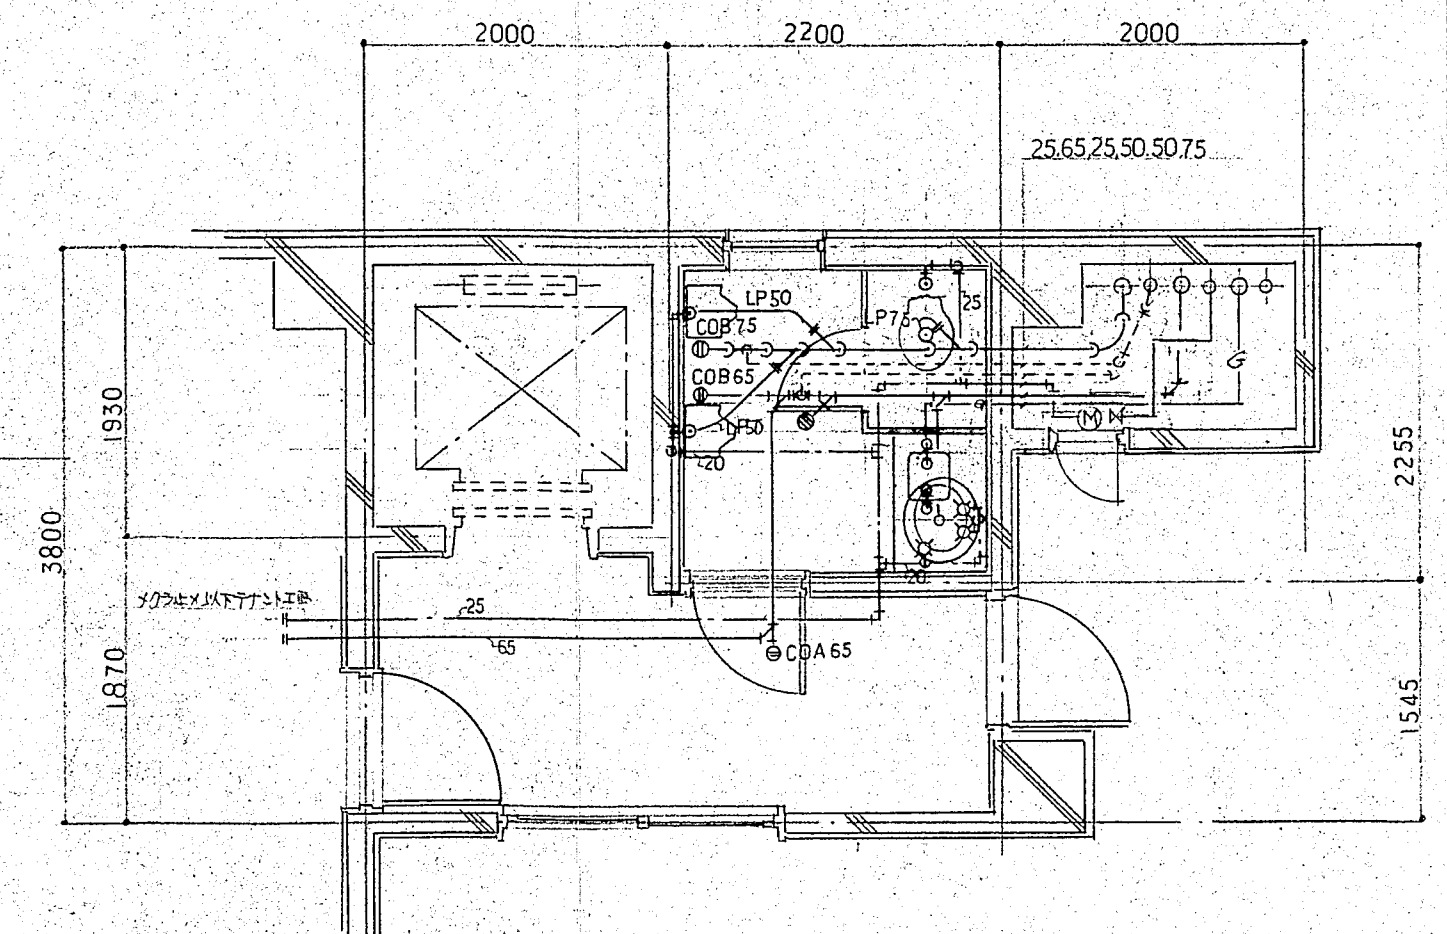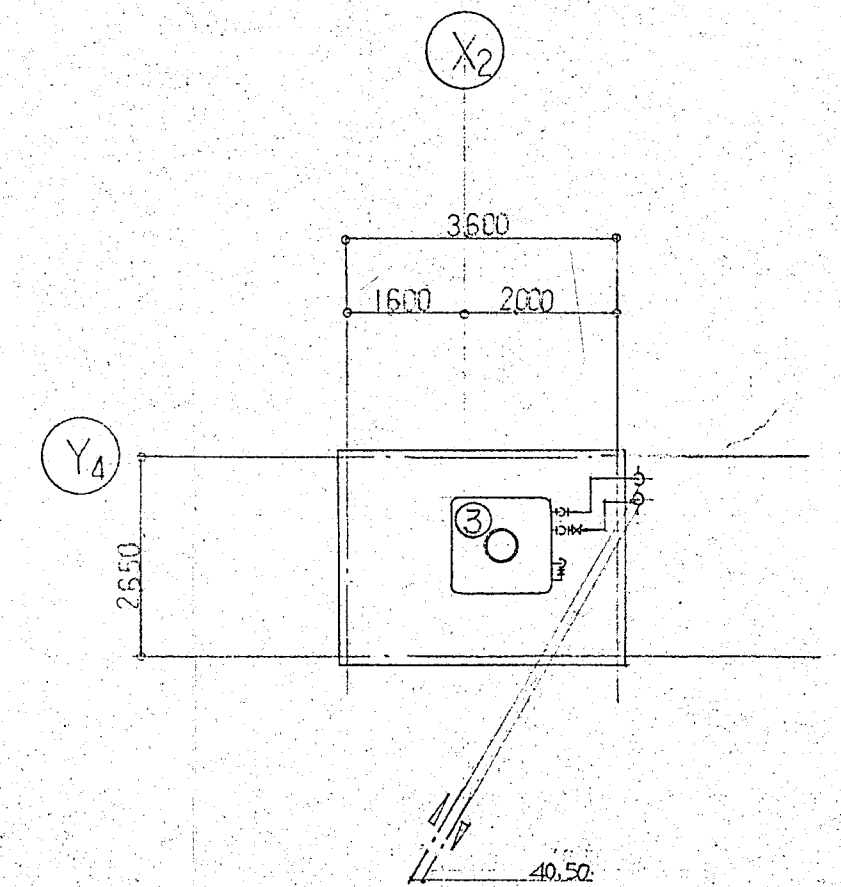

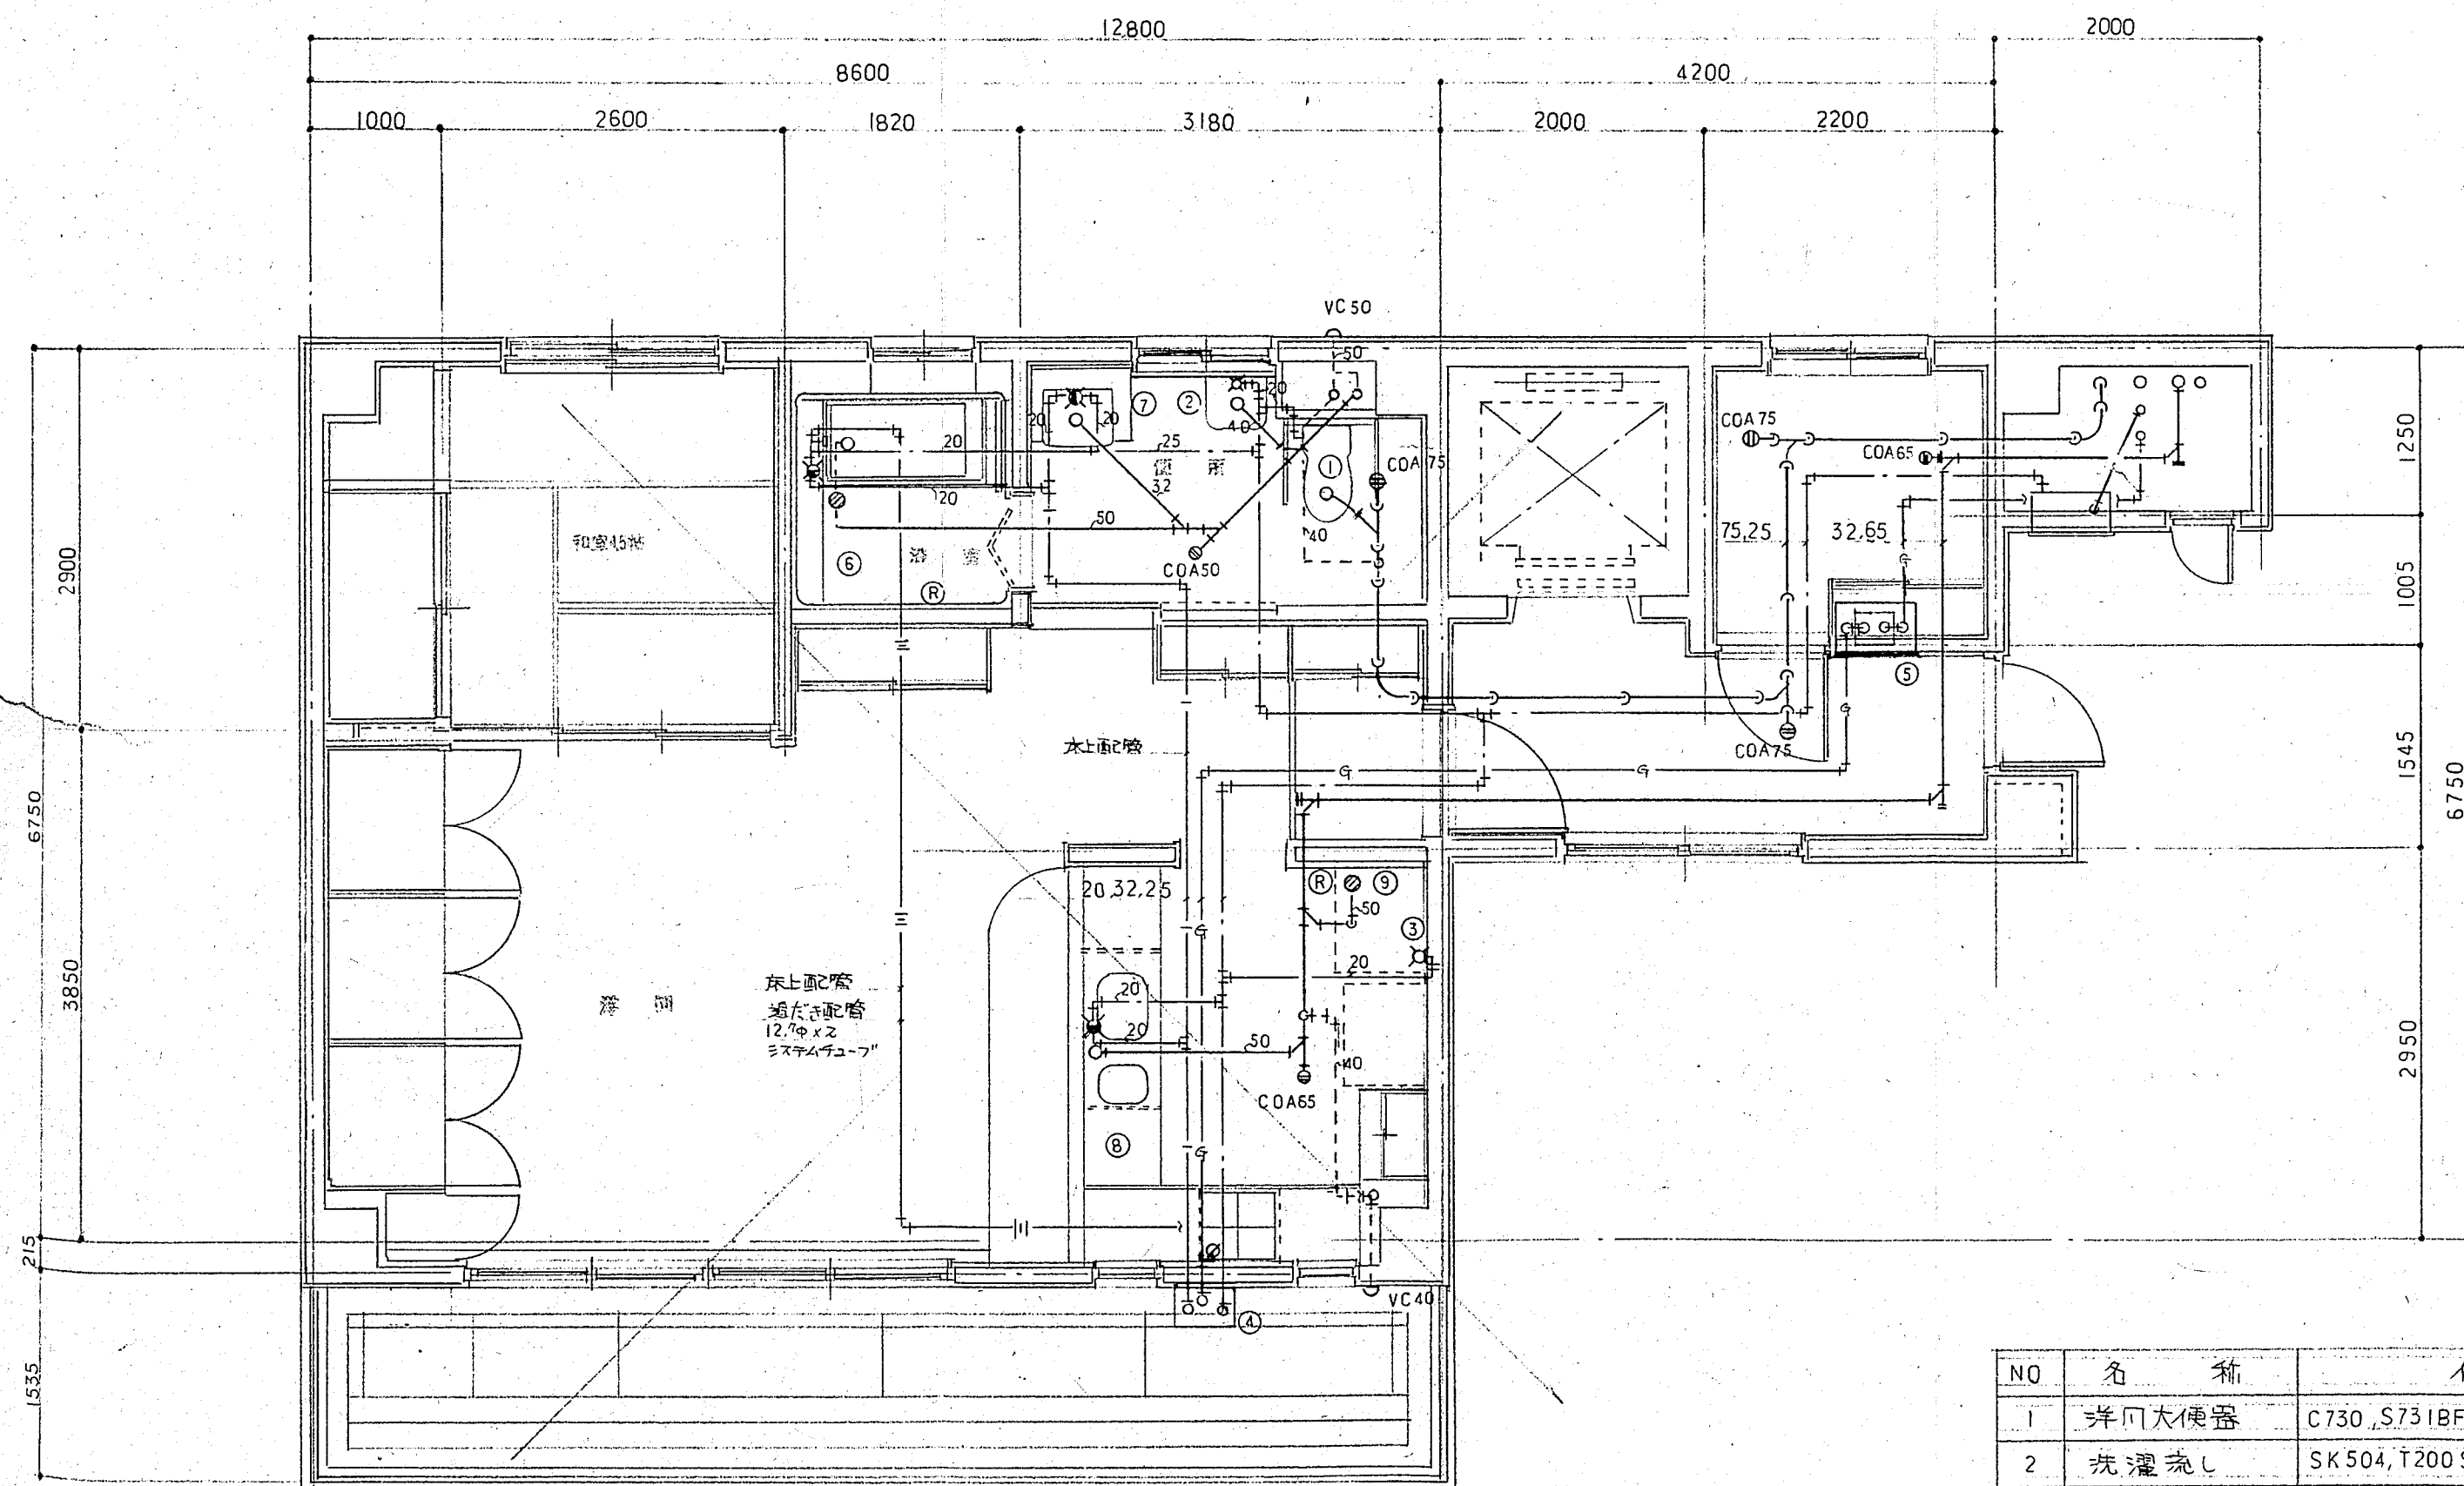

7F 平面詳細図 1/50

※

(配管詳細は施工図参照)

| NO | 名 称       | 仕 様                                                              | 数 |
|----|-----------|------------------------------------------------------------------|---|
| 1  | 洋間大便器     | C730, S731BF, TS731ZL, TS731FZW, YC100, T53WN75, T53DS, TS116RAY | 1 |
| 2  | 洗濯機       | SK 504, T200 S-13, TK39B, TK38SI, TK36DAY                        | 1 |
| 3  | 万能市-ム水栓   | T200 S-13                                                        | 1 |
| 4  | ガス給湯器     | GT-1600W (強制送風機能) 給湯能力 30500 kcal/h ⑤リネックスリッチ取付(2次配管適合)          | 1 |
| 5  | ガスメーターBOX | 600×700×400                                                      | 1 |
| 6  | ユニットバス    | 建築工事 後続工事設備                                                      | 1 |
| 7  | 化粧洗面台     | " "                                                              | 1 |
| 8  | キッチンユニット  | " "                                                              | 1 |
| 9  | 洗濯パン      | " "                                                              | 1 |

電気設備工事特記仕様書

I 工事概要

工事名称 仮称CRCビル新築工事  
 用途 16項のイ  
 工事場所 東京都千代田区内神田 1-4  
 延面積 817.249 M<sup>2</sup>  
 工事種別 1 受変電設備工事  
 2 幹線設備工事  
 3 動力設備工事  
 4 電気コンセント設備工事  
 5 電話配管設備工事  
 6 テレビ共聴設備工事  
 7 放送設備工事  
 8 自火報設備工事  
 9 避雷針設備工事

II 総則

仕様の適用範囲

この仕様書並びに各図面に記載してある仕様事項の他は建設大臣官房庁管轄部「電気設備工事共通仕様書」による

III 補足事項


- 1) 本工事はII総則の他監理技師(以下係員とする)の指示建築基準法消防法電気設備技術基準東京電力(株)供給規程日本電信電話公社施工基準その他関係官庁の諸規則に基づき完全に施工すること
- 2) 本工事に関する官公庁その他への申請出願等の手続は本工事請負者が代行するものとしその費用は請負金額に含めること
- 3) 工事請負者は着工に先立ち予め現場主仕技術員の経歴書を提出して係員の承認を受けること
- 4) 機器材料の製作所は後記メーカーリストより選出する他のメーカーの製品を使用したい場合は見積書提出以前に書面を持って提出の場合に限り協議の上認める場合もあるが見積提出後は認めない又同品目に於て照明器具以外の異社製品の混用は認めない

- 5) 機器材料は係員の指示により現場搬入前に工場検査を行う場合もある尚これに要する費用は請負者の負担とする
- 6) 製作又は施工必要は図面仕様書見本等に正確なく作成し係員の承認を受けること尚製作図施工図と承認なき製作施工は絶対認めない
- 7) 施工図承認図等で係員が変更を認めない事項以外で原設計図と異なる場合は係員が承認してもこれに関する請負者の責任は免れる事は出来ない
- 8) 本設計図仕様書に疑義ある時は事前に申し出ることを特に明記なくとも工事完成上当然と思われる事項は係員の指示に従い完全に施工すること
- 9) 本設計図に明記なくとも電力会社供給規程上当然と思われるものは本工事で行うものとしその費用は請負金額に含めること
- 10) 工事記録写真は工事中主要部分を適時撮影する埋設物、いんべい、コンクリート打込部分(接地板、堅廻り配管、避雷針、避雷接点等)等後日確認出来ない部分を主体とする
- 11) 受電後施工の電気料金は原則として請負者の負担とする尚詳細は契約以前に十分に打合せのこと
- 12) 竣工とは全工事を完成し仮設建物の撤去片付清掃を終り施工及び係員立合の竣工検査諸官庁の検査に合格と認められた時とする
- 13) 各申請書類の副本竣工図、備品、付属品、鍵等はリストを作成し係員立合のもとに施工主に引渡すものとする
- 14) 竣工後1ヶ月以内に竣工図書(竣工図、製作図、測定記録、機器取扱説明書、主要機器一覧表、各製造業者及び代理店、担当者名簿、保守要領表をA4版に製本し3部提出すること
- 15) 竣工後満1年を基準として材料の不備等と故障を生じた場合は速かに無償にて修復するものとする
- 16) 凡例で特記なきはJIS C 0303-77による


メーカーリスト  
 電線管類  
 同上附属品  
 電線  
 ケーブル  
 配分電盤類  
 配線用い断器  
 電磁接触器  
 液面リレー  
 配線器具  
 照明器具  
 インターホン  
 テレビ共聴機  
 自防火災報知機

JIS規格合格品


、  
 、  
 、  
 、  
~~夫崎電機~~ ~~新生電機~~ ~~勝永電機~~ ~~製作所~~  
~~世分電機~~ ~~製作所~~ ~~新世電機~~ ~~日東工業~~  
~~富士電機~~ ~~製造~~ ~~日立製作所~~ ~~三菱電機~~  
~~日産電機~~ ~~東京芝浦電気~~  
 同上  
 立石電機 松下電工  
 松下電工 ~~東芝商事~~ ~~神保電機~~  
 松下電工 ~~三菱電機~~ ~~東芝電料~~  
 山田照明 ヤマギワ電気 日立照明  
 アイホン ~~松下通信工業~~  
~~ホムテック~~ ~~ロムアンテナ~~ ~~日本アンテナ~~  
 能美防災工業

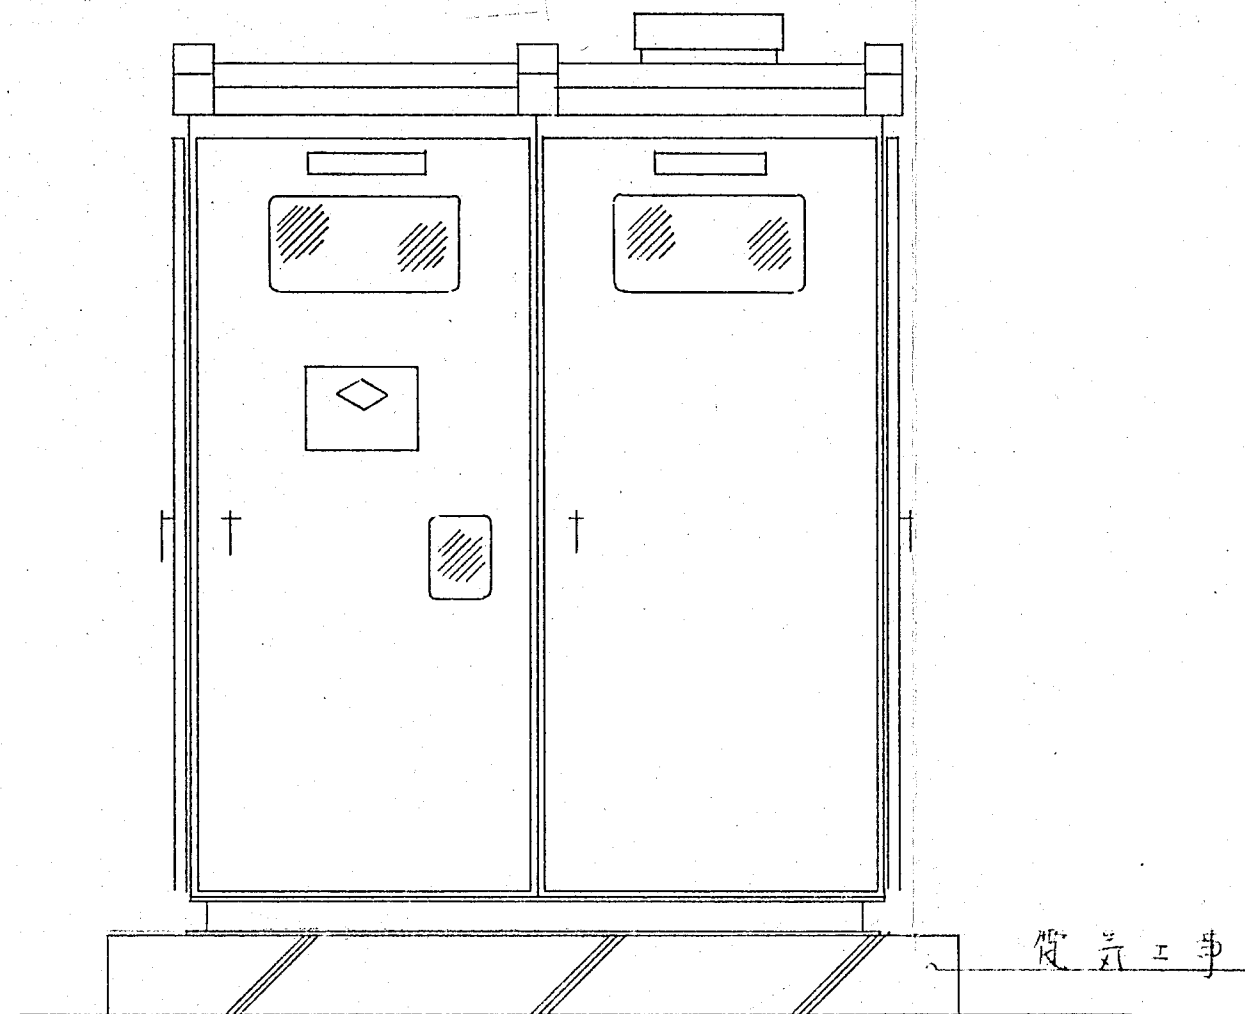


正面図

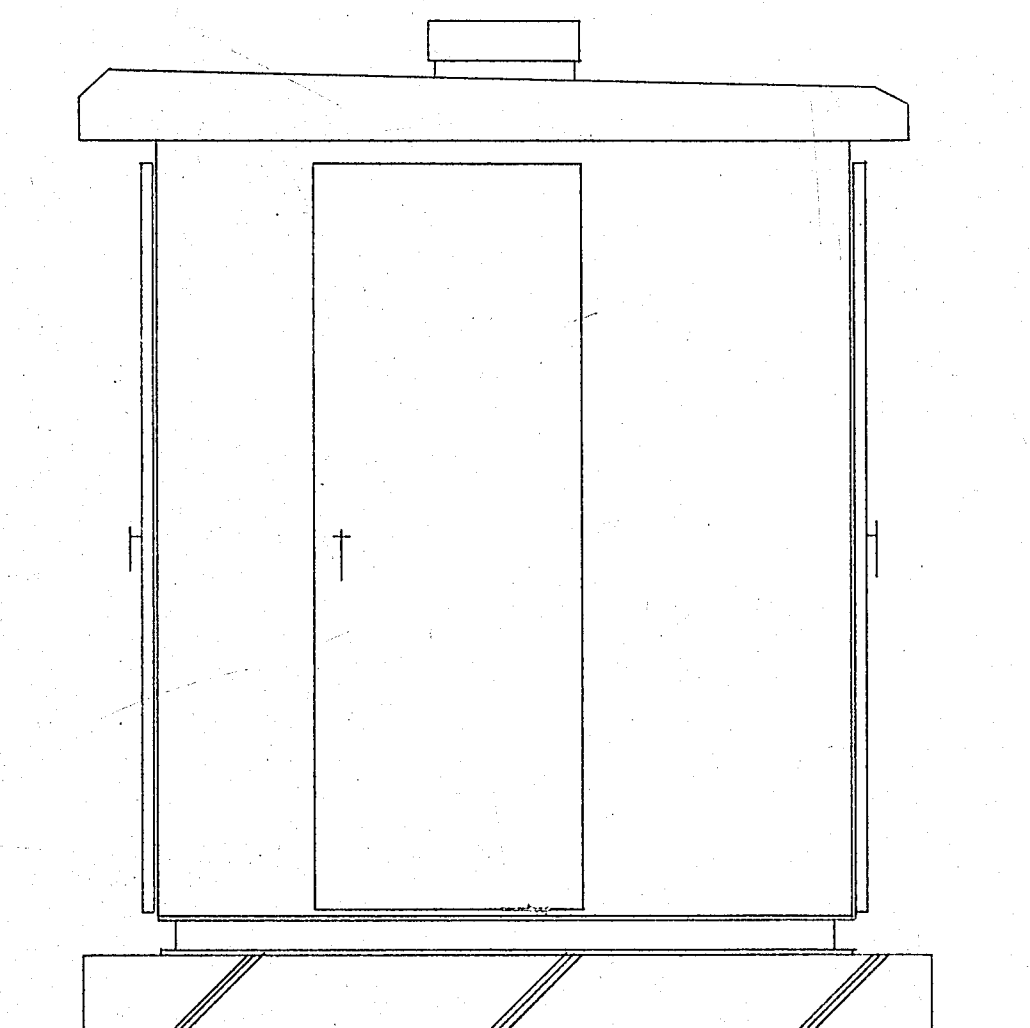

側面図

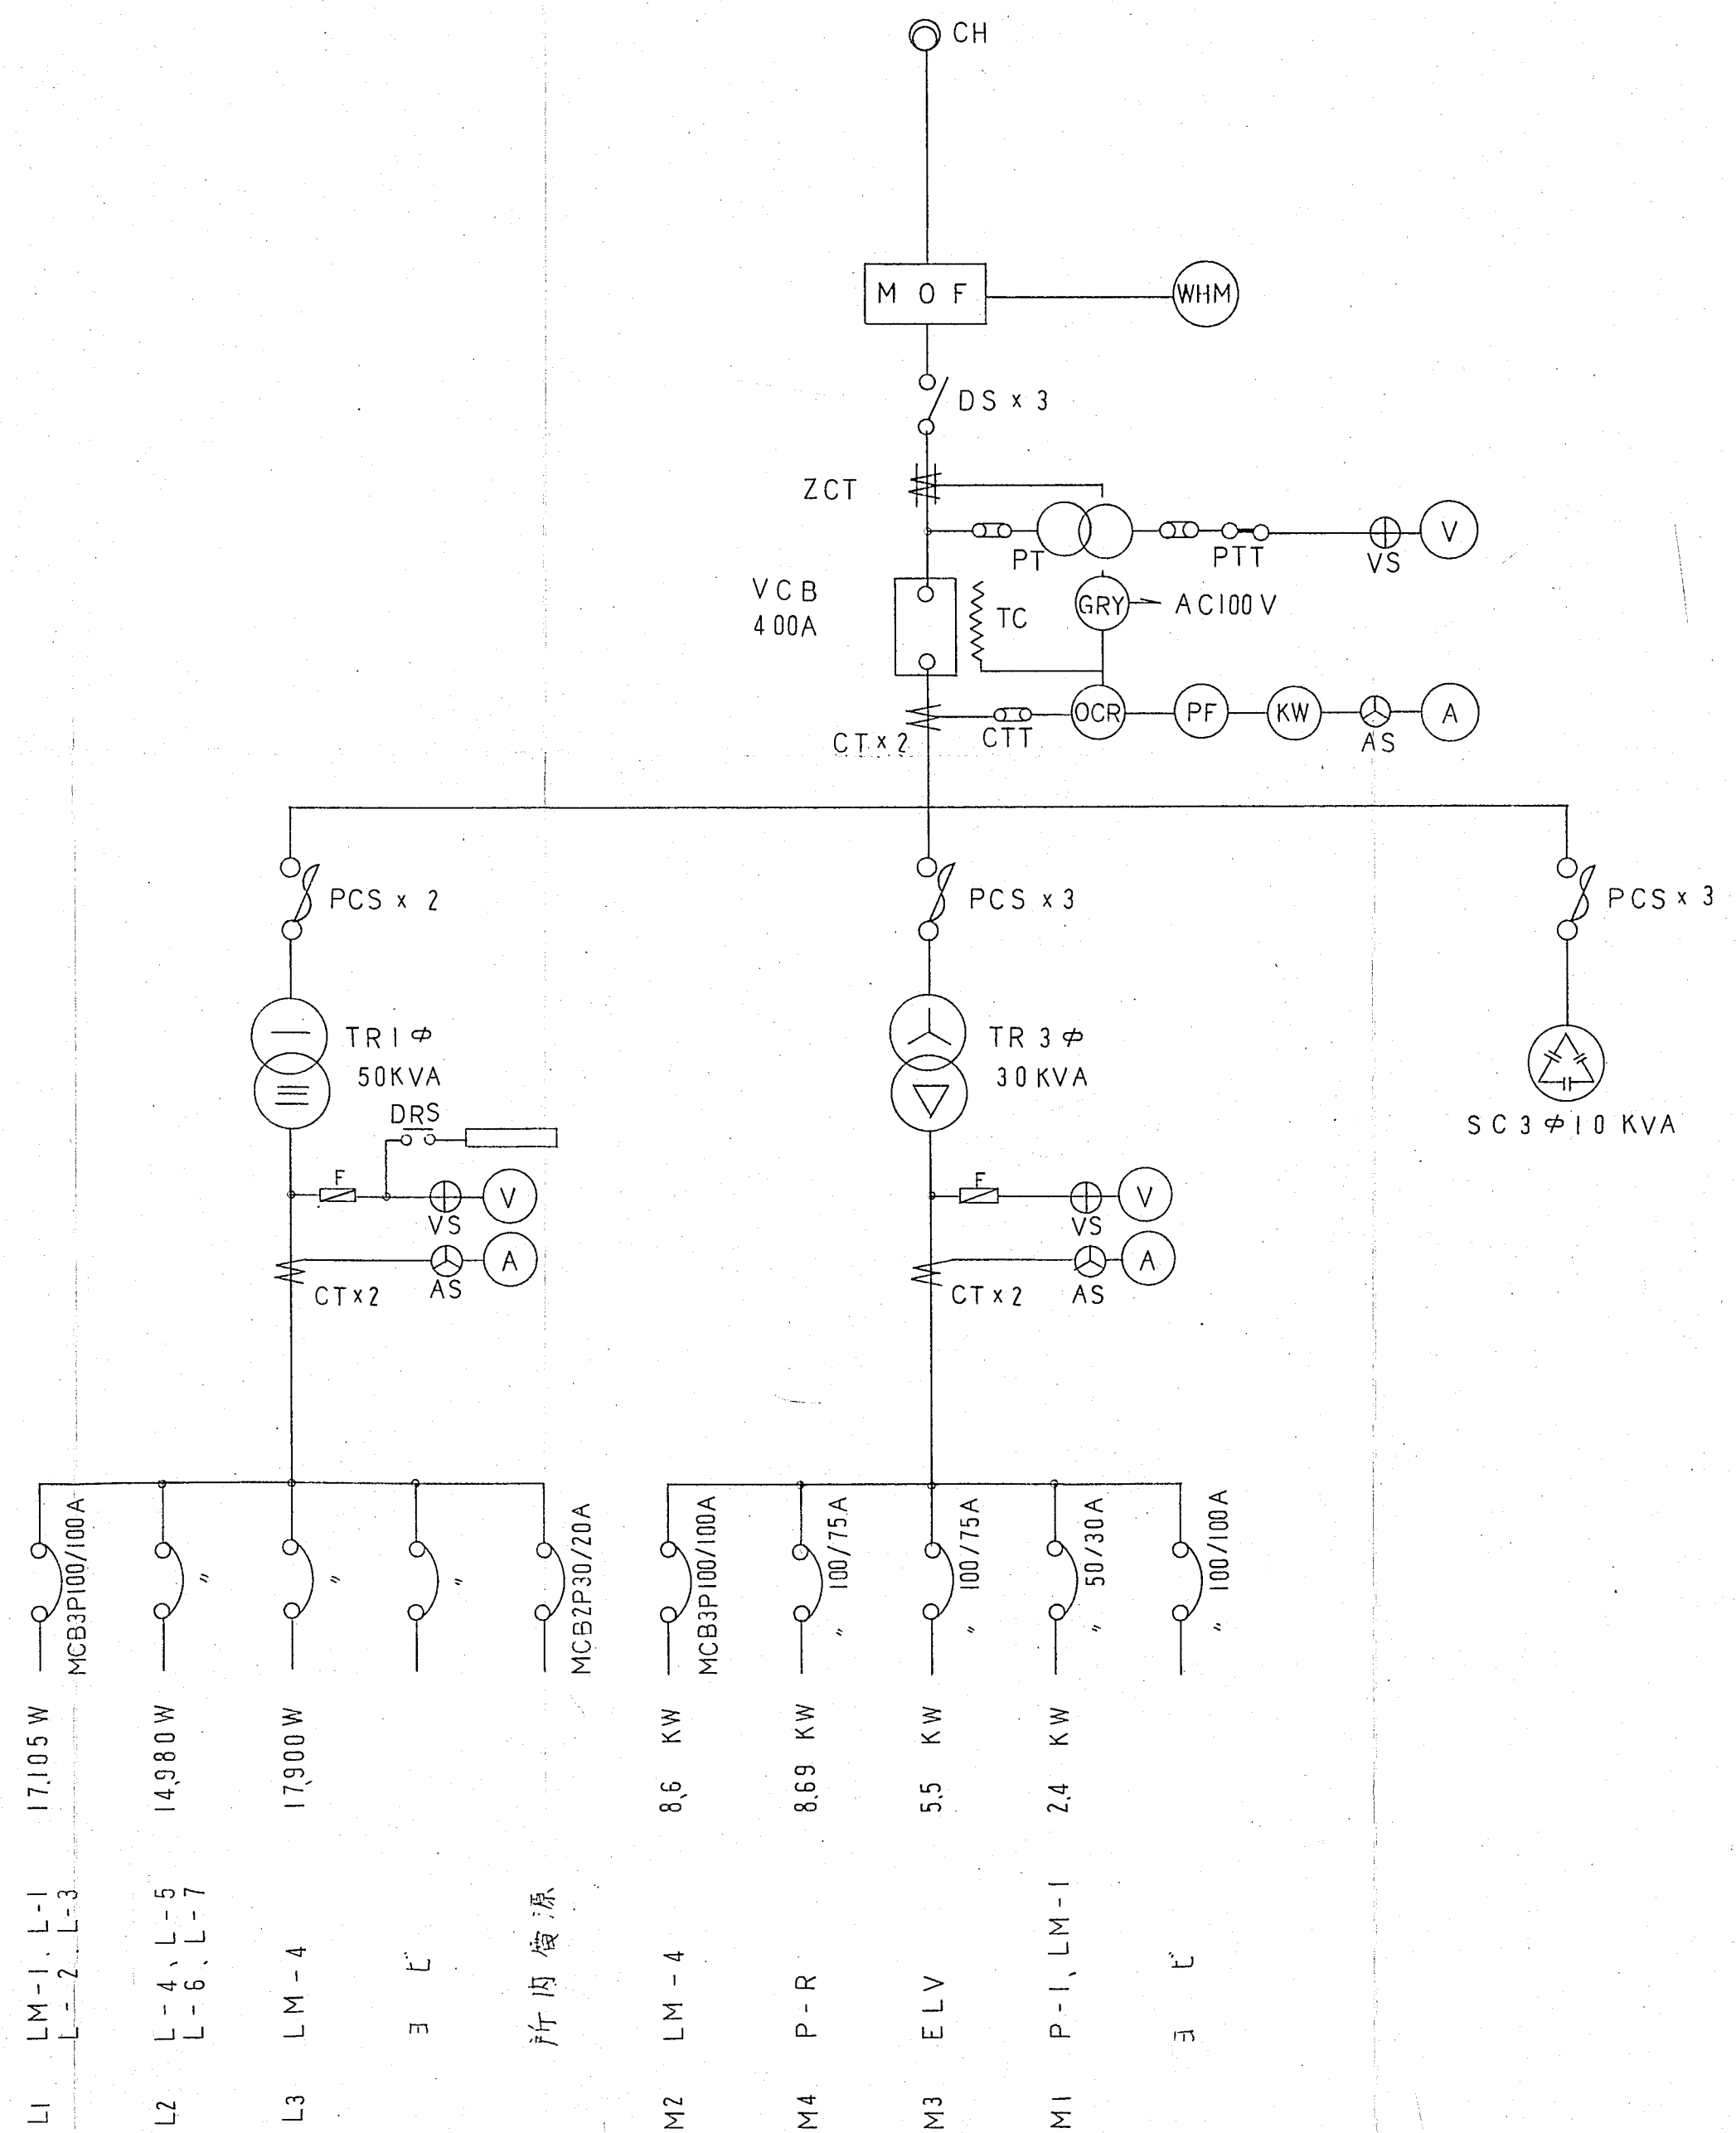


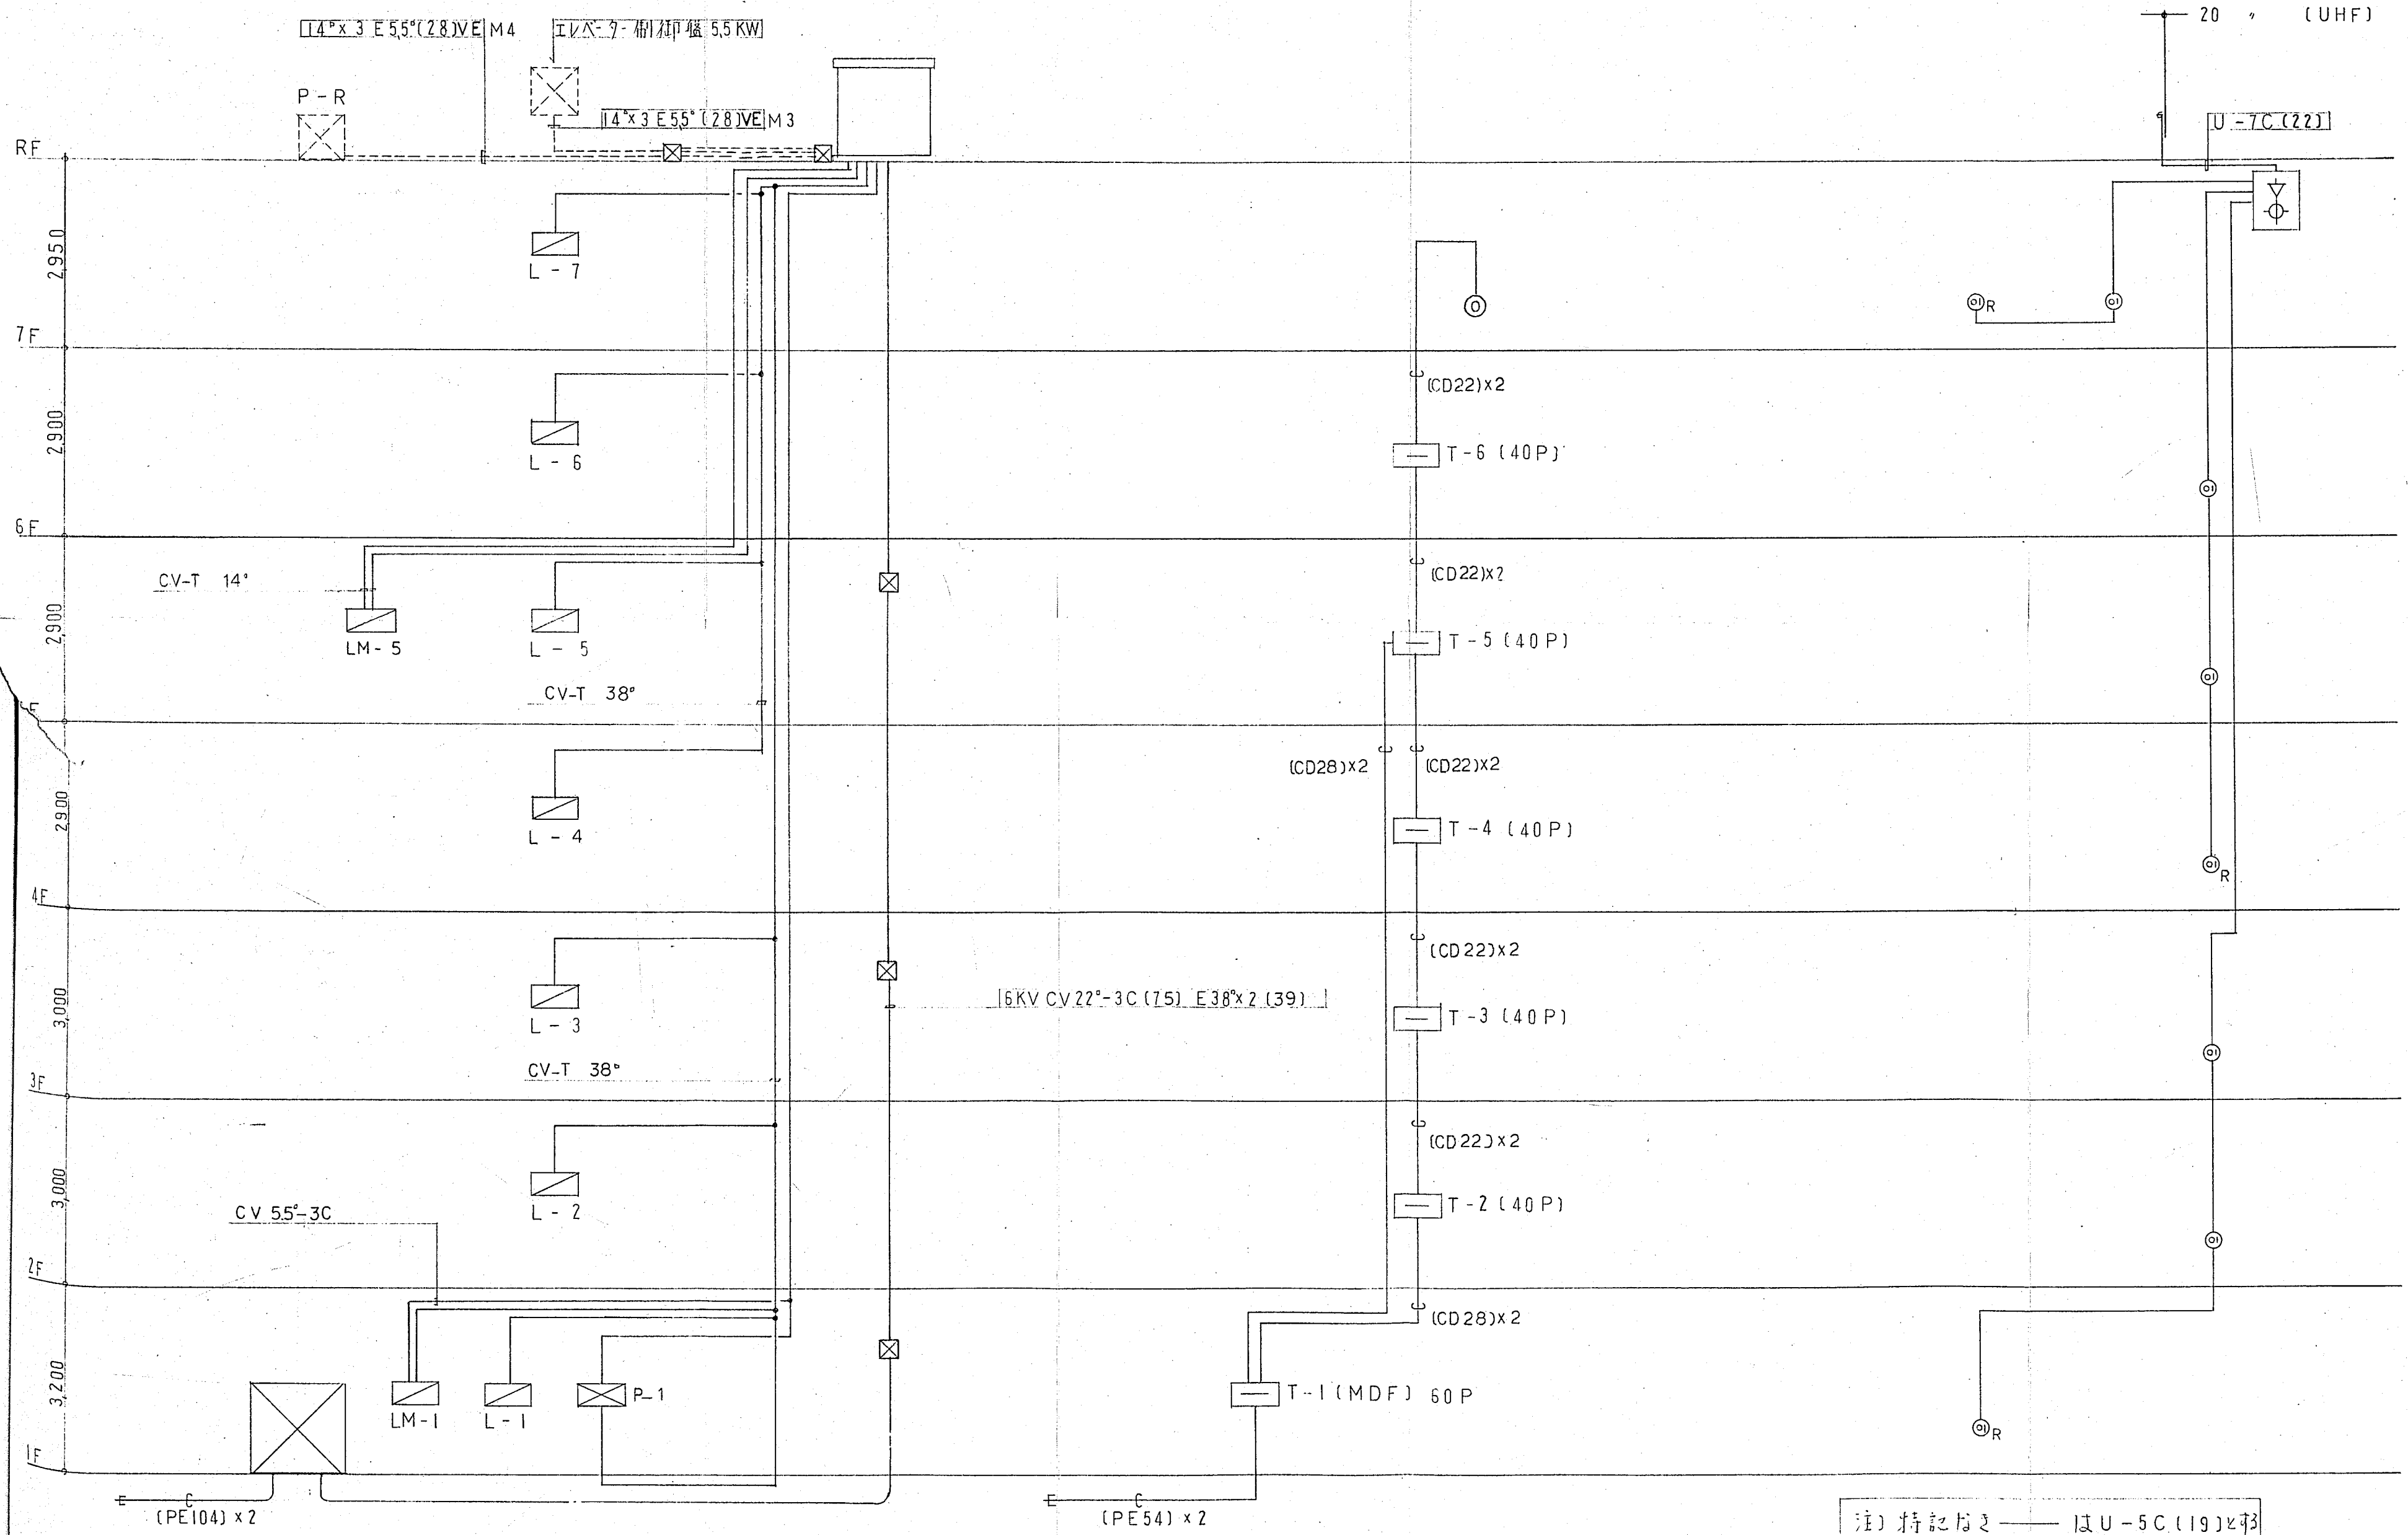


幹線系統図

電話配管系統図


テレビ共聴系統図

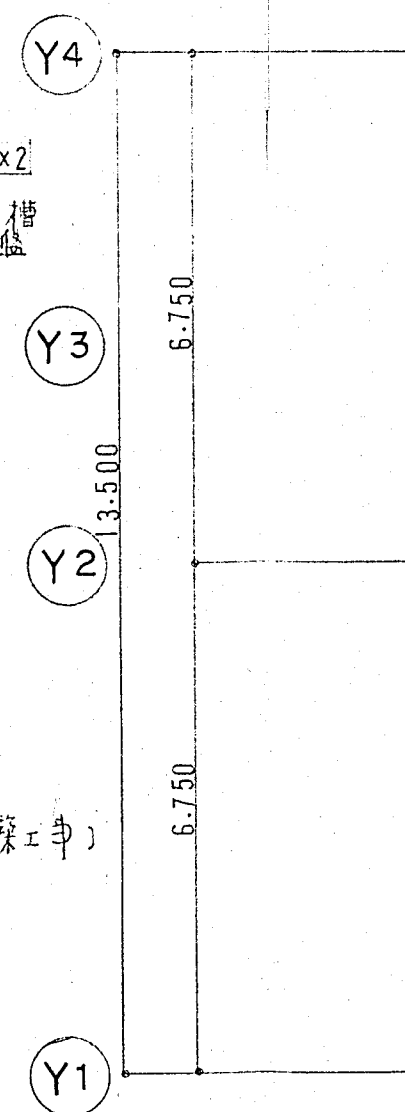

1 階 平 面 図 1/100

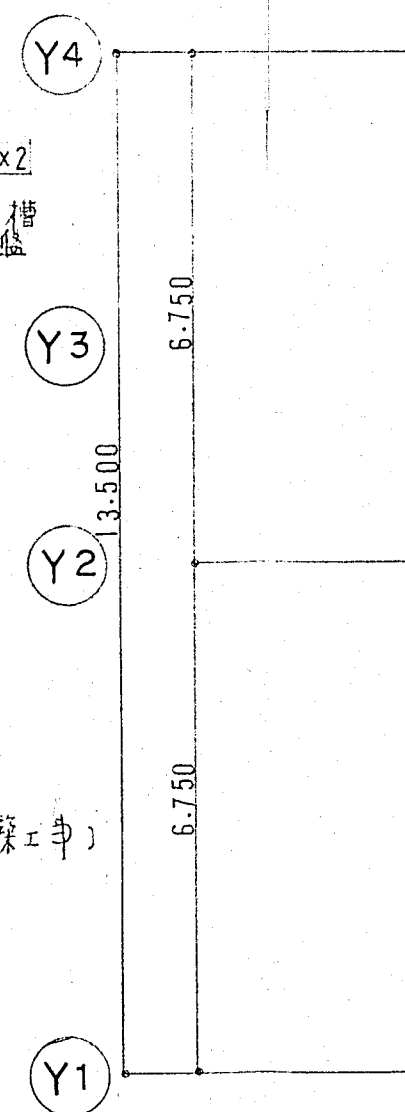


2 階 平 面 図 1/100

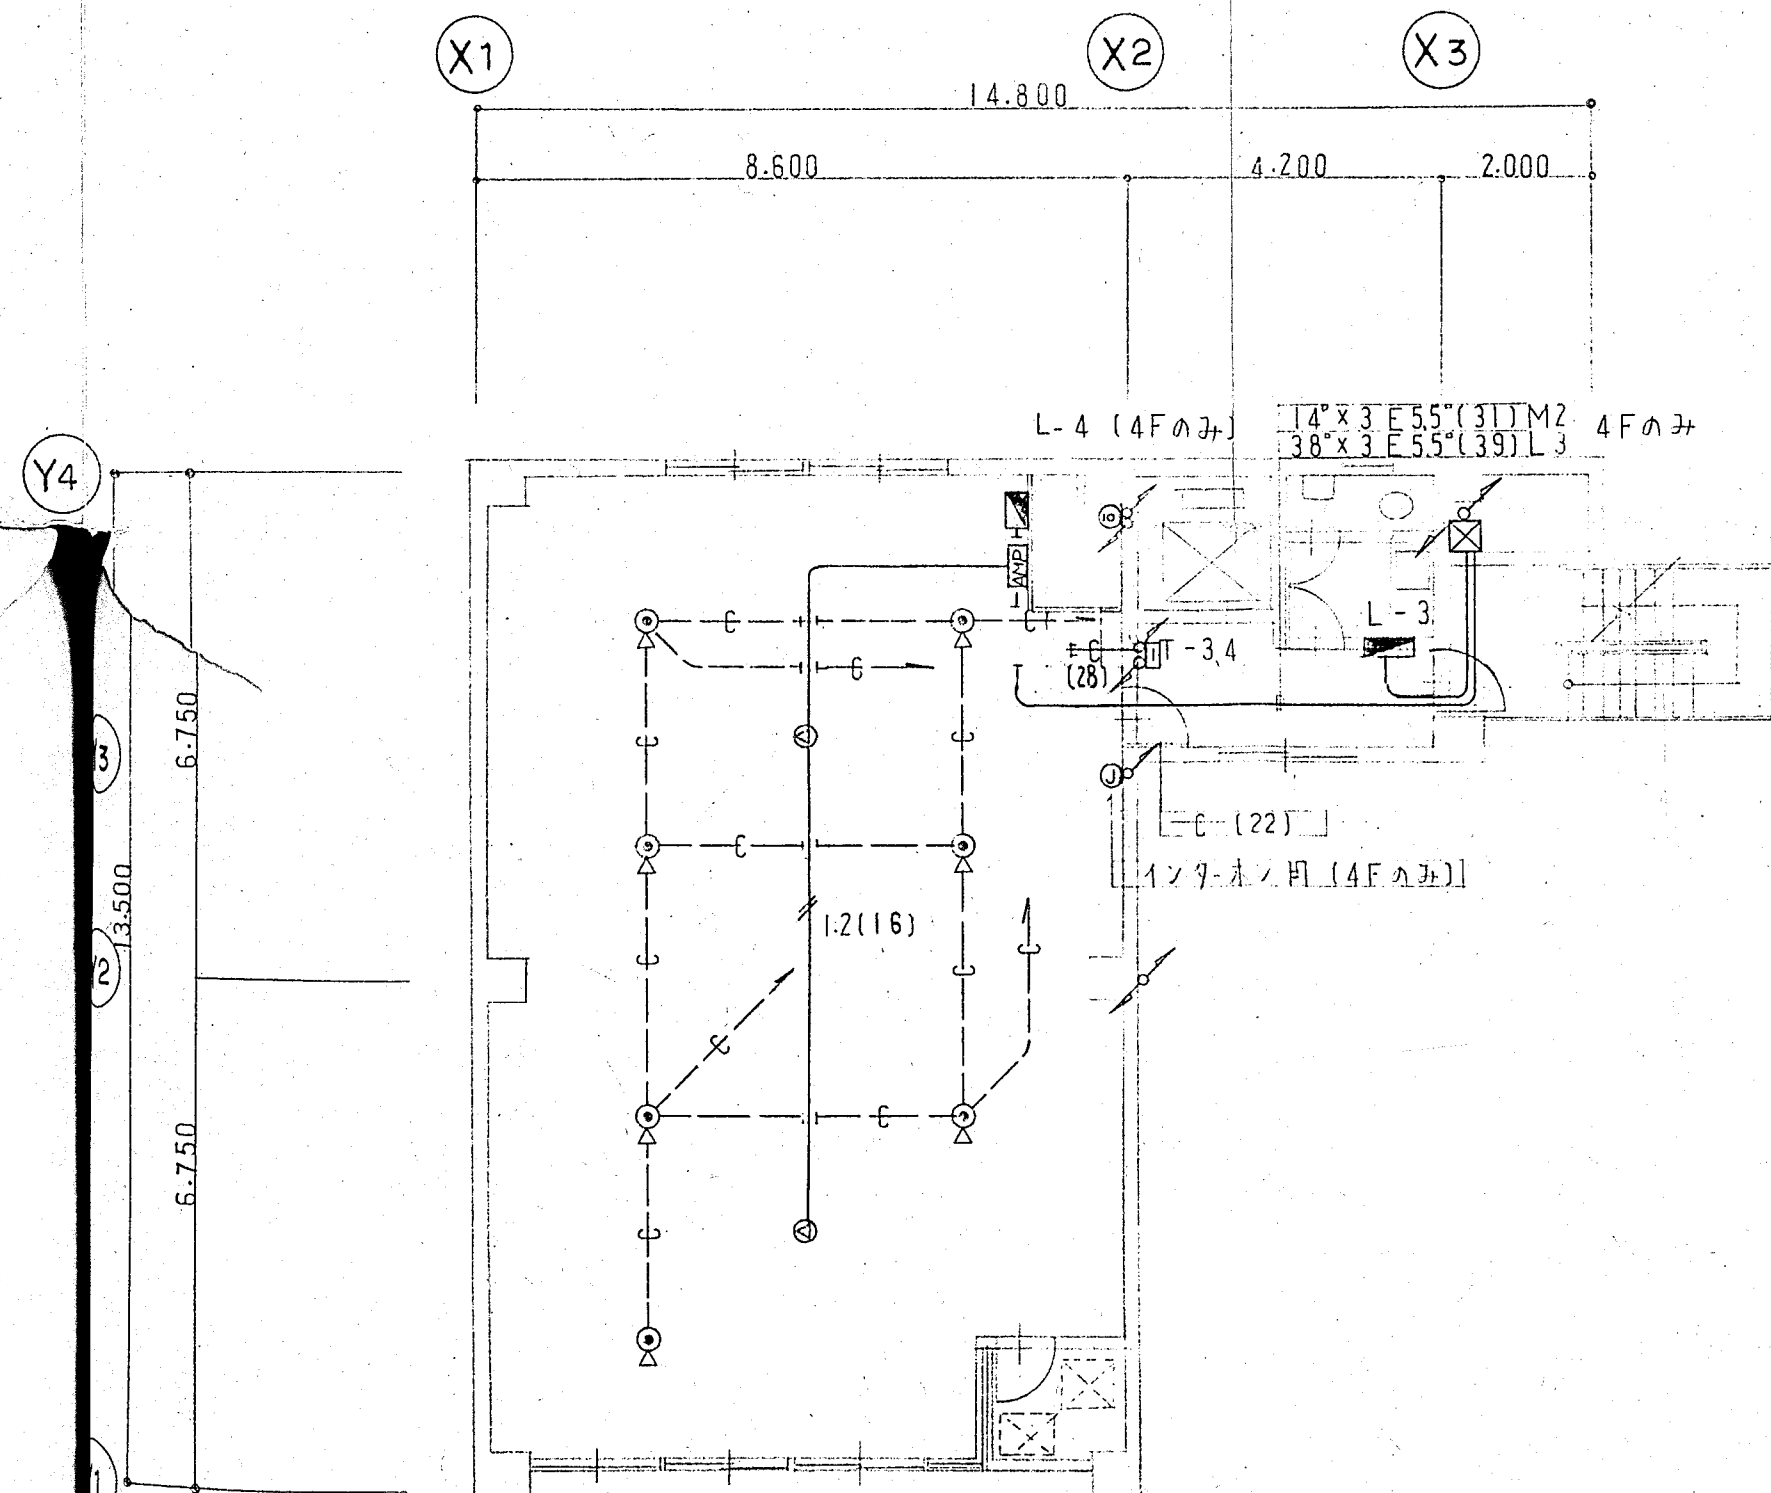


注) 放送設備は4Fのみとする

3.4 階 平 面 図 1/100

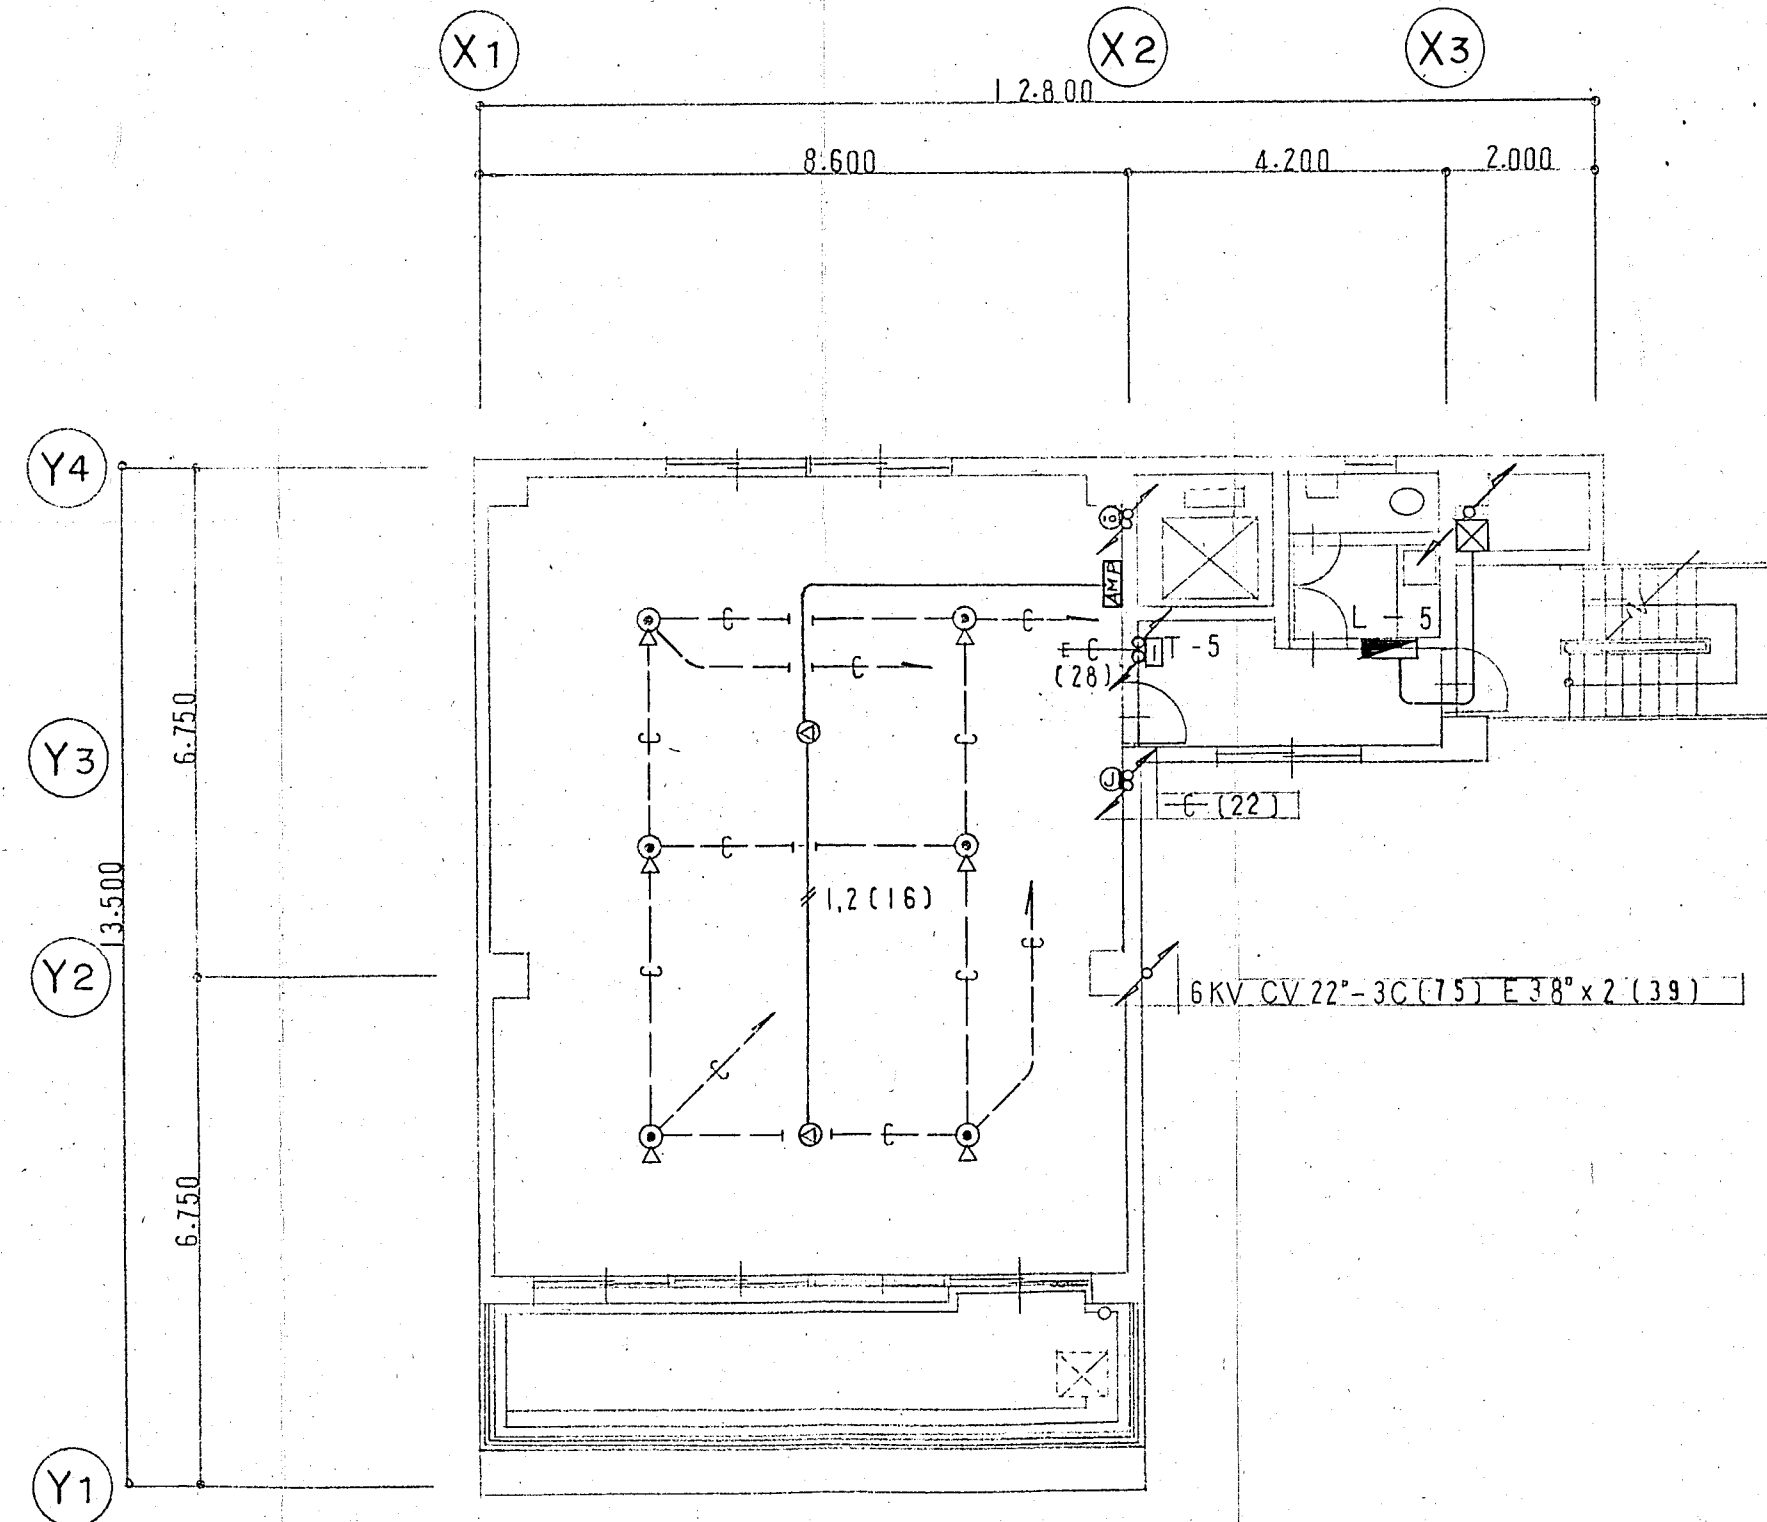


5 階 平 面 図 1/100

註記  
特記配線設備は—C—CD(22)とする。

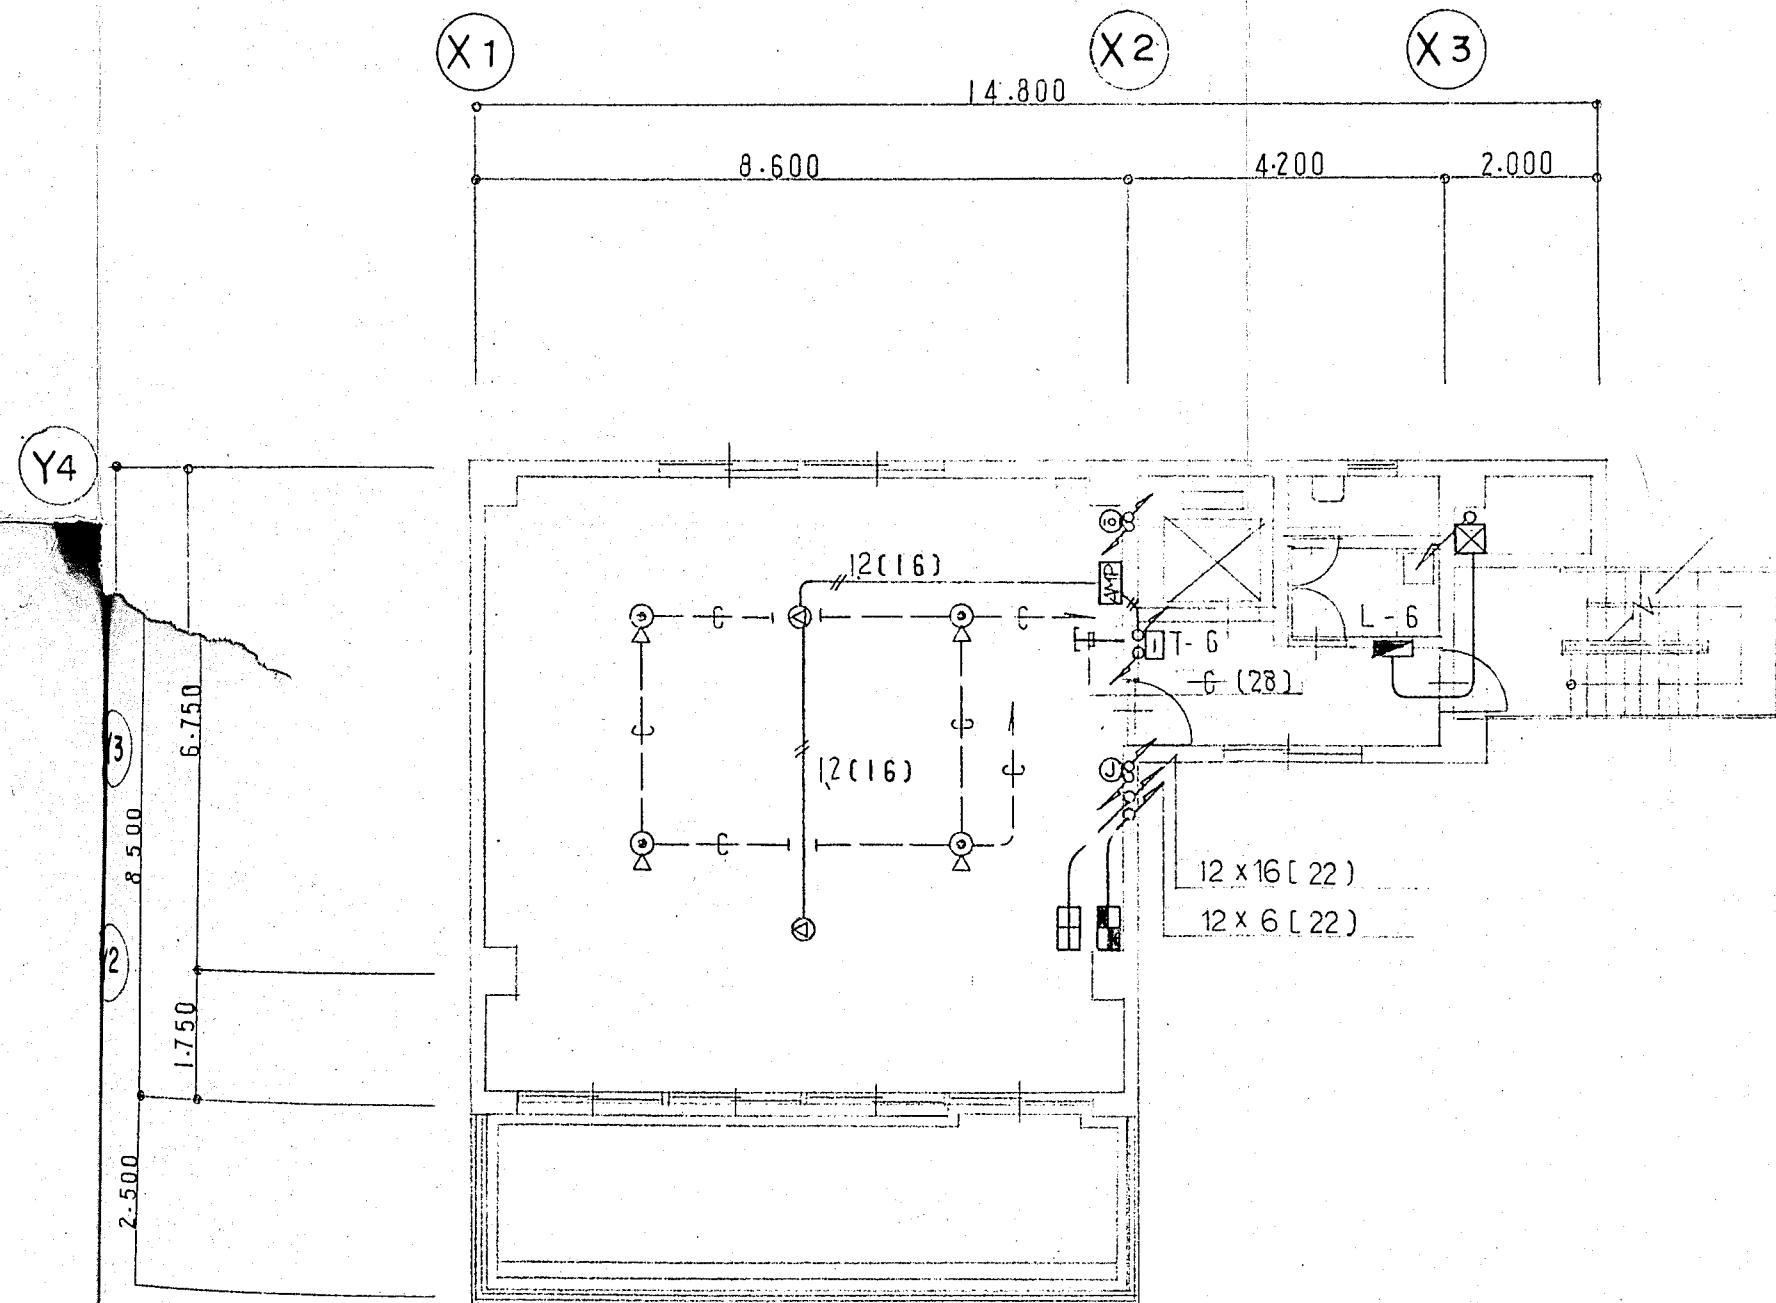


6 階 平 面 図 1/100

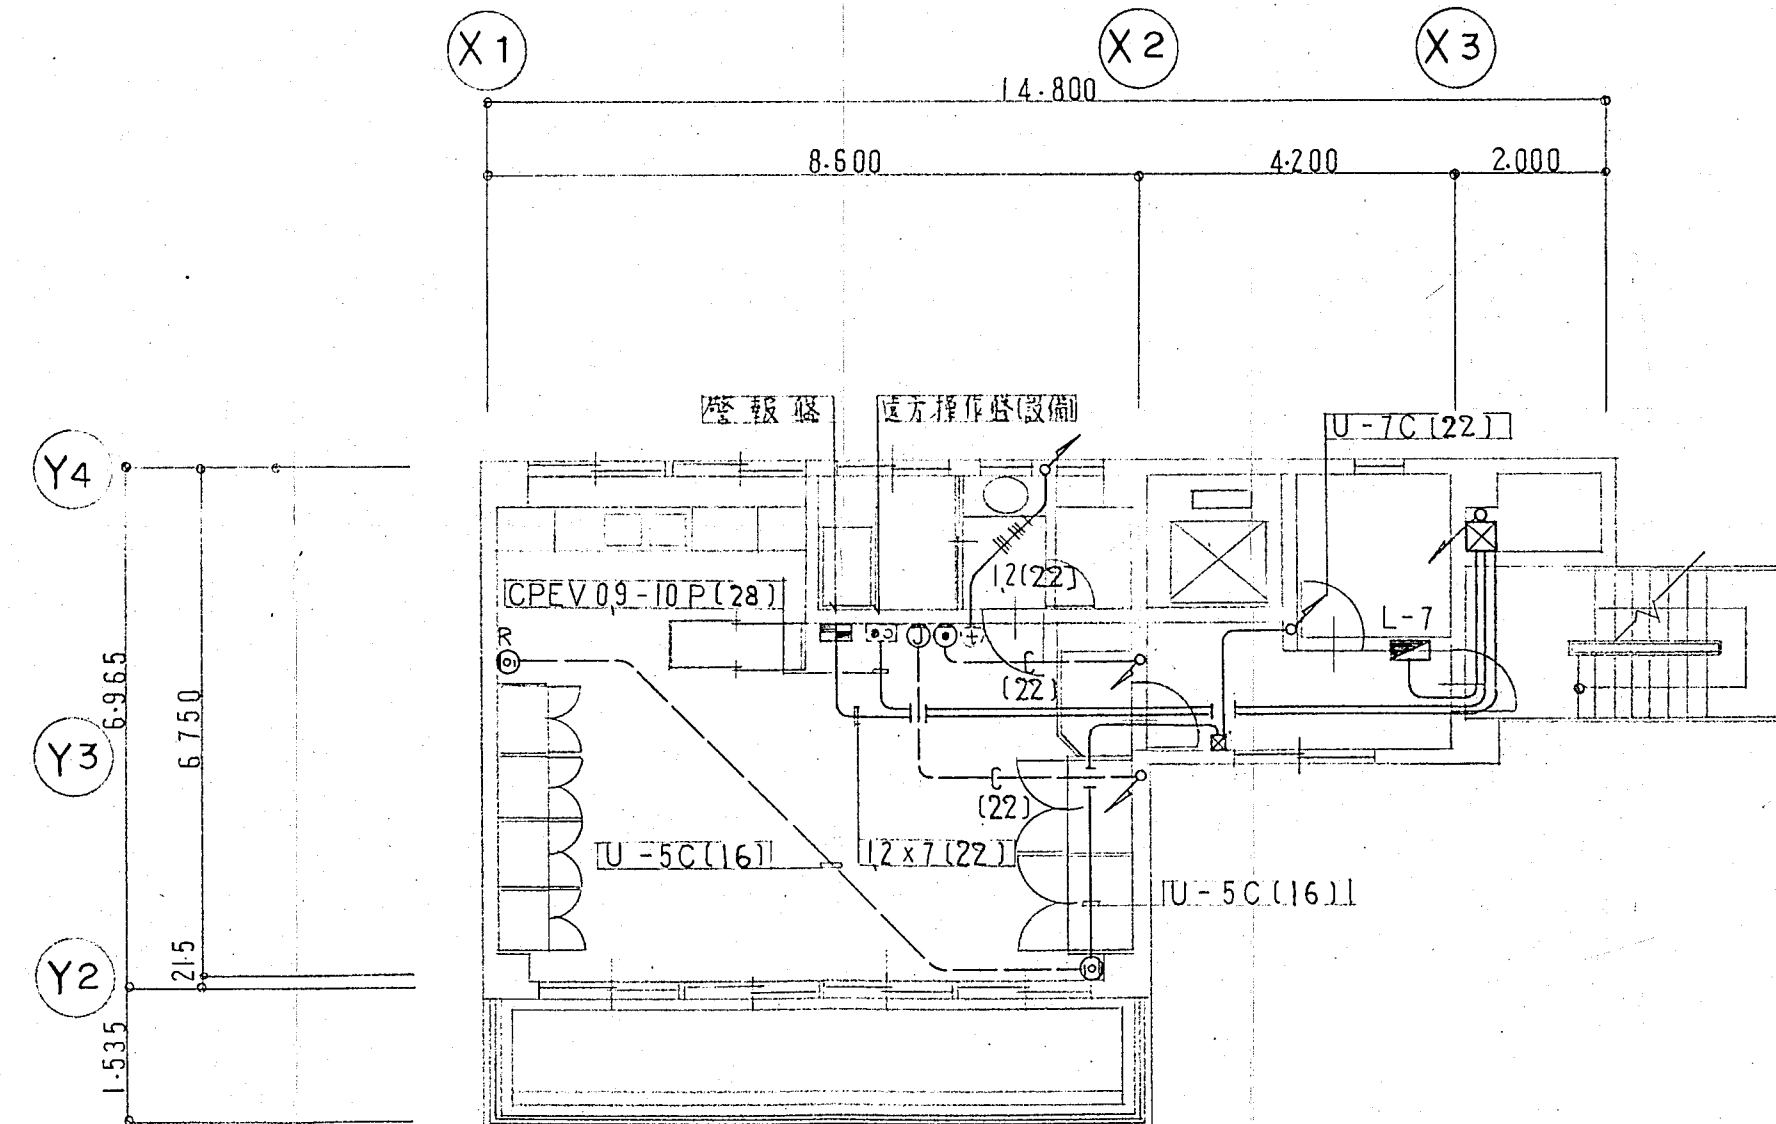


7 階 平 面 図 1/100

注 記  
特記なしの電話配管はφ CD(22)とする。

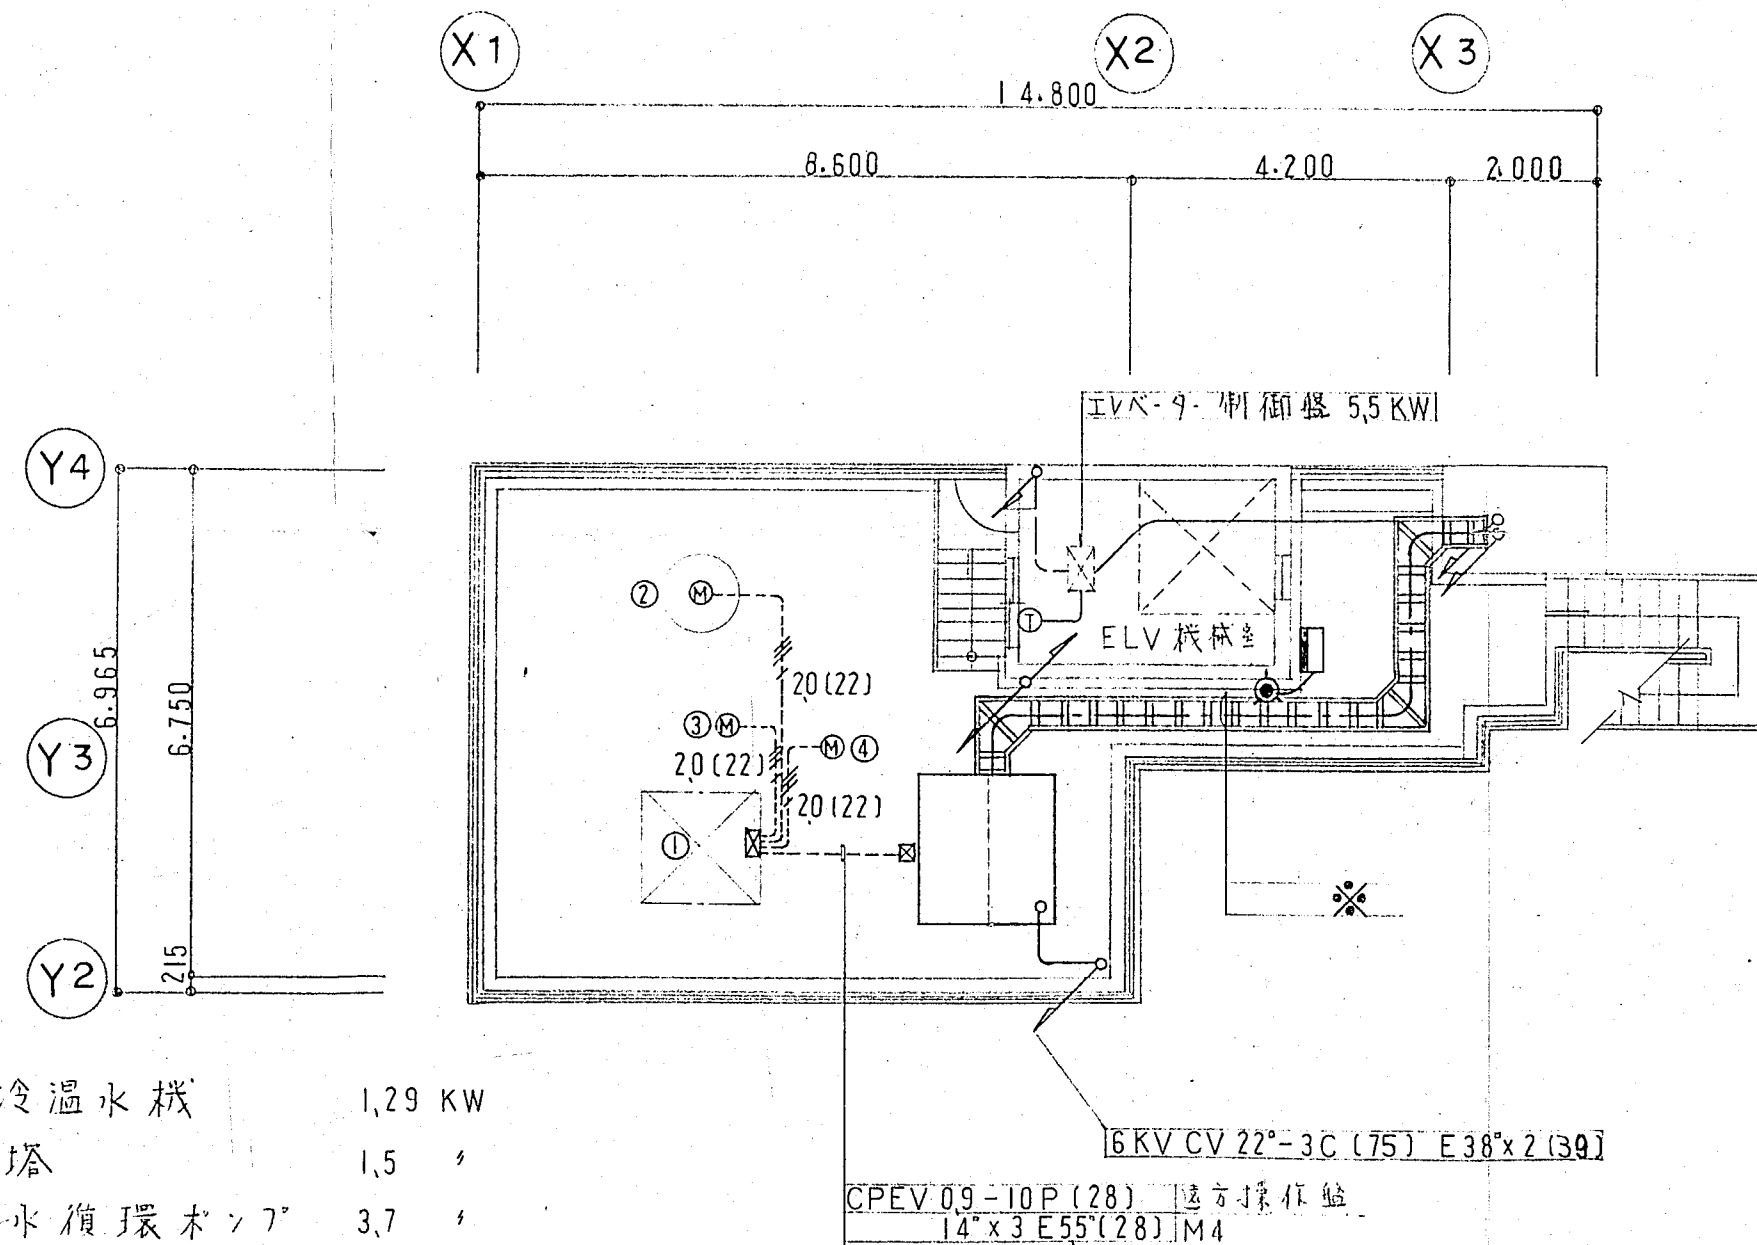


R 階 平 面 図 1/100

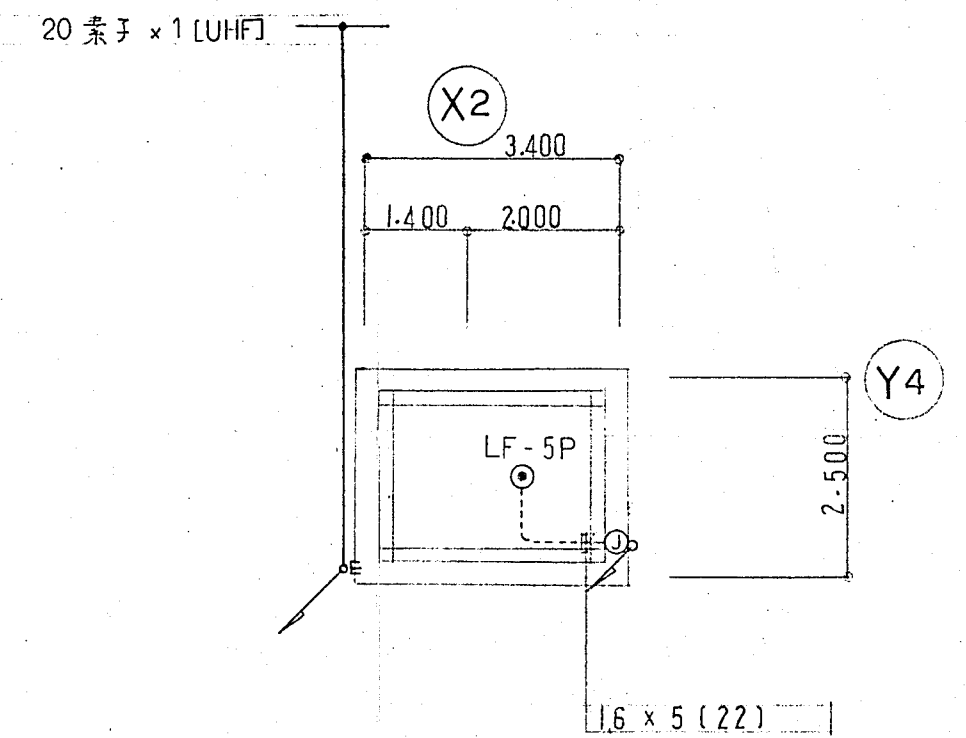

P H R 階 平 面 図 1/100

※ 幹線系統図参照




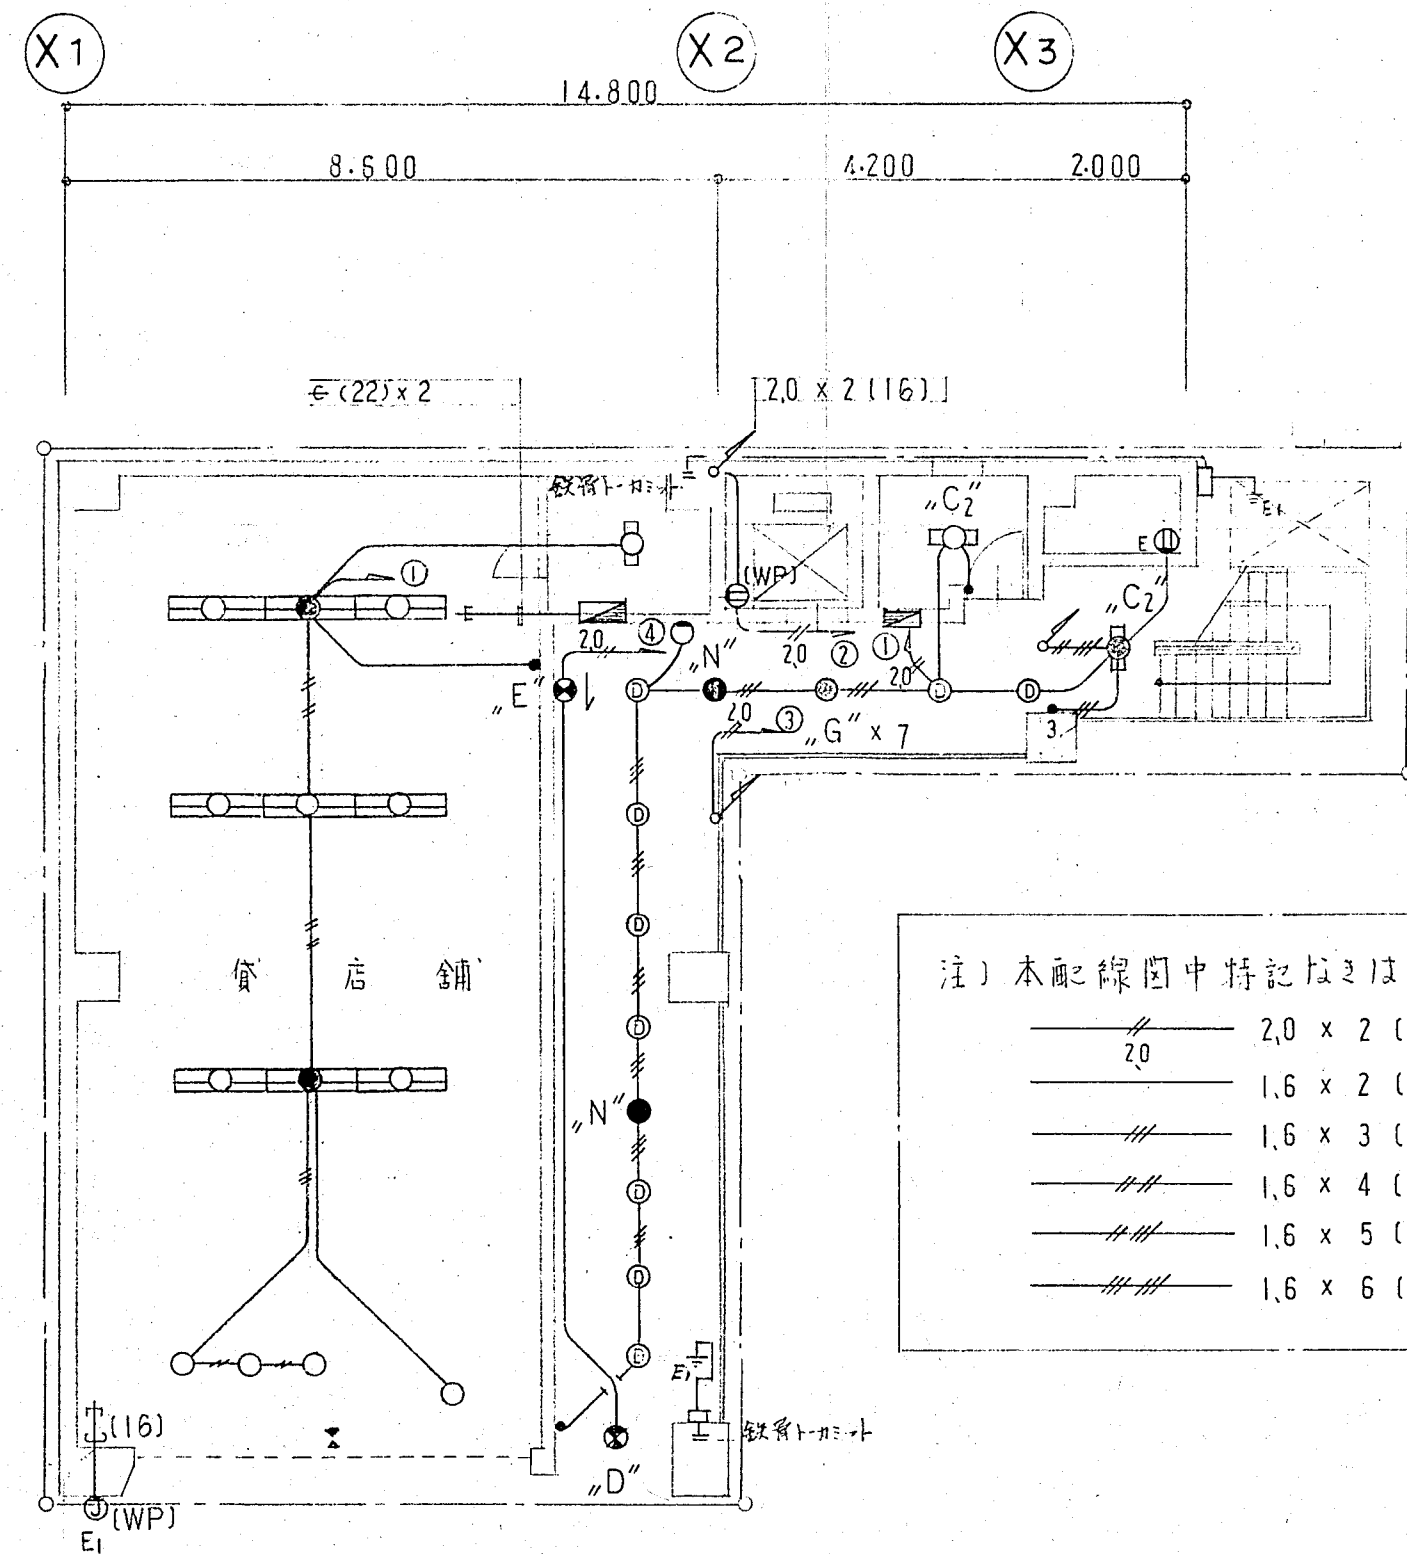


注) 本配線図中特記なきは下記とする

- 2.0 x 2 (16)
- 1.6 x 2 (16)
- 1.6 x 3 (16)
- 1.6 x 4 (22)
- 1.6 x 5 (22)
- 1.6 x 6 (22)


1 階平面図 1/100

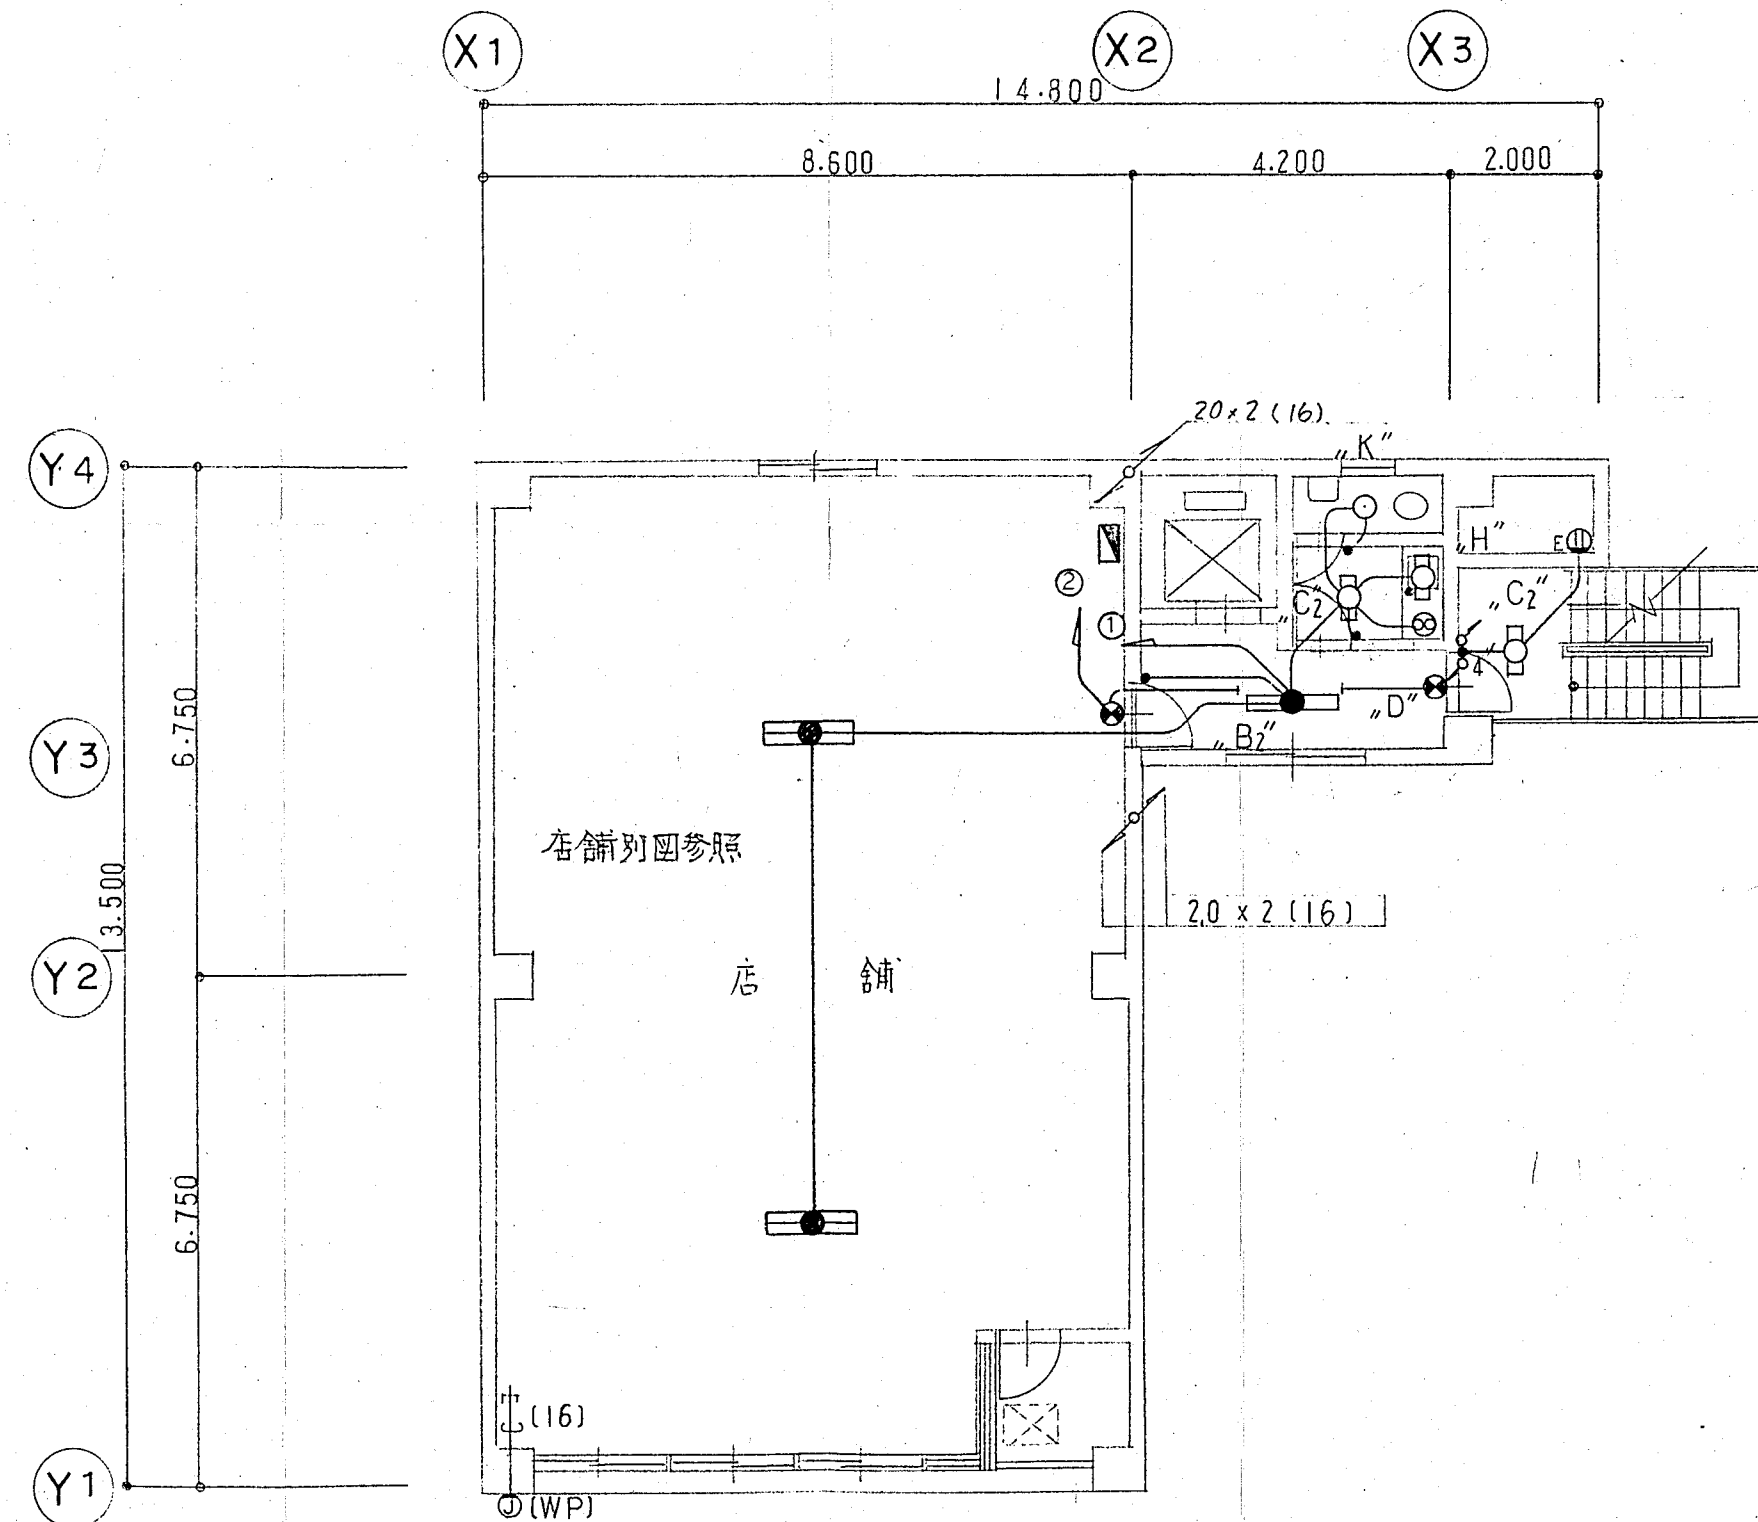


2 階平面図 1/100

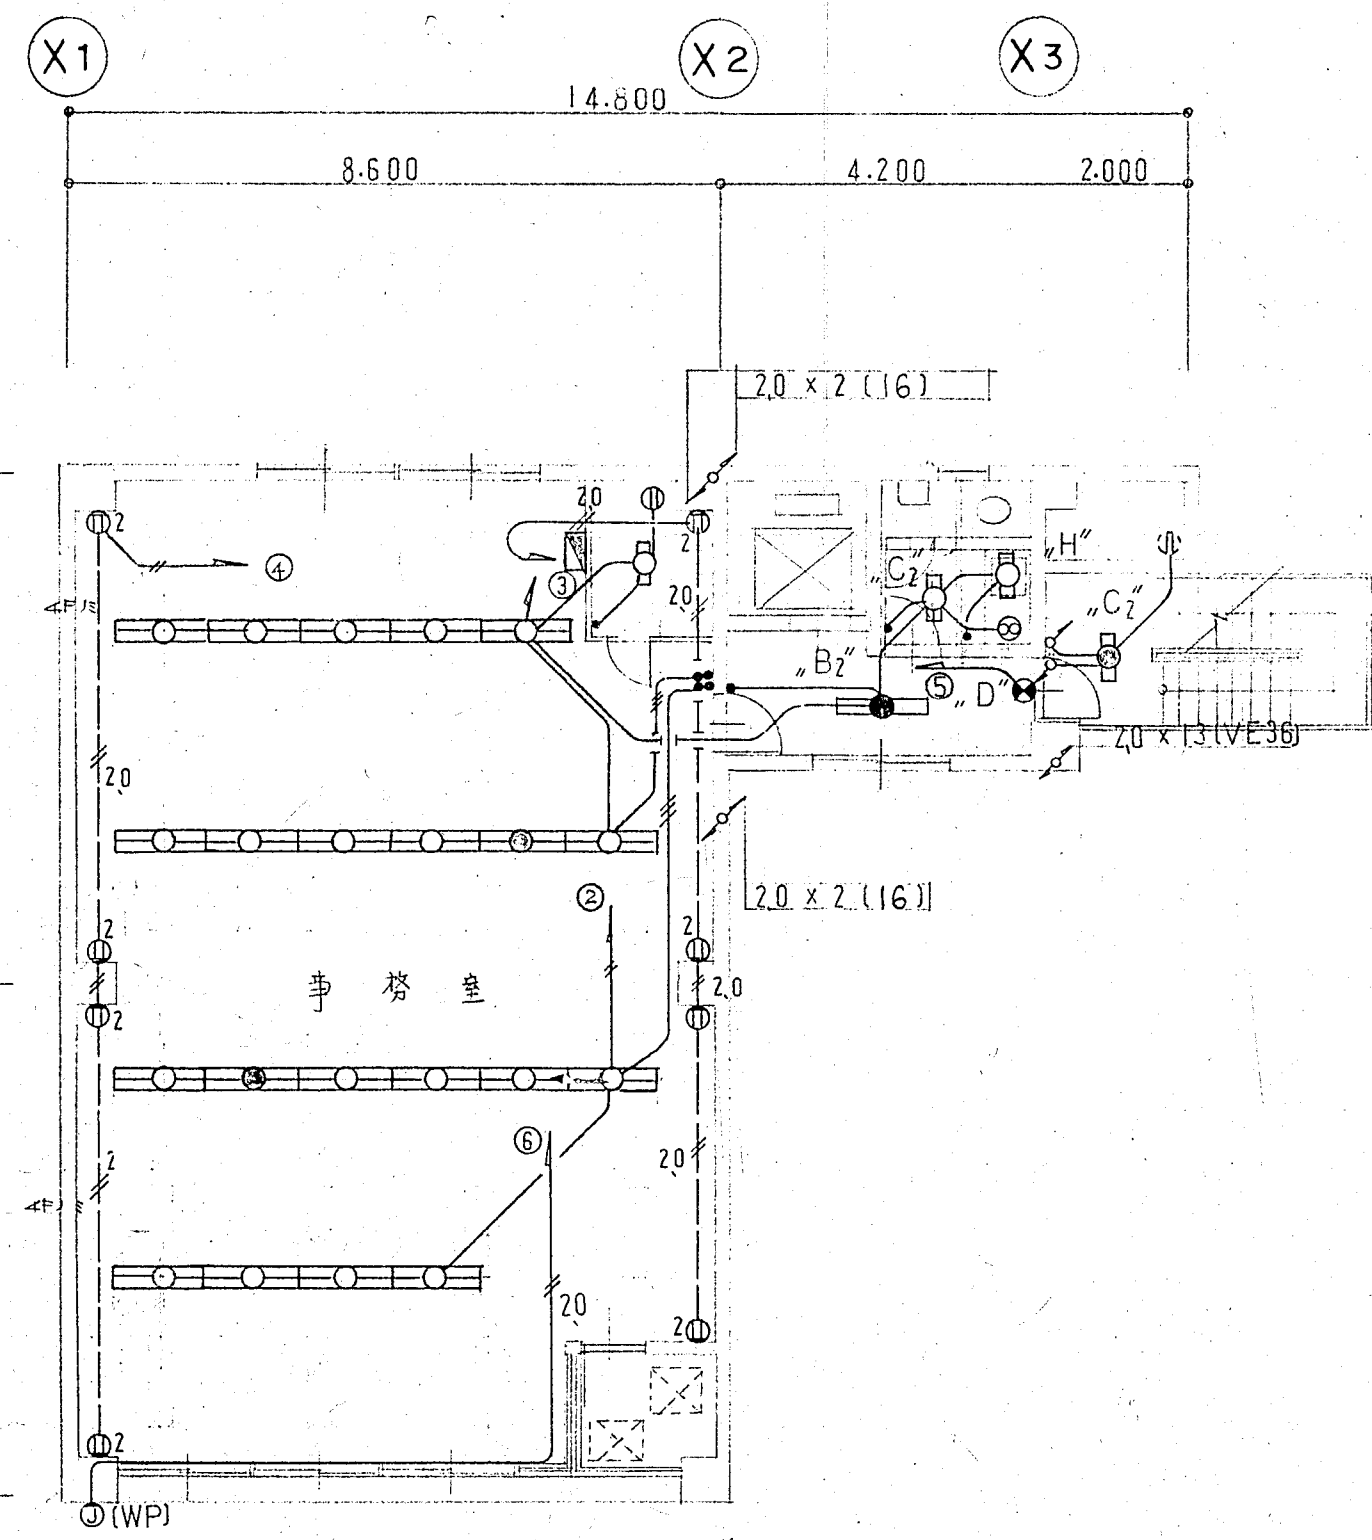


3.4 階平面図 1/100

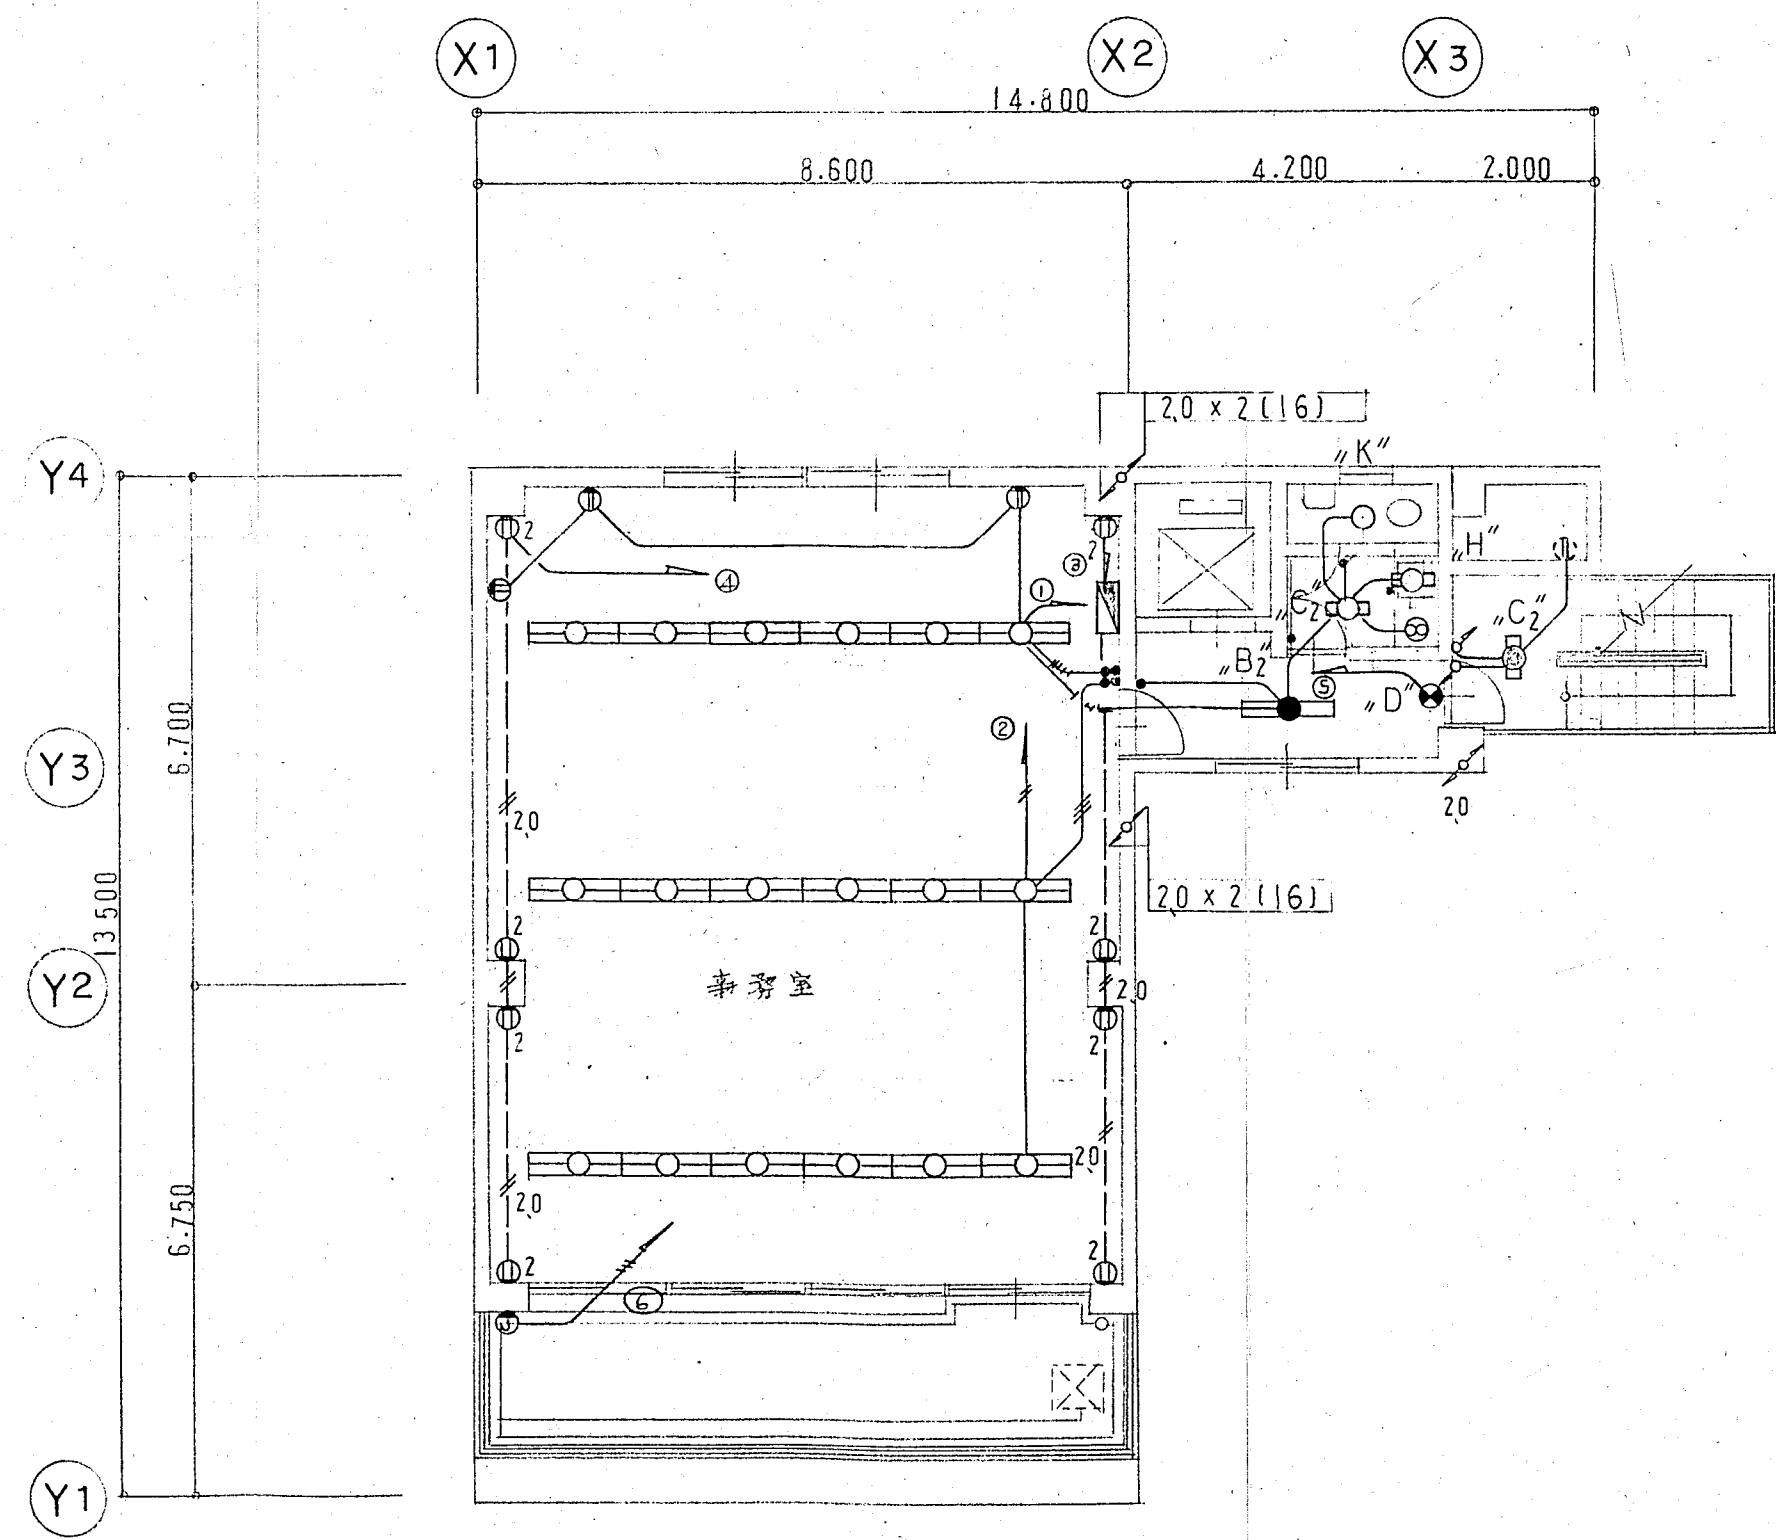


5 階平面図 1/100

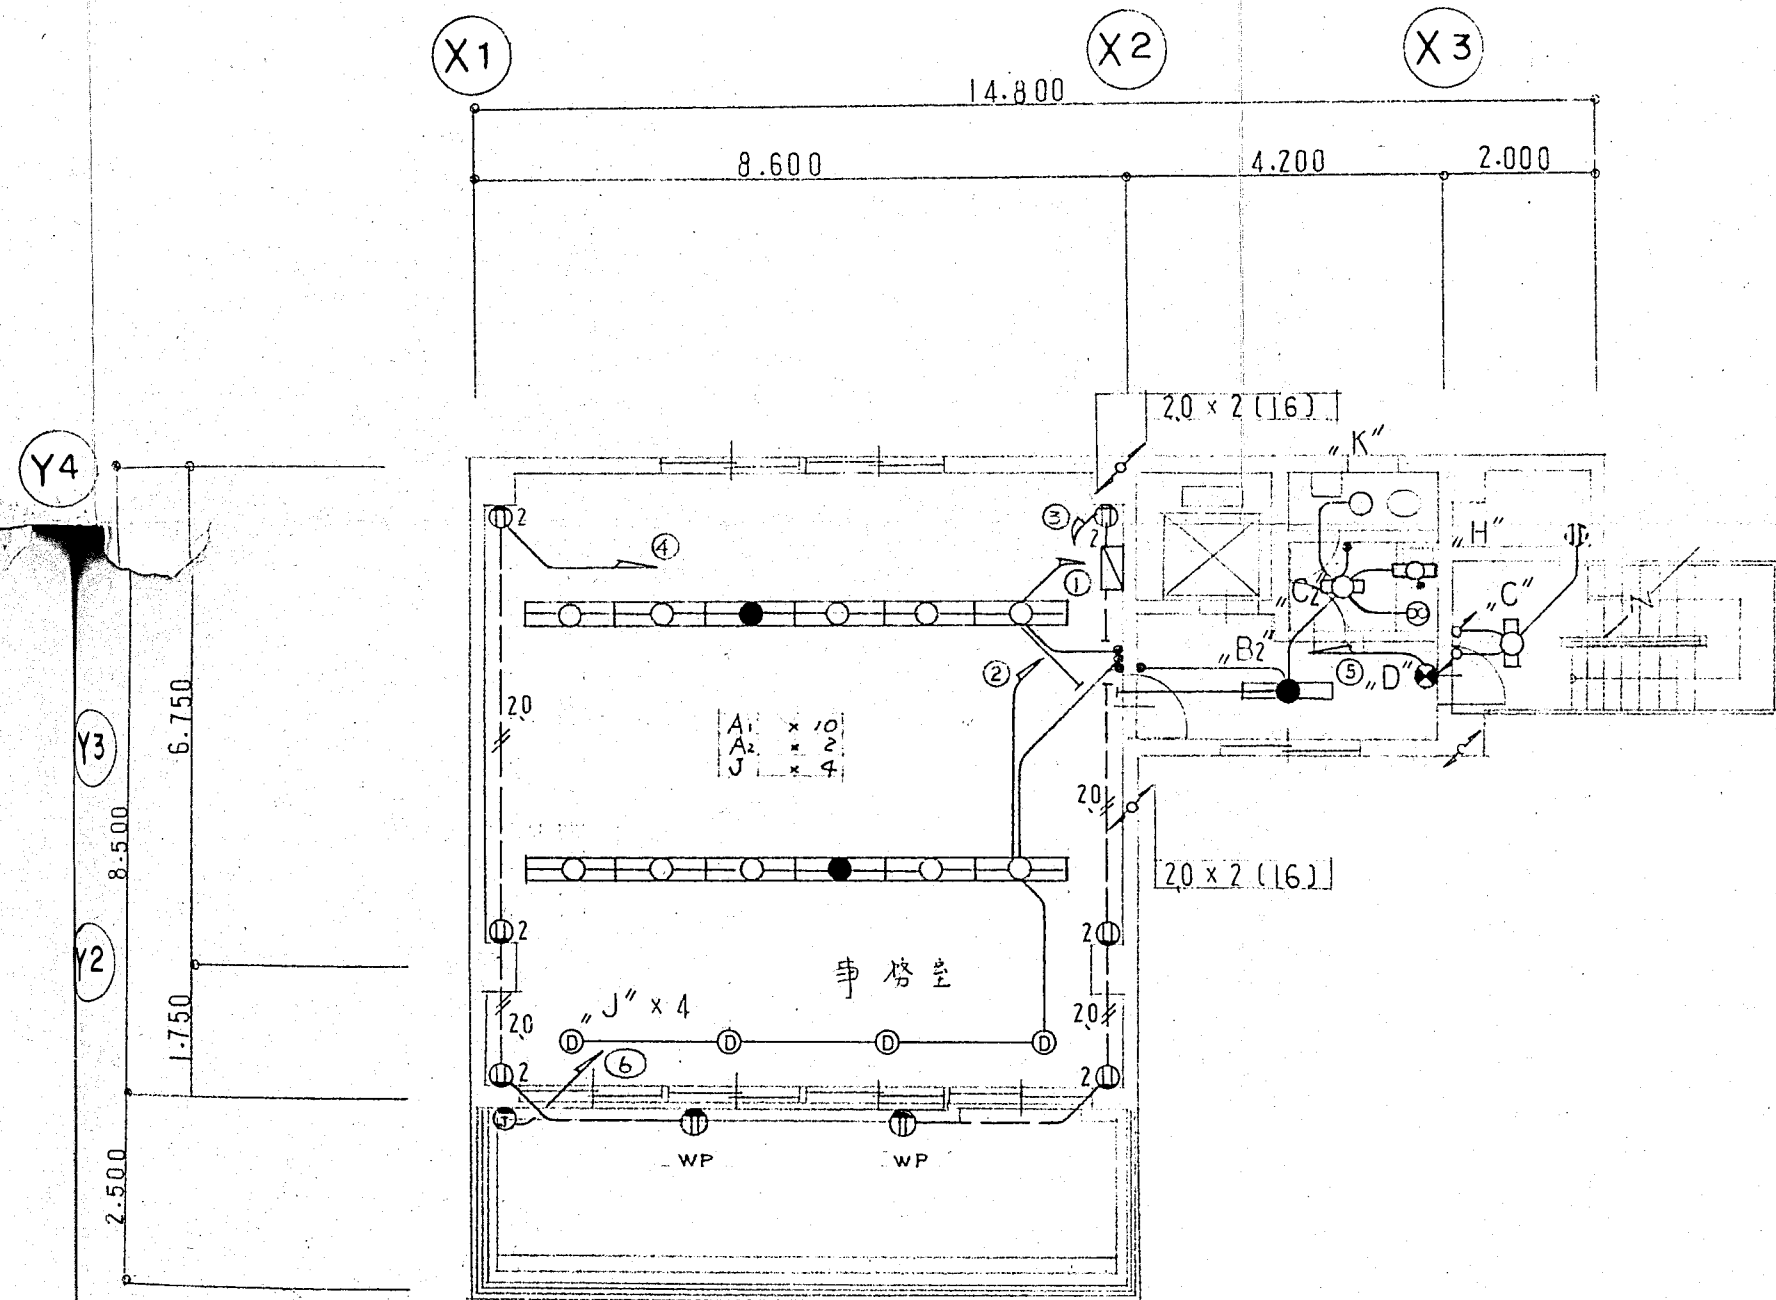


6 階平面図 1/100

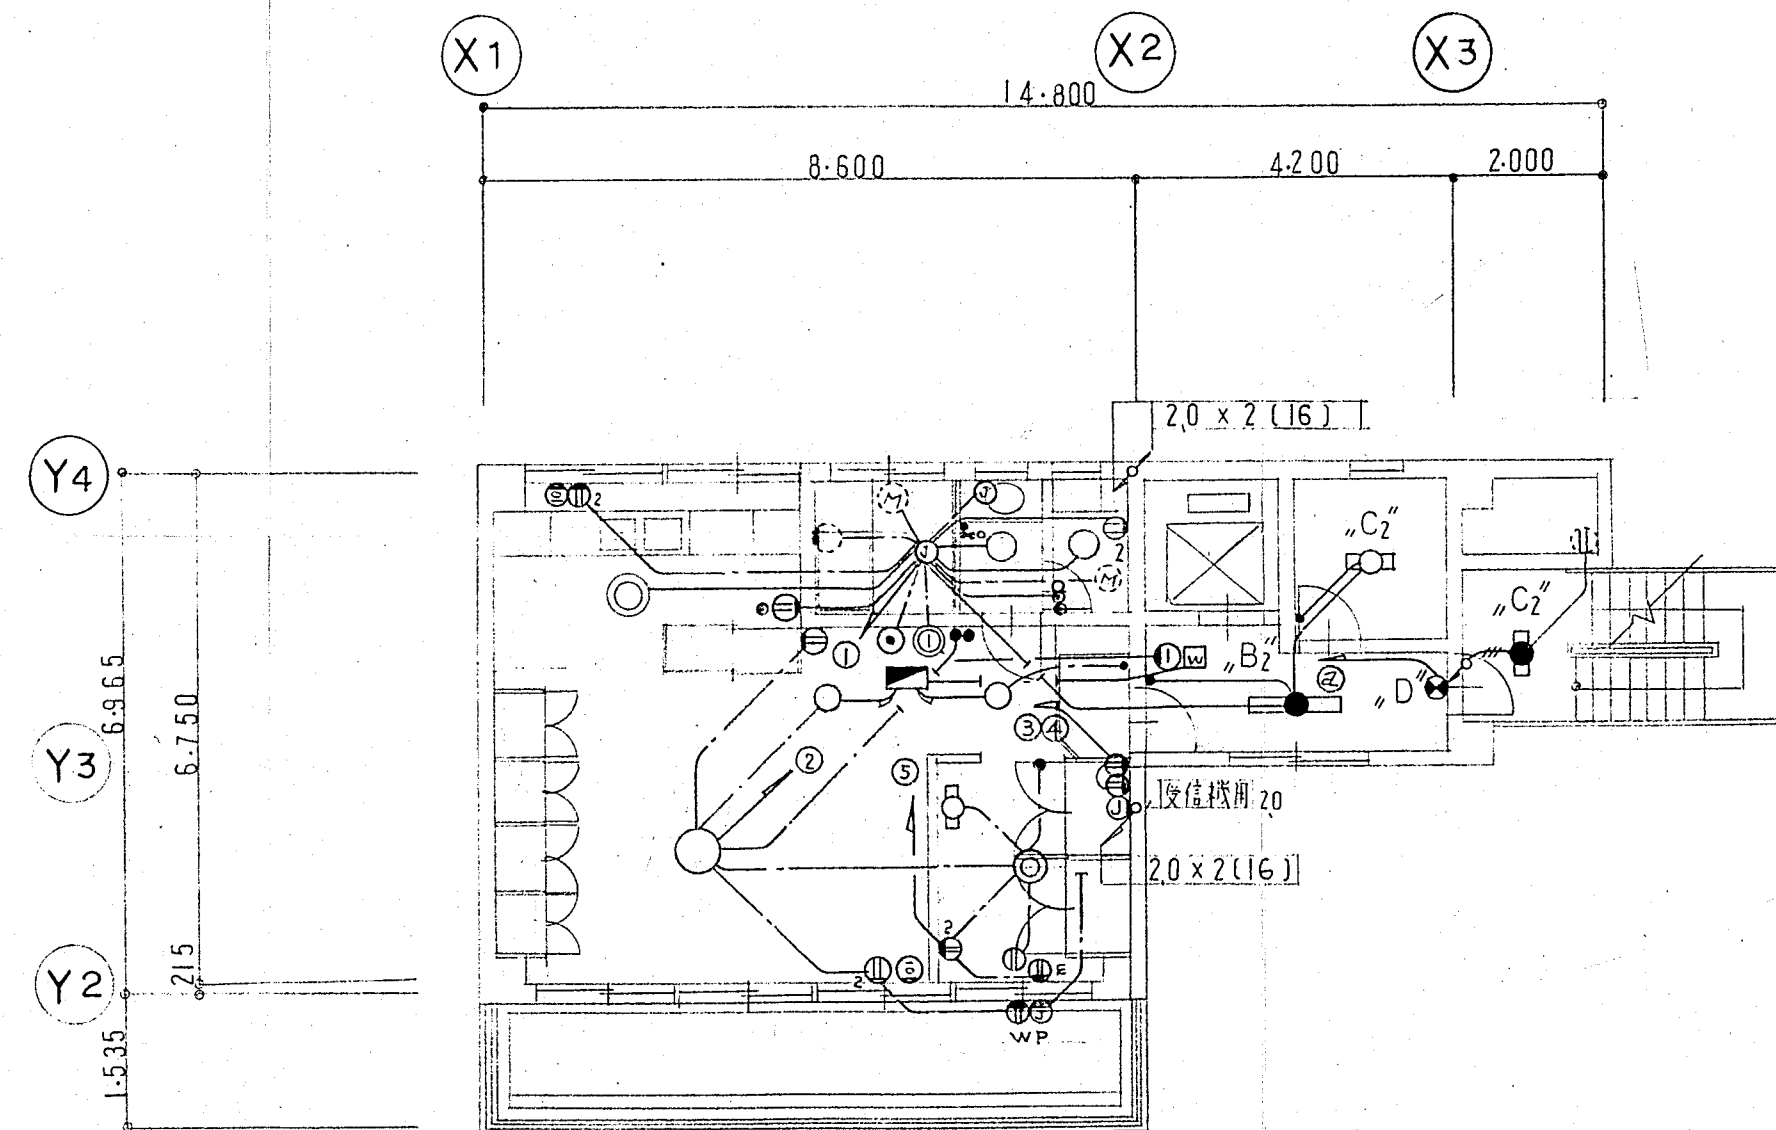














7 階平面図 1/100


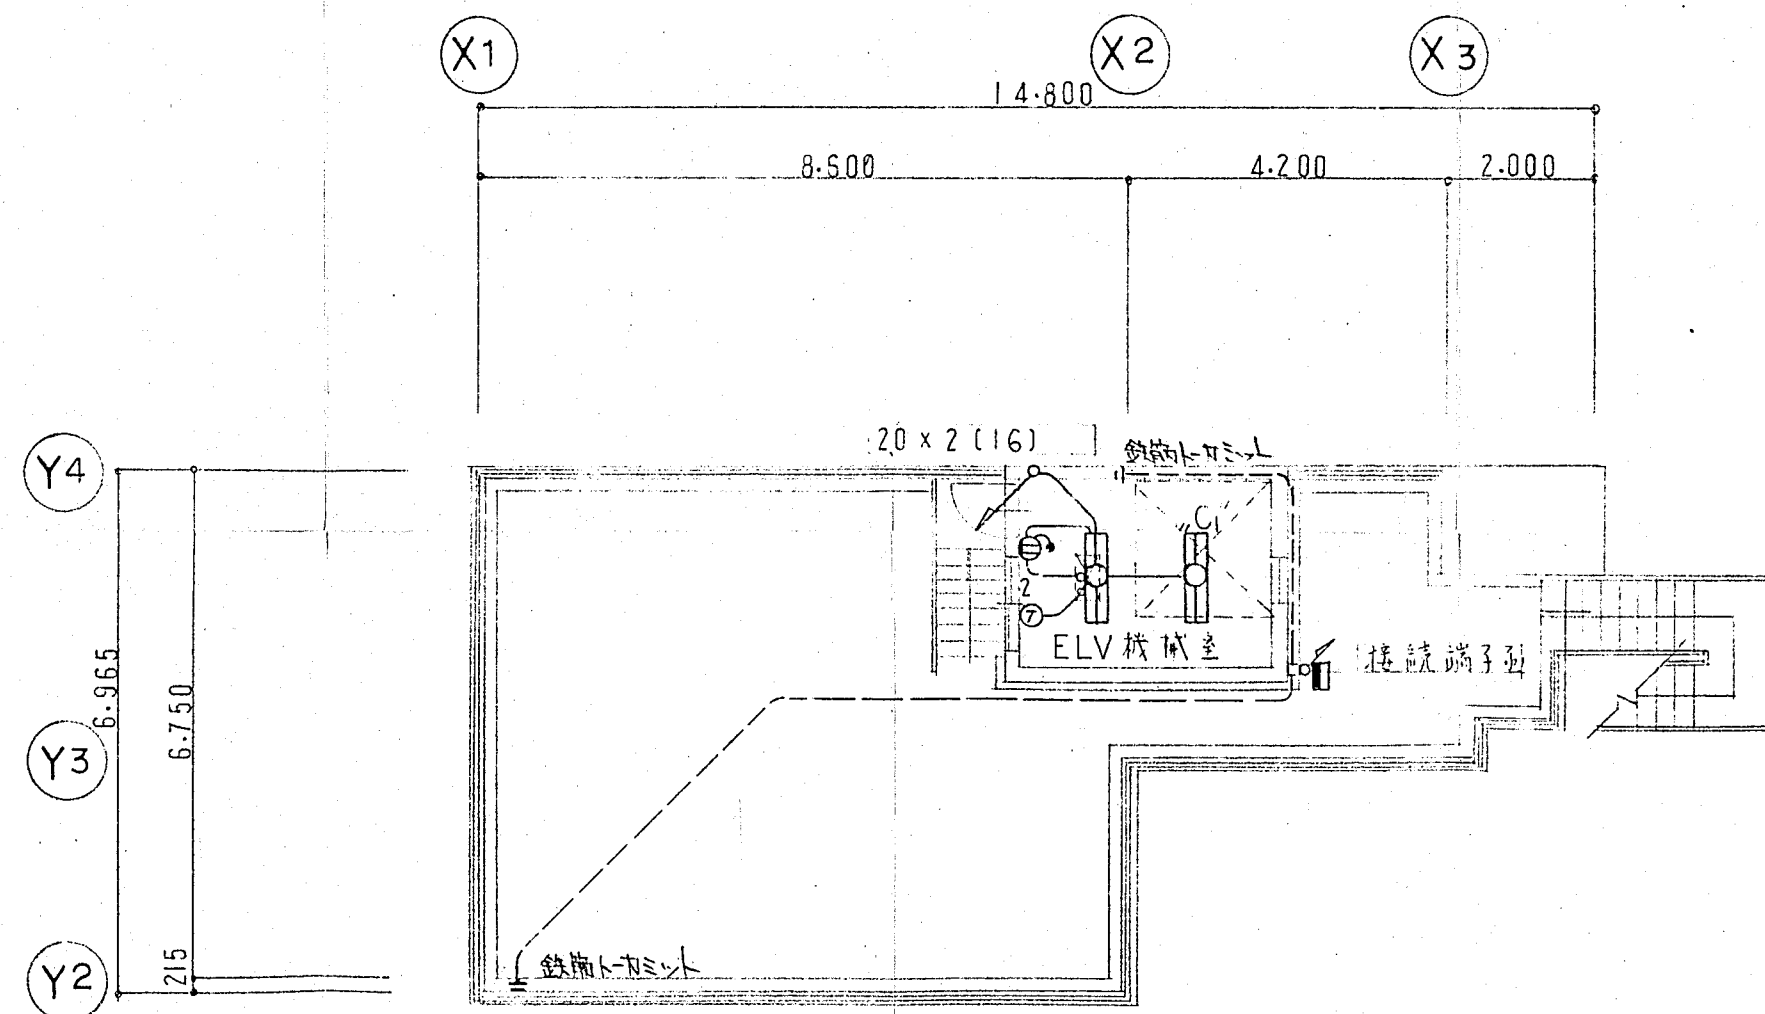



R 階 平 面 図 1/100

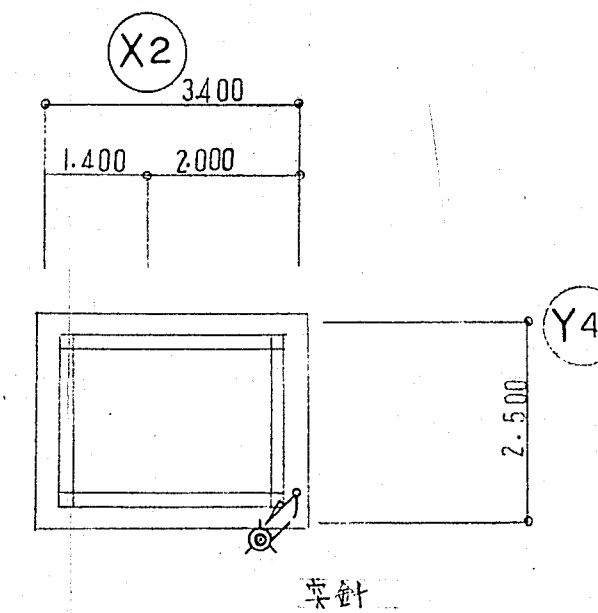


P H R 階 平 面 図 1/100
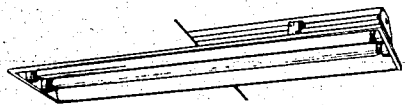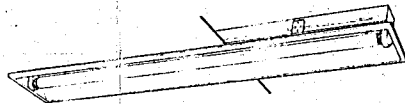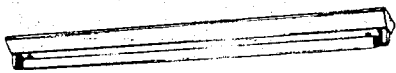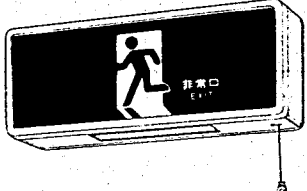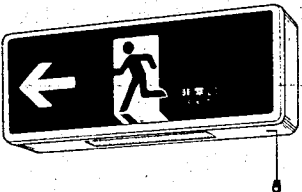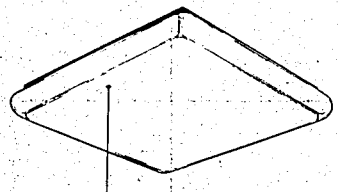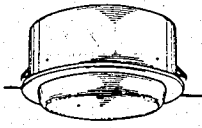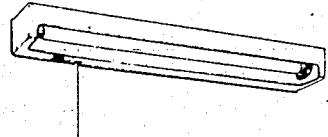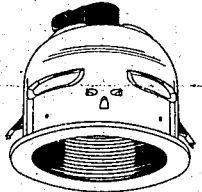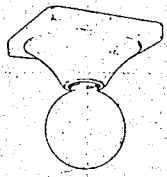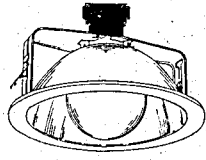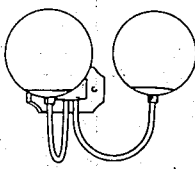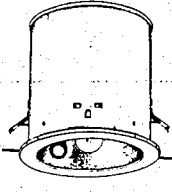
|  <p>           „A1” FL - 40W x 2<br/>           „A2” FL - 40W x 2 (電池内蔵型)<br/>                             元束比50%         </p> |  <p>           „B1” FL - 40W x 1<br/>           „B2” FL - 40W x 1 (電池内蔵型)<br/>                             元束比50%         </p> |  <p>           „C1” FL - 40W x 1<br/>           „C2” FL - 20W x 1         </p> |  <p>„D” FL - 20W x 1 (電池内蔵型)</p>       |  <p>„E” FL - 10W x 1 (電池内蔵型)</p> |
|  <p>„F” 20W x 5</p>   |  <p>„G” FCL - 30W x 1</p>   |  <p>„H” FL - 20W x 1</p>                                                      |  <p>„I” IL - 60W</p>                  |  <p>„J” IL - 60W</p>            |
|  <p>„K” IL - 60W</p>   |  <p>„L” IL - 60W</p>   |  <p>„M” IL - 40W x 2</p>                                                     |  <p>„N” IL - 20W (電池内蔵型) 停電時のみ点灯</p> |   |

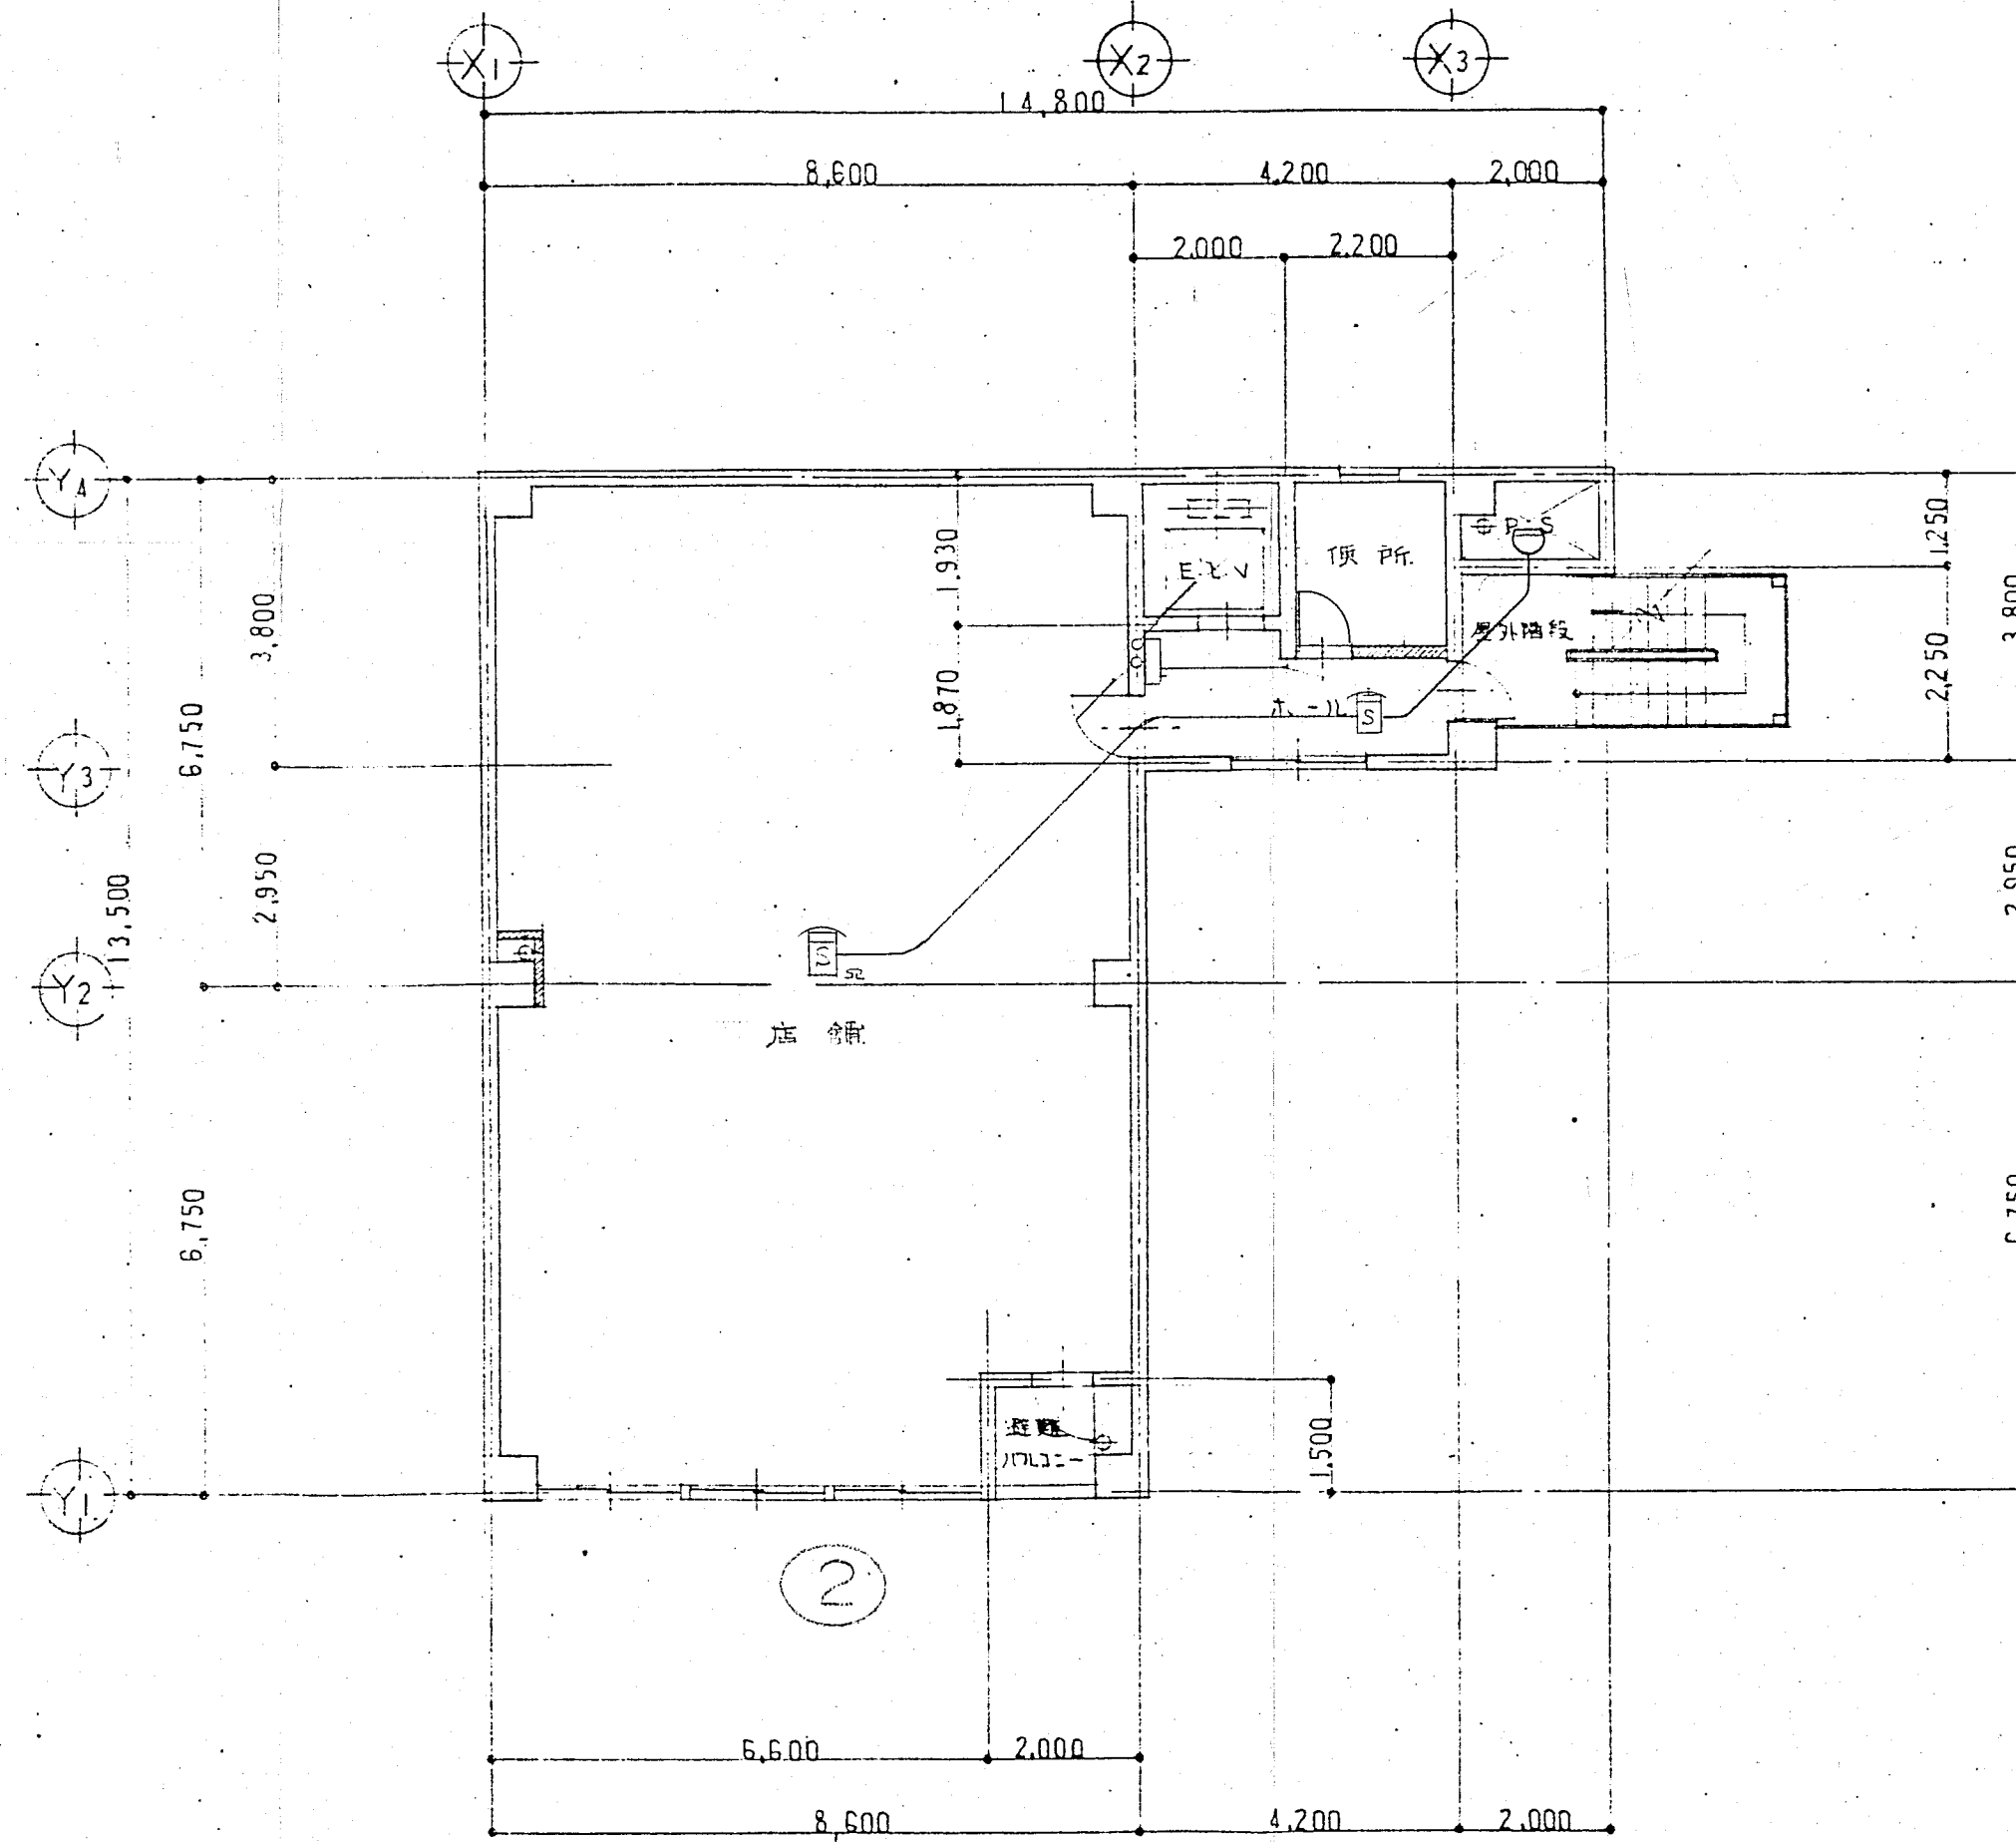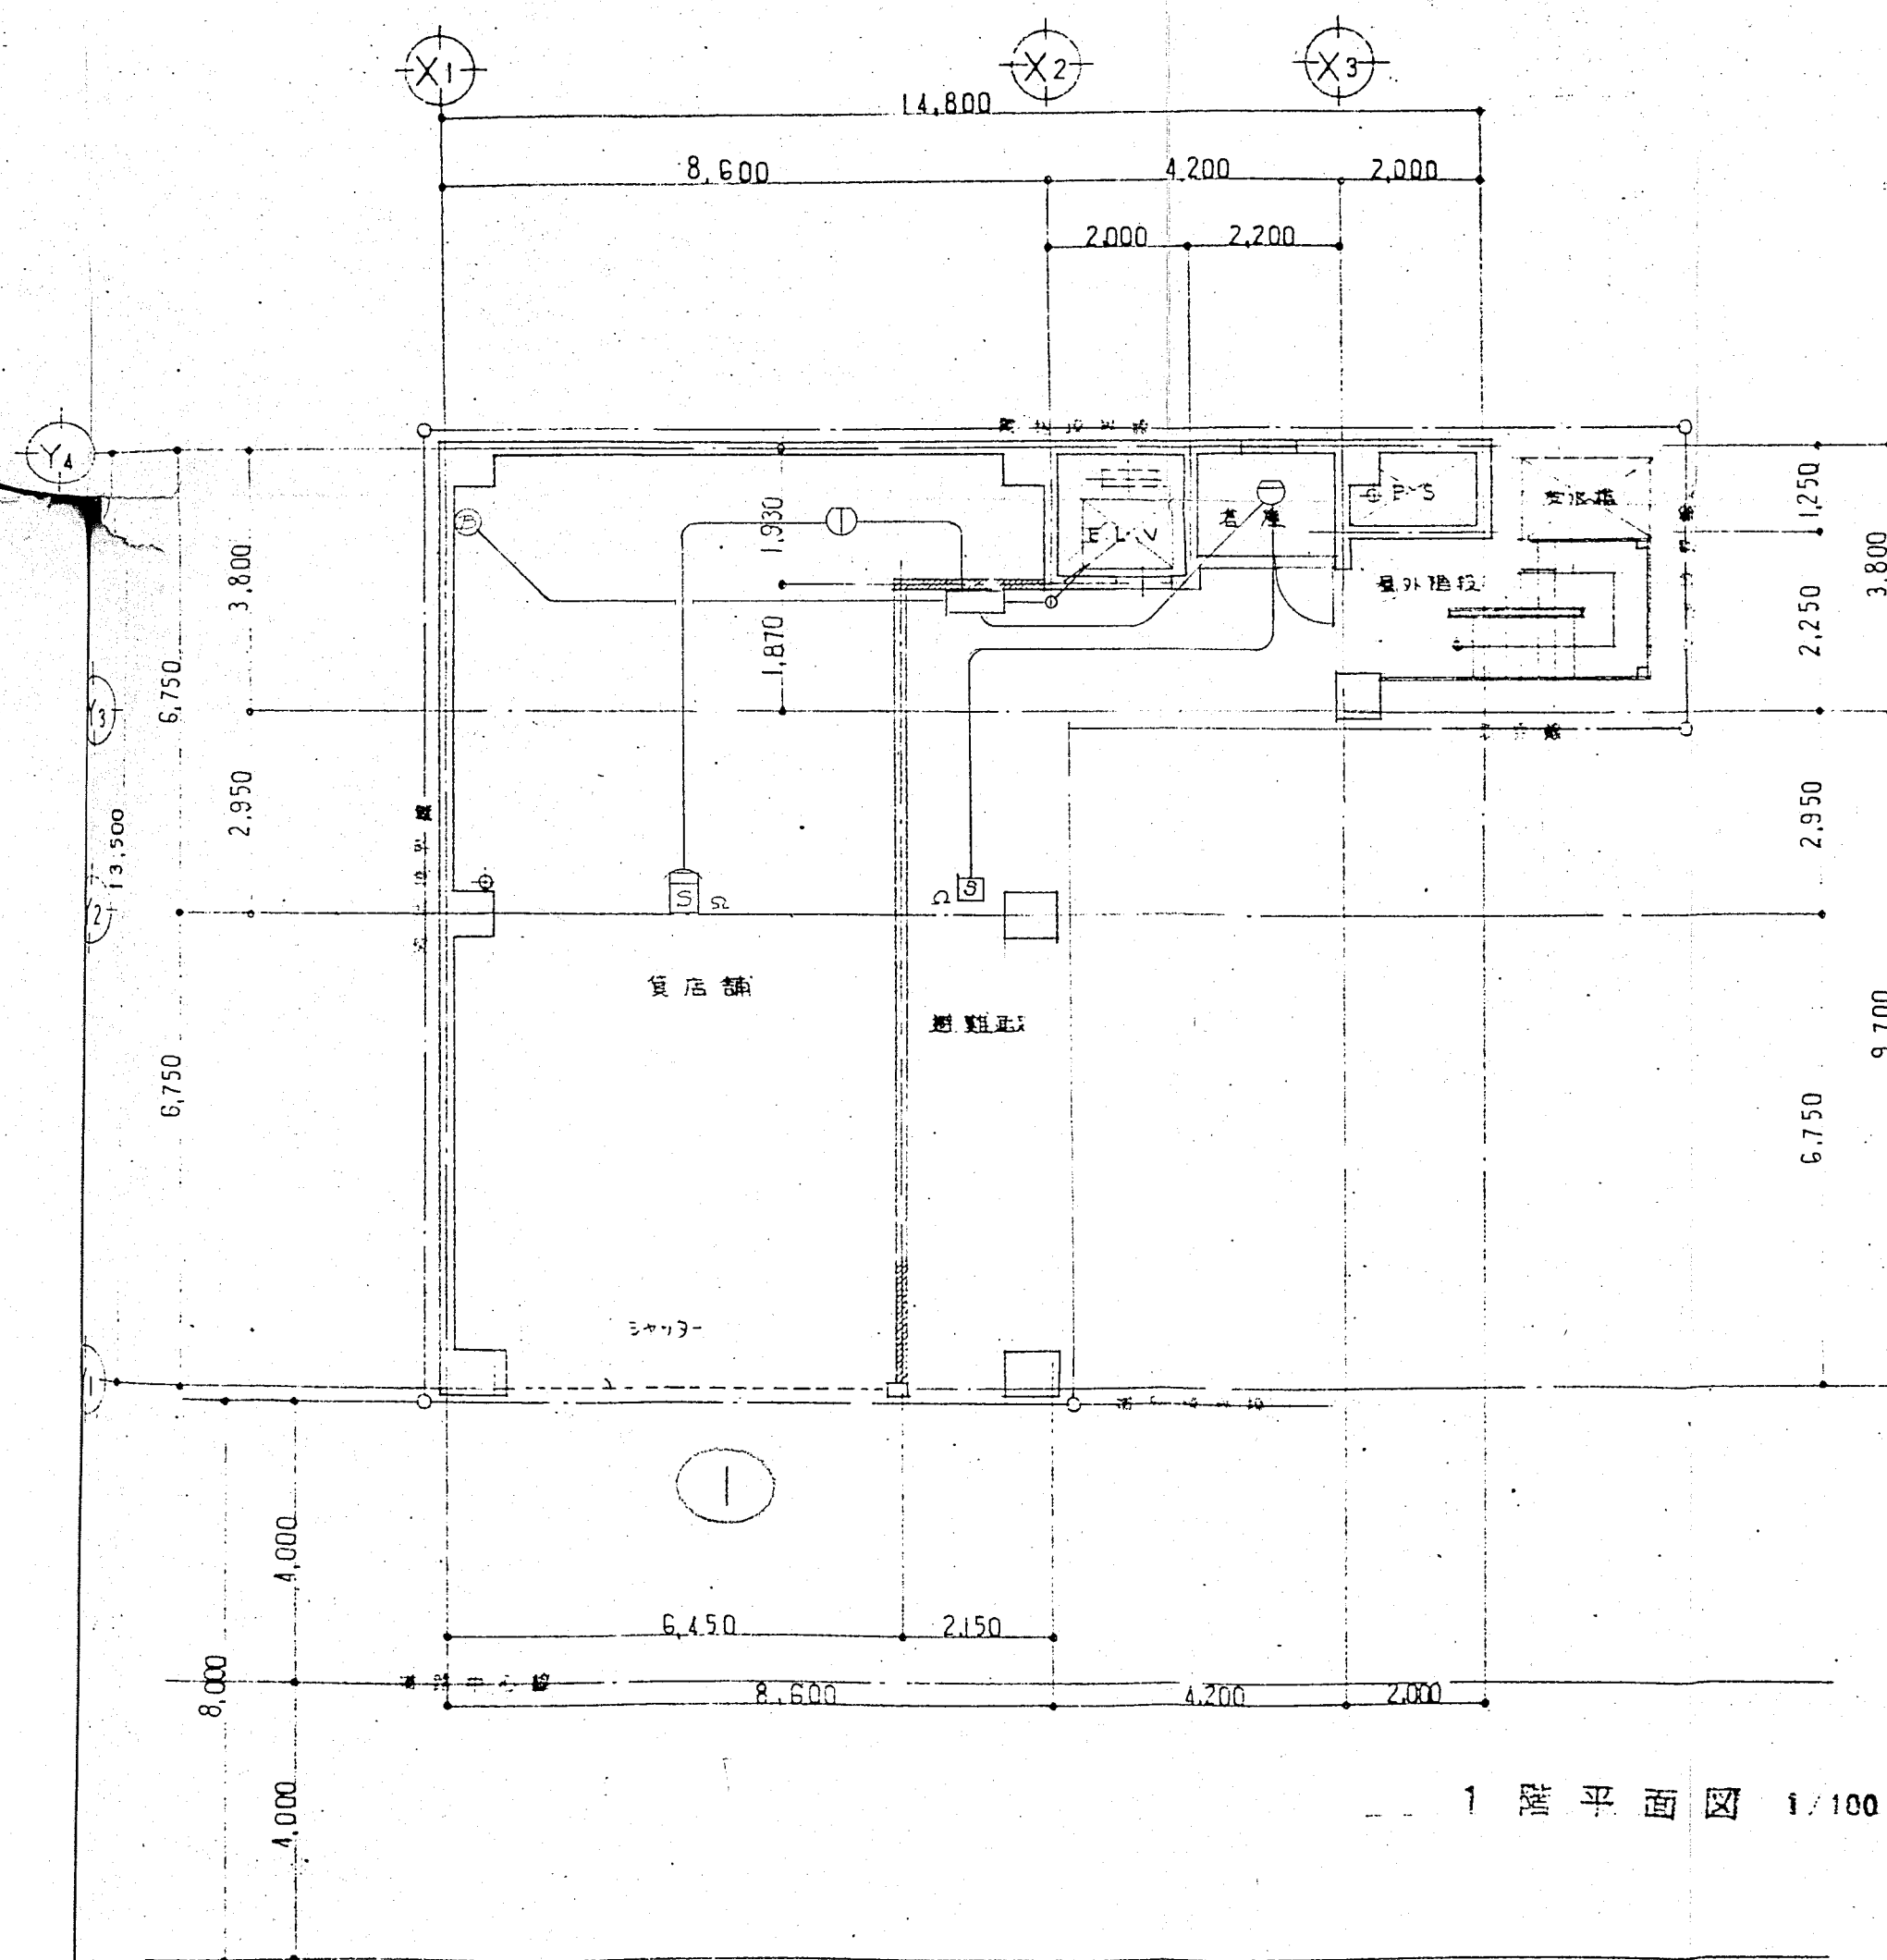


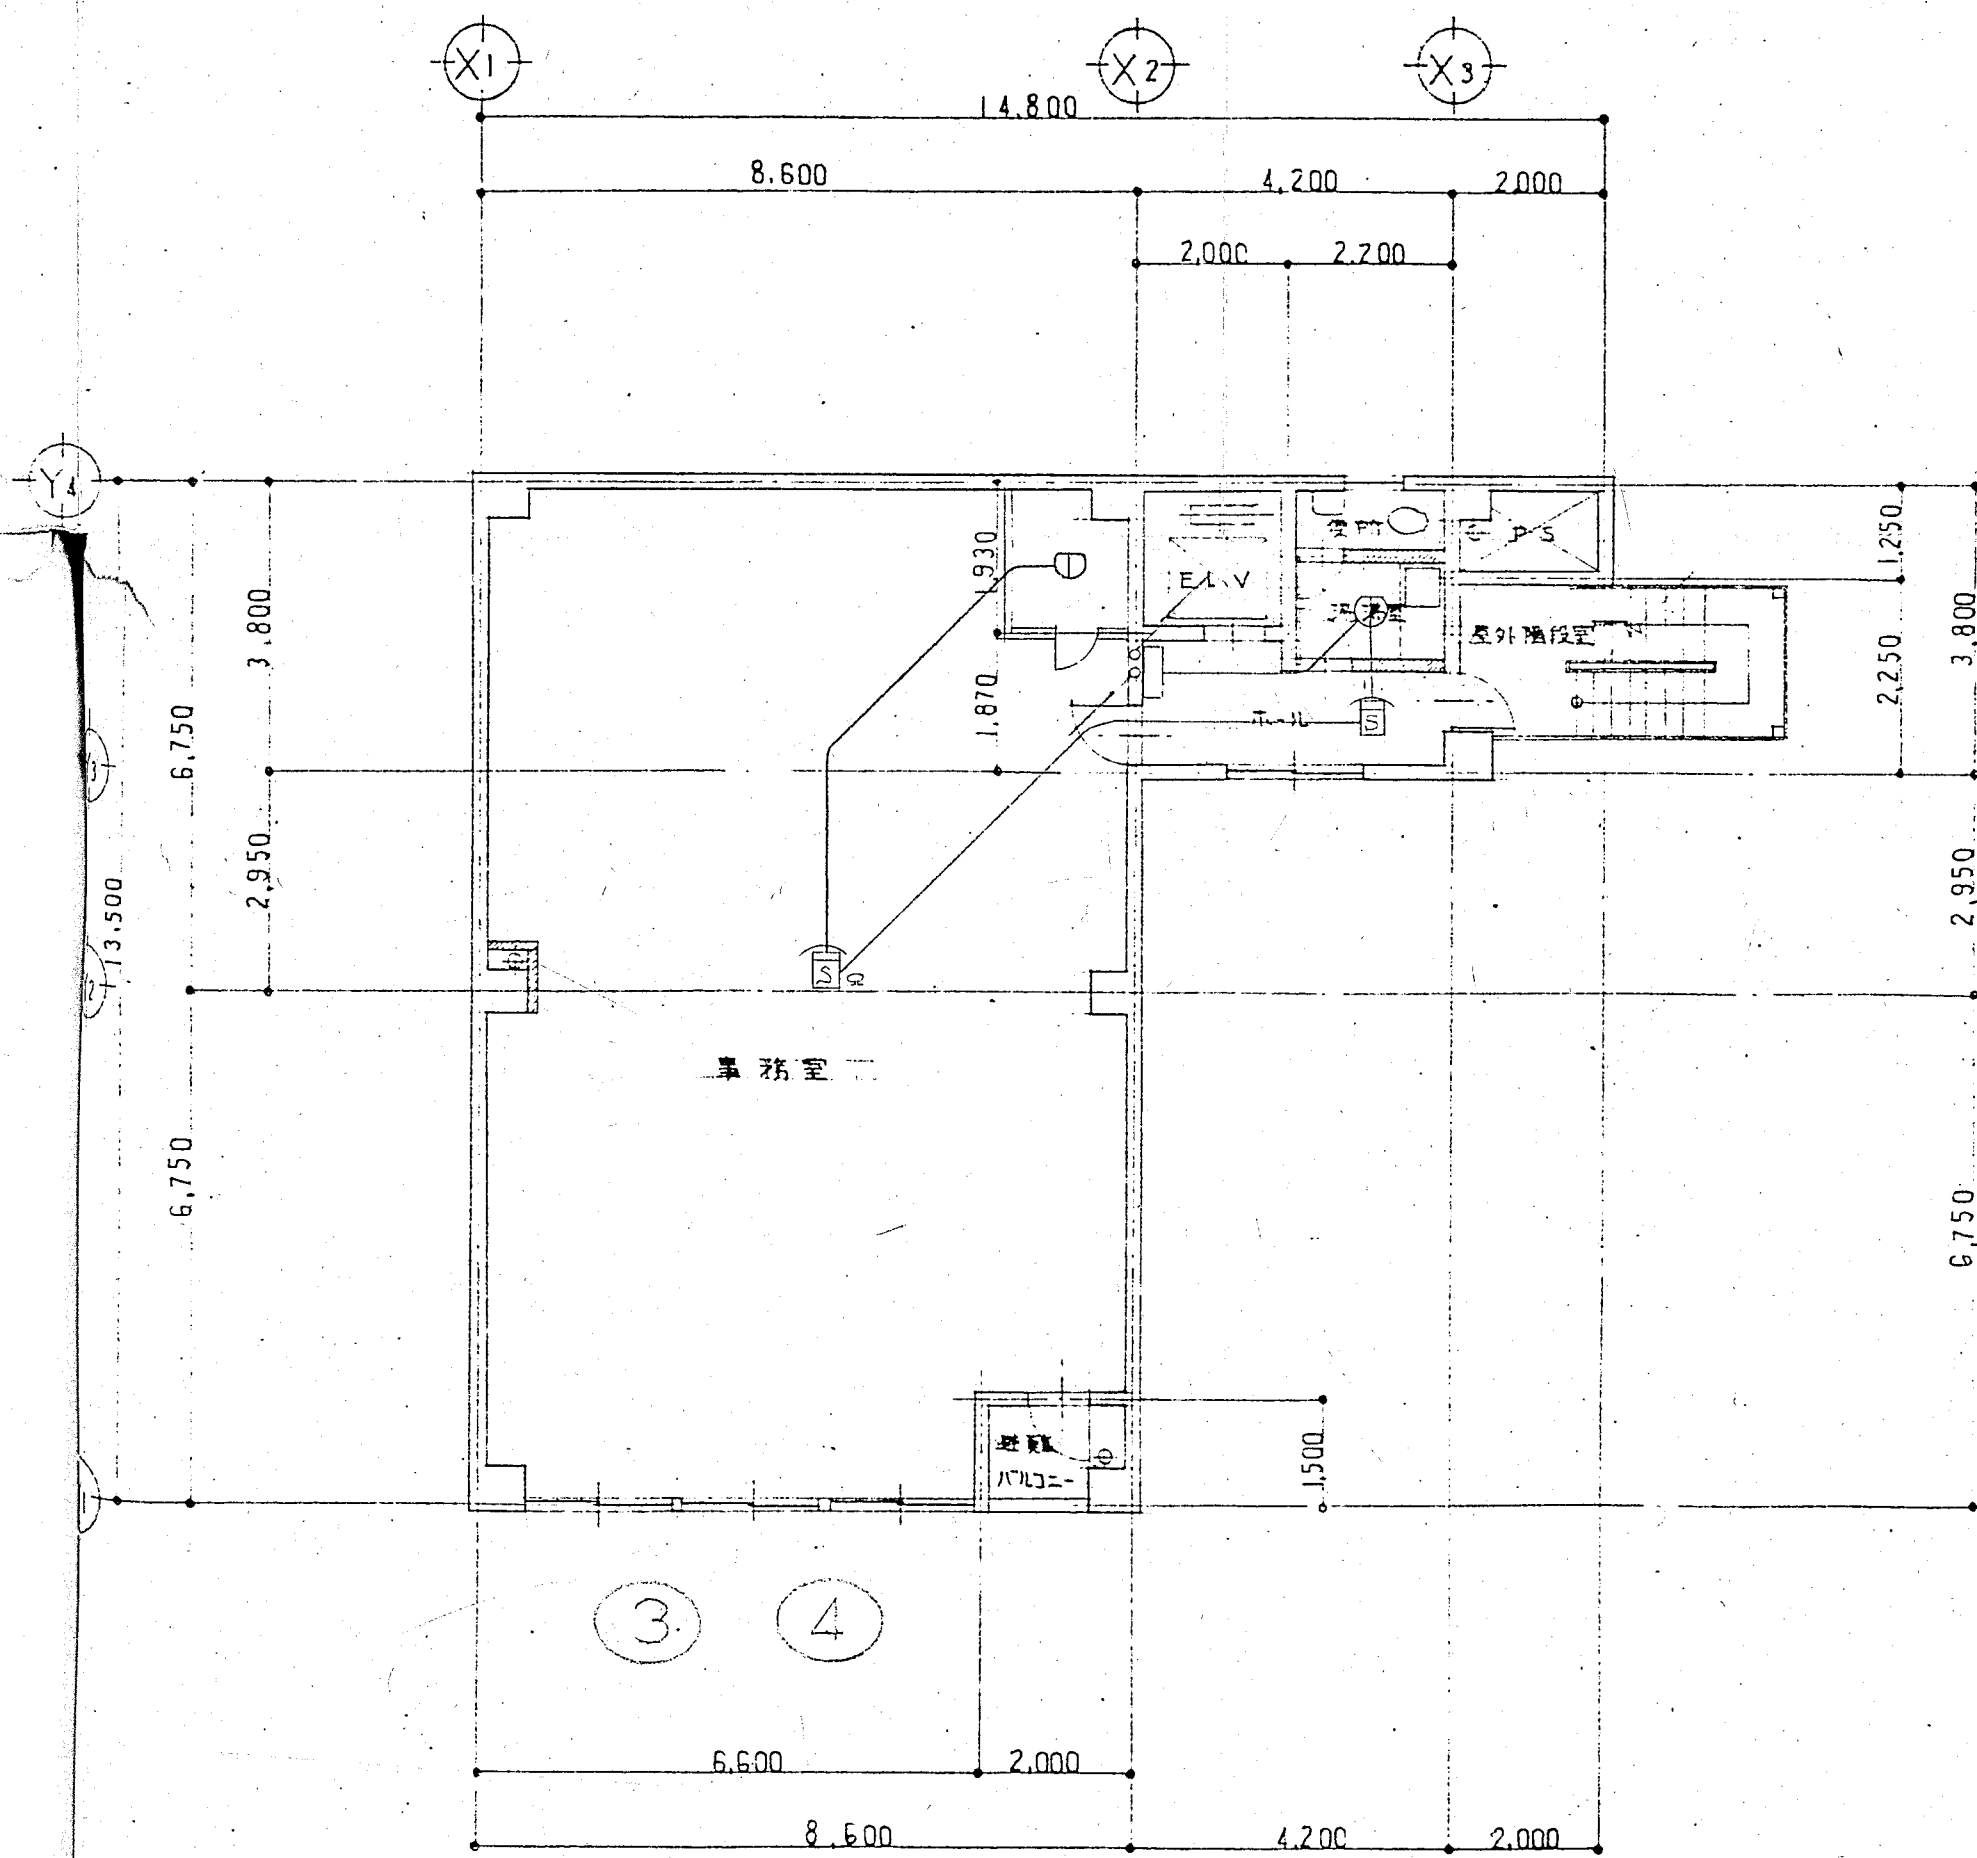


3.4 階平面図 1/100

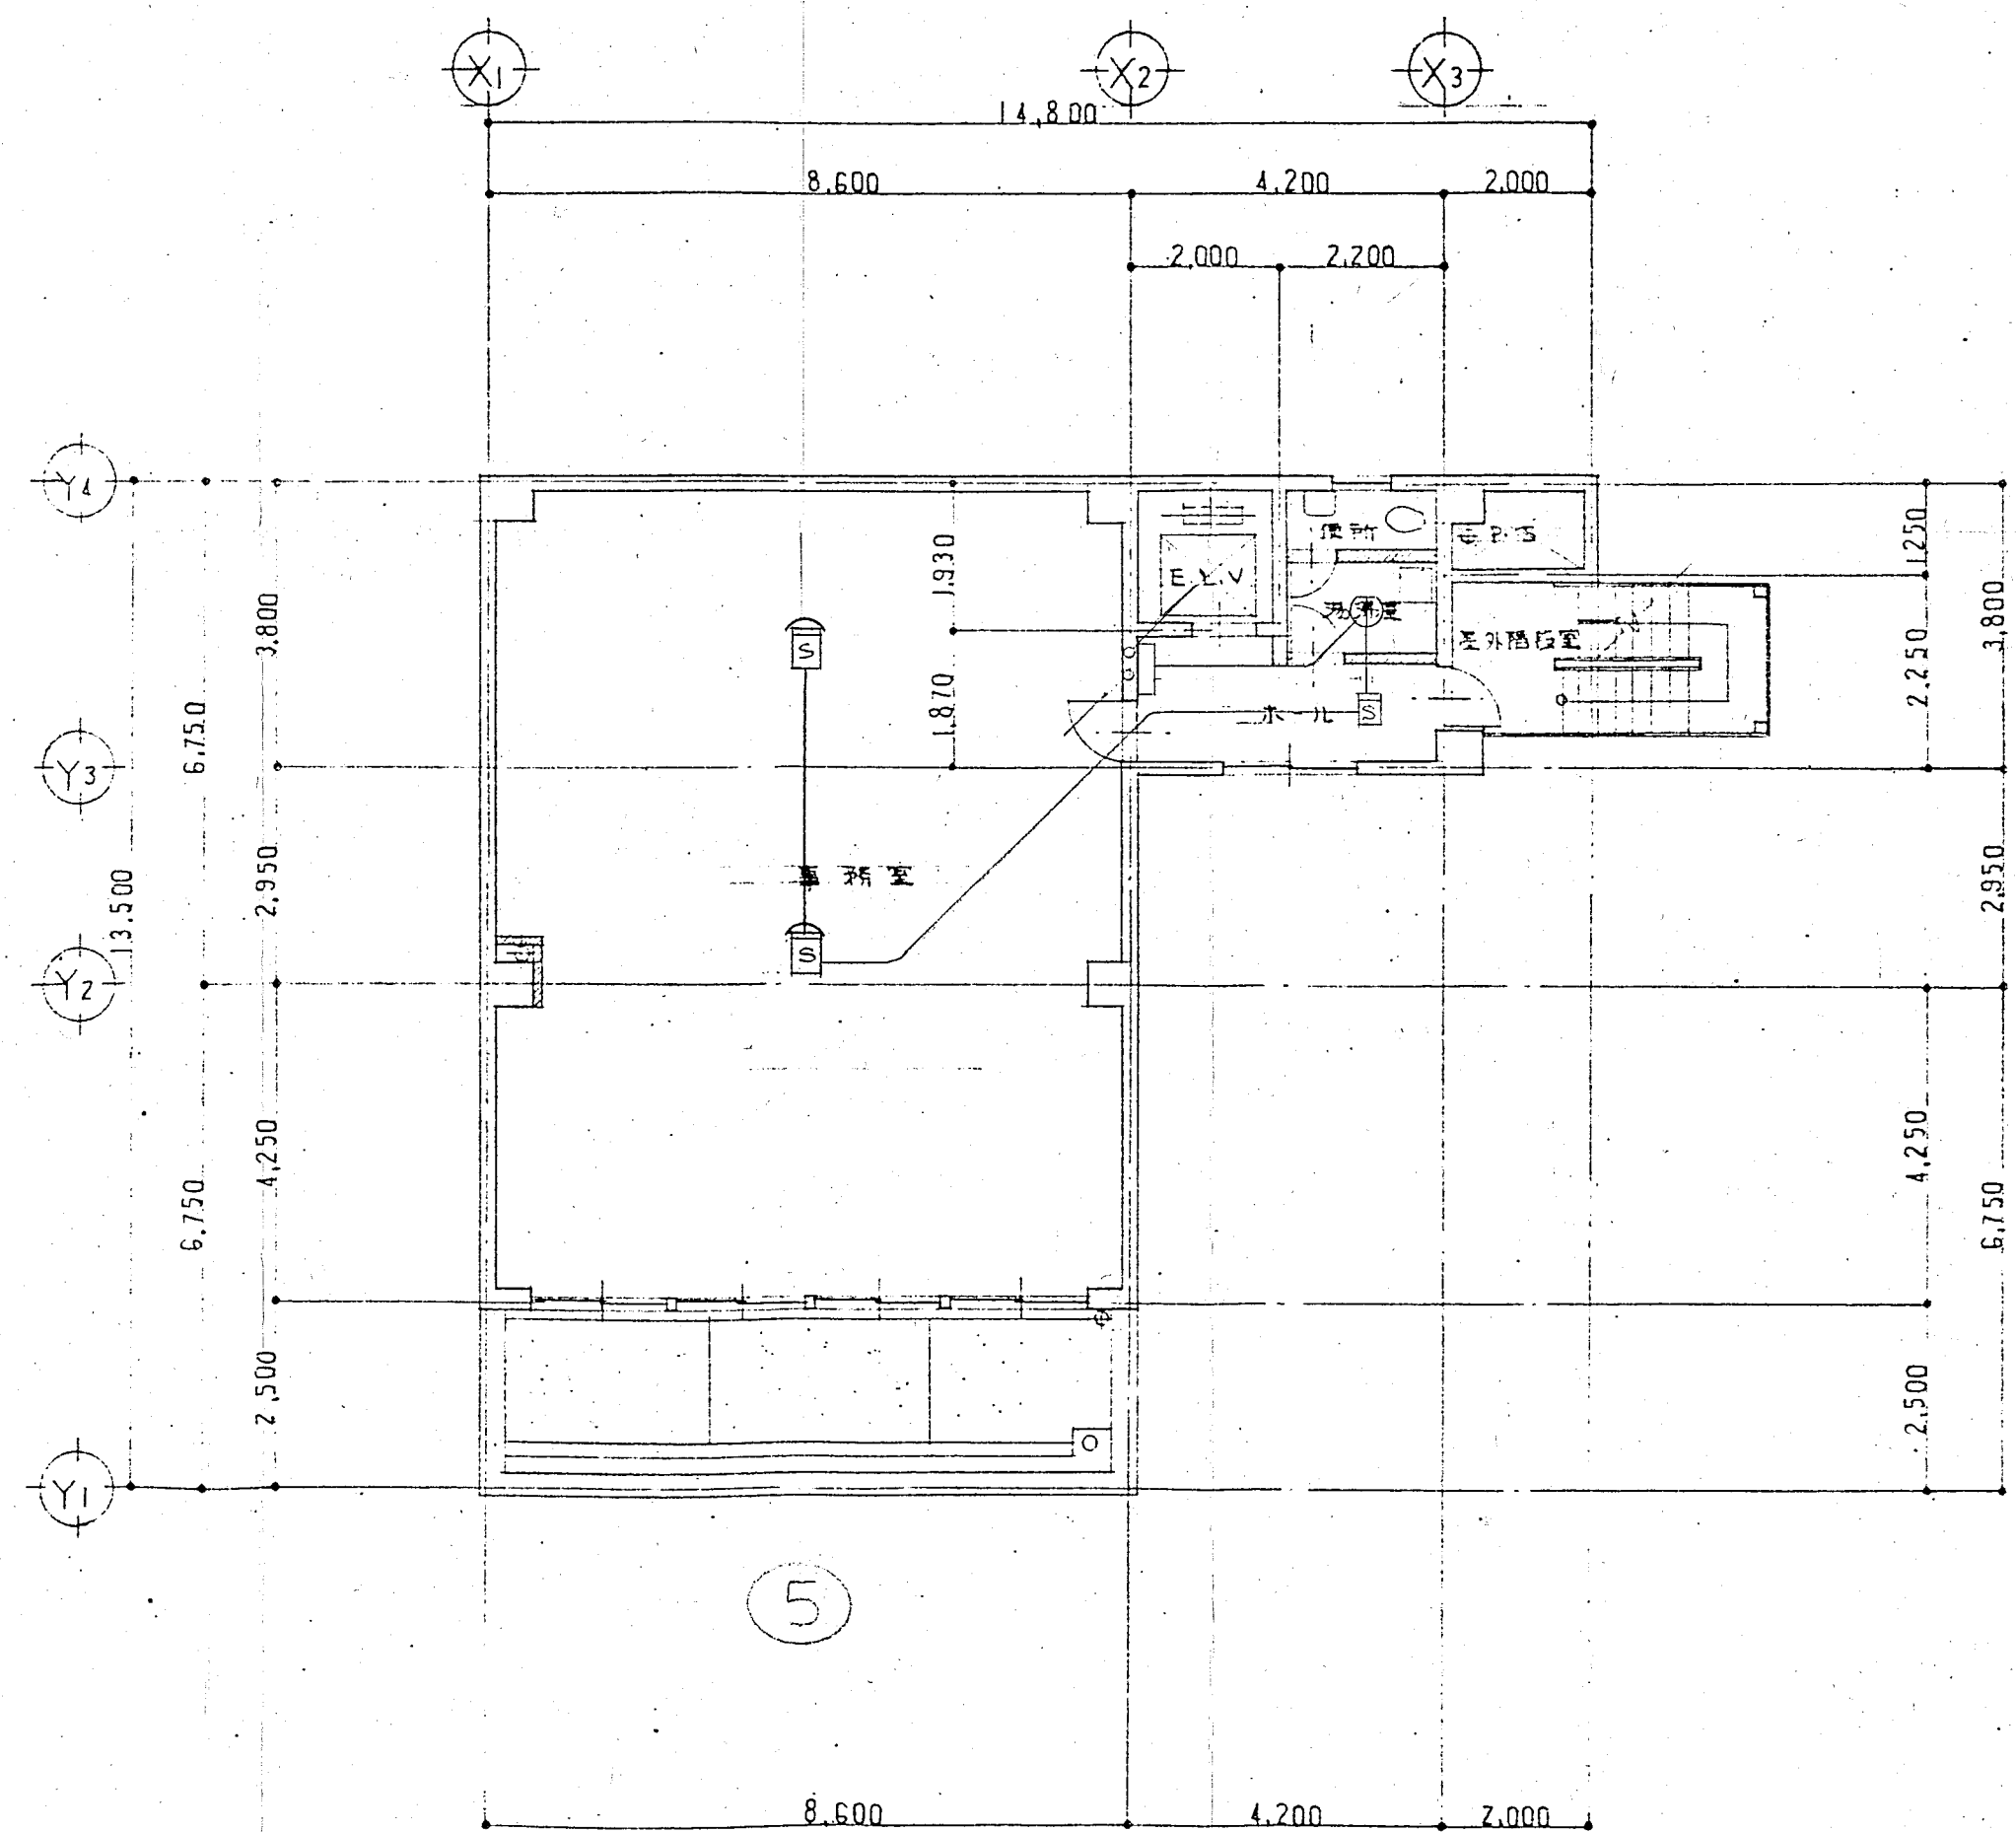

5 階平面図 1/100

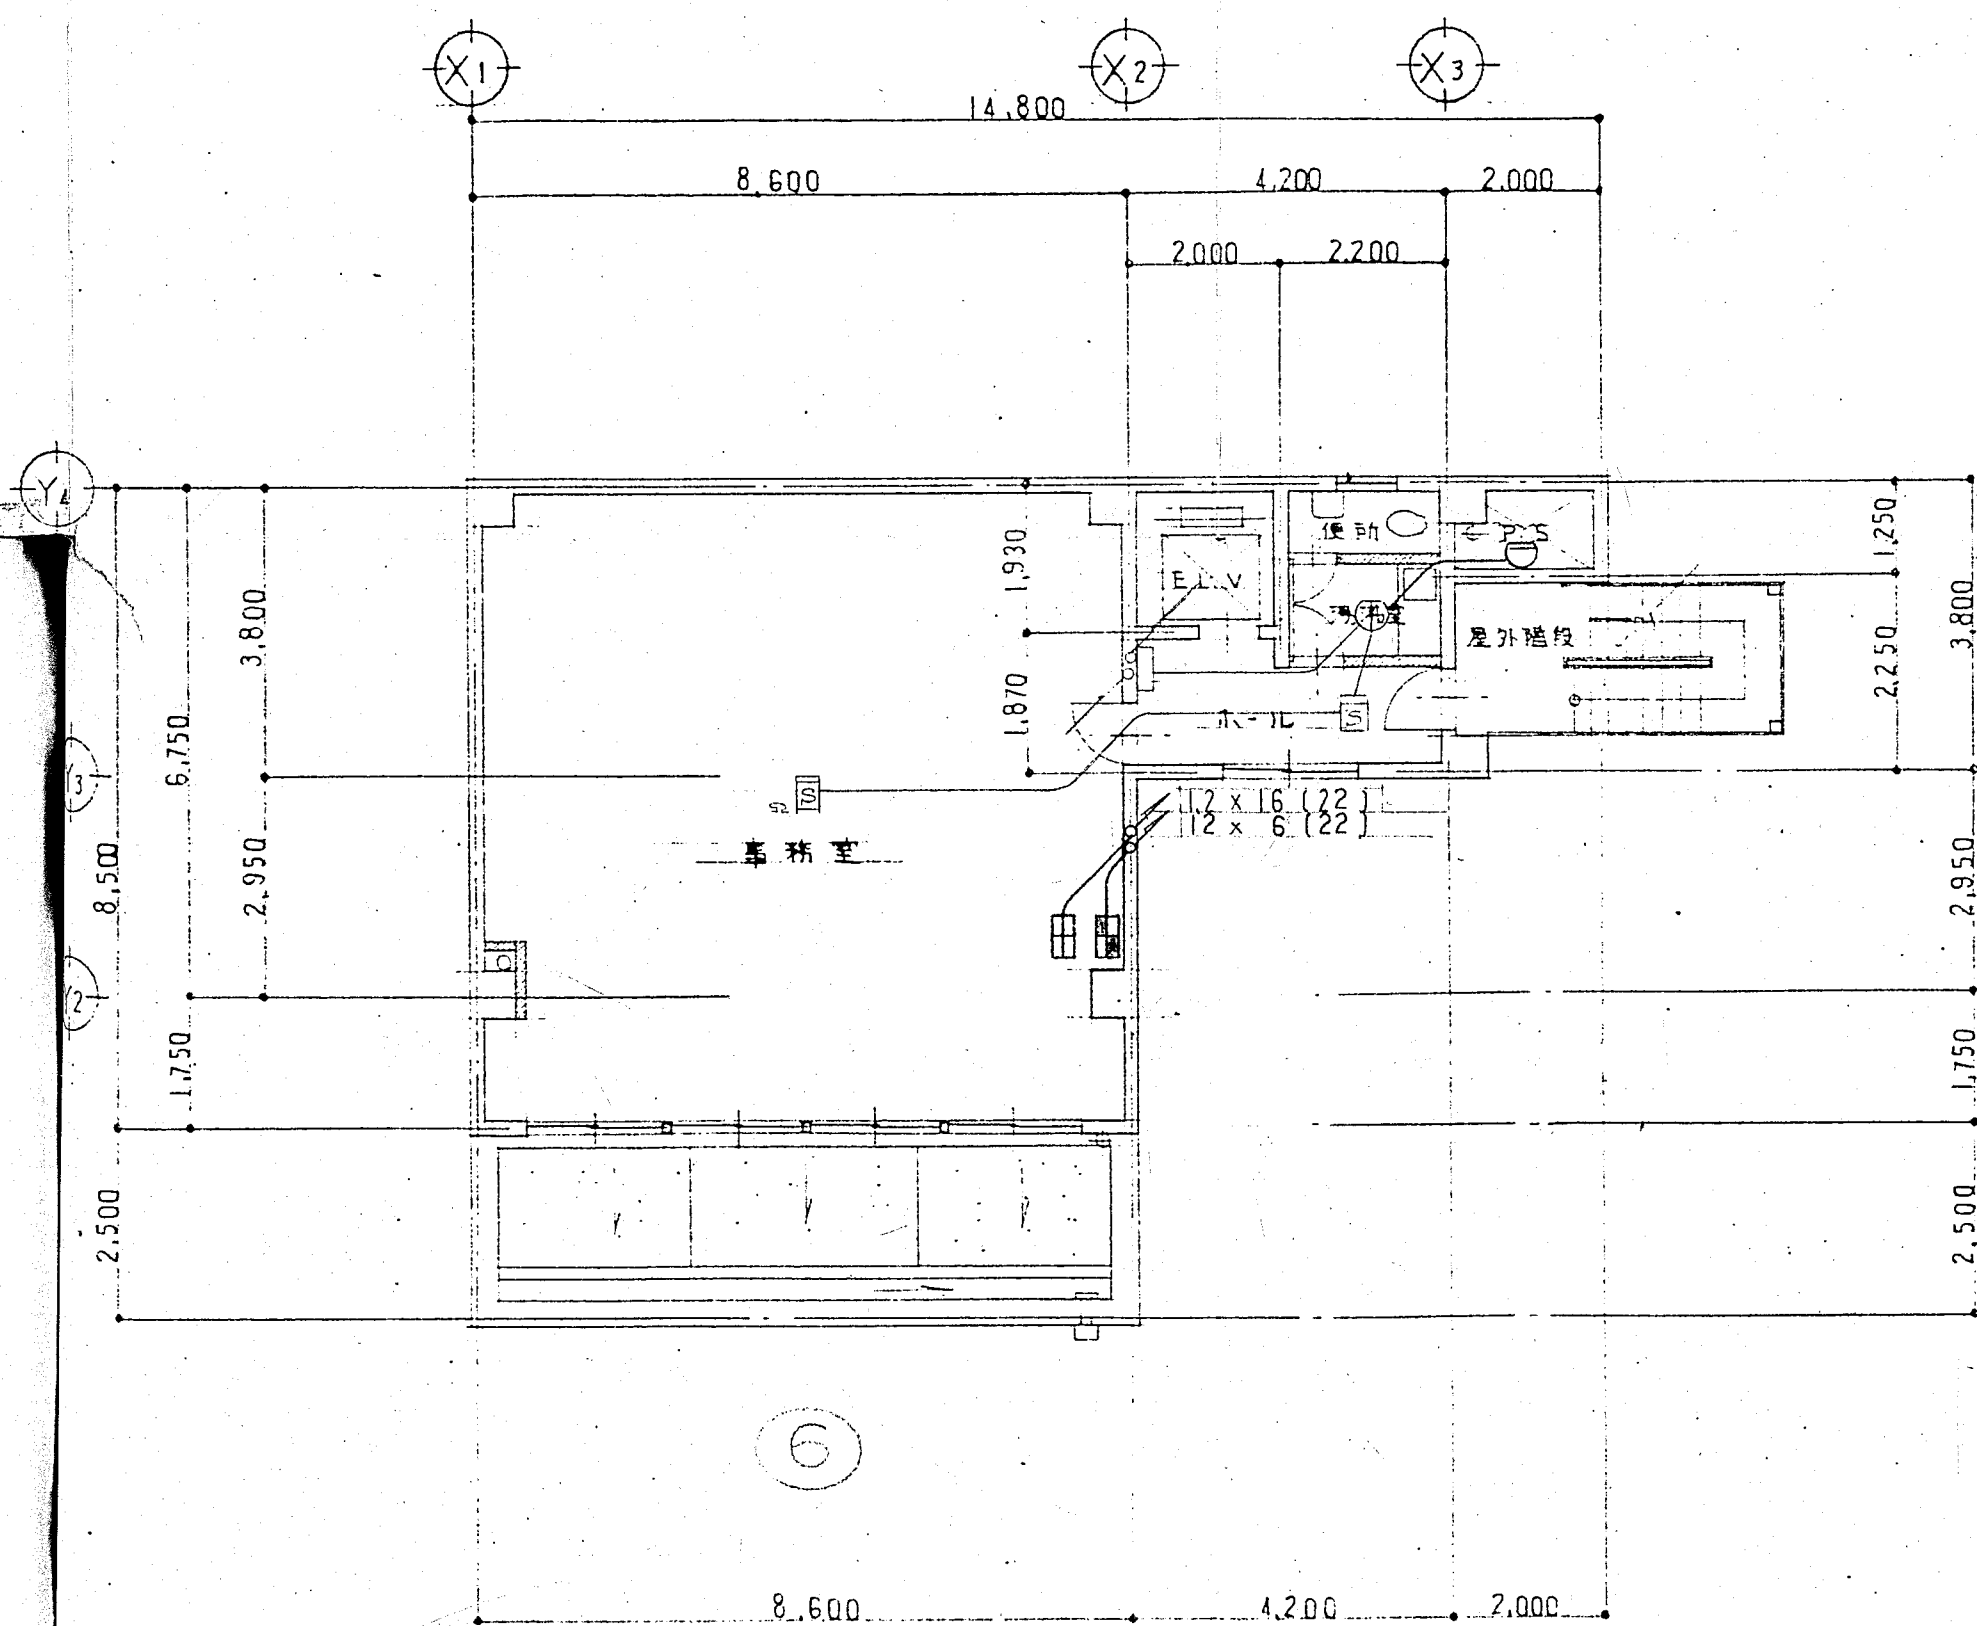


6 階平面図 1/100

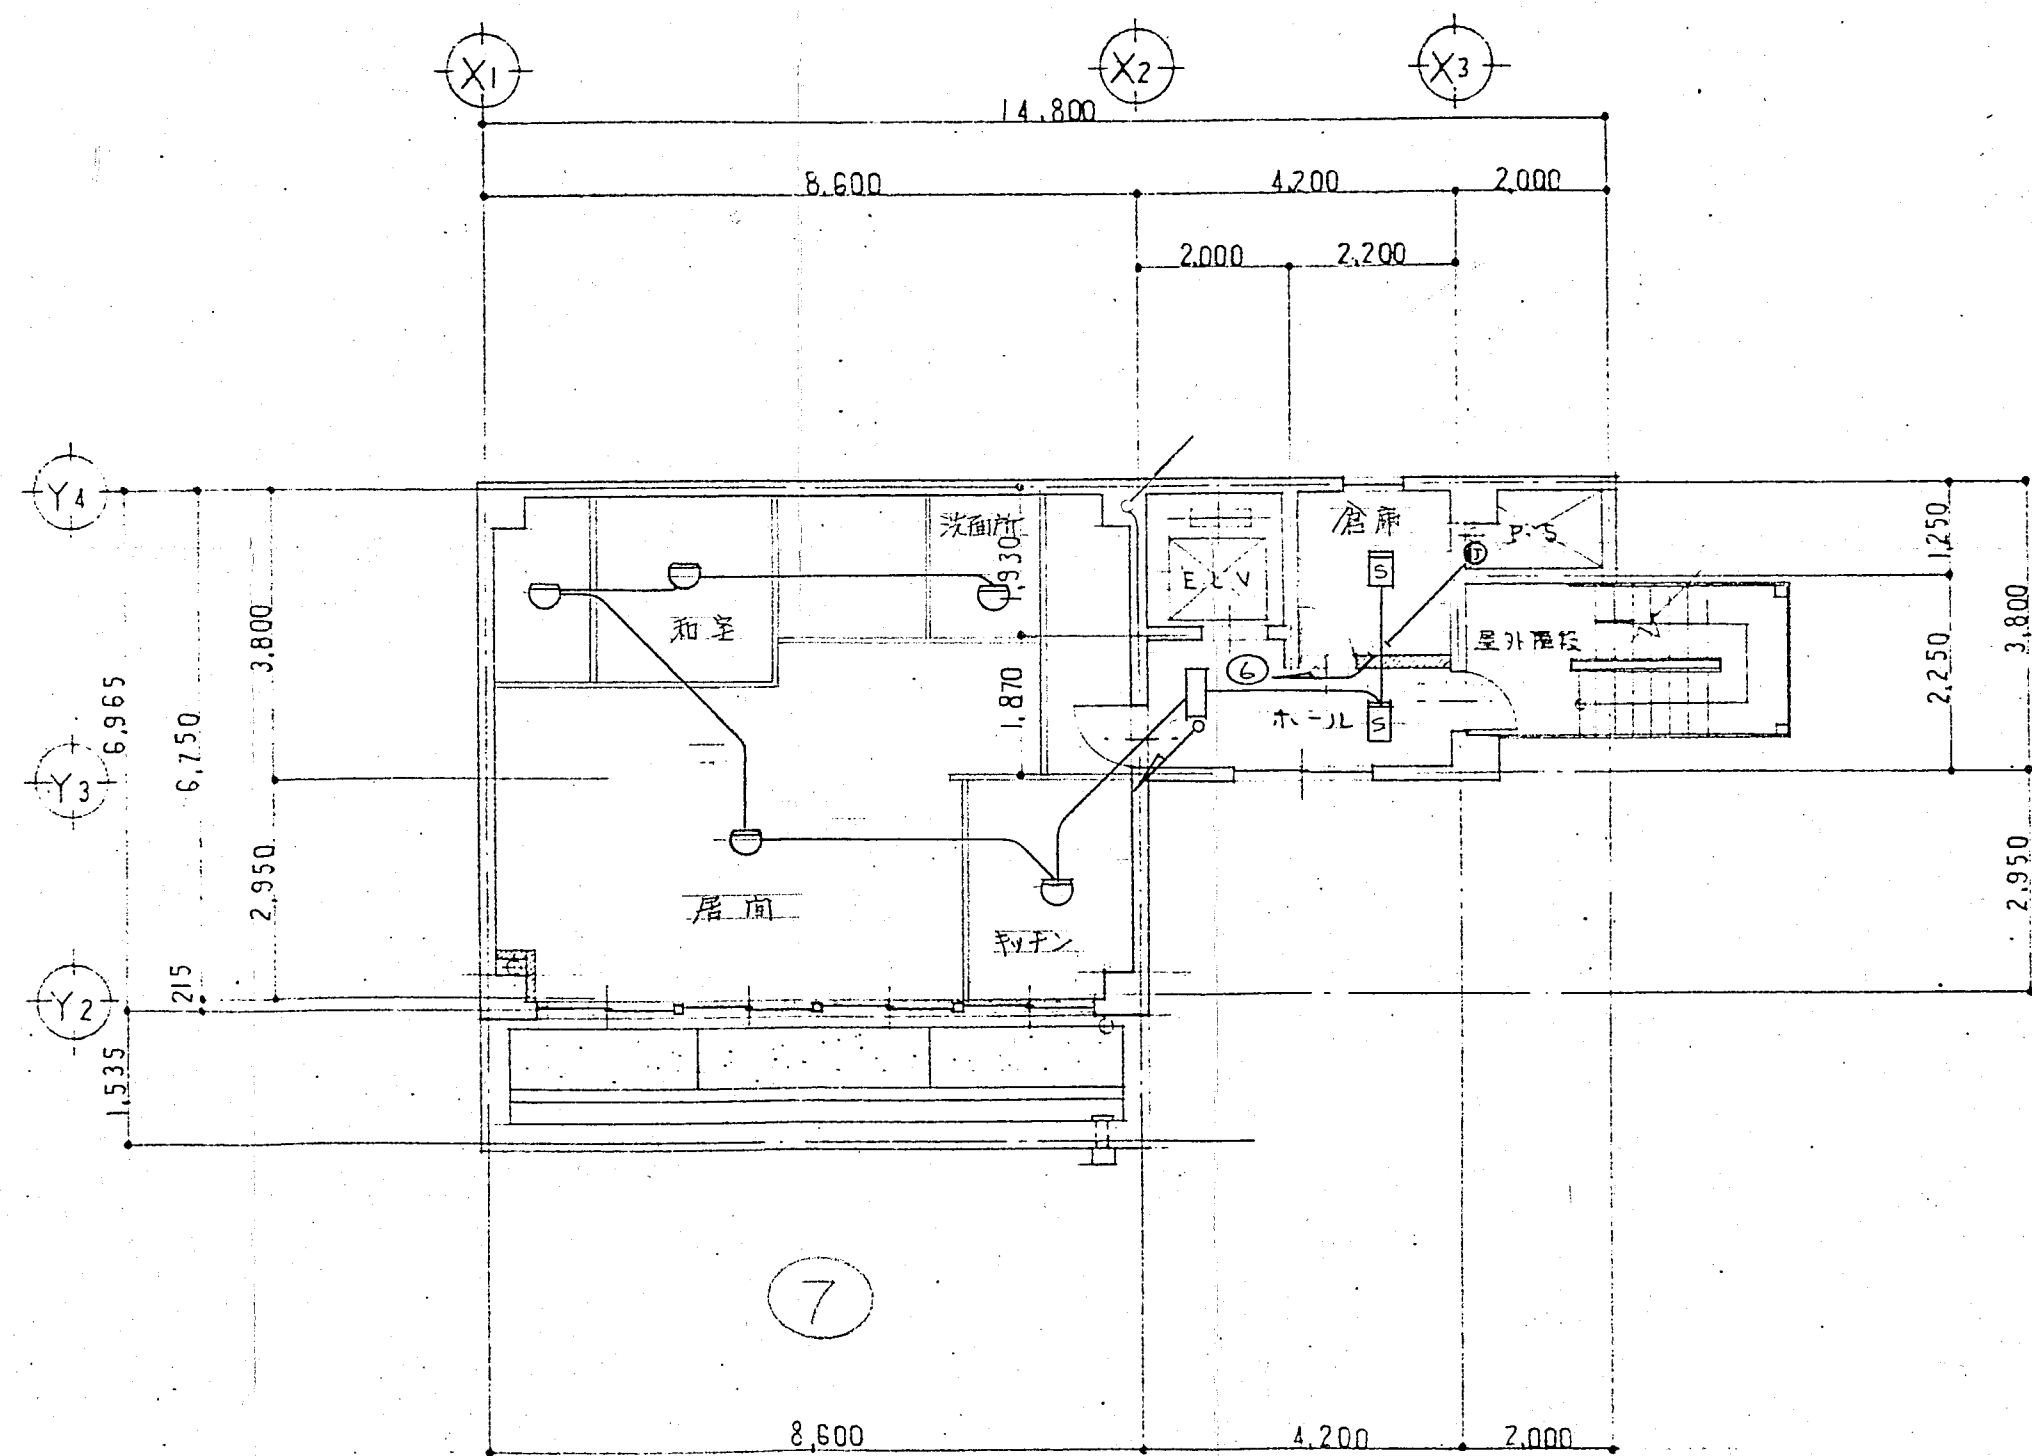

7 階平面図 1/100

凡例

| 記号 | 名称              | 備考                   |
|----|-----------------|----------------------|
|    | 火災報知機受信器        | 10機                  |
|    | 警報機(ラッパ)警報機(ベル) |                      |
|    | 煙感知器(2種)        | 埋込                   |
|    | 全上              | 警報機                  |
|    | 電線式感知器(1種)      |                      |
|    | 差動式感知器(2種)      |                      |
|    | 表示灯(赤色)         | (24V)                |
|    | 警鈴              | 150 <sup>分</sup> 24V |
|    | 警戒区域 1~8        |                      |

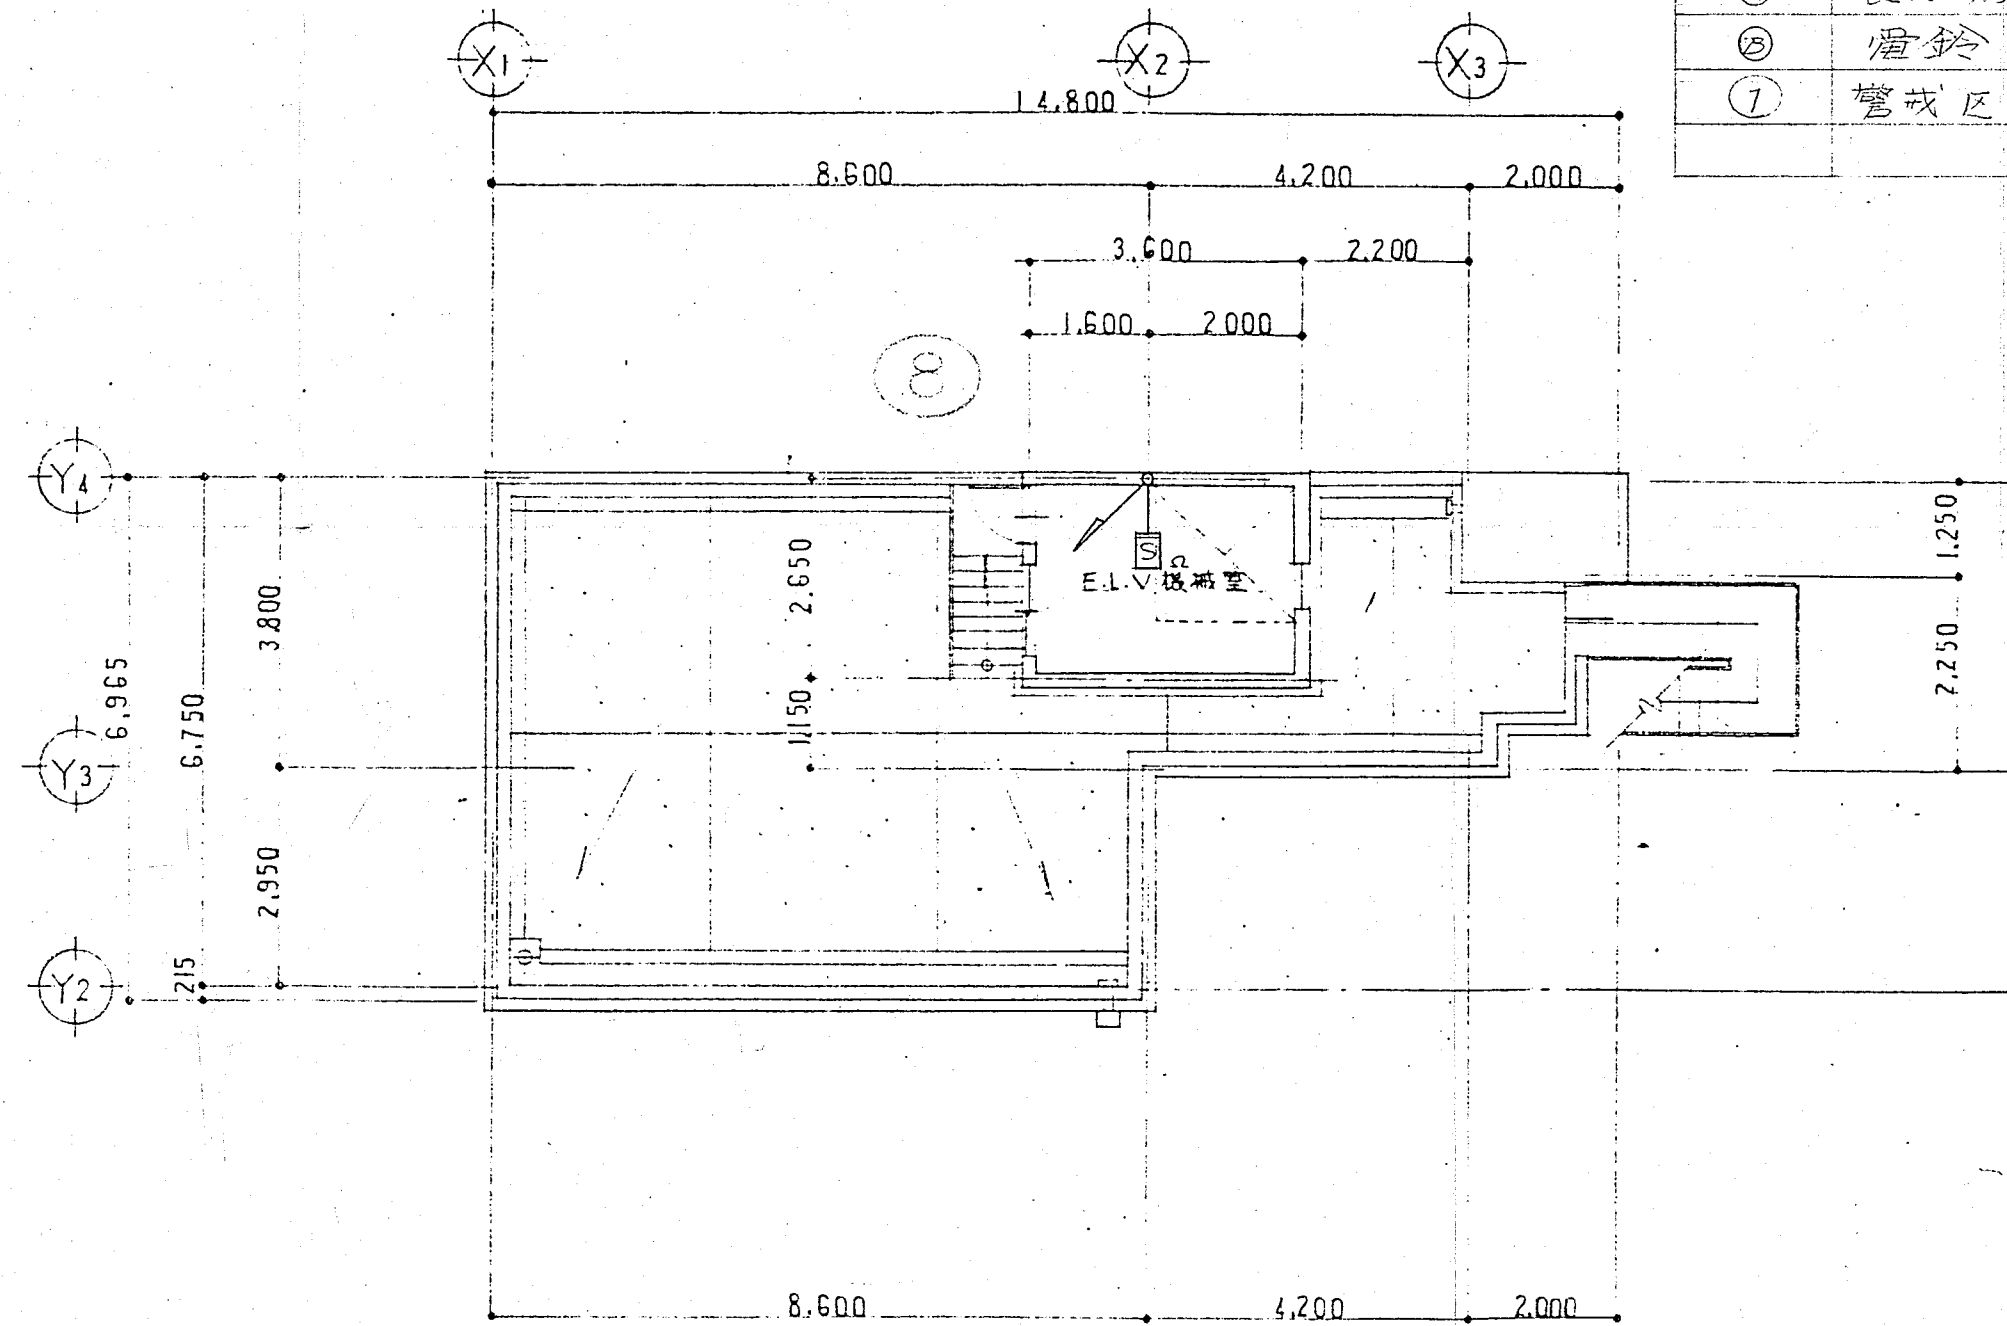


R 階平面図 1/100

1. 括弧内は配線は下配とす。

12 x 2 (19)

12 x 4 (19)

2. 立上り・立下り配線は系統内に依る。

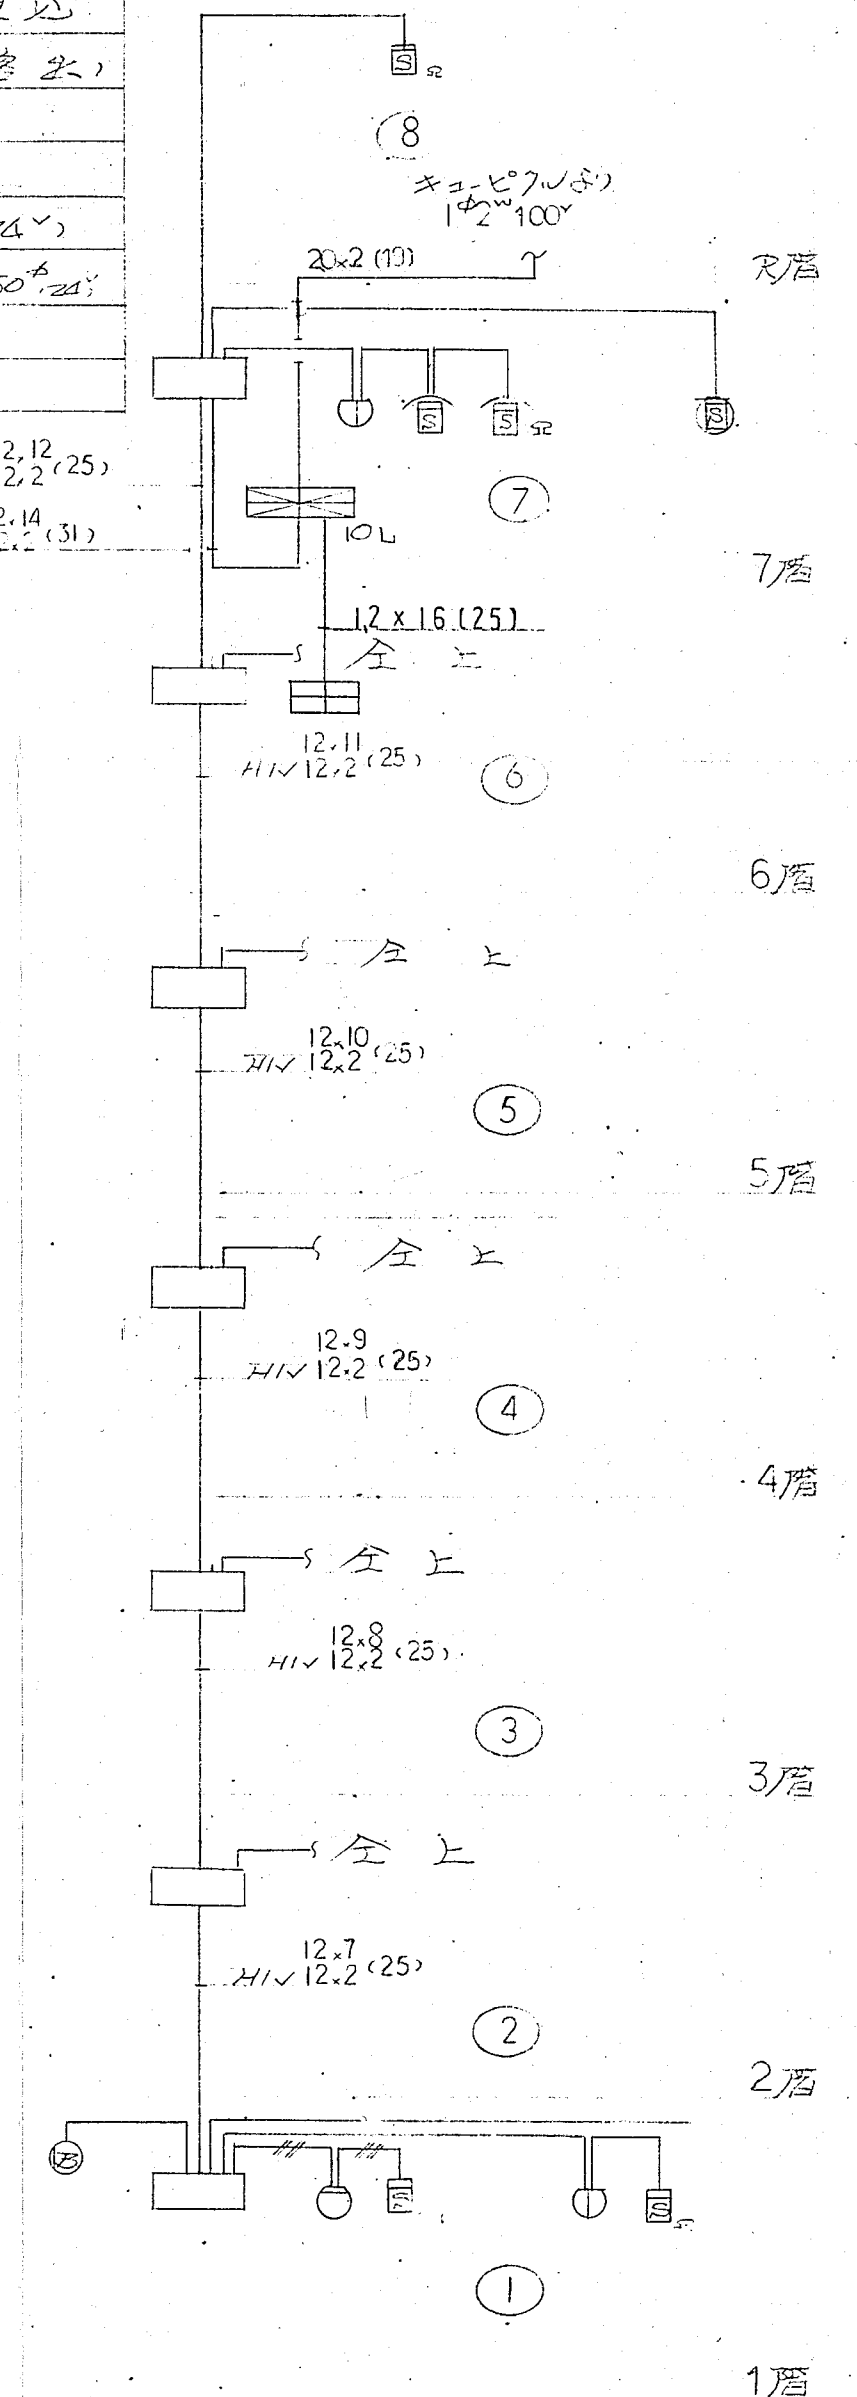

系統内

